

- ※各層平面圖例：
- 1. 建築師(CT)指定材料部份，且與現場相符。
- 2. 400系玻璃帷幕，中400系玻璃帷幕。
- 3. 電梯、樓梯的昇降井。

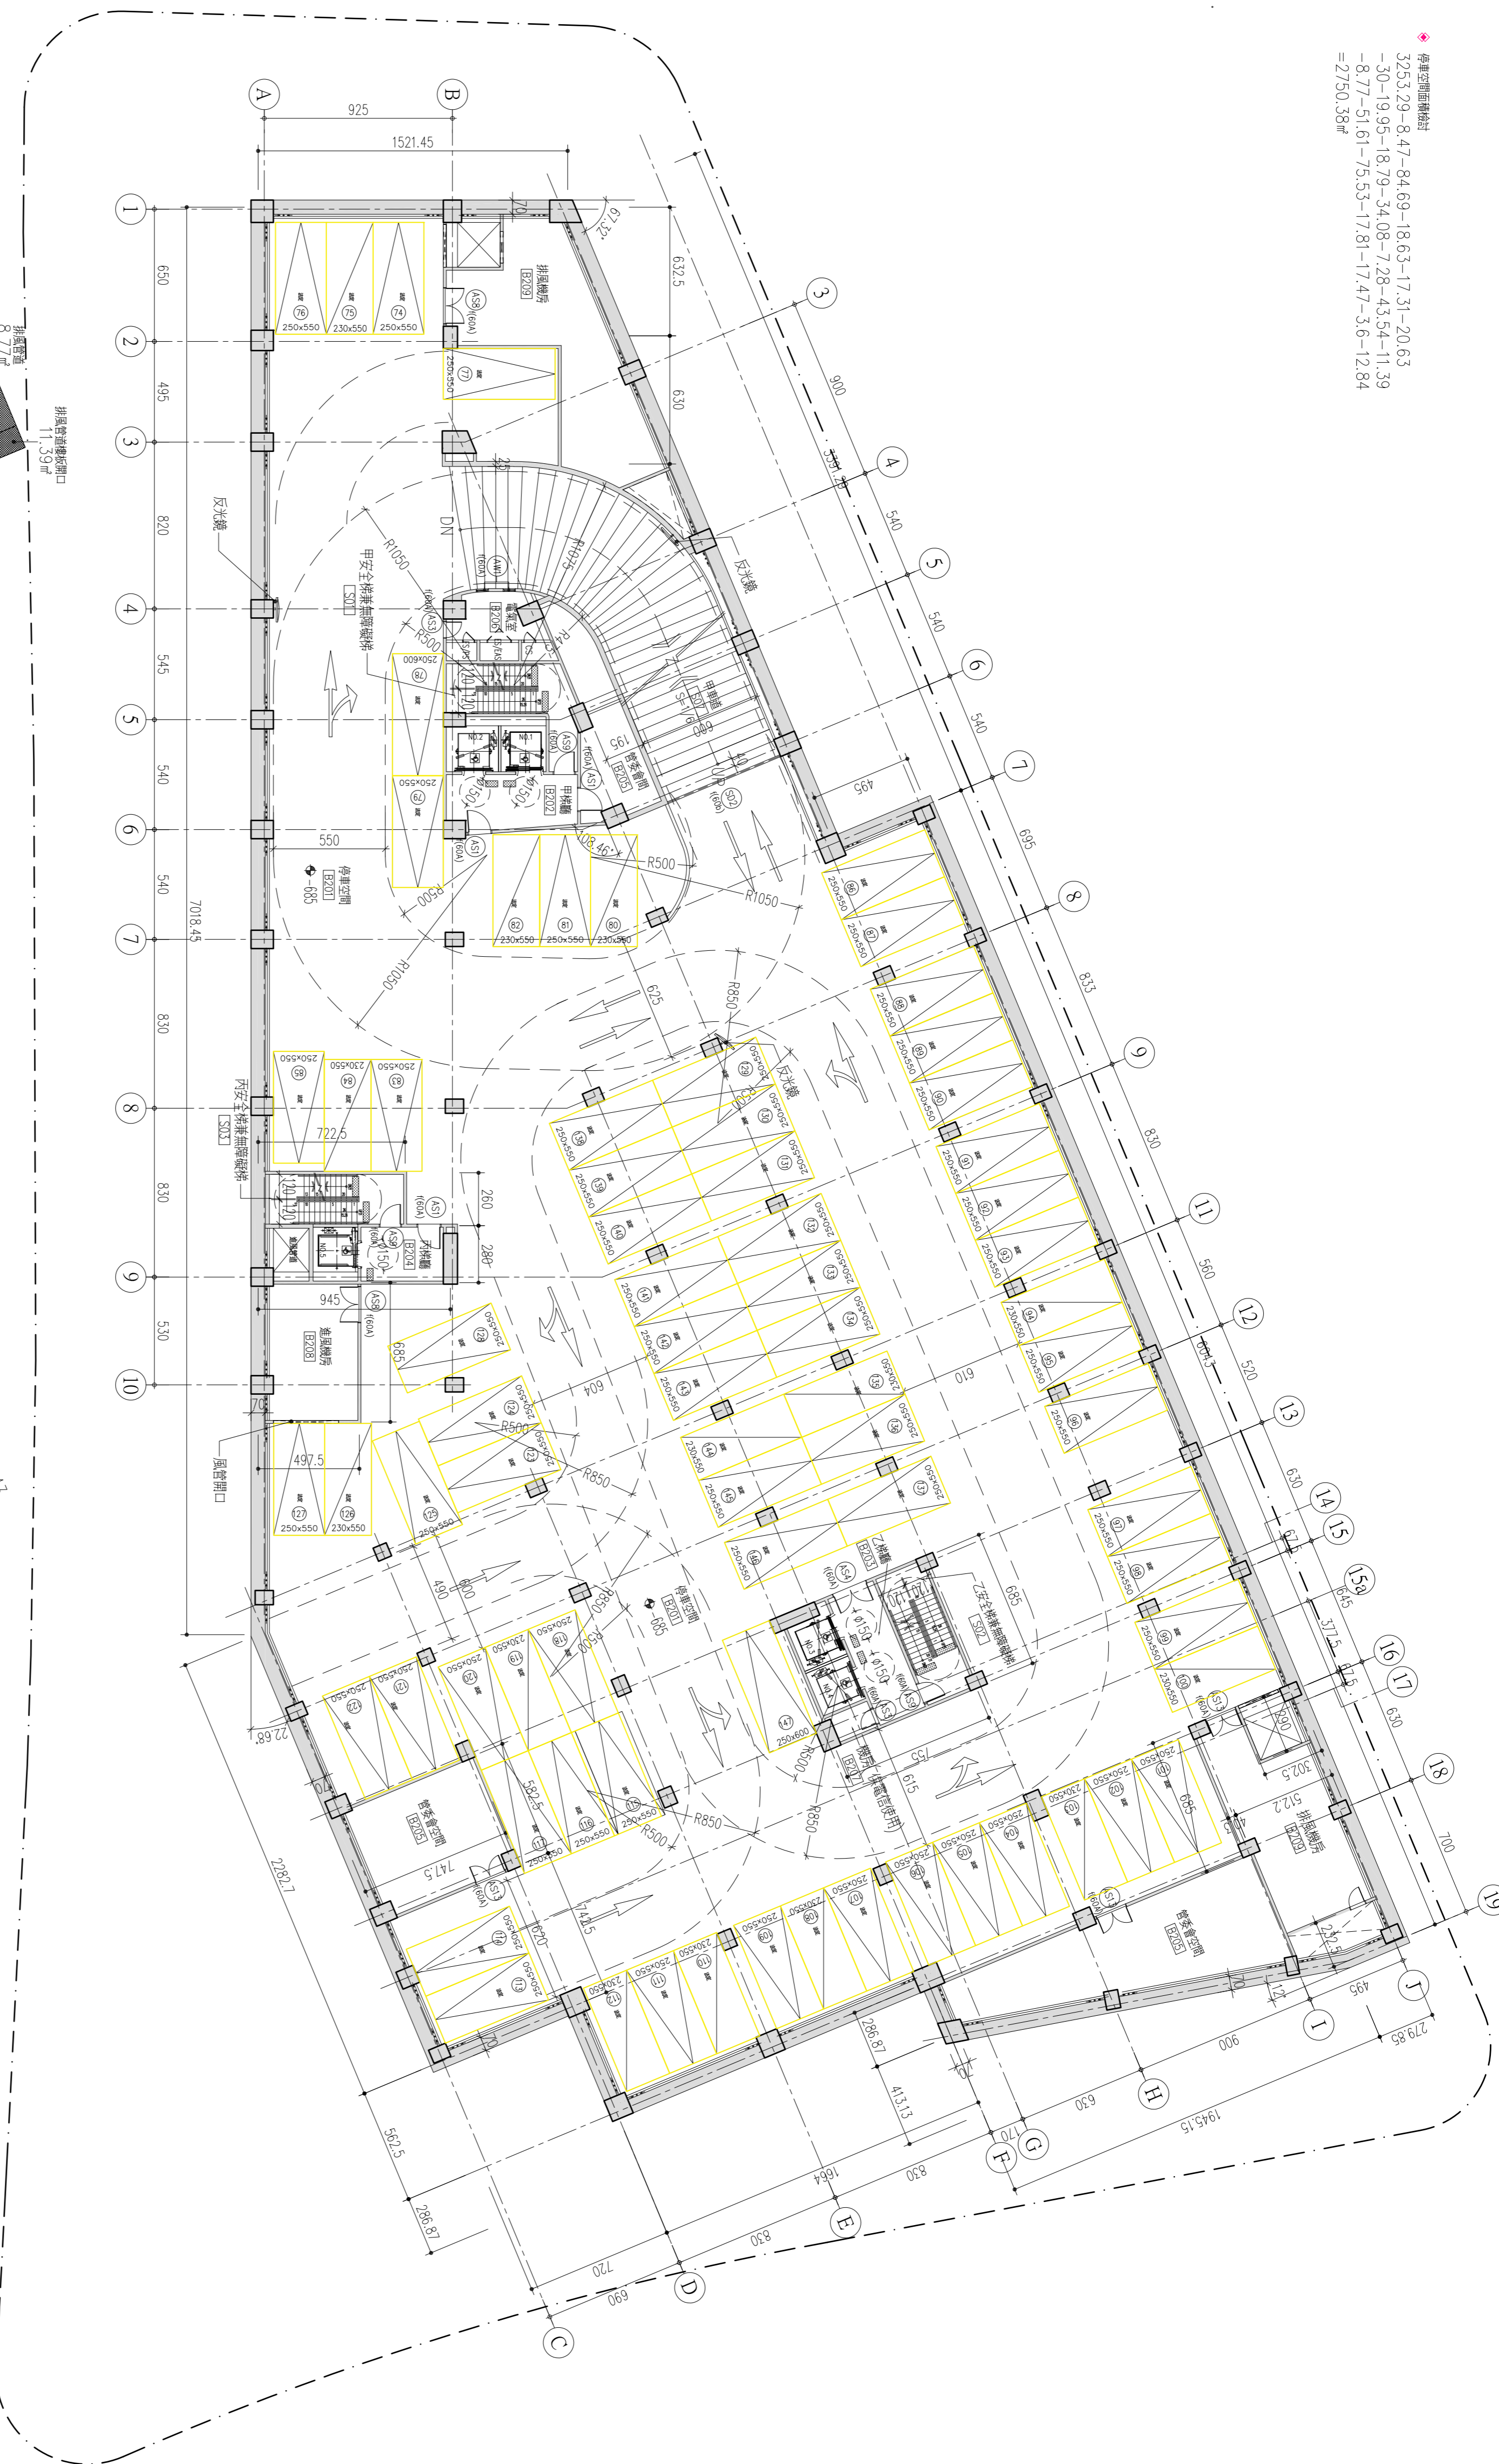① 地下二層平面圖 A1=1/200, A3=1/400

防火區劃檢討圖 A1=S:1/400, A3=S:1/800

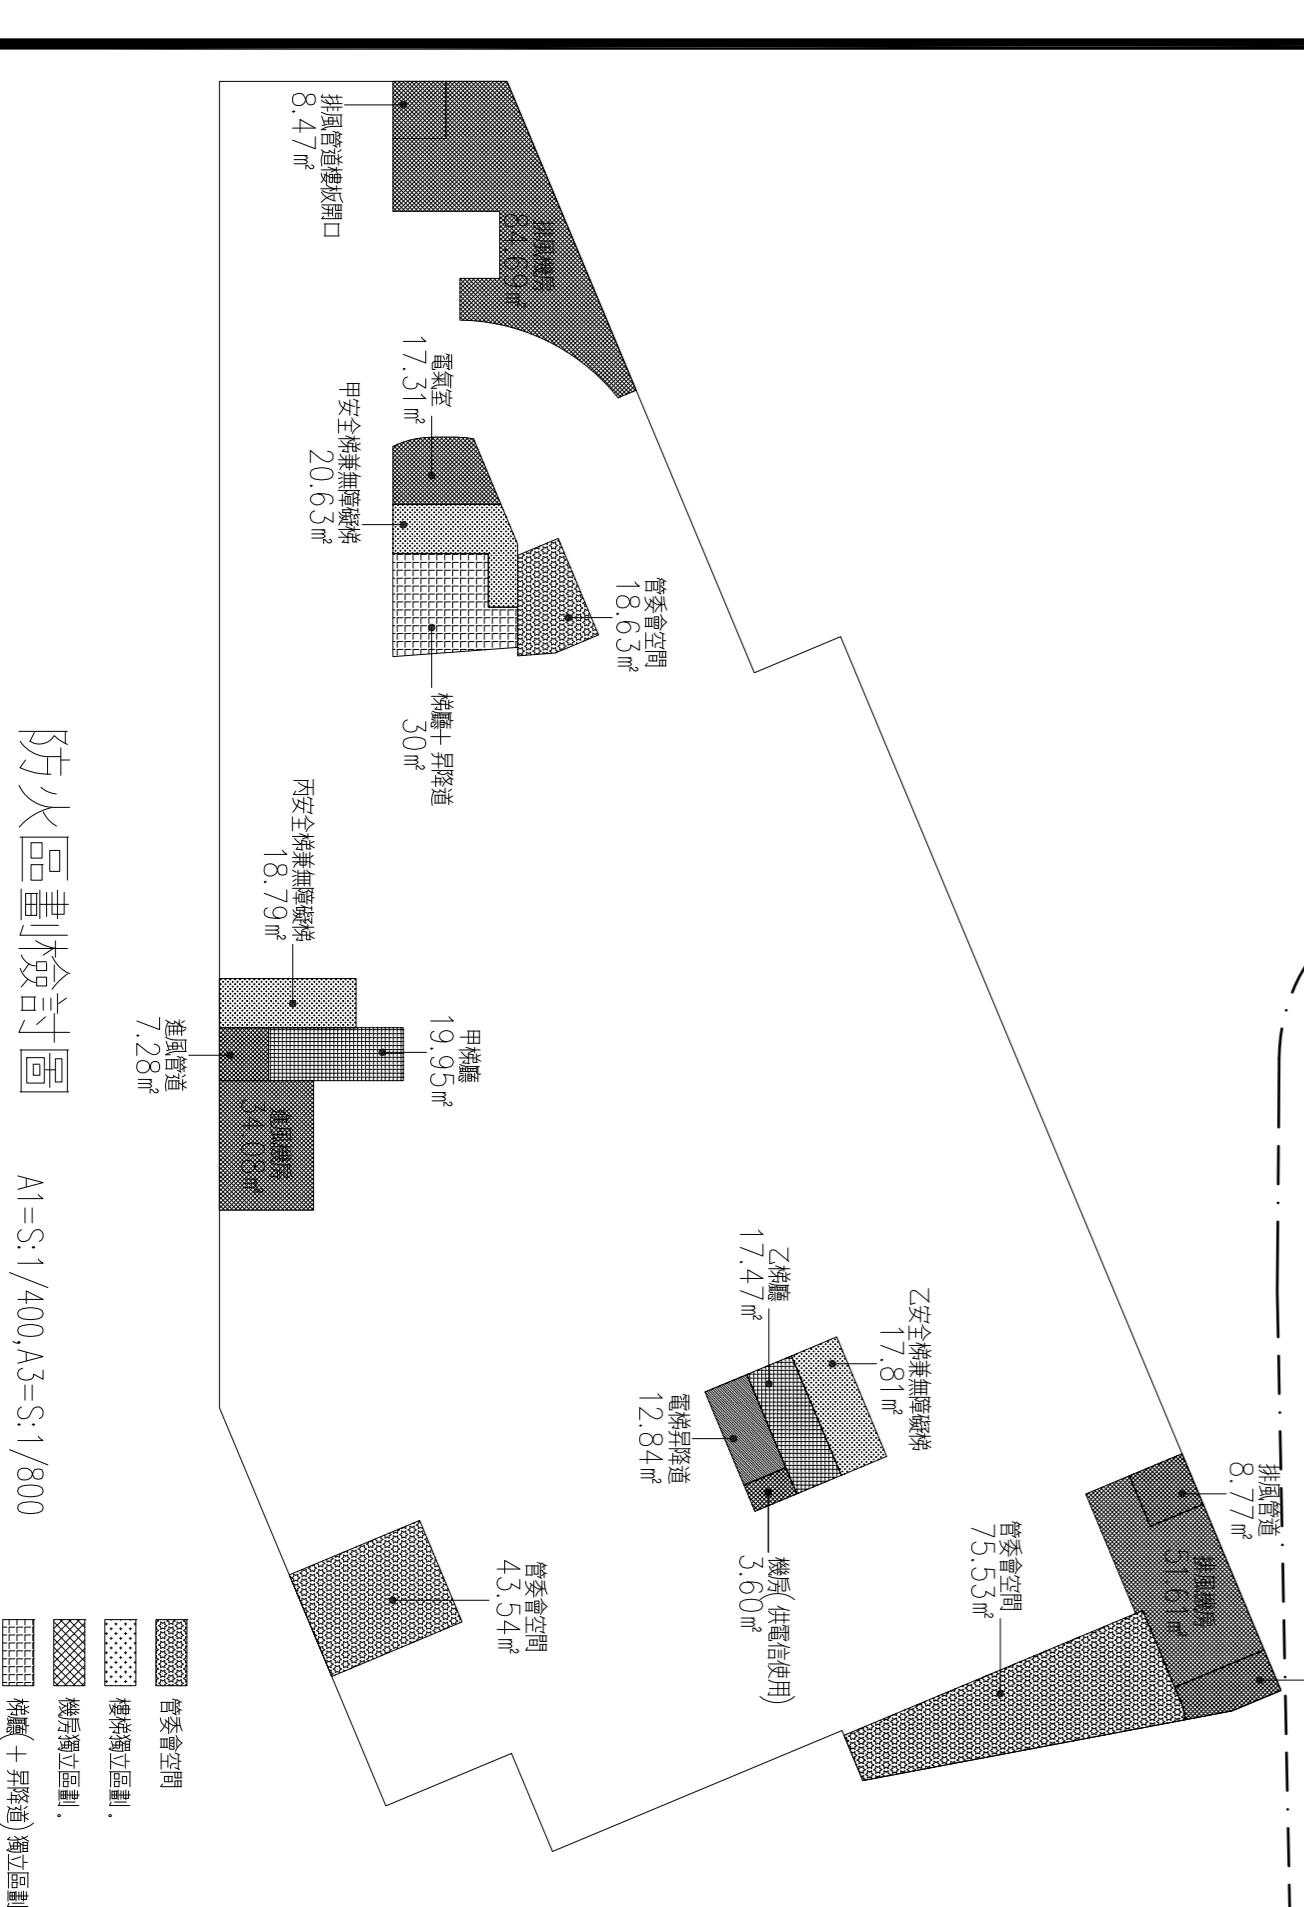

面積計算圖 A1=S:1/400, A3=S:1/800

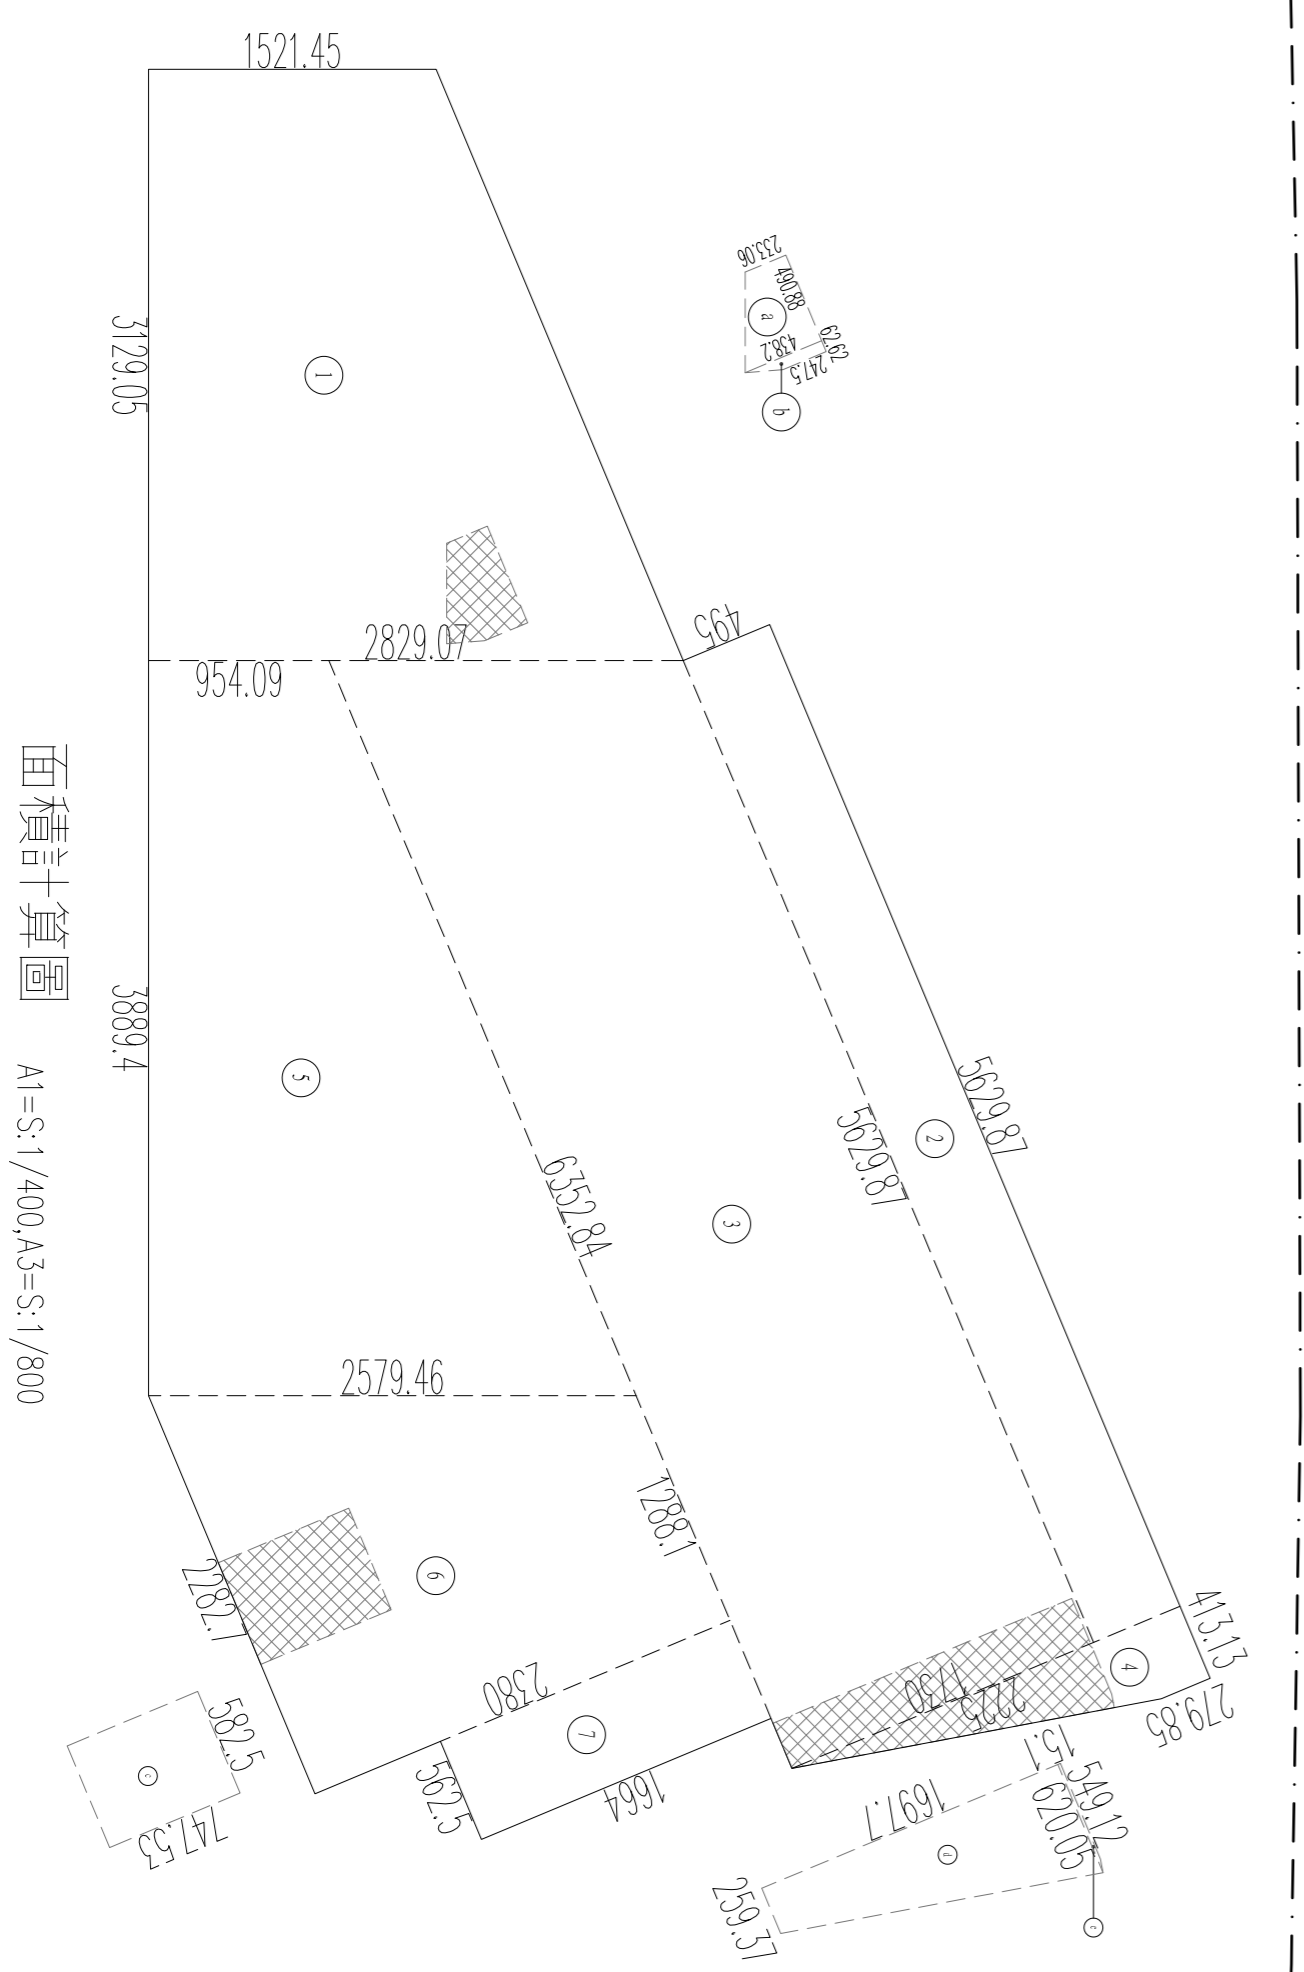


工程名稱
臺北市府都市發展局
臺北市北投區奇岩公共住宅
統包工程

專案管理單位(含監造)
徐岩奇建築師事務所

監造建築師姓名
監造專業技師姓名
統包單位
國記營造股份有限公司

大林聯合建築師事務所
地址：台北市大安區光復南路102號10樓
電話：(02)2761-7176
傳真：(02)2761-4689

比例 A1:1/200, A3:1/400
圖號 1773
圖號 A2-03
設計建築師簽章

竣工圖
106建字第0236號