


地下室面積明細：
 325.29 - 9.44 - 53.08 - 14.39 - 29.71 - 17.31
 - 20.63 - 30 - 18.79 - 19.95 - 34.08 - 7.28 - 11.47
 - 10.70 - 53.08 - 105.39 - 35.77 - 17.81 - 11.47
 - 3.6 - 12.84 - 105.24 - 76.07 - 9.63 - 9.63 = 2488.52
 B1+B2+B3=2488.52+2750.38+2788.74=8027.64

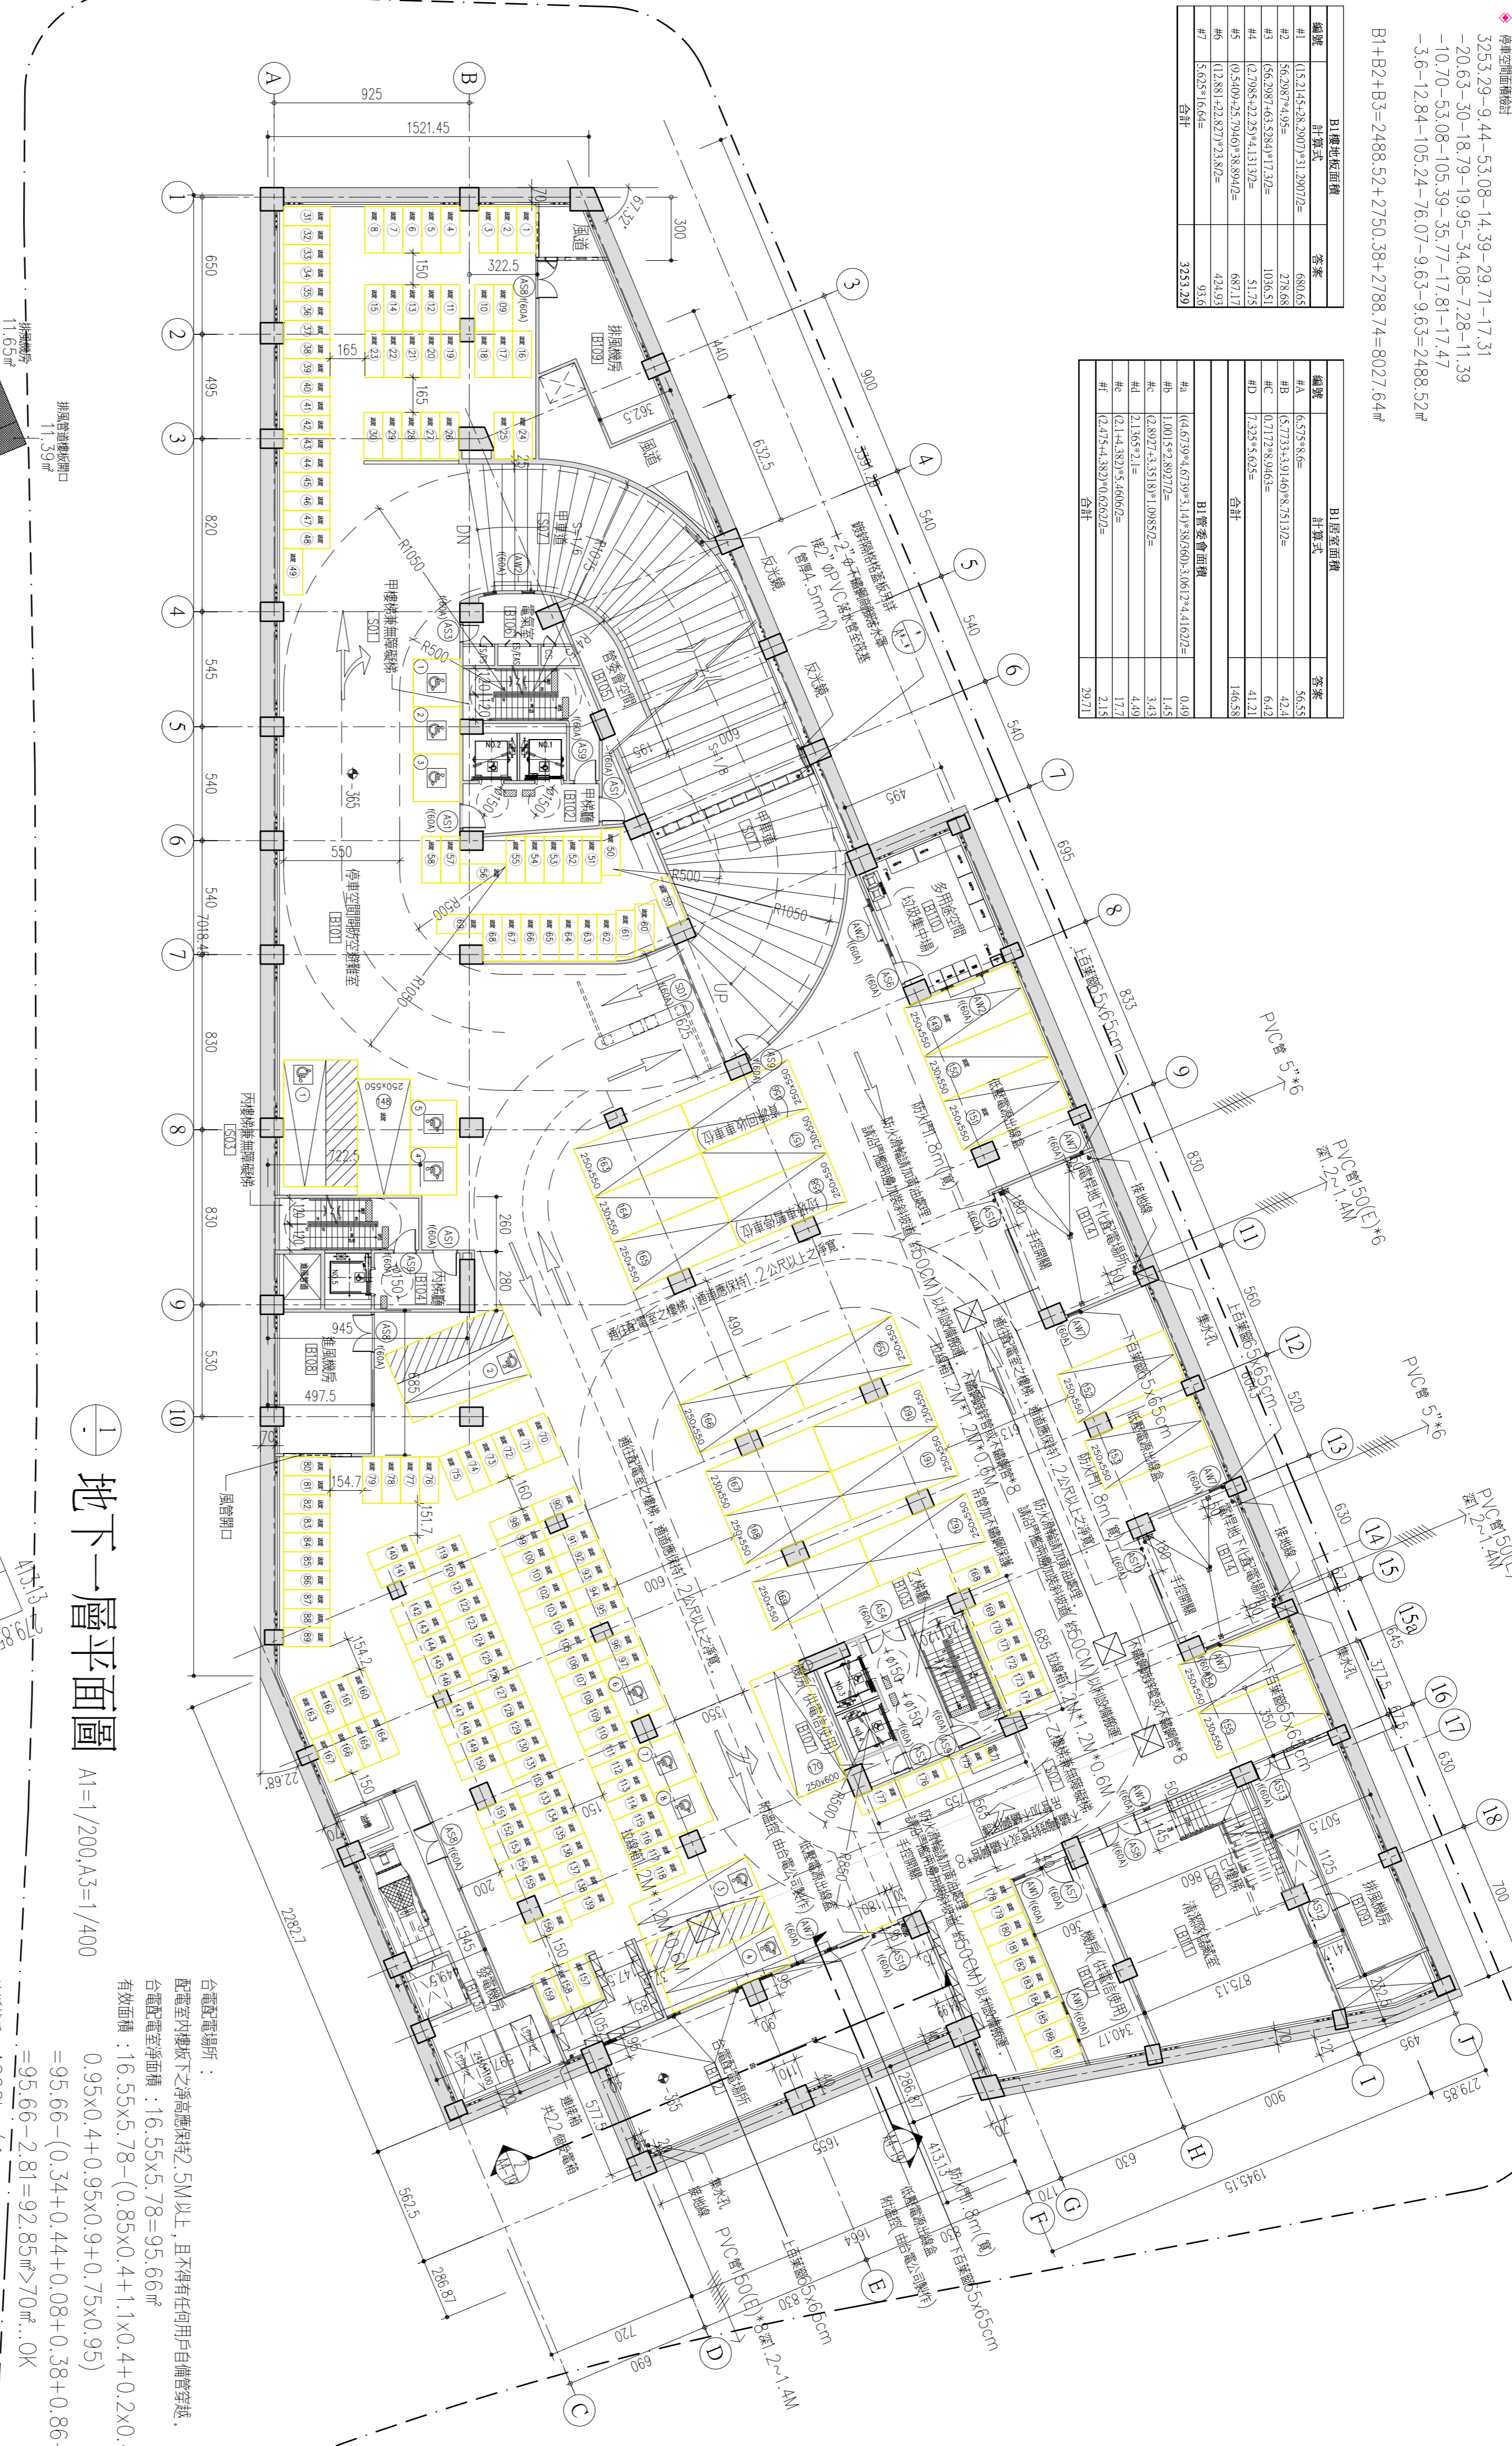


① 地下一層平面圖 A1=1/200, A3=1/400


台電電管所：
 配電室內淨高之淨高應採 2.5M 以上，且不得有任何用戶自備管穿處。
 配電室電管淨高：16.55x5.78=95.66 ㎡
 有效面積：16.55x5.78 - (0.85x0.4 + 1.1x0.4 + 0.2x0.4 + 0.95x0.4 + 0.95x0.9 + 0.75x0.95)
 = 95.66 - (0.34 + 0.44 + 0.08 + 0.38 + 0.86 + 0.71)
 = 95.66 - 2.81 = 92.85 ㎡ > 70 ㎡ . OK
 地板載重：1000kg/㎡

1. 若建築線未盡水溝時，埋置建築線約 3 公尺，如遇水溝則通過水溝處至少埋置 1 公尺。
2. 預埋的埋置地面下 2M 處。
3. 穿過牆壁部分，請加蓋管架、C、保護。
4. 請加裝防水及蓋水設施。
5. 新增設用戶配電場所應消防設施由用戶於建築物興建時一併施工，並依據新水之消防法規辦理，應於申請建築物使用執照時併於主建築圖檢核合格。
6. 預埋管引出處為「封閉」通路，若於配電外牆施工時未開闢「物」完成，或地土反對施工，至台電處洽作，請用戶出面協助重新辦理變更，如因設施供電時，概由用戶自行負責，與台電無涉。
7. 台電配電室室內線管，請依「新增用戶配電場所設置標準」於配電室中線管設置示意圖。
8. 請將配電室建築技術圖及台電公司相繼規定設置必要之「圖」及水設施。
9. 正當時請依預備圖辦理。
10. 本件為預備，請於建築圖檢核合格後再交予審查手續俟審查結果。
11. 修改圖樣時請送建築主管機關審查。
12. 配電室內地板下之淨高應採 2.5M 以上，且不得有任何用戶自備管穿處。
13. 地下室埋置地面一層，若完工後發現不符，則不予審查。

防火區劃檢核圖 A1=S:1/400, A3=S:1/800

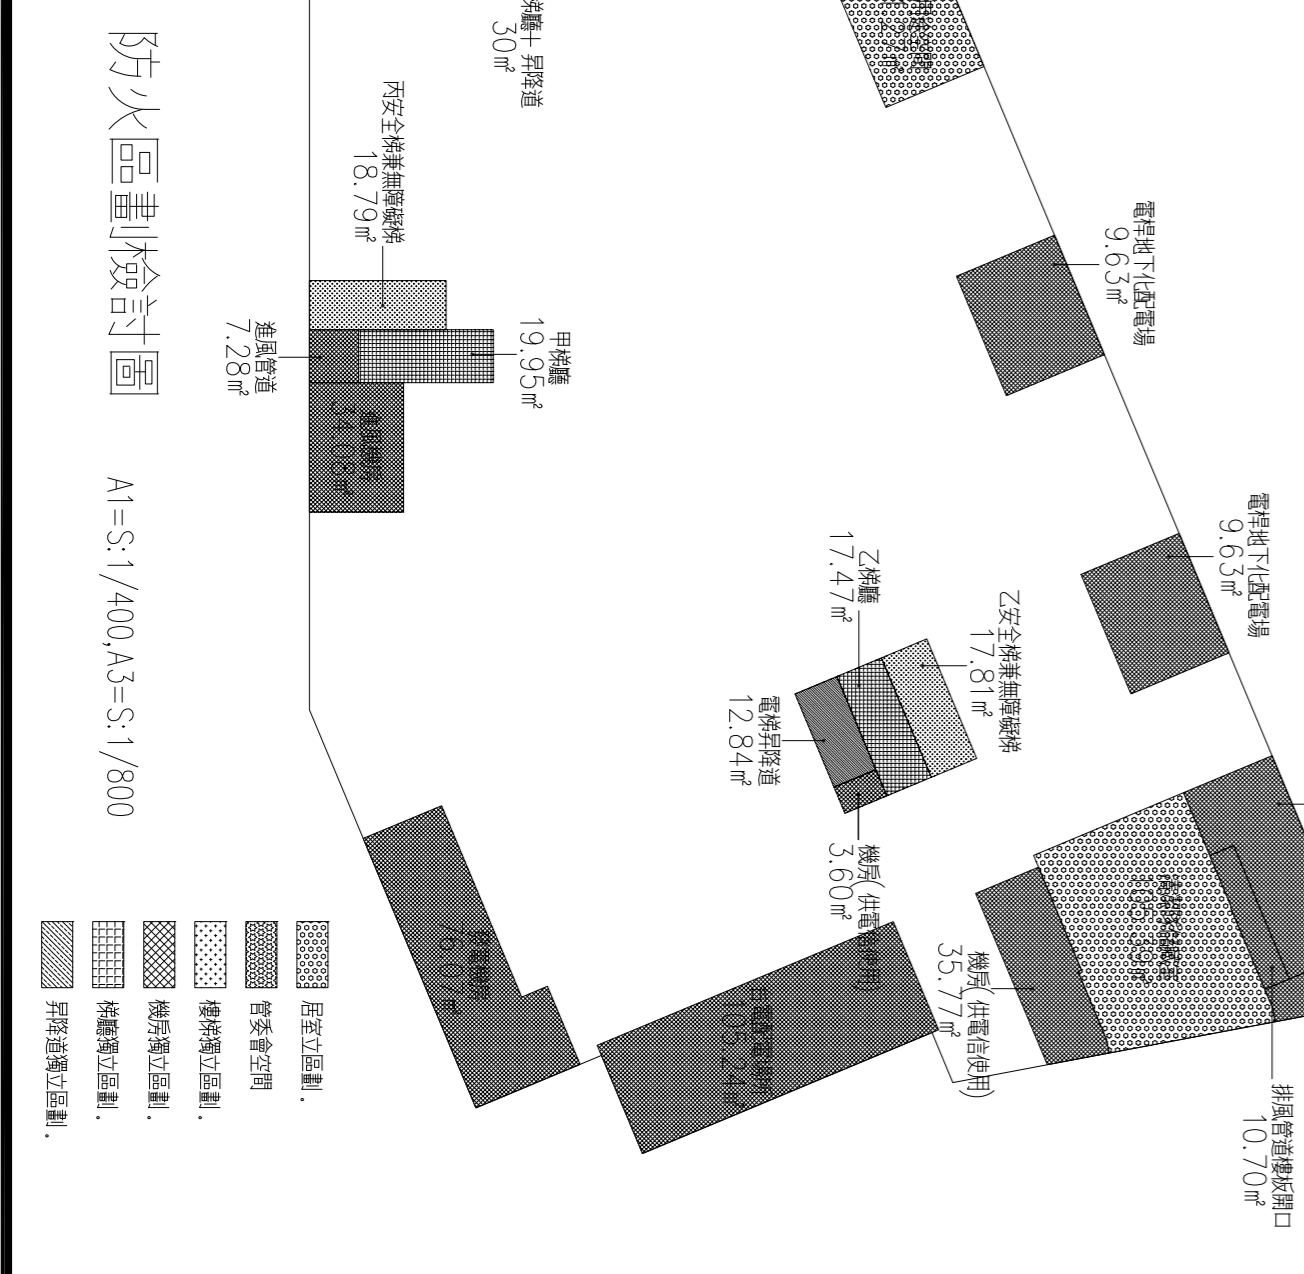

面積計算圖 A1=S:1/400, A3=S:1/800

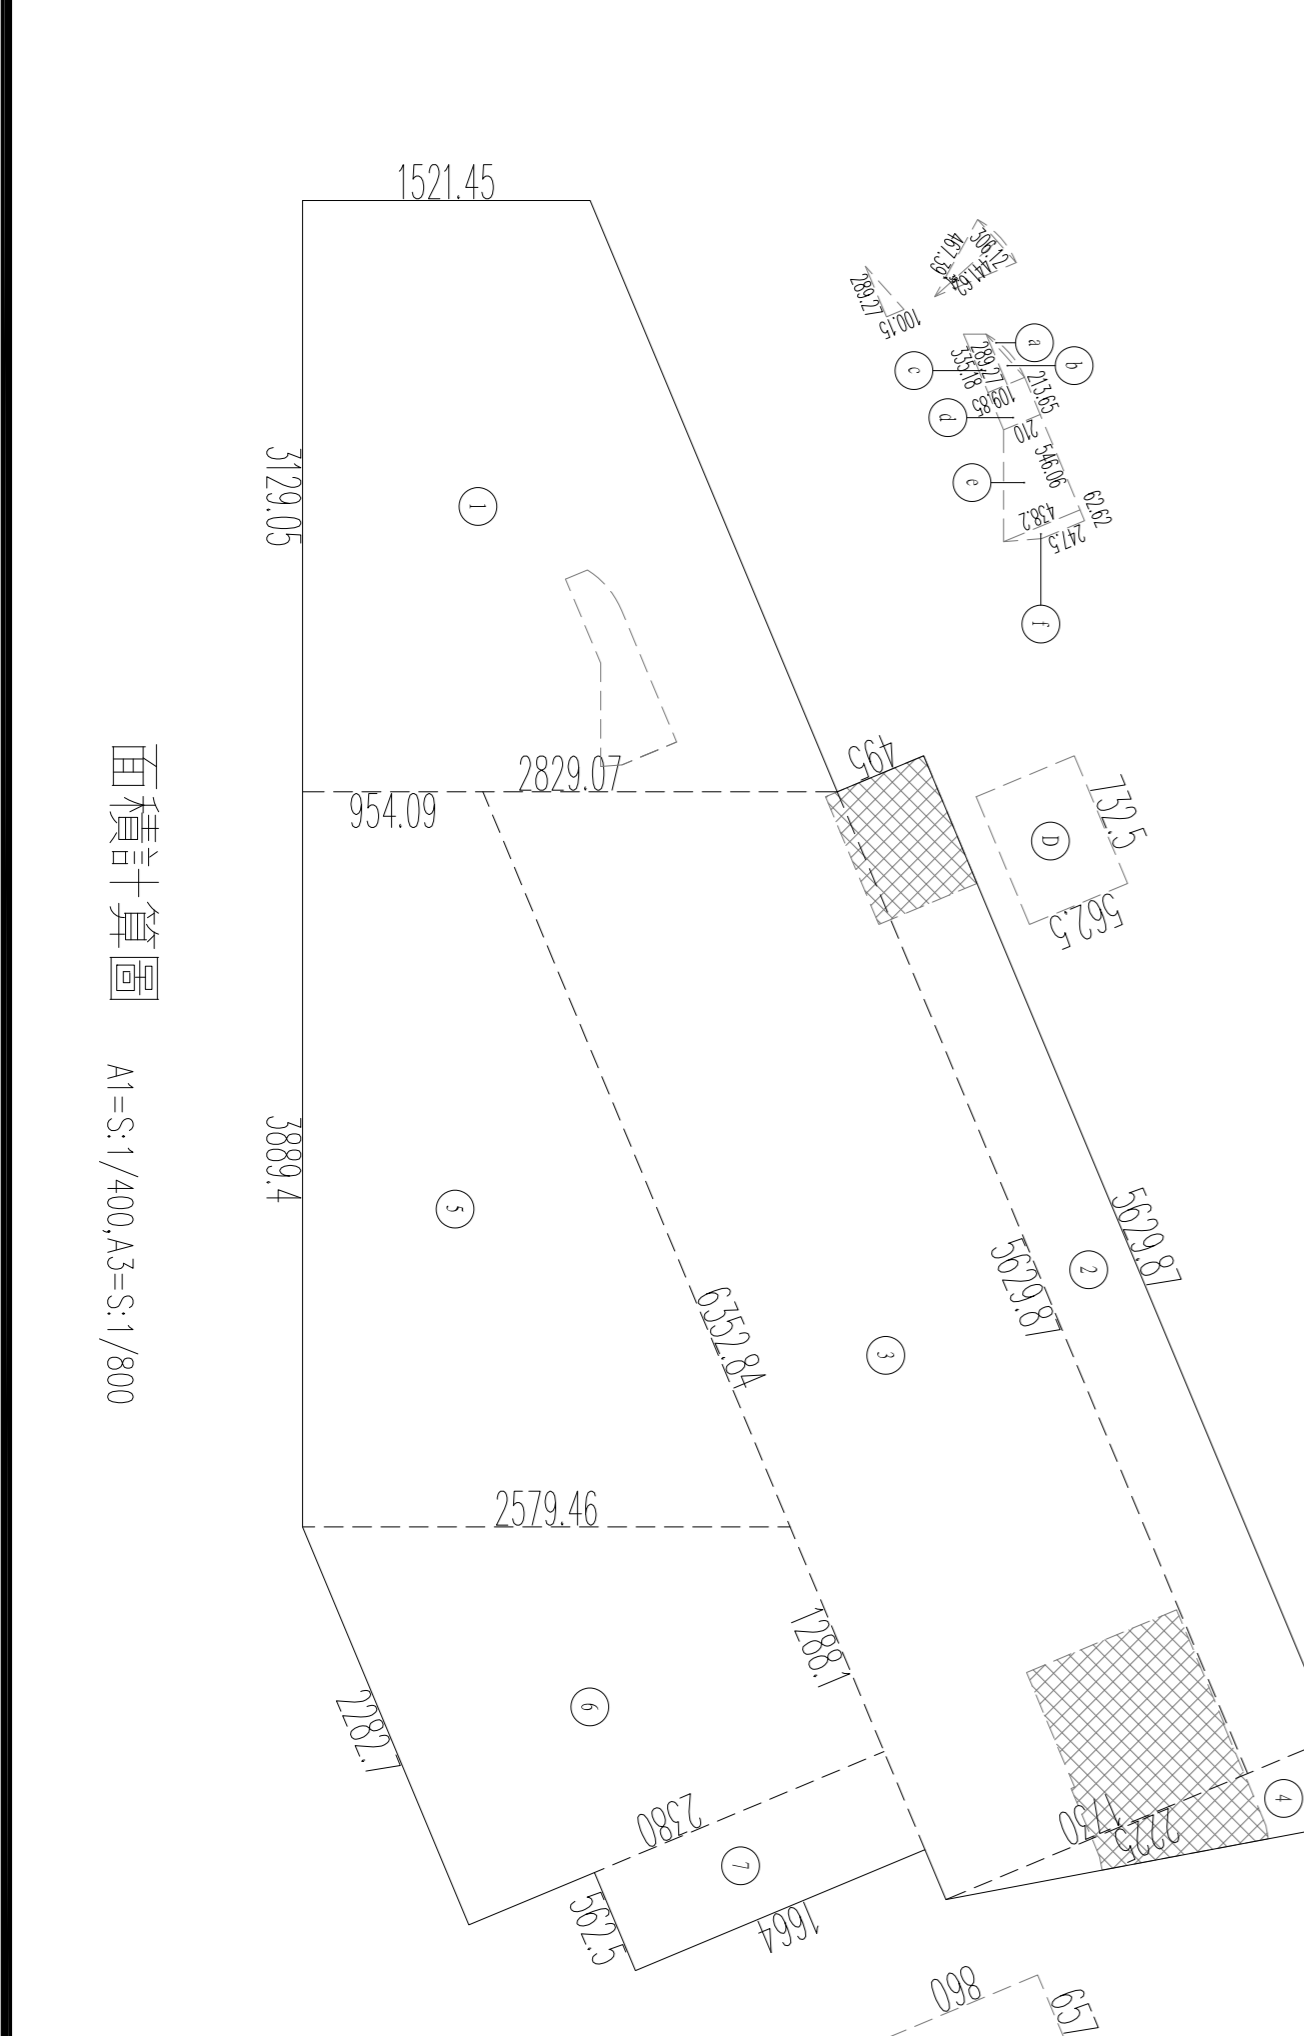

圖名	地下一層平面圖
比例	A1:1/200, A3:1/400
圖號	1873
圖名	竣工圖
圖號	106建字第0236號

監造工程師姓名：國記營造股份有限公司
 地址：台北市中正區光復南路102號10樓
 電話：02-2760-7176
 傳真：02-2711-4689

設計工程師姓名：大聯聯合建築師事務所
 地址：台北市中正區光復南路102號10樓
 電話：02-2760-7176
 傳真：02-2711-4689

委託日期：11003