



圖名 地下二層全區平面圖		竣工圖說		張弘鼎建築師事務所		統包圖樣		監造單位		臺北市都市發展局	
圖號 A2-52		樓板		複製		覆核		日期		王炳傑	
比例 1:1/200		日期		初核		覆核		日期		臺北市都市發展局	
臺北市萬華區福星住宅統包工程		日期		覆核		覆核		日期			

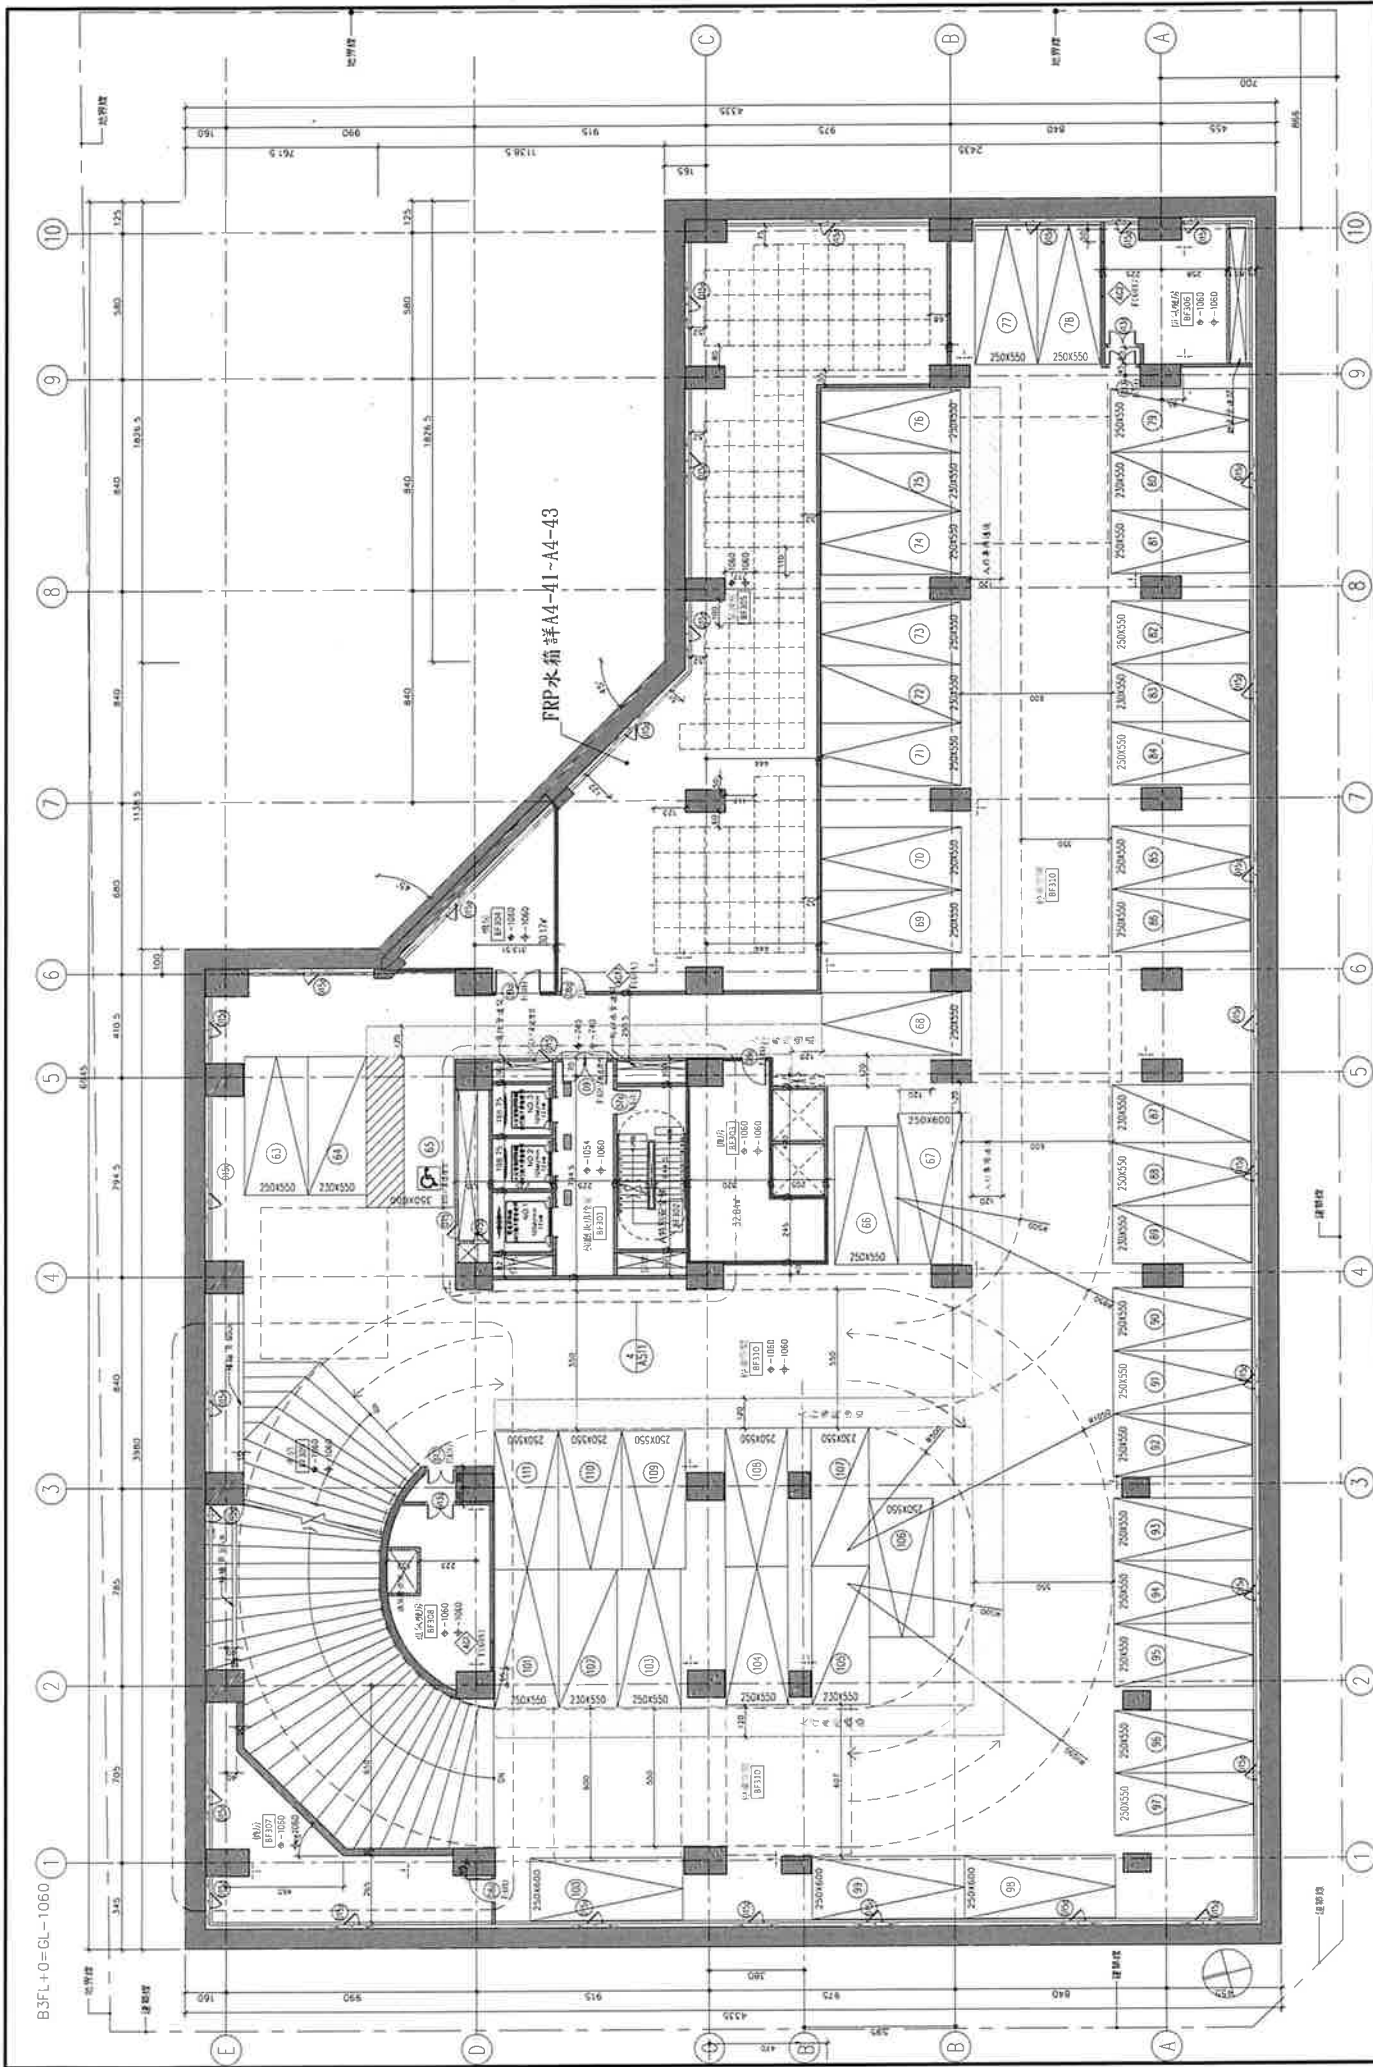

圖名	地下室三層全區平面圖
圖號	A2-53
比例	1/200
設計	張弘鼎建築師事務所
繪圖	張弘鼎
校核	張弘鼎
日期	

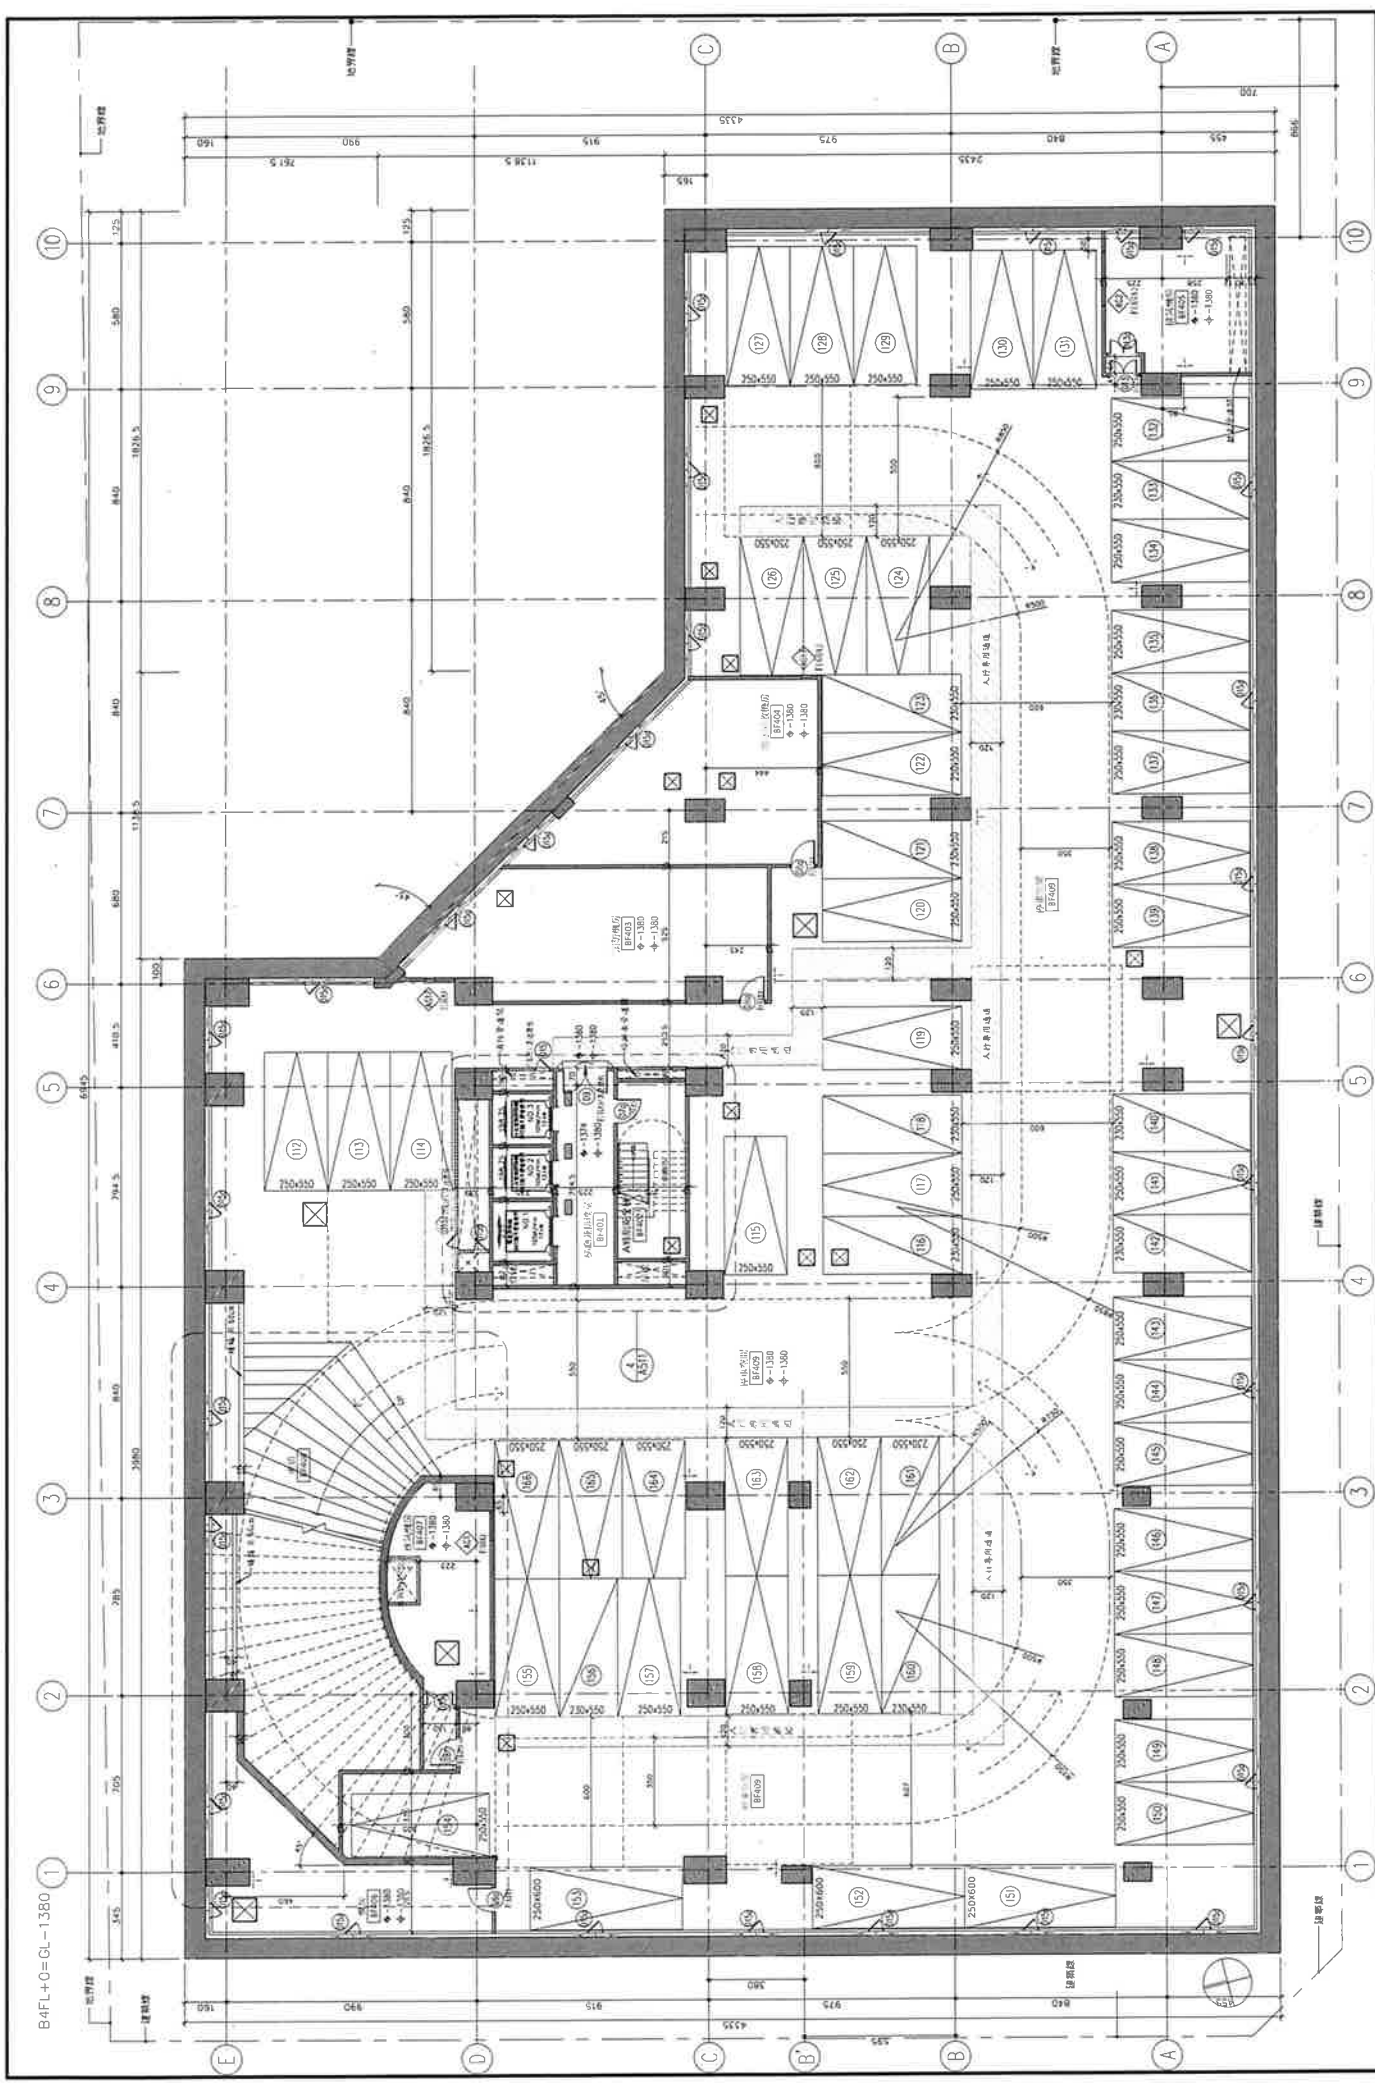

圖名	地下室全區平面圖
圖號	A2-54
比例	1/200
圖說	竣工圖說
設計	張弘鼎建築師事務所
繪圖	張弘鼎
校核	張弘鼎
日期	
監造	喻台生建築師事務所
繪圖	喻台生
校核	喻台生
日期	
監工	王新機
繪圖	王新機
校核	王新機
日期	
監工	臺北市都市發展局
繪圖	
校核	
日期	


B4FL+0=CL-1380