



圖號	AL-03
日期	2019.07.19
圖名	基地面積計算圖
圖示	建築面積計算圖




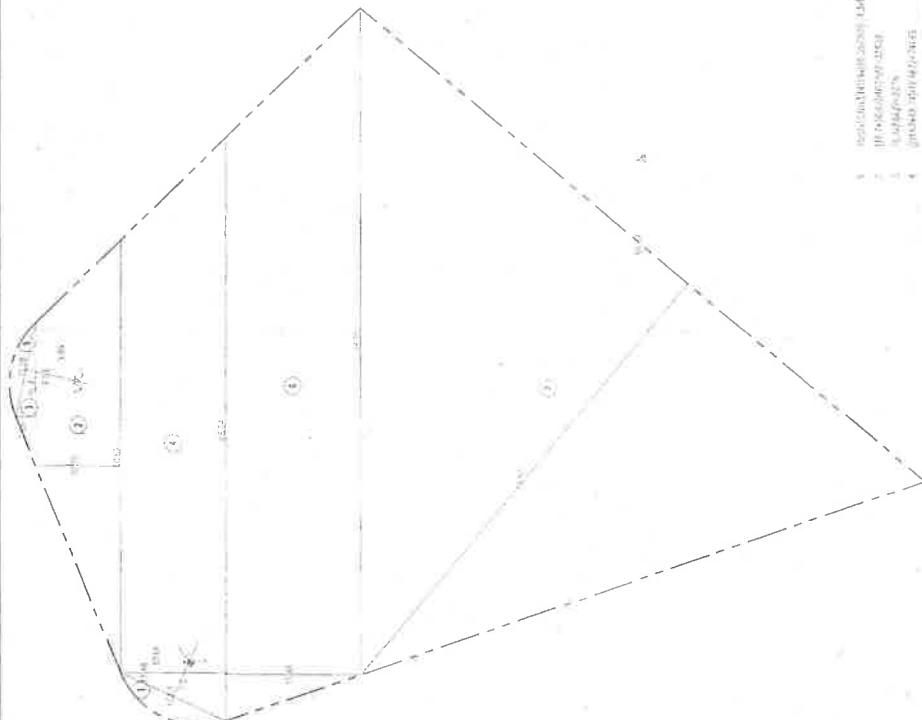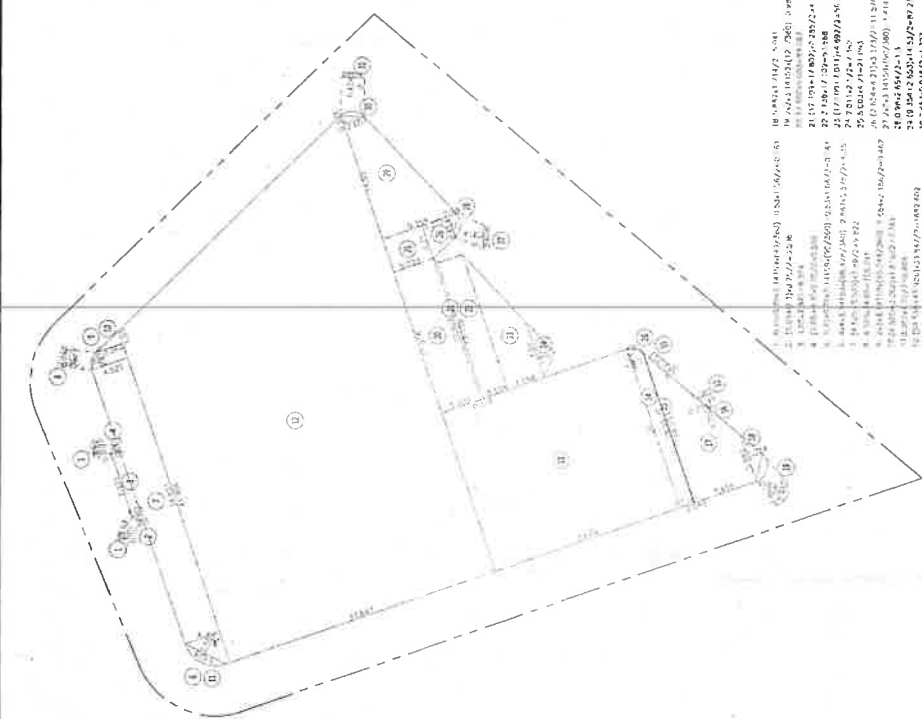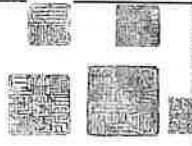
基地面積計算圖

建築面積計算圖



AS1000  
A13/020

AS1000  
A13/020

圖名	綠化檢討圖(一)
比例	1:100
日期	107.12.20
設計	蕭方仁
繪圖	蕭方仁
校核	蕭方仁
圖號	AL-05


- 滯水面積
- A 2.04x5=10.2
- B 2.37x161
- C 12.24
- D 10.74+19.15+13.18=43.07
- E 34.38
- F 1.6+11.57+16.51+2.86+8.15+16.57+9.31+8.12+1.72=76.41
- G 14.6+20.26+24.6+16.86=76.32
- H 7.05+21.28+7.05=35.38
- I 7.07+31.09+7.07=45.23
- J 7.02+27.76+7.09=41.87
- ① A + B + C + D + E + F + G + H + I + J = 391.2
- 地盤面積
- a 2.69
- b 13.65
- c 4.93
- d 21.27
- e 21.27

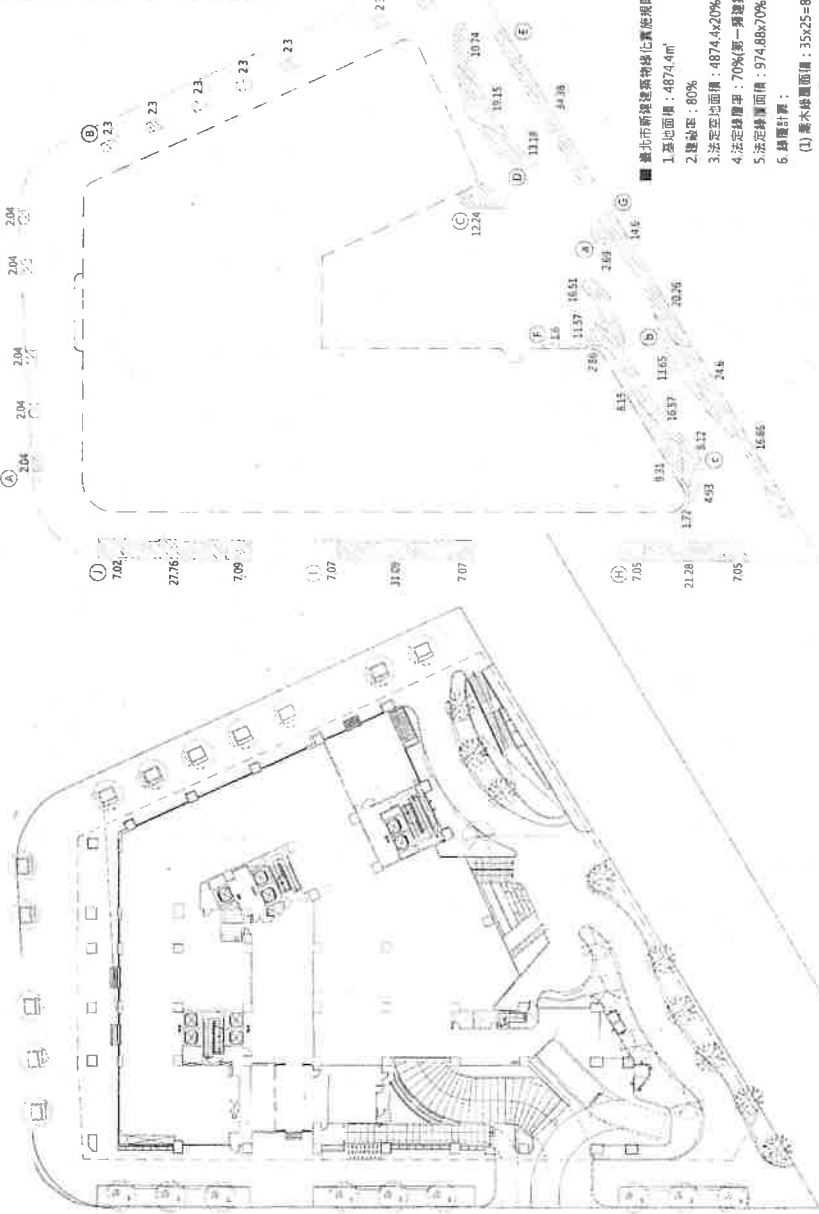

- 臺北市新建築特許建築條例檢討
- 1. 基地面積：4874.4m<sup>2</sup>
- 2. 建築率：80%
- 3. 法定空地面積：4874.4x20%=974.88m<sup>2</sup>
- 4. 法定綠地率：70%(第一層建築基地)
- 5. 法定綠地面積：974.88x70%=682.42m<sup>2</sup>
- 6. 綠地計算：
  - (1) 滯水綠地面積：35x25=875m<sup>2</sup>
  - (2) 滯水綠地面積：391.2x1.0=391.2m<sup>2</sup>
  - (3) 地盤綠地面積：21.27x1.0=21.27m<sup>2</sup>
  - (4) 總計：1287.47m<sup>2</sup>
- 7. 各類綠地綠地率檢討表：


圖名	綠化檢討圖(二)
比例	1:1000
日期	107年11月19日
圖號	AL-06

圖名  
綠化檢討圖(二)


比例  
1:1000

日期  
107年11月19日

圖號  
AL-06

圖號  
AL-06


- 滙水面積
- ① 13.44
- ② 70.48
- ③ 51.79
- ④ 43.47
- ⑤ 16.12
- ⑥ 14.04
- ⑦ 9.69
- ⑧ A + B + ... + G = 219.03
- 滙水匯入面積
- ⑨ 4.05x6=24.3

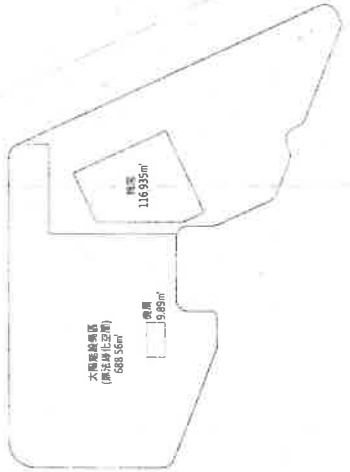

- 臺北市新建建築物綠化量控制檢討
- 新建建築物屋頂平臺應實施綠化，除都市計畫或其他法令另有規定須實施綠化者外，新建建築物屋頂平臺綠化面積應達該屋頂平臺面積之百分之五十，綠化面積以實際綠化面積計算。
- 1. 屋頂平臺面積：1301.93-116.935-9.69=1175.105m<sup>2</sup>
- 2. 無法綠化面積：688.56m<sup>2</sup>
- 3. 可綠化面積：1175.105-688.56=486.545m<sup>2</sup>
- 4. 實際綠化面積：219.03+24.3=243.33m<sup>2</sup>
- 應實施綠化面積檢討：486.545-243.33=243.215m<sup>2</sup>
- 243.33/486.545=50.01% > 50%...OK!

■ 滙水地塊檢核表

分類	編號	名稱	面積 (m <sup>2</sup> )	綠化率 (%)	綠化面積 (m <sup>2</sup> )
滙水	RS1	屋頂平臺 無法綠化 可綠化	1301.93	0.70	219.03
建築	VI	建築 廣場	126.625	0.19	24.3

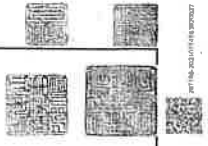









圖名	圖號	日期
子圖名稱		


子圖名稱  

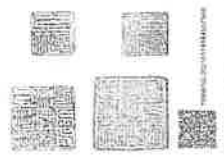

四層平面圖



五層平面圖



六層平面圖




七、八層平面圖



九層平面圖








十層平面圖



十三層平面圖



十一層平面圖



十四層平面圖



十二層平面圖



底層平面圖







地下二層平面圖



地下三層平面圖

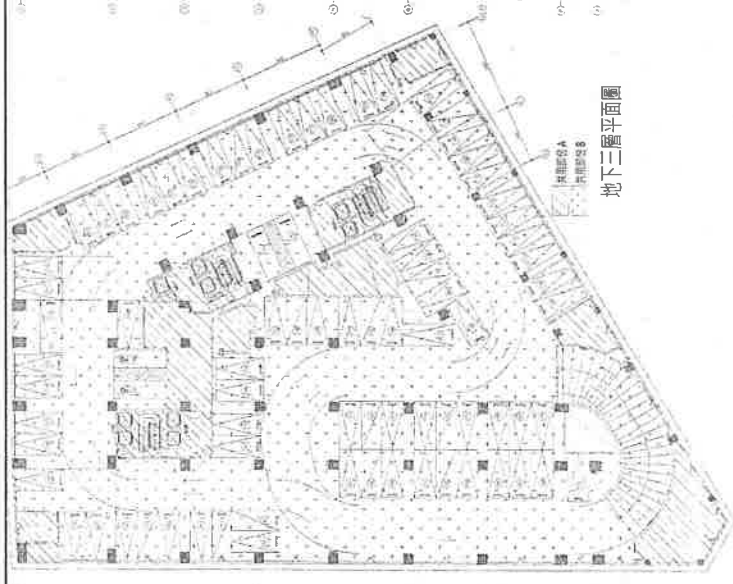

地下四層平面圖

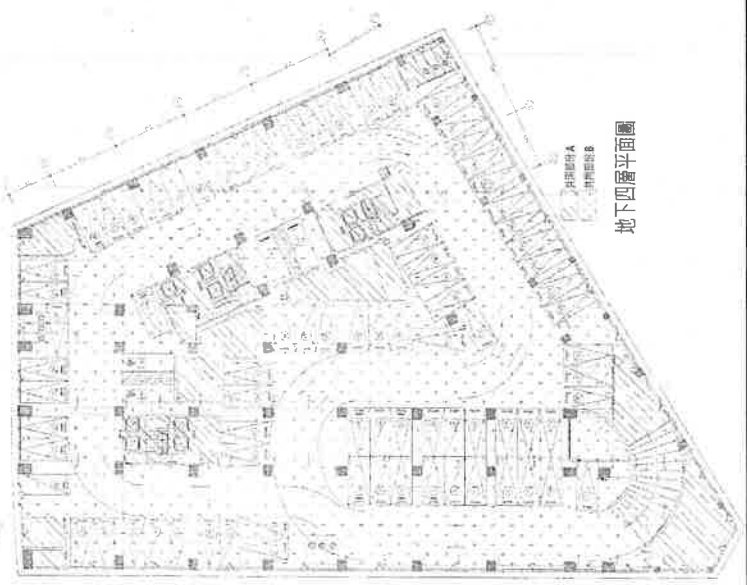

地下五層平面圖















圖名	圖號	日期
圖名	圖號	日期



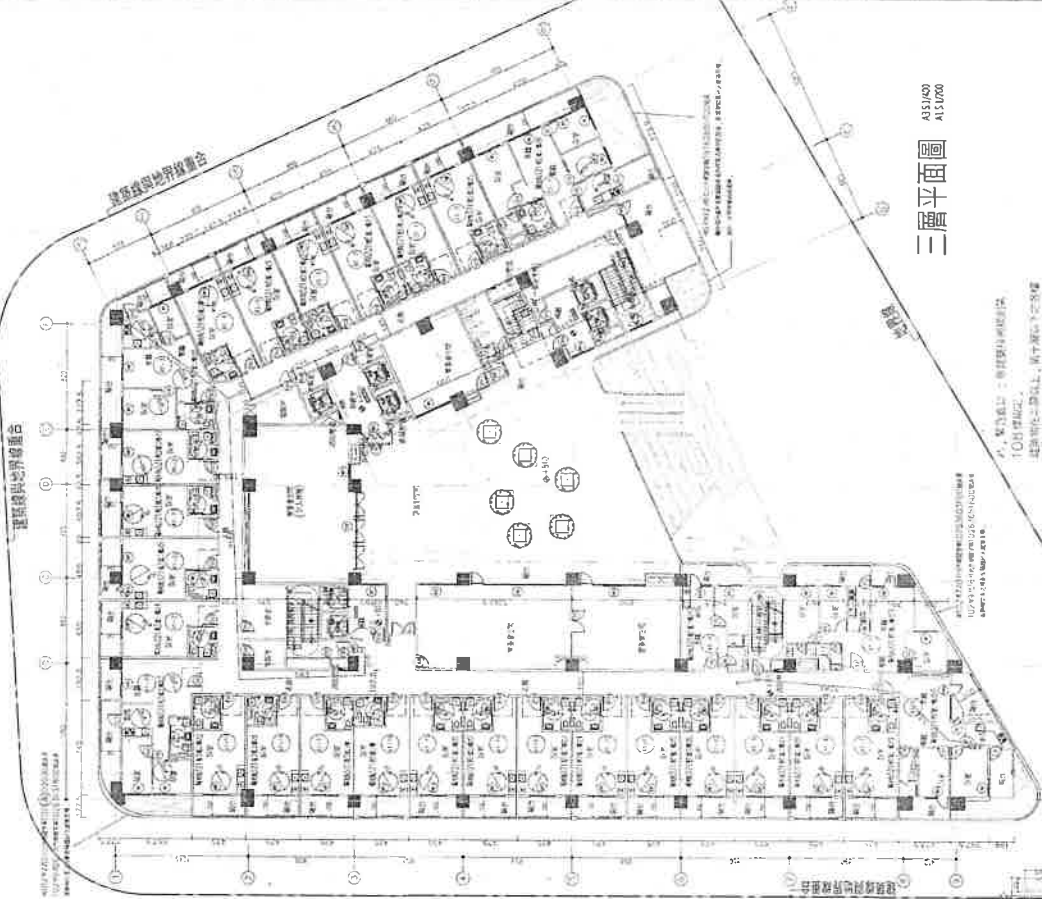

三層平面圖  
A33/09  
A33/08


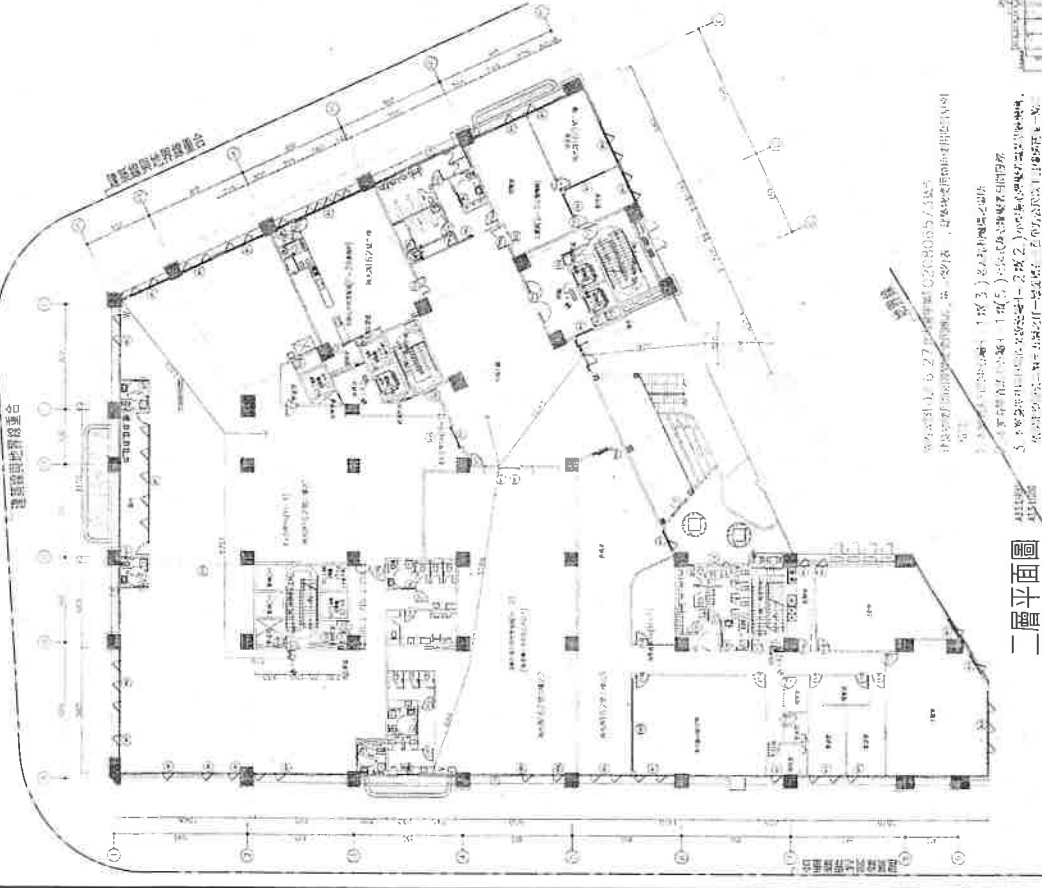

二層平面圖  
A33/08  
A33/07



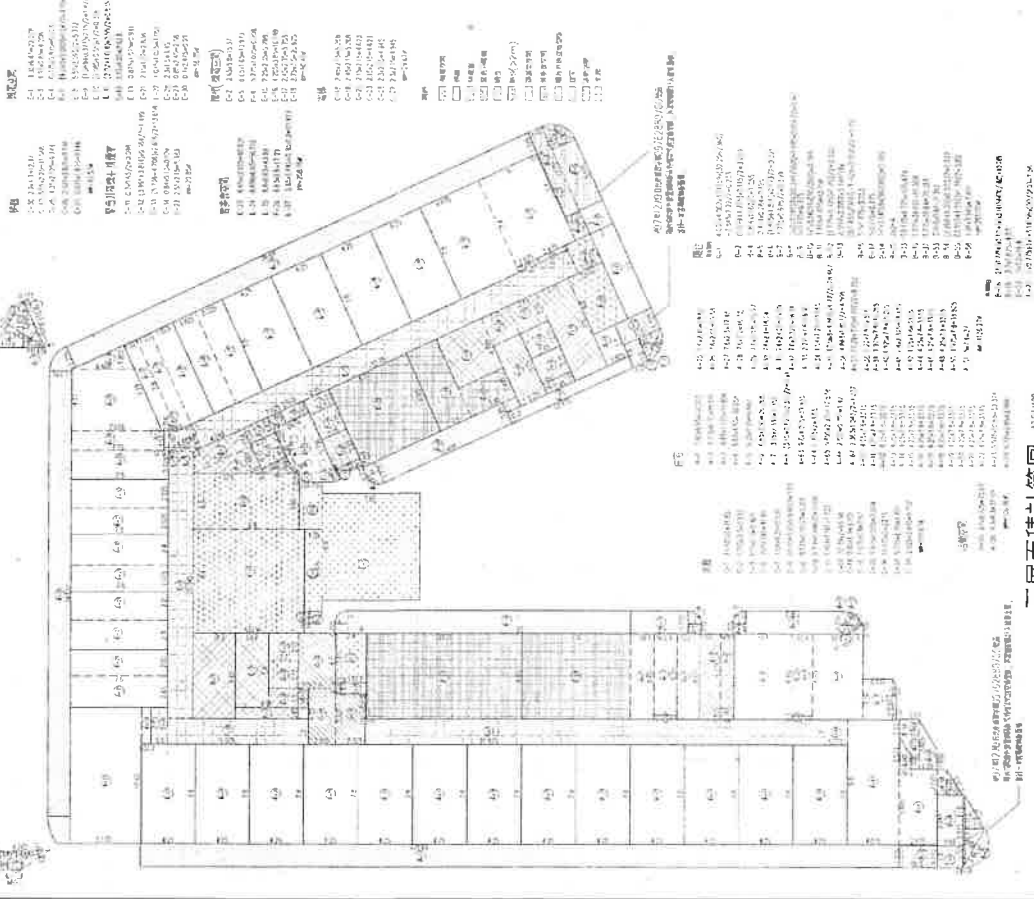

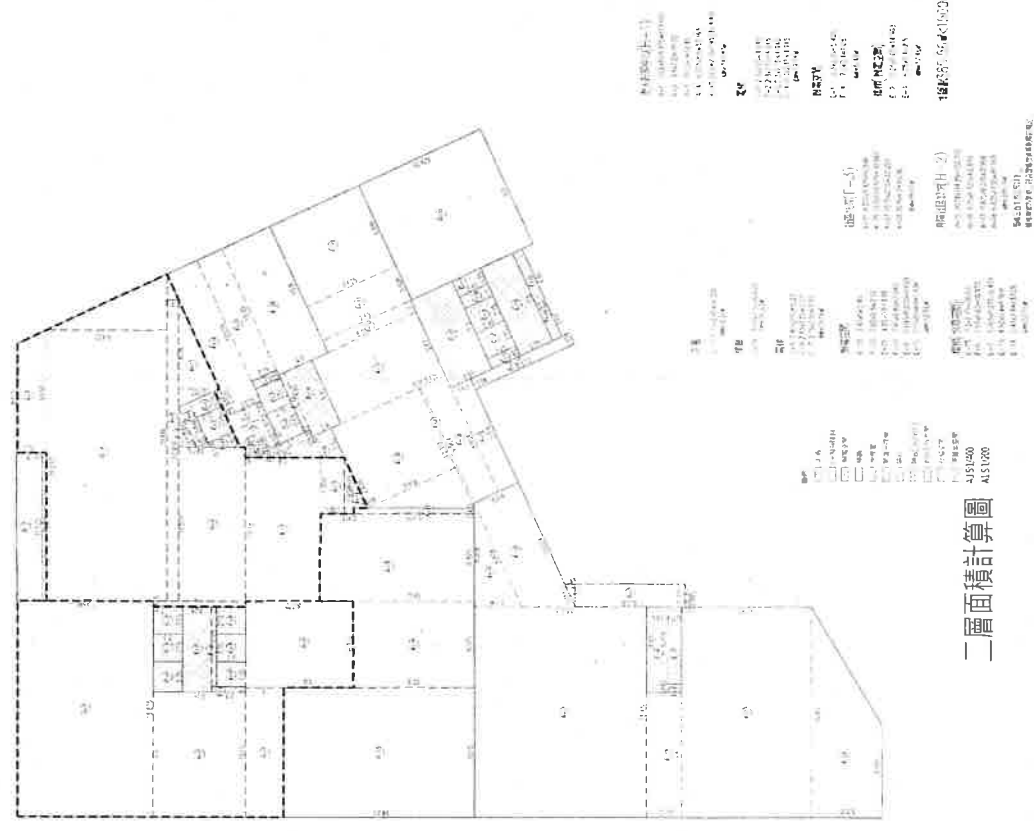







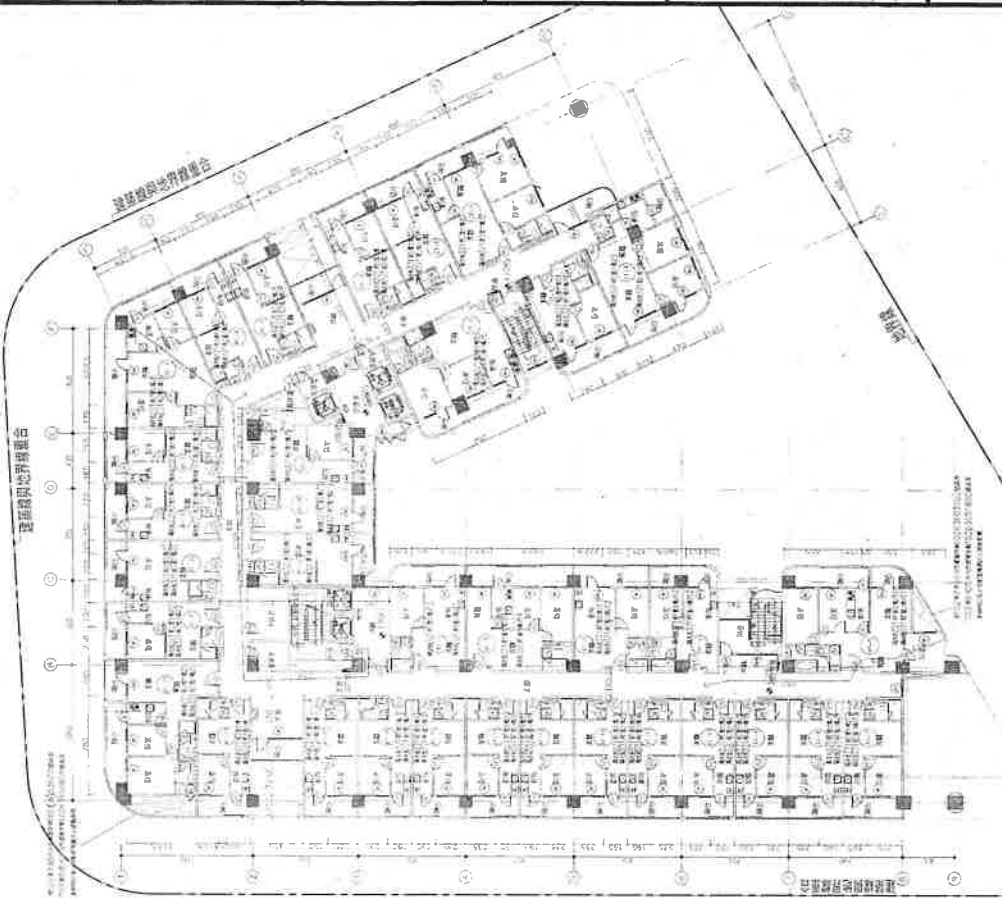

七、八層平面圖  
AS15000  
A151000


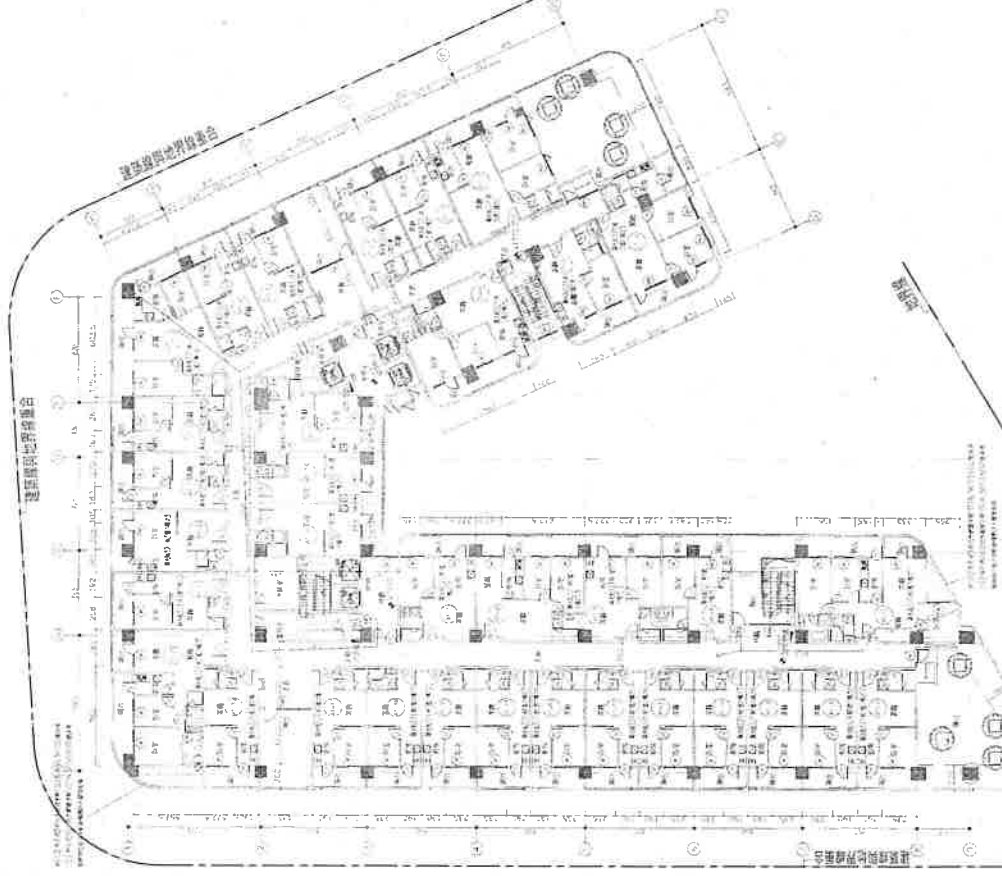

六層平面圖  
AS15000  
A151000



六七八層面積計算圖

A2-11

本圖總字號：0006 號


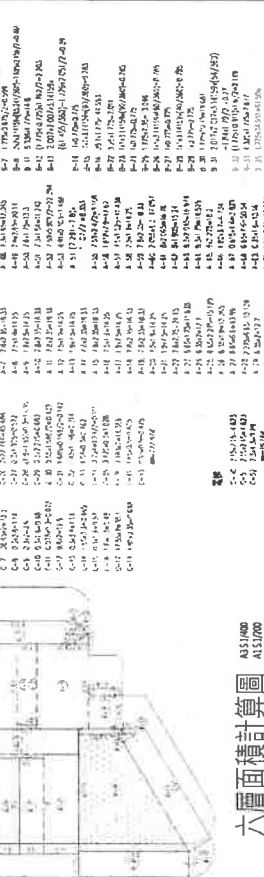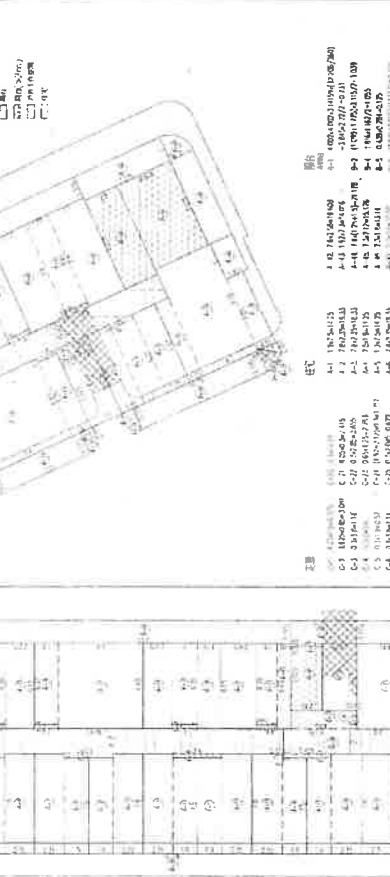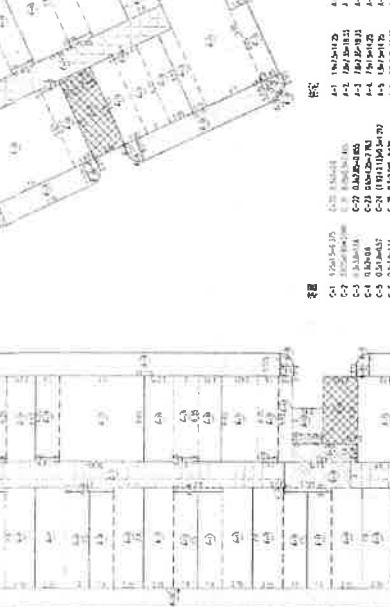

七、八層面積計算圖 A31500 A151000


六層面積計算圖 A31500 A151000


6層面積表













計畫	日期
設計	日期
監造	日期
審核	日期
核准	日期
圖號	A2-16

107號字第001號竣工圖

臺北市政府工務局  
建設局  
107年1月19日  
本圖檔案號 008號

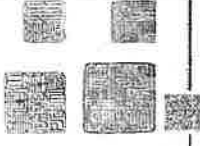

十三層平面圖  
ASS1000  
A131000

1. 中區樓上樓梯間以：104.4.9.13此水工程均  
由原設計/之備用池自備存池之樓梯，並設防溢/為公  
分上，淨高 2公尺以上，之樓梯，且各層之外樓梯公共區內  
均止，並應設防溢池以備用，且列樓層一公共區自備戶  
符合規定

2. 緊急出口：應在樓梯間設置0.8公尺  
樓梯間之樓梯上，第一層以下之樓梯，應設防溢池，且  
應設防溢池之樓梯公共區內之樓梯，且各層之外樓梯公共區內  
均止，並應設防溢池以備用，且列樓層一公共區自備戶  
符合規定



十四層平面圖  
ASS1000  
A131000


13F消防水喉剖面示圖

建築基地界線

新湖路

新湖路












地界線

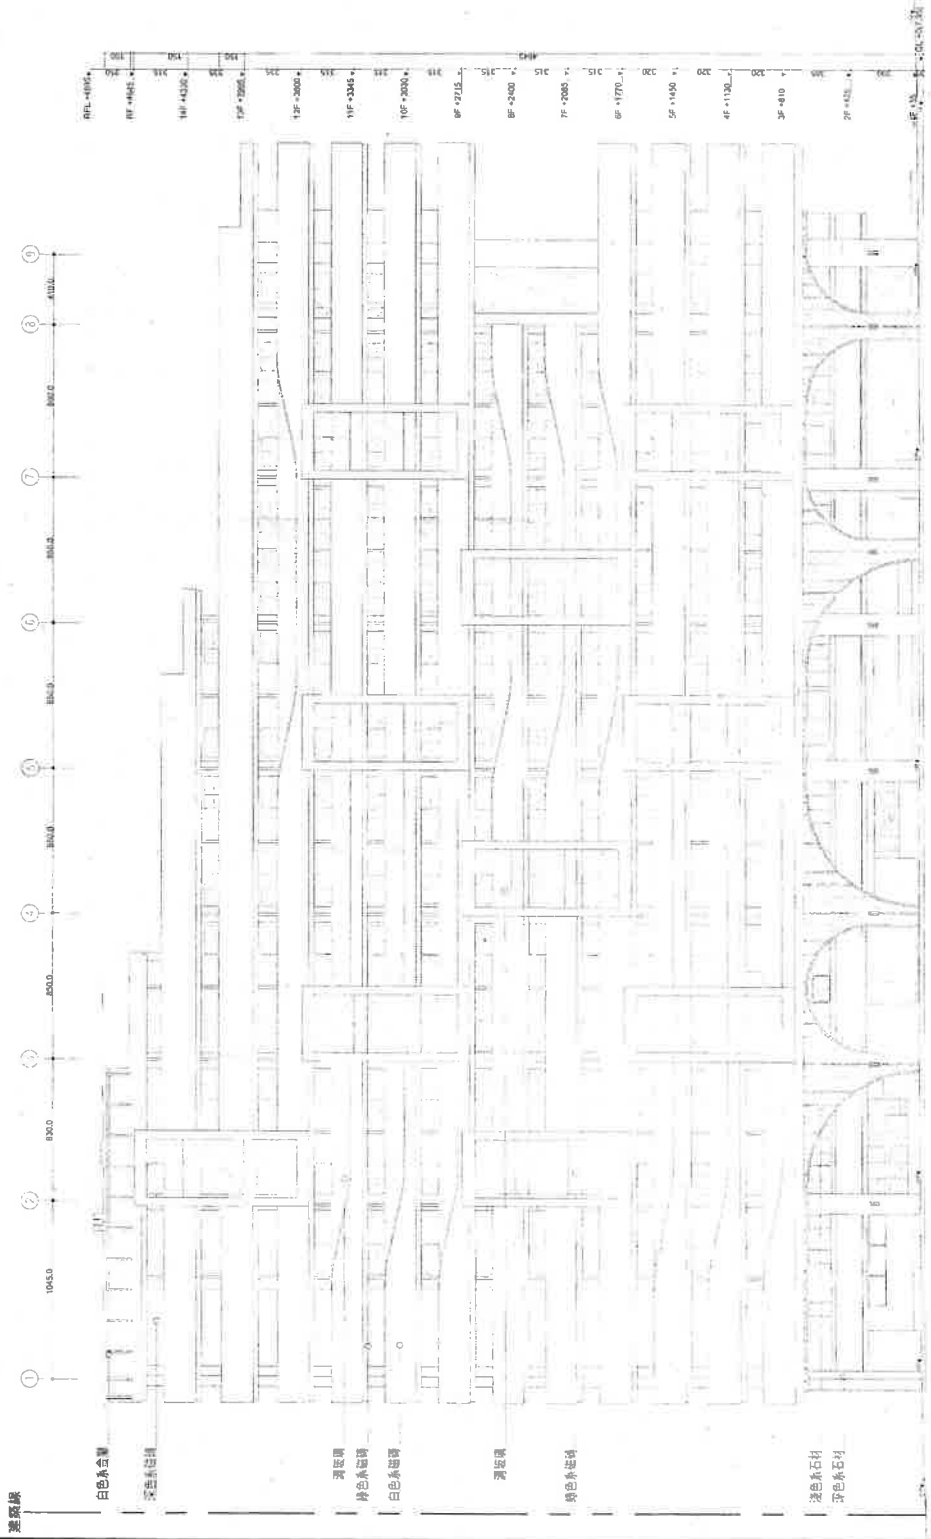

地界線

白色水磨石

深藍色磁磚

深藍色

綠色水磨石

白色水磨石

深藍色


綠色水磨石

淺色水磨石

白色水磨石

西向立面圖  
A31/00  
A31/01

本圖係根據 0005 號

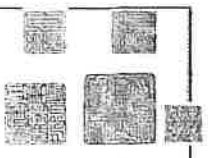



本圖號字號 0006 號

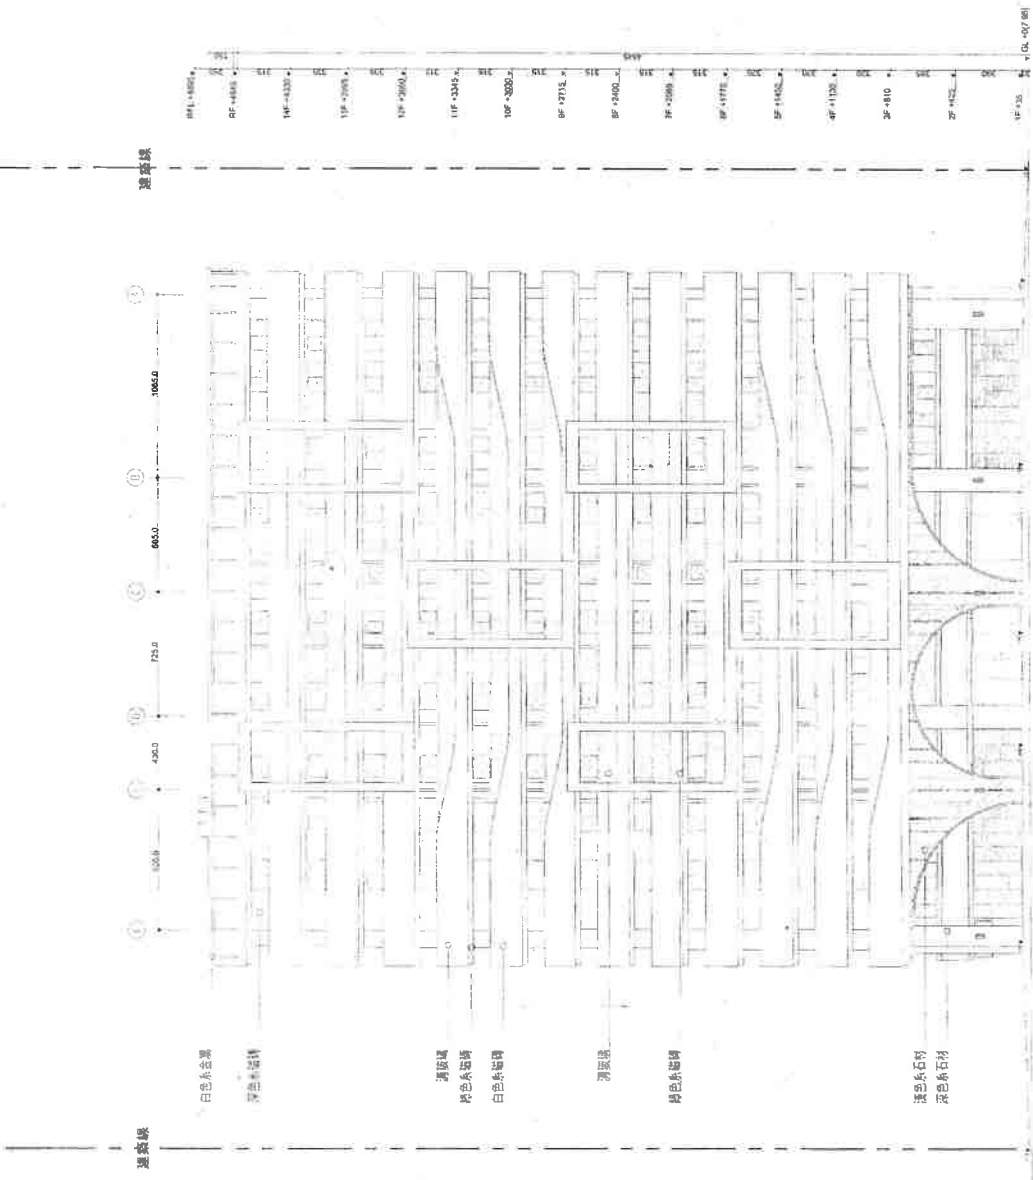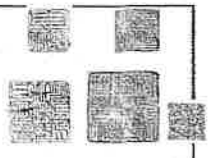

- 白色系金屬
- 深藍色玻璃
- 深藍色
- 棕色系玻璃
- 白色系玻璃
- 深藍色
- 棕色系玻璃
- 淺色系石材
- 深色系石材

北向立面圖

圖名	無障礙電梯詳圖
圖號	A5-03
日期	2014.11.19
設計	蕭力仁
校核	蕭力仁
文編號	AB02
圖號	3579
比例	1:50
頁數	共 3 頁


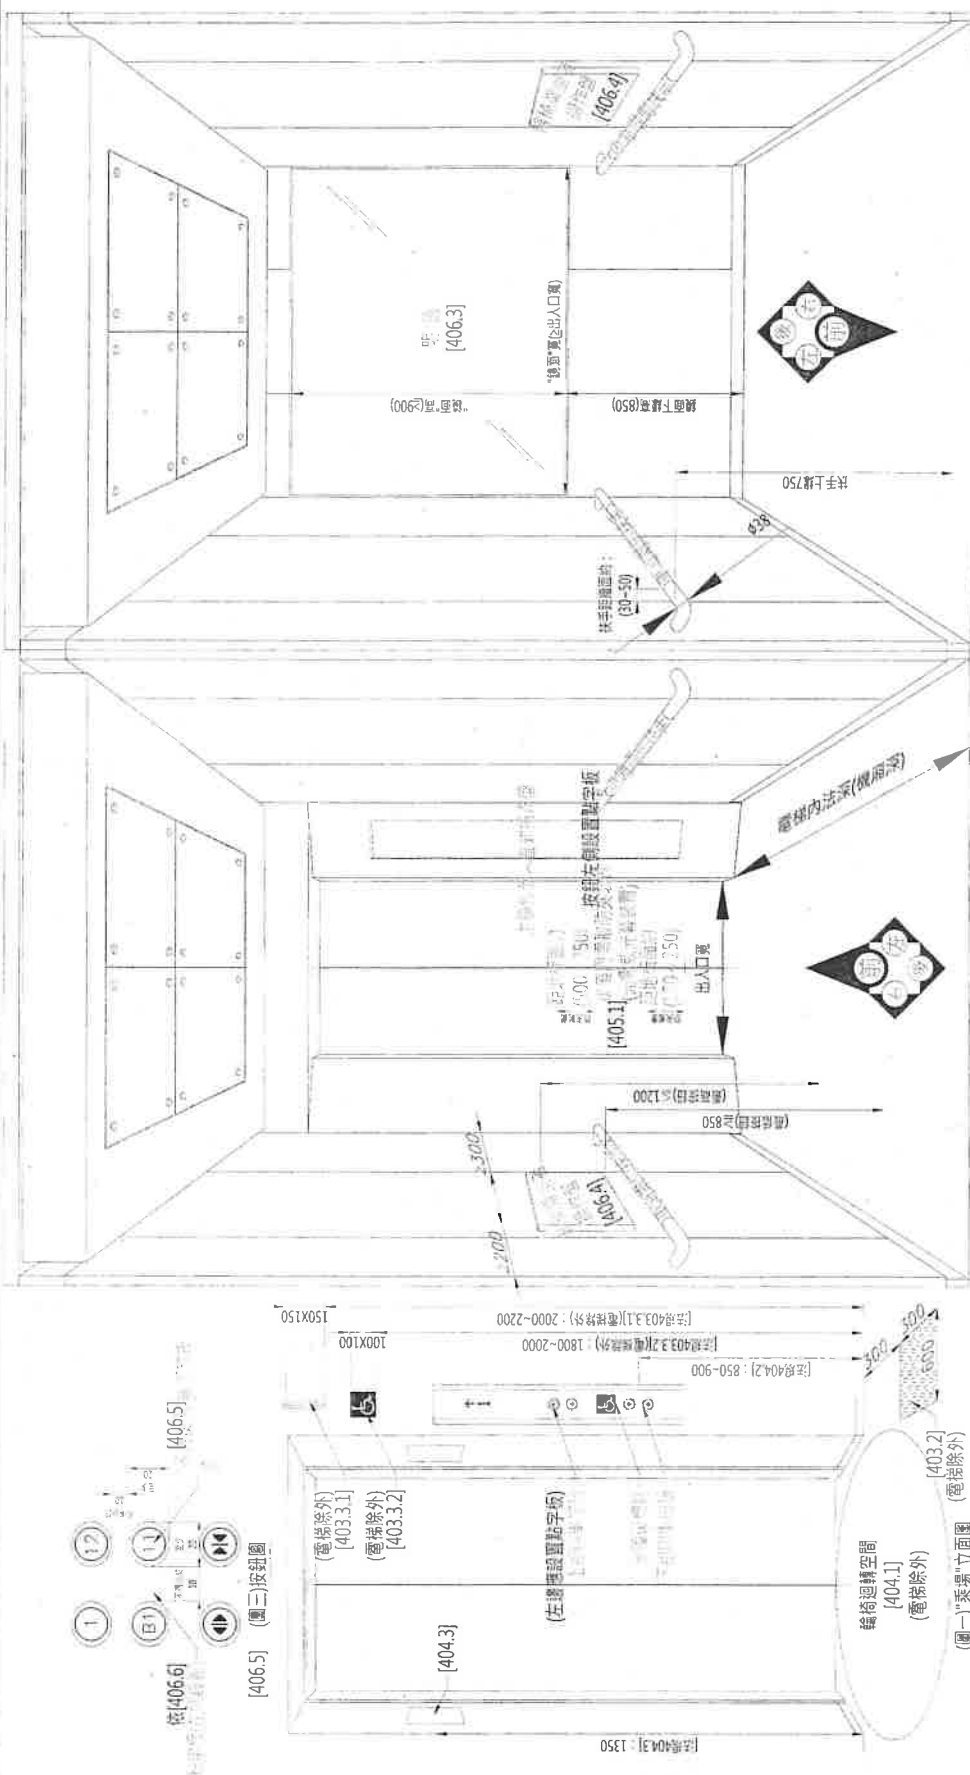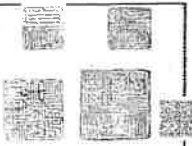

(圖一)「乘場」立面圖 (電梯除外)

(圖二)「車廂」立面圖

(表一)