

一期既設 (非本工程)

項目	設備說明	數量
□	彩色攝影機	1 支
○	手執彩色攝影機	0 支
□	網絡交換器	2 套

項目	數量
E19	192 支
E25	131 支
E31	37 支
E31	0 支
RSG 160	0 支
RSG 220	0 支
CS-6	2352 支

項目	設備說明	數量
○	彩色攝影機	50 支
△	手執彩色攝影機	1 支
P	緊急報警器	8 套
①	中央廣播器	0 套
②	網絡交換器	12 套
③	網絡交換器	1 套


117.10.20
竣工圖

承辦單位	冠輝光
專案工程師	王德華
監造工程師	王德華
監造工程師	王德華



地下一層平面圖

臺北市停車管理工程處	設計單位	冠輝光	監造單位	冠輝光	圖說	圖號	107.06	比例	1:100	工程名稱	路外停車場監視系統設備改善工程 景華公園地下停車場地下一層配置圖
------------	------	-----	------	-----	----	----	--------	----	-------	------	-------------------------------------

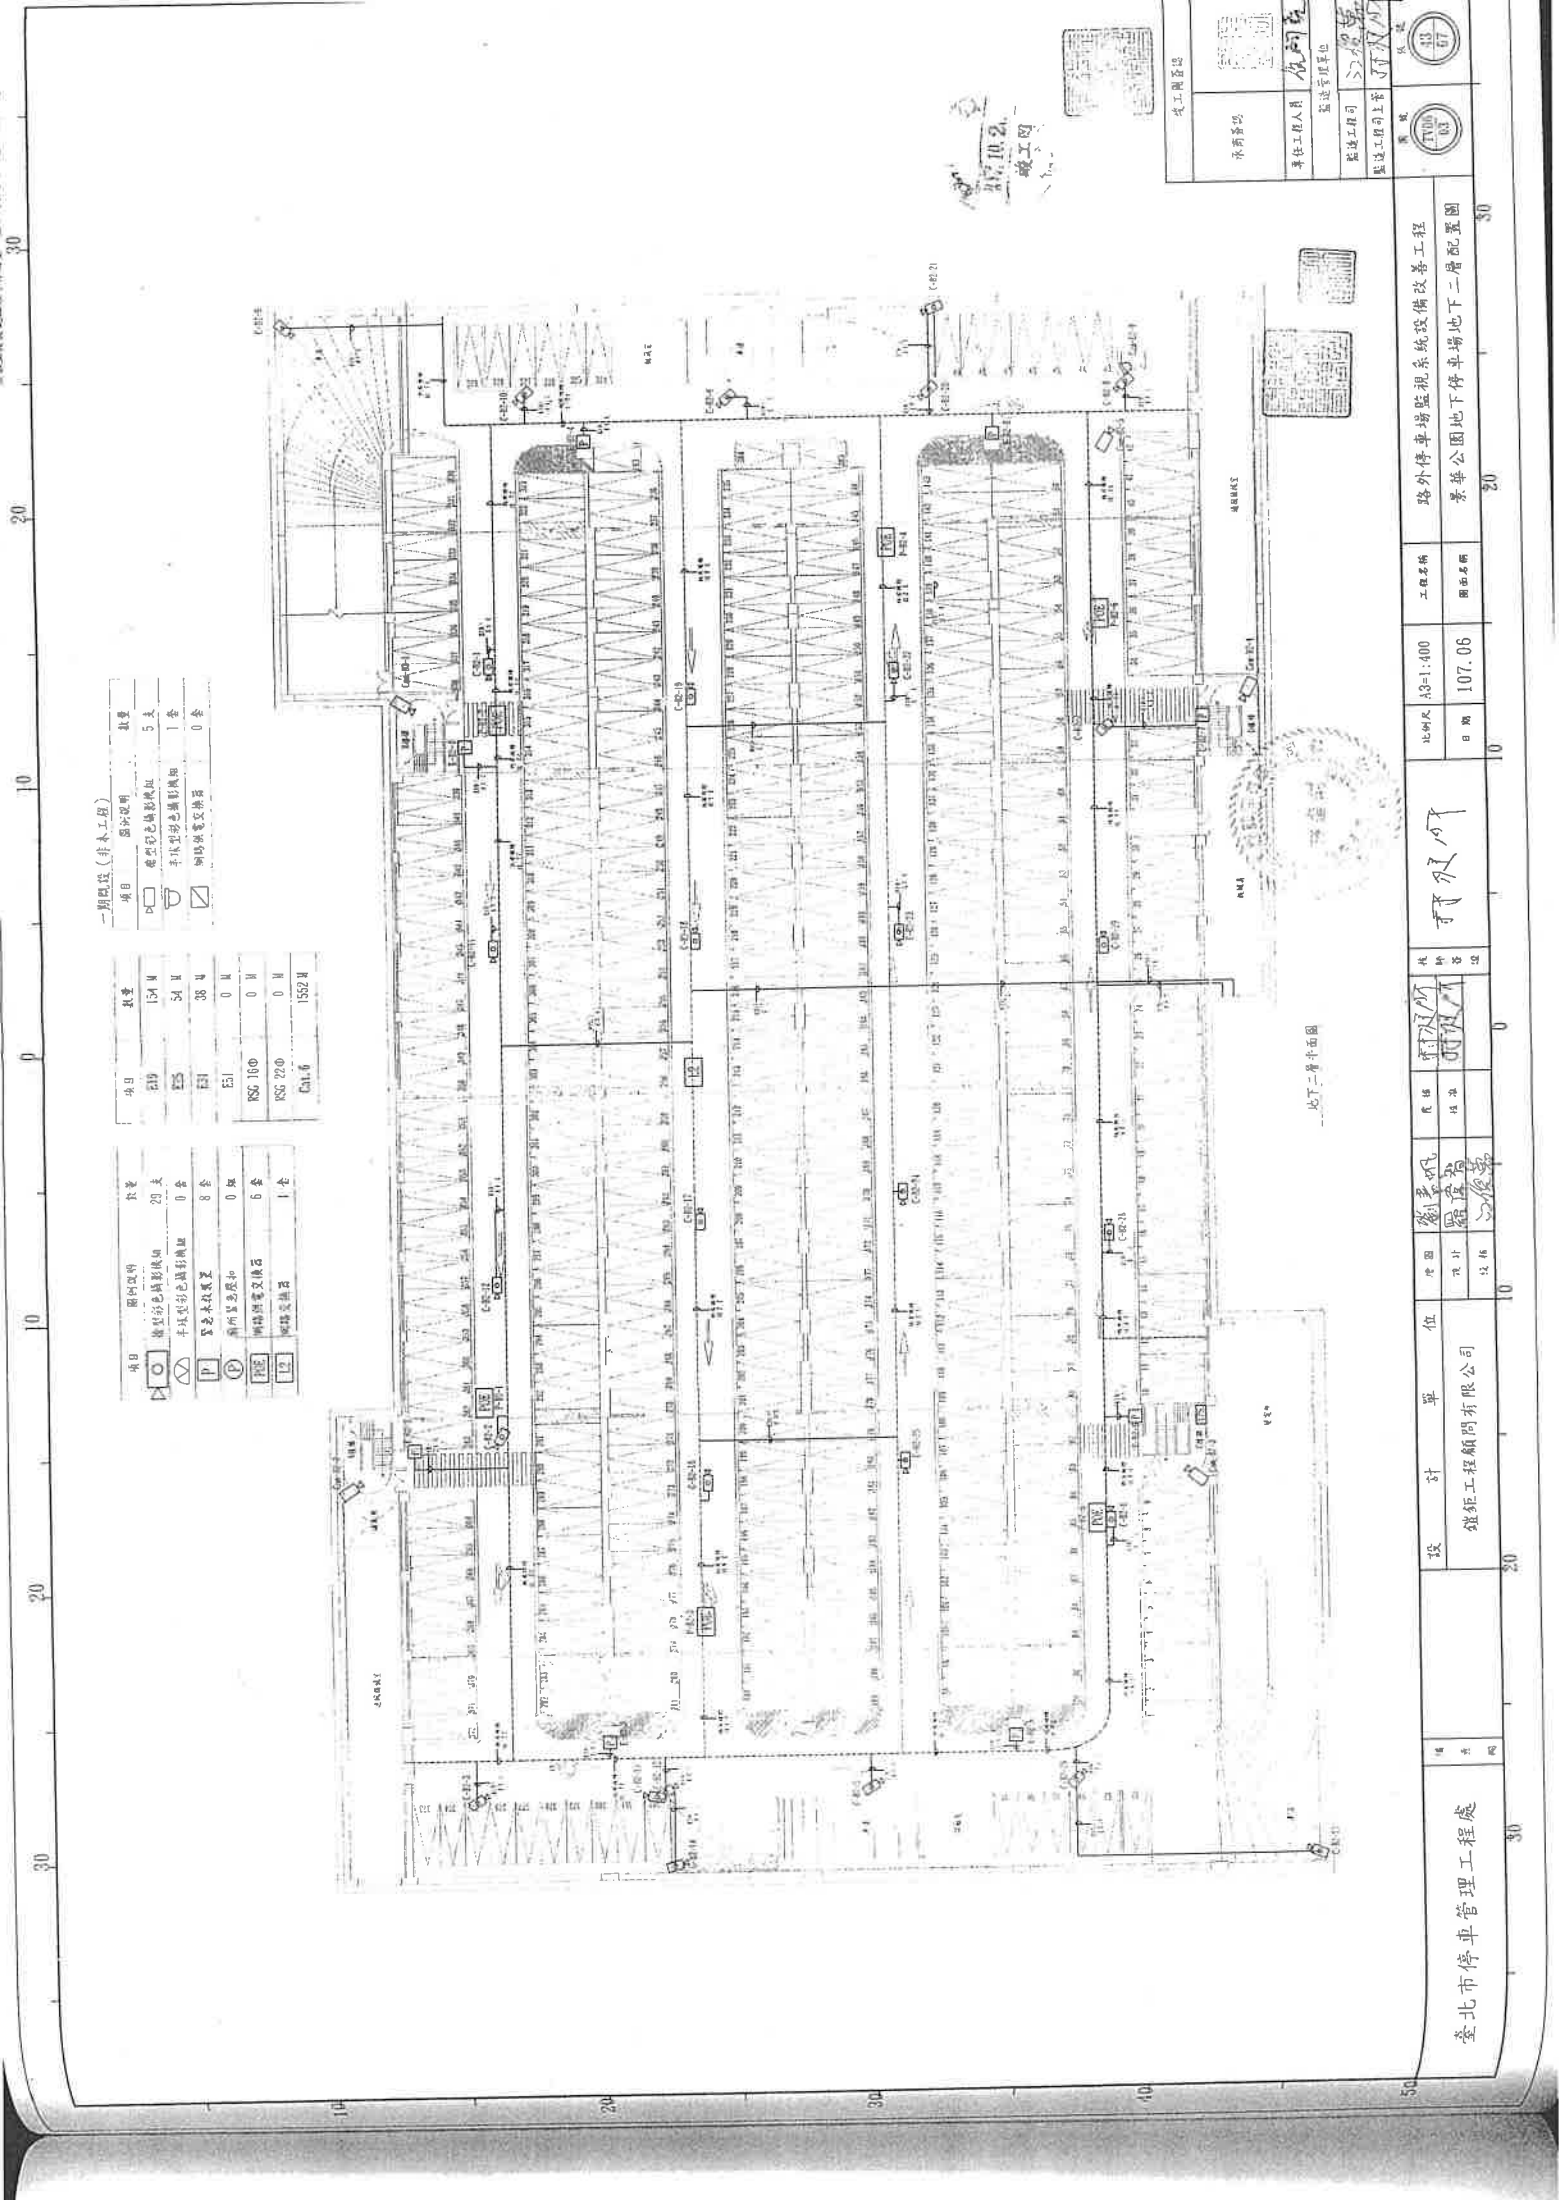

一期階段 (非本工程)

項目	圖例說明	數量
○	燈架彩色攝影機	5 支
△	手扶電梯彩色攝影機	1 套
□	網絡攝影交換器	0 套

項目	數量

項目	數量
○	20 支
△	0 套
□	8 套
○	0 架
○	5 套
○	1 套

專任工程人員	許河院
監造工程師	許河院
監造工程師印章	許河院

圖面名稱	樓下二層平面圖	比例尺	1:400
圖面日期	107.06	日期	107.06
設計	劉景帆	校核	許河院

臺北市停車管理工程處


樓下二層平面圖

許河院

路外停車場監視系統設備改善工程
景華公園地下停車場地下二層配置圖