


*本工程圖說圖樣僅供參考，並不代為以方及簽證計師可免除一切之責任。



管線代號	
○	電力管線
□	通訊管線
△	其他管線
○	電力管線
□	通訊管線
△	其他管線
管徑代號	
1	1" PVC
2	2" PVC
3	3" PVC
4	4" PVC
5	5" PVC
6	6" PVC

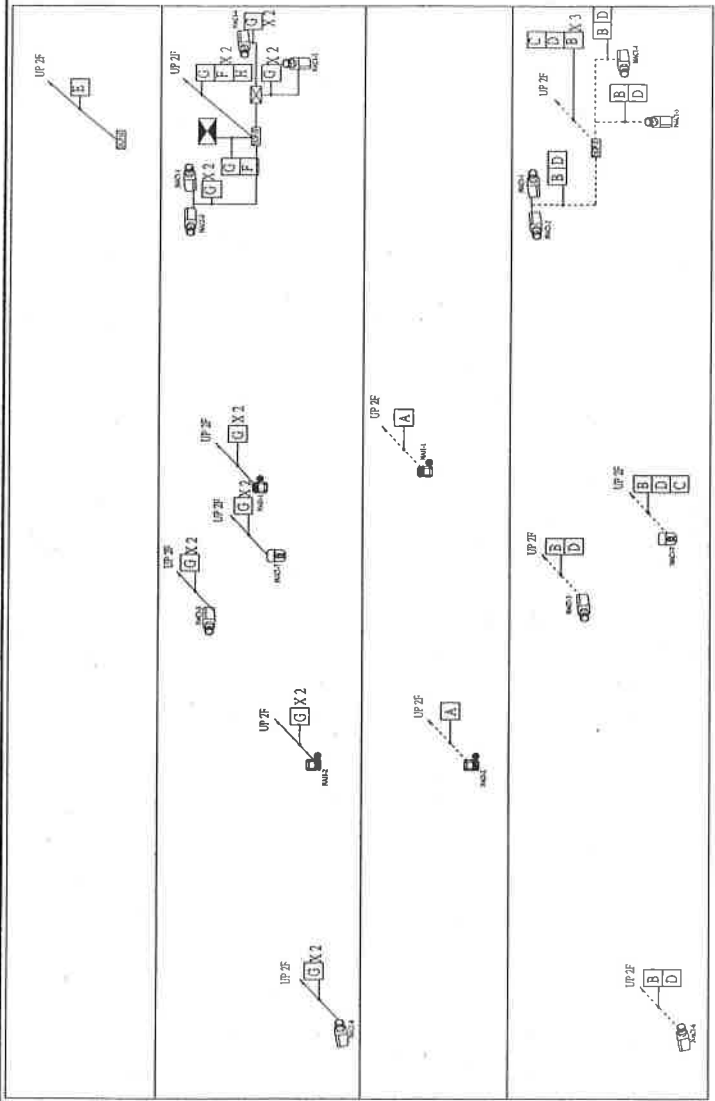


光纖佈置圖

管線及設備佈置圖

封閉通訊線及電源線

CCTV 訊號及電源線

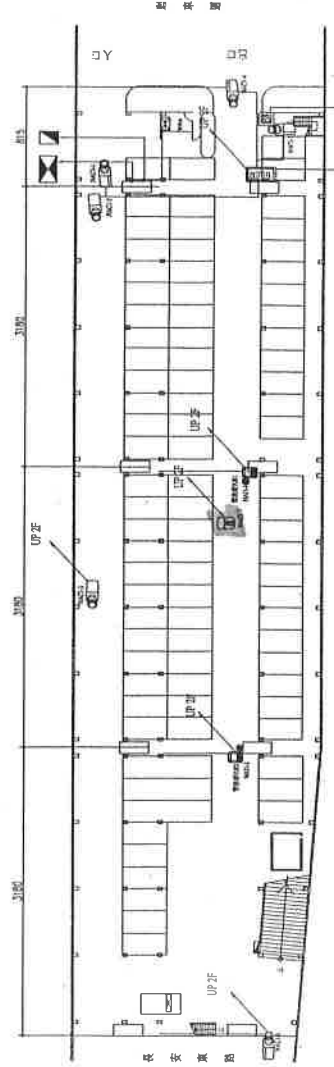

(建北A區一層設備配置平面圖)




竣工圖 簽證	簽證日期	簽證人
承商簽證	簽證日期	簽證人
專業簽證	簽證日期	簽證人

專業簽證	簽證日期	簽證人
專業簽證	簽證日期	簽證人

UNIT: CM

 第一層設備配置平面圖

比例尺	N/S
日期	102.11

技防
 周禮清

林吟純
 吳敬堂

設計
 吳敬堂

監工
 吳敬堂

設計
 吳敬堂

設計
 吳敬堂

971001-053-012

35

35


35

35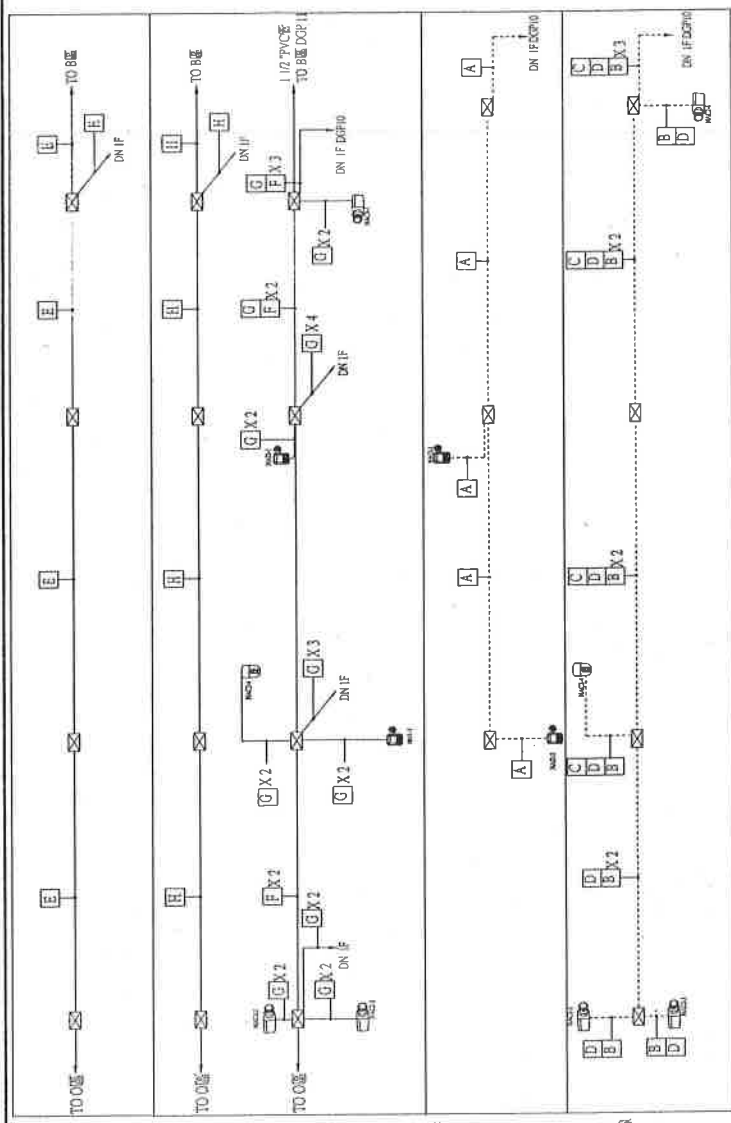

光線佈置圖

數據及語音佈置圖

對講機訊號線及電線線

CCTV 訊號及電源線

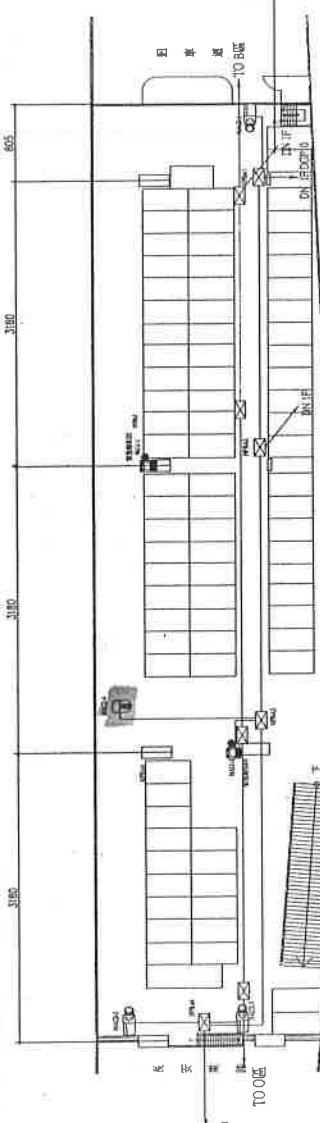

(建北)A區二層設備配置平面圖



竣工圖表

審核	日期
核准	日期
監工	日期
專業	日期



圖名	臺北市停車管理工程處
圖號	971001-0253-0133
設計	聯宏資通股份有限公司
繪圖	林吟鈺
校核	吳敬堂
審核	吳敬堂
日期	102.11
比例	N/S

*本工程圖說詳經甲方簽證，並不代為以下及簽證詳細可免款一切之責任。

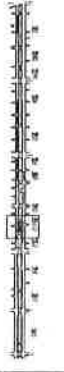


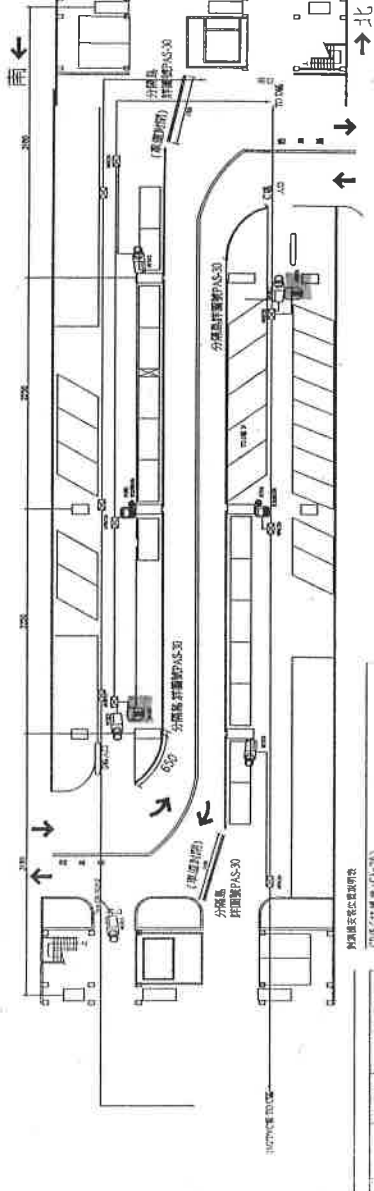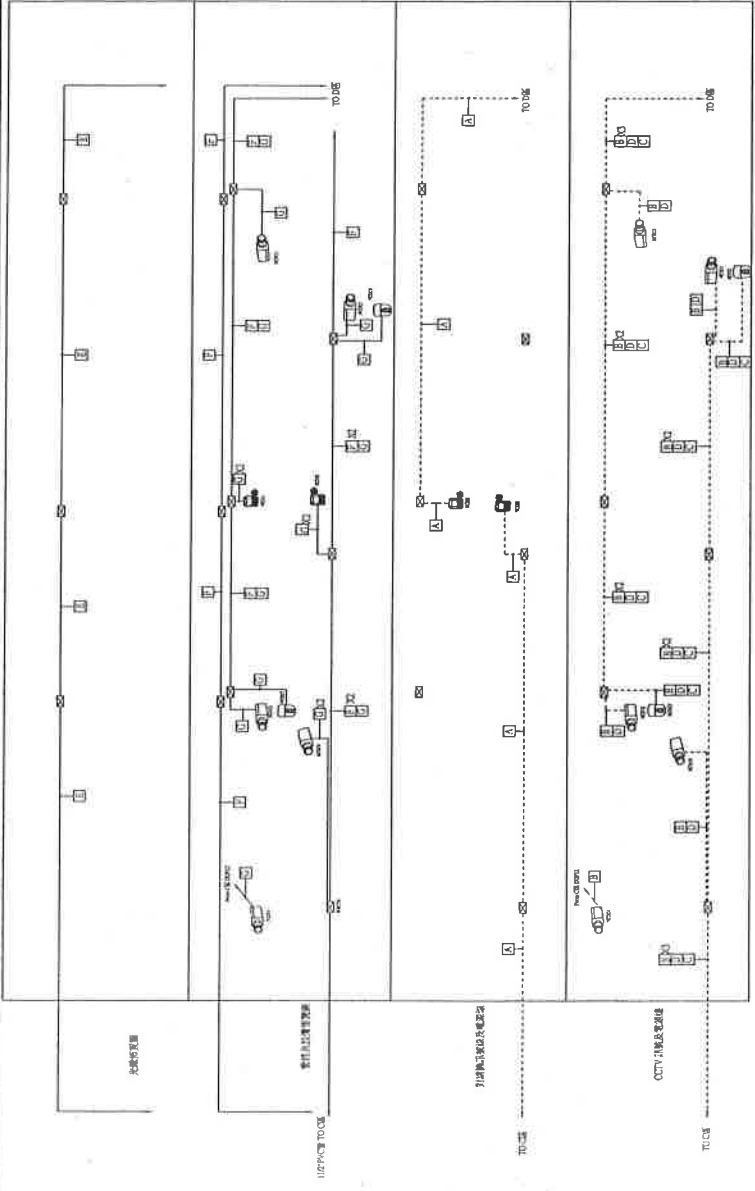

(建北)C-D區設備配置平面圖

臺北市停車管理工程處	



陸工圖章	陸工圖章
承商簽證	承商簽證
專業工程師	專業工程師
專業管理單位PCM	專業管理單位PCM
專案主管	專案主管


*本工程圖說係由甲方撰寫，並不代表以方及監理工程師可免除一切之責任。




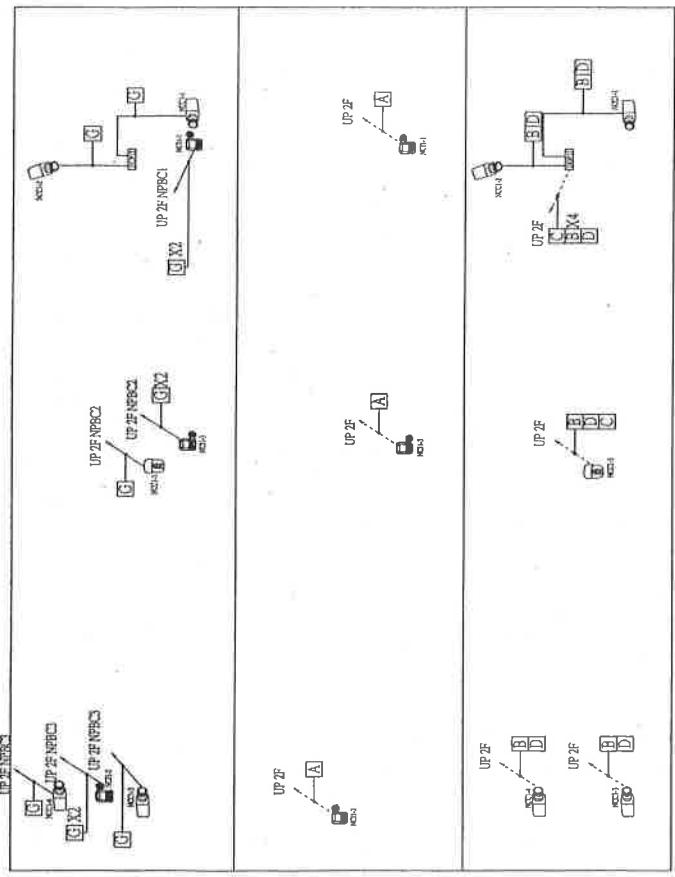


管線及設備佈置圖

對講機訊號及電源線

CCTV訊號及電源線

說明:

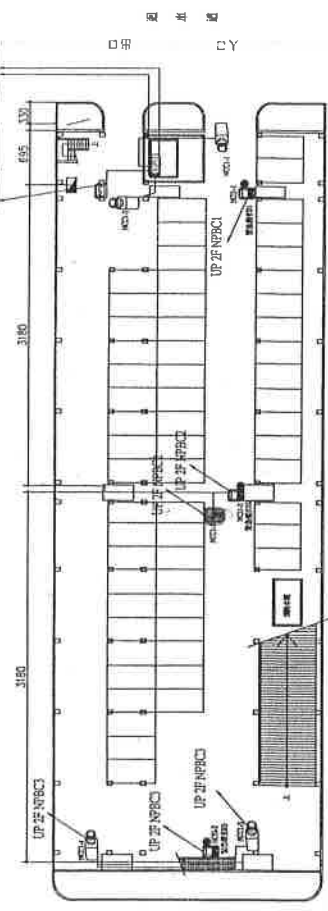


(建)北C區一層設備配置平面圖

竣工圖查認
 承商簽認
 專任工程人員
 專業管理單位PCM
 專案主管理
 專業管理單位PCM
 專業主管理

UNIT: CM

日期	102.11
比例	N/S
工務名稱	N/S
圖號	102.11

設計
 林吟鈞
 吳敬基
 吳敬基

監工
 周桐清
 周桐清


設計
 吳敬基
 吳敬基

監工
 周桐清
 周桐清

臺北市停車管理工程處
 驛宏通股份有限公司

971001-0253-0140

本工務圖說詳述各項工程，並不免除以方及簽證師可免除一切之責任。

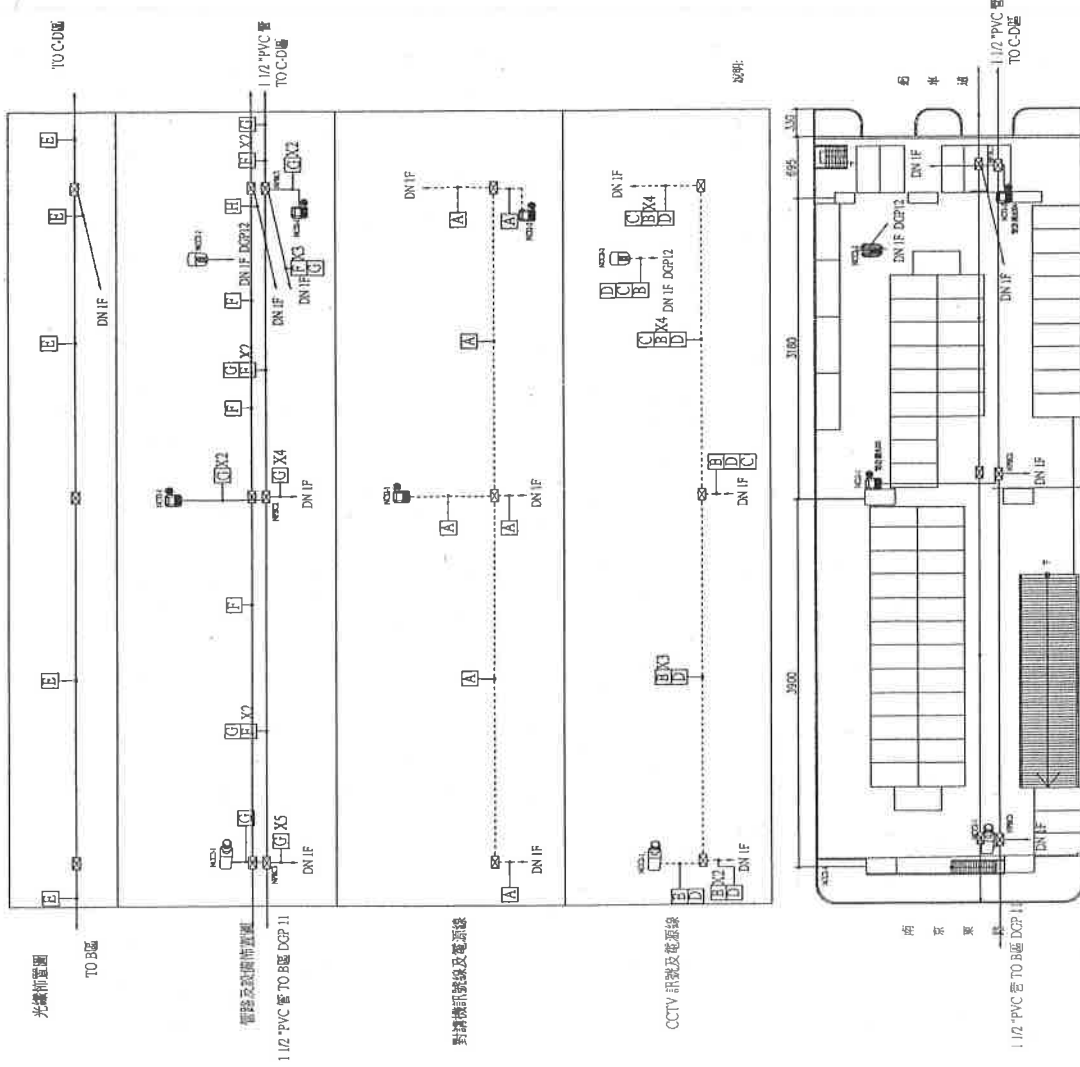

管線代號	


(建北)C區二層設備配置平面圖

竣工圖簽認

承商簽認: 聯宏資通股份有限公司

專業管理單位PCM: 聯宏資通股份有限公司

專業主管: 蔡本多

CA 38

141/253

971001-0053-041



圖名	臺北市停車管理工程處
圖號	971001-0053-041
設計	林吟統
校核	吳致堂
審核	吳敬堂
圖面	周桐清
繪圖	周桐清
日期	102.11
比例	N/S
工程名稱	建北C區二層設備配置平面圖
工程地點	臺北市停車管理工程處
圖面名稱	建北C區二層設備配置平面圖

*本工程圖說建築師方繪圖，並不代表以方為設計師可免除一切之責任。



纜線代號	

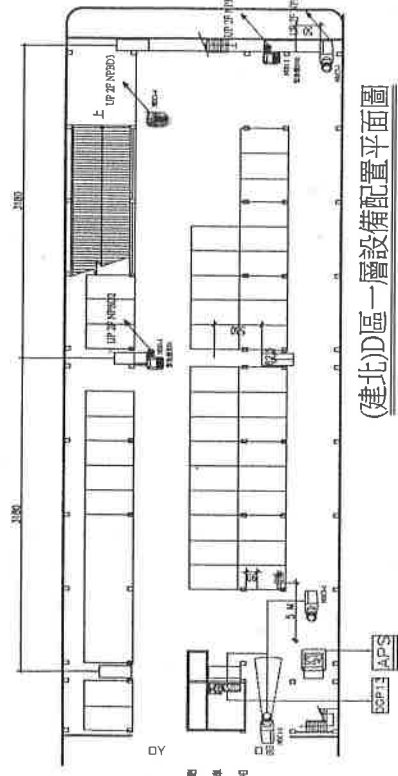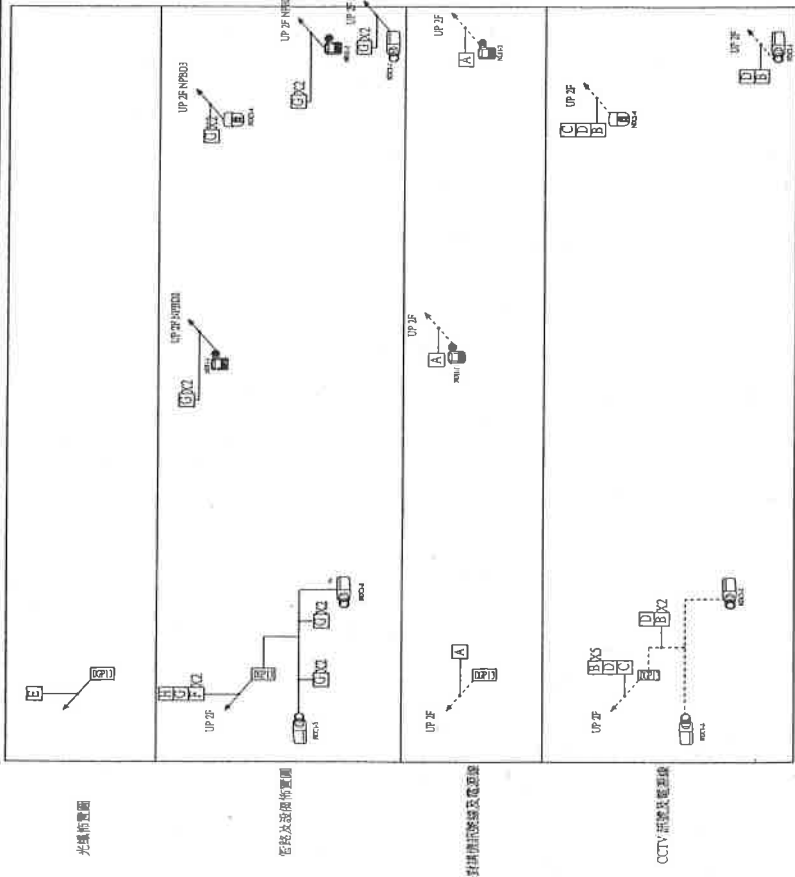


設計單位		設計人員		校核		繪圖		審核		日期		比例尺		工程名稱	
聯宏資通股份有限公司		林吟純		吳敬堂		吳敬堂		吳敬堂		102.11		1:1		建北D區一層設備配置工程	


竣工圖認證	
承商認證	工程師
專業認證	工程師
專業認證	工程師
建北D區一層設備配置工程
 增設電話配線系統及監視系統設備工程
 中承裝配線系統、測功與電力系統設備安裝工程


*本工程圖紙能照甲方圖面，並不代為以方及簽證計師可免除一切之責任。

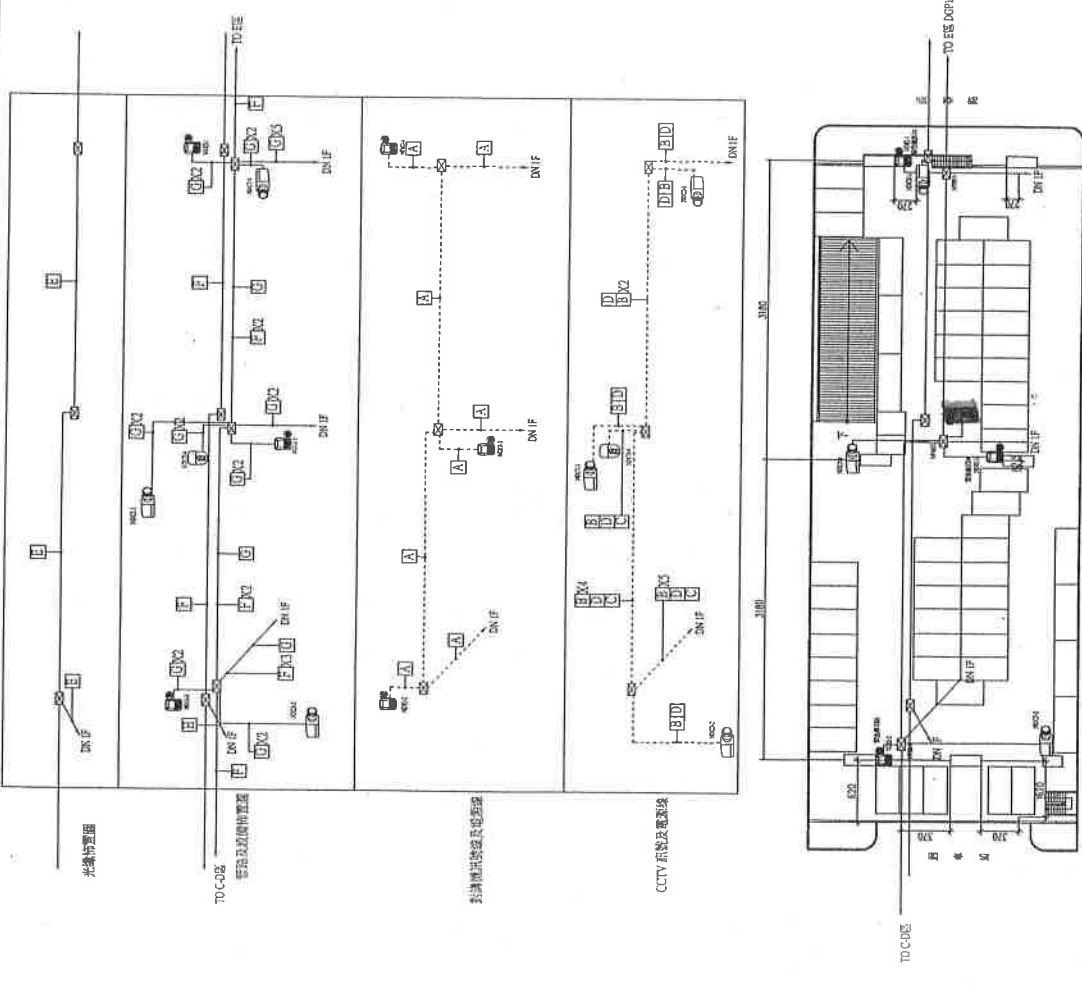

(建北D區二層設備配置平面圖)

編號代號	

攝影機安裝位置說明表


臺北市停車管理工程處

聯宏資通股份有限公司

圖面名稱: 102.11

日期: 102.11

比例尺: N/S


工程名稱: 建北D區二樓設備配置工程

專業管理單位: PC/M

承商: 聯宏資通


971001-0253-0144

※本工原圖說詳述甲方概要，並不代表以為為設計圖可免除一切之責任。

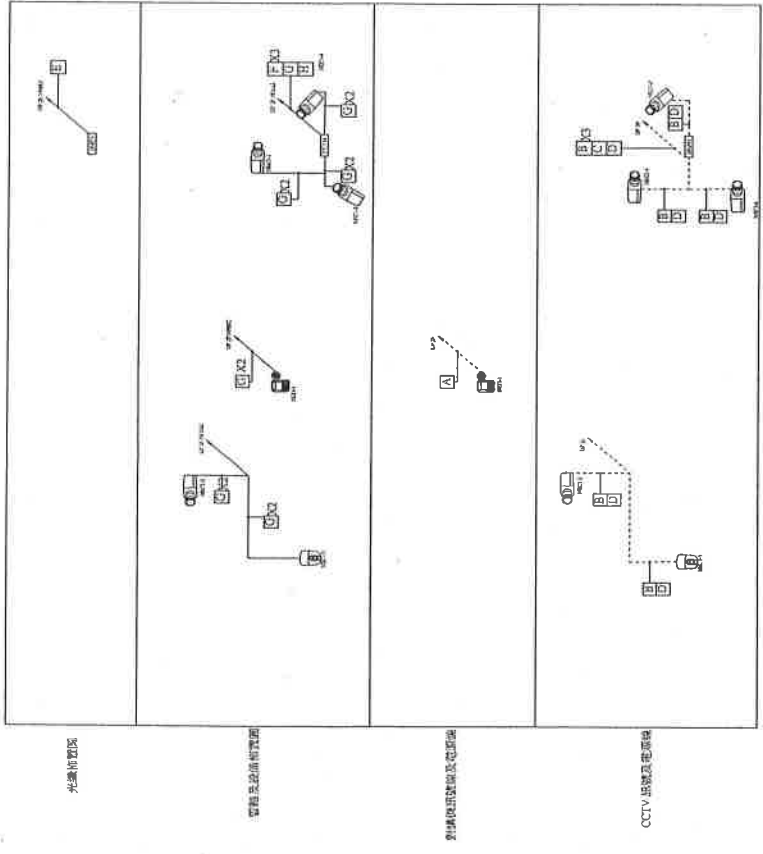

線路代號	
A	PLC CASE 0.75mm X 0.5
B	PLC CASE 1.25mm X 0.5
C	PLC CASE 1.5mm X 0.5
D	SHIELD COBIE 2X7
E	SHIELD COBIE 2X7
F	PLC 2.0mm X 0.5
G	PLC 2.5mm X 0.5
H	Fiber 12C

管徑代號	
F1	1" PVC管
F2	1.5" PVC管
F3	2" PVC管
F4	2.5" PVC管
F5	3" PVC管
F6	4" PVC管

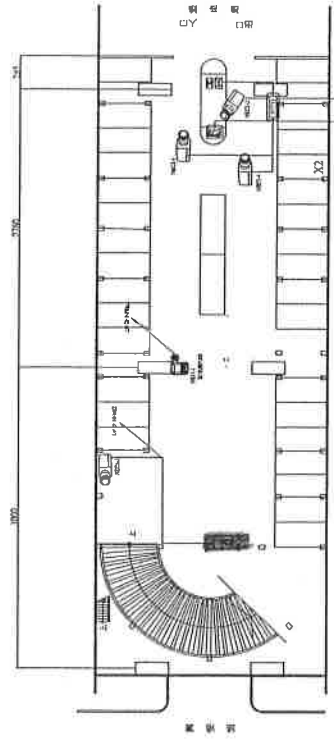

(建北)B區一層設備配置平面圖

竣工圖簽認

承辦商簽認: [Signature]

專任工程人員: [Signature]

專業營造管理單位PCM: [Signature]

專案主管: [Signature]

圖章: 41, 146, 253


臺北市停車管理工程處

設計: 林吟銳, 吳敬堂

校核: 吳敬堂

繪圖: 吳敬堂

比對: 吳敬堂

日期: 102.11

圖名: 102.11



工程名稱: N/S

圖章: [Seal]

UNIT: CM

971001-0253-0146

※本工程圖說雖經甲方簽署，並不代筆以方及簽署時請可免於一切之責任。

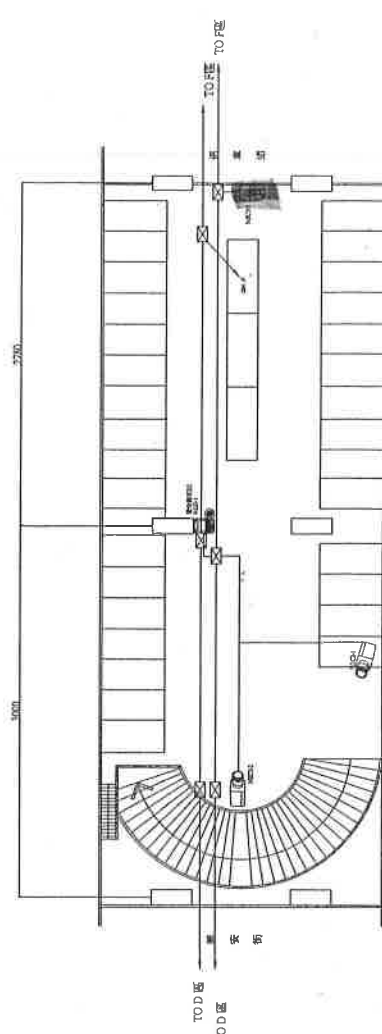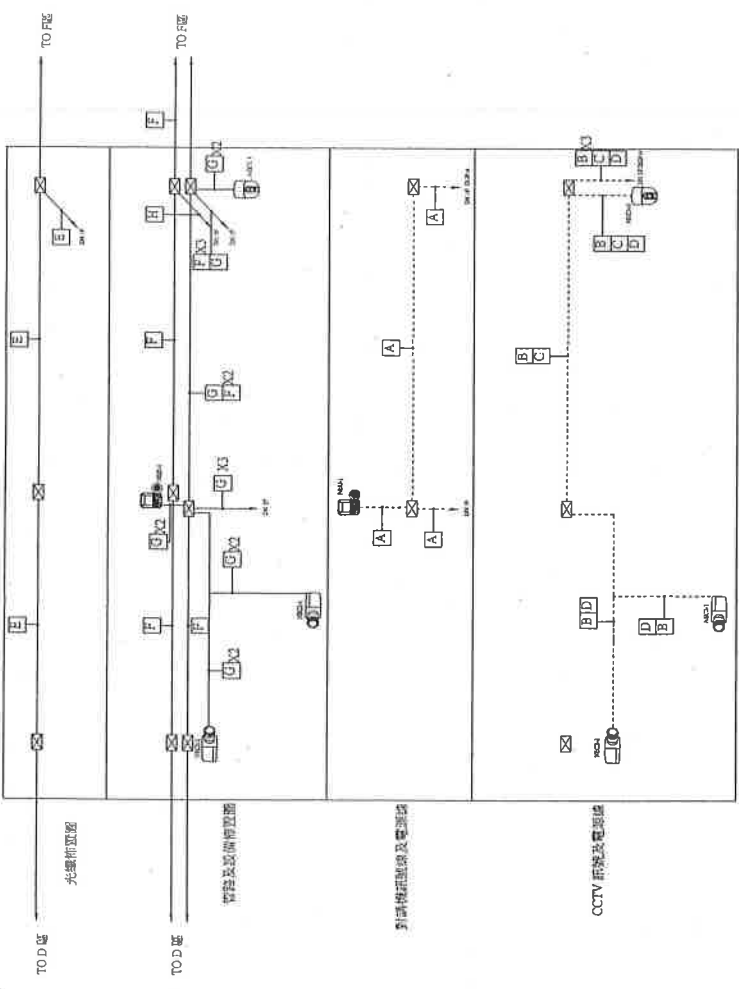

(建北)B區二層設備配置平面圖

竣工圖發認

承商發認
 通過
 圖章
 份數
 份數

專任工程人員
 姓名: 王...
 簽名: 王...

專業發認管理單位PCM
 專業主管
 姓名: 王...
 簽名: 王...

CA 42
 147
 253



UNIT: CM


臺北市停車管理工程處
 建築師事務所
 建築師
 姓名: 吳敬堂
 簽名: 吳敬堂

工程名稱	N/S
比例尺	102.11
日期	

技師	周桐濟
技師	周桐濟
技師	周桐濟

技師	林吟毓
技師	吳敬堂
技師	吳敬堂

設計單位
 聯宏資通股份有限公司

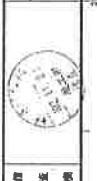

臺北市停車管理工程處

攝影機安裝位置說明表


971001-0253-0147

*本工程圖除經甲方備查，並不代表以方及簽證師可免除一切之責任。


光纖佈置圖

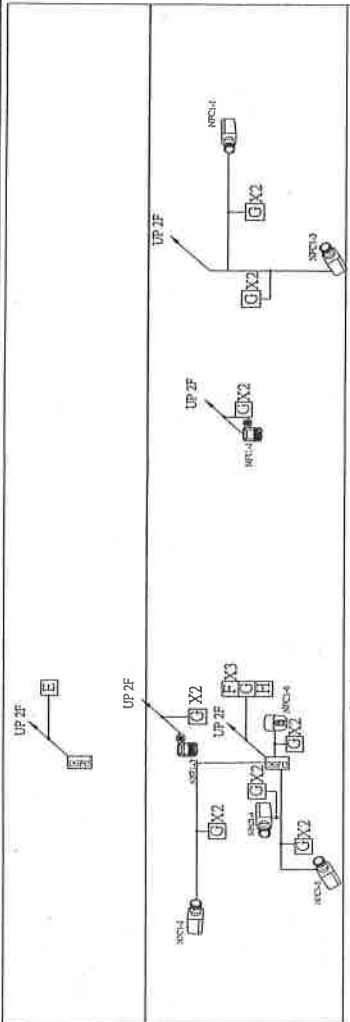


網絡及設備佈置圖



對講機訊線及電源線

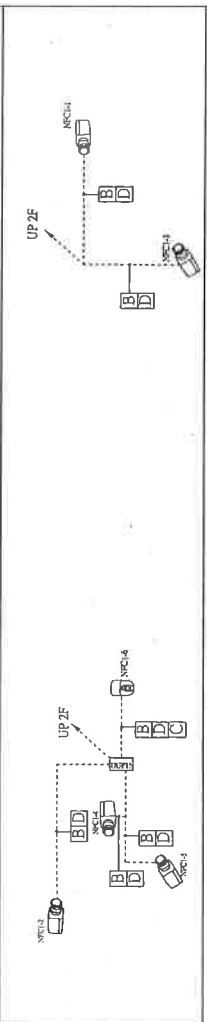

CCTV 訊號及電源線

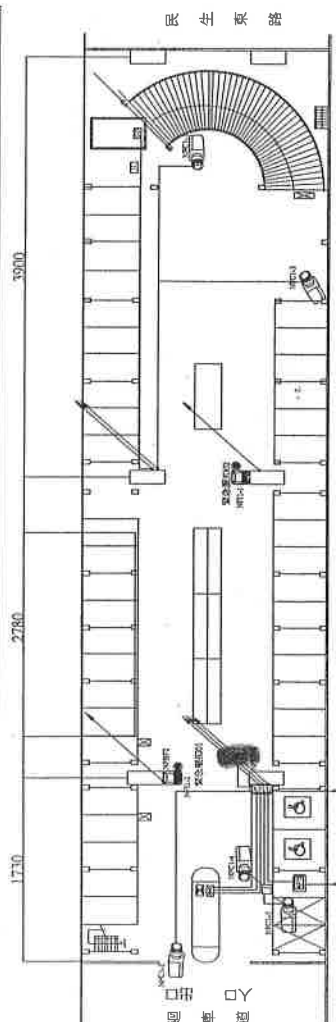


攝影機安裝位置說明表


(建北)區一層設備配置平面圖

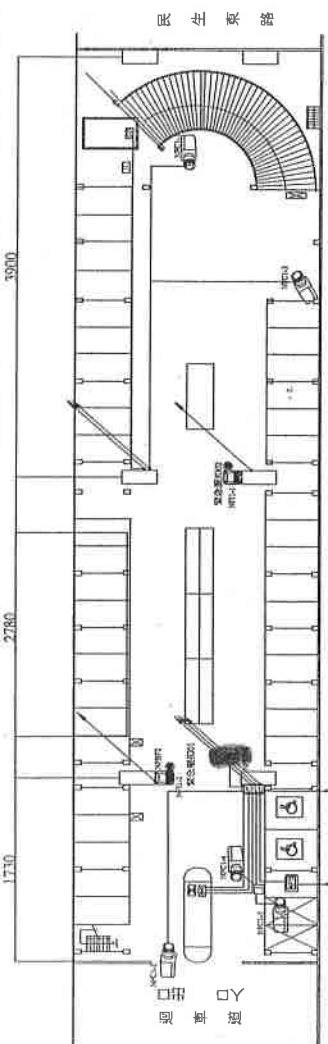

臺北市停車管理工程處

聯宏通股份有限公司

林吟純 周桐清
吳敬堂 周桐清
吳敬堂

比對日期 102.11.11
比對地點 N/S




UNIT: CM
專案主管 吳敬堂
專業營建管理單位 PCM
專任工程人員 吳敬堂



竣工圖簽證	有遺漏 有修改 有份數
承商簽證	吳敬堂
專任工程人員	吳敬堂
專業營建管理單位 PCM	吳敬堂
專案主管	吳敬堂

971001-0253-0149

※本工程圖說除圖平方格式，並不代誌以方及簽證計，即可免除一切之責任。

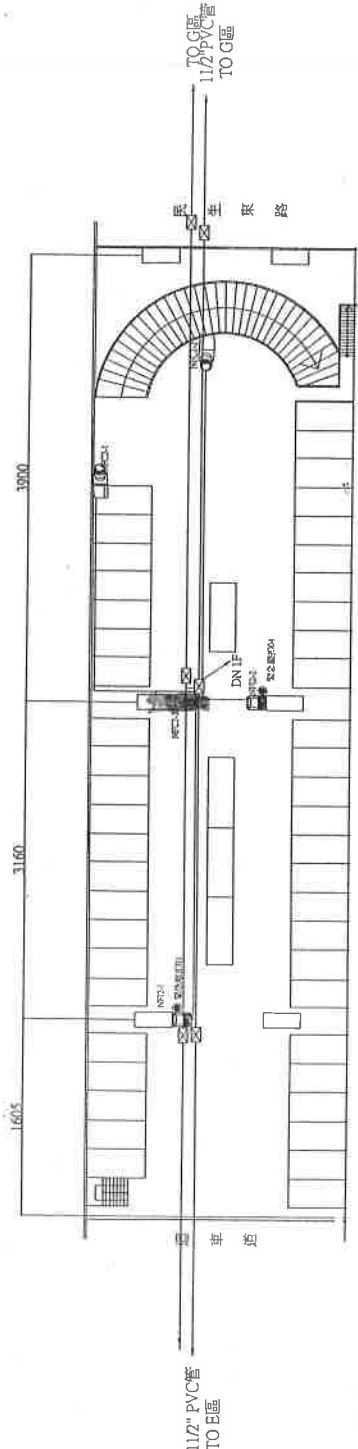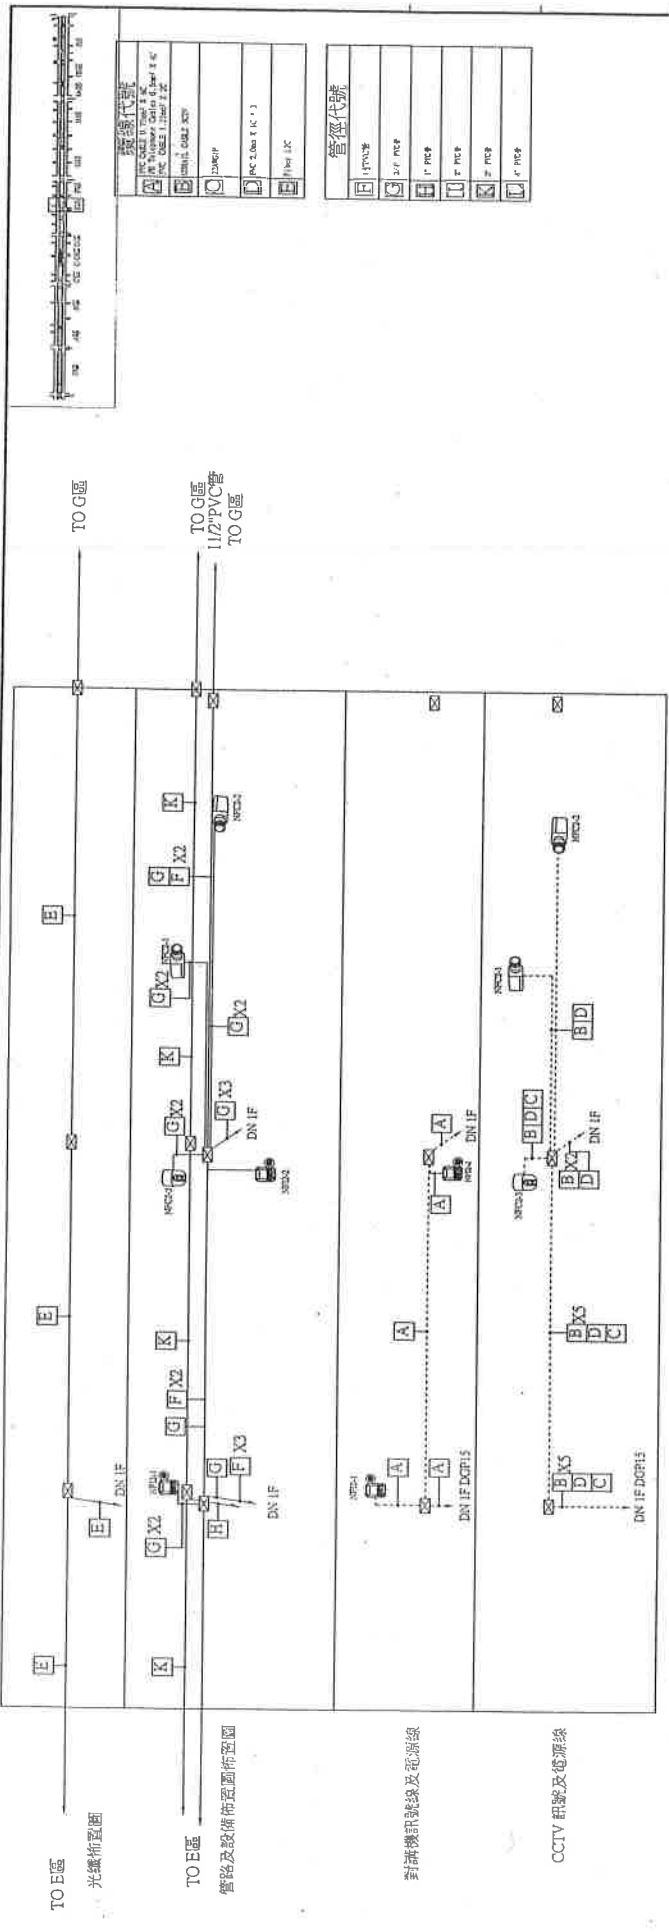

攝影機安裝位置說明表


(建北)區二層設備配置平面圖

竣工圖套認

承商簽證
 承商
 專業管理單位PCM
 專案主管
 工程師
 監工

UNIT: CM

450
253

9711001-0253-0150

臺北市停車管理工程處

驊宏資通股份有限公司



林吟純 周桐清 吳敬堂 吳敬堂

日期: 102.11

比例: N/S


▲本工程圖形雖經甲方備置，並不代表以方及簽署訂即可免一切之責任。

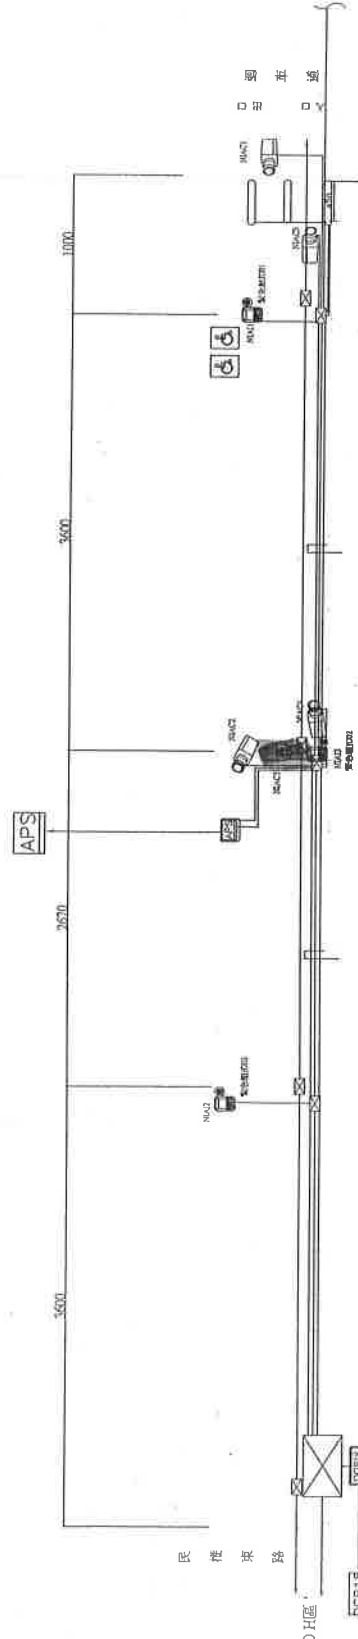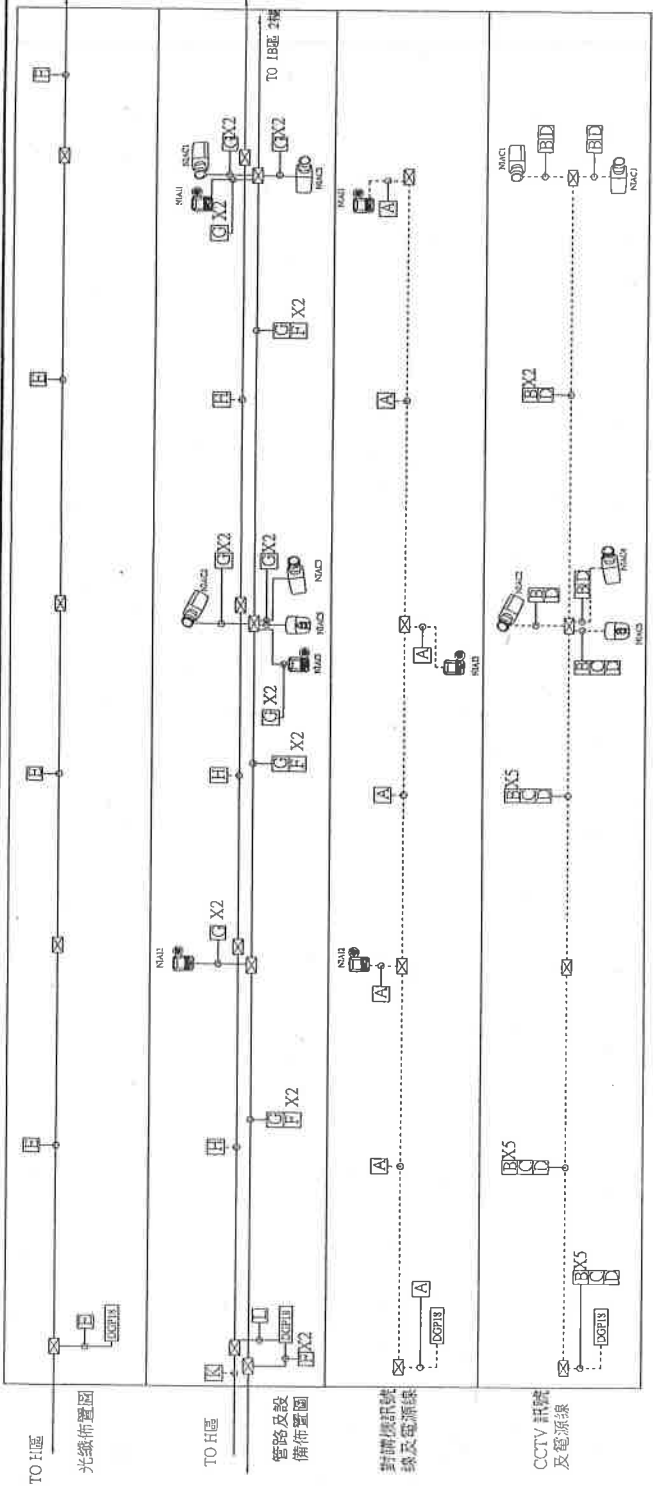

1 1/2 PVC管
TO H區 DGP 17

1 1/2 PVC管
TO IB區 DGP 19

攝影機安裝位置說明表


(建北)A區一層設備配置平面圖

竣工圖簽認

承商簽認

 專任工程人員
 專業簽證管理單位PCM

臺北市停車管理工程處

聯宏資通股份有限公司

設計 林吟純 周桐清 吳敬堂
 校對 吳敬堂
 工程師 周桐清 吳敬堂

日期 102.11

工務處

專案主管 蔡有宏

 專任工程人員
 專業簽證管理單位PCM


UNIT: CM



971001-0253-0158

*本工程圖說係單圖方案圖說，並不代表以方案圖說設計即可免除一切之責任。

光纖佈置圖

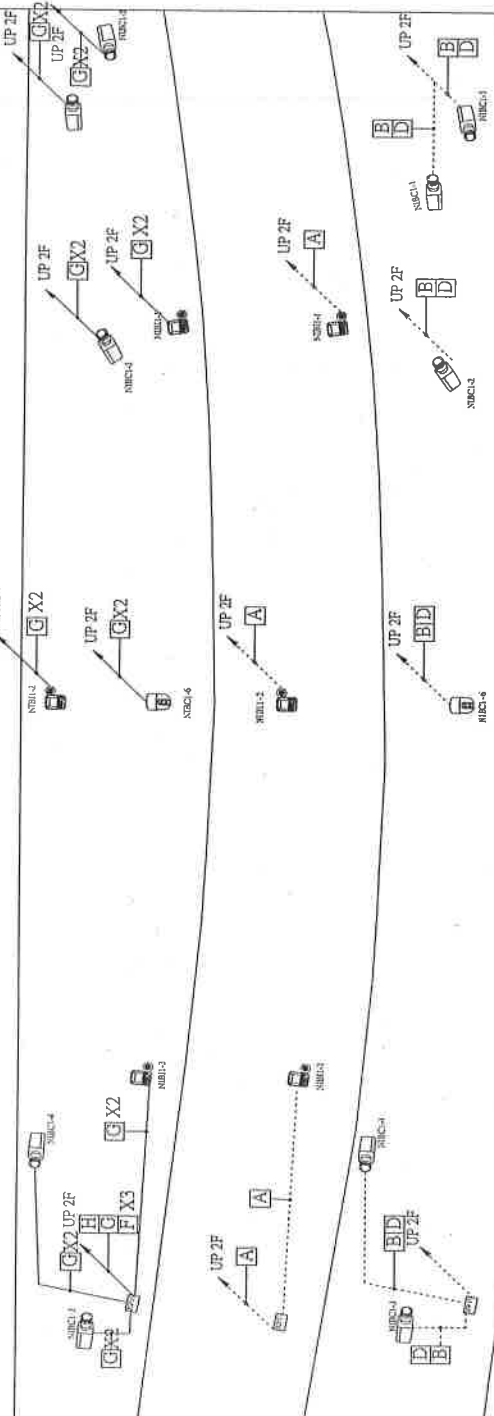

管路及設備佈置圖

對講機訊號線及電源線


CCTV 訊號及電源線

線路代號


管徑代號

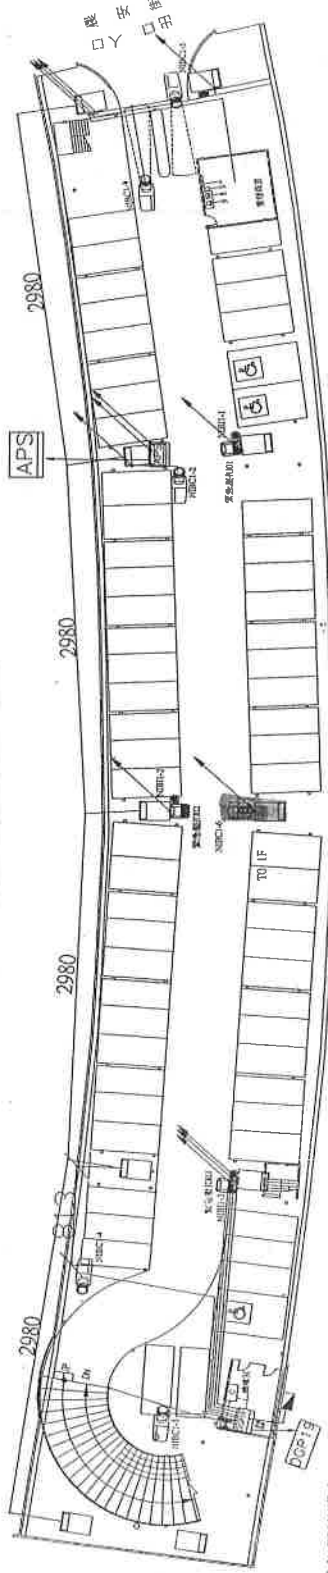

攝影機安裝位置說明表

序號	攝影機型號	安裝位置	攝影機說明

(建北)B區一層設備配置平面圖

竣工圖簽認

承商簽認: 聯宏資通股份有限公司

專業簽認: 專業管理單位PCM

專業簽認: 專業主管理

UNIT: CM

請向台北市政府工務局申請
辦理電氣收費系統設備及監控系统設備工程
(應加15%一層 附設電力系統、緊急事件處理系統
中央監控室含內、外部與電力系統設備配置平面圖

林尚純 吳敬堂 吳政堂

周桐清 吳敬堂

日期: 102.11

臺北市停車管理工程處



聯宏資通股份有限公司

971001-0253-0160

*本工程圖均經提呈甲方備查，並不代表以方及簽證師即可免除一切之責任。



線路代號	
A	PC CABLE 2.0mm x 1.0

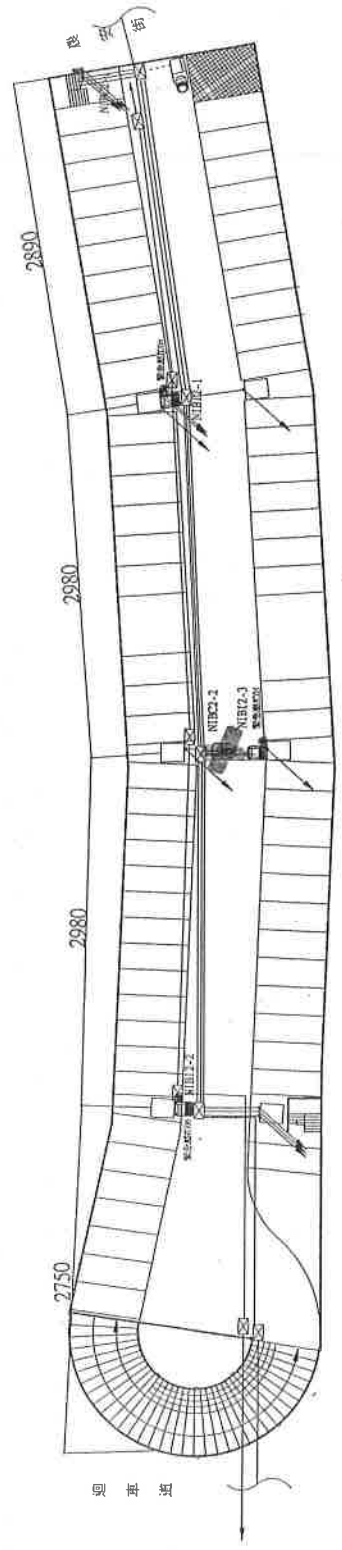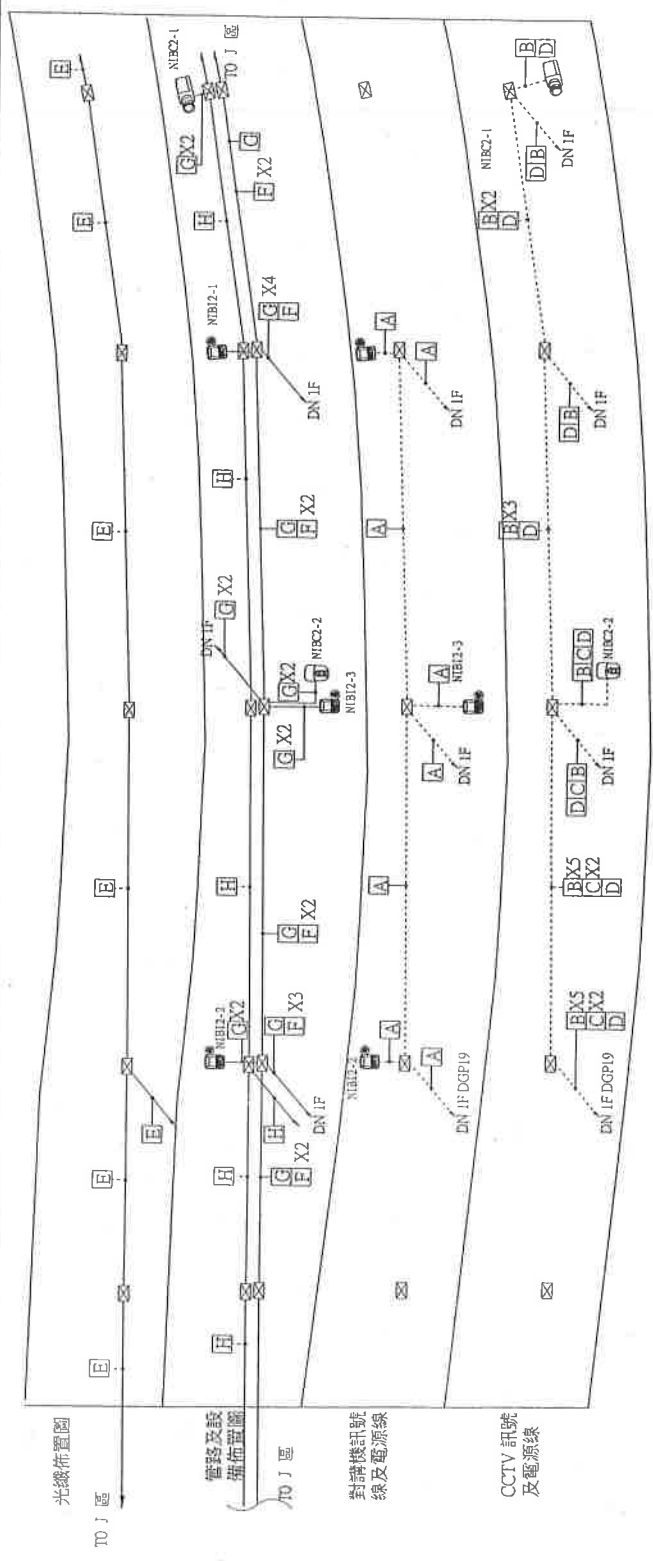

攝影機安裝位置說明表

項目	安裝位置	安裝高度	攝影機型號	攝影機品牌
NBI-1	樓上	約 2.5m 以上	SONY	SONY
NBI-2	樓上	約 2.5m 以上	SONY	SONY

對講機安裝位置說明表

項目	安裝方式	對講機品牌	對講機型號
NBI-1	吸頂	IPREX	IPREX
NBI-2	吸頂	IPREX	IPREX
NBI-3	吸頂	IPREX	IPREX

(建北)B區二層設備配置平面圖

竣工圖簽認

承商簽認: 聯宏通股份有限公司

專任工程人員: 吳敬堂

專業簽證管理單位PCM: 聯宏通股份有限公司

專業主管: 吳敬堂

圖章: CA 51, 161, 253

UNIT: CM

新辦臺北高層樓下防盜樓層防盜系統設備安裝工程
 (建北)B區二層防盜系統設備安裝工程
 專業簽證管理單位PCM: 聯宏通股份有限公司

工務名稱	工務日期	工務地點
N/S	102.11	

設計	林吟純	校核	吳敬堂
繪圖	周桐清	校核	吳敬堂
監工	周桐清	校核	吳敬堂


設計單位: 聯宏通股份有限公司



臺北市停車管理工程處

971001-0253-0161

*本工程圖說僅供甲乙方履歷，並不代選以方及該種評師可免除一切之責任。

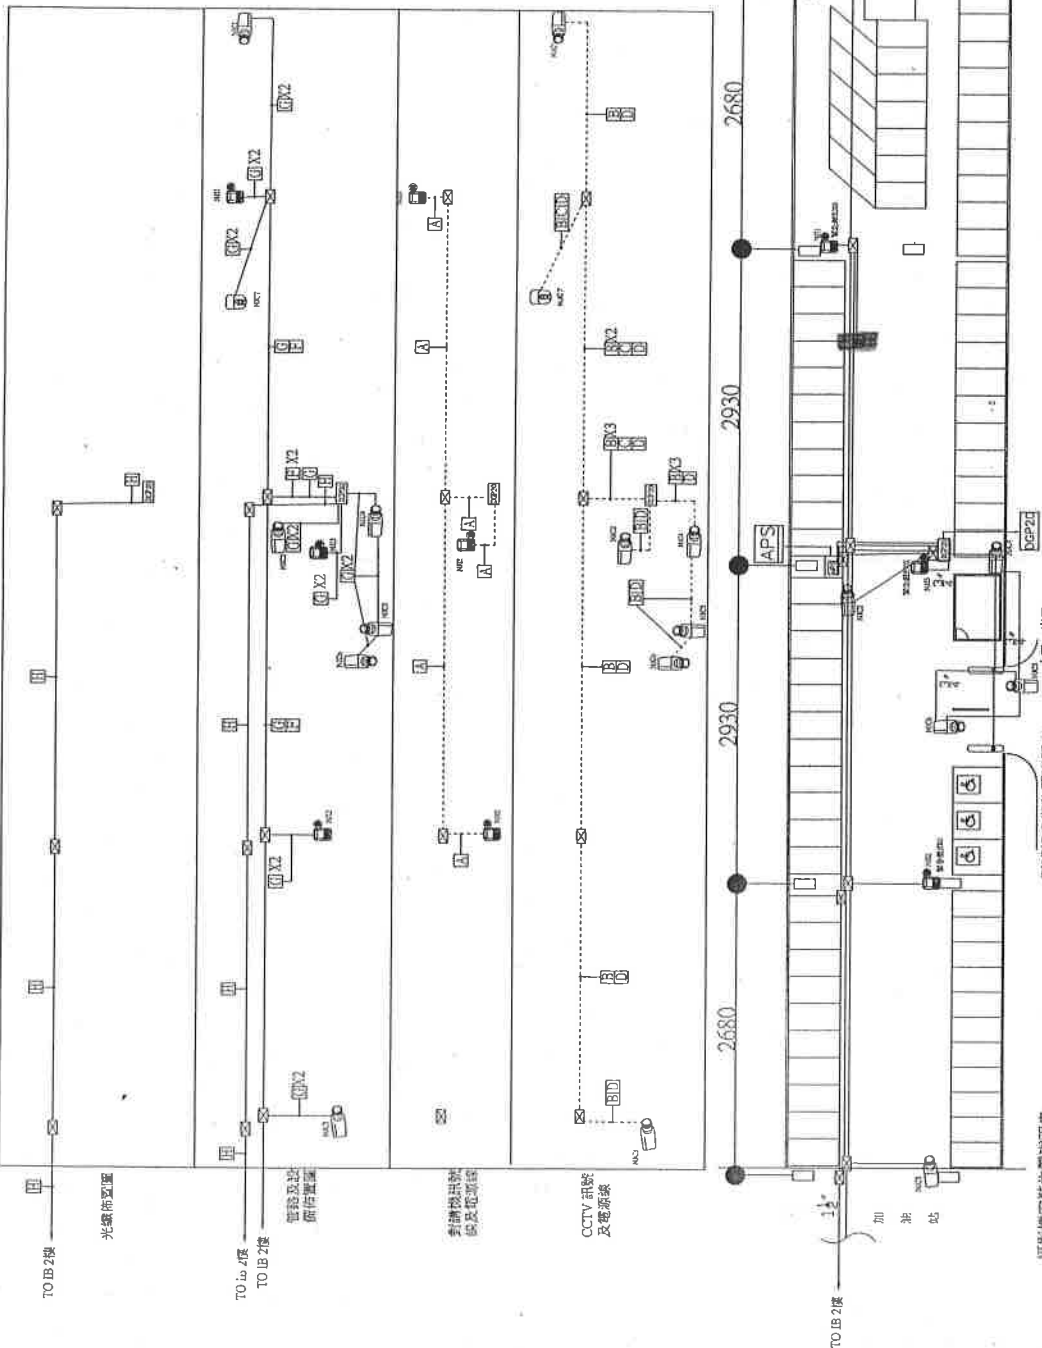


(建北)區一層設備配置平面圖


竣工圖表	承商簽認	專業管理單位PCM

971001-0253-0163