


竣工圖

| 圖例   | 圖例說明  | 數量 |
|------|---|----|
| PCD  | 高解析彩色攝影機組(機型)   | 0  |
| PCDA | 高解析彩色攝影機組(機型)車道出入口用   | 0  |
| PCDB | 高解析彩色攝影機組(機型)戶外防雨型  | 1  |
| PCDC | 全功能型高解析彩色攝影機組   | 0  |
| PCDA | 高解析彩色攝影機組(半球型)  | 8  |
| PCD  | 緊急求救裝置<br>(含緊急求救器子機、緊急求救按鈕、防盜型、防偽器、<br>雙語報警及中文顯示LED顯示力強攝、中文操作說明書)<br>雙語報警內高解析彩色攝影機2.0mm, 另外含SUS304<br>不銹鋼板1.5mm | 0  |
| PCD  | 廁所緊急求救按鈕裝置  | 0  |

一樓監視攝影機組(不屬大工程)

| 項目   | 數量 |
|------|----|
| PCD  | 1支 |
| PCDA | 1支 |

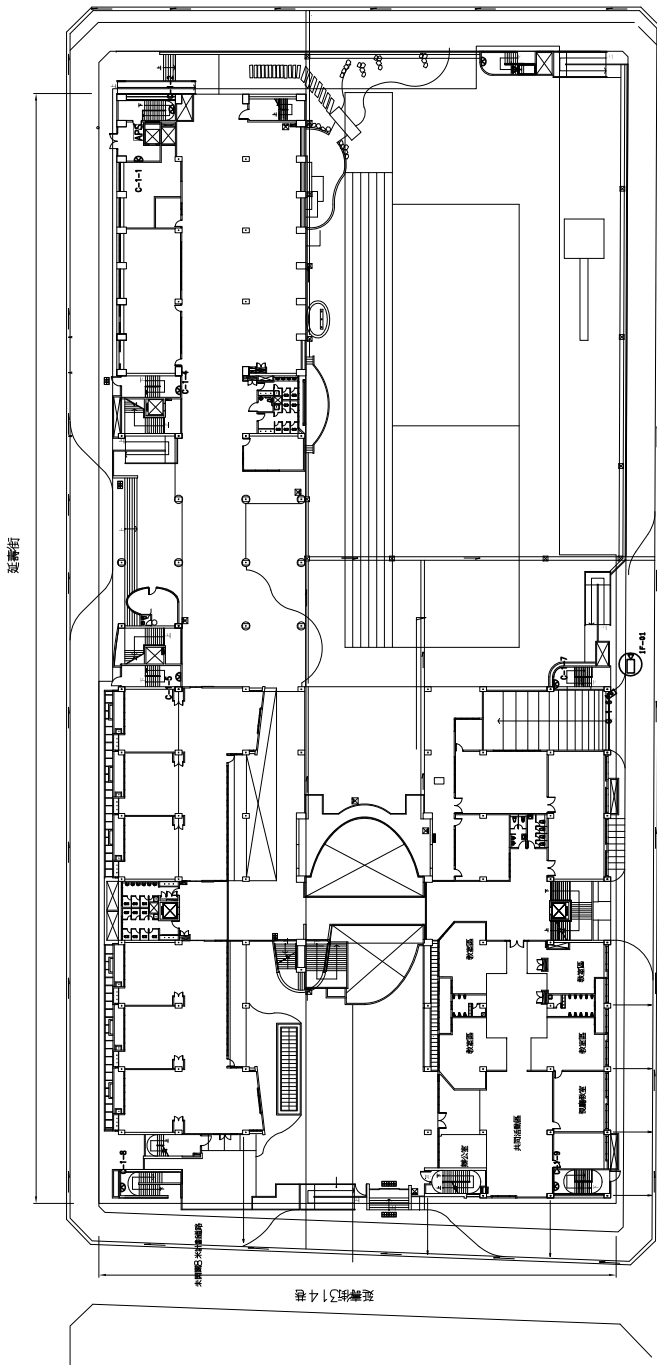

地面層平面圖

|         |  |
|---------|--|
| 竣工圖簽認   |  |
| 承辦簽證    |  |
| 專任工程人員  |  |
| 監造管理單位  |  |
| 監造工程師   |  |
| 監造工程師執照 |  |

監造工程師

監造工程師

臺北市停車管理工程處

設計單位  
 高訊工程顧問股份有限公司  
 G&H Engineering Consultants Co., Ltd.  
 TEL: 02-2781-6606 FAX: 02-2781-9785  
 http://www.gandh.com.tw

校核

校核

工程名稱  
 路外停車場監視系統設備改善工程

比例尺  
 A1 1:300  
 A3 1:600

日期  
 104.12.04

圖號  
 健康型小地下停車場 一層監視器平面圖

圖號

圖號

竣工圖

| 名稱   | 數量  |
|------|-----|
| CAT6 | 199 |
| 理線槽  | 0   |
| 米    | 0   |


一期設置攝影機(不屬本工程)

| 項目 | 數量  |
|----|-----|
| ▷  | 0 支 |
| ⊕  | 0 支 |

| 管徑       | 數量  |
|----------|-----|
| E-19     | 101 |
| E-25     | 14  |
| E-31     | 0   |
| E-51     | 0   |
| RSG 16 Ø | 0   |
| RSG 22 Ø | 0   |



管理室設置示圖 No Scale

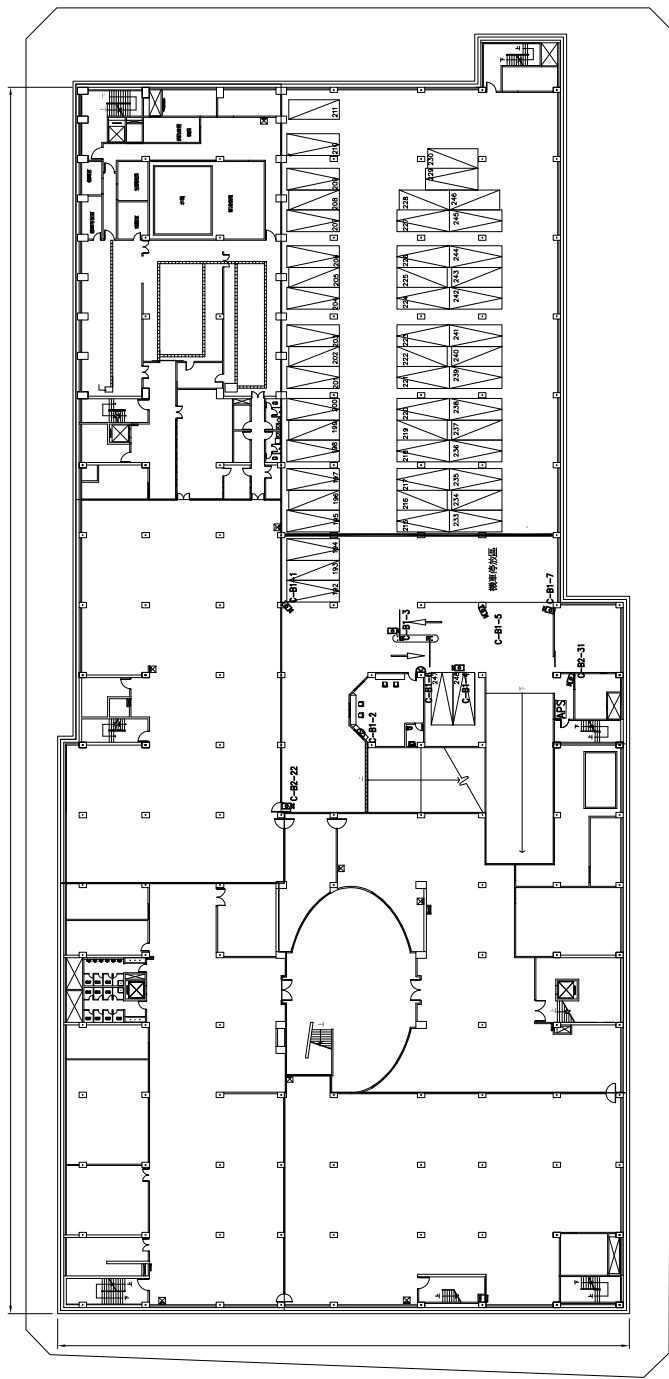

| 圖例 | 圖例說明  | 數量 |
|----|---|----|
| ▷  | 高解析彩色攝影機組(槍型)   | 5  |
| ▷  | 高解析彩色攝影機組(槍型/車道出入口用)  | 2  |
| ▷  | 高解析彩色攝影機組(槍型/戶外防雨型)   | 0  |
| ⊕  | 全功能旋轉式彩色攝影機組  | 0  |
| ⊕  | 高解析彩色攝影機組(半球型)  | 2  |
| ⊕  | 緊急求救裝置<br>(含警笛式球型電子機 緊急求救按鈕 IP中探測, 蜂鳴器, 警笛及中文標示 LED 應力應痛 中文操作說明等)<br>警笛箱至中心高層板距離約深 2.0mm, 室外為 SUS304 不銹鋼板 1.5mm | 0  |
| ⊕  | 廁所緊急求救按鈕  | 0  |
| ⊕  | 攝影機安裝器(兩層掛牆)<br>警笛箱至中心高層板距離約深 2.0mm, 室外為 SUS304 不銹鋼板 1.5mm (POE可合併機組放置)   | 1  |

竣工圖簽證

|         |  |
|---------|--|
| 系統簽證    |  |
| 專任工程人員  |  |
| 監造管理單位  |  |
| 監造工程師   |  |
| 監造工程師印章 |  |

臺北市停車管理工程處

設計單位  
 高誠工程顧問股份有限公司  

監造單位

比例尺  
 A1 1:300  
 A3 1:600  
 日期 104.12.04

工程名稱  
 路外停車場監視系統設備改善工程  
 圖號  
 停車場小地下停車場 地下二層設置平面圖



竣工圖

| 管徑       | 數量  |
|----------|-----|
| E-19     | 494 |
| E-25     | 239 |
| E-31     | 100 |
| E-51     | 30  |
| RSG 16 Ø | 0   |
| RSG 22 Ø | 0   |

一階環狀攝影機組(不屬本工程)

| 項目 | 數量  |
|----|-----|
| □  | 1 支 |
| ⊖  | 3 支 |

| 名稱    | 數量   |
|-------|------|
| CAT.6 | 1603 |
| 匯網線   | 915  |
| 其他    | 0    |

| 圖例 | 圖例說明   | 數量 |
|----|--|----|
| □  | 高解析彩色攝影機組(槍型)  | 23 |
| □  | 高解析彩色攝影機組(槍型/車道匝口用)  | 0  |
| □  | 高解析彩色攝影機組(槍型/戶外防雨型)  | 0  |
| ⊖  | 全功能旋轉式彩色攝影機組   | 0  |
| ⊙  | 高解析彩色攝影機組(半球型)   | 8  |
| ⊠  | 緊急求救裝置<br>(含數位式對講子機、緊急求救按鈕、喇叭擴音、警鳴器、警排燈及中文標示LED壓力感觸、中文操作說明等)<br>型排燈室內高解析彩色攝影機2.0mm,室外為SUS304<br>不銹鋼殼,1.5mm | 10 |
| ⊕  | 廁所緊急求救按鈕   | 8  |
| ⊖  | 緊急求救裝置(附警排燈)<br>型排燈室內高解析彩色攝影機2.0mm,室外為SUS304<br>不銹鋼殼,1.5mm (POB含防噴蓋)                                       | 7  |

