


竣工圖

23445

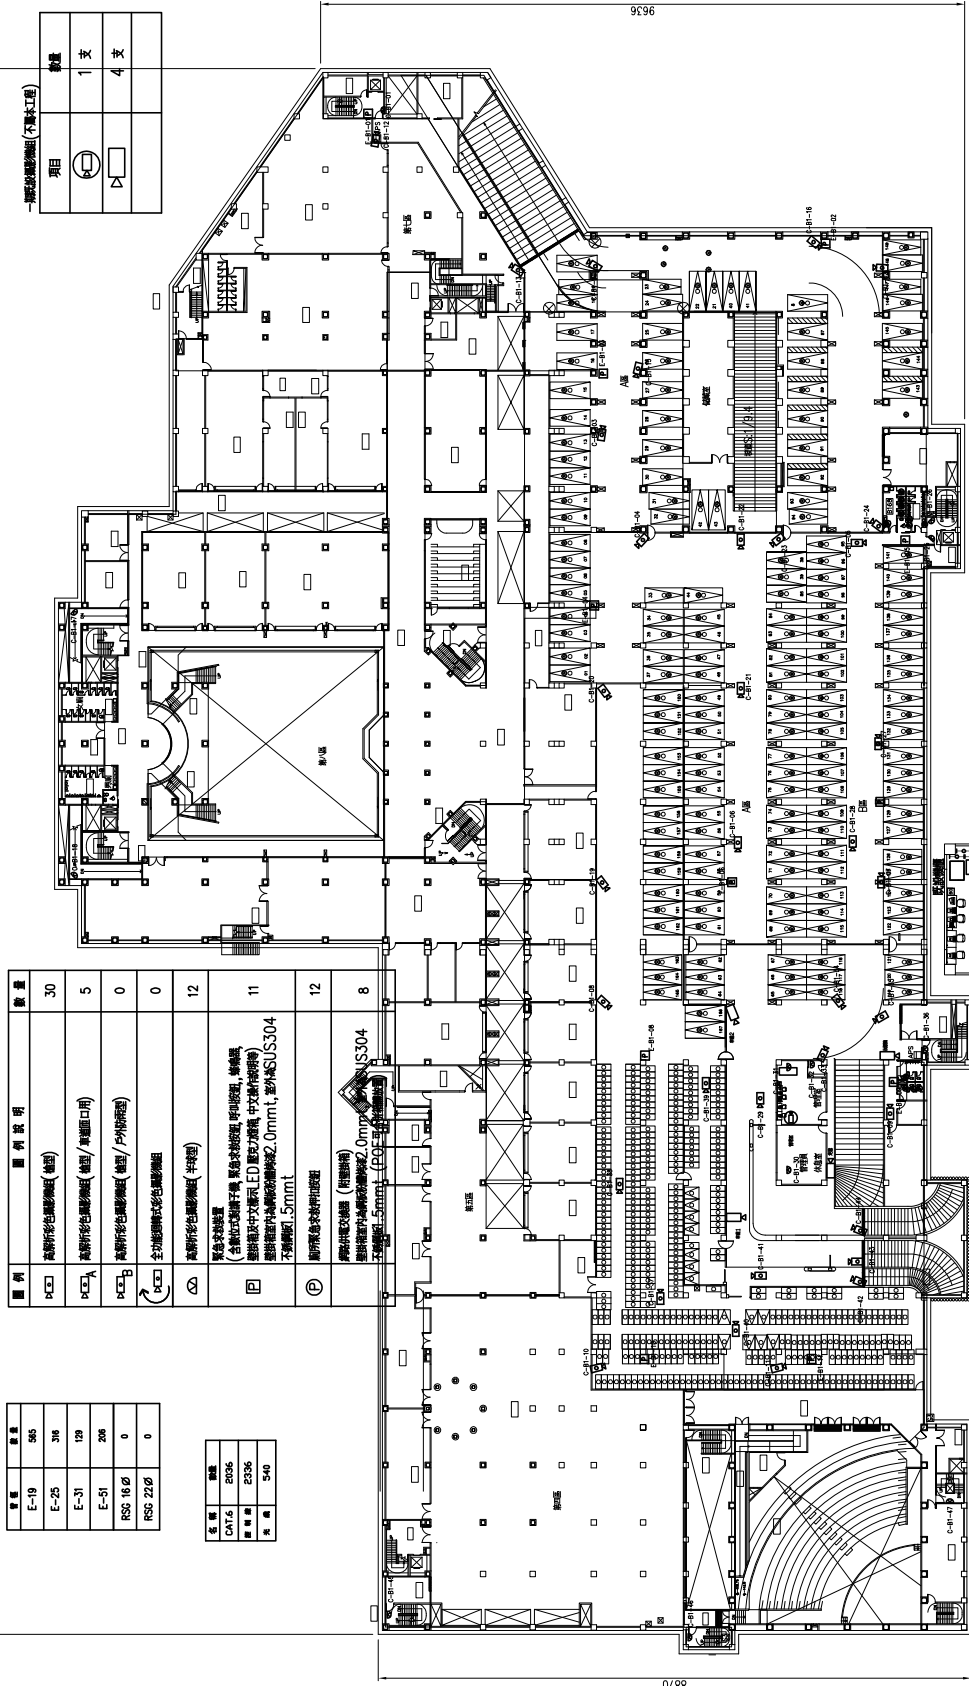


圖例	圖例說明	數量

項目	數量
⊕	1 支
⊕	4 支


圖下一層平面圖

圖例說明: No Scale

承辦簽證	竣工圖簽證
專任工程人員	監理管理單位
監理工程師	監理工程師
監理工程師	監理工程師



圖名	圖號	比例尺	工程名稱
臺北市停車管理工程處	A1 1:400	A3 1:800	路外停車場監視系統設備改善工程
設計	校核	日期	圖例說明
		104.12.04	圖例說明

設計	校核
校核	校核

圖例說明: No Scale

圖例說明: No Scale

設計	校核
校核	校核

臺北市停車管理工程處

高工工程顧問股份有限公司
 G&E Engineering Consultants Co., Ltd.
 TEL: 02-2781-6666 FAX: 02-2781-9785
 http://www.geng.com.tw


竣工圖

23-435

圖例	圖例說明	數量

圖號	數量
E-31	243
E-51	279
RSC 16 0	0
RSC 22 0	0

名稱	數量
CAT.6	3442
單面型	3924
雙面型	1251

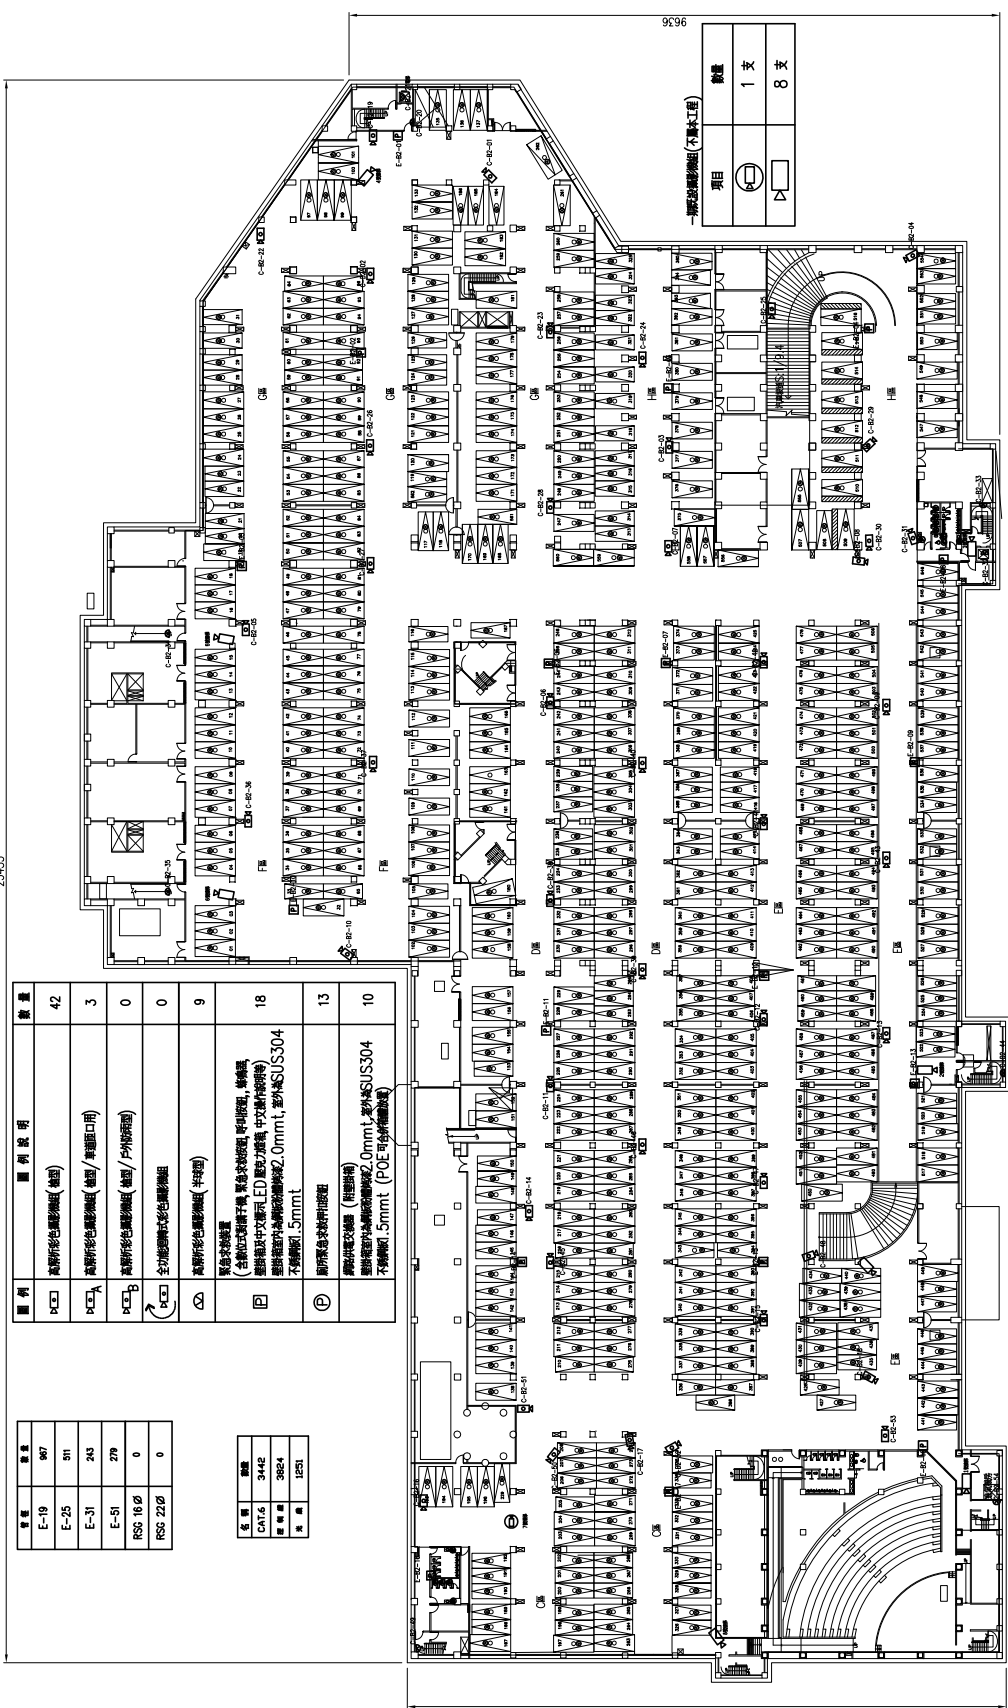

項目	數量
一階彩色鋁板(不鏽鋼工程)	1 支
	8 支

地下二層平面圖

竣工圖簽證	
承辦簽證	
專任人員	
監督管理單位	
監造工程師	
監造工程師印章	

圖章 監造工程師 監造工程師印章	圖章 監造工程師印章	項目 路外停車場監視系統設備改善工程 蘭潭國中停車場 地下二層配電平面圖	比例尺 A1 1:400 A3 1:800	工程名稱	審核 核准	設計 核准	繪圖 核准	設計 核准	繪圖 核准	繪圖 核准
			日期 104.12.04	審核日期	設計日期	繪圖日期	繪圖日期	繪圖日期	繪圖日期	

臺北市停車管理工程處

設計單位
萬祺工程顧問股份有限公司
601, Wenchi Engineering Consultants Co., Ltd.
TEL: 02-2781-6566 FAX: 02-2781-9785
http://www.wenchi.com.tw