



竣工圖

圖例	圖例說明	數量
□	高層彩色攝影機組(槍型)	
□A	高層彩色攝影機組(槍型/車道出入口用)	4
□B	高層彩色攝影機組(槍型/戶外高型)	2
□C	全功能旋轉式彩色攝影機組	0
△	高層彩色攝影機組(半球型)	3
Ⓢ	緊急求救裝置 (含數位式電子攝、緊急求救按鈕、喇叭、蜂鳴器、 雙排箱及中文標示、LED應急光源、中文操作說明書) 雙排箱尺寸為攝機加體積(2,000mm, 室外為 SUS304 不銹鋼板, 1.5mm)	3
Ⓣ	廁所緊急求救按鈕	8
Ⓤ	變壓供電交換器(附連接箱) 雙排箱尺寸為攝機加體積(2,000mm, 室外為 SUS304 不銹鋼板, 1.5mm (POE可合併體積設置))	3

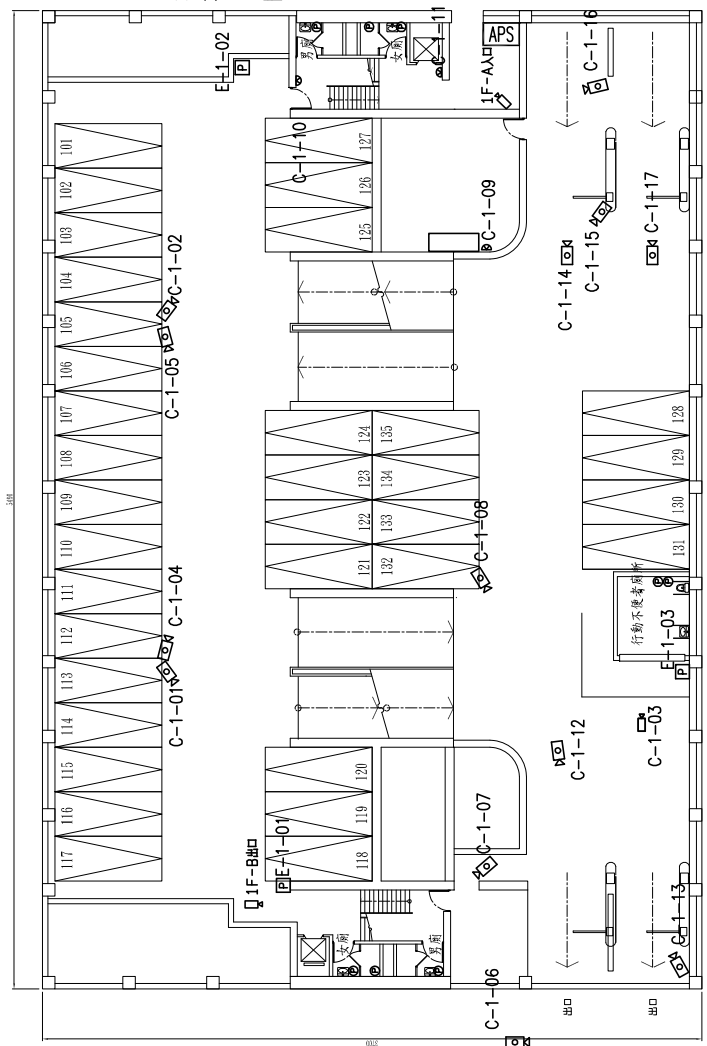

新設25U機櫃*3
排列方式及位置配合現場環境及場組長意見施作
既設一期監視機櫃設備及管線, 整併至新設機櫃內
既設類比監視機櫃設備及管線拆除

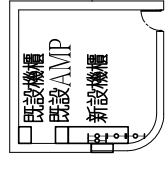

管理室配置示意圖 No Scale

名稱	數量
CAT.6	429
控制線	231
光纖	0

類	種	數量
□	3支	

管徑	數量
E-19	99
E-25	71
E-31	22
E-51	114
RSG 16 Ø	15
RSG 22 Ø	0

臺北市停車管理工程處

設計單位
 高誠工程顧問股份有限公司
 Gaocheng Engineering Consultants Co., Ltd.
 TEL: 02-2781-6666 FAX: 02-2781-9785
 http://www.gaocheng.com.tw

圖名
 路外停車場監視系統設備改善工程
 一層配管平面圖

比例尺
 A1 1:150 工程圖
 A3 1:300 圖面圖
 日期
 104.12.04


監工圖章
 監理工程師
 專任工程人員
 監造管理單位
 監造工程師
 監造工程師主任

圖章
 監理工程師
 專任工程人員
 監造管理單位
 監造工程師
 監造工程師主任

一期既設攝影機(不屬木工程)

項目	數量
▷□	4 支
▷□A	
▷□B	

圖例	圖例說明	數量
▷□	高解析彩色攝影機組(槍型)	8
▷□A	高解析彩色攝影機組(槍型/車道匝口用)	0
▷□B	高解析彩色攝影機組(槍型/戶外防雨型)	0
↻▷□	全功能旋轉式彩色攝影機組	0
▷△	高解析彩色攝影機組(半球型)	0
▷□	緊急求救裝置 (含數位式對講子機、緊急求救按鈕、呼叫按鈕、蜂鳴器、警掛箱及中文標示LED壓力感應箱、中文操作說明等) 警掛箱室內為鋼板粉體烤漆2.0mm, 室外為SUS304 不銹鋼板1.5mm	2
▷○	廁所緊急求救按鈕	0
▷□	網路供電交換器(附掛箱) 警掛箱室內為鋼板粉體烤漆2.0mm, 室外為SUS304 不銹鋼板1.5mm (POE可合併櫃體放置)	2

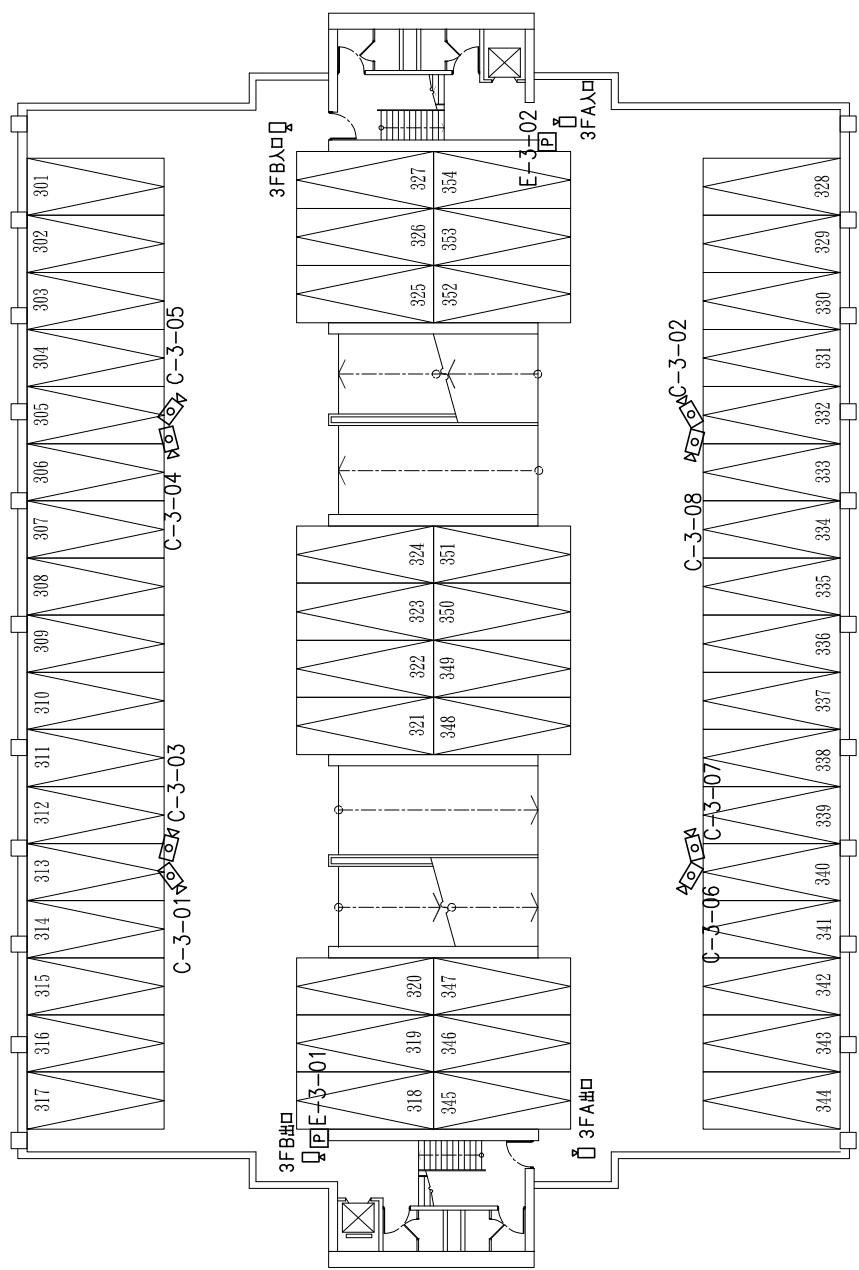

名稱	數量
CAT.6	275
控制線	155
光纖	0

管徑	數量
E-19	112
E-25	12
E-31	6
E-51	0
RSG 16 Ø	0
RSG 22 Ø	0

三層平面圖

竣工圖簽認

系統簽認	
專任工程人員	
監理工程師	
監理工程師主管	

圖章: 監理工程師 (TVS 04)


圖名	臺北市停車管理工程處
設計單位	高基工程顧問股份有限公司 G&K Engineering & Construction Co., Ltd. TEL: 02-2781-6666 FAX: 02-2781-9785 http://www.gk.com.tw
設計	設計 校核
繪圖	繪圖 校核
審核	審核
日期	104.12.04
比例尺	A1 1:150 A3 1:300
工程名稱	路外停車場監視系統設備改善工程
圖號	民生立體停車場 三層平面圖

竣工圖

一、解鎖彩色攝影機組(不屬本工程)

項目	數量
▷□	4 支
▷□A	
▷□B	

圖例	圖例說明	數量
▷□	高解析彩色攝影機組(槍型)	8
▷□A	高解析彩色攝影機組(槍型/庫通面口用)	0
▷□B	高解析彩色攝影機組(槍型/戶外防雨型)	0
▷□	全功能旋轉式彩色攝影機組	0
▷□A	高解析彩色攝影機組(半攻型)	0
▷□	緊急求救裝置 (含數位式警語子機、緊急求救按鈕、喇叭、蜂鳴器、警掛箱及中文標示、LED應力燈、中文標示說明等) 警掛箱室內為鋼板防塵特漆2.0mm,室外為SUS304不銹鋼板1.5mm	2
▷□	廁所緊急求救按鈕	6
▷□	緊急求救裝置(附警掛箱) 警掛箱室內為鋼板防塵特漆2.0mm,室外為SUS304不銹鋼板1.5mm(POE可合併設置)	2

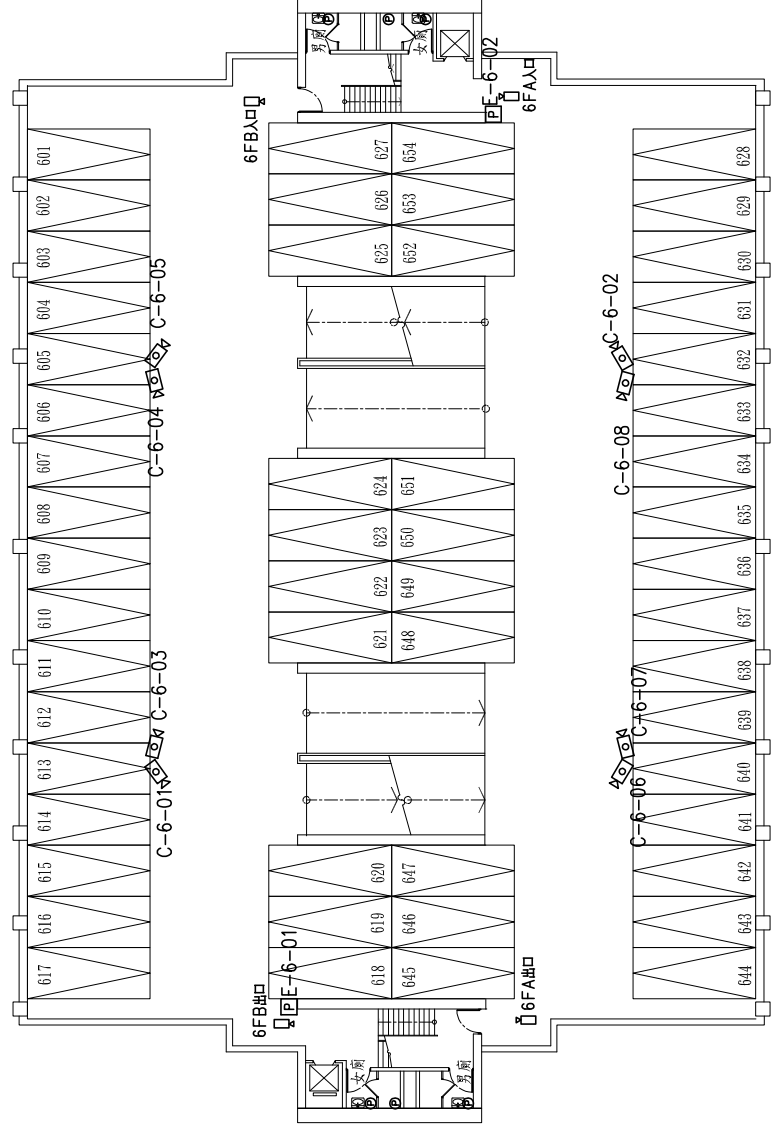

名稱	數量
CAT.6	311
控制線	165
光纖	0

管徑	數量
E-19	130
E-25	12
E-31	6
E-51	0
RSG 16 Ø	0
RSG 22 Ø	0

竣工圖簽證	
承辦簽證	
專任工程人員	
監造工程師	
監造工程師主任	

	圖章	監造工程師主任
	圖章	監造工程師
比例尺	A1 1:150 A3 1:300	工程圖
日期	104.12.04	圖號
設計單位	高承工程顧問股份有限公司 60100 台北市中正區中正路104號 TEL:02-2703-6606 FAX:02-2703-9785 http://www.gaocheng.com.tw	核准 設計 校核
工程名稱	路外停車場監視系統設備改善工程 民生公園停車場 六層樓停車場	核准 設計 校核

臺北市停車管理工程處


竣工圖

一期設置攝影機組(不屬本工程)

項目	數量
▷	2 支

- * 既設監視系統立柱配合新設攝影機設備位置移位利用
- * 新設監視系統於屋頂出女兒牆設置電子圍籬智能分析
- * 監視系統以拆除之資源回收物品,由施工廠商集中分類暫集於於屋頂空間,施工廠商與管理單位協調置放空間,並以安全鏈及警示帶或護欄設置區隔及警示。

圖例	圖例說明	數量
▷	高解析彩色攝影機組(槍型)	0
▷A	高解析彩色攝影機組(槍型/車道出入口)	0
▷B	高解析彩色攝影機組(槍型/戶外防護型)	8
▷C	全功能迴轉式彩色攝影機組	0
▷D	高解析彩色攝影機組(半球型)	4
▷E	緊急求救裝置 (含數位式雙語子機,緊急求救按鈕,呼叫按鈕,蜂鳴器,聲光指示及中文標示LED應急力燈箱,中文操作說明書) 壁掛箱室內為鋼板防塵漆2.0mm,室外為SUS304 不銹鋼板1.5mm	2
▷F	廁所緊急求救按鈕	0
▷G	網絡供電交換器(附壁掛箱) 壁掛箱室內為鋼板防塵漆2.0mm,室外為SUS304 不銹鋼板1.5mm(POE可合併櫃內放置)	2

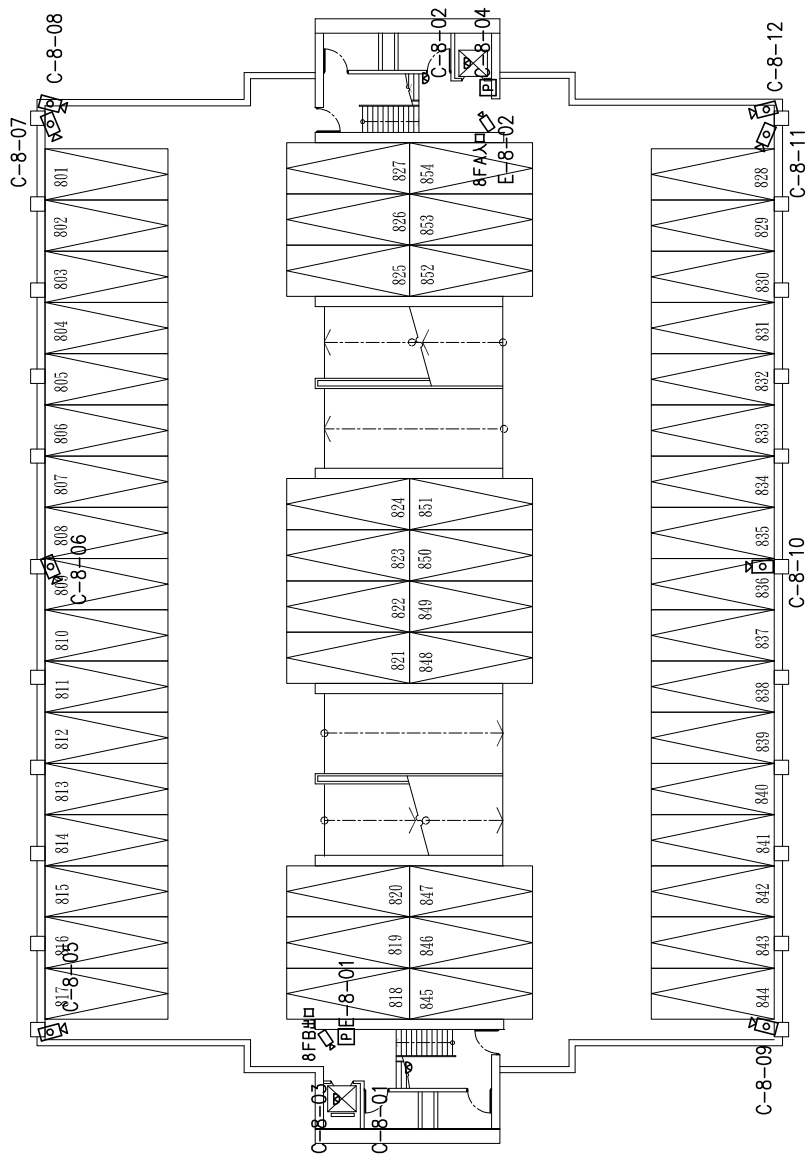

管徑	數量
E-19	0
E-25	0
E-31	0
E-51	0
RSG 16 Ø	64
RSG 22 Ø	29

名稱	數量
CAT.6	201
控制線	150
光纖	0

八層平面圖

竣工圖簽證
系統確認
專任人員
監督管理單位
監造工程師
監造工程師主筆

臺北市停車管理工程處 設計單位 高誠工程顧問股份有限公司 Gaocheng Engineering & Consulting Co., Ltd. TEL: 02-2781-6686 FAX: 02-2781-9785 http://www.gaocheng.com.tw	圖號 圖名 圖別 圖示	比例尺 A1 1:150 A3 1:300	工程名稱 路外停車場監視系統設備改善工程
		日期 104.12.04	圖面名稱 八層平面圖

