






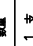


*本工程圖紙由圖中所有權者，並不代表乙方及該圖紙的印發者一切之責任。

竣工圖


管徑	數量
E-19	0
E-25	0
E-31	0
E-51	0
RSG 16 Ø	5
RSG 22 Ø	16

一期裝設攝影機組(不屬本工程)

項目	數量
	1 支

圖例	圖例說明	數量
	高解析彩色攝影機組(槍型)	0
	高解析彩色攝影機組(槍型/單通風口用)	0
	高解析彩色攝影機組(槍型/戶外箱型)	5
	多功能圓筒式彩色攝影機組	0
	高解析彩色攝影機組(半球型)	0
	緊急求救裝置 (含數位式對講子機、緊急求救按鈕、呼叫按鈕、蜂鳴器、 聲光指示及中文標示、LED、應力感應、中文操作說明書) 安裝位置內高攝像距離為2.0mm; 室外為SUS304 不銹鋼板, 1.5mm	0
	廁所緊急求救按鈕	0

名稱	數量
CAT.6	52
控制線	0
光纖	0

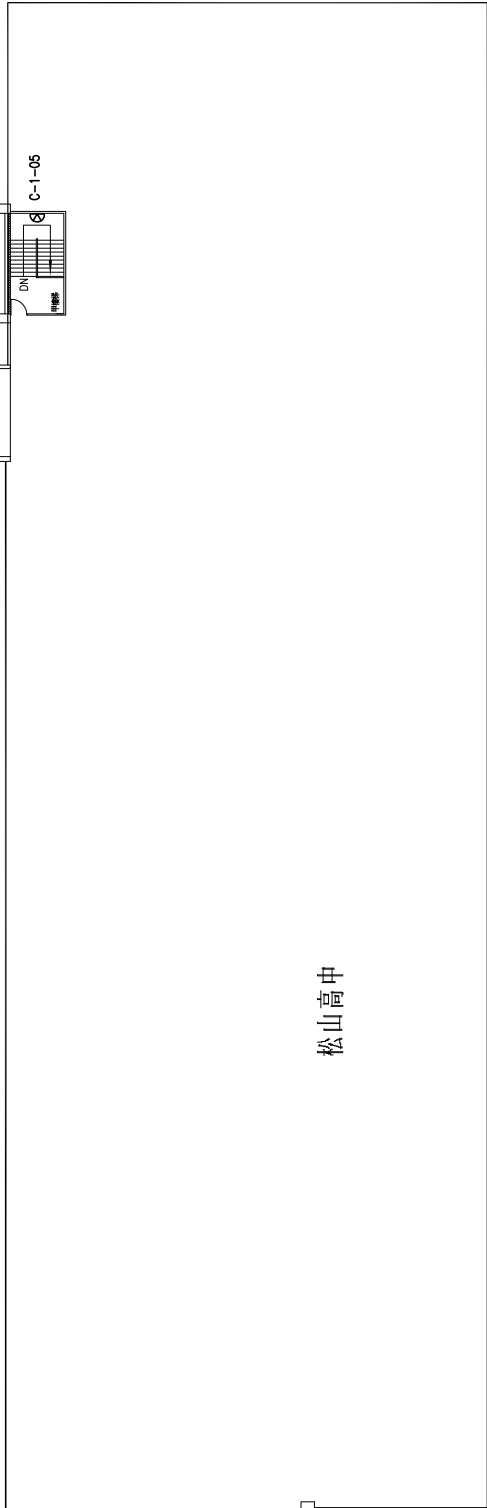

松山高中

地面層平面圖

竣工圖簽證	
系統簽證	
專任工程人員	
監造管理單位	
監造工程師	
監造工程師印章	

圖章 監造工程師 1003	圖章 監造工程師印章	松山高中地下停車場 地面一層配置平面圖	比例尺 A1 1:200 A3 1:400	工程名稱 路外停車場監視系統設備改善工程
		日期 104.12.04	圖號 104.12.04	圖名 松山高中地下停車場 地面一層配置平面圖

臺北市停車管理工程處

設計單位


審核
 校核
 設計
 校核

校核
 校核

日期
 104.12.04

工程名稱
 路外停車場監視系統設備改善工程

圖名
 松山高中地下停車場 地面一層配置平面圖

竣工圖


管徑	數量
E-19	316
E-25	81
E-31	0
E-51	0
RSG 16 Ø	0
RSG 22 Ø	29

名稱	數量
CAT.6	892
控制線	286
光纖	0

圖例	圖例說明	數量
□	高解析彩色攝影機(槍型)	12
□	高解析彩色攝影機(槍型/單面開口)	3
□	高解析彩色攝影機(槍型/戶外防雨型)	0
⊕	全功能型韓式彩色攝影機組	0
⊗	高解析彩色攝影機(半球型)	3
⊠	緊急求救裝置 (含數位式電子機 緊急求救按鈕, 呼叫按鈕, 蜂鳴器, 警鈴箱及中文顯示 LED 燈亮/滅箱 中文條件說明書) 警鈴箱內為鋼板殼體深 2.0mm, 室外為 SUS304 不銹鋼板 1.5mm	4
⊙	廁所緊急求救押扣按鈕	10
⊚	傳訊供電交換器(附壁掛箱) 壁掛箱內為鋼板殼體深 2.0mm, 室外為 SUS304 不銹鋼板 1.5mm (POE 可合併櫃體放置)	4

新設 25 吋攝機 *2


排列方式及位置配合現場環境及攝機長寬比動作
狀態一併監視設備故障及警報, 警件至新設機櫃內
既設現址監視機櫃設備及管線拆除

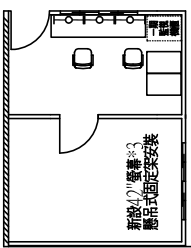

管理室配置示意圖 No Scale

一期既設攝影機組(不屬本工程)

項目	數量
□	6 支

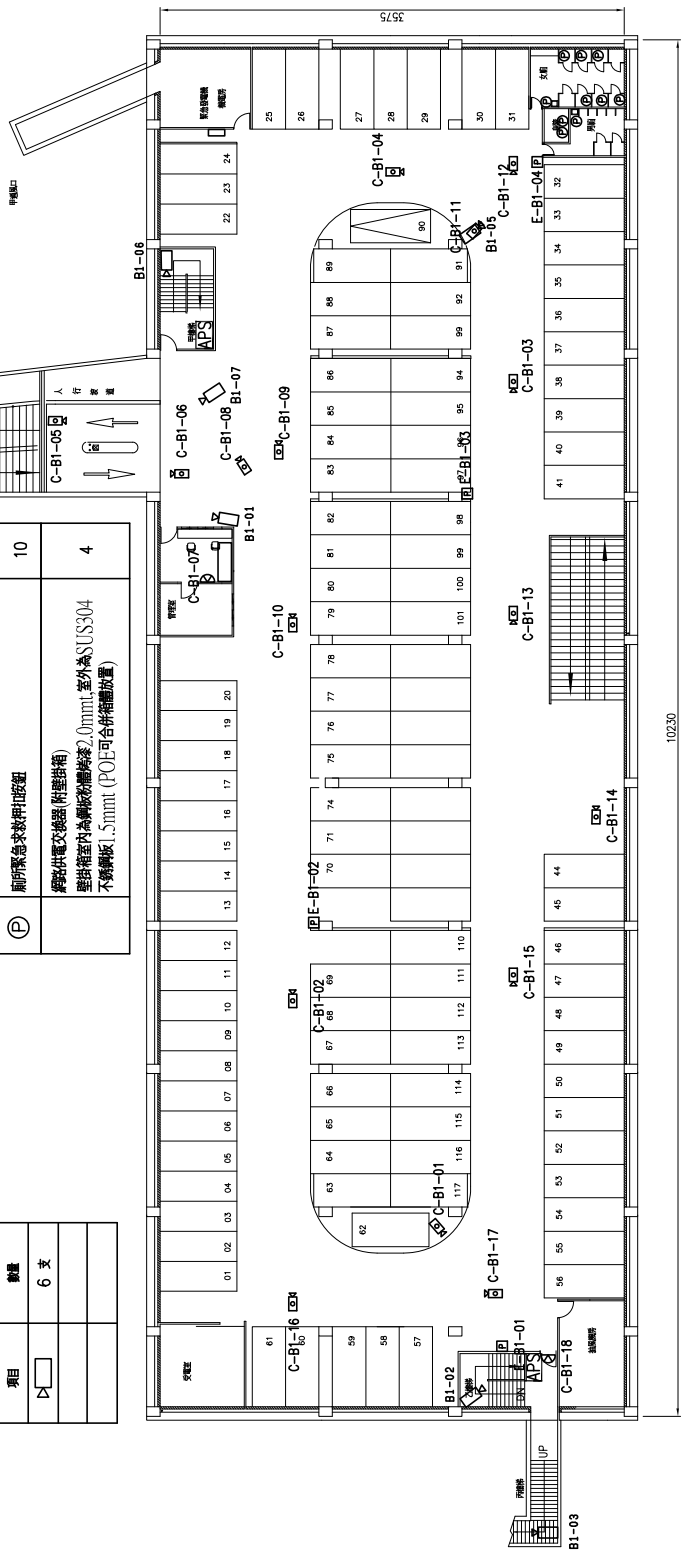

10230

樓下一層平面圖

系統確認	承辦商
專任工程人員	監造管理單位
監造工程師	監造工程師
監造工程師	監造工程師

臺北市停車管理工程處

設計單位
 高誠工程顧問股份有限公司

比例尺	A1 1:200	工程圖	路外停車場監視系統設備改善工程
日期	A3 1:400	圖面	松山高中地下停車場 樓下一層配置平面圖
日期	104.12.04	圖面	



竣工圖


管徑	數量
E-19	217
E-25	66
E-31	0
E-51	0
RSG 16 Ø	0
RSG 22 Ø	0

圖例	圖例說明	數量
▷□	高解析彩色攝影機組(槍型)	9
▷□	高解析彩色攝影機組(槍型/背蓋開口用)	0
▷□	高解析彩色攝影機組(槍型/戶外防雨型)	0
▷□	全功能迴轉式彩色攝影機組	0
△	高解析彩色攝影機組(半球型)	2
□	緊急求救裝置 (含數位式電子機、緊急求救按鈕、呼叫按鈕、蜂鳴器、 警鈴箱及中文標示LED壓力感應箱、中文操作部明等) 警鈴箱室內高解析攝影機2.0mm, 室外為SUS304 不銹鋼板1.5mm	4
⊕	附加緊急求救按鈕	0
□	傳統供電交換器(附警鈴箱) 警鈴箱室內高解析攝影機2.0mm, 室外為SUS304 不銹鋼板1.5mm (POE可合併擺放)	2

名稱	數量
CAT.6	606
控制線	287
光纖	0

一明裝攝影機組(不屬本工程)

項目	數量
▷□	2 支
⊕	1 支

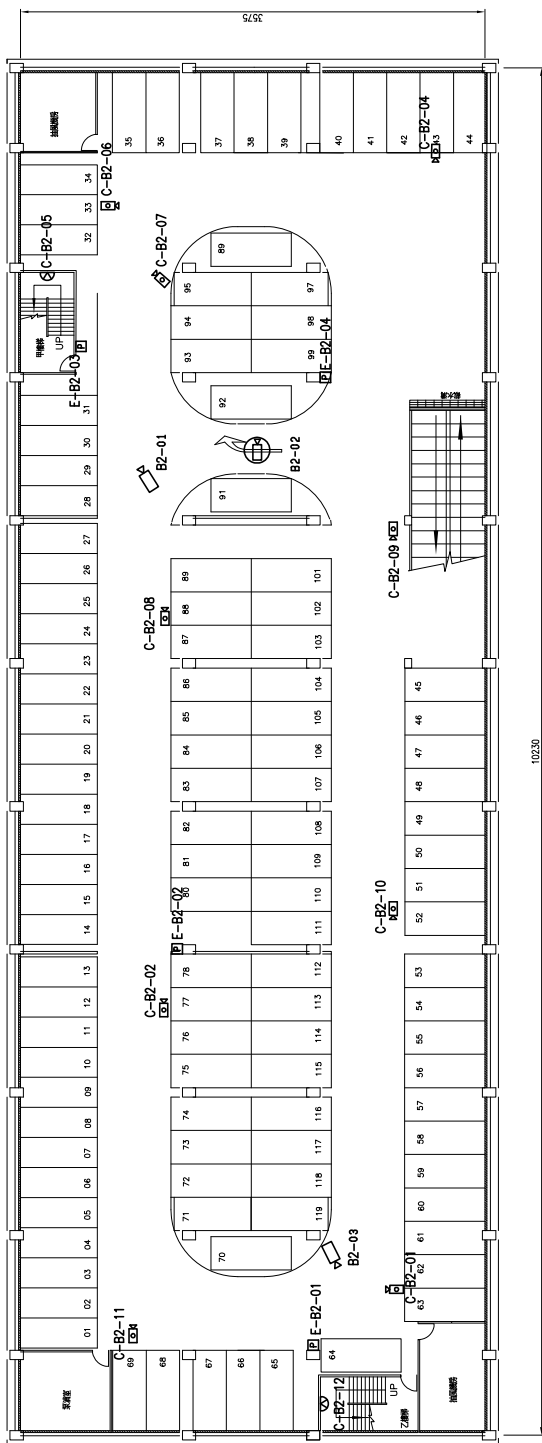

10230

地下二層平面圖

承辦商	承辦商
專任人員	專任人員
監理工程師	監理工程師
監理工程師	監理工程師
監理工程師	監理工程師

臺北市停車管理工程處

設計單位：高誠工程顧問股份有限公司

圖號：103 (01)

圖名：松山高中地下停車場 地下二層配置平面圖

比例尺：A1 1:200 工程圖
 A3 1:400 圖則圖

日期：104.12.04

圖則號：104.12.04

工程名稱：路外停車場監視系統設備改善工程

圖則名稱：松山高中地下停車場 地下二層配置平面圖