


忠孝東路


U-BIKE
租借站

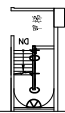

忠信公園地面層

松仁路

機車道

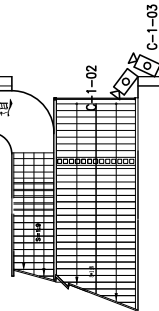

興雅路

一層平面圖

圖例	圖例說明	數量
□	高解析彩色攝影機(植型)	0
□	高解析彩色攝影機(植型/單面開口用)	0
□	高解析彩色攝影機(植型/戶外防雨型)	2
↻	全功能旋轉式彩色攝影機組	0
△	高解析彩色攝影機(半球型)	3
Ⓟ	緊急求救裝置 (含數位式對講子機、緊急求救按鈕、喇叭按鈕、蜂鳴器、鑰匙箱及中文標示LED壓力感觸、中文操作說明等) 鑰匙箱室內高解析彩色攝影機2.0mmt, 室外為SUS304不銹鋼板1.5mmt	0
Ⓟ	廁所緊急求救按鈕	0

管徑	數量
E-19	0
E-25	0
E-31	0
E-51	0
RSG 16 Ø	21
RSG 22 Ø	0

名稱	數量
CAT.6	123
控制線	0
光纖	0

竣工圖簽證	
系統簽證	
專任工程人員	
監造管理單位	
監造工程師	
監造工程師印章	
圖章	
圖章	

臺北市停車管理工程處


設計單位
 萬泰工程顧問股份有限公司
 Wanta Engineering Consultants Co., Ltd.
 TEL: 02-2781-6266 FAX: 02-2781-9785
 http://wanta.com.tw

比例尺
 A1 1:200 工程圖
 A3 1:400 圖則圖

日期
 104.12.04

起外停車場監視系統設備改善工程
 起外停車場地下停車場 一層平面圖


圖章
 1004
 監造工程師印章

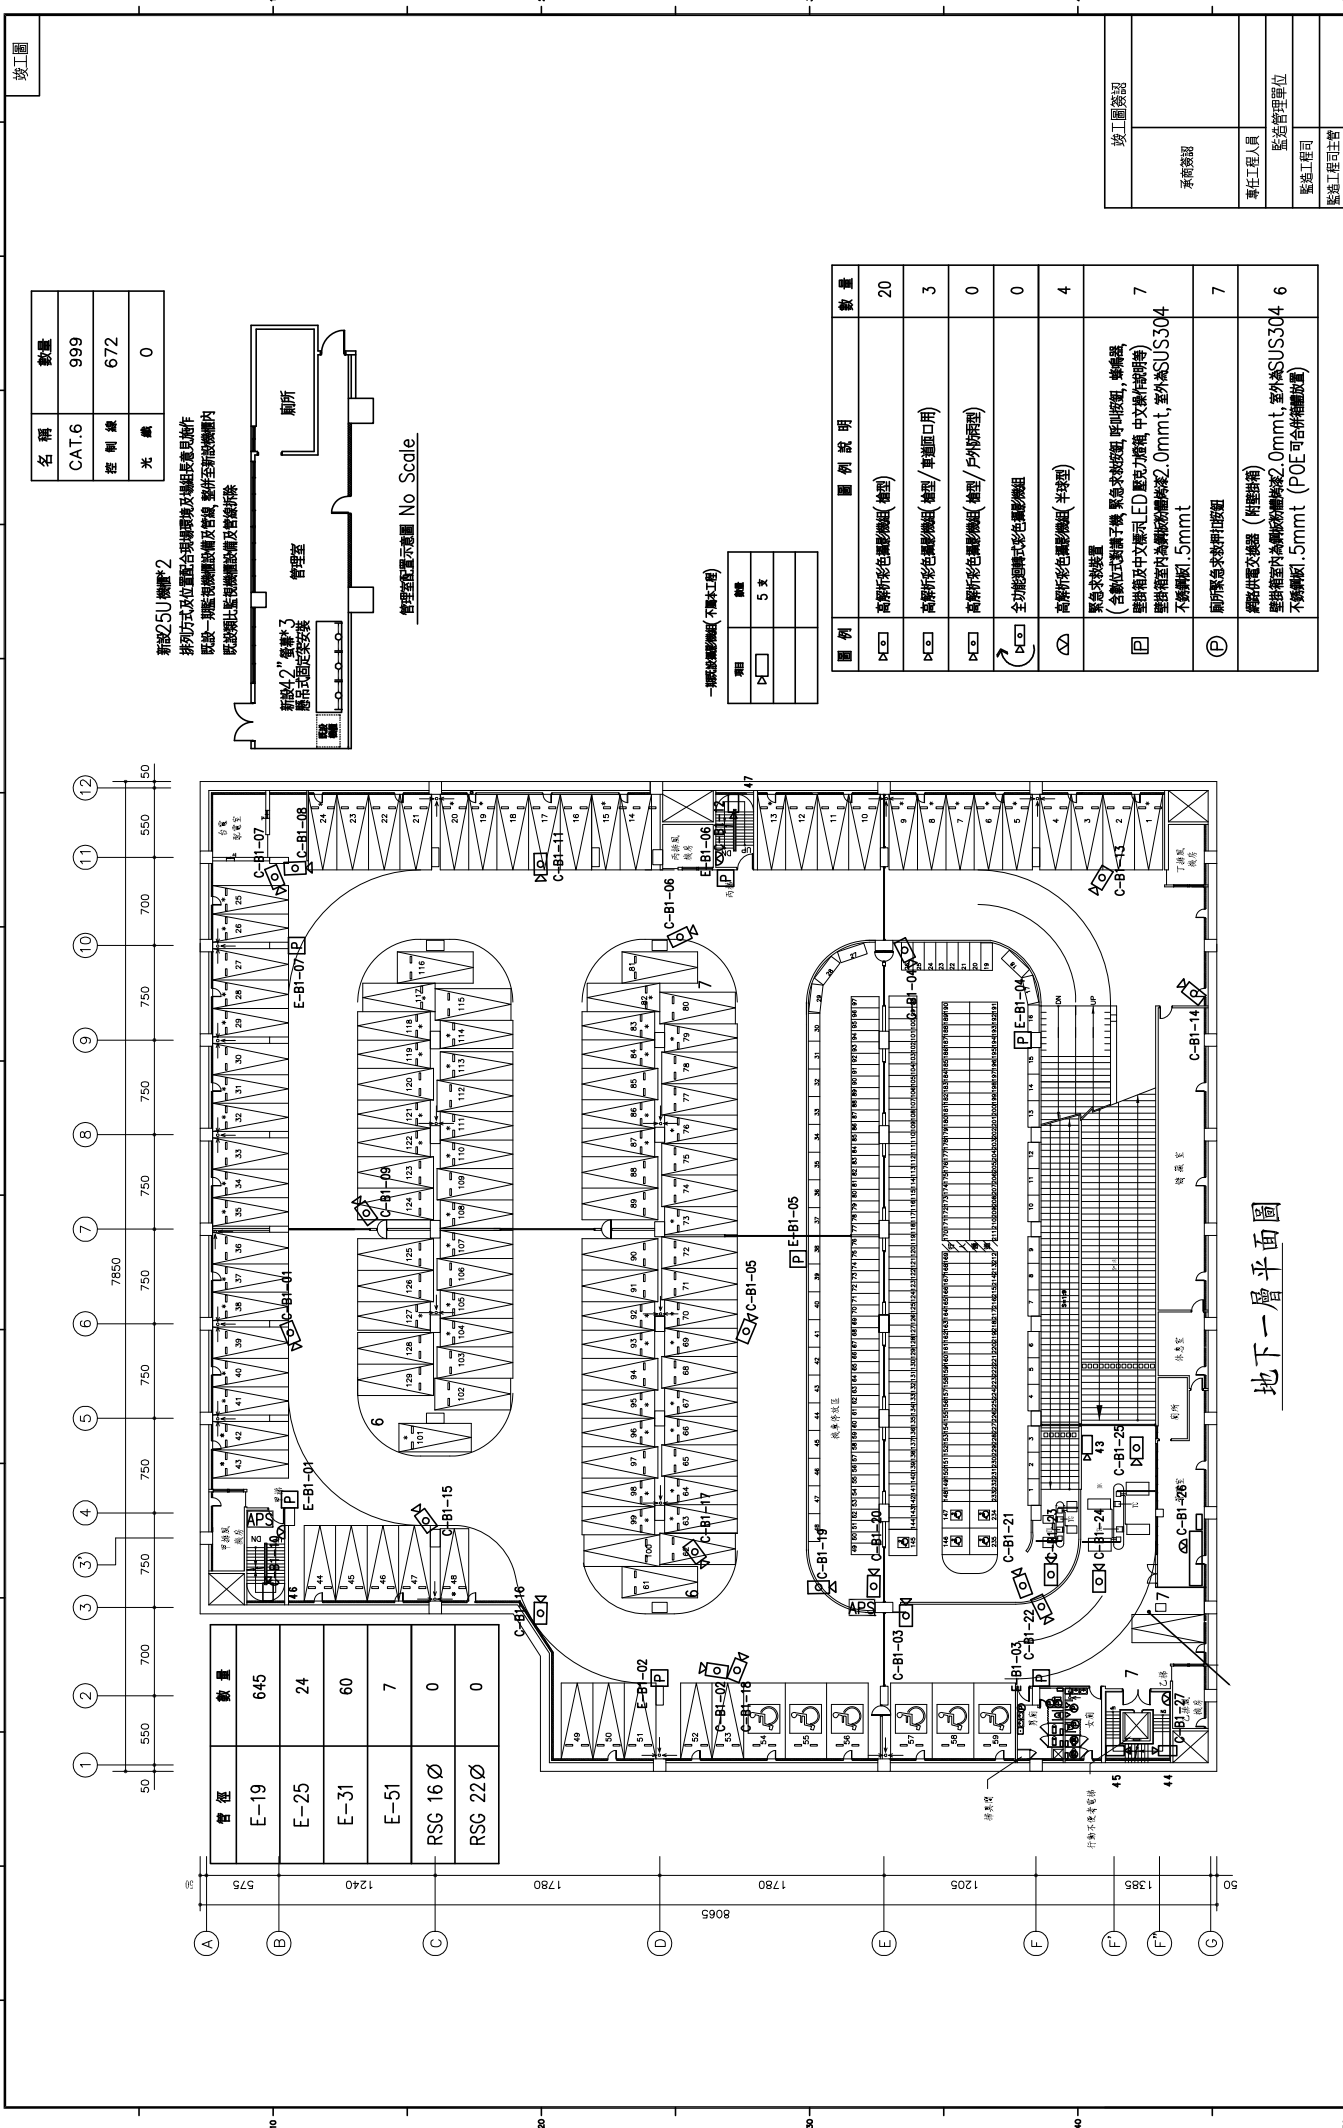

名稱	數量
CAT.6	999
控制線	672
光纖	0

新設25U機櫃*2

排列方式及位置經台端選擇及機組設置員協作
 提供一期監視機櫃設備及管線，整併至新設機櫃內
 既設銅比監視機櫃設備及管線拆除

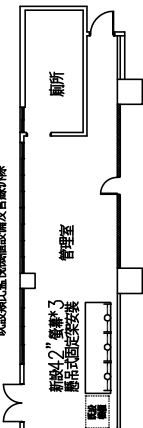

管理室設置示意圖 No Scale



承辦簽證	竣工人員
監造工程師	監造管理單位

地下一層平面圖

臺北停車管理工程處 設計單位 高誠工程顧問股份有限公司 601, Lin Sheng Road, Sec. 2, Taipei City, Taiwan TEL: 02-2781-6666 FAX: 02-2781-9785 http://www.gocheng.com.tw	設計 審核 核准 監造	圖樣 核准	日期 104.12.04	比例尺 A1 1:200 A3 1:400	工程名稱 路外停車場監視系統設備改善工程 起點/範圍 起點/範圍地下停車場 地下一層配置平面圖

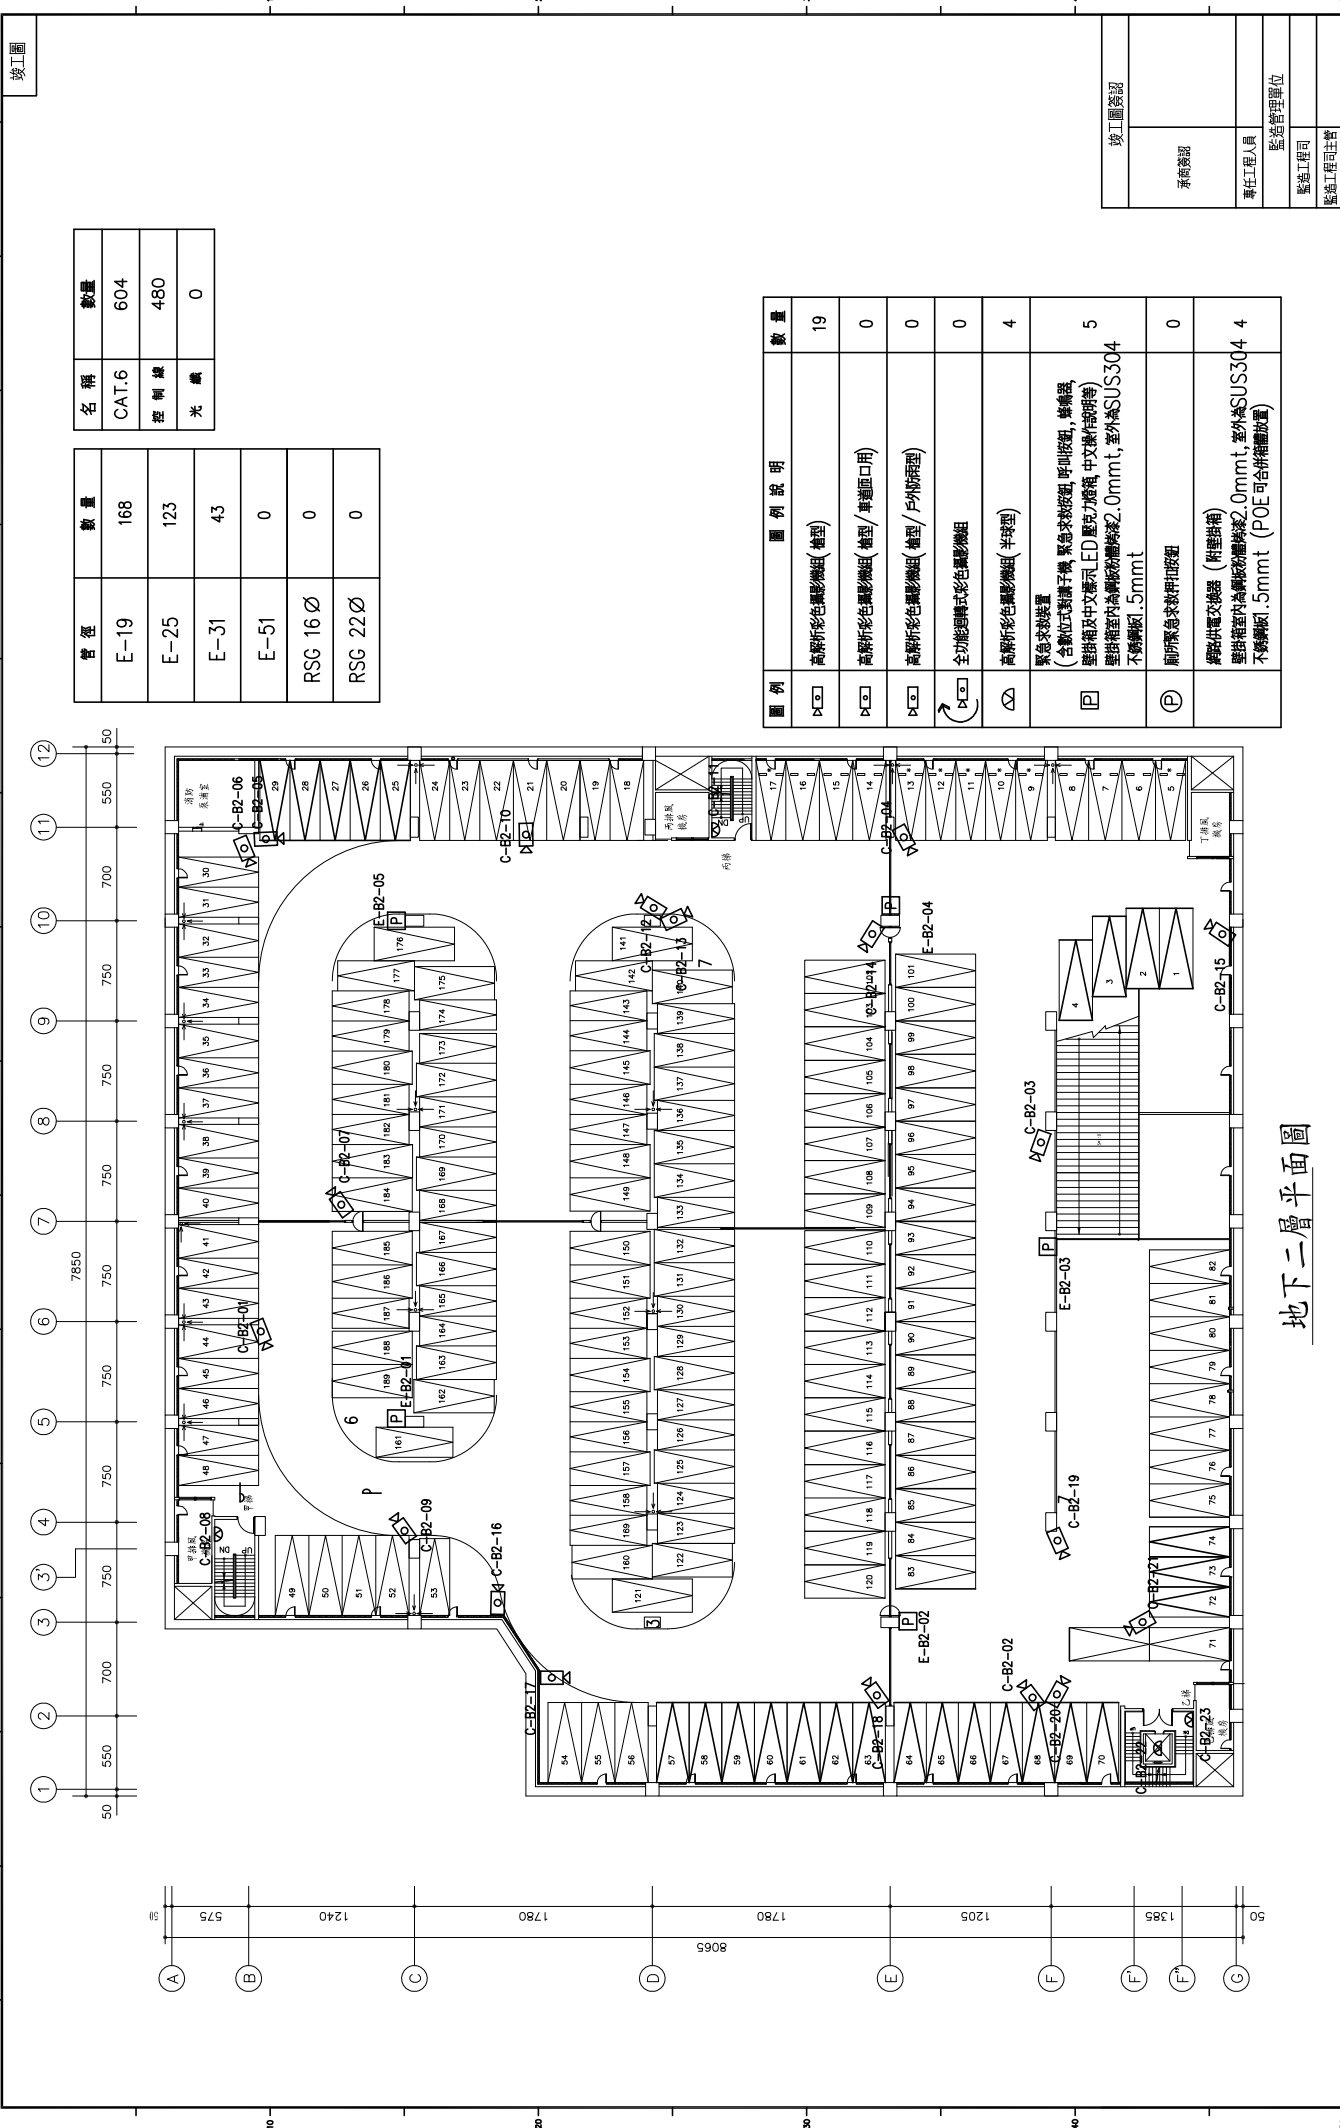

管徑	數量	名稱	數量
E-19	168	CAT.6	604
E-25	123	控制線	480
E-31	43	光纖	0
E-51	0		
RSG 16 Ø	0		
RSG 22 Ø	0		

圖例	圖例說明	數量
□	高解析彩色攝影機組 (槍型)	19
□	高解析彩色攝影機組 (槍型/車道出入口用)	0
□	高解析彩色攝影機組 (槍型/戶外防拆型)	0
⤵	全功能旋轉式彩色攝影機組	0
⊗	高解析彩色攝影機組 (半球型)	4
⊖	緊急求救裝置 (含數位式警鐘字機 緊急求救按鈕 呼叫按鈕, 蜂鳴器, 警鐘及中文顯示 ED 顯示力燈箱 中文操作說明書) 警鐘箱室內高解析攝影機線2.0mmt, 室外為SUS304 不銹鋼板.5mmt	5
⊕	廁所緊急求救按鈕	0
⊖	攝影機電力交換器 (附排插線) 警鐘箱室內高解析攝影機線2.0mmt, 室外為SUS304 不銹鋼板.5mmt (POE可合併擺放)	4

地下室二層平面圖

臺北市停車管理工程處 設計單位 高誠工程顧問股份有限公司 Gaocheng Engineering Consultant Co., Ltd. TEL: 02-2781-6666 FAX: 02-2781-9185 http://www.gaocheng.com.tw	圖號 1004-01	圖名 臺北市停車管理工程處 地下室二層配置平面圖
	設計 校核	繪圖 校核
比例尺 A1 1:200 A3 1:400	日期 104.12.04	工程名稱 路外停車場監視系統設備改善工程 起用人: 臺北市停車管理工程處