

竣工數量


項目	數量
⊖	4 支
⊞	7 支
⊙	1 套
E19	111 M
E25	179 M
E51	0 M
鐵孔	0 處
⊞	2 套

緊急按鈕與攝影機對應表

按鈕編號	對應攝影機編號
E-0-1	camB1-11

地下一層平面圖

臺北市停車管理工程處	備查欄	設計 監造 顧問 CECI 台灣世環工程顧問股份有限公司 CECI Engineer and Consultants, Inc., Taiwan	監造工程師	技師簽證	承包廠商	繪圖	技師簽證	比例尺	NTS	工程名稱	臺北市路外停車場監視系統設備改善工程	圖號	張號
			校核		大同股份有限公司								

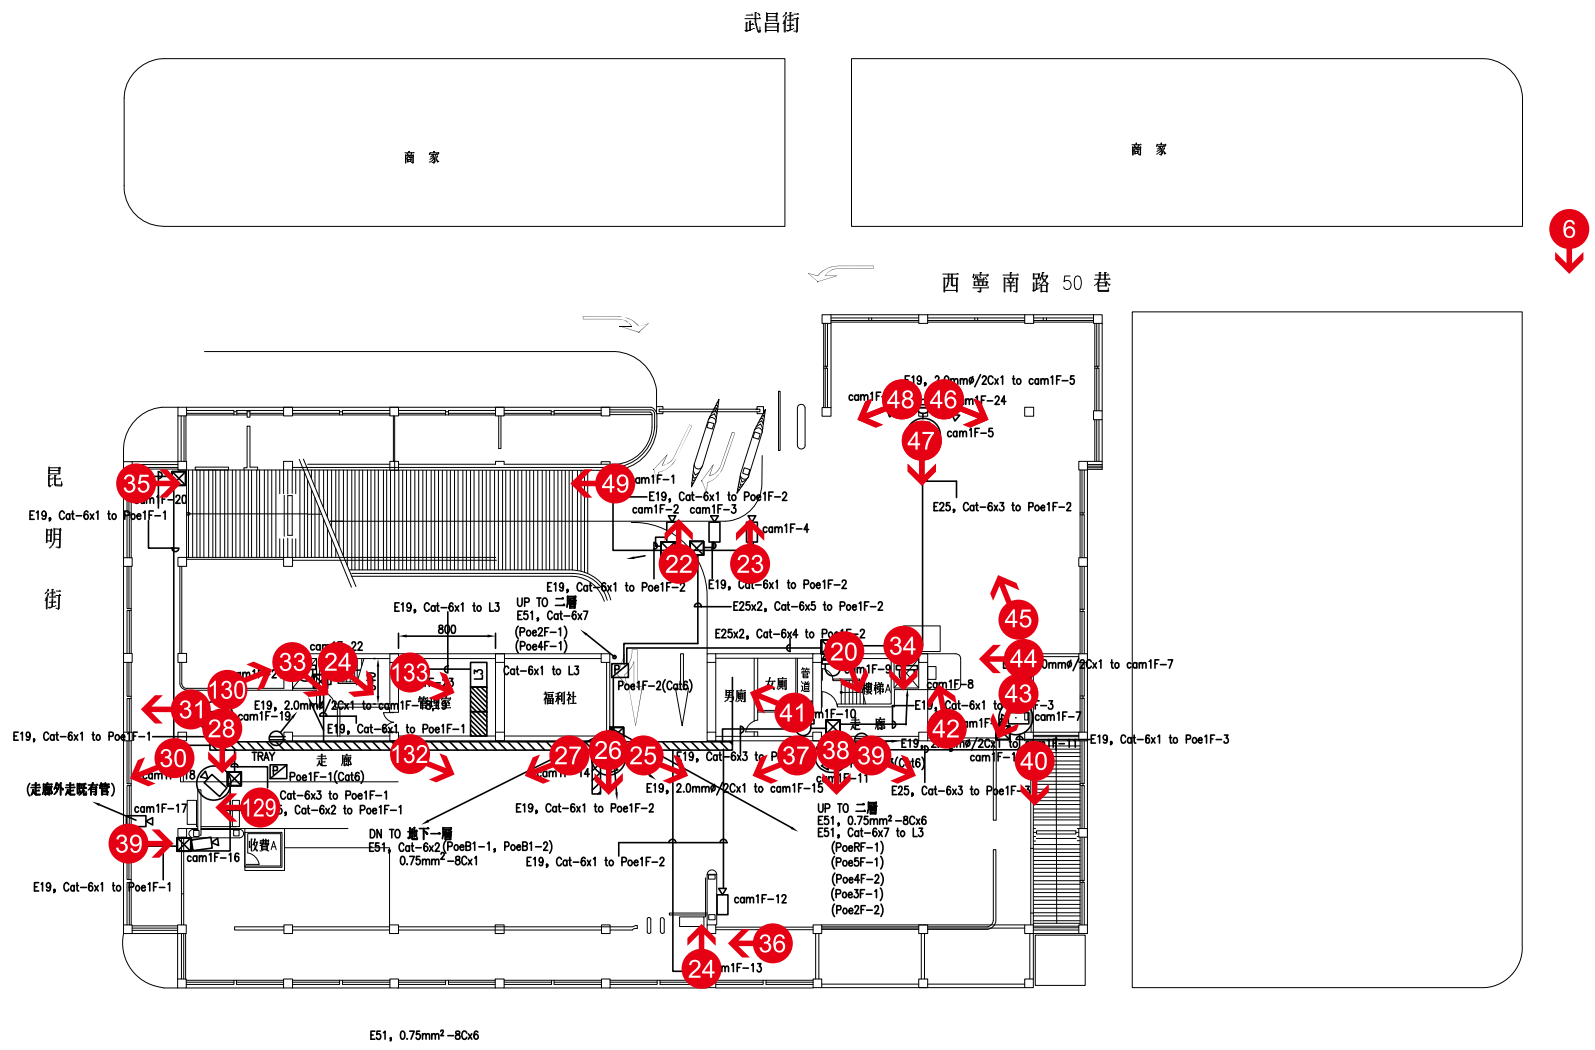


竣工數量

項目	數量
□	11 支
E19	106 M
E25	128 M
E51	11 M
△	1 處
▣	3 套
○	6 支
⊖	6 支

一層平面圖

臺北市停車管理工程處	備查欄	設計監造顧問	監造工程師	技師簽證	承包廠商	繪圖	技師簽證	比例尺	NTS	工程名稱	圖號	張號
		CECI 台灣世曦工程顧問股份有限公司 B14 Engineering Consultants, Inc., Taiwan	校核	經理	大同股份有限公司 TATUNG	校核	覆核	日期	102.06	竣工圖 圖面名稱	(2-16) 峨嵋立體停車場管線平面配置圖(二)	218 TV

西寧南路 50 巷

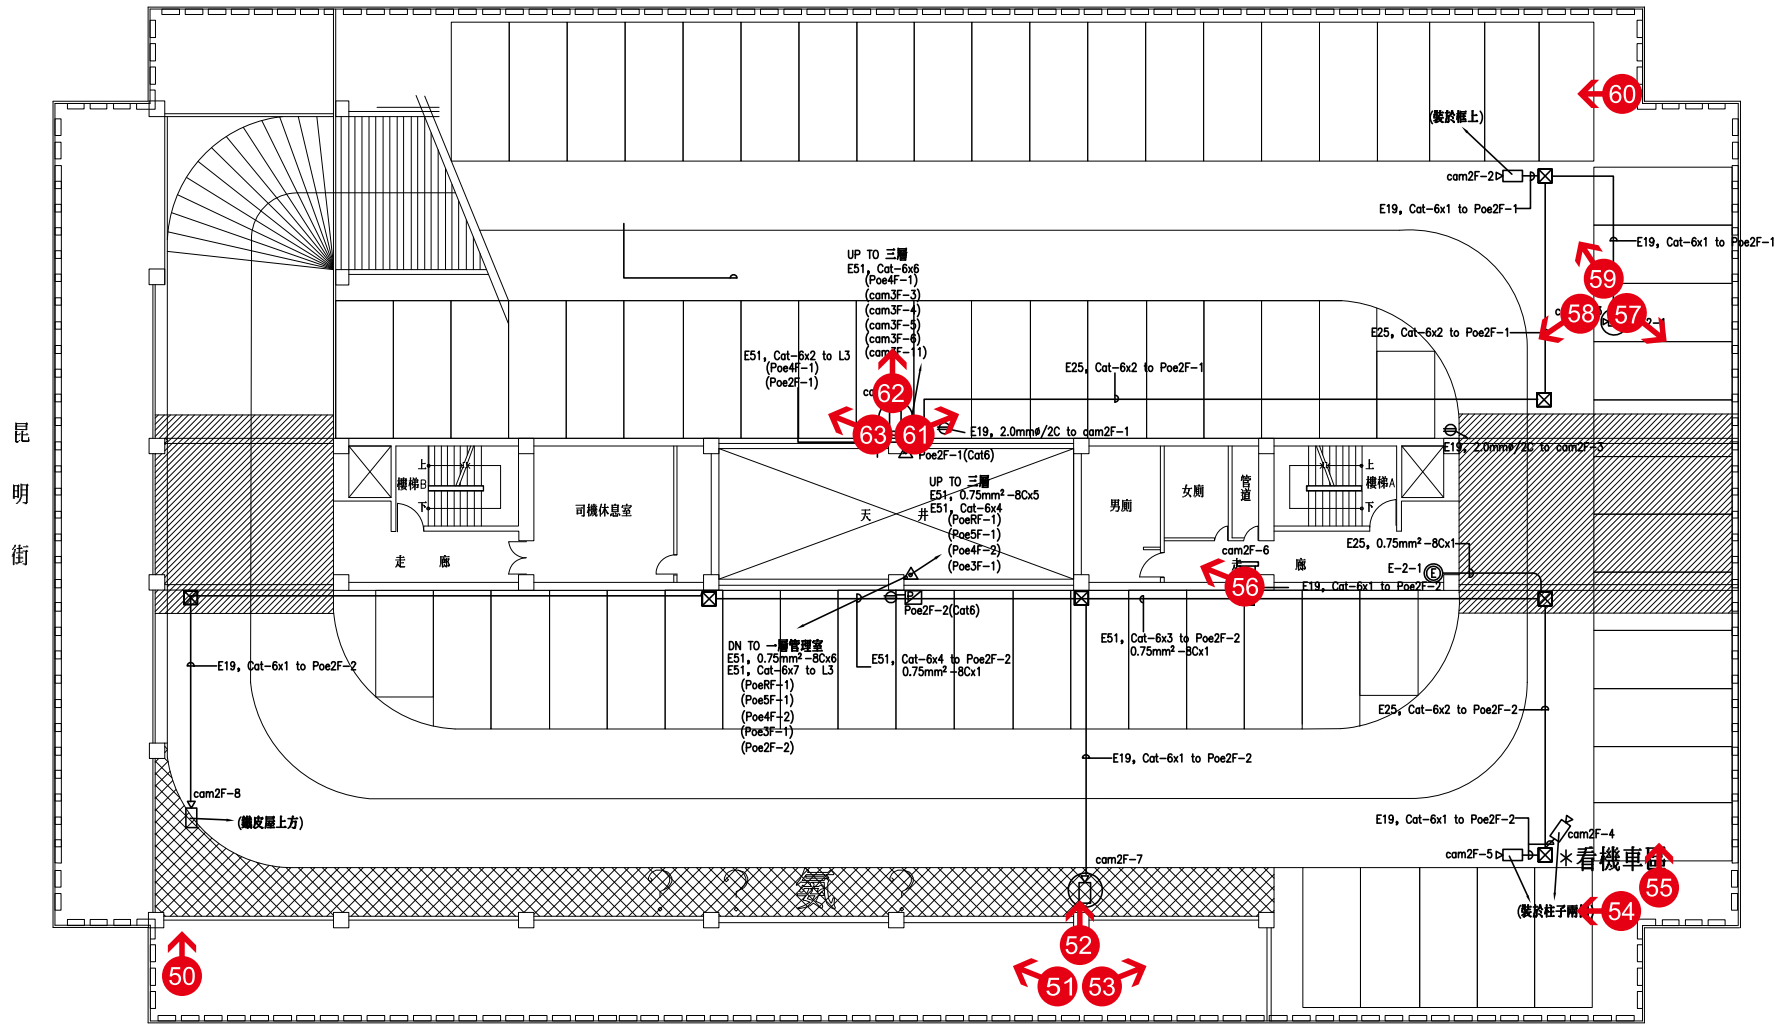

竣工數量

項目	數量
⊖	3 支
□	4 支
⊙	1 套
E19	64 M
E25	112 M
E51	29 M
鐵孔	2 處
⊠	2 套
⊔	1 支

緊急按鈕與攝影機對應表

按鈕編號	對應攝影機編號
E-2-1	cam2F-3


峨嵋街

二層平面圖

註：詳細安裝位置洽管理人員確認後方可安裝。

臺北市停車管理工程處	備查欄	設計監造顧問	監造工程師	技師簽證	承 包 廠 商	繪圖	技師簽證	比例尺	NTS	工程名稱	圖 號	張 號
		CECI 台灣世曦工程顧問股份有限公司 B11 Engineering Consultants, Inc., Taiwan	校核	經理	大同股份有限公司 TATUNG	校核	覆核	日期	102.06	竣工圖 圖面名稱	臺北市路外停車場監視系統設備改善工程 (2-16) 峨嵋立體停車場管線平面配置圖 (三)	219 TV

西寧南路 50 巷

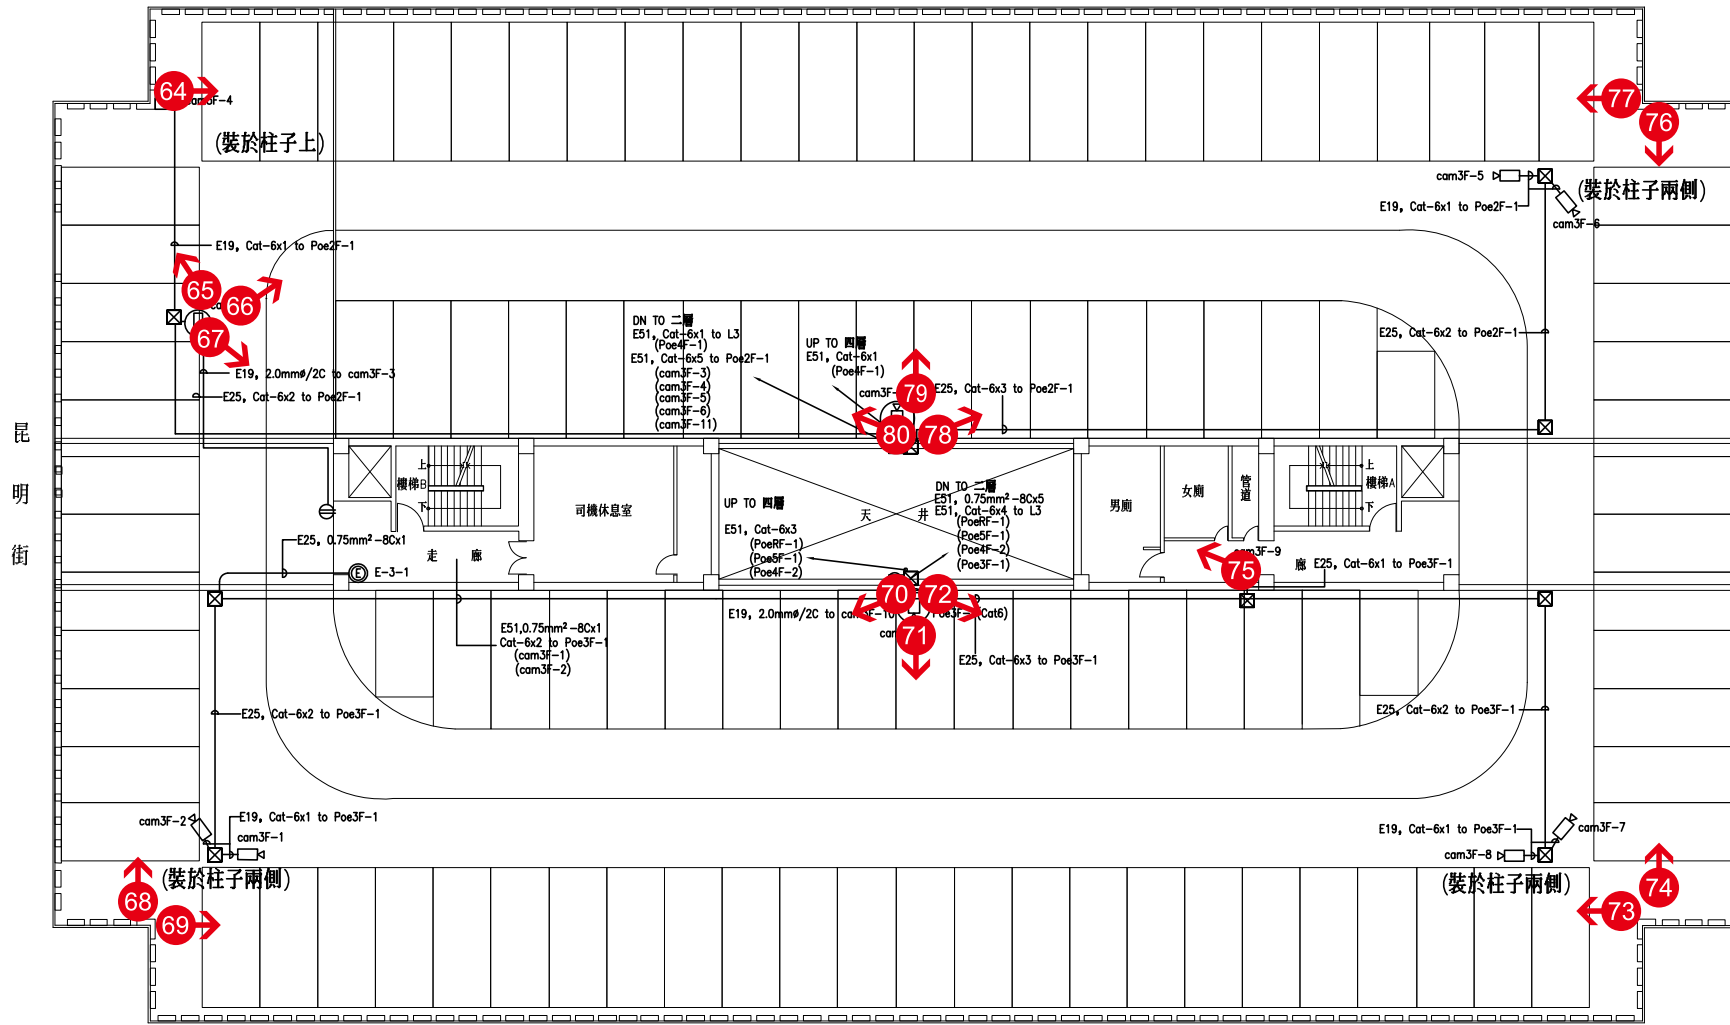

變更設計後數量

項目	數量
⊖	3 支
□	7 支
⊞	1 套
⊙	1 套
E19	57M
E25	157M
E51	10M
穿孔	0 處
⊞	1 支

緊急按鈕與攝影機對應表


按鈕編號	對應攝影機編號
E-3-1	cam3F-3

三層平面圖

註：詳細安裝位置洽管理人員確認後方可安裝。

臺北市停車管理工程處	備查欄	設計監造顧問	監造工程師	技師簽證	承包廠商	繪圖	技師簽證	比例尺	NTS	工程名稱	圖號	張號
		CECI 台灣世曦工程顧問股份有限公司 B11 Engineering Consultants, Inc., Taiwan	校核	經理	大同股份有限公司 TATUNG	校核	覆核	日期	102.06	竣工圖 圖面名稱	臺北市路外停車場監視系統設備改善工程 (2-16) 峨嵋立體停車場管線平面配置圖 (四)	220 TV

西寧南路 50 巷

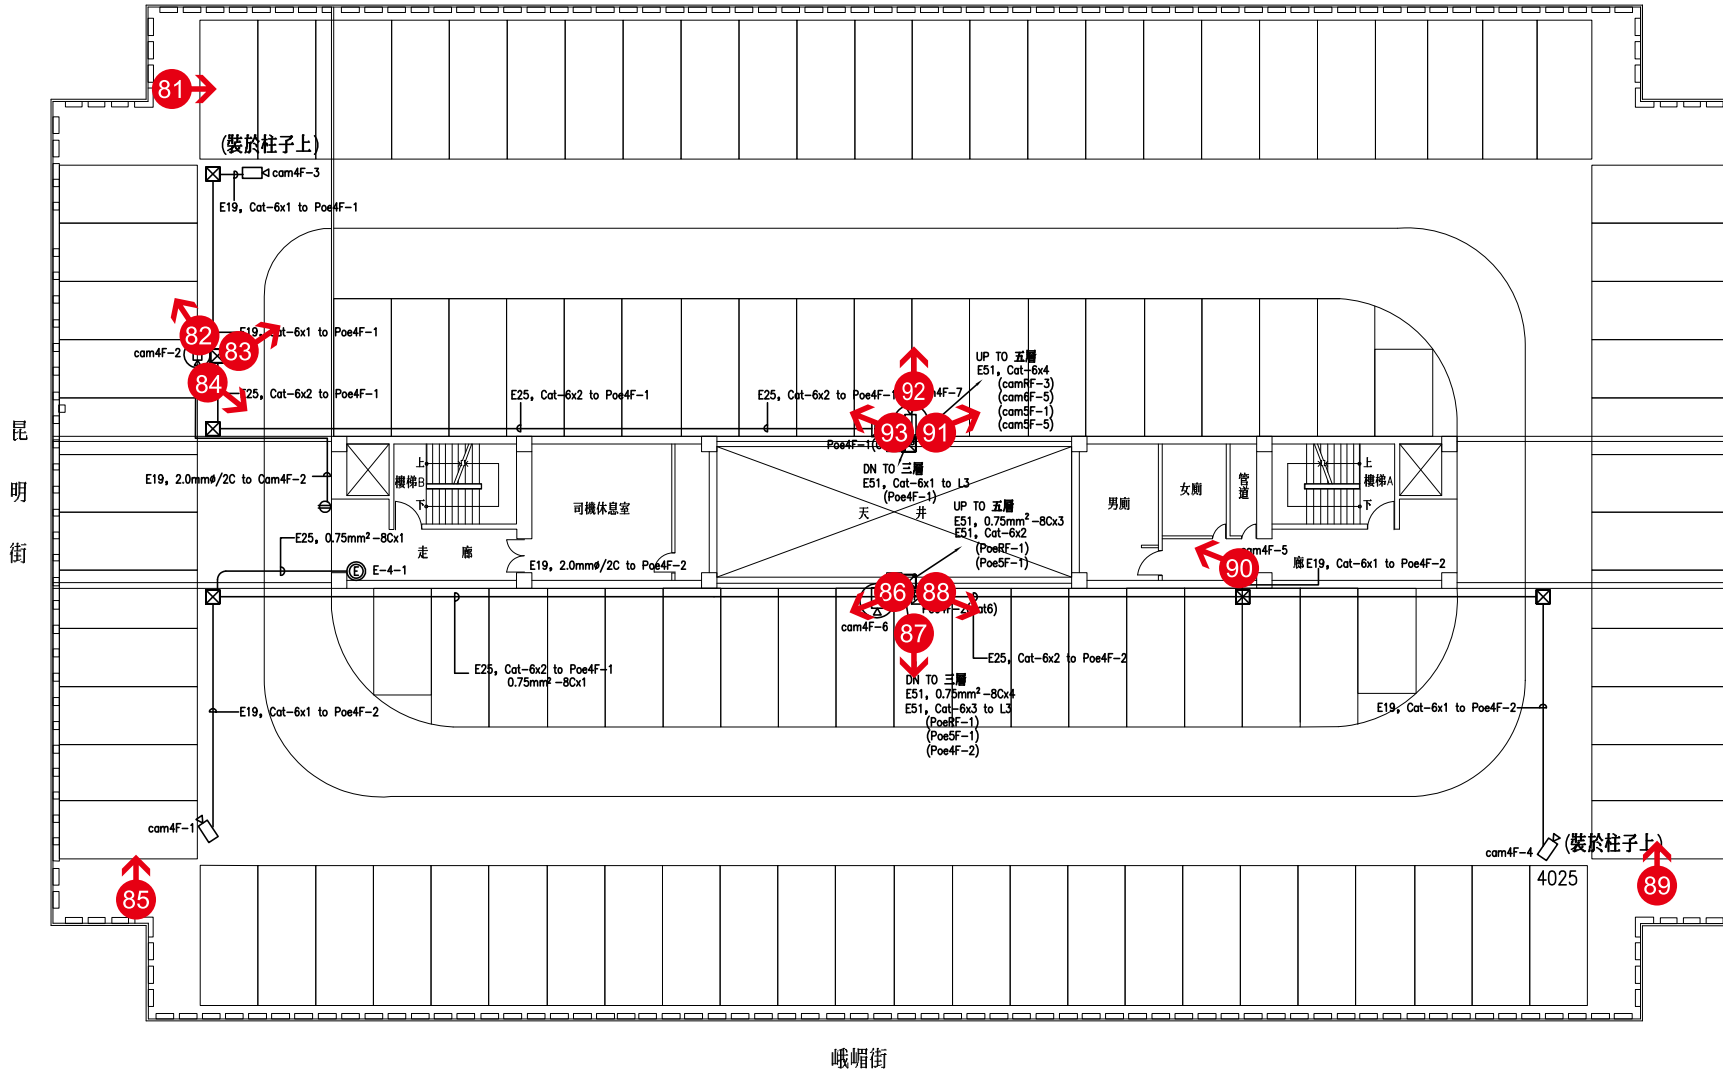

竣工數量

項目	數量
⊖	3 支
□	3 支
⊗	2 套
⊙	1 套
E19	98 M
E25	90 M
E51	11 M
鏡孔	0 處
⊔	1 支

緊急按鈕與攝影機對應表

按鈕編號	對應攝影機編號
E-4-1	cam4F-2

四層平面圖

臺北市停車管理工程處

備查欄

設計監造顧問
 CECI 台灣世曦工程顧問股份有限公司
 CECI Engineering Consultants, Inc., Taiwan

監造工程師
 校核
 經理

技師簽證

承包廠商
 大同股份有限公司
 TATUNG

繪圖
 校核
 覆核

技師簽證

比例尺
 NTS
 日期 102.06


工程名稱
 臺北市路外停車場監視系統設備改善工程
 竣工圖
 圖面名稱

(2-16) 峨嵋立體停車場管線平面配置圖(五)

圖號
 221
 TV

張號

西寧南路 50 巷

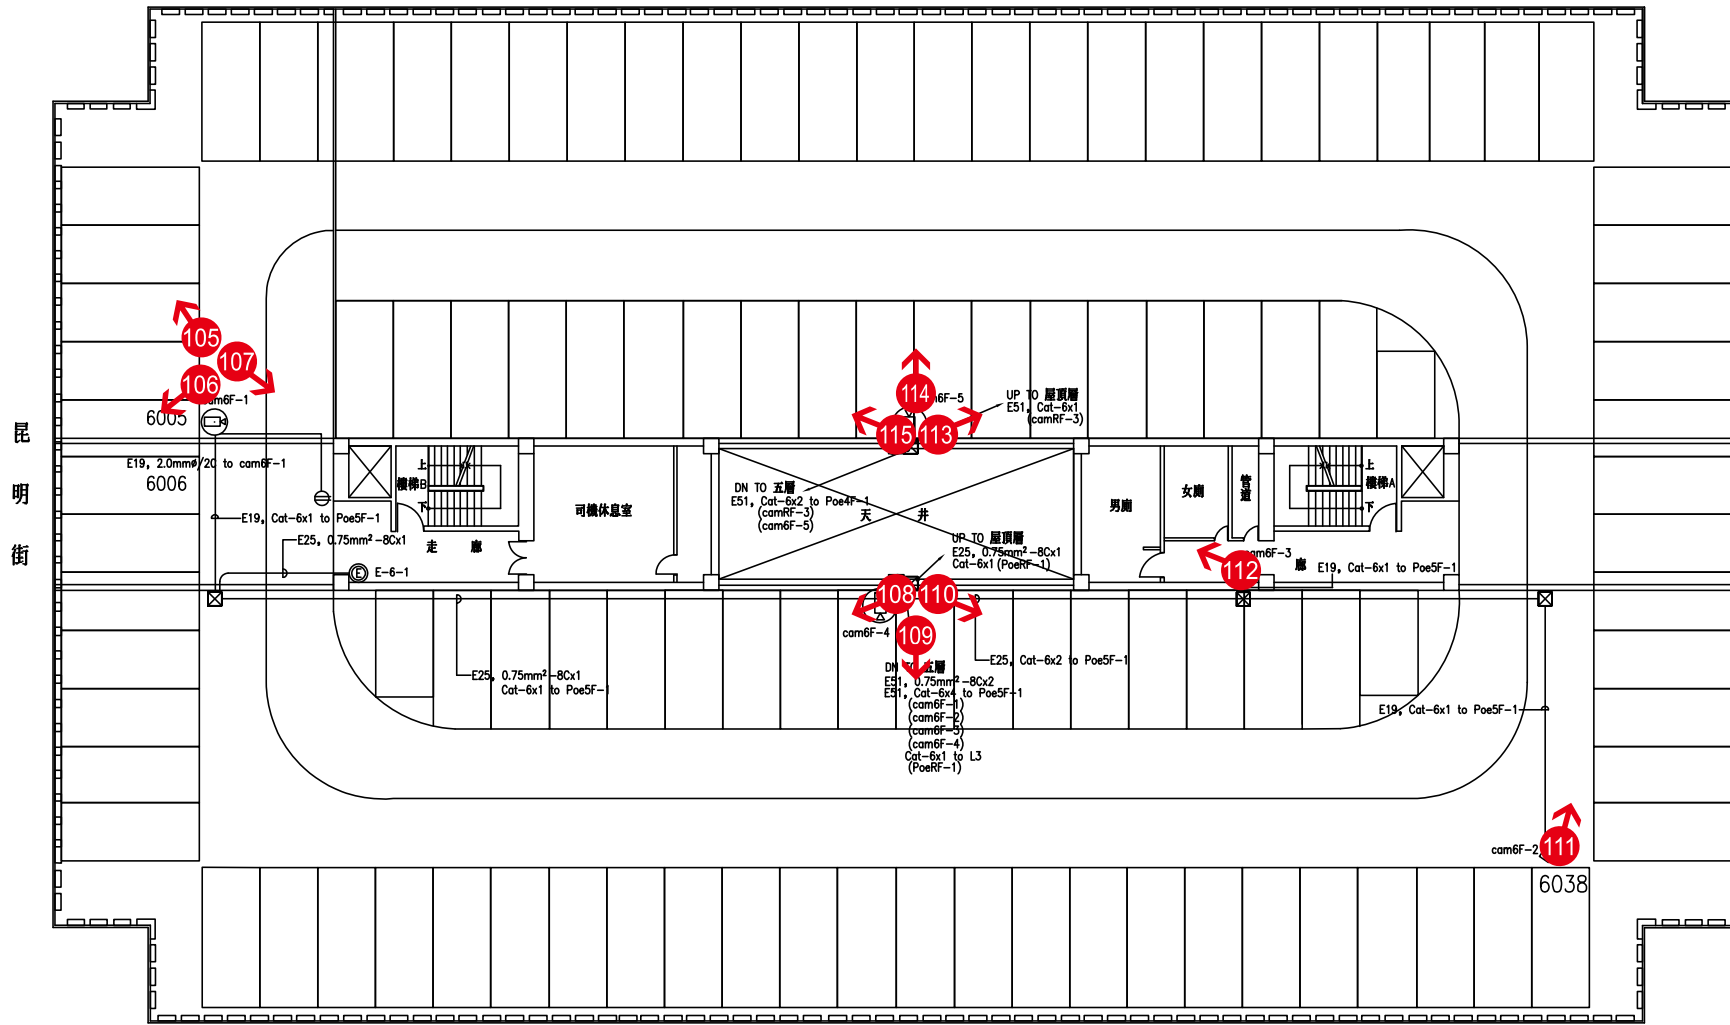

竣工數量

項目	數量
⊖	3 支
□	1 支
⊗	0 套
⊙	1 套
E19	65 M
E25	59 M
E51	4 M
鏡孔	0 處
⊕	1 支

緊急按鈕與攝影機對應表

按鈕編號 對應攝影機編號

E-6-1	cam6F-1
-------	---------

峨嵋街

六層平面圖

臺北市停車管理工程處

備查欄	設計監造顧問	監造工程師	技師簽證	承包廠商	繪圖	技師簽證	比例尺	NTS	工程名稱	圖號	張號
	CECI 台灣世曦工程顧問股份有限公司 B&E Engineering Consultants, Inc., Taiwan	校核		大同股份有限公司 TATUNG	校核		日期	102.06	竣工圖 圖面名稱	223 TV	


臺北市路外停車場監視系統設備改善工程
(2-16) 峨嵋立體停車場管線平面配置圖 (七)

西寧南路 50 巷

昆明街

峨嵋街

屋頂層平面圖

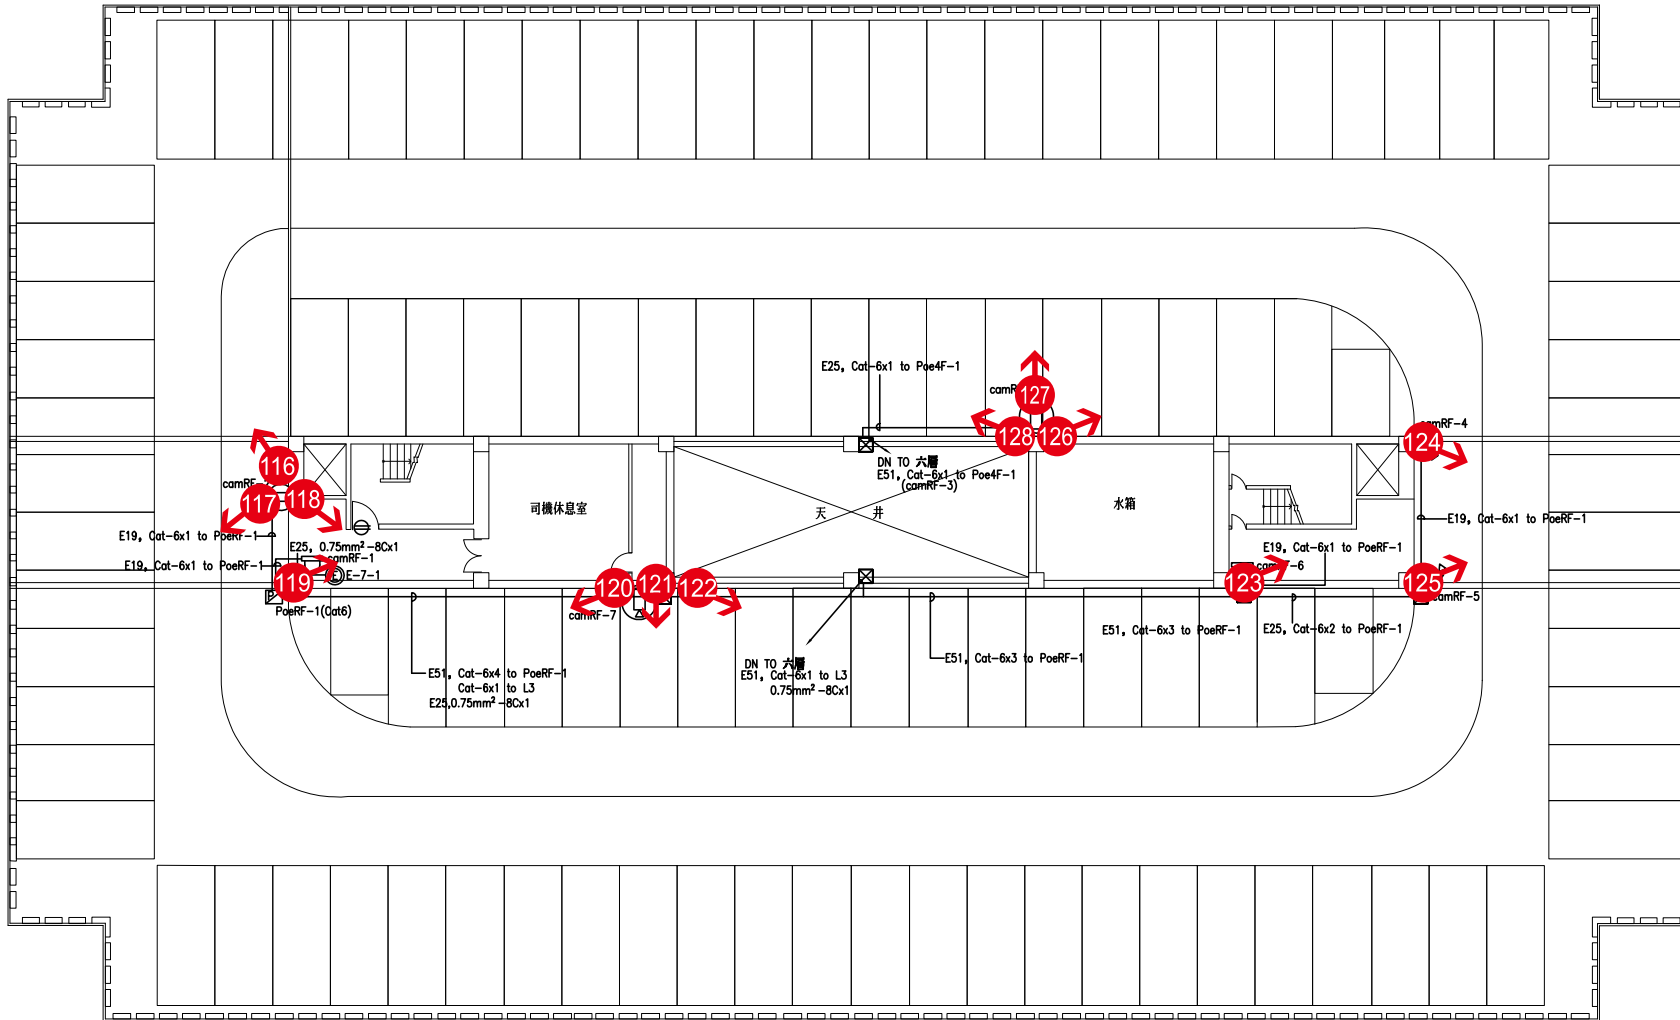

變更設計後數量

項目	數量
⊖	3 支
⊕	2 支
⊙	1 套
E19	106M
E25	37 M
E51	36 M
鐵孔	1 處
⊗	1 套
⊔	2 支

緊急按鈕與攝影機對應表

按鈕編號	對應攝影機編號
E-7-1	camRF-1

臺北市停車管理工程處

備查欄

設計監造顧問
CECI 台灣世曦工程顧問股份有限公司
314 Engineer's Consultants, Inc., Taipei

監造工程師
校核
經理

技師簽證

承包廠商
大同股份有限公司
TATUNG

繪圖
校核
覆核

技師簽證

比例尺
NTS
日期
102.06

工程名稱
臺北市路外停車場監視系統設備改善工程
圖面名稱
(2-16) 峨嵋立體停車場管線平面配置圖 (八)

圖號
224
TV

張號