




一層平面圖



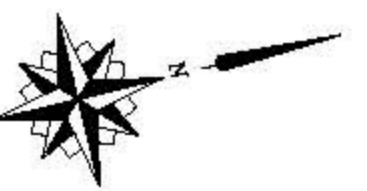

地下一層平面圖

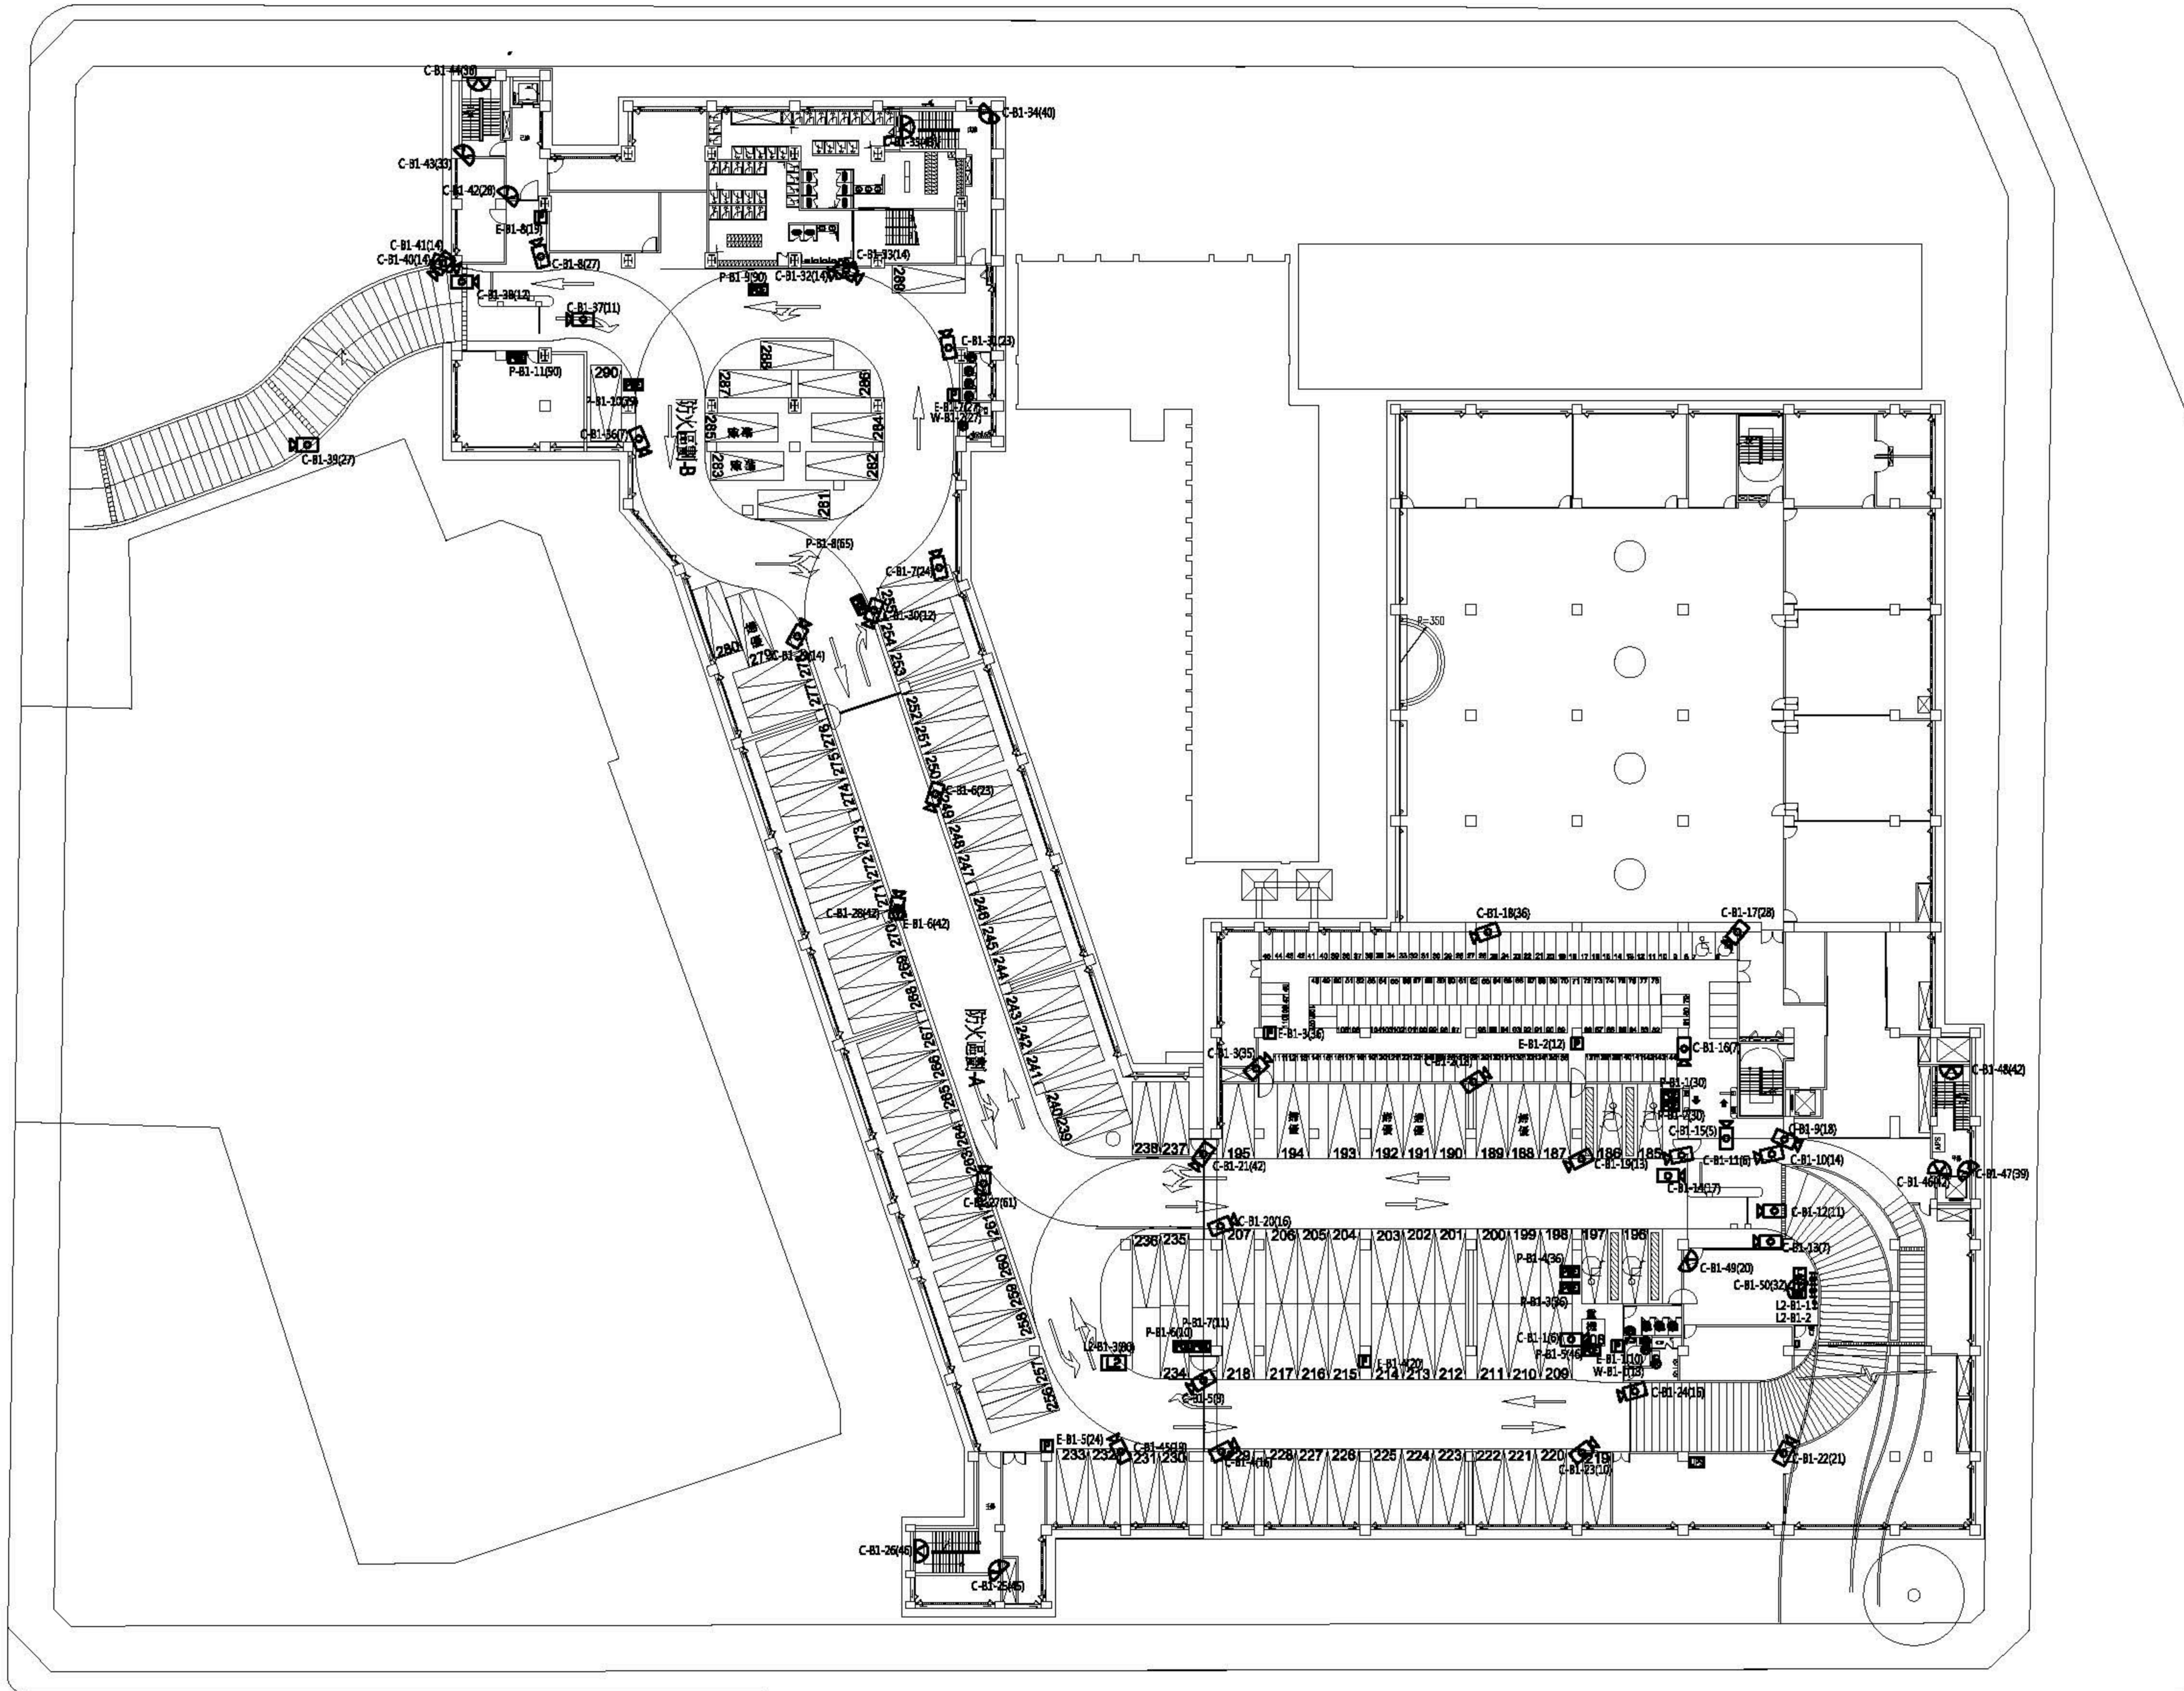

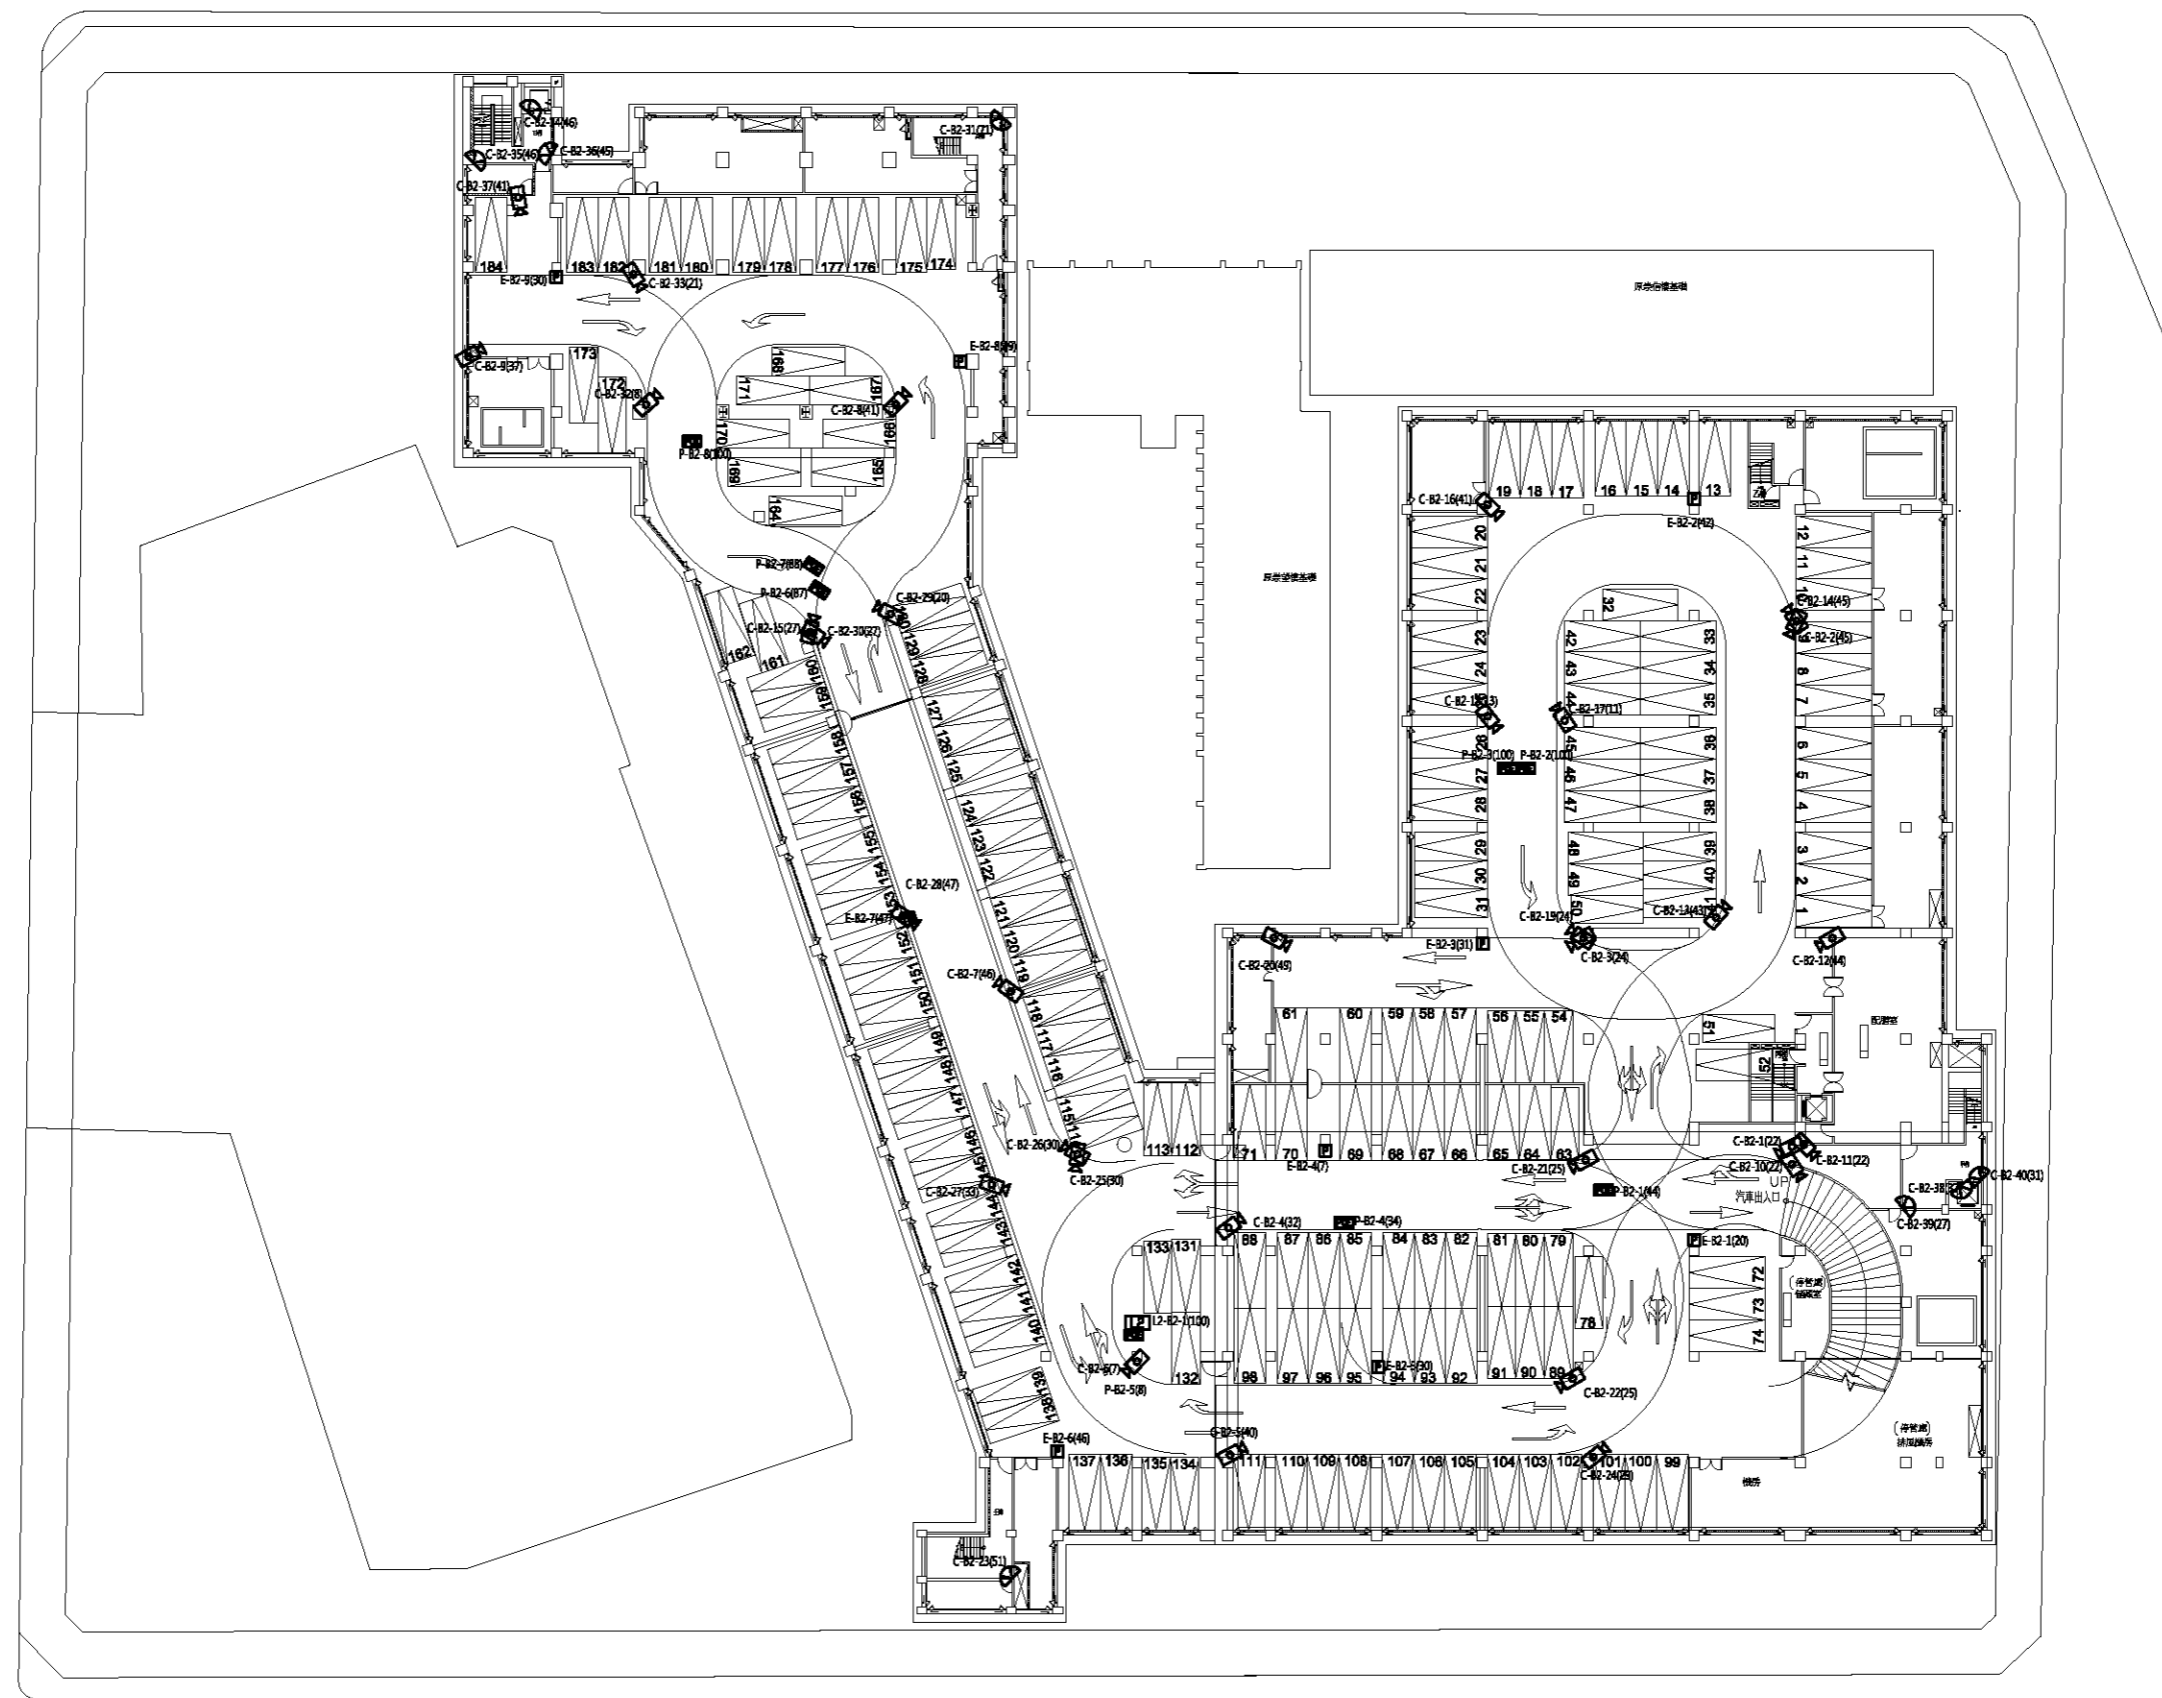

地下二層平面圖

竣工圖簽認	
承商簽認	
專任工程人員	
監造管理單位	
監造工程師	
監造工程師主管	
圖號 TV04 03	張號 32 59

臺北市停車管理工程處

備查欄

設計單位	繪圖	覆核	技師簽證
高森工程顧問股份有限公司	設計	覆核	
	校核		

比例尺
A2 1:400
A3 1:500
日期
109.05

工程名稱
108-109年度路外停車場監視系統設備改善工程
圖面名稱
蓬萊國小地下停車場 地下二層平面圖