


電梯 x1

12M 大洲街 168 巷 (封閉)

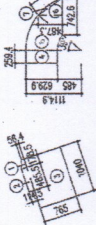


- 一、地下室圍牆位置

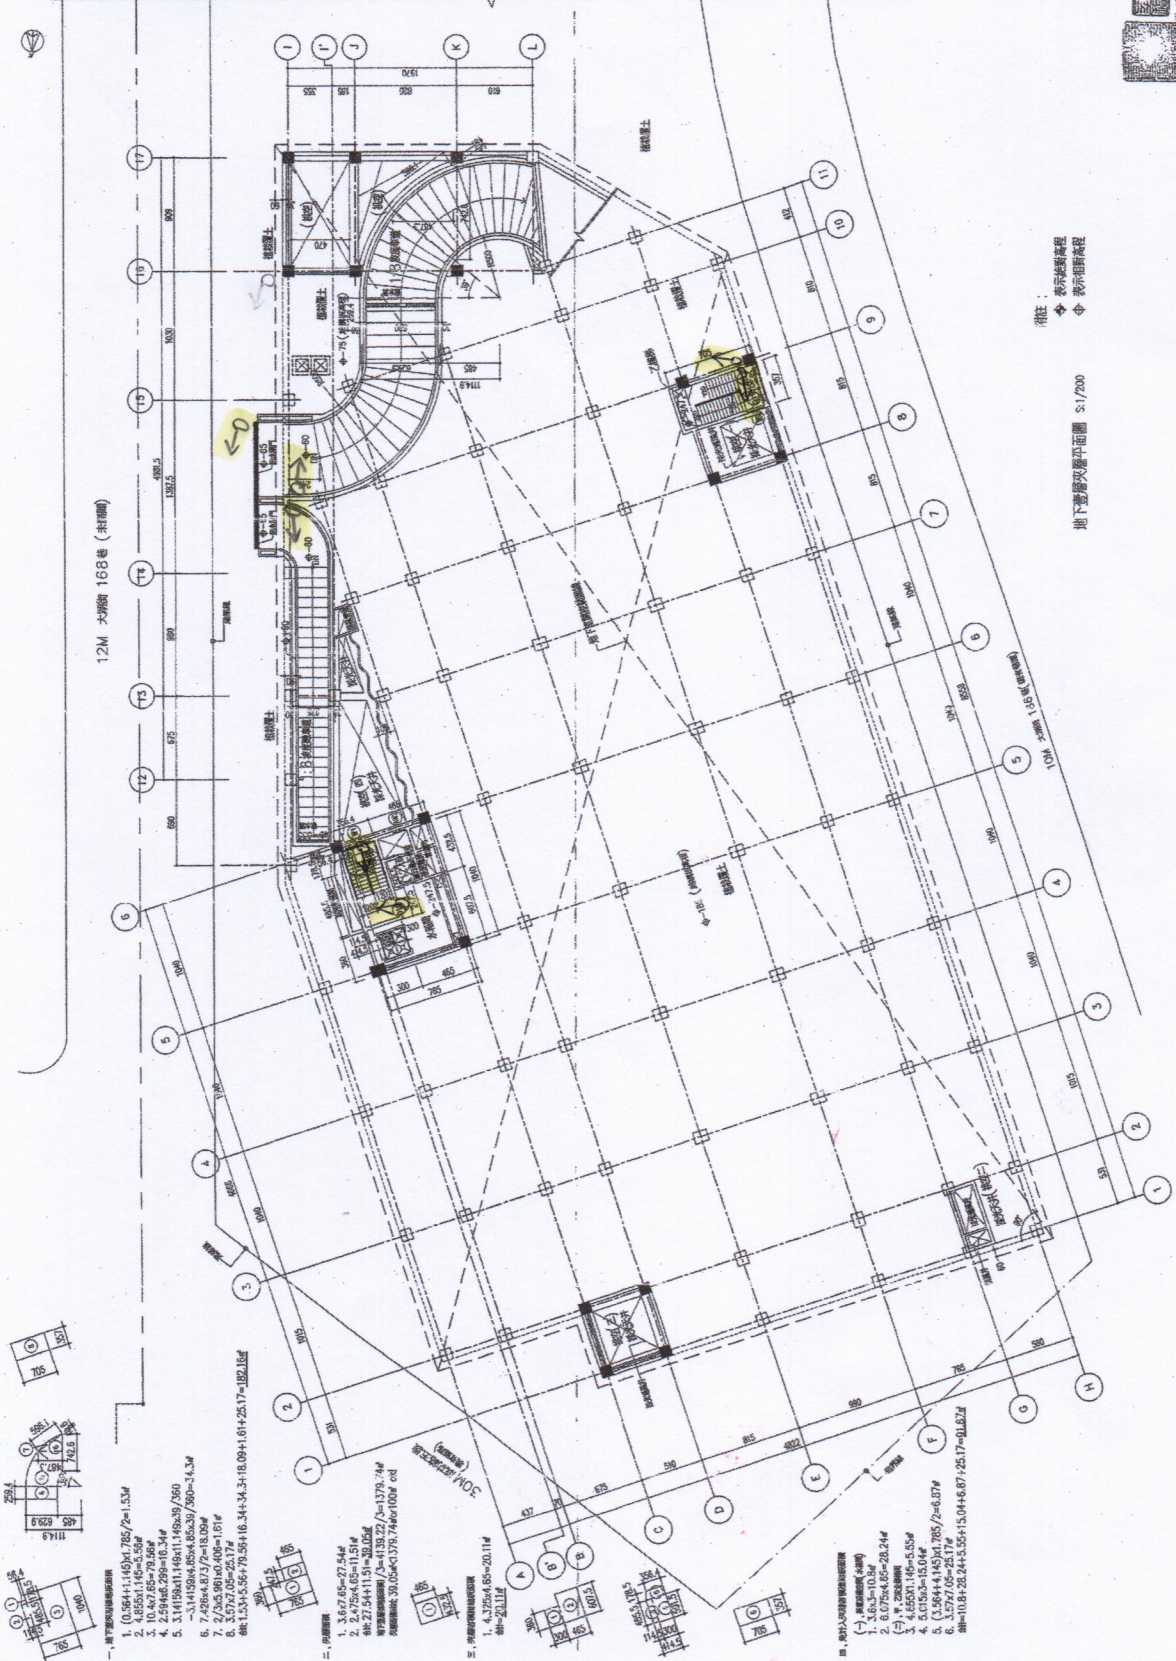

附註：  
 ◆ 表示結構系統  
 ◆ 表示圍牆系統  
 地下室樓層平面圖 S:1/200

竣工圖 執照號碼 95 建字第 0249 號

圖號	A2-03
圖名	地下室樓層平面圖

圖號	A2-03
圖名	地下室樓層平面圖

竣工圖 執照號碼95建字第0249號

表示修繕範圍  
表示拆除範圍


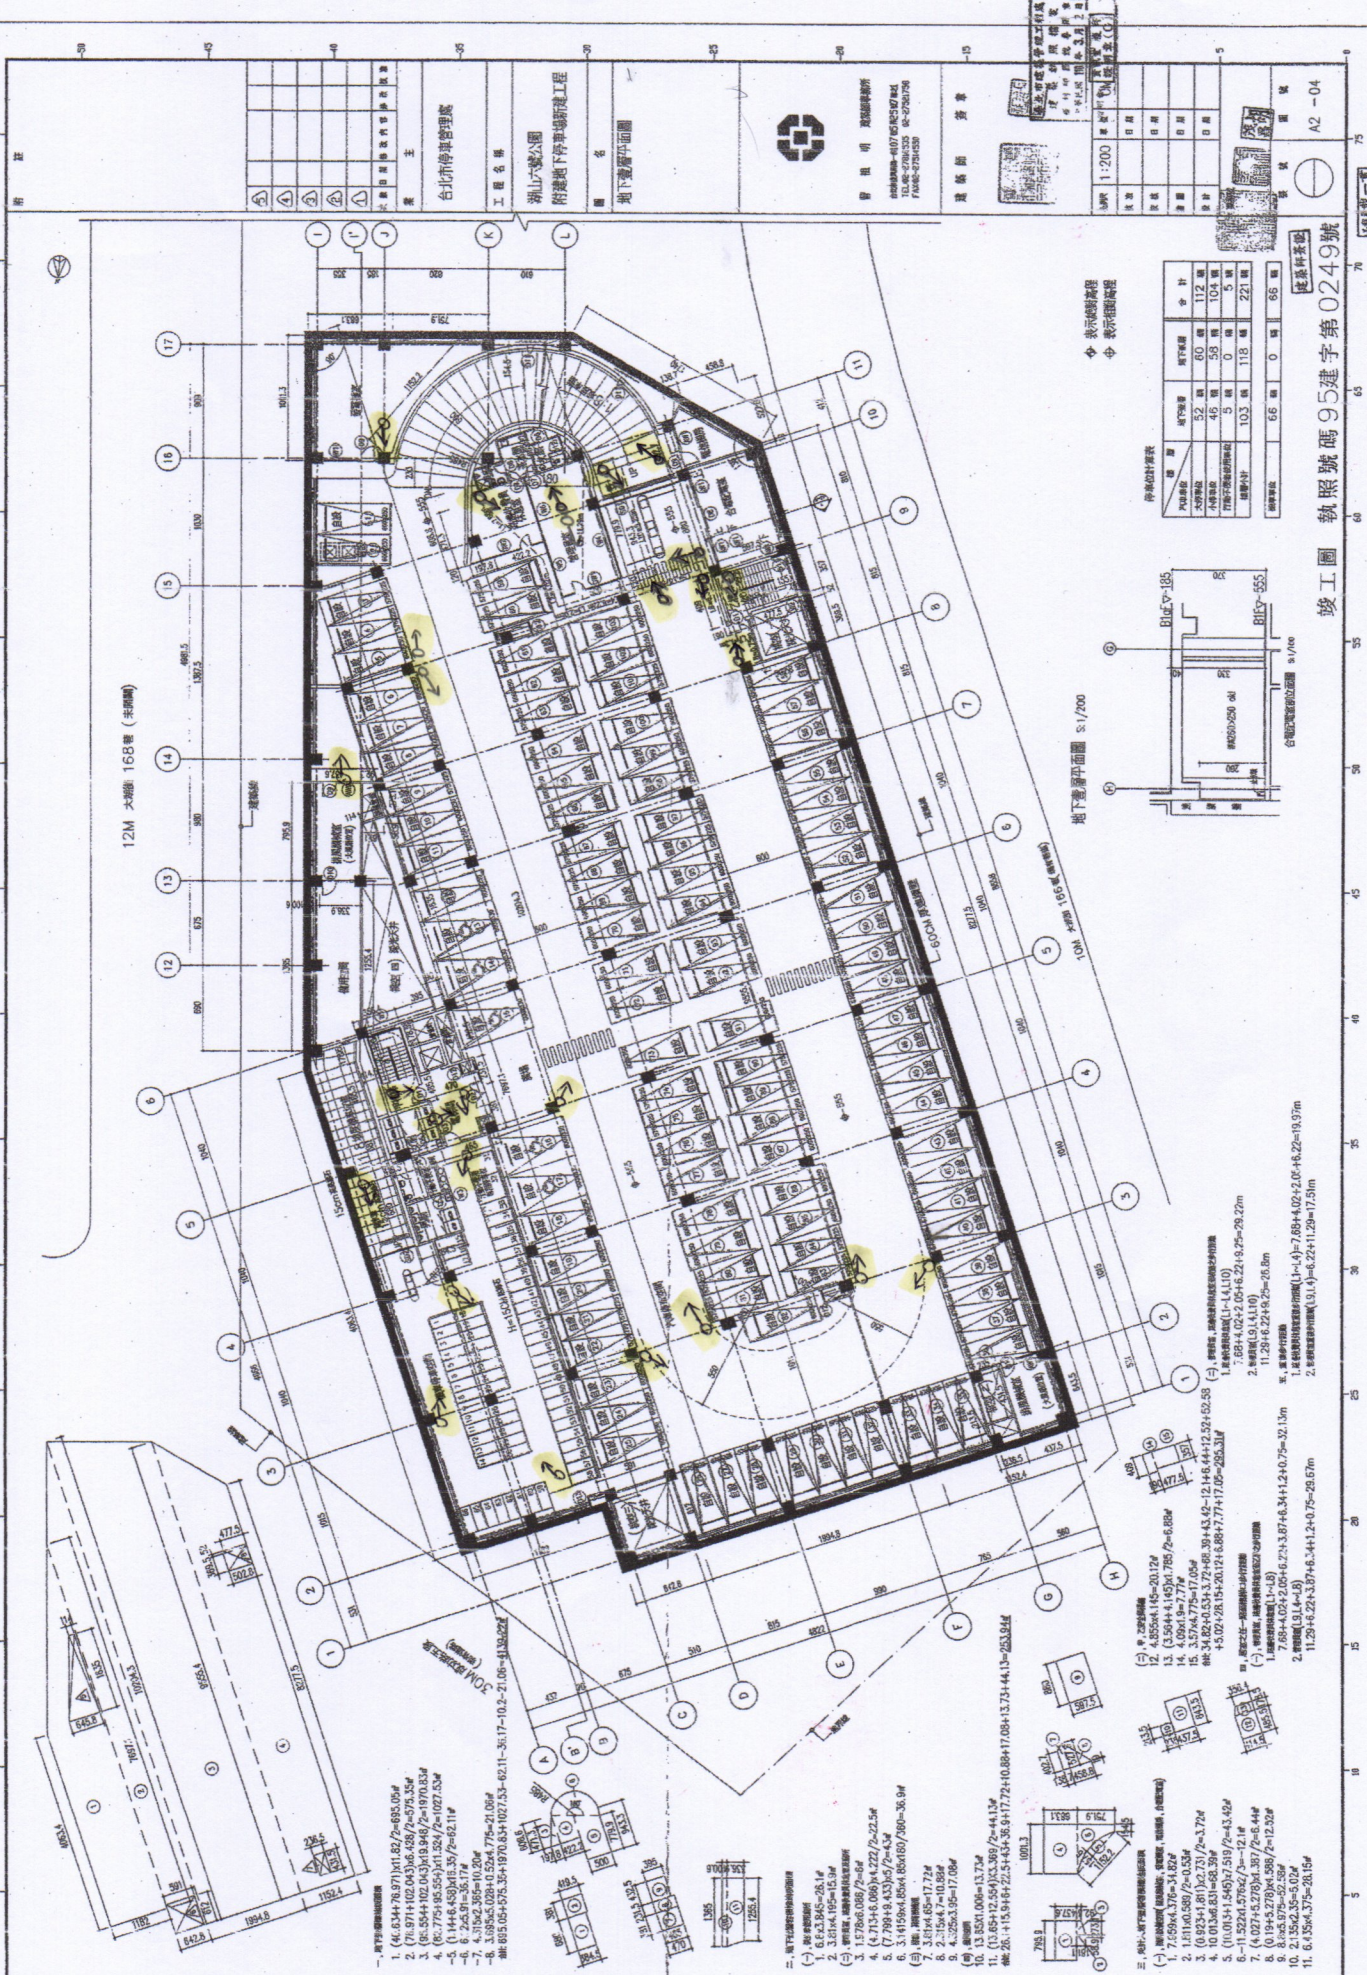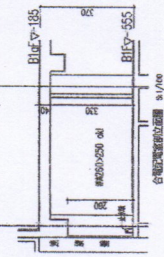

台北市政府工務局  
工務局工程處  
台北市政府工務局工程處

湖山六號公園  
附屬地下停車場新建工程

圖名

設計人  
中華民國 107 年 05 月 27 日  
F163-278455

建築師  
黃新  
黃新 簽署  
中華民國 107 年 05 月 27 日  
F163-278455

1.  $7.68 \times 4.02 \times 2.02 + 4.27 \times 3.87 \times 3.34 + 1.24 \times 0.75 = 32.131$
  2.  $11.29 + 6.22 + 8.25 = 35.80$

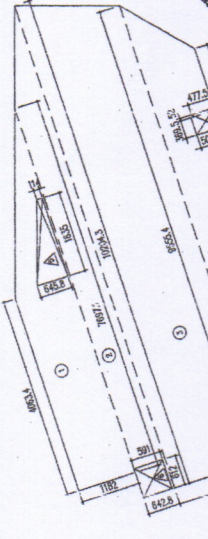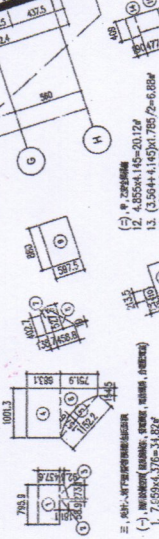

12M 大湖街 168 巷 (未開闢)

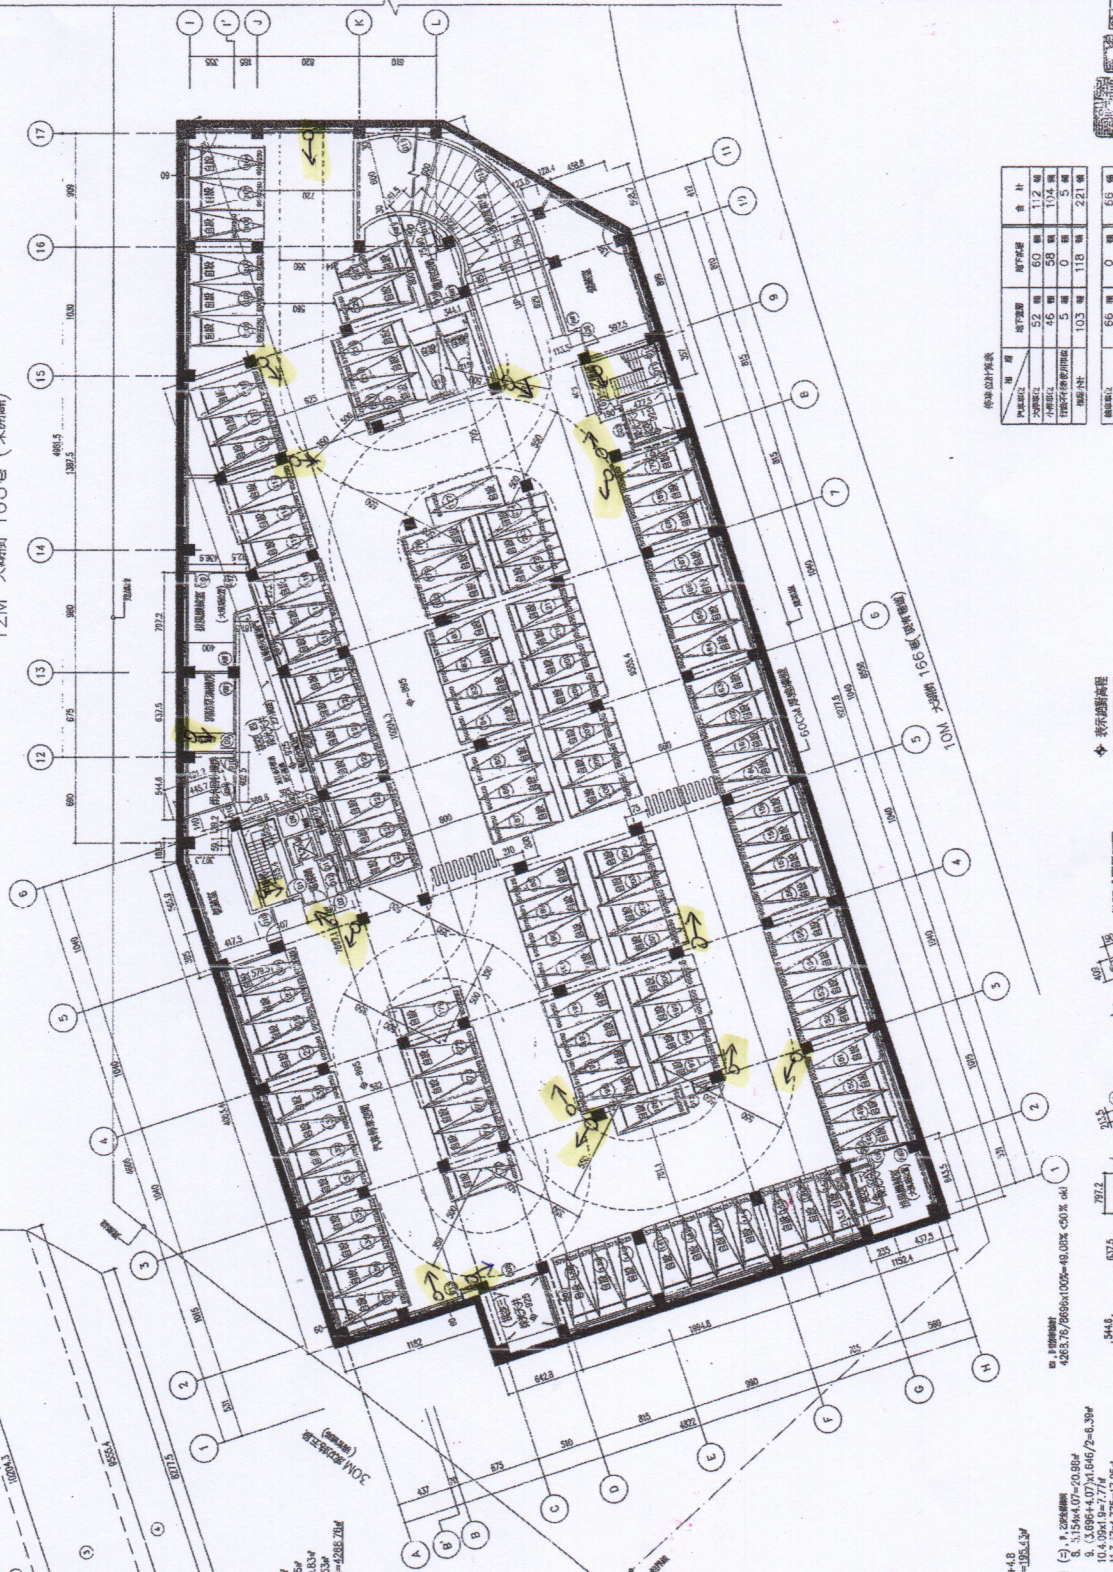


竣工圖 執照號碼 95 建字第 0249 號

圖名	地下汽車停車場
工程名稱	湖山公園 附設地下停車場新建工程
業主	台北市停車管理處
比例	1:200
日期	
繪圖	
校核	
審核	
圖號	

- 一、ATC 鋼筋量
1. 40.634+76.371/1.92/2=695.054
  2. 78.971+102.043/36.428/2=576.354
  3. 95.554+102.043/19.946/2=1970.834
  4. 92.775+95.554/11.824/2=1027.534
  5. 695.054+576.354+1970.834+1027.534=5268.776
- 二、ATC 鋼筋量
1. 3.655/795=2.74
  2. 0.591+1.883/3.973/2=4.74
  3. 4.912+4.457/1.472=6.54
  4. 6.281+1.327/1.14
  5. 3.335+2.315/5.574
  6. 3.335+2.315/5.574
  7. 4.589+3.987/2=11.64
  8. 11.661+8.344/2=6.54
  9. 12.181+7.286/2=7.74
  10. 14.183+5.868/2=8.54
  11. 4.575+11.6+16.5+7.2+3.2+2.8+1.5+1.3
- 三、ATC 鋼筋量
1. 5.449+4.025/4.389/2=20.084
  2. 3.375+4.389/2.854
  5. 20.61+27.851+24.89+43.53+3.72+5.01+28.15+20.38+6.39+17.17+17.05=172.554
  6. 4.356+3.75=28.154