


本工程圖說圖面平方權責，並不代表乙方及審核律師可免一切之責任。

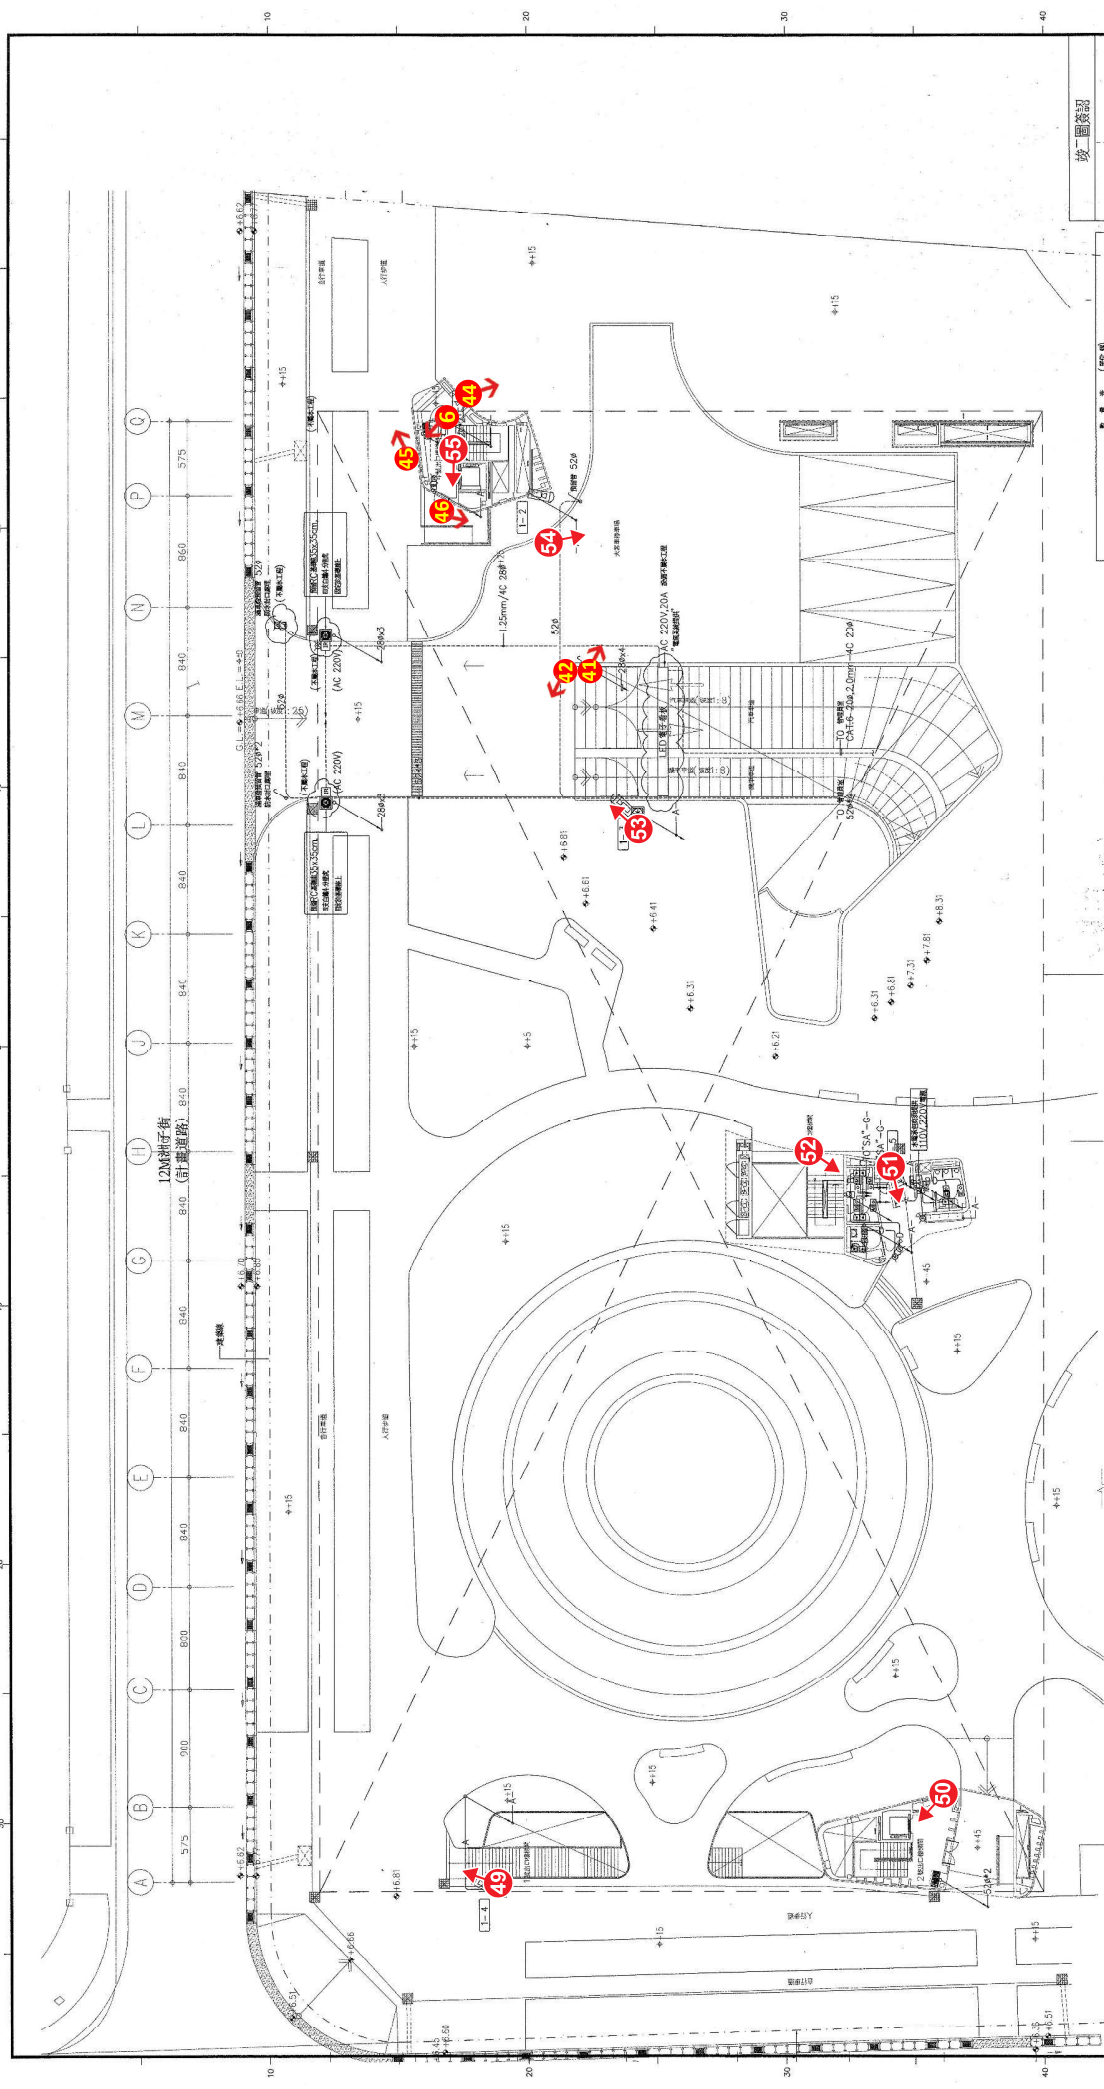

圖號	圖名	日期	繪圖	設計	校核	審核
09	緊急求救助請平面圖		卓郁芳	卓郁芳	卓郁芳	卓郁芳
SA			林信諺	林信諺	林信諺	林信諺
45			翁若瑋	翁若瑋	翁若瑋	翁若瑋


一層監視緊急求救助請平面圖
A1:1/200, A3:1/400

臺北市停車管理工程處

內湖106號公園地下停車場新建工程
一層監視緊急求救助，對講平面圖

比例尺: A3:1/400
日期: _____

設計: 卓郁芳, 林信諺
校核: 卓郁芳, 林信諺
審核: 卓郁芳, 林信諺, 翁若瑋

楊瑞麟聯合建築師事務所
J.C. Yang Architects & Partners


監造工程師: 林信諺
監造工程師代號: 090100001


本圖之圖則與圖中所有標註，皆不代表乙方及簽署封條可免除一切之責任。

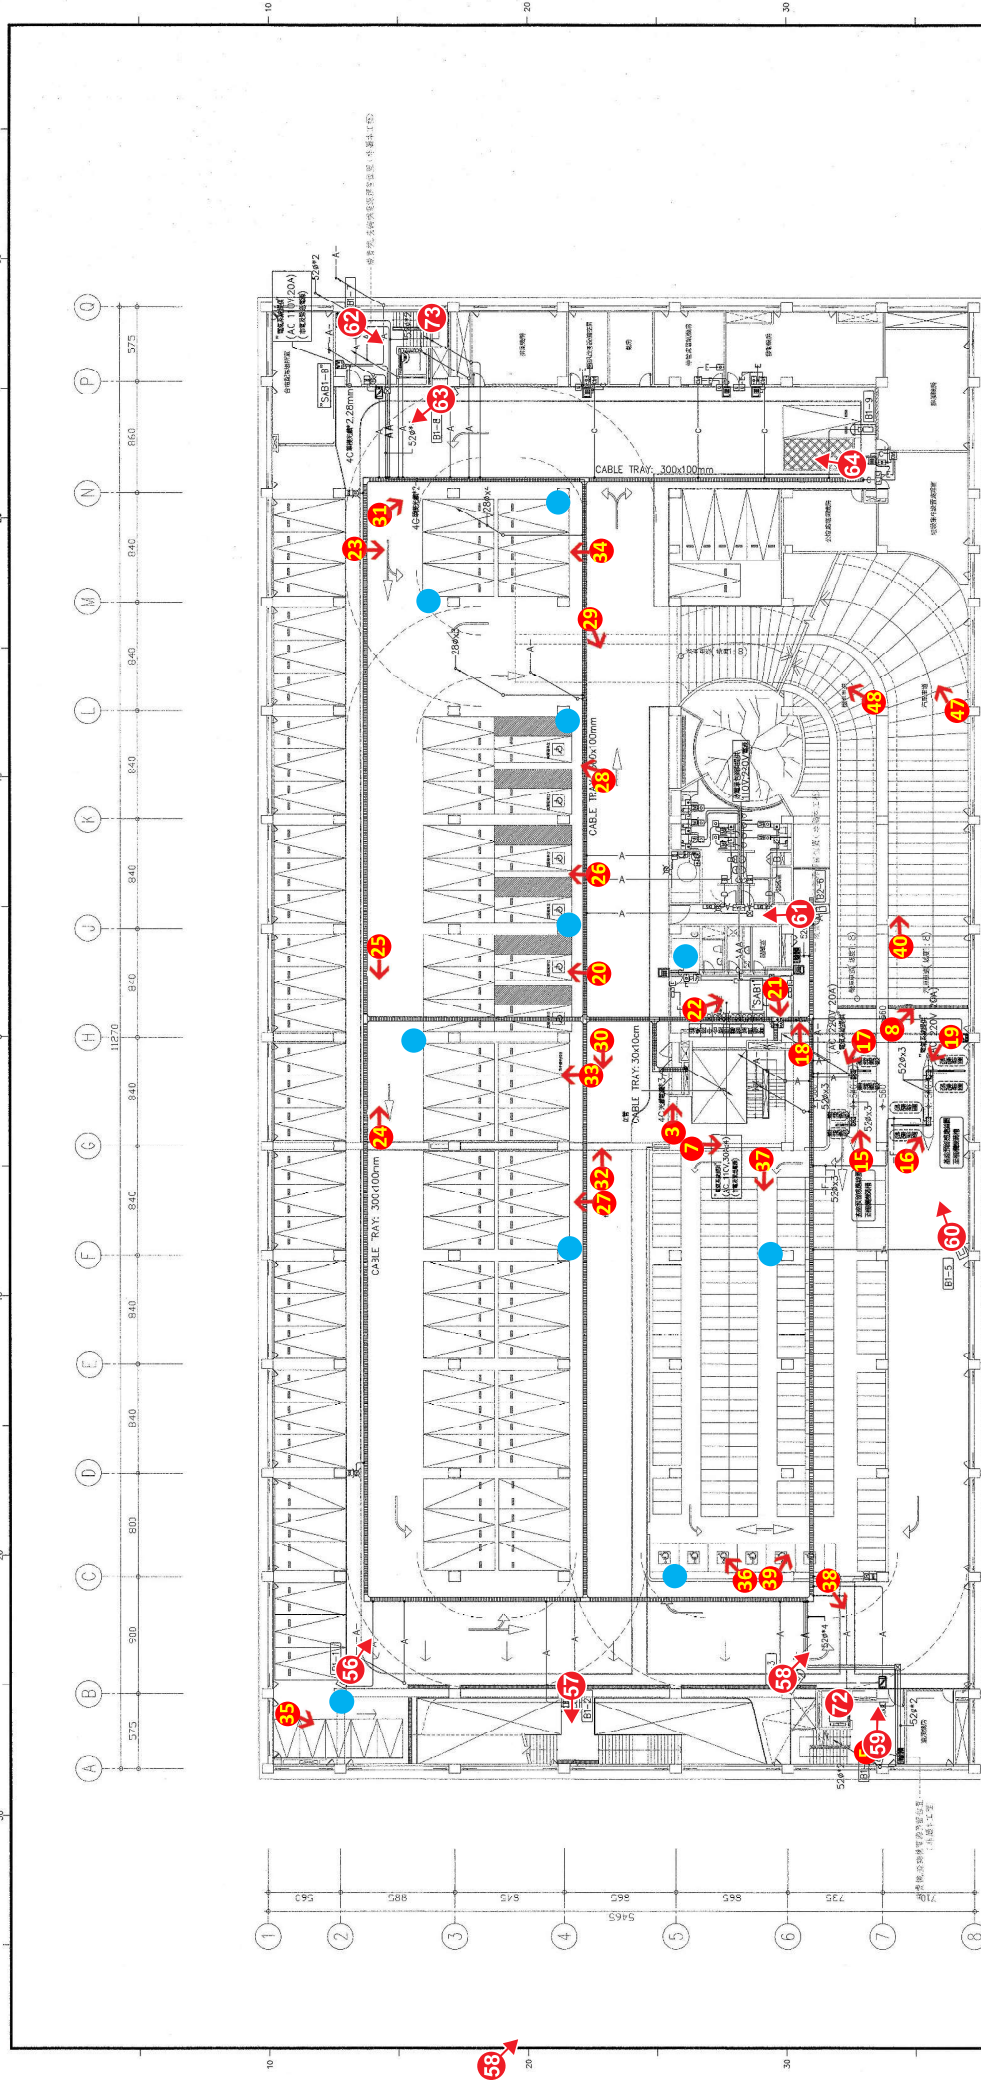


地下一層監視, 緊急求救, 對講平面圖
A1:1/200, A3:1/400

監工圖章
監工單位
監工人員
監工日期

臺北市停車管理工程處

總圖 林信諱

設計 卓鈞芳

校核 翁若暉

核准 石青

內湖06號公園地下停車場新建工程

樓下層監視, 緊急求救, 對講平面圖

比例尺 A1:1/200, A3:1/400

日期

06


※本工程圖說應詳平方備註，並不免除乙方及簽證工程師之責任。

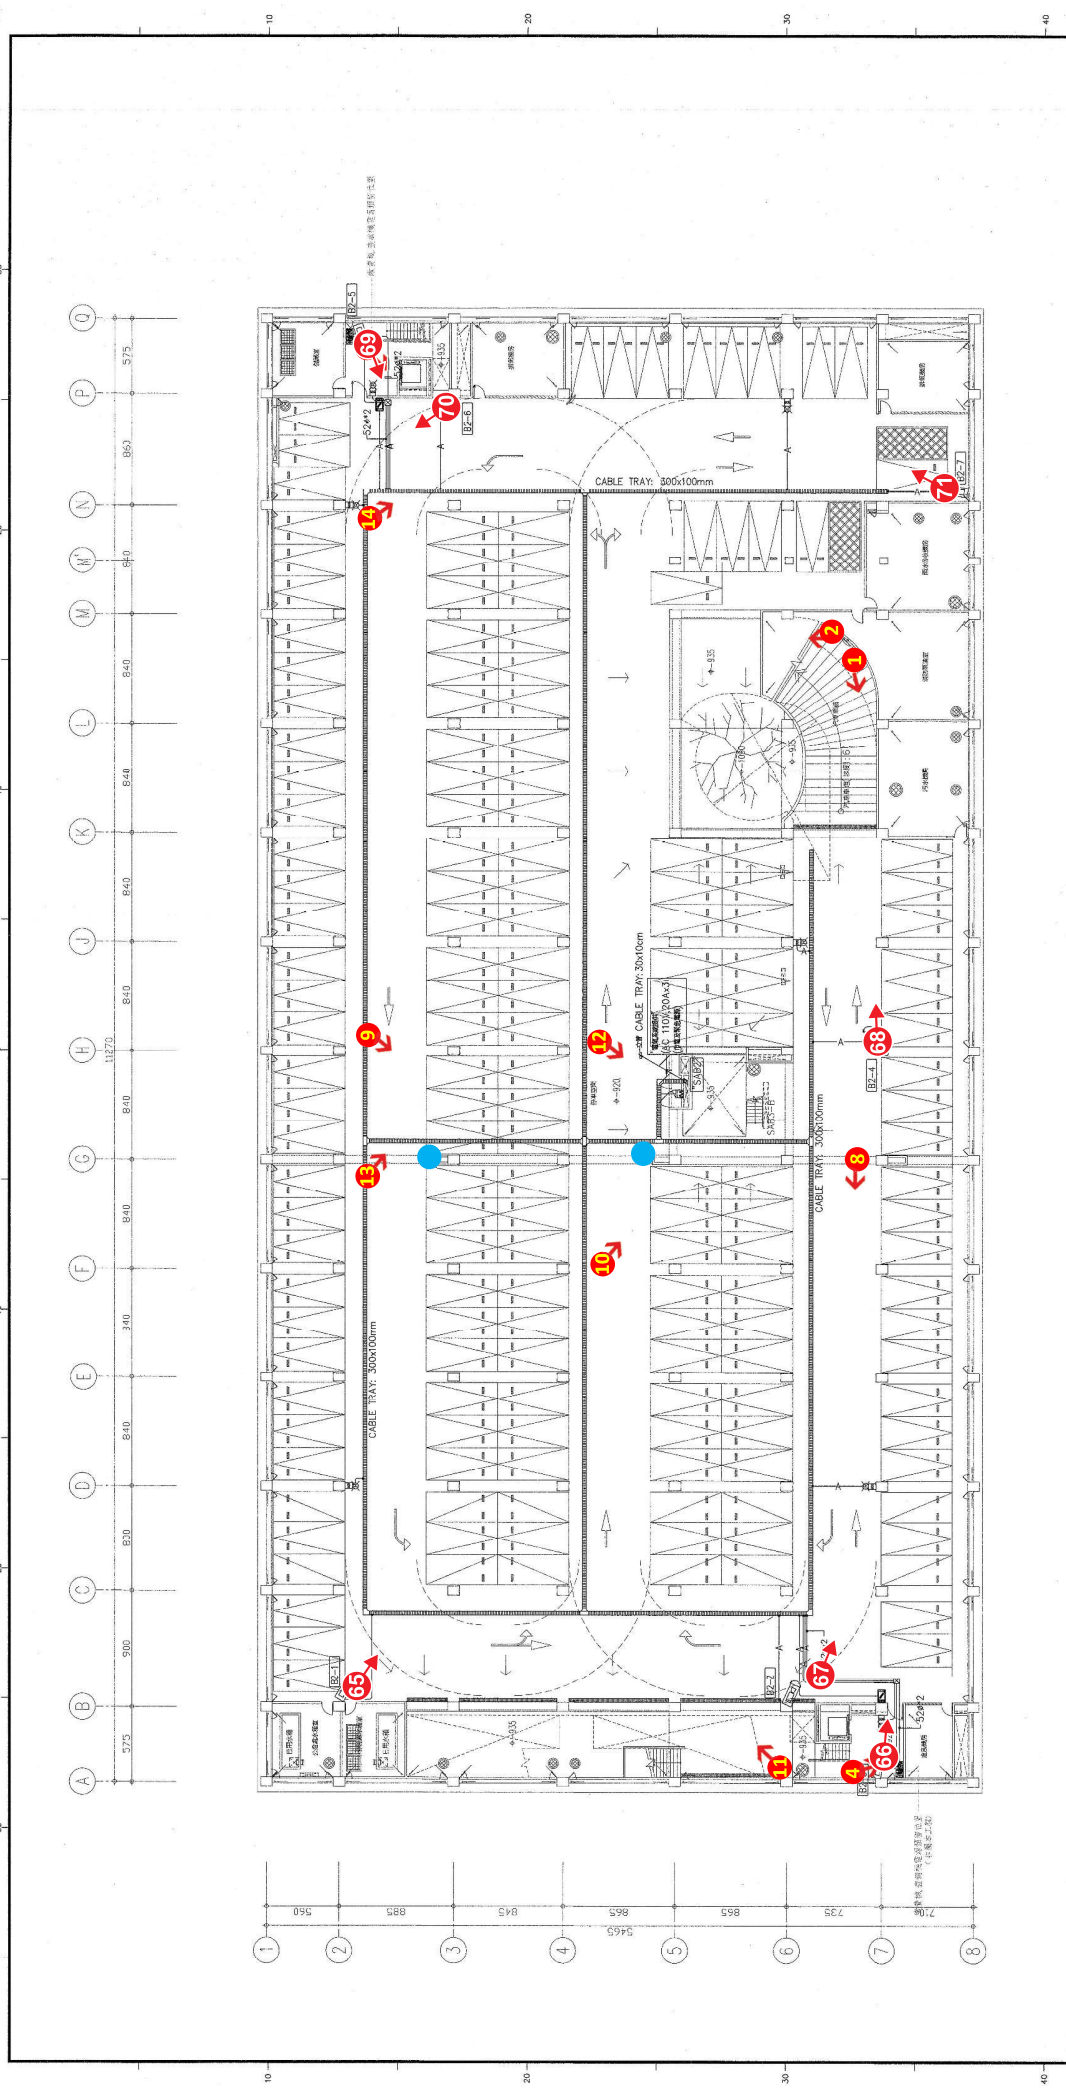

竣工圖簽認	圖章	07 SA	張家
承辦簽證	圖章	43 83	張家
專任工作人員	簽證管理單位		
監造工程師	監造工程師		
監造工程師	監造工程師		

圖號	圖名	圖示	圖則	圖號	圖則
7	圖號 27A11955	mm		7	圖號 27A11955

內湖106號公園地下停車場新建工程
 地下二層監視, 緊急求救, 對講平面圖


地下二層監視, 緊急求救, 對講平面圖
 A1:1/200, A3:1/400

總圖 卓郁芳
 設計 卓郁芳
 校核 翁若尊

林信諺
 林信諺
 石青

楊瑞麟聯合建築師事務所
 J.C. Yang Architects & Partners

臺北市停車管理工程處

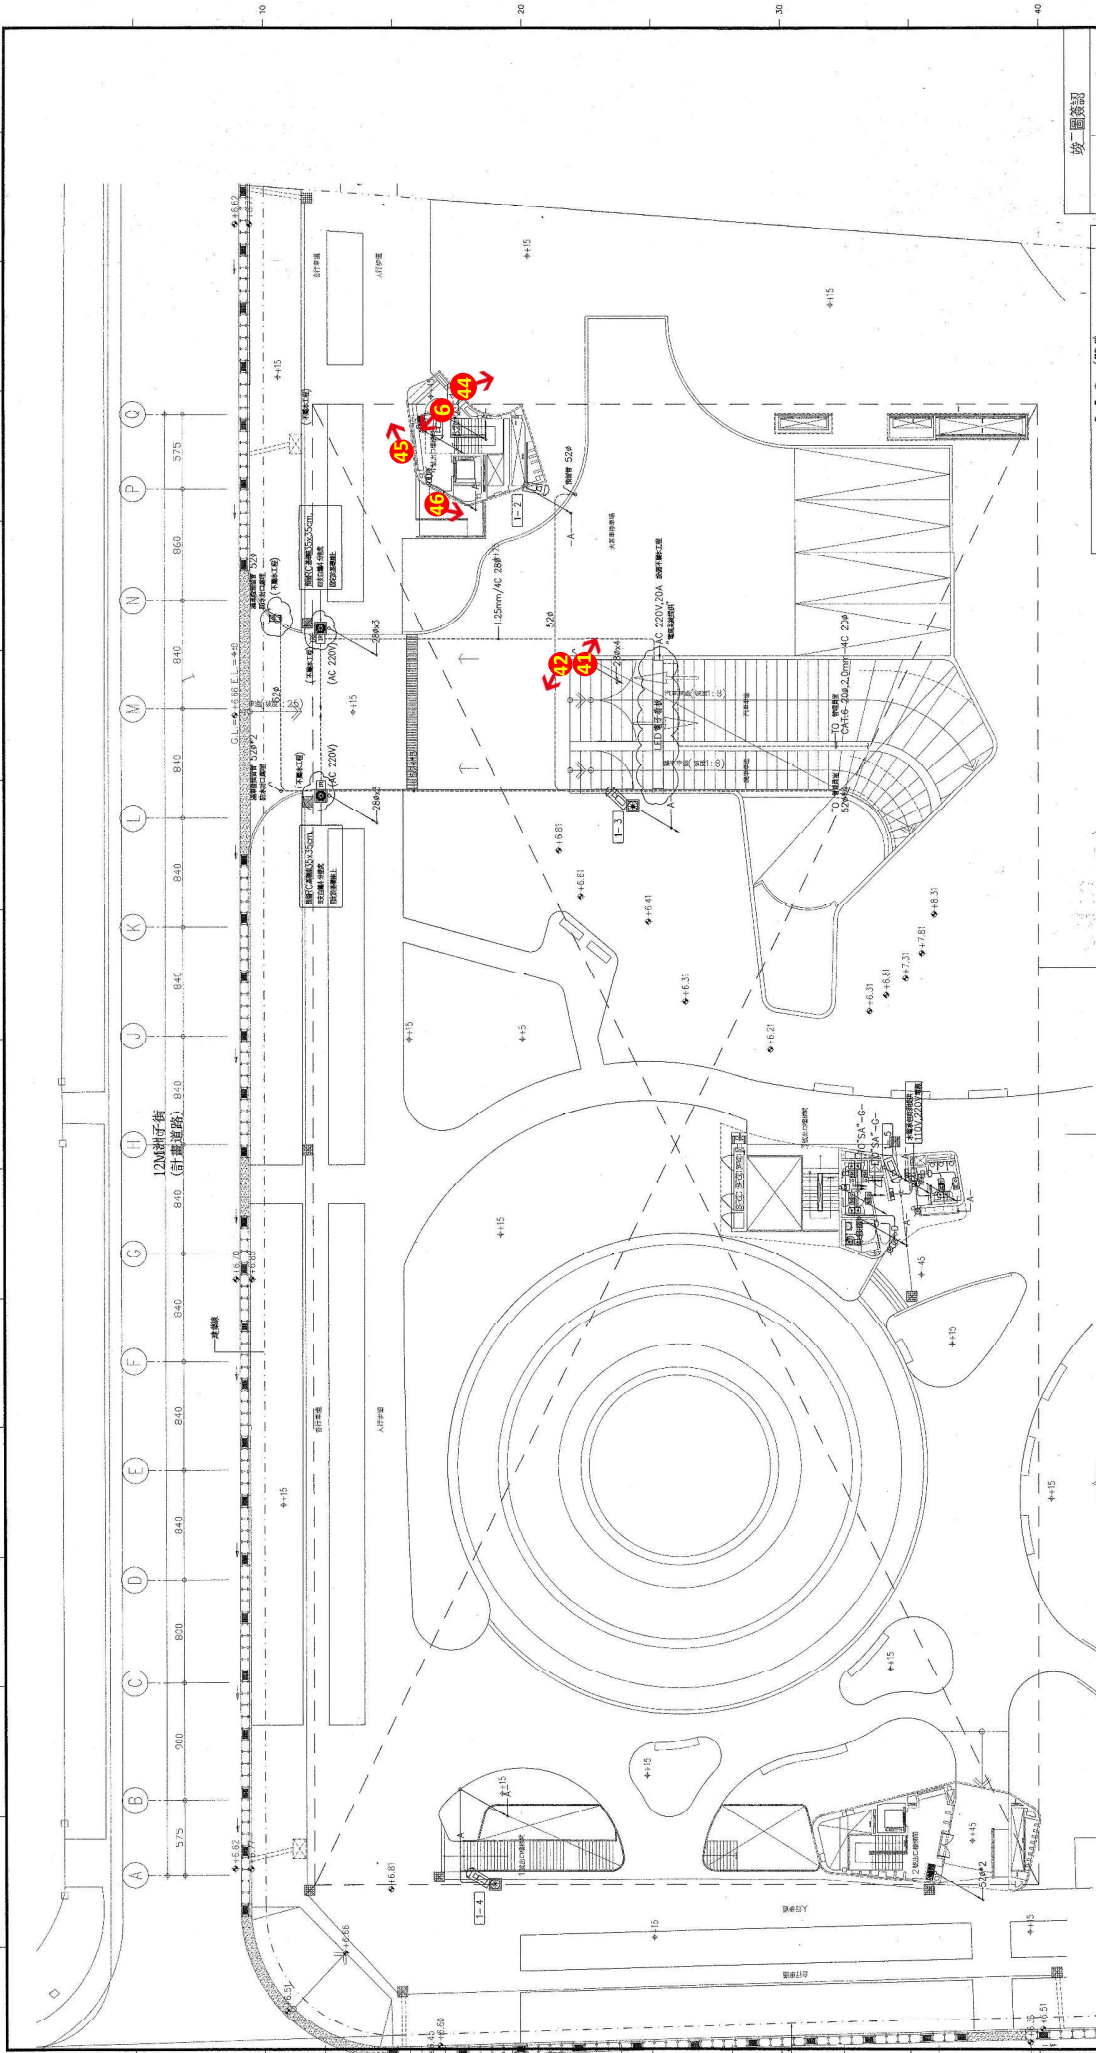

一層監視、緊急求救對講平面圖
A1:1/200, A3:1/400

圖號	圖名	日期	繪圖	校核	設計	審核	核准	監理
09 SA	緊急求救對講	2012.14	林信諺	林信諺	卓郁芳	卓郁芳	卓郁芳	卓郁芳


臺北市停車管理工程處

楊瑞麟聯合建築師事務所
J.C. Yang Architects & Partners

卓郁芳 林信諺
卓郁芳 林信諺
