


※本工程圖樣由圖中所有權者，並不代表乙方及簽證師對圖樣一切之責任。

竣工圖

莊敬路 391 巷 11 弄

災害應變中心地面層

松智路 39 巷

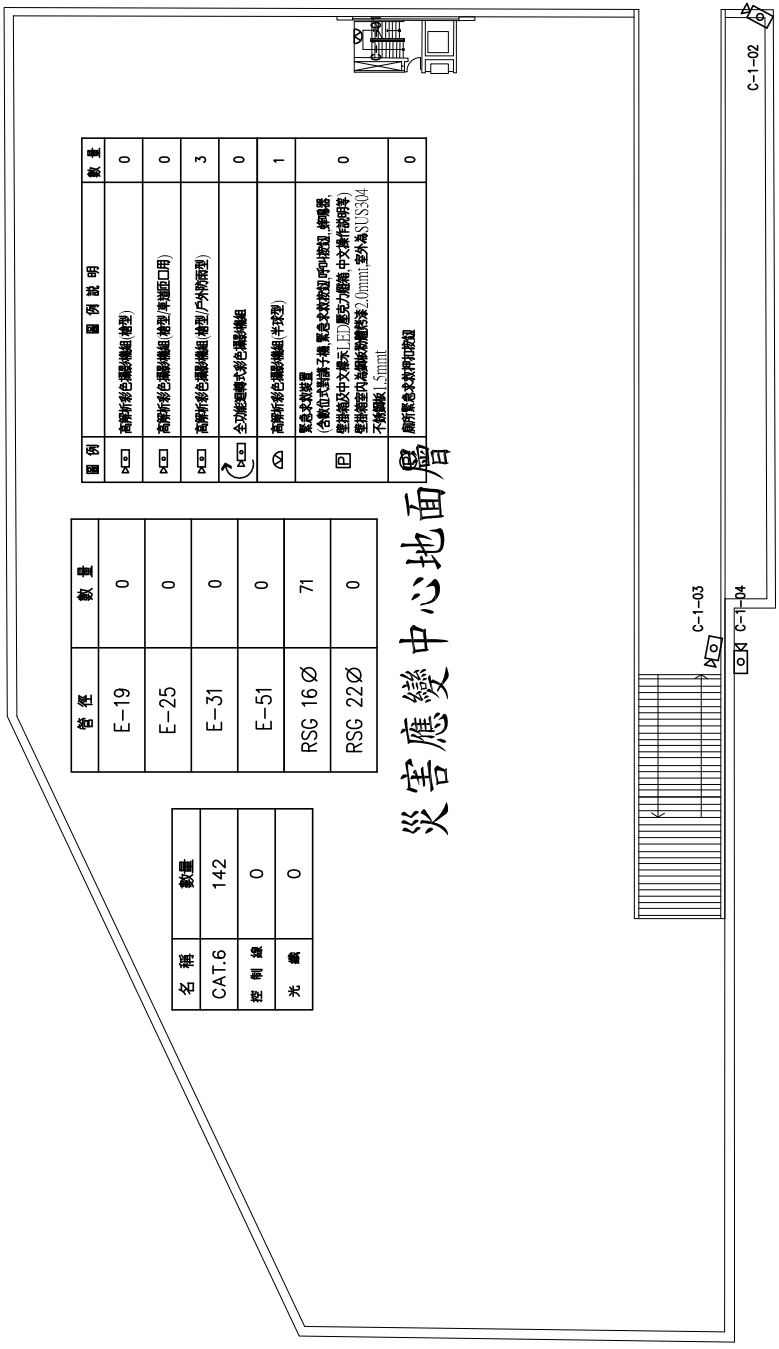


圖例	圖例說明	數量
□	高解析彩色顯示器(造型)	0
□	高解析彩色顯示器(造型/準圓形開口)	0
□	高解析彩色顯示器(造型/戶外防雨型)	3
□	全功能型轉式彩色顯示器	0
□	高解析彩色顯示器(半球型)	1
□	緊急求救裝置 (含數位式對講子機 緊急求救按鈕/呼中按鈕、喇叭器、 雙掛鉤及中文標示LED應急力應器、中文操作說明書) 雙掛鉤型及緊急求救裝置2.0mm;型外為SUSS04 不燃材料, Summit	0
□	廁所緊急求救按鈕	0

管徑	數量
E-19	0
E-25	0
E-31	0
E-51	0
RSG 16 Ø	71
RSG 22 Ø	0

名稱	數量
CAT.6	142
控制線	0
光纖	0

竣工圖簽證	
承辦簽證	
專任工程人員	
監造管理單位	
監造工程師	
監造工程師執照	

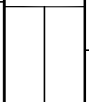

臺北市停車管理工程處
災害應變中心地下停車場 一層竣工圖

比例尺	A1 1:200 A3 1:400	工程圖
日期	104.12.04	圖號

審核	核准
校核	核准


設計	審核	核准
校核	核准	核准

設計單位


臺北市停車管理工程處

一層平面圖

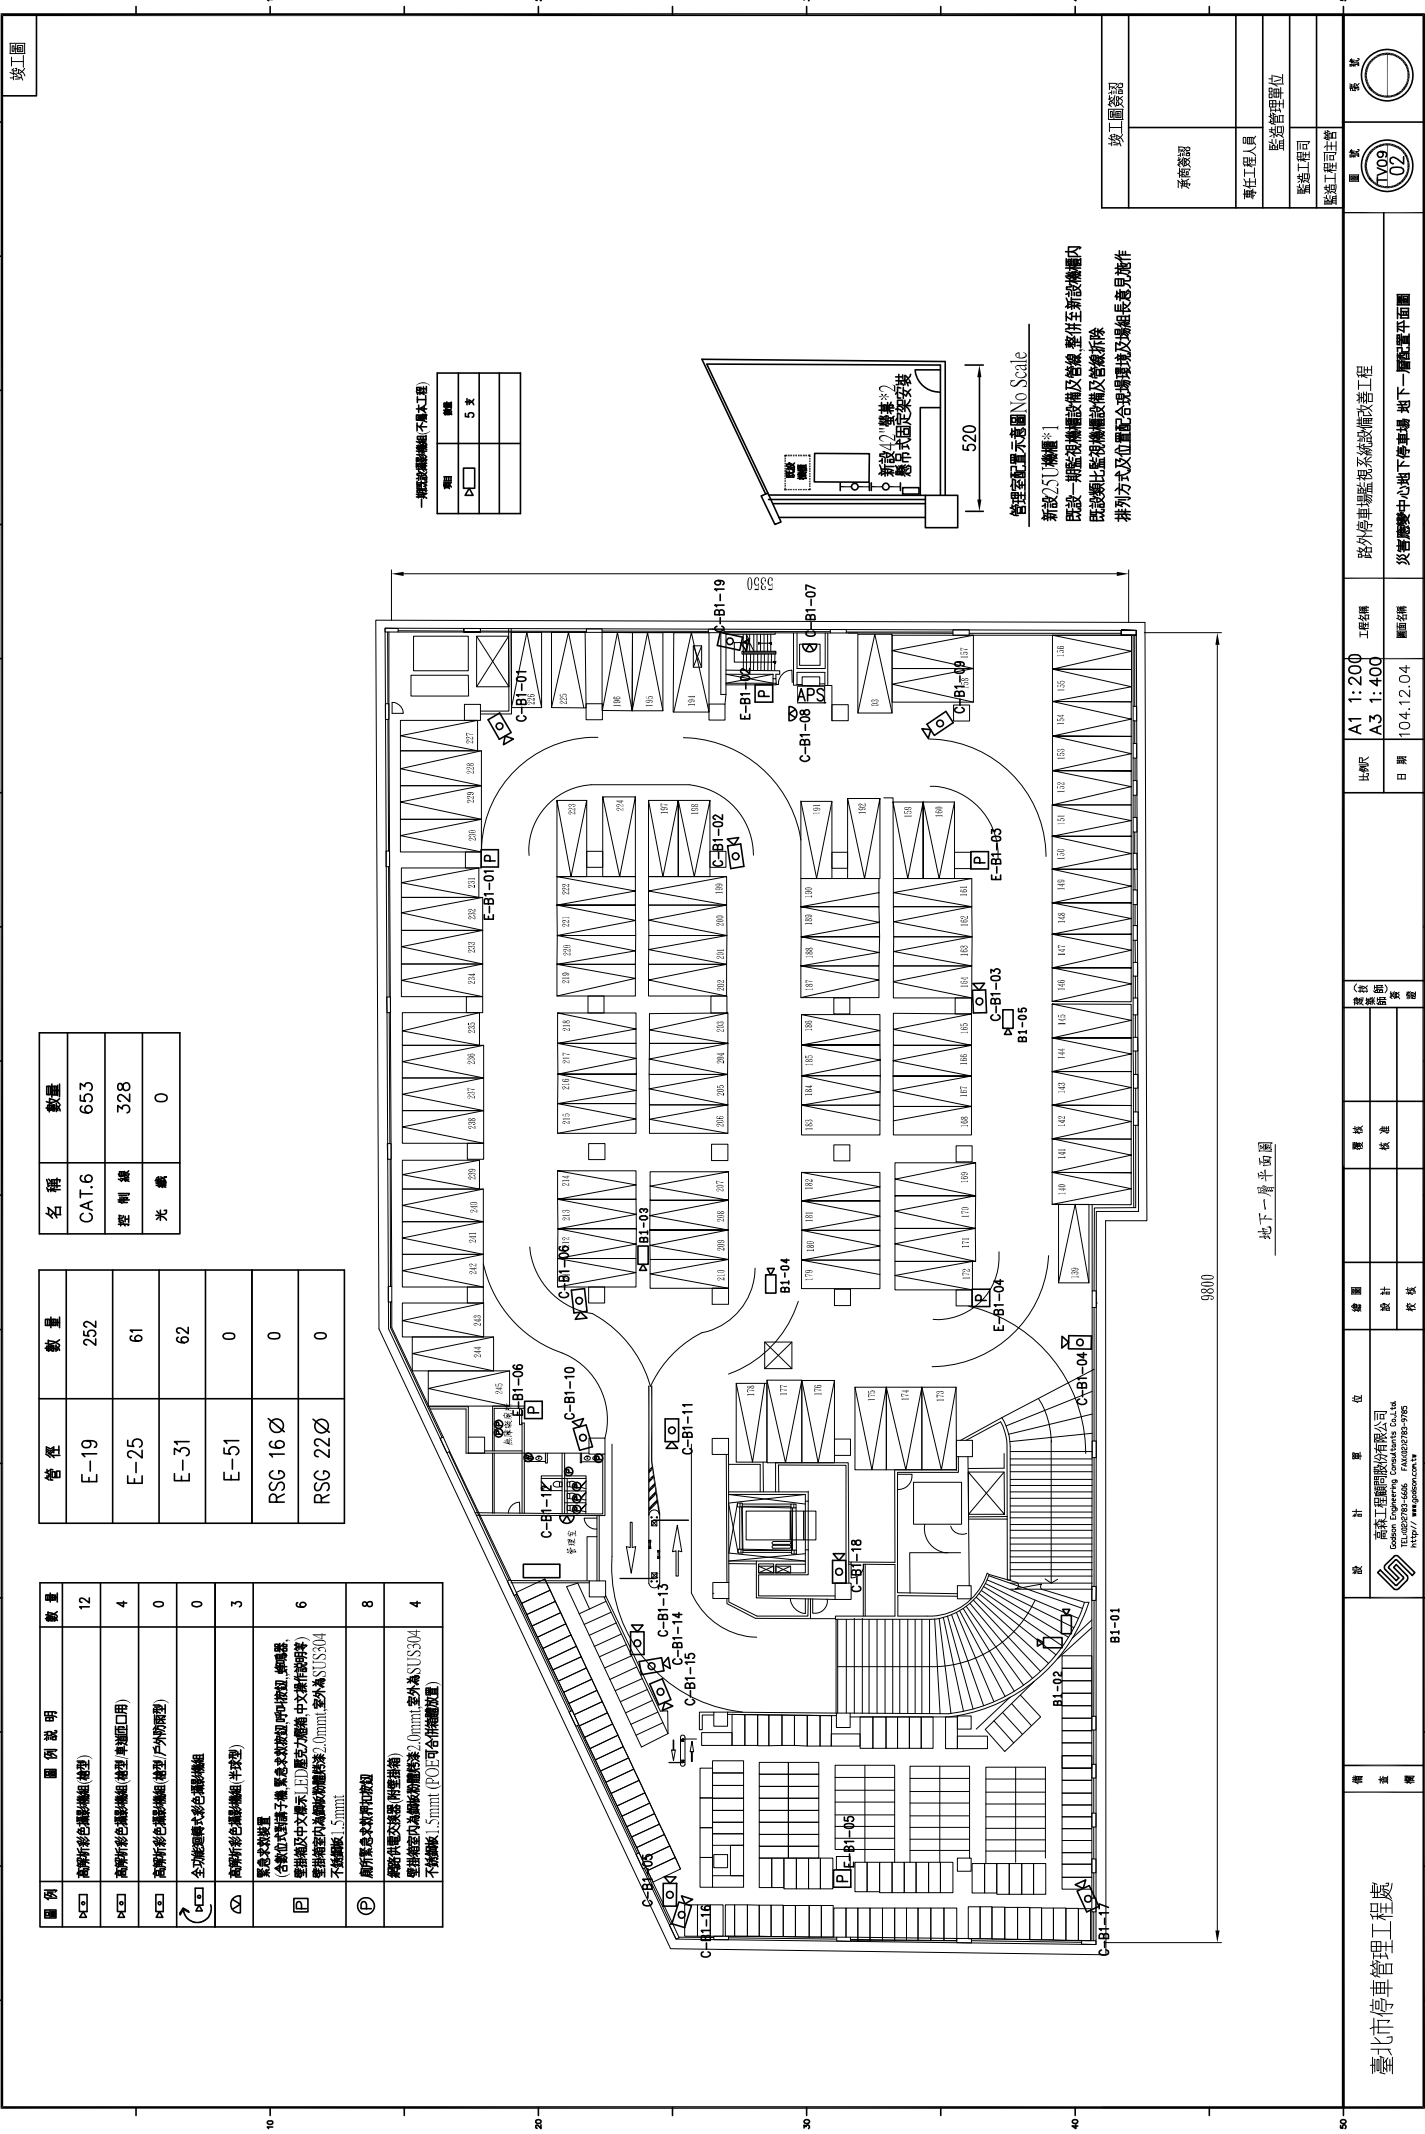


名稱	數量
CAT.6	653
控制線	328
光纖	0

管徑	數量
E-19	252
E-25	61
E-31	62
E-51	0
RSG 16 Ø	0
RSG 22 Ø	0

圖例	圖例說明	數量

一般攝影機組(不屬本工程)

型號	數量
□	5 支

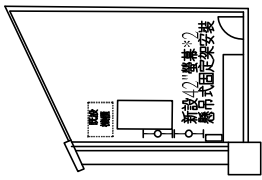

管理室配置示意圖 No. Scale
 新設 2U 機櫃
 附設一期整台攝影機設備及機櫃 零件至新設機櫃內
 既設類比攝影機設備及管線拆除
 排列方式及位置之合規現場建議及場組長意見施作


地下一層平面圖

承辦簽證	承辦簽證
專任工程人員	專任工程人員
監理管理單位	監理管理單位
監理工程師	監理工程師
監理工程師主任	監理工程師主任

						日期	104.12.04	圖號	地下一層配置平面圖

竣工圖

圖例	圖例說明	數量	管徑	數量	名稱	數量
□	高解所彩色攝影機(筒型)	8	E-19	108	CAT.6	237
□	高解所彩色攝影機(槍型/車道口用)	1	E-25	36	控制線	164
□	高解所彩色攝影機(槍型/戶外筒型)	0	E-31	23	光纖	0
↻	全功能環網彩色攝影機	0	E-51	0		
△	高解所彩色攝影機(中大型)	0	RSG 16 Ø	0		

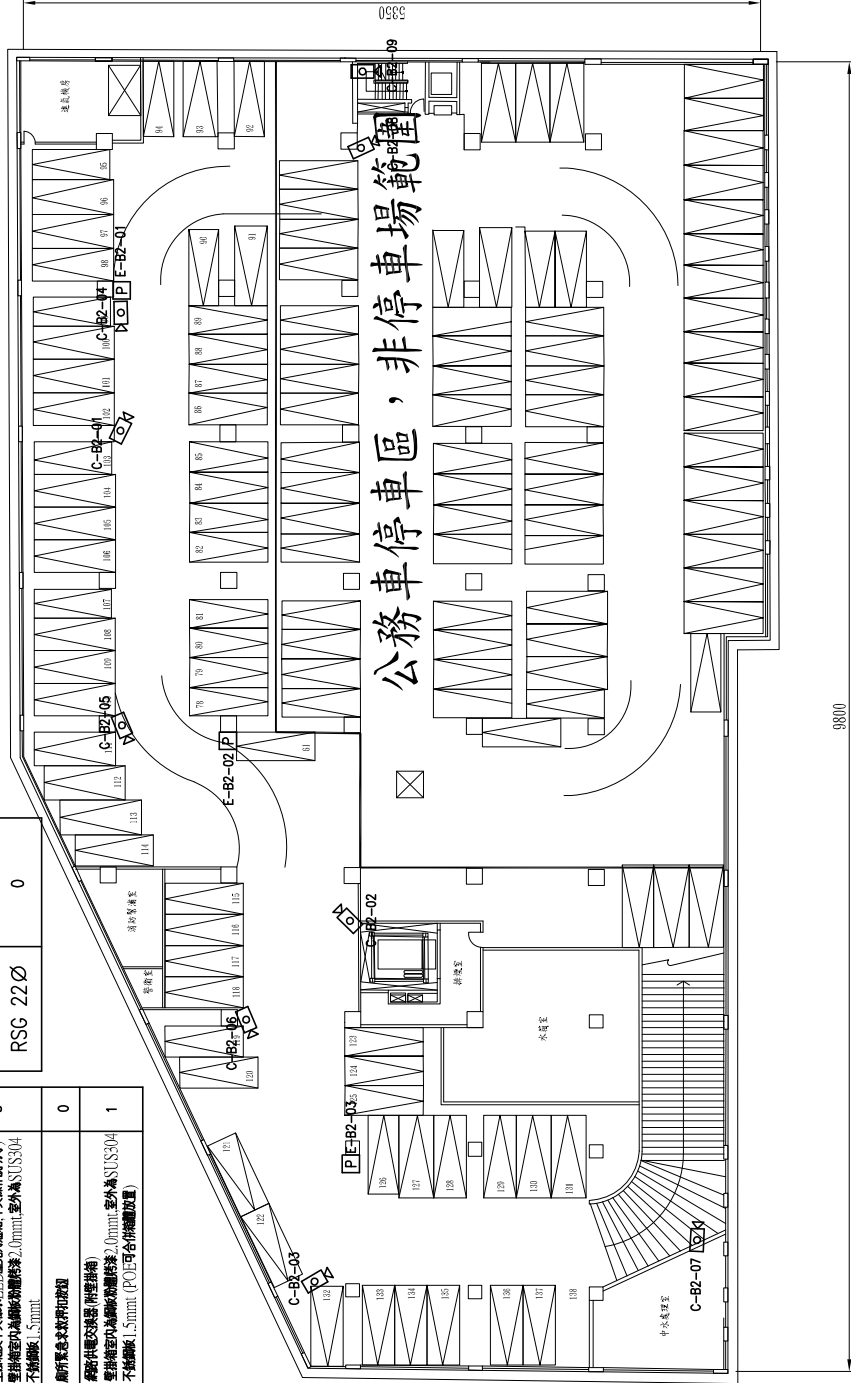

地下二層平面圖

承辦商	技正/圖檢
專任人員	監造管理單位
監造工程師	監造工程師
監造工程師	監造工程師

圖號	圖名	比例尺	工程名稱	圖號
				日期
圖號	圖名	比例尺	工程名稱	圖號
				日期

臺北市停車管理工程處

設計單位

設計
 校核
 審核
 核准

路外停車場監視系統設備改善工程
 災害防救中心地下停車場 地下二層平面圖

圖章
 1009
 技師
 監造工程師