


※本工程監理範圍中所有工程，並不代表乙方及監理顧問向僱主一切之責任。

竣工圖

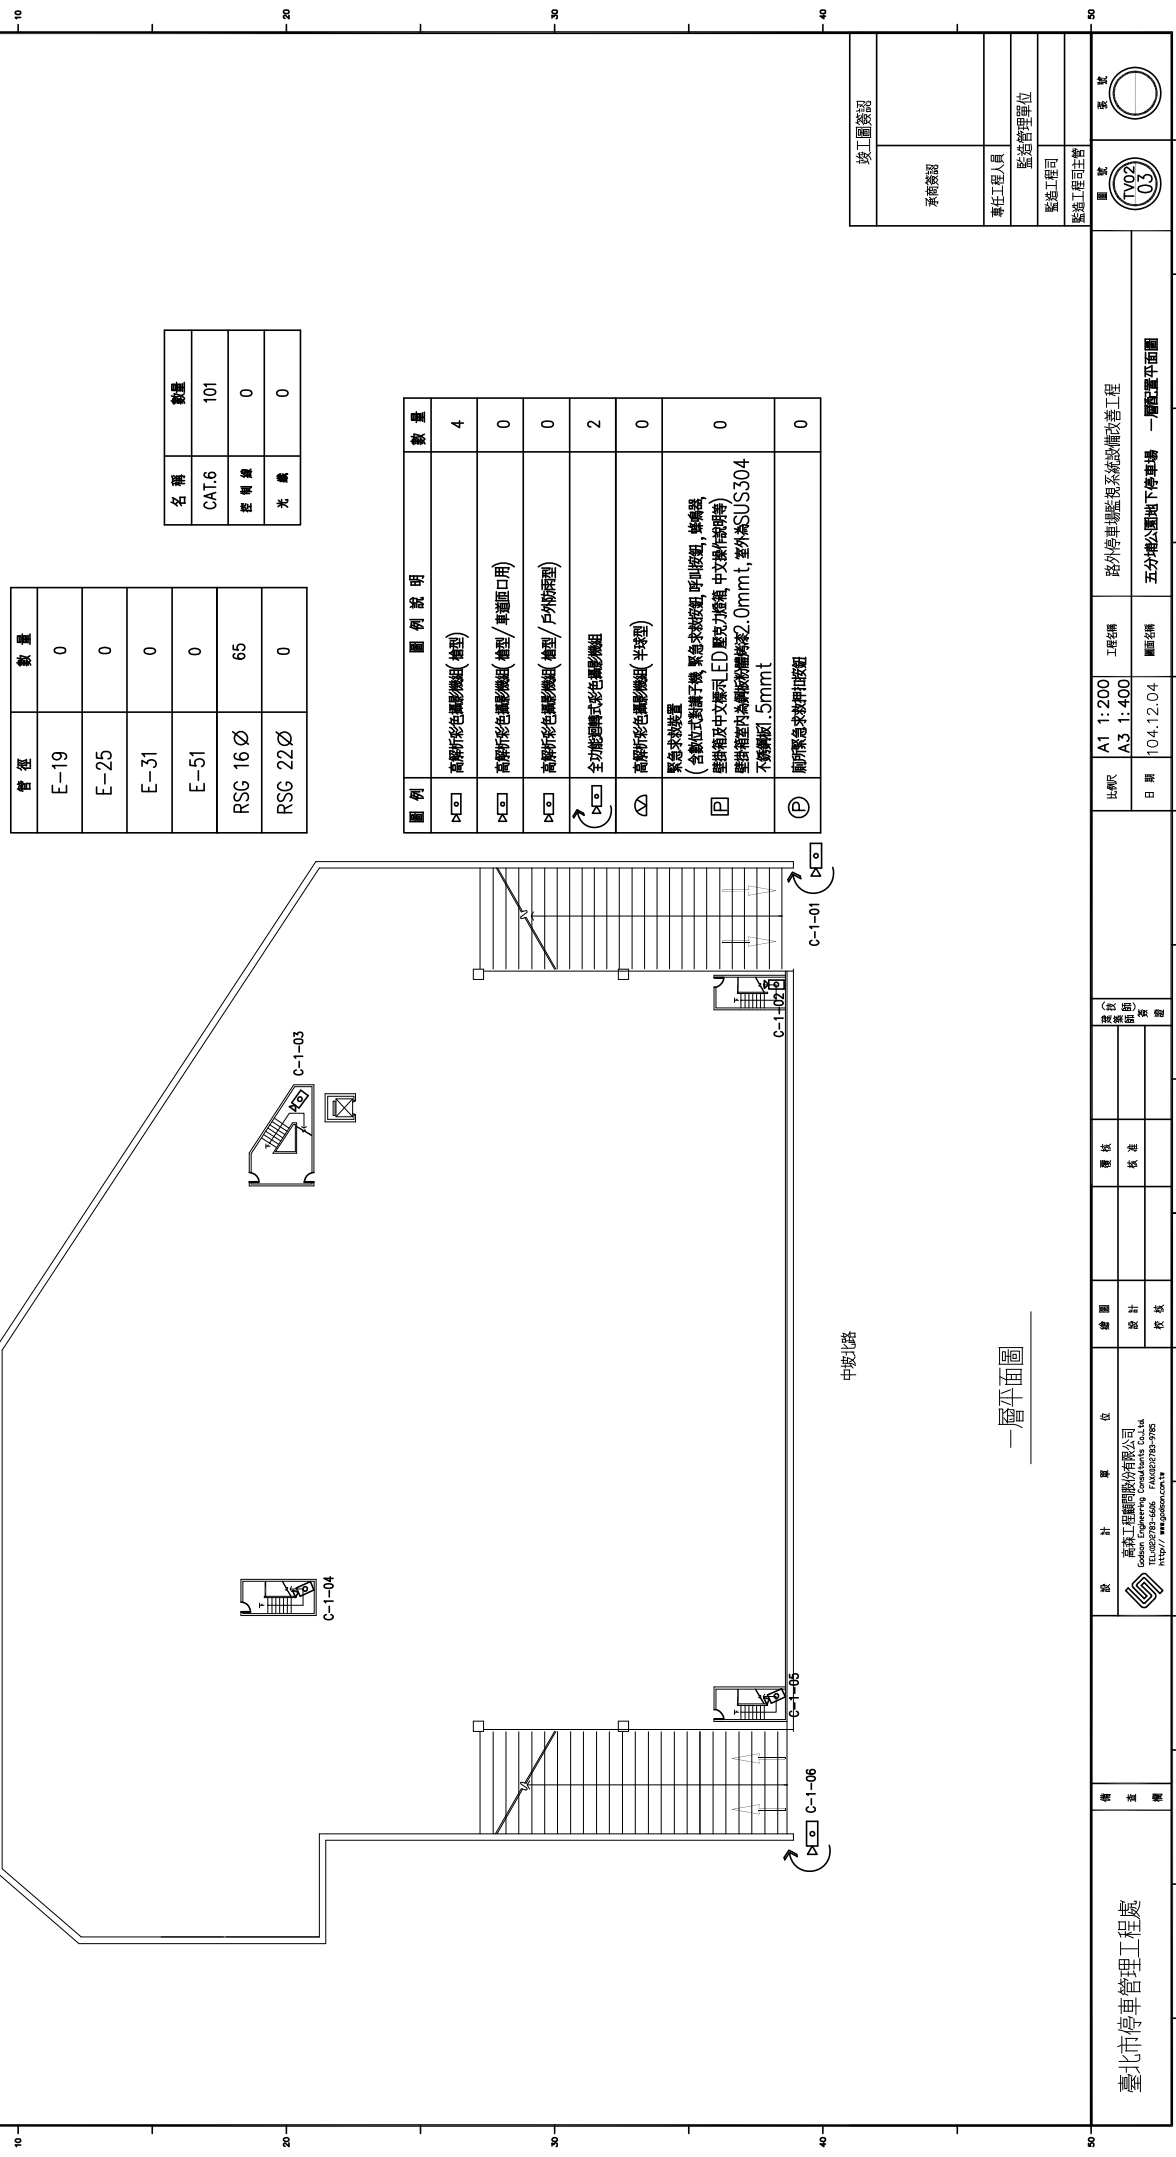

| 管徑       | 數量 |
|----------|----|
| E-19     | 0  |
| E-25     | 0  |
| E-31     | 0  |
| E-51     | 0  |
| RSG 16 Ø | 65 |
| RSG 22 Ø | 0  |


| 名稱    | 數量  |
|-------|-----|
| CAT.6 | 101 |
| 控制線   | 0   |
| 光纖    | 0   |

| 圖例 | 圖例說明   | 數量 |
|----|--|----|
| □  | 高解析彩色攝影機組(槍型)  | 4  |
| □  | 高解析彩色攝影機組(槍型/單通風口用)  | 0  |
| □  | 高解析彩色攝影機組(槍型/戶外防溼型)  | 0  |
| ↻  | 全方位旋轉式彩色攝影機組   | 2  |
| △  | 高解析彩色攝影機組(半球型)   | 0  |
| Ⓢ  | 廁所緊急求救按鈕放音   | 0  |

中坡北路

一層平面圖

|         |  |
|---------|--|
| 竣工圖簽證   |  |
| 系統簽證    |  |
| 專任工程人員  |  |
| 監理管理單位  |  |
| 監理工程師   |  |
| 監理工程師註冊 |  |

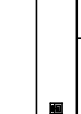

|     |                      |     |                    |
|-----|----------------------|-----|--------------------|
| 比例尺 | A1 1:200<br>A3 1:400 | 工程階 | 路外停車場監視系統設備改善工程    |
| 日期  | 10.4.12.04           | 圖階  | 五分埔公園地下停車場 一層竣工平面圖 |

|    |    |    |    |
|----|----|----|----|
| 設計 | 審核 | 圖樣 | 備註 |
| 設計 | 審核 | 備註 |    |

|      |    |
|------|----|
| 設計單位 | 備註 |
| 設計   | 審核 |

設計單位  

|    |  |
|----|--|
| 備註 |  |
|----|--|

臺北市停車管理工程處

竣工圖

新設25U機架\*2

排列方式及位置合理選擇及機架垂直操作  
既設一類監視攝錄設備及管線，整併至新設機架內  
既設對比監視攝錄設備及管線拆換  
一類監視攝錄機組(不屬本工程)

管理室

新設42"螢幕\*3  
機架式固定安裝

管理室配置示意圖 No. Scale

| 項目 | 數量  |
|----|-----|
| ▶  | 6 支 |

| 圖例 | 圖例說明   | 數量 |
|----|--|----|
| □  | 高解析彩色攝錄機組(槍型)  | 12 |
| □  | 高解析彩色攝錄機組(槍型/單面開口)   | 5  |
| □  | 高解析彩色攝錄機組(槍型/戶外防雨型)  | 0  |
| ○  | 全功能迴轉式彩色攝錄機組   | 0  |
| △  | 高解析彩色攝錄機組(半球型)   | 3  |
| ▽  | 緊急求救裝置<br>(含數位式電子機 緊急求救按鈕, 呼叫按鈕, 蜂鳴器, 警報箱及中文標示 LED 壓力燈, 中文操作說明等) | 5  |
| ⊖  | 警報箱室內高解析攝錄機2.0mmt, 室外高SUS304 不銹鋼版, 1.5mmt                        | 6  |
| ⊕  | 廁所緊急求救按鈕   | 5  |

| 管徑       | 數量  |
|----------|-----|
| E-19     | 243 |
| E-25     | 118 |
| E-31     | 82  |
| E-51     | 0   |
| RSG 16 Ø | 0   |
| RSG 22 Ø | 0   |

| 名稱    | 數量  |
|-------|-----|
| CAT.6 | 693 |
| 夜間燈   | 298 |
| 光纖    | 0   |

|        |  |
|--------|--|
| 竣工圖簽證  |  |
| 承辦簽證   |  |
| 專任工程人員 |  |
| 監造管理單位 |  |
| 監造工程師  |  |
| 監造工程師士 |  |

臺北市停車管理工程處

設計單位  

圖名  
 五分鐘公園地下停車場 地下一層配置平面圖

比例尺  
 A1 1:200 工程圖  
 A3 1:400 圖面圖


日期  
 104.12.04

圖號  
 104.12.04

圖名  
 五分鐘公園地下停車場 地下一層配置平面圖

圖章  
 監造工程師士

地下一層平面圖

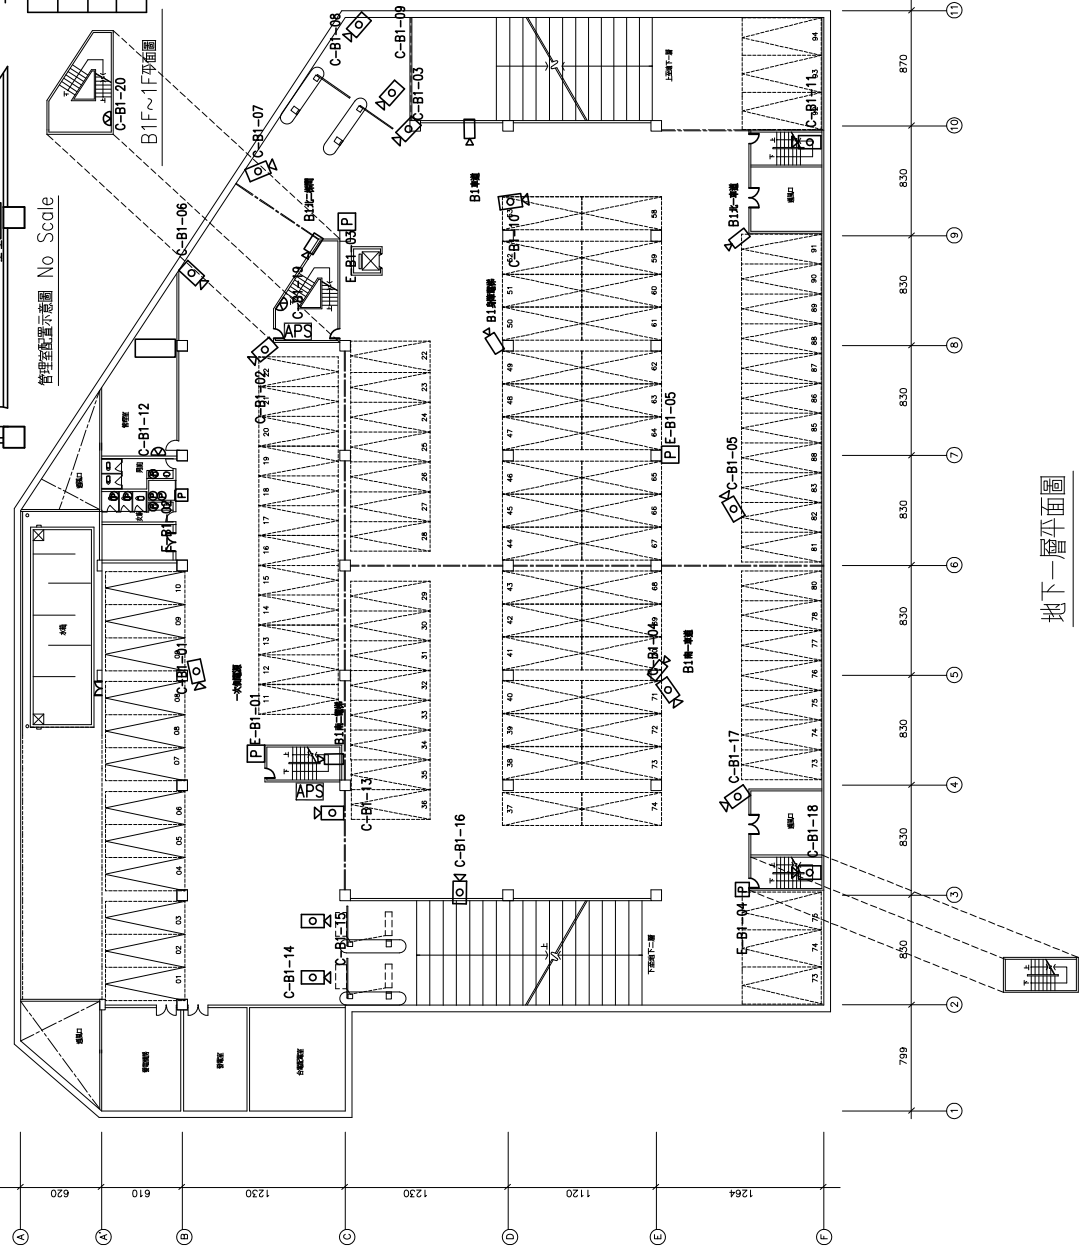


竣工圖

| 管徑       | 數量  |
|----------|-----|
| E-19     | 149 |
| E-25     | 108 |
| E-31     | 7   |
| E-51     | 0   |
| RSG 16 Ø | 0   |
| RSG 22 Ø | 0   |

| 一類設置攝影機(不屬本工程) |     | 名稱    | 數量  |
|----------------|-----|-------|-----|
| 項目             | 數量  | CAT.6 | 399 |
| □              | 8 支 | 密碼鎖   | 239 |
|                |     | 光纖    | 0   |

| 圖例 | 圖例說明  | 數量 |
|----|---|----|
| □  | 高解析彩色攝影機組(槍型)   | 13 |
| □  | 高解析彩色攝影機組(槍型/單邊開口用)   | 0  |
| □  | 高解析彩色攝影機組(槍型/戶外防拆型)   | 0  |
| ↻  | 全功能埋地環形彩色攝影機組   | 0  |
| △  | 高解析彩色攝影機組(半球型)  | 0  |
| P  | 緊急求救裝置<br>(含數位式對講字機、緊急求救按鈕、呼叫按鈕、蜂鳴器、聲控箱及中文顯示LED壓力感應燈、中文操作說明書)<br>聲控箱室內高解析攝影機2.0mmt, 室外為SUS304不銹鋼版1.5mmt | 4  |
| Ⓟ  | 廁所緊急求救按鈕  | 0  |
|    | 樓梯間電交線器(附聲控箱)<br>聲控箱室內高解析攝影機2.0mmt, 室外為SUS304不銹鋼版1.5mmt (POE可合併配置)                                      | 2  |

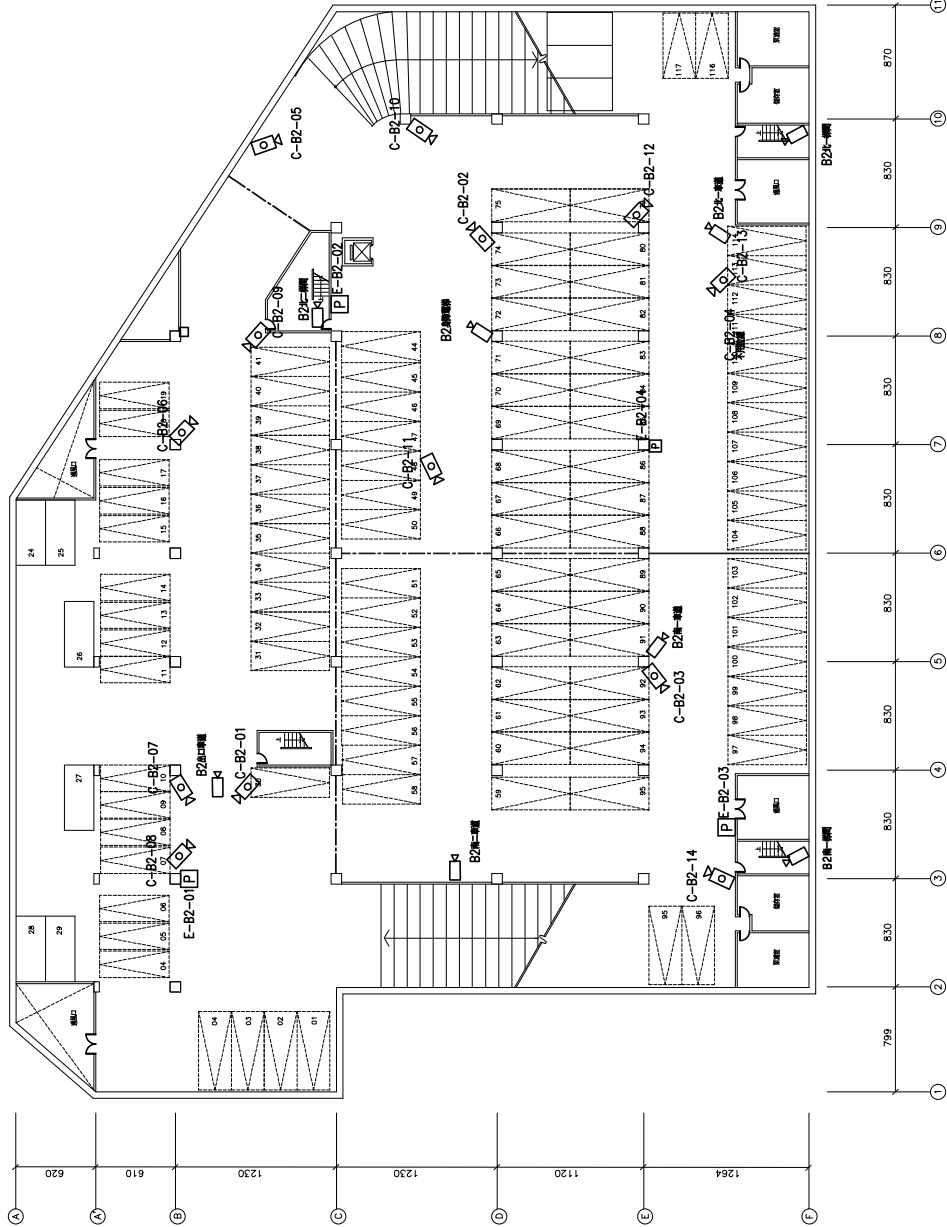

地下二層平面圖

|         |  |
|---------|--|
| 竣工圖簽證   |  |
| 系統簽證    |  |
| 專任工程人員  |  |
| 監造管理單位  |  |
| 監造工程師   |  |
| 監造工程師印章 |  |




臺北市停車管理工程處