

竣工圖

管徑	數量
E-19	0
E-25	0
E-31	0
E-51	0
RSG 16 Ø	35
RSG 22 Ø	0

圖例	圖例說明	數量
□	高解析彩色攝影機組(機型)	0
□	高解析彩色攝影機組(機型/車道面口用)	0
□	高解析彩色攝影機組(機型/戶外箱型)	4
□	全功能型轉式彩色攝影機組	0
△	高解析彩色攝影機組(半球型)	2
□	緊急求救裝置 (含數位式攝字機,緊急求救按鈕,喇叭按鈕,蜂鳴器, 並具備及中文顯示LED)應力玻璃,中文顯示(即時特) 並具備室內高解析彩色攝影機(2.0mm),室外為SUS304 不銹鋼板,1.5mm	0
⊕	即時緊急求救按鈕	0

附中公園地面層

名稱	數量
CAT.6	70
控制線	0
光纖	0


信義路三段147巷

復興南路一段340巷

一層

竣工圖簽證
承辦簽證
專任工程人員
監造管理單位
監造工程師
監造工程師主筆

臺北市停車管理工程處

設計單位

 葛士工程顧問股份有限公司
 G&S Engineering & Construction Co., Ltd.
 TEL: 02-2781-6586 FAX: 02-2781-9785
 http://www.gandson.com.tw


比例尺
A1 1:150
A3 1:300

日期
104.12.04

工程名稱
路外停車場監視系統設備改善工程
附中公園地下停車場 一層竣工圖


圖章


竣工圖

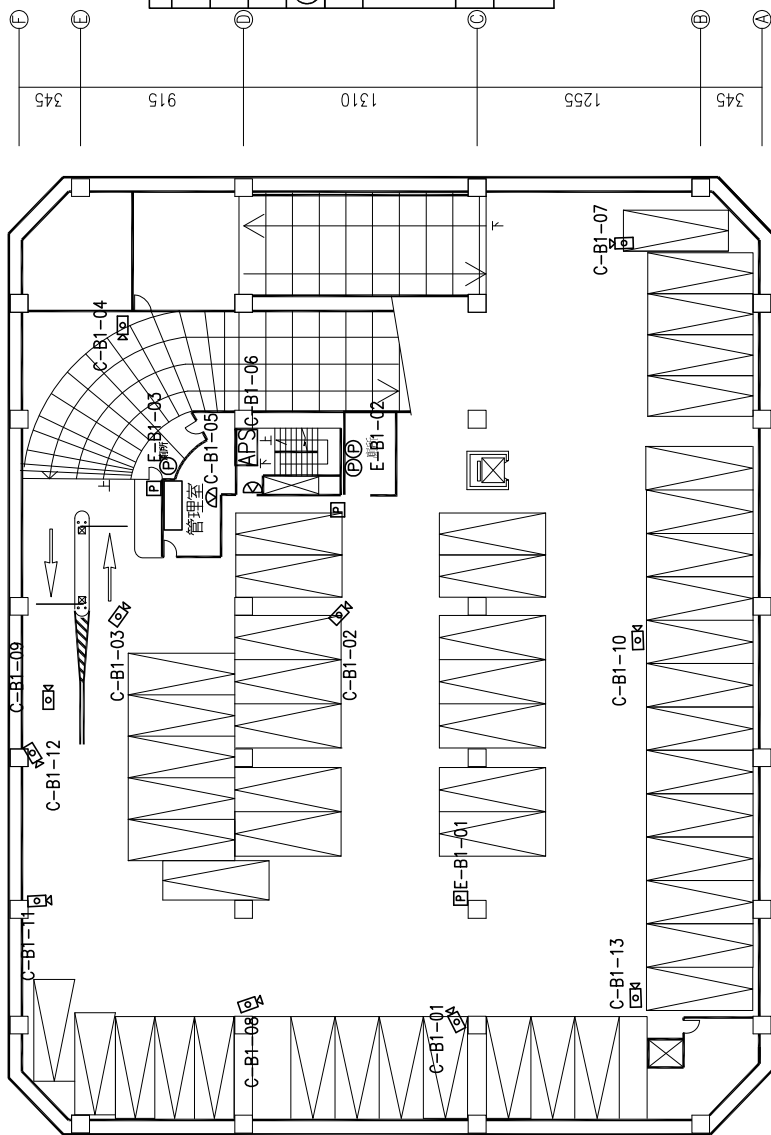

圖例	圖例說明	數量	管徑	數量
□-E	高解析彩色攝影機(槍型)	8	E-19	163
□-E-A	高解析彩色攝影機(槍型)專用開口用	3	E-25	61
□-E-B	高解析彩色攝影機(槍型)戶外防雨型	0	E-31	8
□-E-C	全功能攝影彩色攝影機組	0	E-51	0
□-E-D	高解析彩色攝影機(半球型)	2	RSG 16 Ø	0
□-E-E	緊急警報裝置 (含數位攝影子機,緊急求助裝置,聲光報警,蜂鳴器, 含數位攝影子機,緊急求助裝置,聲光報警,蜂鳴器, 並具備中英文顯示,LED顯示力廣播,中文數字音響等) 並具備中文顯示,LED顯示力廣播,中文數字音響等) 不具備攝錄 1.5mm	3	RSG 22 Ø	0
□-E-F	高解析彩色攝影機(半球型)	3		
□-E-G	高解析彩色攝影機(半球型)	3		


名稱	數量
CAT.6	443
控制線	62
光纖	0

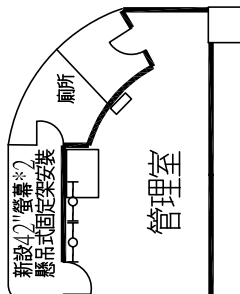

管理室配置示意圖 No Scale

新設25U機櫃*1
 排列方式及位置配合現場環境及場組長意見施作
 既設一期監視機櫃設備及管線,整併至新設機櫃內
 既設類比監視機櫃設備及管線拆除

地下一層

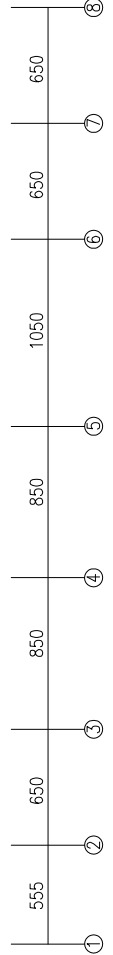

竣工圖簽證	
系統簽證	
專任工程人員	
監督管理單位	
監造工程師	
監造工程師註冊	

圖章	國家	02
監造工程師註冊	監造工程師註冊	

比例尺	A1 1:150	工程圖
日期	104.12.04	圖面名稱
圖面名稱	附中心圖地下停車場	地下二層配置平面圖


臺北市停車管理工程處

竣工圖

名稱	數量
CAT.6	360
控制線	40
光纖	0

圖例	圖例說明	數量

管徑	數量
E-19	143
E-25	47
E-31	0
E-51	0
RSG 16 Ø	0
RSG 22 Ø	0

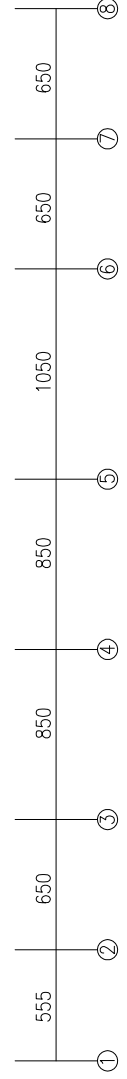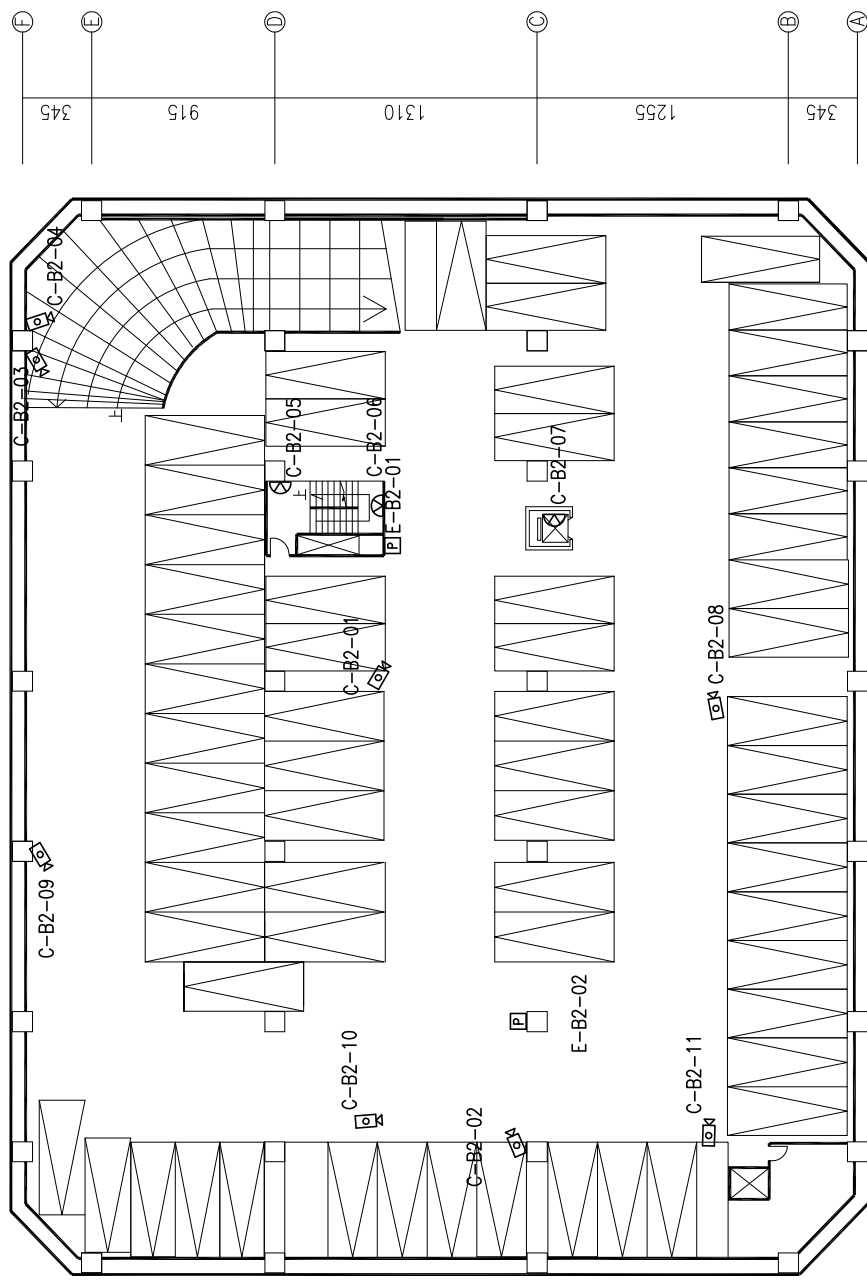

地下二層

竣工圖簽認
承辦商
專任工程人員
監造管理單位
監造工程師
監造工程師主任

圖章 監造工程師主任 (Y16) (01)	圖章 承辦商	工程名稱	比對尺	比例尺	日期
		附中小區地下停車場 地下二層電管平面圖	A1 1:150 A3 1:300	104.12.04	104.12.04
臺北市停車管理工程處		設計	審核	核准	備註
