

竣工圖


一期既設攝影機(不屬本工程)

項目	數量
▶	0 支

圖例	名稱	數量
HCO	攝影機安裝座(400)	12
HCA	攝影機安裝座(400/400mm)	0
HCB	攝影機安裝座(400/400mm)	0
HCC	攝影機安裝座(400/400mm)	0
HCD	攝影機安裝座(400)	4

管徑	數量
E-19	189
E-25	175
E-31	10
E-51	9
RSG 16 Ø	0
RSG 22 Ø	0

名稱	數量
CAT.6	628
控制線	303
光纖	0

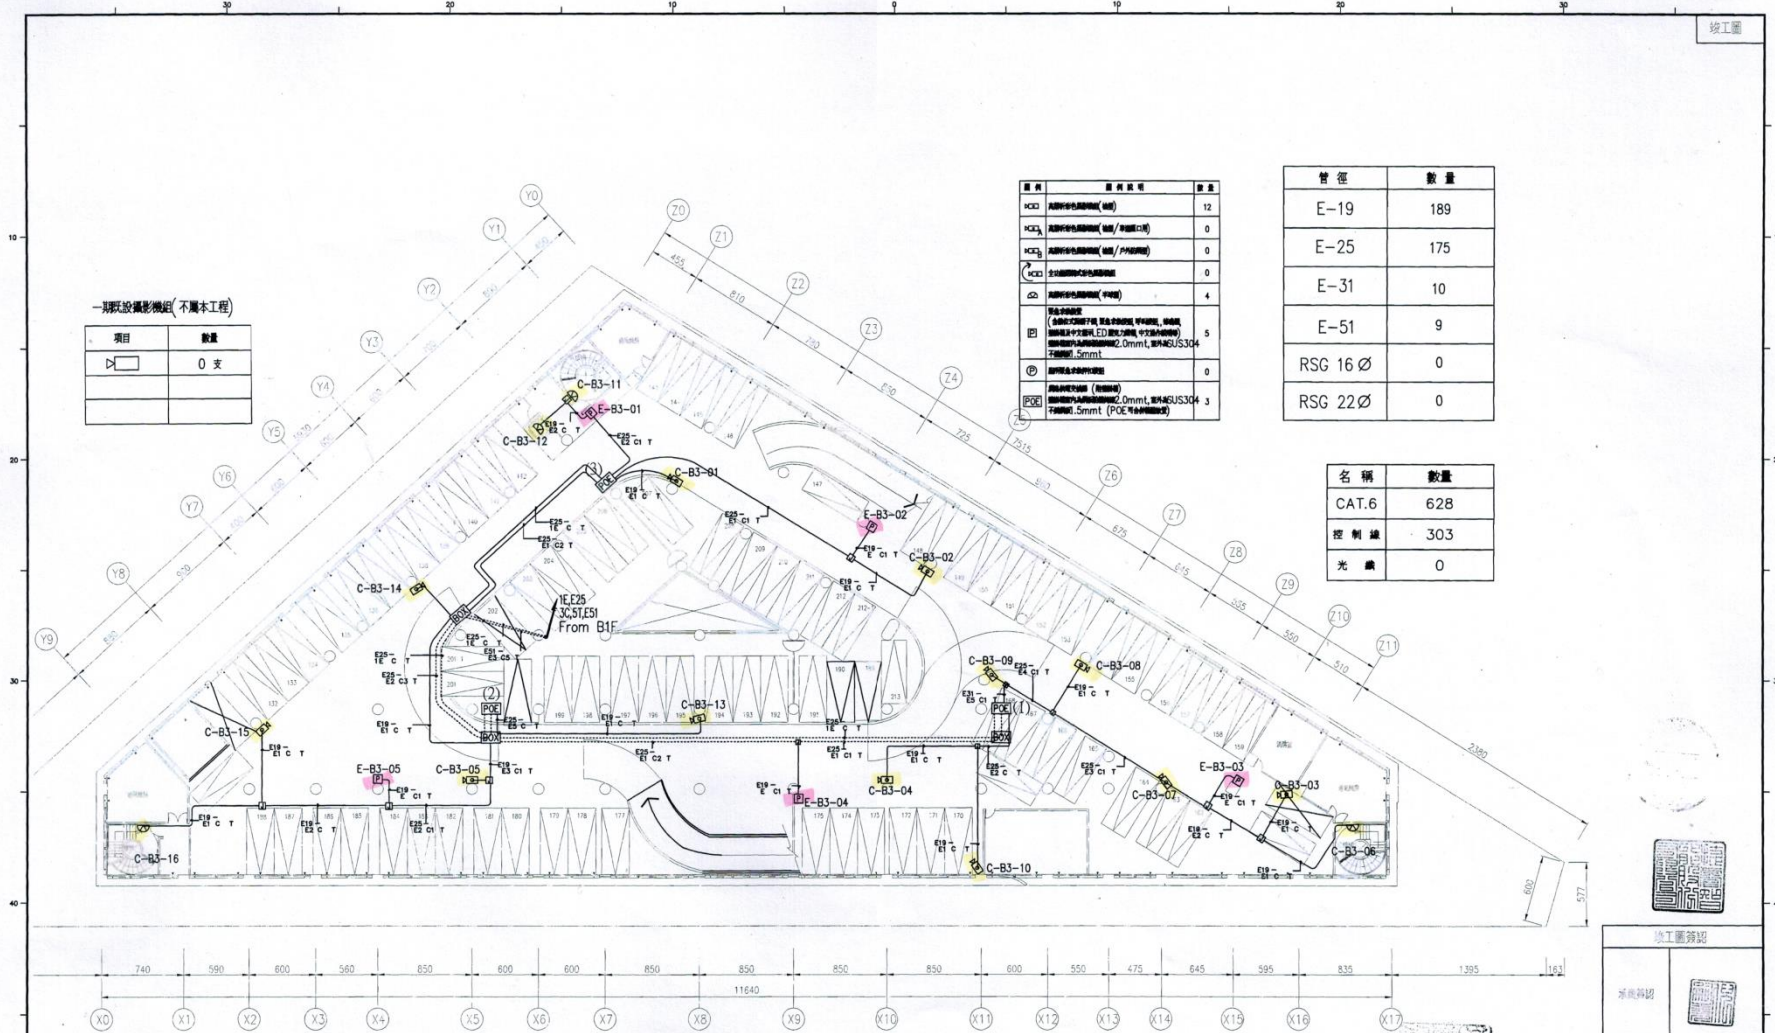

地下三層平面圖

竣工圖章

專案工程師: 倪順興

監造管理單位: [Stamp]

監造工程師: 邱春陽

------------	--	-------------------------------	------------------	---------------	---------------------------	--	-------------