


竣工圖

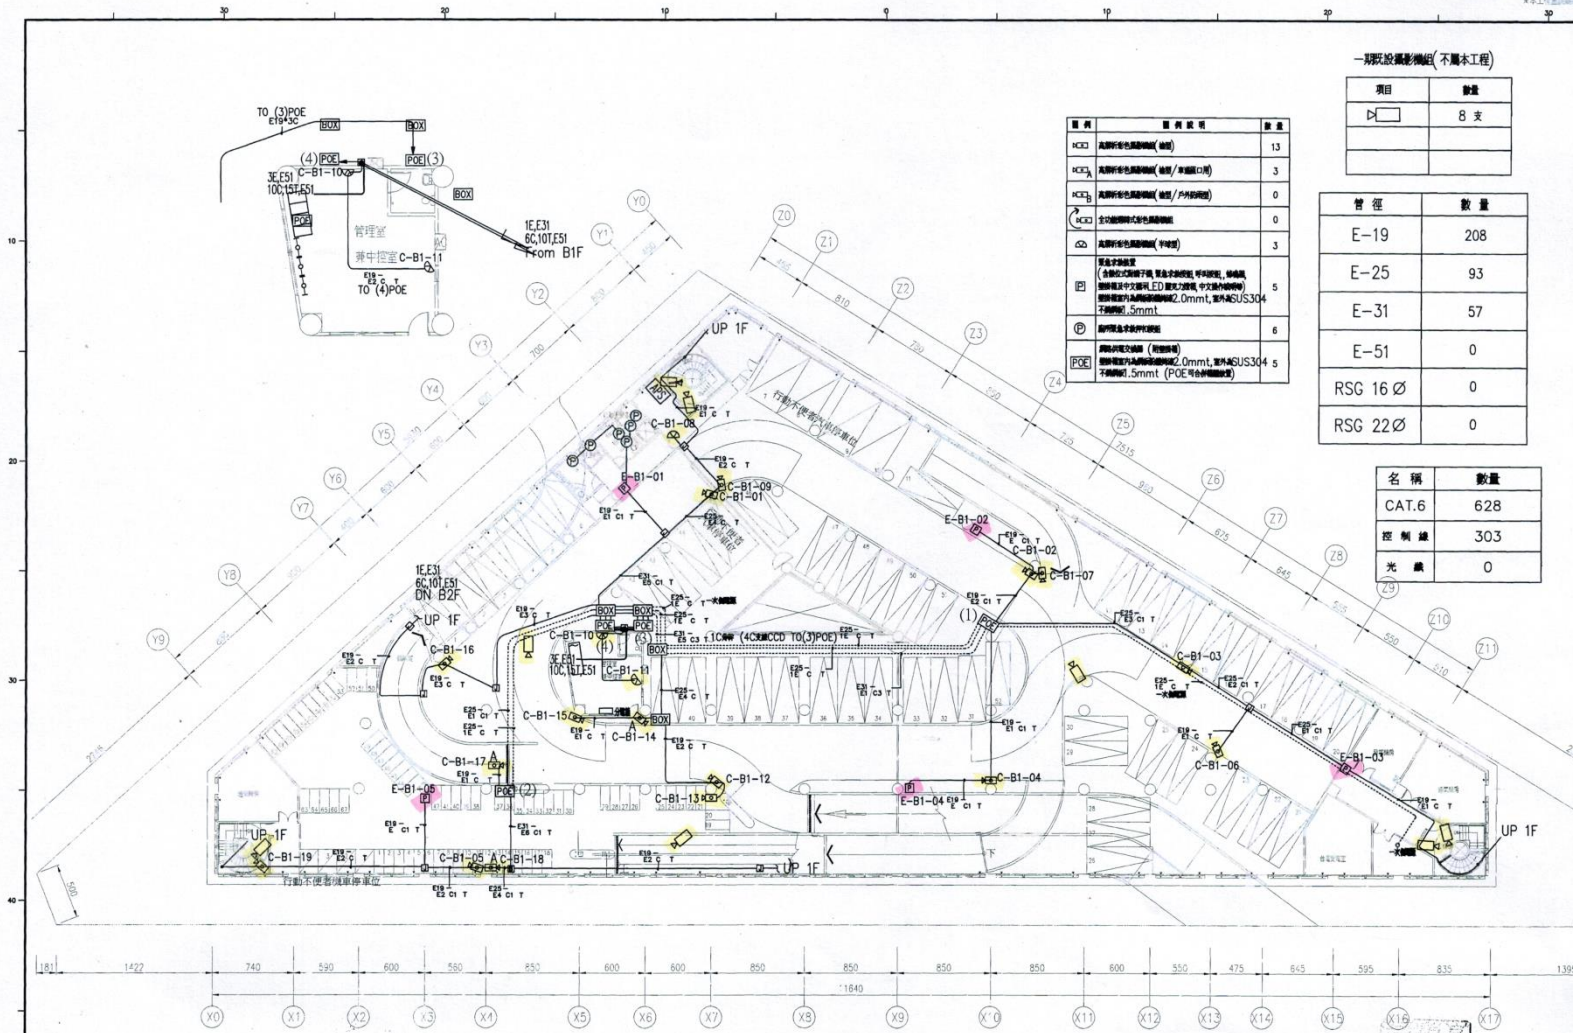

圖例	圖例說明	數量
CCD	高解析彩色攝錄影機(槍型)	13
POE	高解析彩色攝錄影機(槍型/車道出入口)	3
POE	高解析彩色攝錄影機(槍型/P/A探照燈)	0
CCD	全自動變焦彩色攝錄影機	0
CCD	高解析彩色攝錄影機(車道型)	3


一期安裝攝錄影機(不屬本工程)

項目	數量
項目	8支

管徑	數量
E-19	208
E-25	93
E-31	57
E-51	0
RSG 16 Ø	0
RSG 22 Ø	0

名稱	數量
CAT.6	628
控制線	303
光纖	0

地下一層平面圖

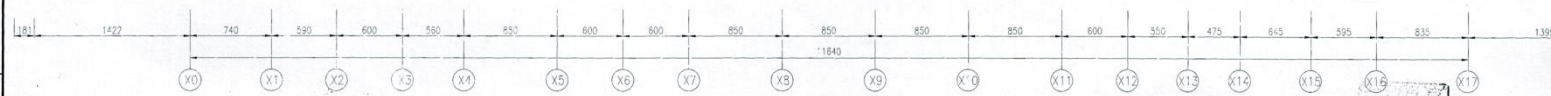

竣工圖簽認

承辦商	
專任工程人員	何顯亮
監造管理單位	
監造工程師	邱若思
監造工程師主任	方嘉和

圖章: IQ08 03

臺北市停車管理工程處	設計	謝志承	校核	楊子	日期	A1 1:200 A3 1:400	工程名稱	對外停車場監視系統設備改善工程
	繪圖	謝志承	校核	楊子	日期	104.12.04	圖名	春光公園地下停車場 地下一層配置平面圖