


※本工程圖說雖經甲方備查，並不代表乙方案及簽證技師可免除一切之責任。

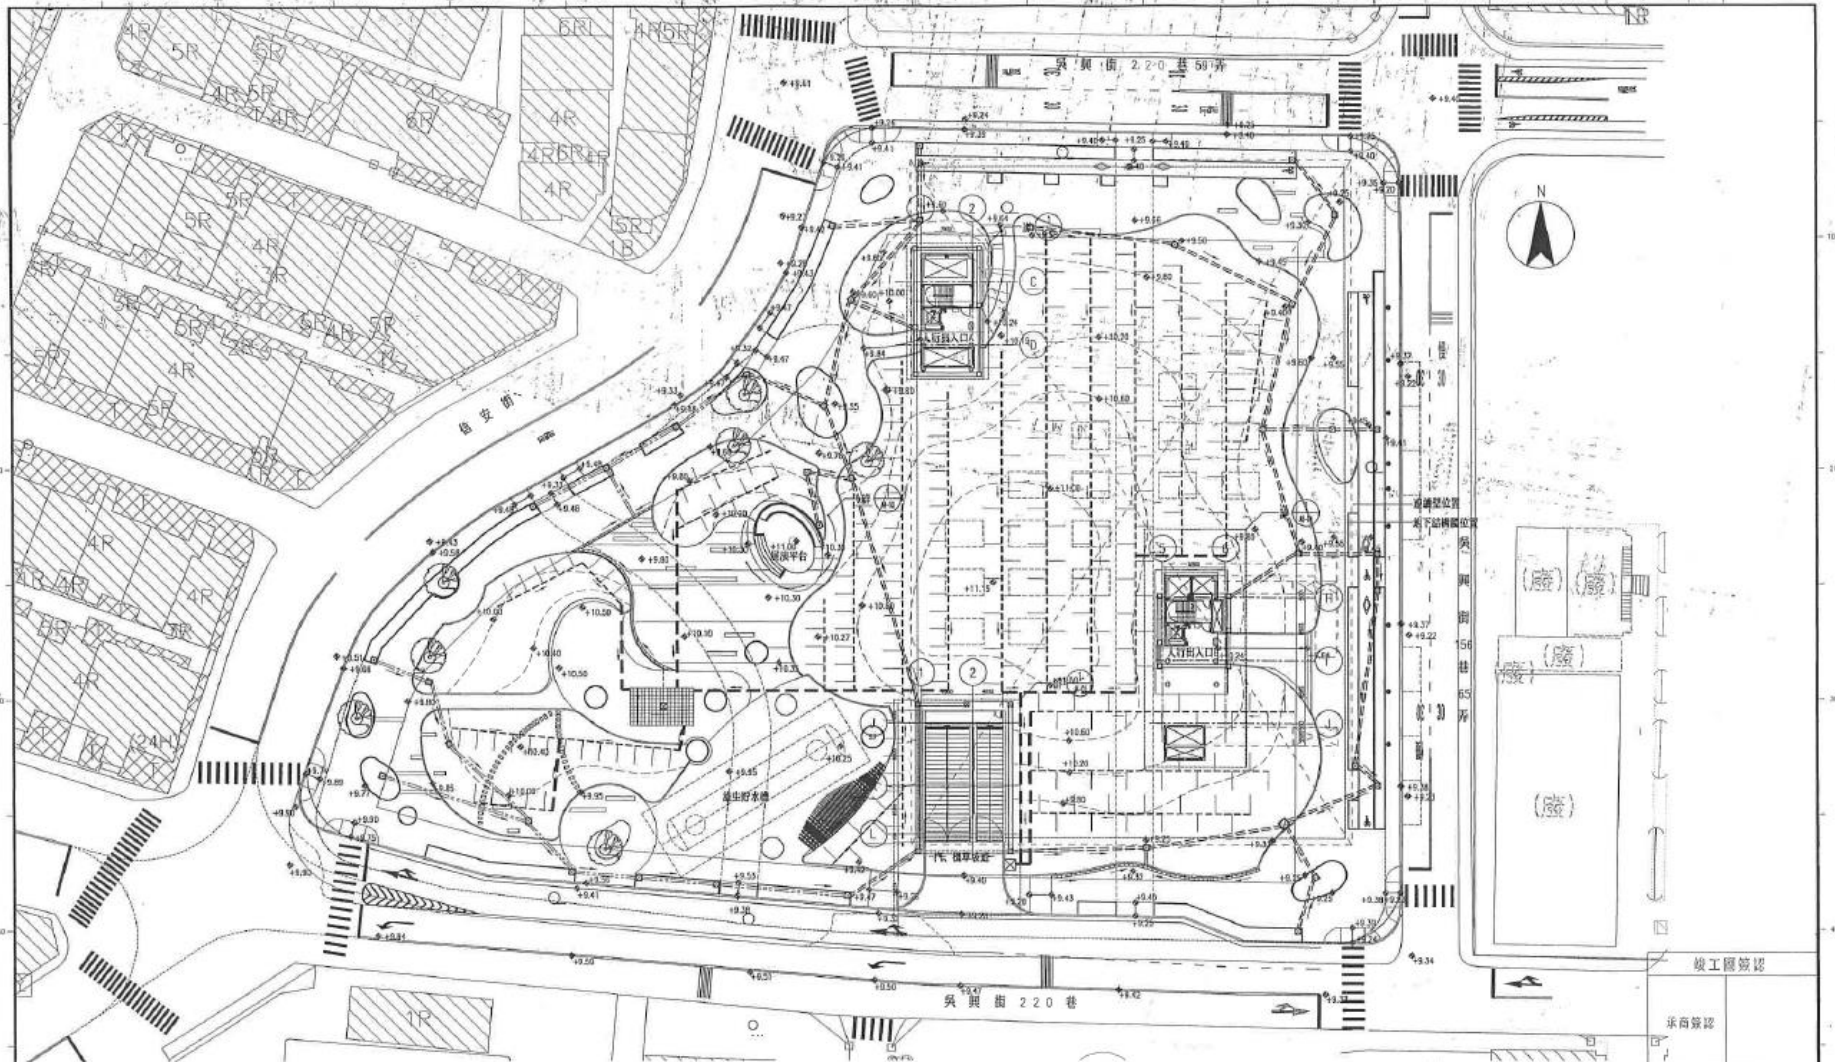

竣工圖簽認	
承辦簽證	
監造管理單位	
監造工程師	
監造工程師印章	
圖號	圖號
AT	


說明：
 1. 建築樓之±0.00(±0.04)為準，相關公園綠地
 景觀及設施等依圖工程圖。
 2. 有關供水貯水櫃(30x100cm)應作備由自來水
 事業處自行辦理，機施工圖及工程前開
 列。承包廠商應先與水廠洽詢以辦理相關
 作業。

臺北市停車管理工程處




比例尺	1:300	工程名稱	信義414號公園附建地下停車場新建工程
日期	108.02	圖面名稱	基地配置圖

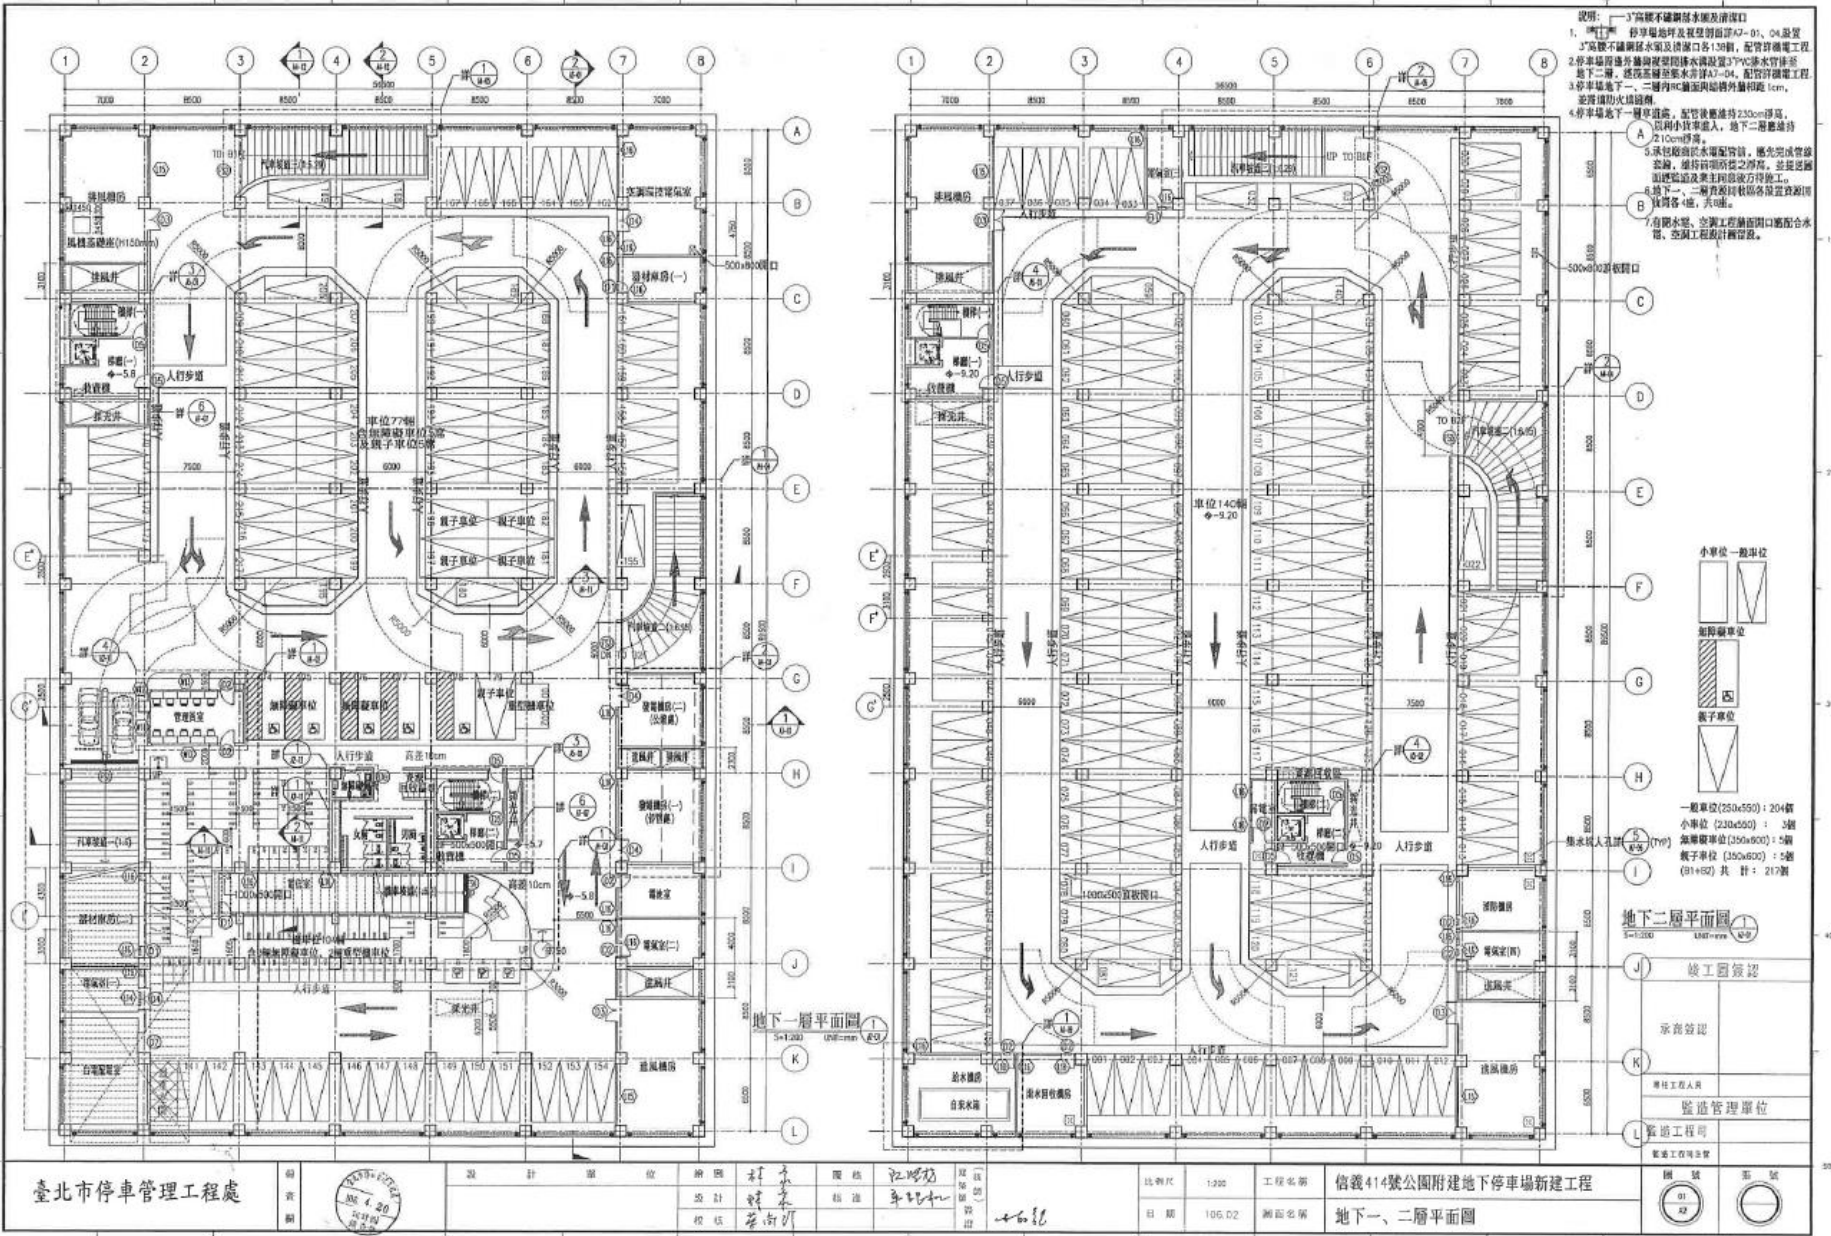

臺北市停車管理工程處




比例尺	1:200	工程名稱	信義414號公園附建地下停車場新建工程
日期	106.02	圖名	地下一、二層平面圖