


30 20 10 0 10 20 30 40 50

林森北路

南京東路

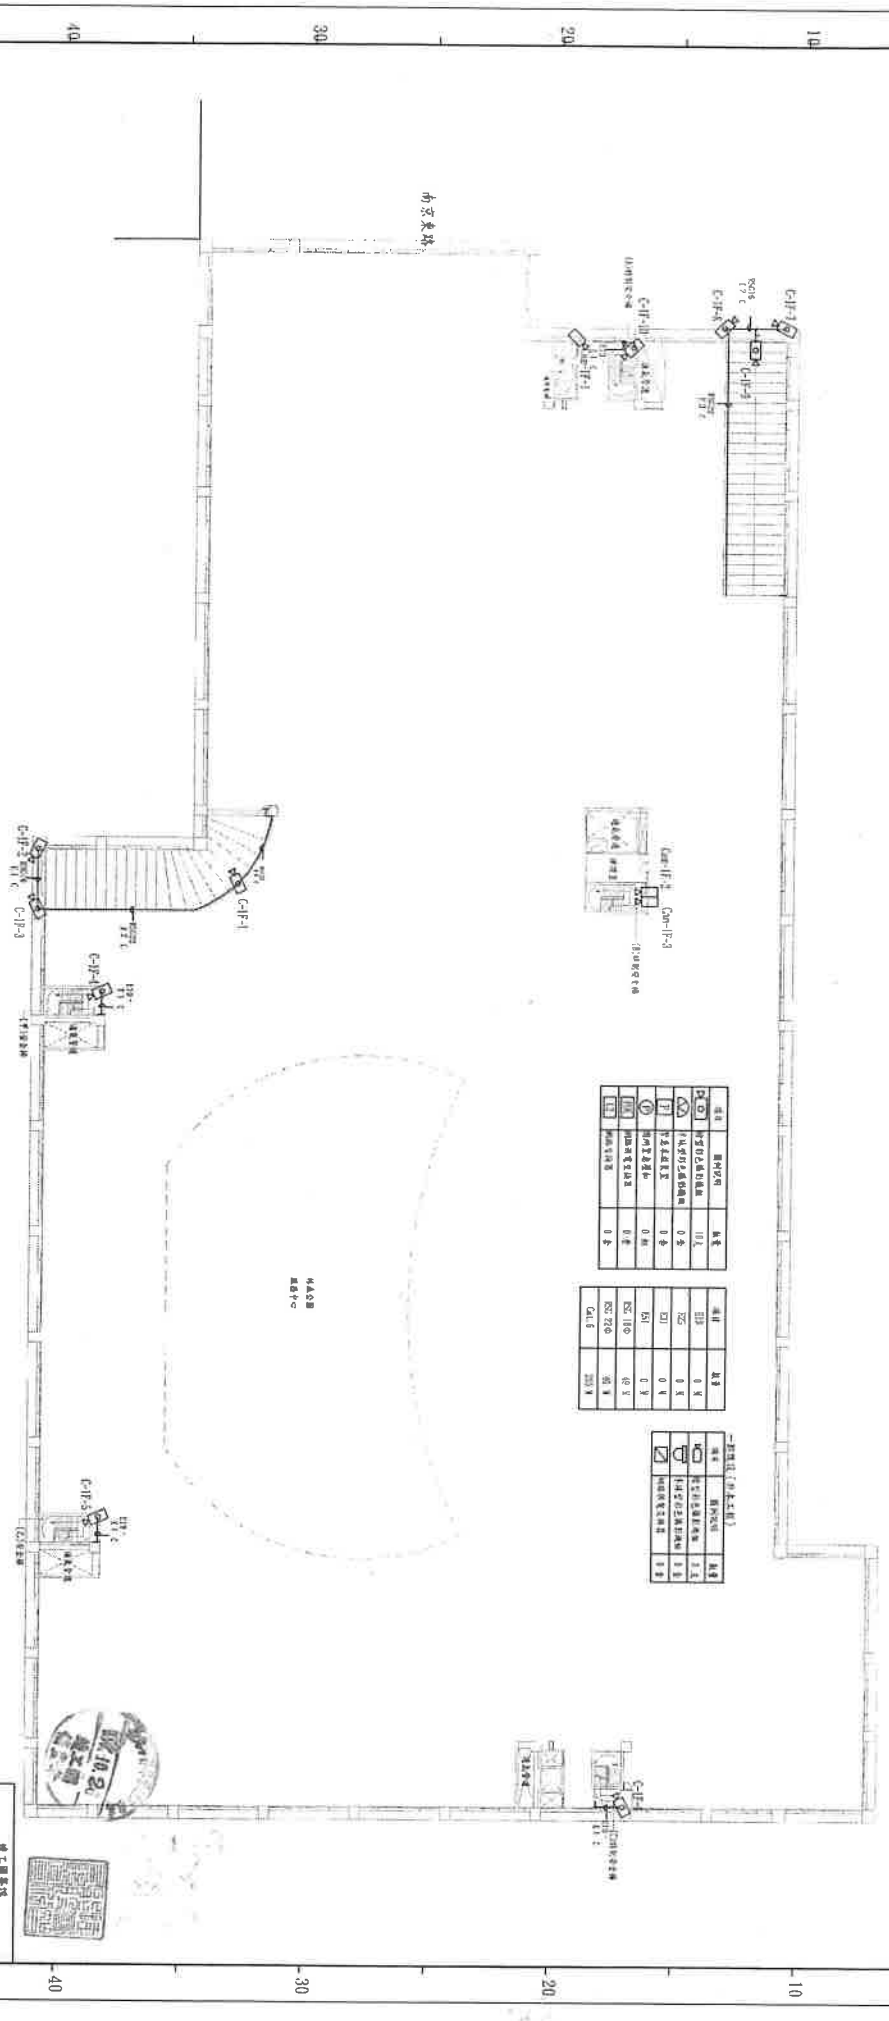





臺北市停車管理工程處


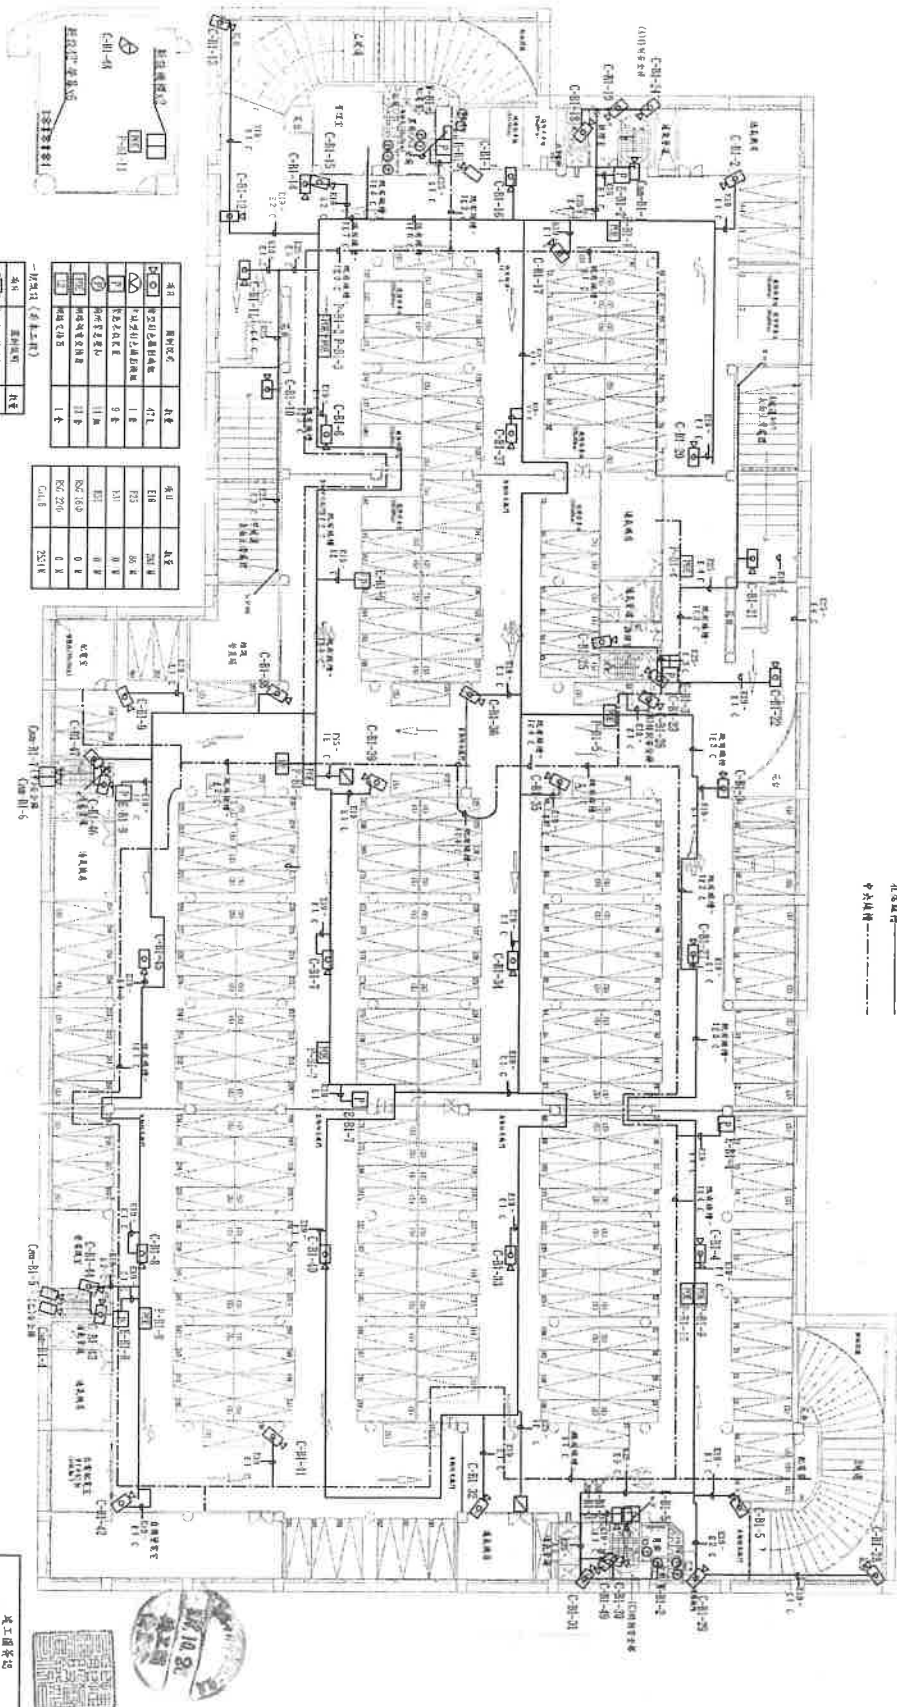

林森公园地下停车场地下一层配置图



30 20 10 0 10 20 30 40 50

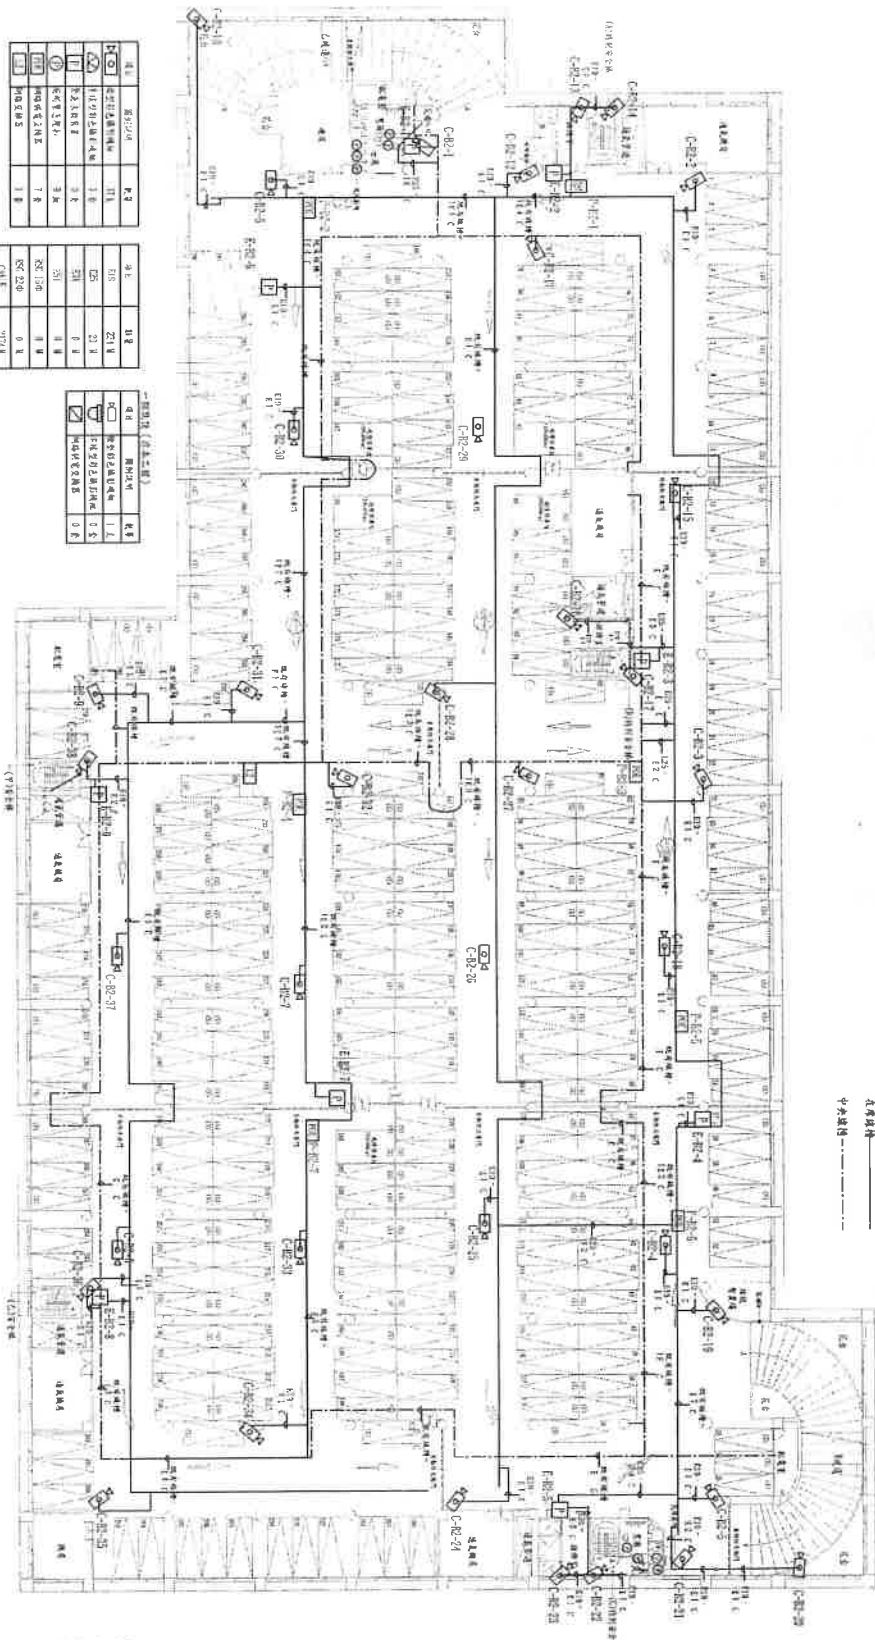

地下二層平面圖




工程圖章	

