


竣工數量

項目	數量
⊖	4 支
Ⓜ	7 支
Ⓜ	1 套
E19	111 M
E25	179 M
E51	0 M
Ⓜ	0 處
Ⓜ	2 套

緊急按鈕與攝影機對應表

按鈕編號	對應攝影機編號
E-0-1	combI-11

地下一層平面圖

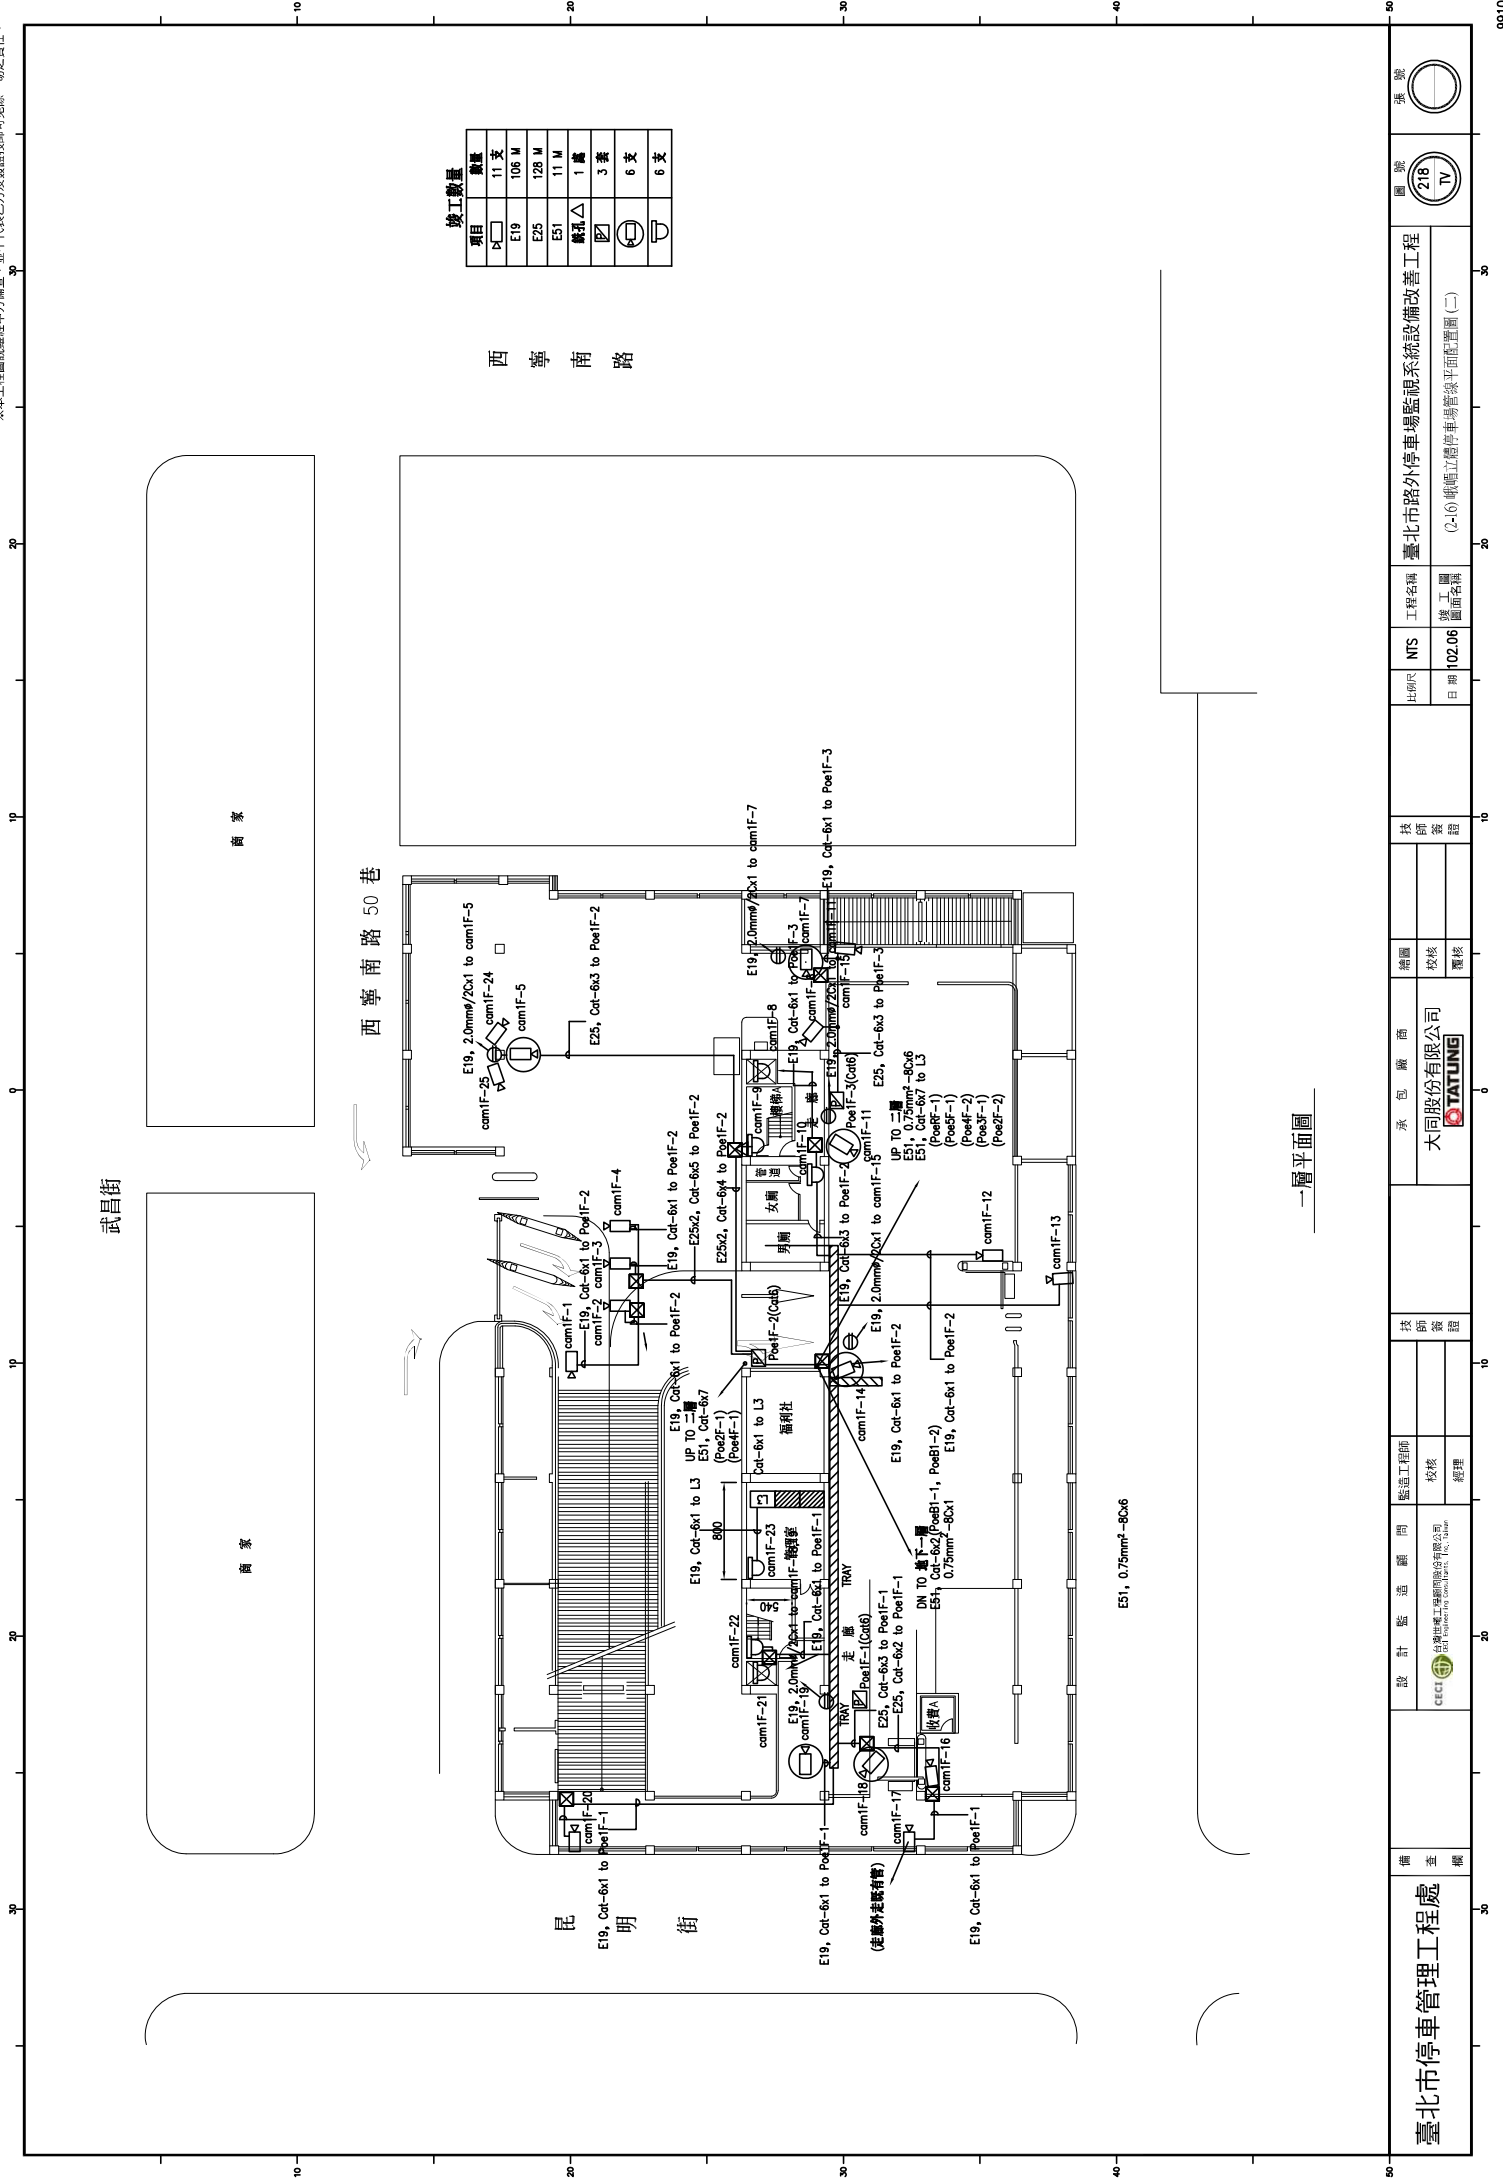

項目	數量
E19	106 M
E25	128 M
E51	11 M

西寧南路

西寧南路 50 巷

武昌街

昆明街

一層平面圖


備查欄	設計監造顧問	監造工程師	技師	技師	技師	技師

西寧南路 50 巷

昆明街

峨嵋街

二層平面圖

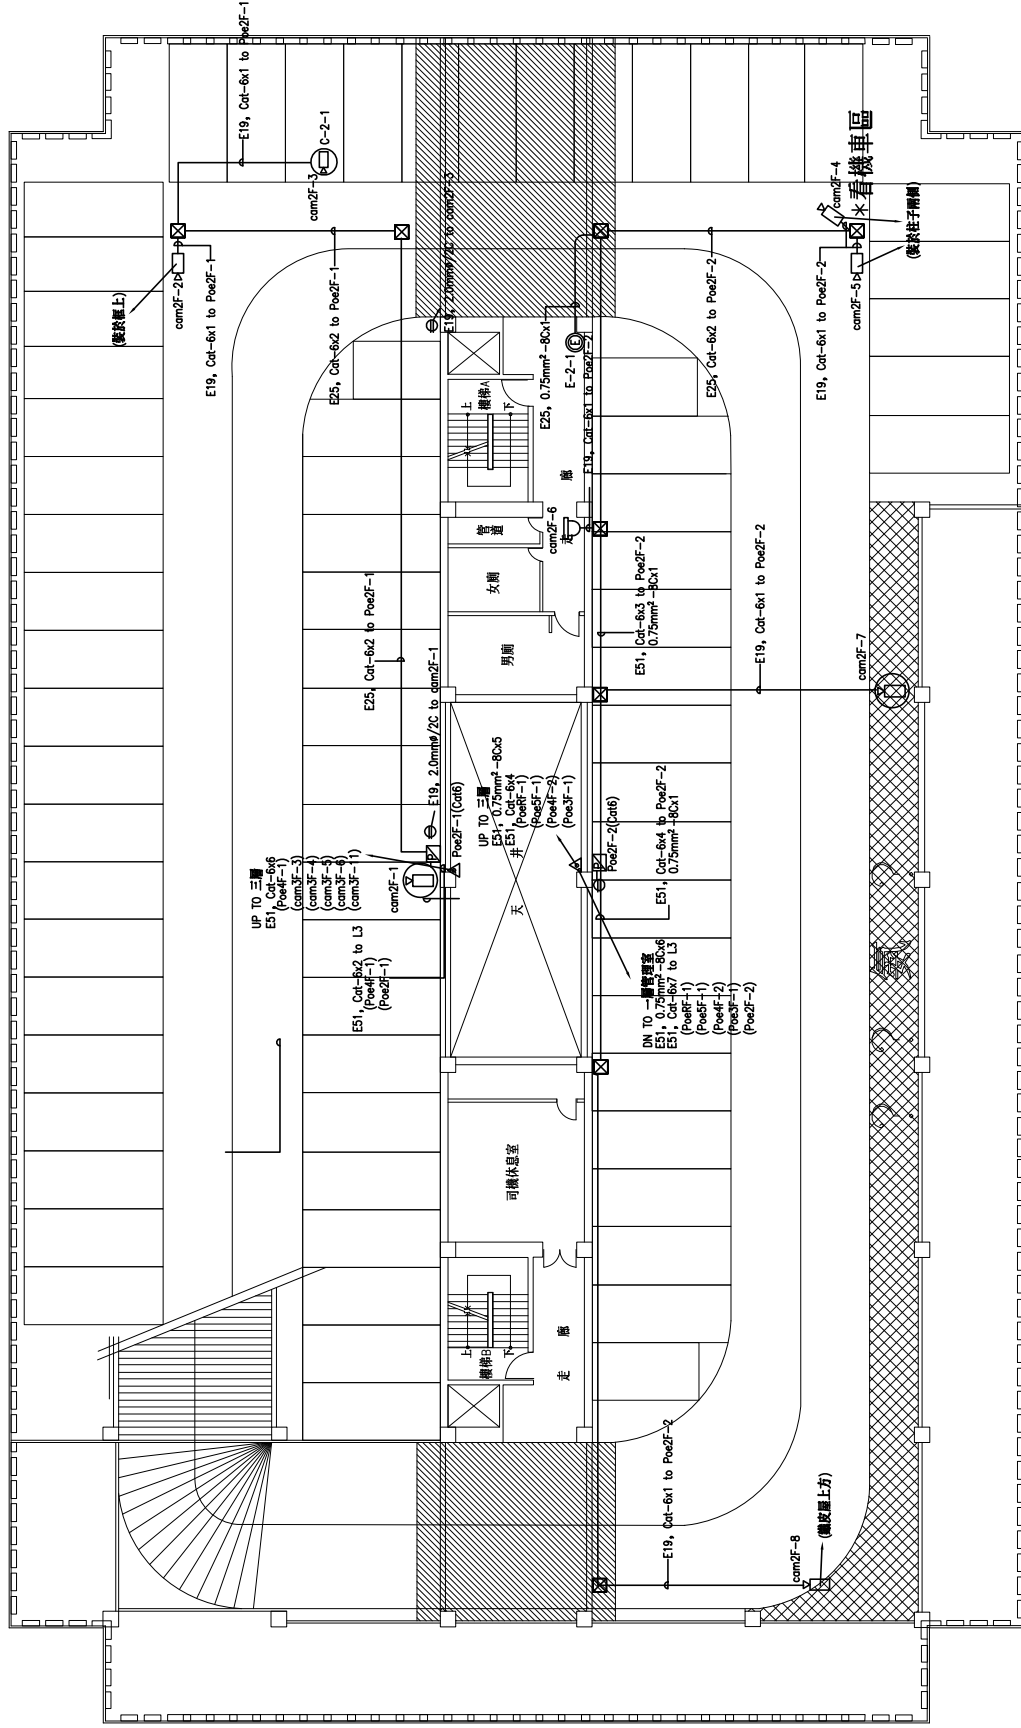

竣工數量

項目	數量
◎	3 支
⊕	4 支
⊙	1 套
E19	64 M
E25	112 M
E51	29 M
⊗	2 處
⊖	2 套
⊕	1 支

緊急按鈕與攝影機對應表

按鈕編號	對應攝影機編號
E-2-1	cam2F-1
E-2-2	cam2F-2

註：詳細安裝位置洽管理人員確認後方可安裝。

臺北市停車管理工程處

設計 監造 顧問
 CEET 台灣世工國際股份有限公司
 CHIN TAIWAN ENGINEERING CONSULTANT, INC. (TSEP)

技師 簽證

技師 簽證

承造廠商
 大同股份有限公司
 TATUNG

編圖 校核 覆核

技師 簽證


出圖日期 NTS
 日期 102.06.06

工程名稱 臺北市路外停車場監視系統設備改善工程
 竣工圖面名稱 (2-16) 峨嵋街立體停車場管線平面配置圖 (二)

圖號 219

張號

西寧南路 50 巷

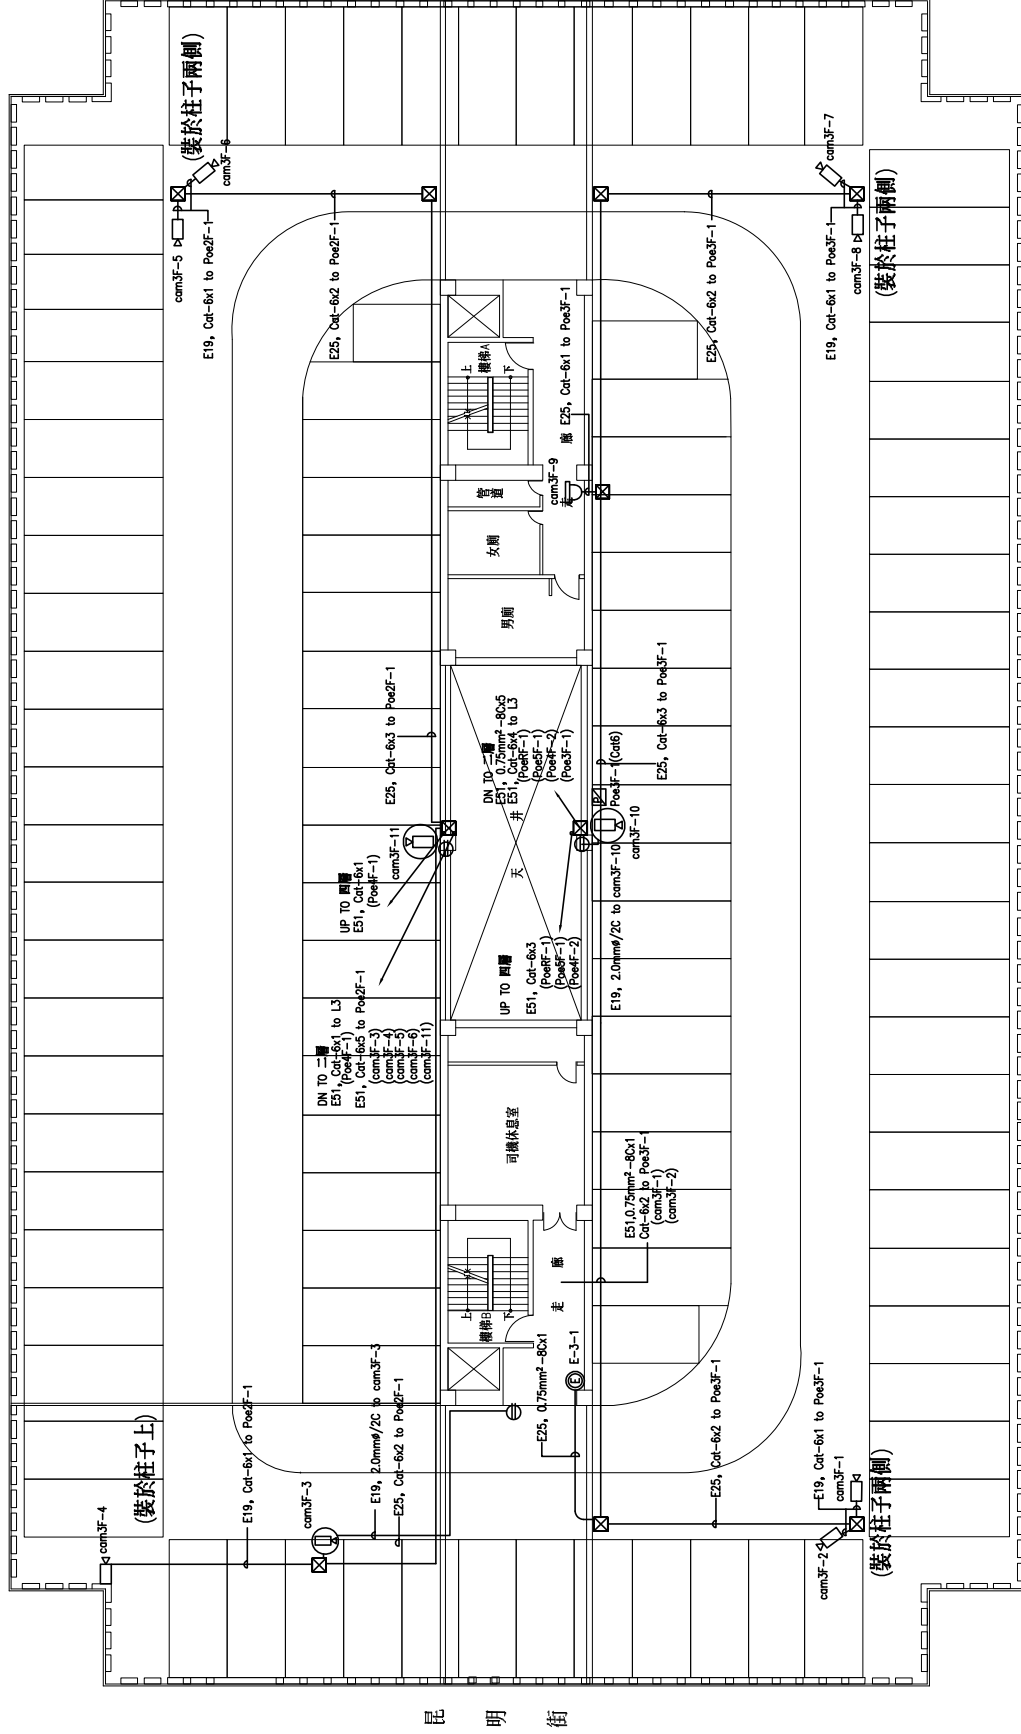

變更設計後數量

項目	數量
⊖	3 支
□	7 支
⊗	1 支
⊙	1 支
E19	57M
E25	157M
E51	10M
鑽孔	0 處
▽	1 支

緊急按鈕與攝影機對應表

按鈕編號	對應攝影機編號
E-3-1	cam3F-1
	cam3F-3

峨嵋街

三層平面圖

註：詳細安裝位置洽管理人員確認後方可安裝。

臺北市停車管理工程處

備查

設計 監造 顧問
 CEET 台灣世工國際股份有限公司
 CHEN TUNG-CHANG, P.E., CEM, CEM, CEM

技師 簽證

技師 簽證
 大同股份有限公司
 TATUNG


技師 簽證
 審核 覆核

出圖/日期
 NTS 102.06

工程名稱
 臺北市路外停車場監視系統設備改善工程
 竣工圖
 圖面名稱
 (2-16) 峨嵋立牌停車場管線平面配置圖 (四)

圖號
 220
 TV
 張號

西寧南路 50 巷

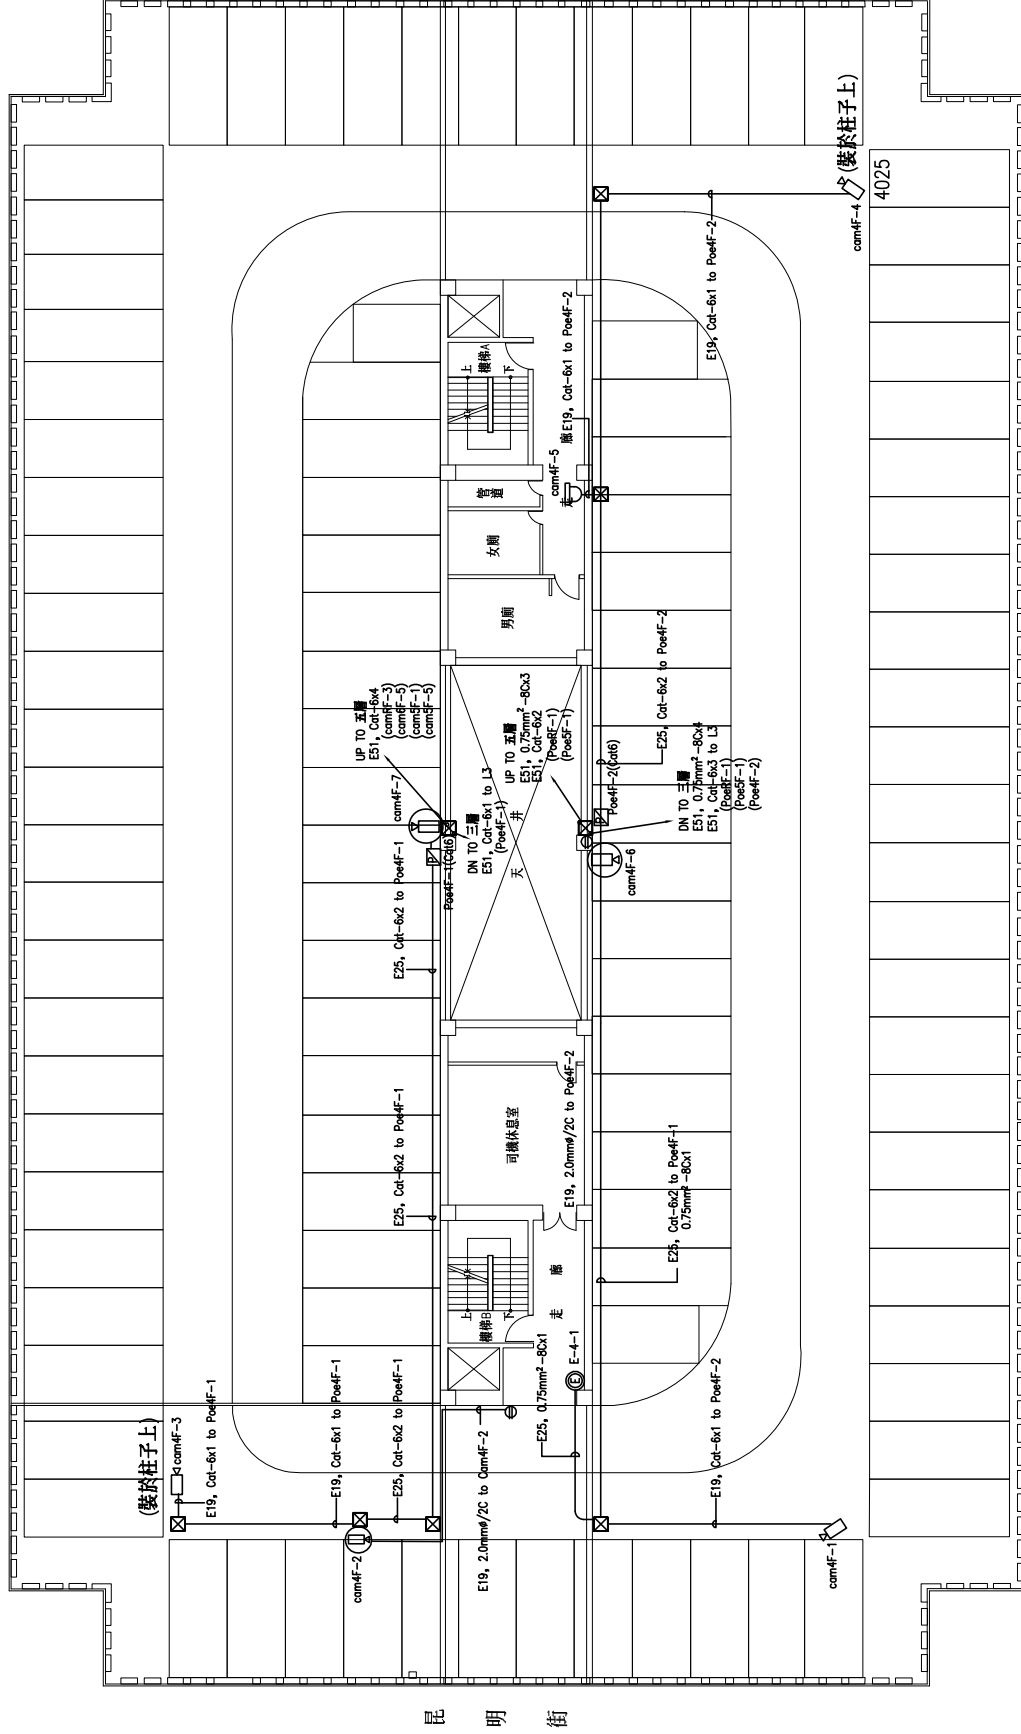

竣工數量

項目	數量
⊗	3 支
⊙	2 支
⊕	1 支
E19	98 M
E25	90 M
E51	11 M
⊖	0 處
⊘	1 支

緊急按鈕與攝影機對應表

緊急按鈕對應攝影機編號	攝影機編號
E-4-1	com4F-2

峨嵋街

四層平面圖

臺北市停車管理工程處

設計 監造 顧問
 CEET
 台灣世工工程顧問股份有限公司
 CEET Engineering Consultant, Inc. Taipei

技師 簽證

技師 簽證

承 包 廠 商
 大同股份有限公司
 TATUNG

繪圖 校核 覆核

技師 簽證


出圖/日期
 NTS
 102.06

工程名稱
 臺北市路外停車場監視系統設備改善工程
 竣工圖
 圖面名稱
 (2-16) 峨嵋街停車場管線平面配置圖 (五)

圖號
 221

張號

西寧南路 50 巷

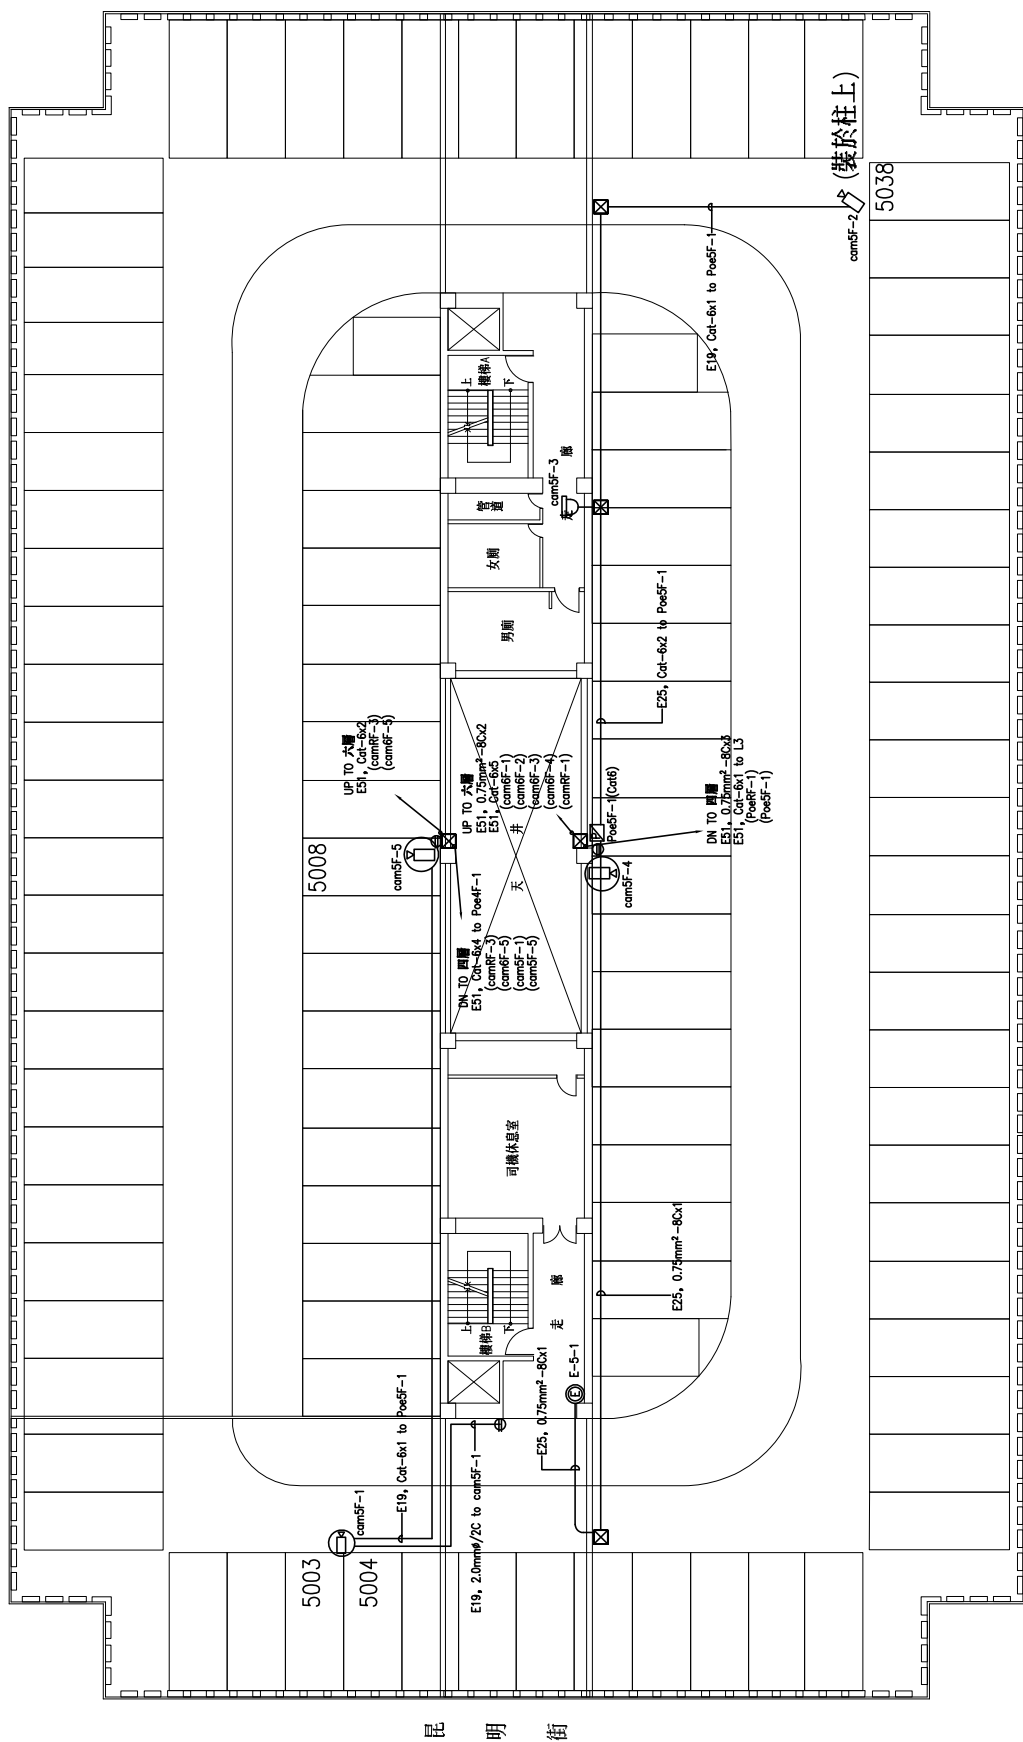

竣工數量

項目	數量
⊖	3 支
□	1 支
○	1 支
⊕	1 支
E19	72 M
E25	47 M
E51	9 M
線槽	0 處
▽	1 支

緊急按鈕與攝影機對應表

按鈕編號	對應攝影機編號
E-5-1	camSF-1

峨嵋街

五層平面圖

註：詳細安裝位置洽管理人員確認後方可安裝。

臺北市停車管理工程處

備查

設計 監造顧問
 CEET 台灣世工建設股份有限公司
 CHIN TAI CONSTRUCTION, INC. (TSP)

監造工程師
 校核 經理

技師 簽證

技師 簽證

承包廠商
 大同股份有限公司
TATUNG

繪圖 校核 覆核

技師 簽證

出納/RS
 NTS 日期 102.06

工程名稱
 臺北市路外停車場監視系統設備改善工程
 竣工圖
 圖面名稱
 (2-16) 峨嵋立構停車場管線平面配置圖 (六)


圖號
 222
 TV

張號

西寧南路 50 巷

峨嵋街

六層平面圖

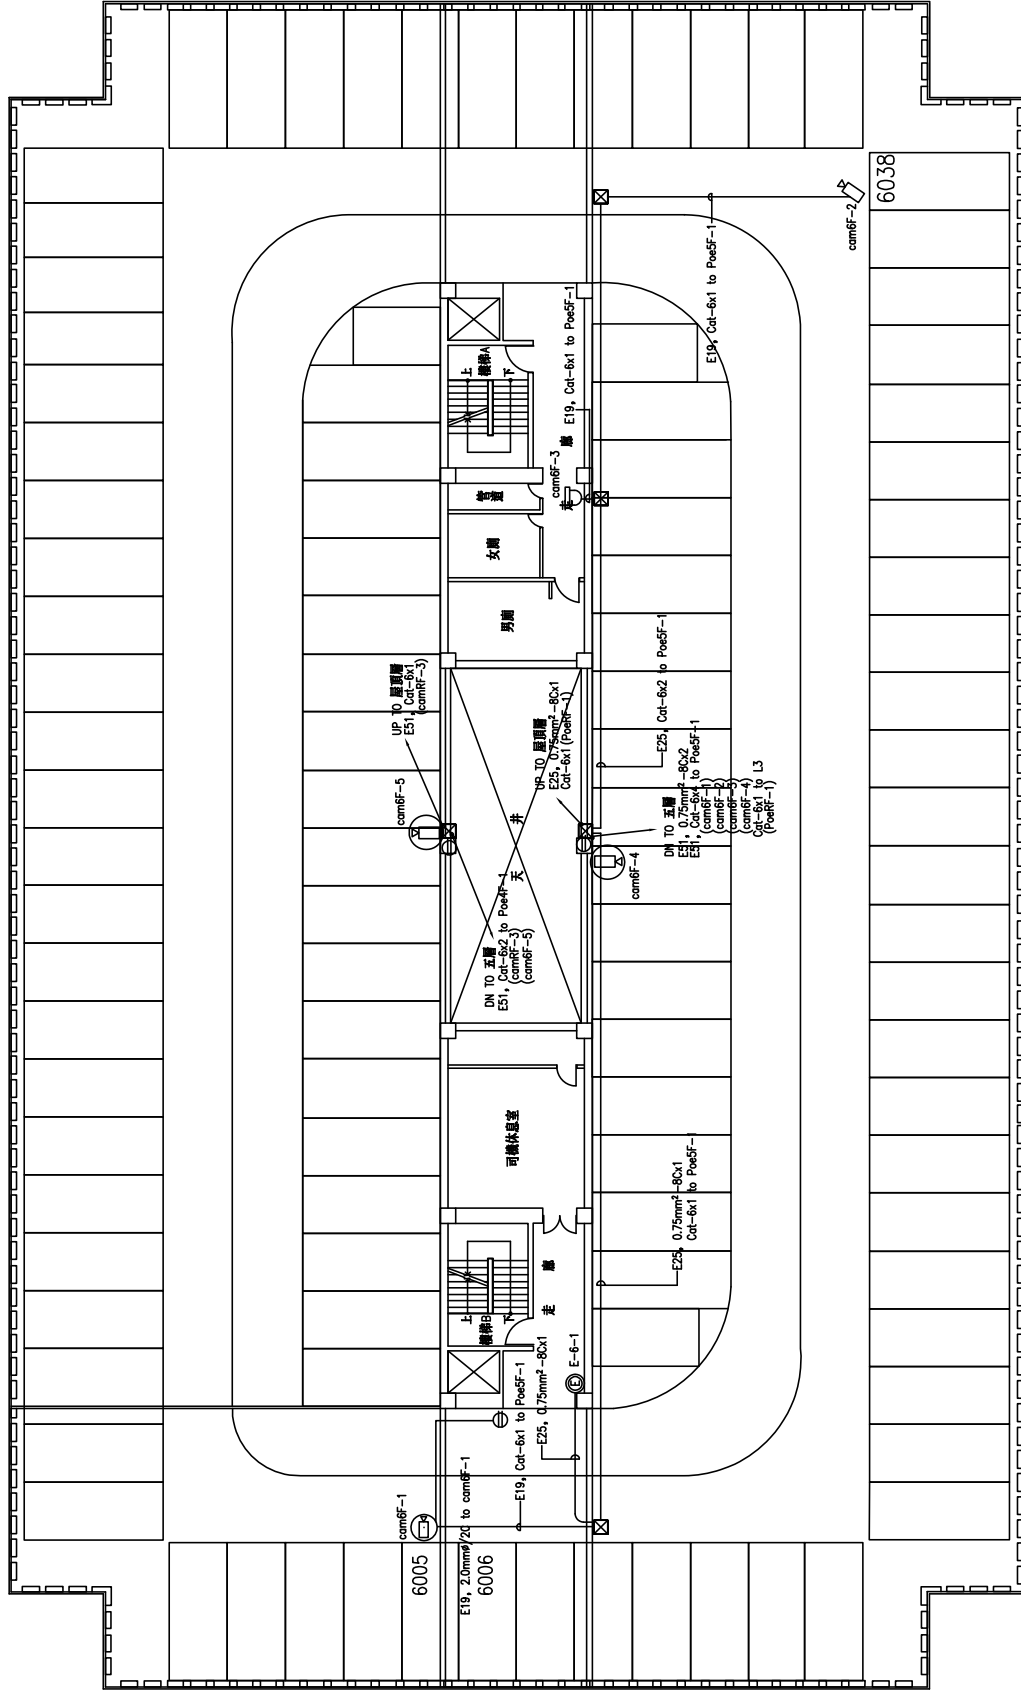

竣工數量

項目	數量
⊖	3 支
⊕	1 支
⊗	0 套
⊙	1 套
E19	65 M
E25	59 M
E51	4 M
喇叭	0 處
⊖	1 支

緊急按鈕與攝影機對應表

按鈕編號	對應攝影機編號
E-6-1	cam6F-1

臺北市停車管理工程處

備查

設計 監造 顧問
 CEET 台灣世安工程顧問股份有限公司
 CHIAI ENGINEERING CONSULTANTS, INC. / CHIAI

技師 簽證
 技師 簽證

承包廠商
 大同股份有限公司
 TATUNG

繪圖 校核 覆核
 技師 簽證


工程名稱
 NTS 臺北市路外停車場監視系統設備改善工程
 日期 102.06
 竣工圖
 圖面名稱 (2-16) 峨嵋立牌停車場管線平面配置圖 (七)

圖號 223 TV
 張數

西寧南路 50 巷

峨嵋街

昆明街

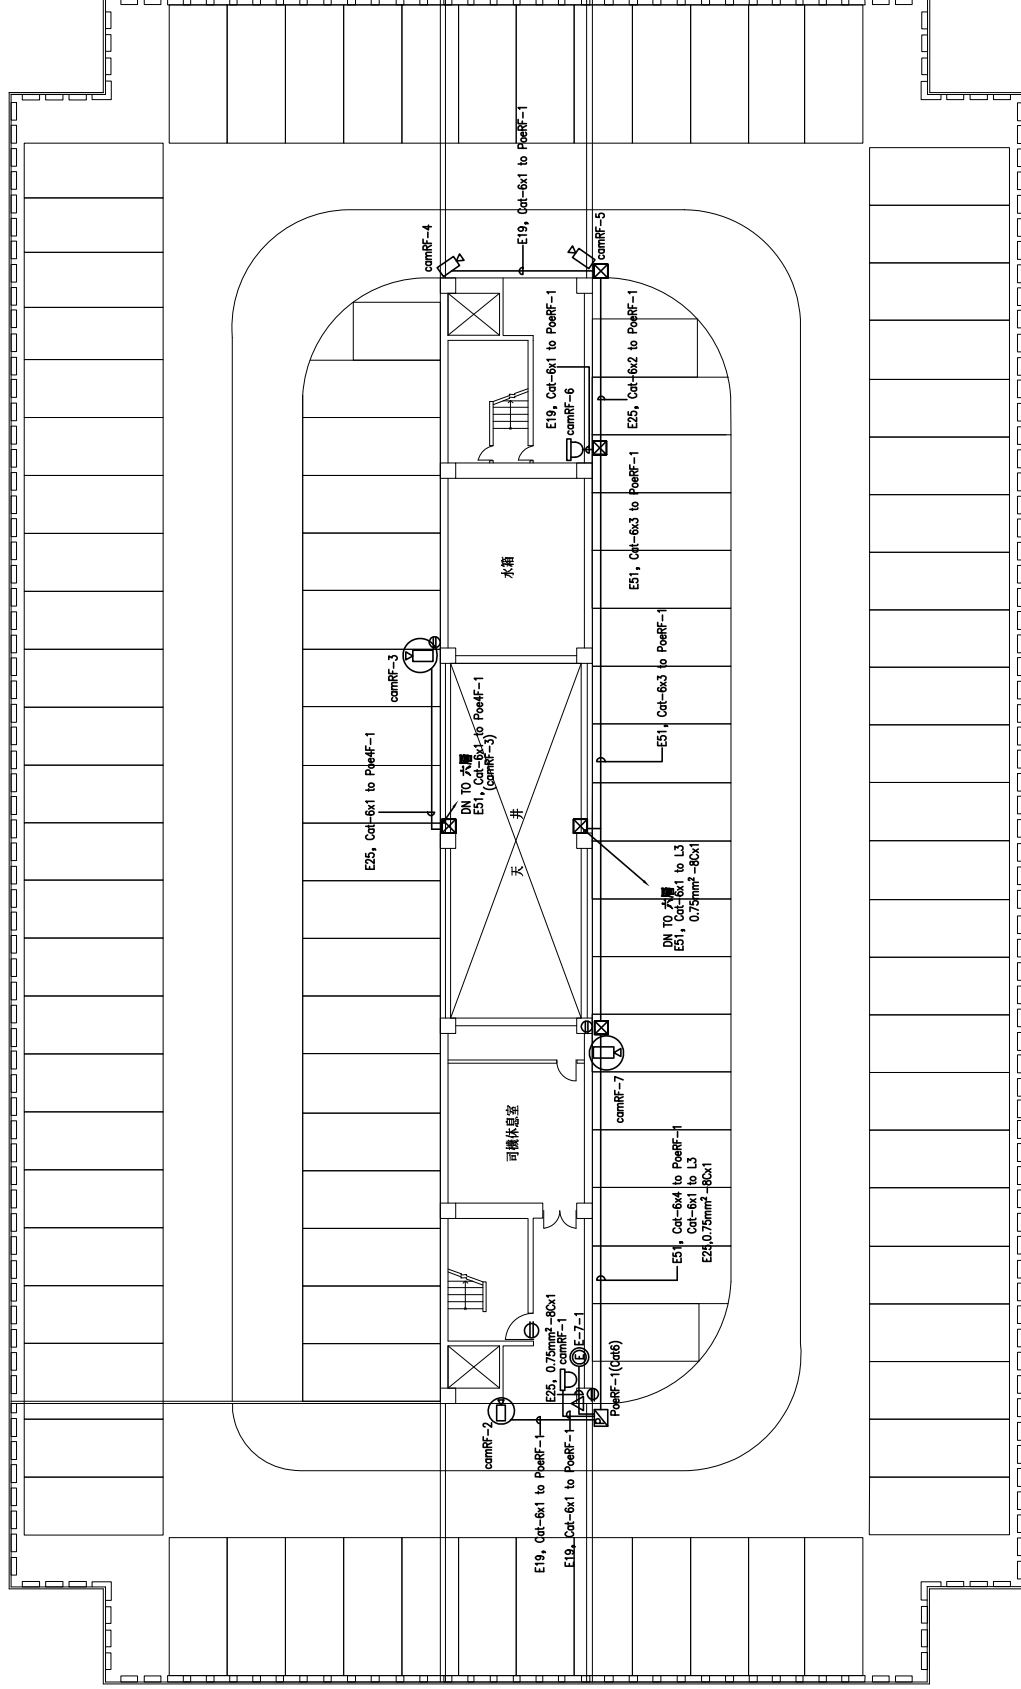

變更設計後數量

項目	數量
⊖	3 支
⊕	2 支
⊙	1 支
E19	106M
E25	37 M
E51	36 M
⊖	1 支
⊕	1 支
⊙	2 支

緊急按鈕與攝影機對應表

按鈕編號	對應攝影機編號
E-7-1	camRF-1

屋頂層平面圖

臺北市停車管理工程處

備查

設計 監造 顧問

CECT
 台灣世工國際股份有限公司
 C&T Engineering Consultant, Inc. Taipei

監造工程師
 校核
 經理

技師 簽證

技師 簽證

承 包 廠 商
 大同股份有限公司
 TATUNG

繪圖
 校核
 覆核

技師 簽證

工程名稱
 NTS
 臺北市路外停車場監視系統設備改善工程

圖面名稱
 102.06
 竣工圖

圖 號
 224
 TV

張 號