


修改日期	修正者	修正日期	簽章	簽章日期
REVISION	REV. BY	REV. DATE		
[業主]		[設計機電單位]		
臺北市政府都市發展局		孫文朝建築師事務所 蔡員誠建築師事務所		
[施工廠商]		[圖名]		
國訂營造股份有限公司 新記機電股份有限公司		地下三層平面圖		

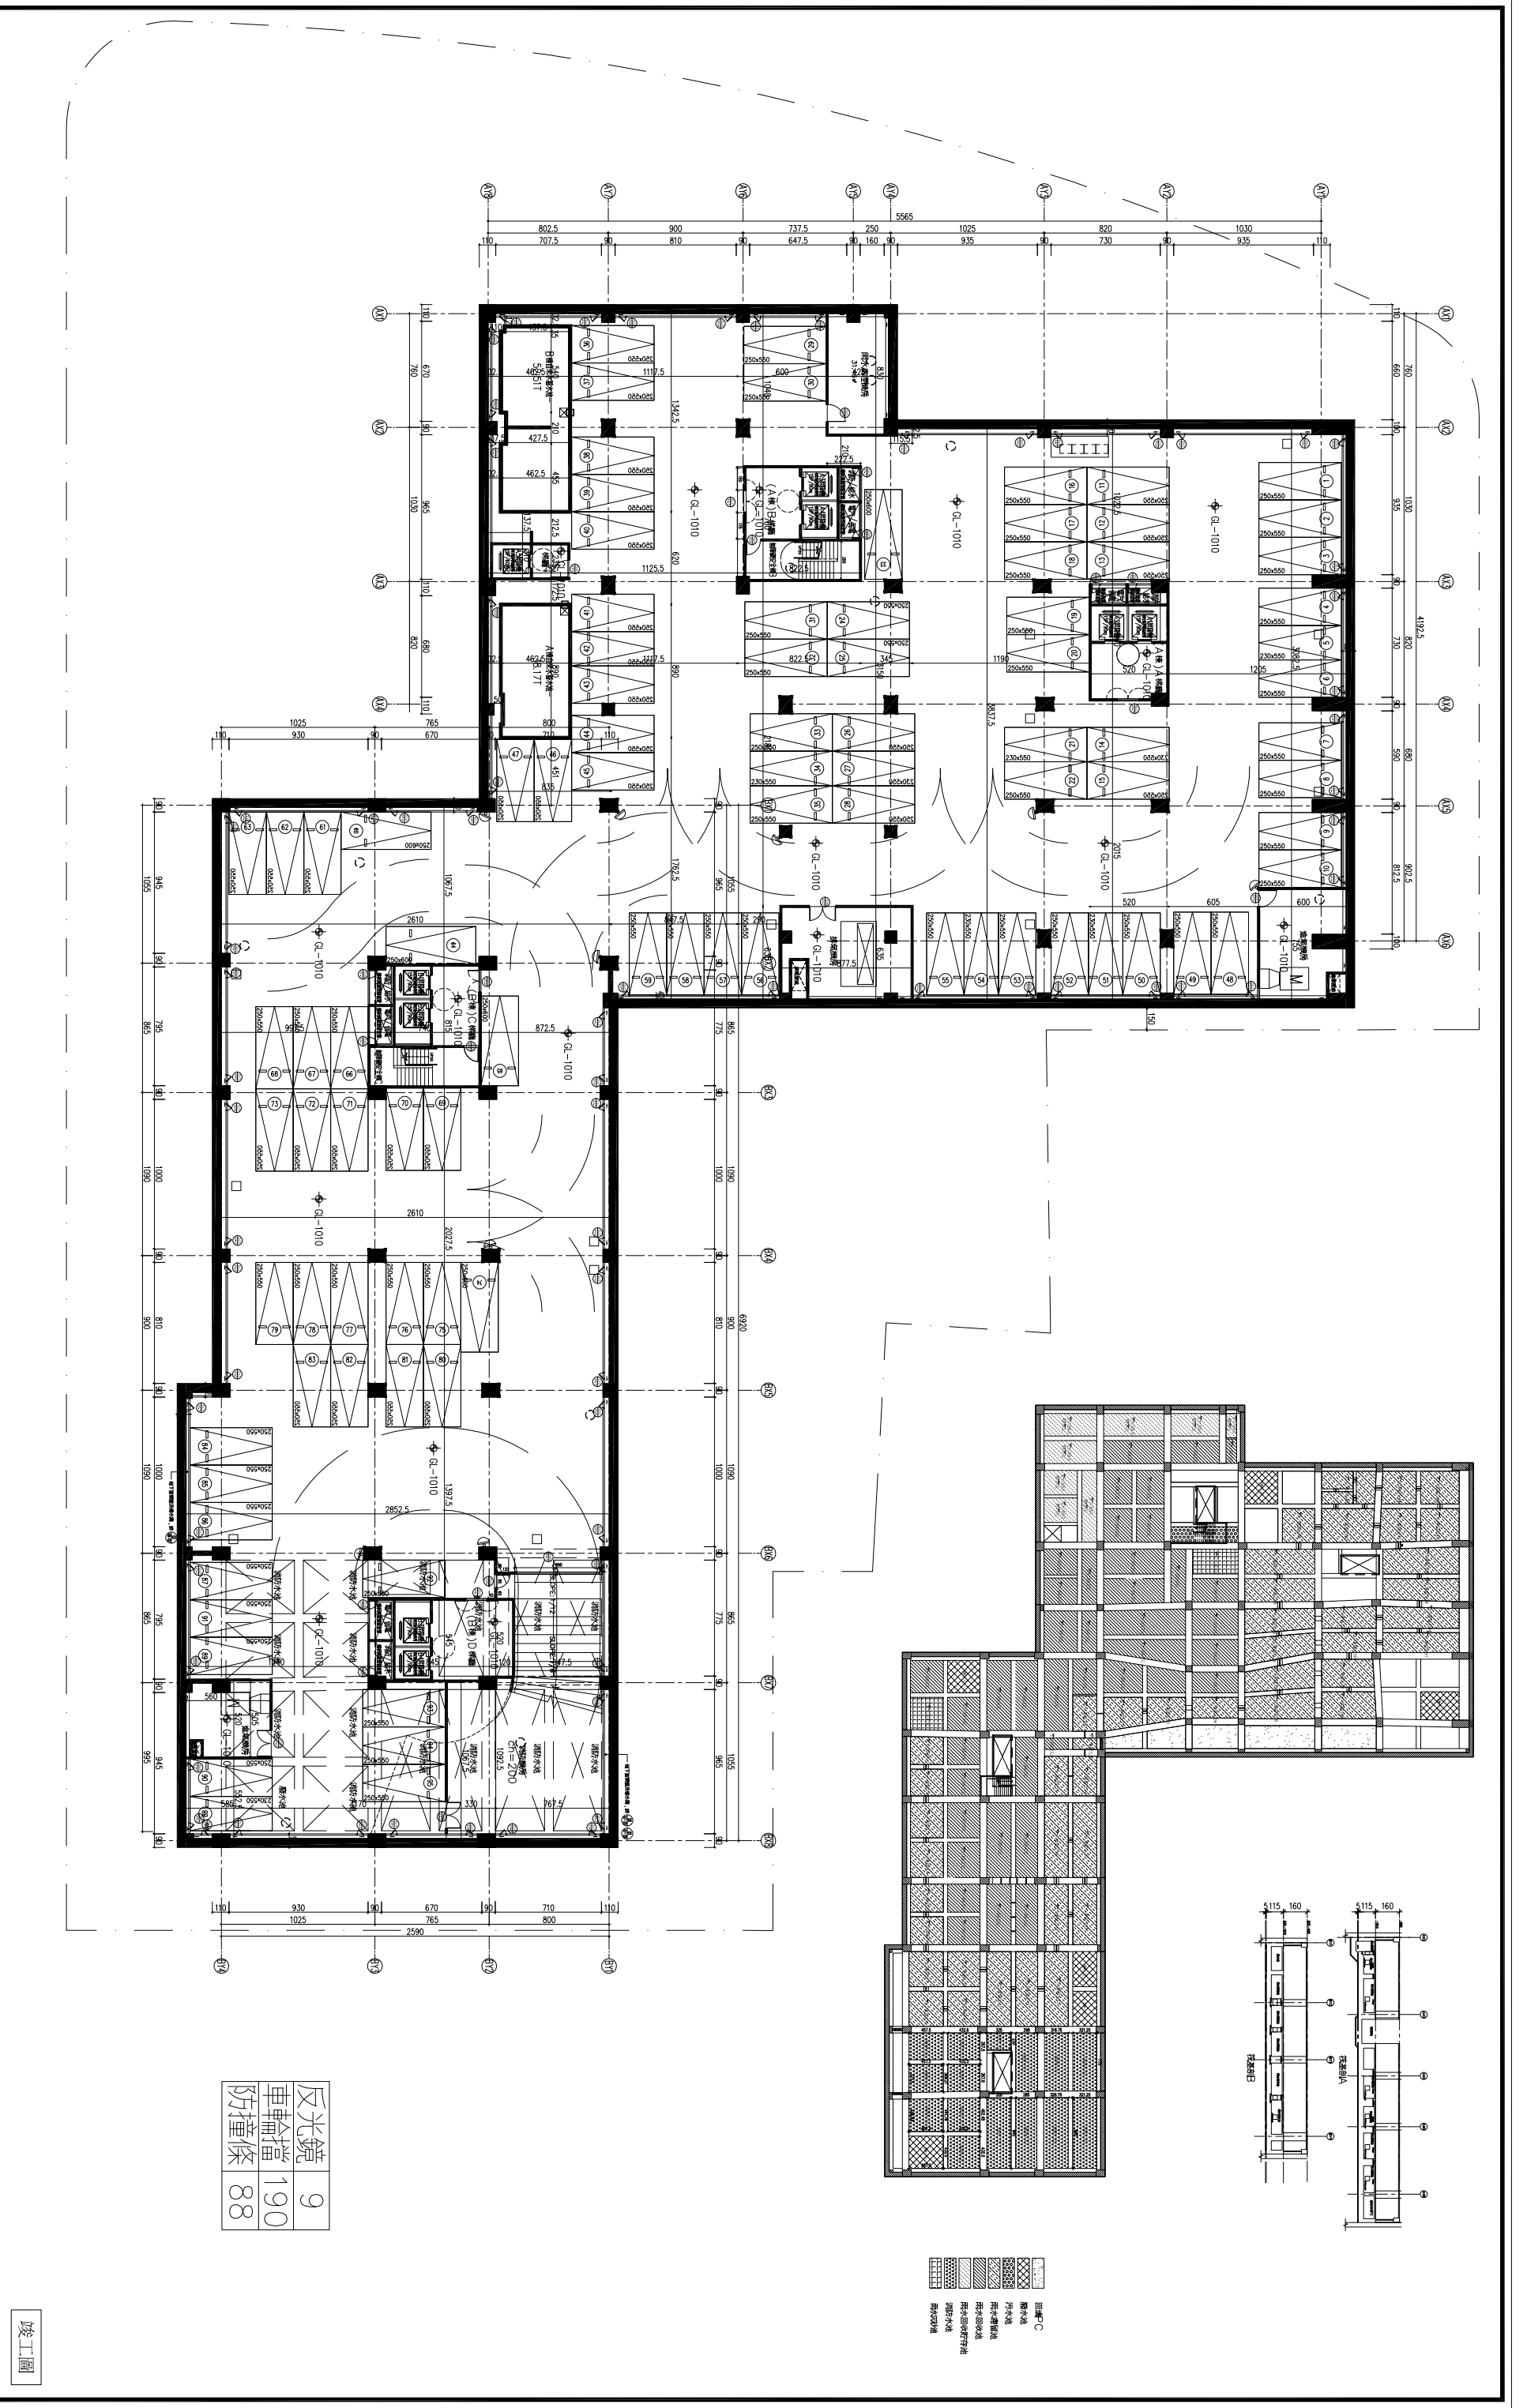

竣工圖

反光鏡	9
車輪擋	190
防撞條	88

工程名稱 PROJECT
臺北市南港區小彎基地
公共住宅新建工程

圖名 DRAWING TITLE
地下三層平面圖

比例 SCALE
A1=1/200
A2=1/400

單位 UNIT
MM

日期 DATE
110.11.24

業務號
10830

圖號
A2-02

張號
20 / 222

圖文
VOL. 1