

青年公園棒球場地地下停車場使用範圍及 附屬設施一覽表

- 1、基地使用範圍：
詳信青年公園棒球場地地下停車場契約並依現場點交為主。

- 2、重要附屬設施：
詳青年公園棒球場地地下停車場設備設施清冊並依現場點交為主。

- 3、青年公園棒球場地地下停車場示意圖，如附圖（詳細車格位之配置地點依現場點交為主）。

- 4、其餘詳細設施依現場點交紀錄為主。

2-19青年公園棒球場地下停車場主要設施及設備清冊																										
項次	項目	單位	斜坡道及出入口處	停車空間	管理室	男廁所	女廁所	身障廁所	消防室	排風室	送風室	電氣室	發電機室	配電室	電信機房	儲藏室	1號樓梯	2號樓梯	3號樓梯	4號樓梯	5號樓梯	6號樓梯	7號樓梯	數量		
七 衛生器具設備工程																										
1	坐式馬桶廁所配件全水箱式--省水標章	套				1	1	2																	4	
2	蹲式馬桶廁所配件全水箱式--省水標章	套				1	1																		2	
3	烘手機	套				1	1	1																	3	
4	尿布台	組					1	1																	2	
5	掛牆式面盆配件全--省水標章行動不便者用 含:安全扶手x2	套				3	2	2																	7	
6	三重明鏡寬度配合面盆.高90公分.厚5公厘.四周鏡邊磨平	片					2	1															0	3		
7	三重明鏡寬度配合面盆.寬80公分.高90公分四周鏡邊磨平	片				1																	0	1		
8	大型立式小便斗配件全--電沖,省水標章	只				3																				
9	高背拖布盆配件全--省水標章	套				1	0																			
10	抽排風機	台				1	1	1																	3	
11	天花板風扇	台			1	1	2	1																	5	
八 消防系統																										
1	受信總機	套			1																				1	
2	防火鐵捲門	座		12																					12	
3	緊急照明燈	組		73																					73	
4	出口標示燈	組		16																					16	
5	避難方向指示燈	組		31																					31	
6	滅火器	支		72	1																				73	
7	消防栓箱(每1消防栓箱含水帶2條、瞄子1個,連接頭1個)	座		12																					12	
8	消防泵浦(水、泡沫)	組							1																1	
9	消防泡沫原液槽	組							1																1	
10	消防泡沫、灑水幫浦控制盤	組							1																1	
九 電力設備																										
1	電錶、設施控制盤及管路配線等	套		1																					1	
2	排風機控制盤	組	0	2	0	0	0	0		1	1														4	
3	污、廢水幫浦控制盤	組	0	2					1	1	1														5	
4	大禹組合式防水閘門板	組		0	0												2	1							3	
十 停管設備																										
1	車位在席偵測系統	套		1																					1	
2	車位在席指示燈	顆		137																					137	
3	智慧尋車系統	台															2	1	1						4	
4	樓層剩餘車位顯示燈箱	座		6																					6	
5	繳費機	台															1	1	1						3	


竣工圖

說明:

1. 監視系統設備應註明規格，請於系統圖位示圖標顯示。
2. 本圖監視系統運作功能正常，部分不屬本次水試項目之相關設備及管線，如一期監視系統已安裝完成之攝影機及管線等，請向施工或維修商說明設備檢核是否維持正常運作功能，本項圖責任施工，但如屬一期監視系統設備管線故障，應由施工廠商負責檢核及修復。
3. 監視系統管線光纜應預留適當長度，除廠商應預留管線與施工無關之外，施工後之管線項目應由廠商負責檢核及修復。
4. 監視系統管線每10公尺內應至少有一處防水保護措施，顯示工程管線及管線用途。
5. 監視系統管線之管線應預留適當長度，除廠商應預留管線與施工無關之外，施工後之管線項目應由廠商負責檢核及修復。

攝影機安裝位置 (不屬本工程)


圖號	數量
D-1	5 架
D-2	1 架

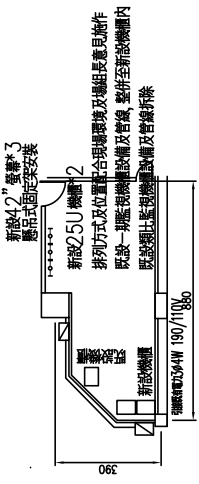

管理室配置示意圖 No Scale

圖例	圖例說明	數量
D-1	高解析彩色攝影機組 (槍型)	15
D-2	高解析彩色攝影機組 (槍型/單面開口)	4
D-3	高解析彩色攝影機組 (槍型/戶外槍型)	0
D-4	全功能迴轉式彩色攝影機組	0
D-5	高解析彩色攝影機組 (半球型)	6
D-6	緊急求救裝置 (含數位式攝影機、緊急求救按鈕、呼叫按鈕、蜂鳴器、攝影機及中文顯示LED燈力廣播、中文錄音功能等)	4
D-7	攝影機室內高解析彩色攝影機組 2.0mm, 室外SUS304 不銹鋼, 5mm	0
D-8	廁所緊急求救按鈕	6
D-9	網路交換機 (附維網線)	0
D-10	攝影機室內高解析彩色攝影機組 2.0mm, 室外SUS304 不銹鋼, 5mm (POE可合併攝影機)	6

竣工圖章	
承辦商	監理工程師
專任工程人員	監理工程單位
監理工程師	監理工程單位
監理工程師	監理工程單位

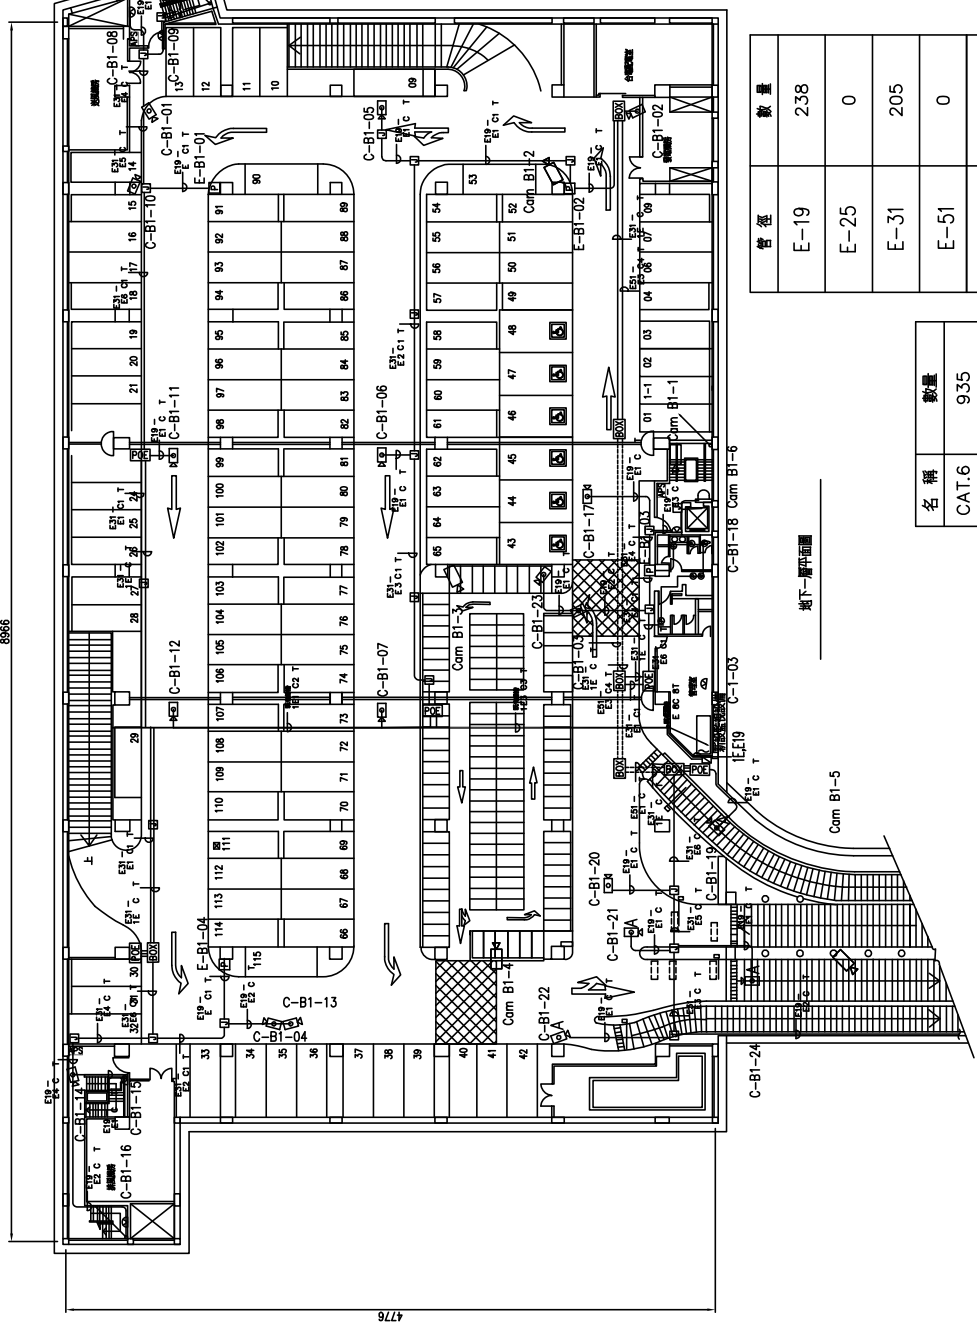

管徑	數量
E-19	238
E-25	0
E-31	205
E-51	0
RSC 16 Ø	0
RSC 22 Ø	0

名稱	數量
CAT.6	935
控制線	381
光纖	0

臺北市停車管理工程處

設計單位: 高誠工程顧問股份有限公司
 高誠工程顧問股份有限公司
 Goshen Engineering Consultants Co., Ltd.
 TEL: 02-2798-6666 FAX: 02-2798-9795
 110271, taipei@goehon.com.tw

圖號: A1 1:200
 A3 1:400
 日期: 105.06.22

