


小彎及行善等 2 處社會住宅地下停車場 使用範圍及附屬設施一覽表

- 1、基地使用範圍：
詳小彎及行善等 2 處社會住宅地下停車場契約並依現場點交為主。

- 2、重要附屬設施：
詳小彎及行善等 2 處社會住宅地下停車場設備設施清冊並依現場點交為主。

- 3、小彎及行善等 2 處社會住宅地下停車場示意圖，如附圖（詳細車格位之配置地點依現場點交為主）。

- 4、其餘詳細設施依現場點交紀錄為主。

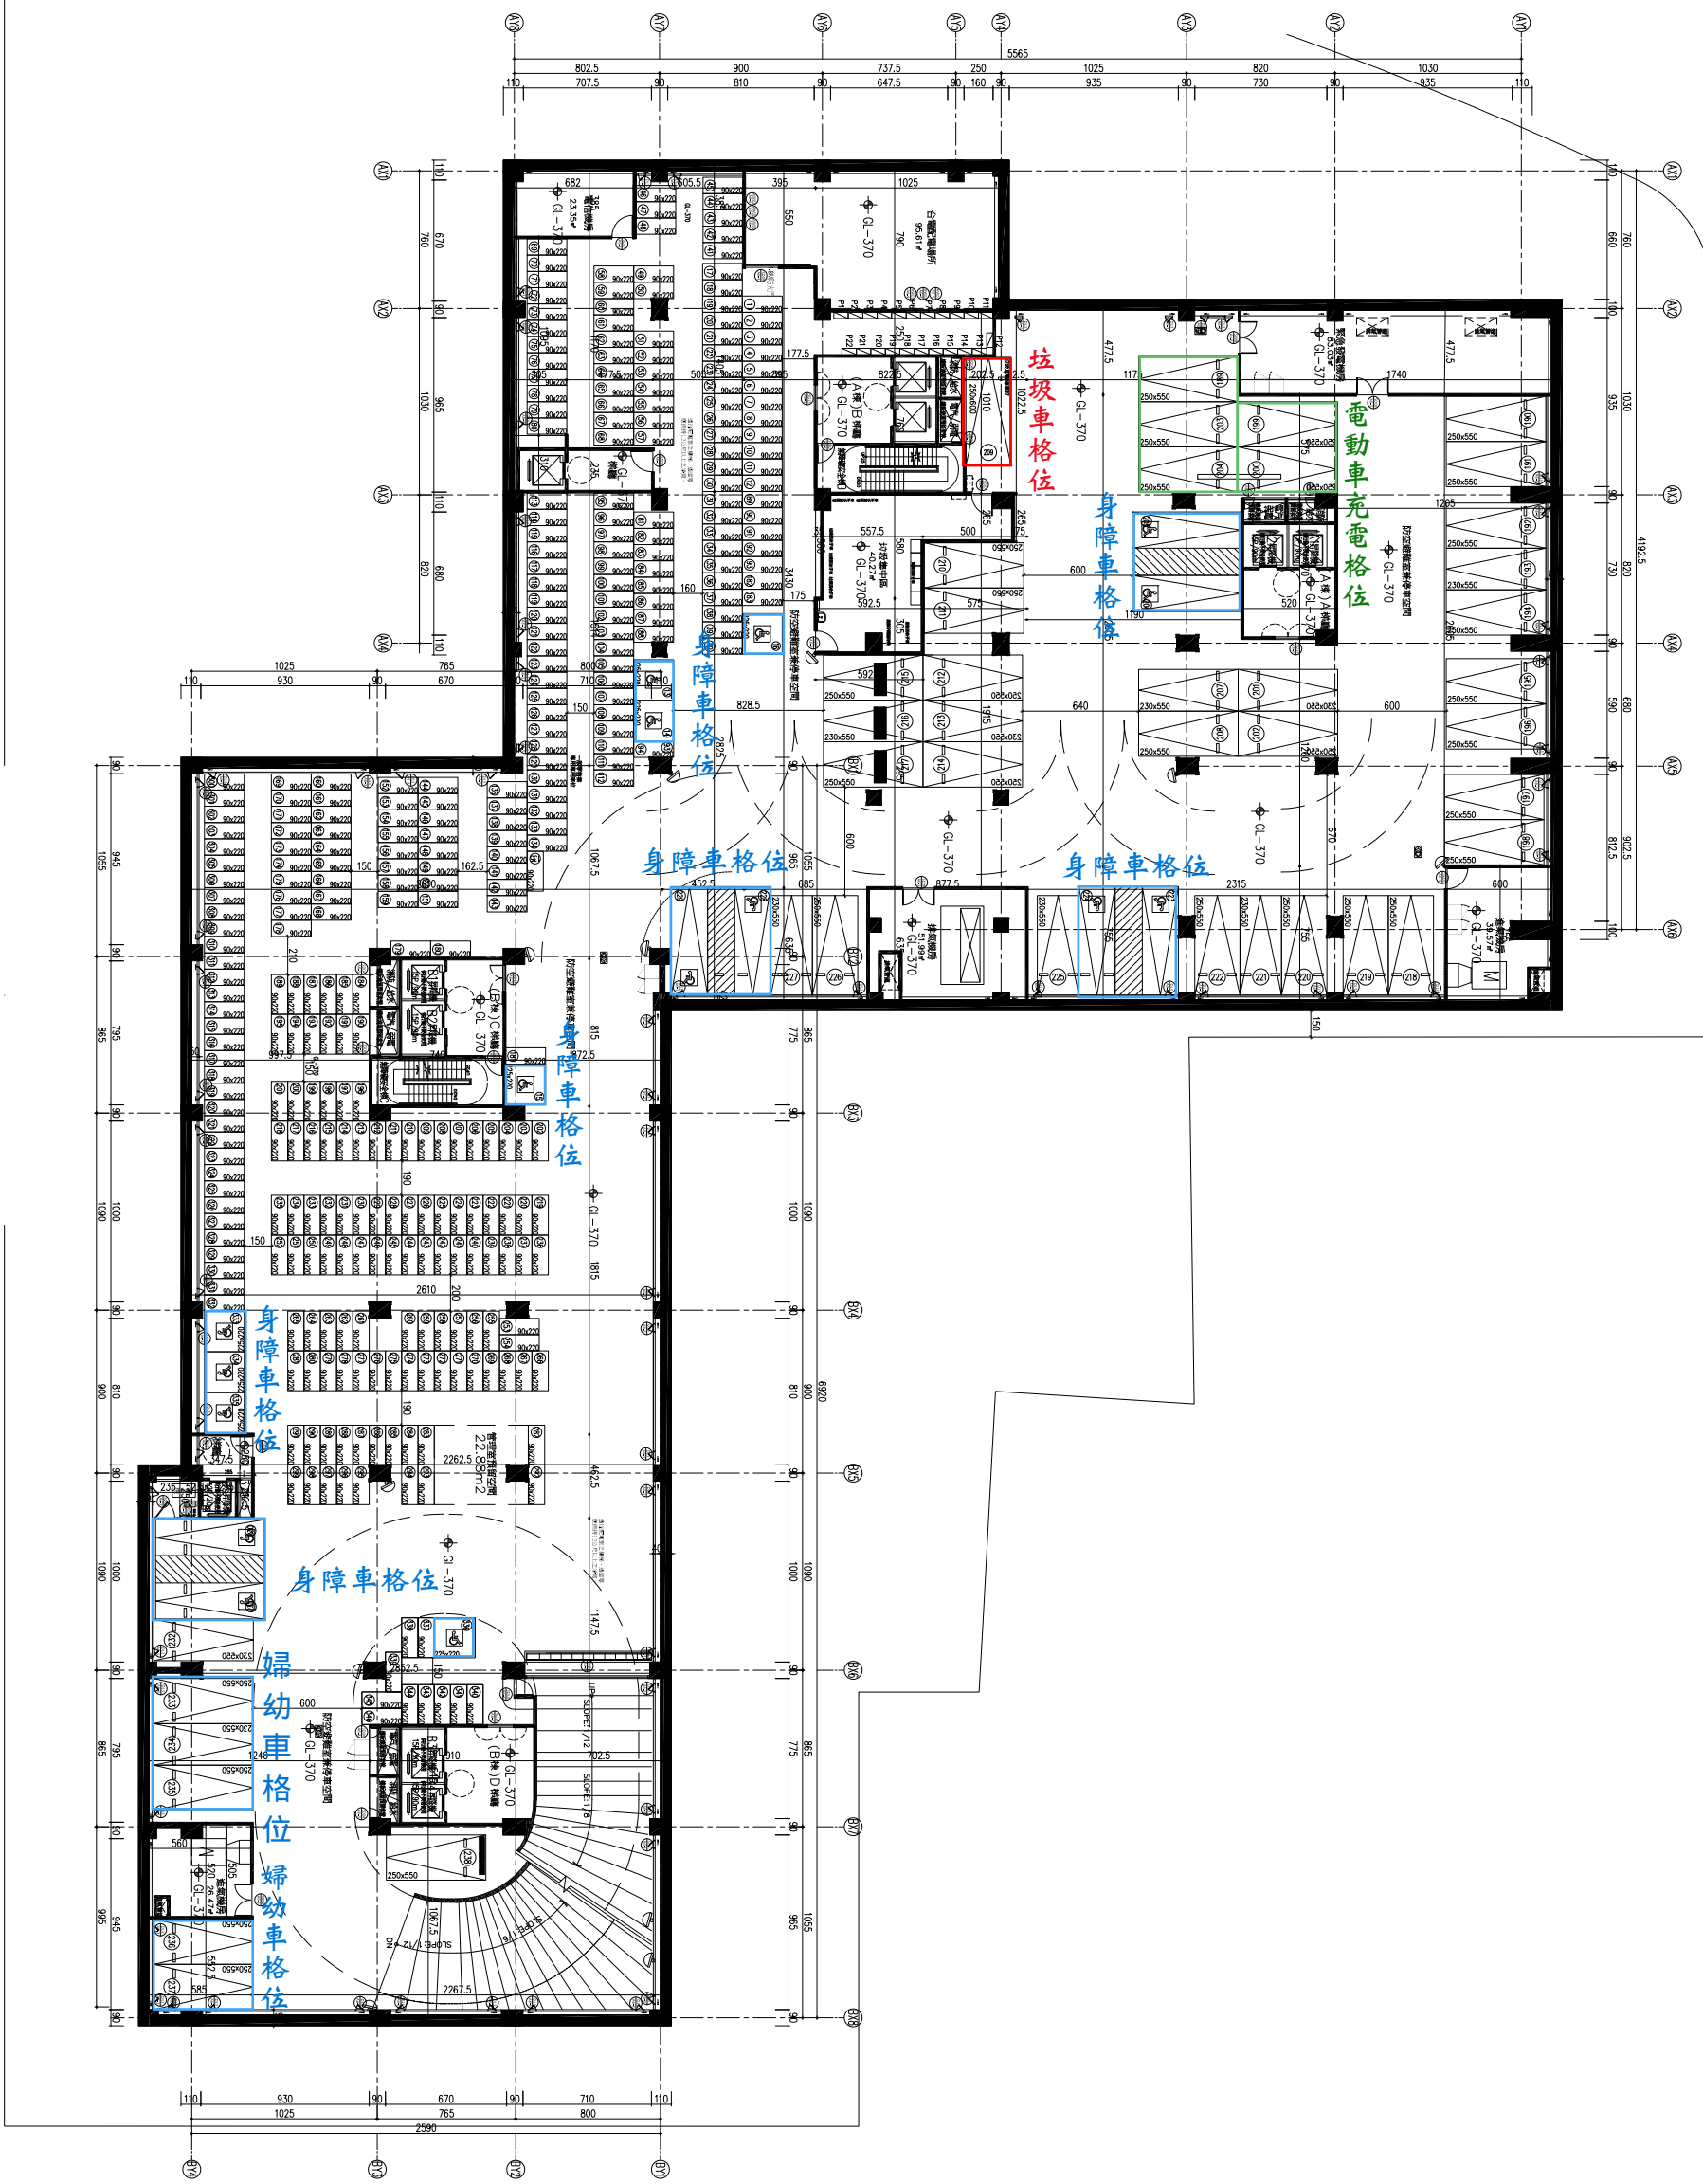

反光鏡	11
車輪擋	100
防撞條	73

竣工圖

版次	日期	修正者	修正
VER.	DATE	REV. BY	REVISION

【業主】
臺北市府都市發展局


【設計監造單位】
孫文前建築師事務所
梁貞誠建築師事務所

【施工廠商】
國記營造股份有限公司
新記機電股份有限公司

工程名稱 PROJECT
臺北市南港區小彎基地
公共住宅新建工程

圖名 DRAWING TITLE
地下一層平面圖

比例	單位	日期	業務號	圖號	張號	版次
SCALE	UNIT	DATE	JOB NO.	NO.	SHEET NO.	VOL.
A1=1/200		110.11.24		A-204	22 / 222	1

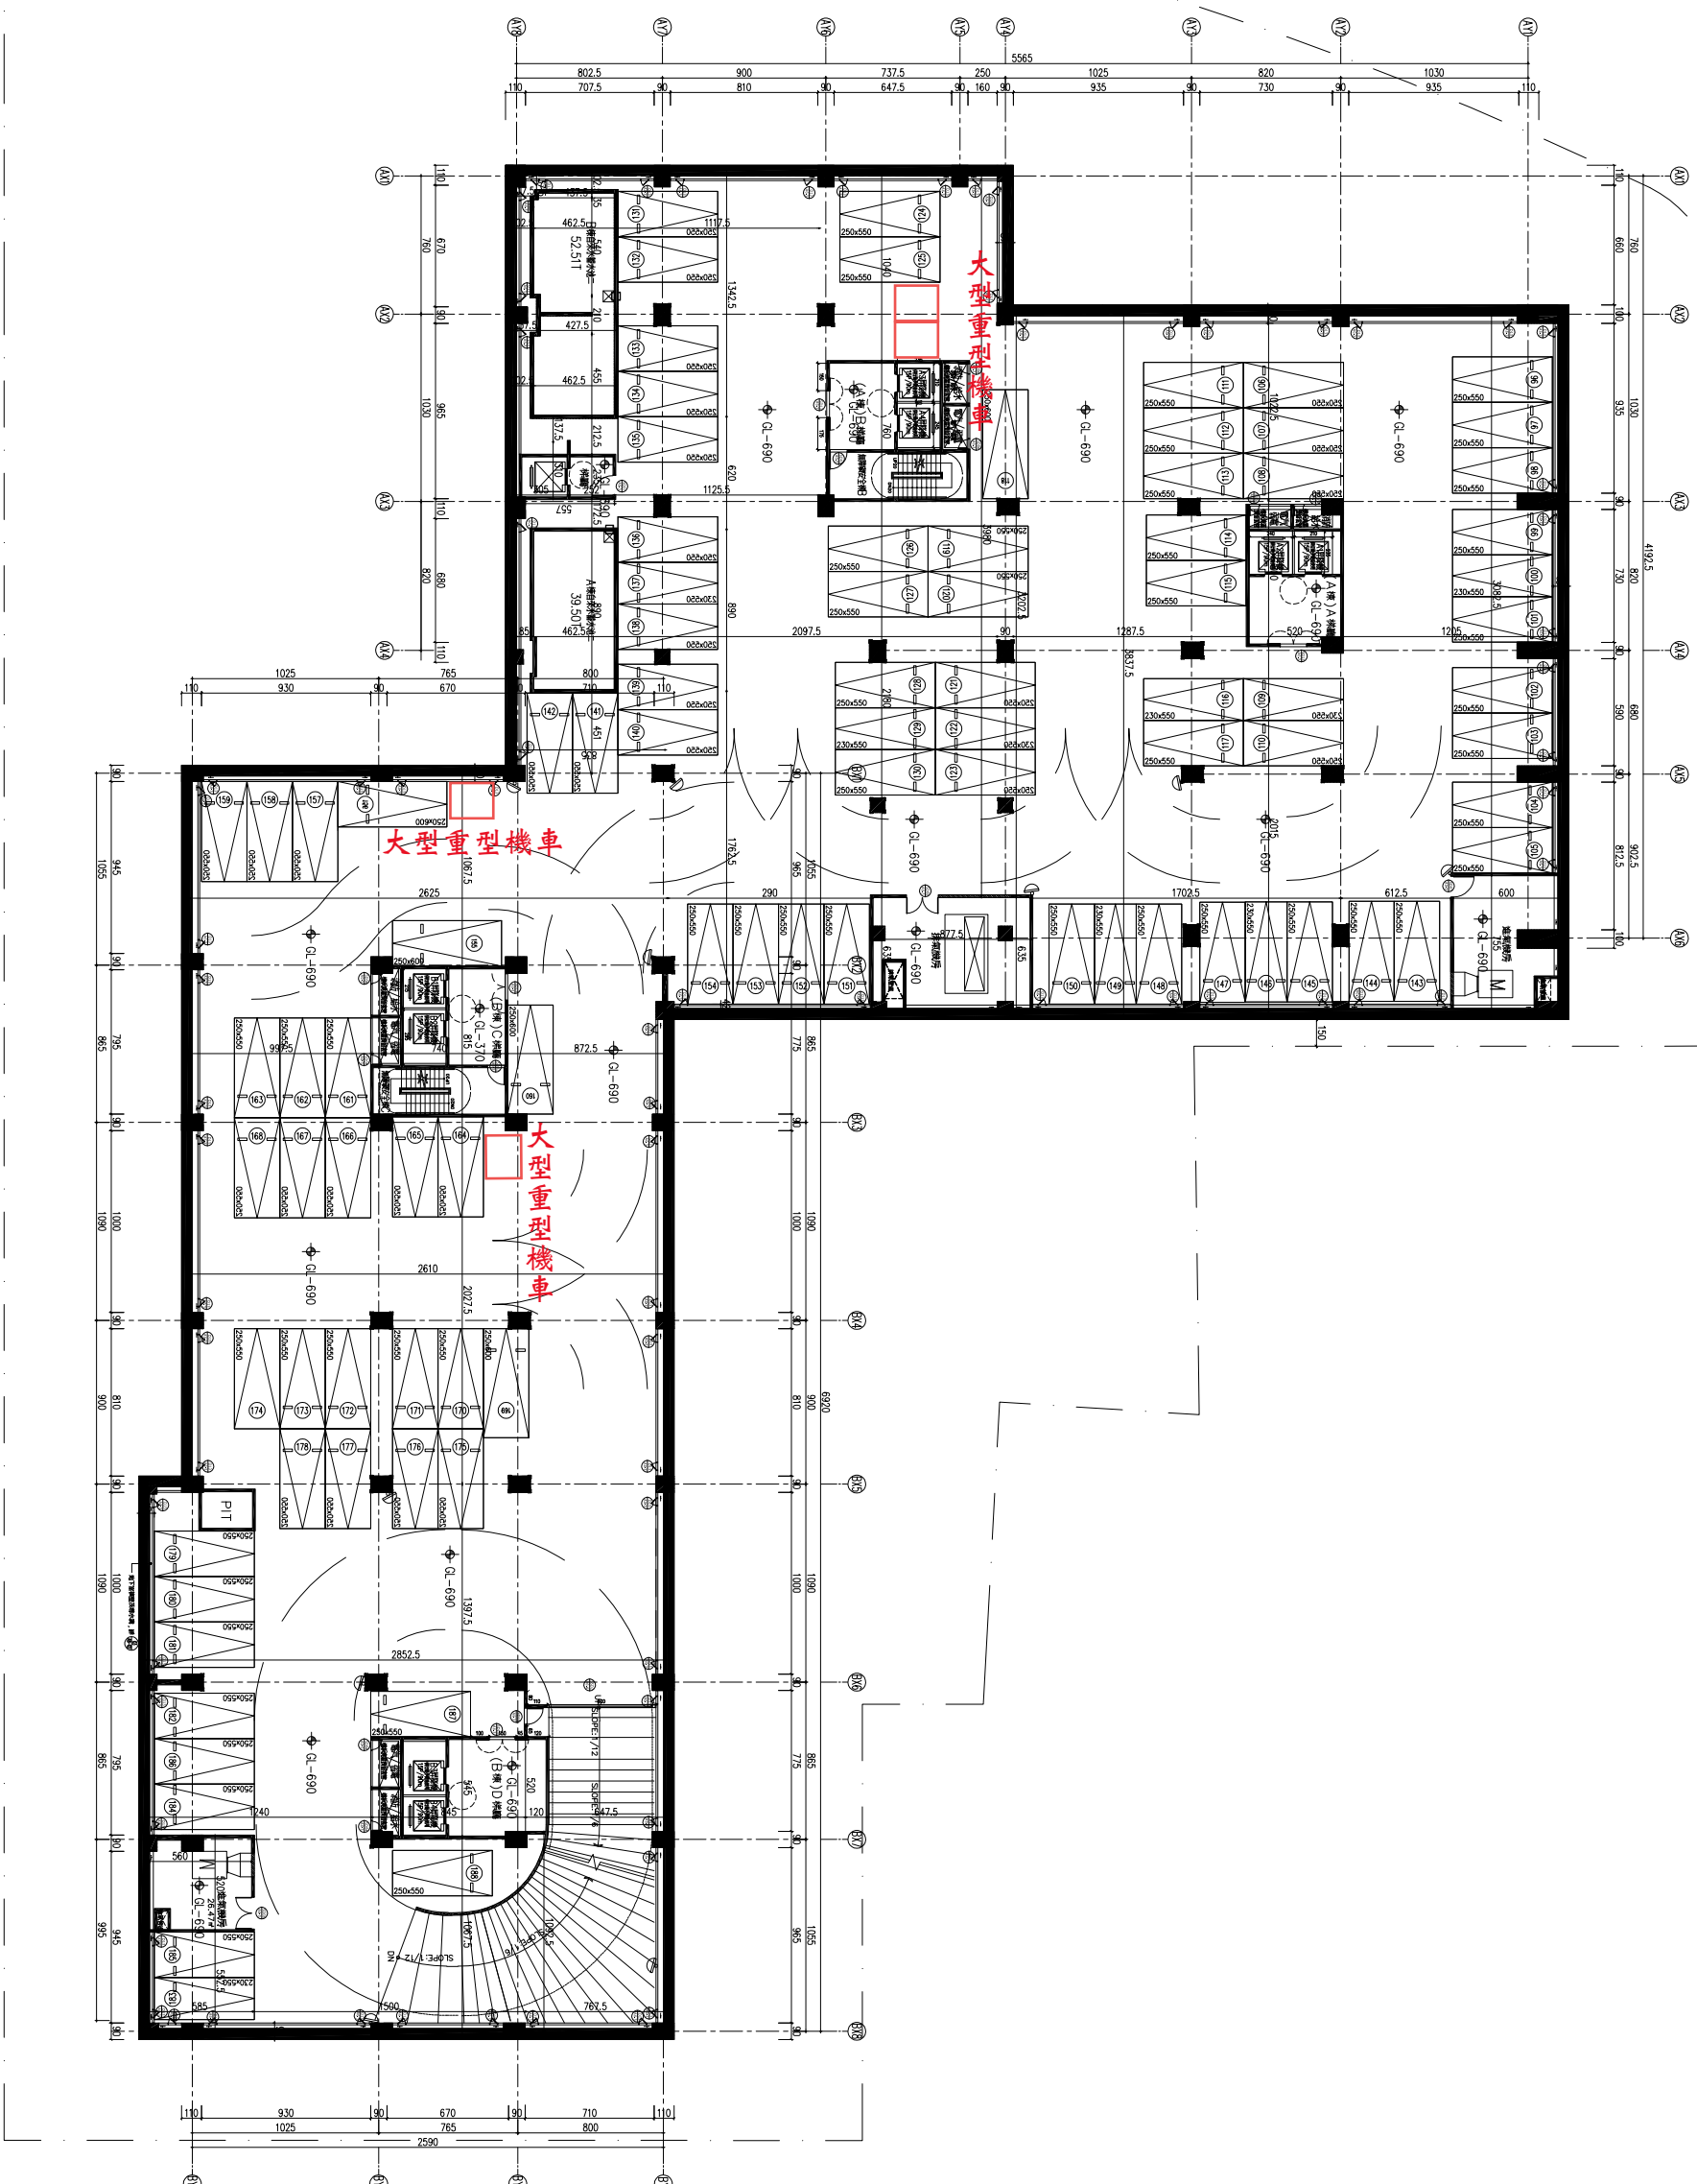

反光鏡	10
車輪擋	186
防撞條	93

竣工圖

修改日期 REV. DATE	修正者 REV. BY	修正 REVISION	簽章 日期
[業主] 臺北市政府都市發展局			簽章 日期
[設計機電單位] 孫文都建築師事務所 蔡員誠建築師事務所			簽章 日期
[施工廠商] 國記營造股份有限公司 新記機電股份有限公司			簽章 日期

工程名稱 PROJECT 臺北市南港區小彎基地 公共住宅新建工程				圖名 DRAWING TITLE 地下二層平面圖	
比例 SCALE	單位 UNIT	日期 DATE	業務號 JOB NO.	圖號 DRAWING NO.	張號 SHEET NO.
A=1/200 A=1/100	MM	110.11.24	1035NO	A2-03	21 / 222
					版次 VOL.
					1

