


# 臺北市建築管理工程處既存違建(超過3個單元)處理圖說

## 改善前平面示意圖

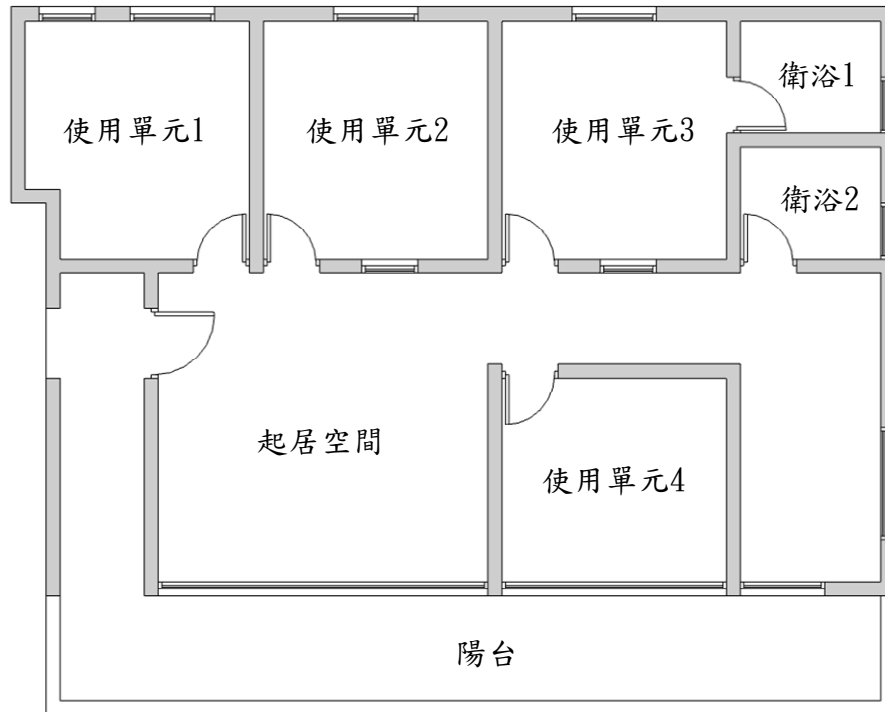

## 改善後平面示意圖

