
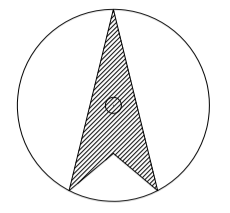


南港第1公墓墳墓位置圖

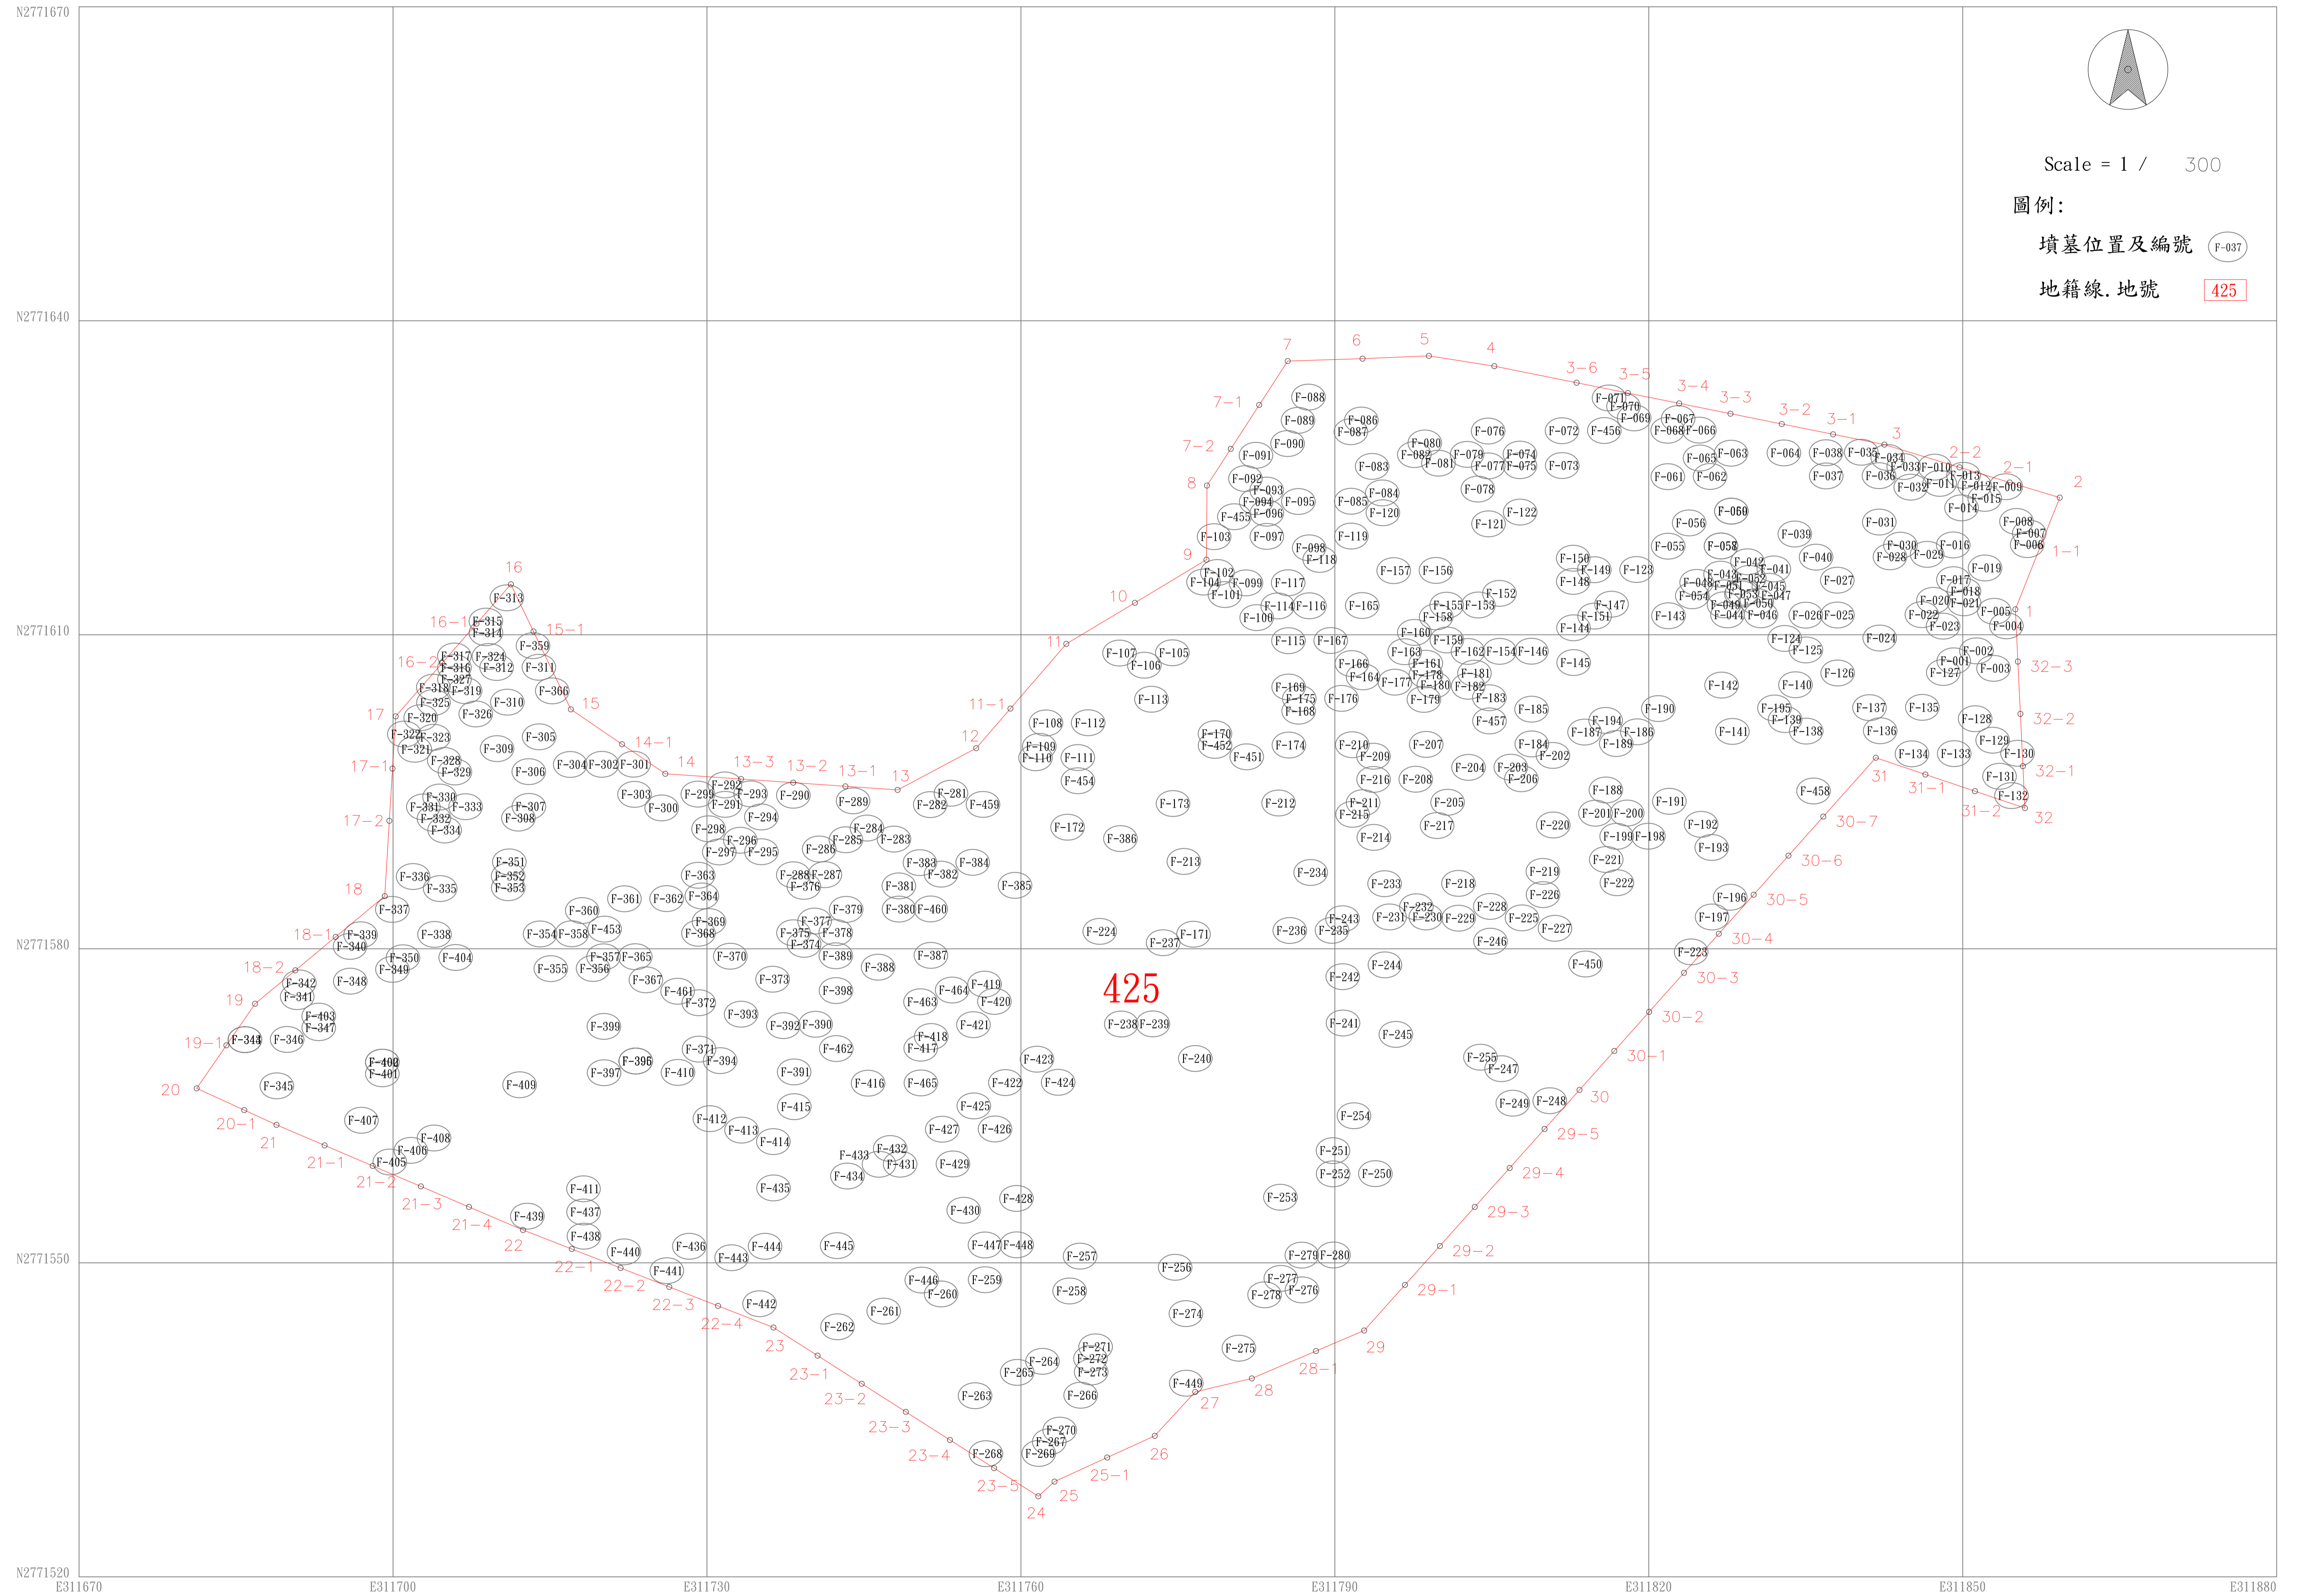

Scale = 1 / 300

圖例:

墳墓位置及編號 

地籍線, 地號 