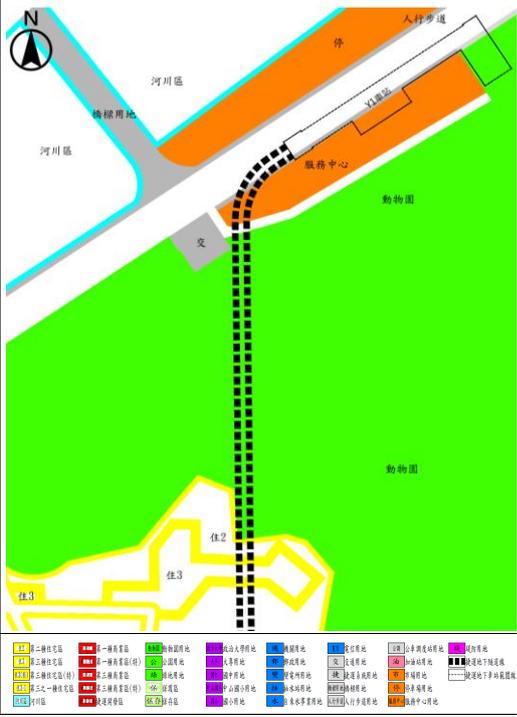
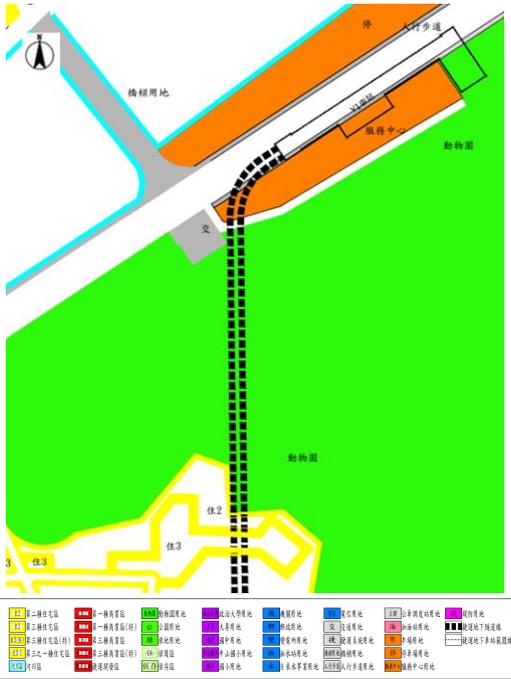
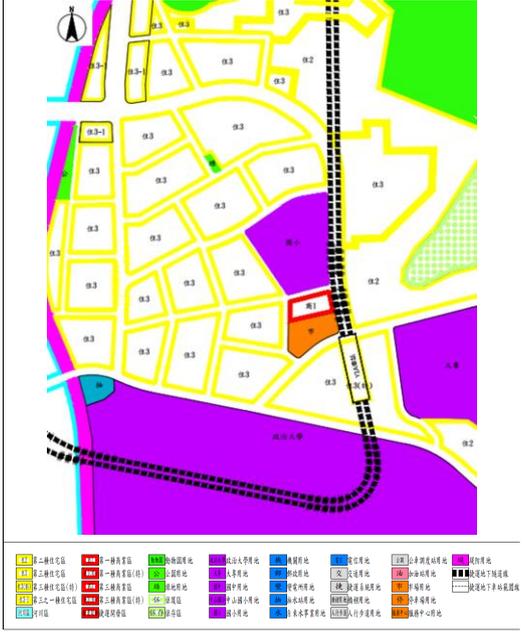
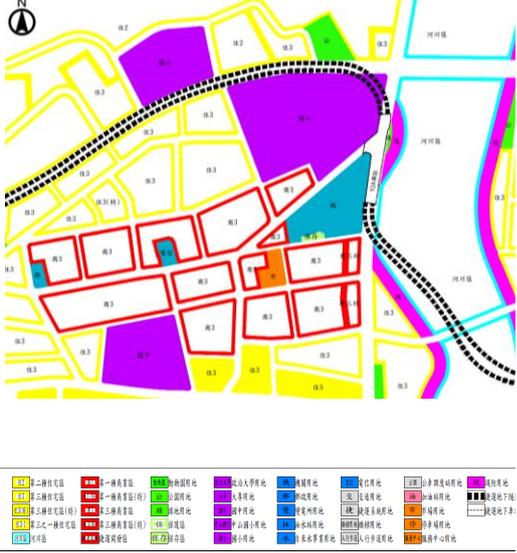
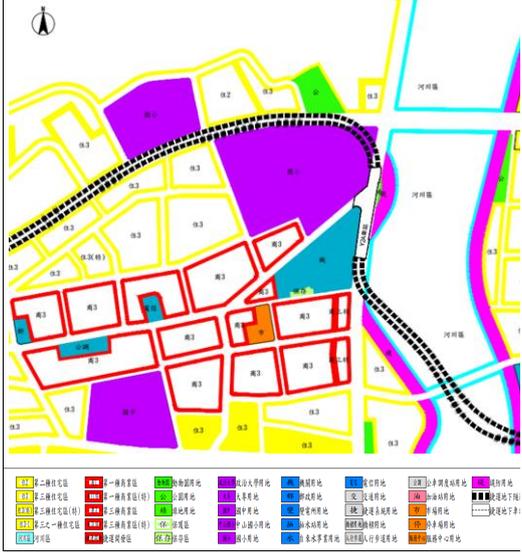
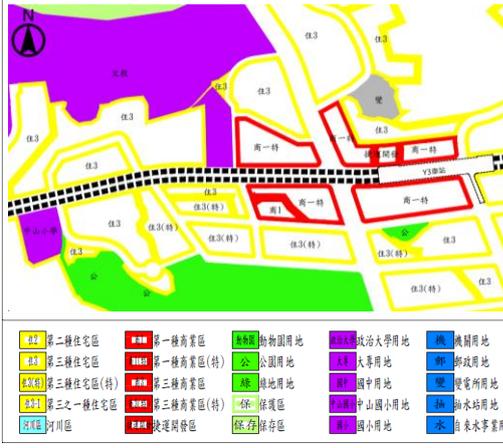
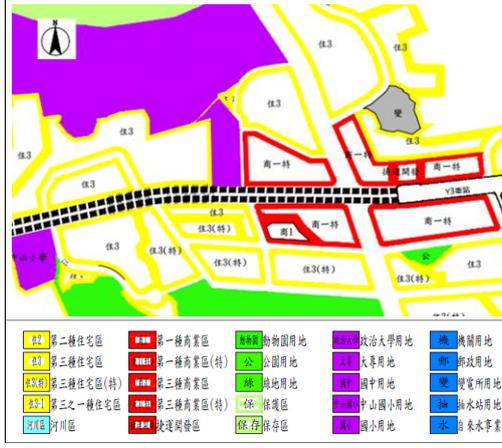
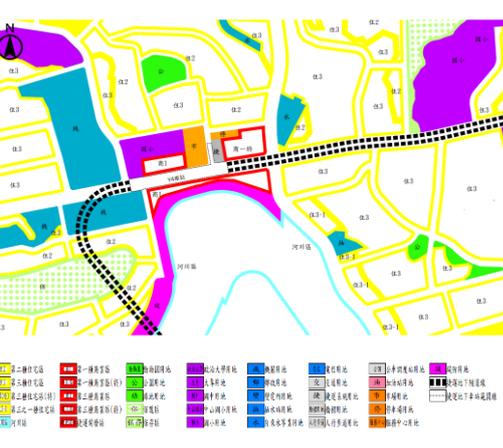
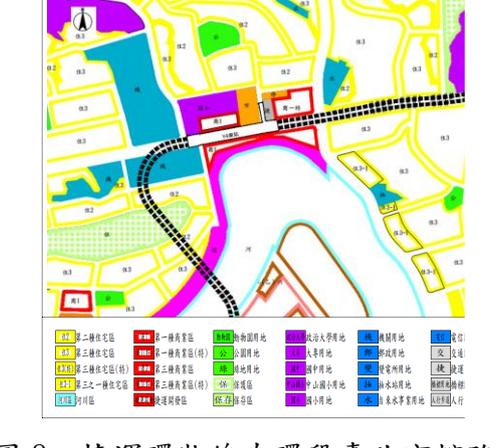
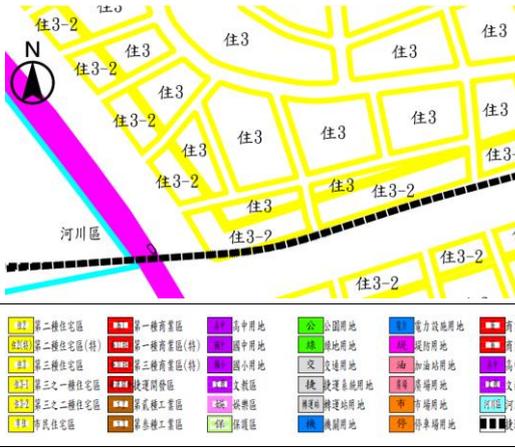


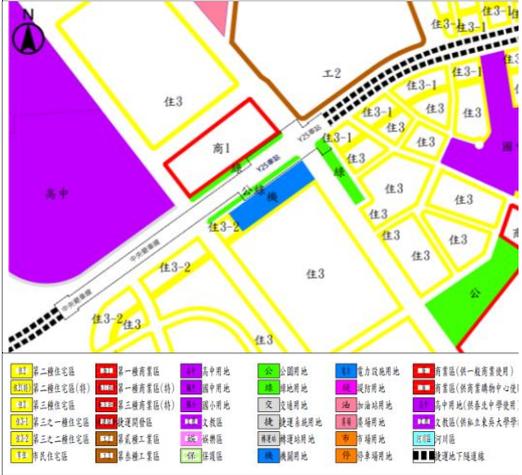
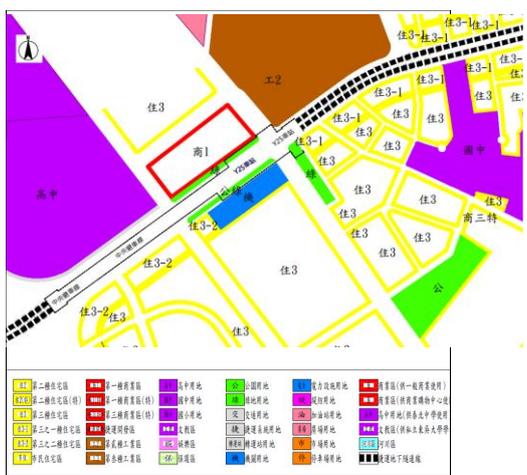
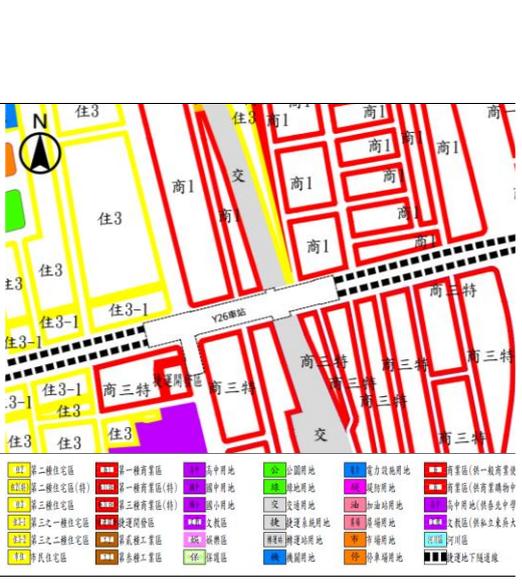
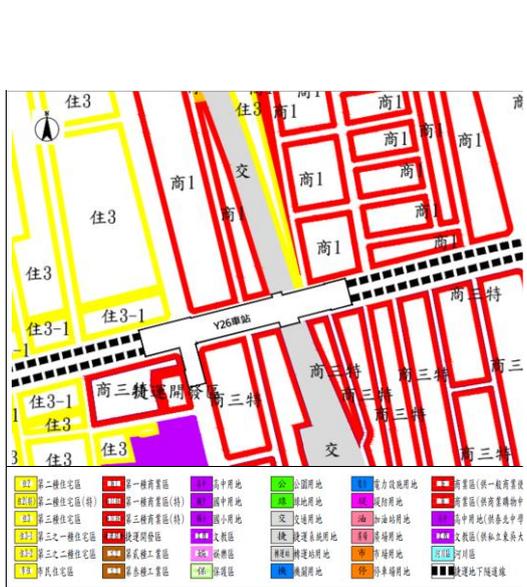
修訂臺北市捷運系統環狀線南環段及北環段地下穿越路段 土地使用分區管制暨劃定都市更新地區細部計畫案 修正對照表

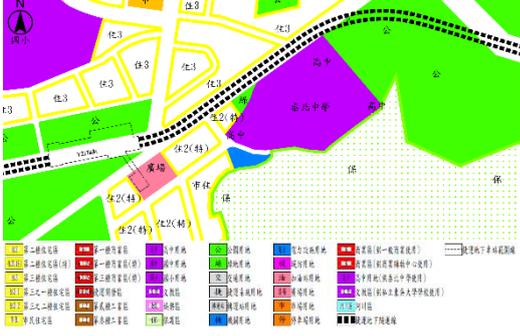
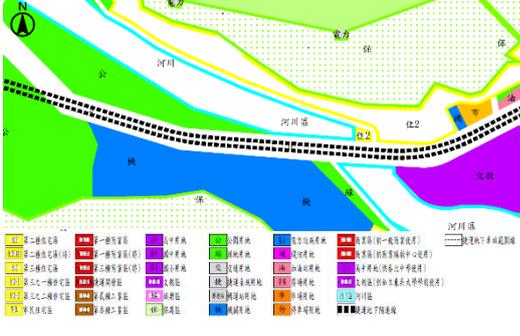
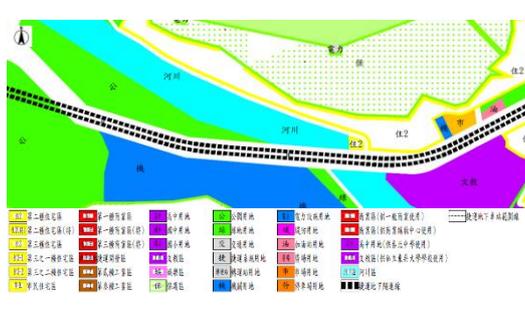
項次	修正內容	公展內容	說明	頁次
1	 <p>圖 4 捷運環狀線南環段臺北市轄路線穿越範圍示意圖(1/5)(110年3月18日府捷規字第11030053141號公告)</p>	 <p>圖 4 捷運環狀線南環段臺北市轄路線穿越範圍示意圖(1/5)(110年3月18日府捷規字第11030053141號公告)</p>	<p>依都委會初研意見修正(提高圖面清晰度及橋樑用地標示位置修正,及標註河川區。)</p>	7

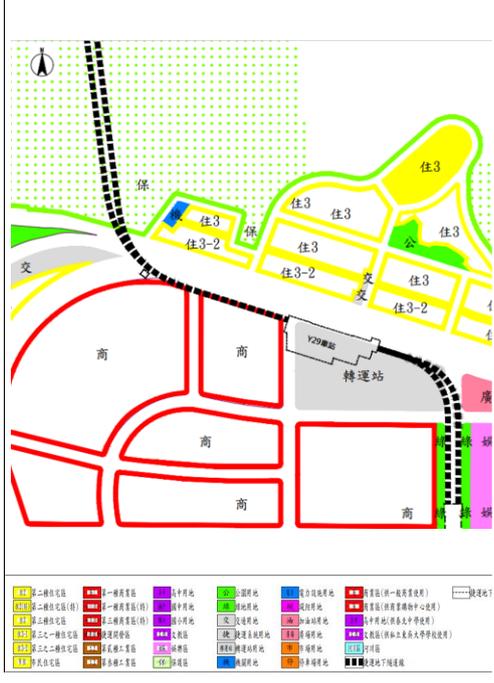
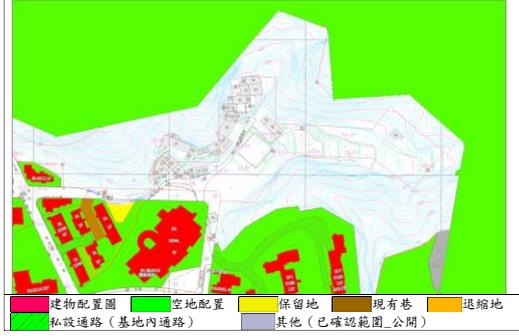
項次	修正內容	公展內容	說明	頁次
2	 <p>圖 5 捷運環狀線南環段臺北市轄路線穿越範圍示意圖 (2/5) (110 年 3 月 18 日府捷規字第 11030053141 號公告)</p>	 <p>圖 5 捷運環狀線南環段臺北市轄路線穿越範圍示意圖 (2/5) (110 年 3 月 18 日府捷規字第 11030053141 號公告)</p>	依都委會初研意見修正 (提高圖面清晰度)	8
3	 <p>圖 6 捷運環狀線南環段臺北市轄路線穿越範圍示意圖 (3/5) (110 年 3 月 18 日府捷規字第 11030053141 號公告)</p>	 <p>圖 6 捷運環狀線南環段臺北市轄路線穿越範圍示意圖 (3/5) (110 年 3 月 18 日府捷規字第 11030053141 號公告)</p>	依都委會初研意見修正 (提高圖面清晰度)	9

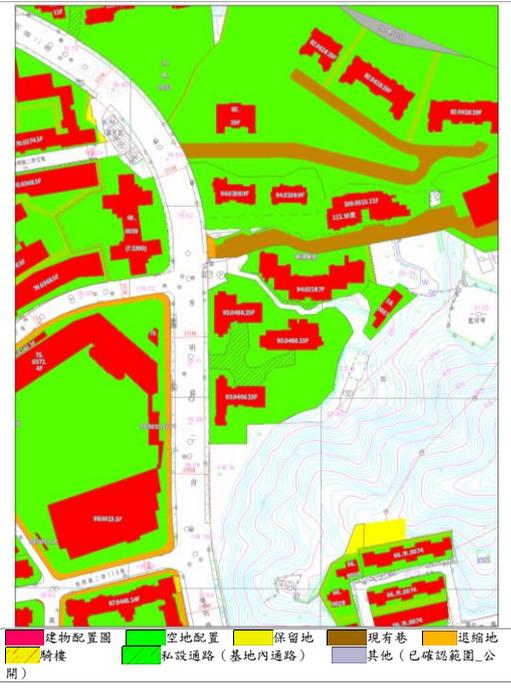
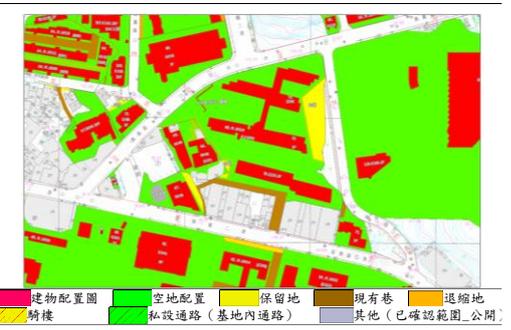
項次	修正內容	公展內容	說明	頁次
4	 <p>圖 7 捷運環狀線南環段臺北市轄路線穿越範圍示意圖 (4/5) (110 年 3 月 18 日府捷規字第 11030053141 號公告)</p>	 <p>圖 7 捷運環狀線南環段臺北市轄路線穿越範圍示意圖 (4/5) (110 年 3 月 18 日府捷規字第 11030053141 號公告)</p>	依都委會初研意見修正 (提高圖面清晰度)	10
5	 <p>圖 8 捷運環狀線南環段臺北市轄路線穿越範圍示意圖 (5/5) (110 年 3 月 18 日府捷規字第 11030053141 號公告)</p>	 <p>圖 8 捷運環狀線南環段臺北市轄路線穿越範圍示意圖 (5/5) (110 年 3 月 18 日府捷規字第 11030053141 號公告)</p>	依都委會初研意見修正 (提高圖面清晰度)	11

項次	修正內容	公展內容	說明	頁次
6	 <p>圖 9 捷運環狀線北環段臺北市轄路線穿越範圍示意圖 (1/9) (110年4月28日府捷規字第11030086431號公告)</p>	 <p>圖 9 捷運環狀線北環段臺北市轄路線穿越範圍示意圖 (1/9) (110年4月28日府捷規字第11030086431號公告)</p>	依都委會初研意見修正 (提高圖面清晰度)	12
7	 <p>圖 10 捷運環狀線北環段臺北市轄路線穿越範圍示意圖 (2/9) (110年4月28日府捷規字第11030086431號公告)</p>	 <p>圖 10 捷運環狀線北環段臺北市轄路線穿越範圍示意圖 (2/9) (110年4月28日府捷規字第11030086431號公告)</p>	依都委會初研意見修正 (提高圖面清晰度)	13

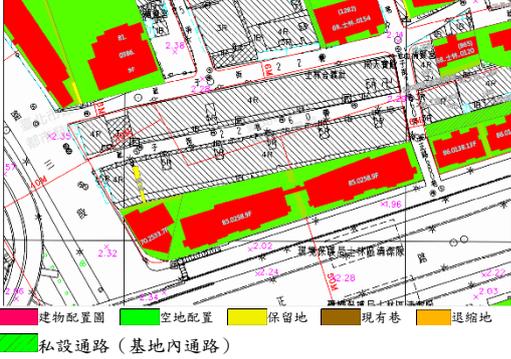
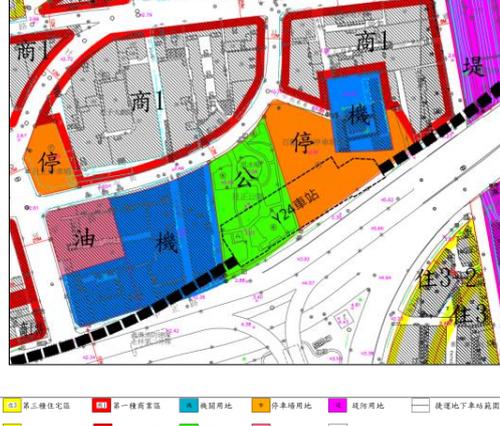
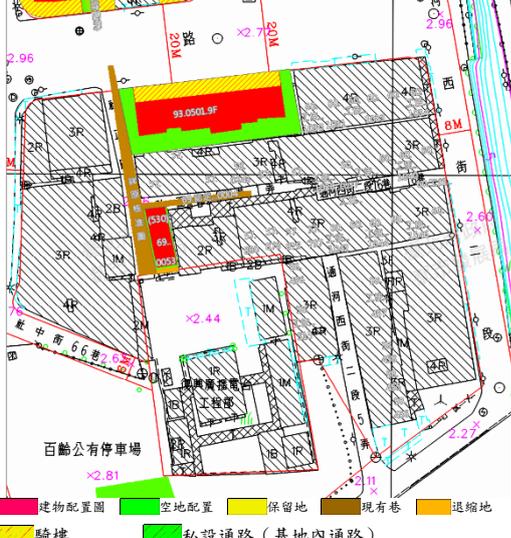
項次	修正內容	公展內容	說明	頁次
8	 <p data-bbox="185 824 707 987">圖 11 捷運環狀線北環段臺北市轄路線穿越範圍示意圖(3/9) (110年4月28日府捷規字第11030086431號公告)</p>	 <p data-bbox="727 824 1254 987">圖 11 捷運環狀線北環段臺北市轄路線穿越範圍示意圖(3/9) (110年4月28日府捷規字第11030086431號公告)</p>	依都委會初研意見修正(提高圖面清晰度及修正高中用地東側住宅區範圍)	14
9	 <p data-bbox="185 1641 707 1805">圖 12 捷運環狀線北環段臺北市轄路線穿越範圍示意圖(4/9) (110年4月28日府捷規字第11030086431號公告)</p>	 <p data-bbox="727 1641 1254 1805">圖 12 捷運環狀線北環段臺北市轄路線穿越範圍示意圖(4/9) (110年4月28日府捷規字第11030086431號公告)</p>	依都委會初研意見修正(提高圖面清晰度)	15

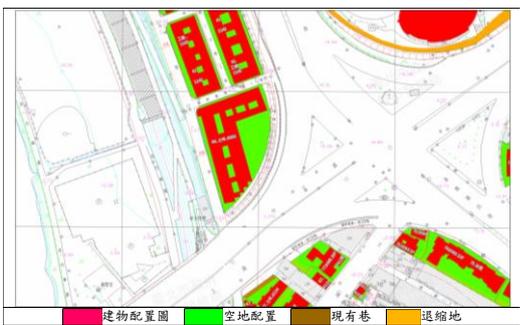
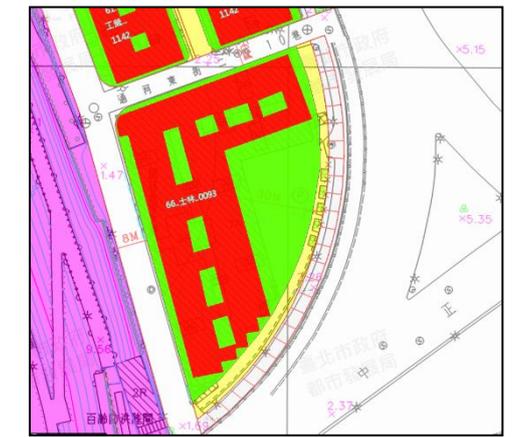
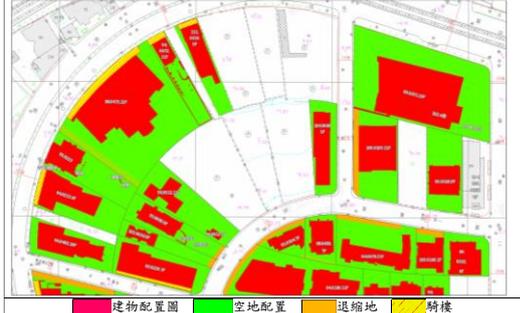
項次	修正內容	公展內容	說明	頁次
10	 <p>圖 13 捷運環狀線北環段臺北市轄路線穿越範圍示意圖(5/9) (110年4月28日府捷規字第11030086431號公告)</p>	 <p>圖 13 捷運環狀線北環段臺北市轄路線穿越範圍示意圖(5/9) (110年4月28日府捷規字第11030086431號公告)</p>	依都委會初研意見修正(提高圖面清晰度)	16
11	 <p>圖 14 捷運環狀線北環段臺北市轄路線穿越範圍示意圖(6/9) (110年4月28日府捷規字第11030086431號公告)</p>	 <p>圖 14 捷運環狀線北環段臺北市轄路線穿越範圍示意圖(6/9) (110年4月28日府捷規字第11030086431號公告)</p>	依都委會初研意見修正(提高圖面清晰度)	17
12	 <p>圖 15 捷運環狀線北環段臺北市轄路線穿越範圍示意圖(7/9) (110年4月28日府捷規字第11030086431號公告)</p>	 <p>圖 15 捷運環狀線北環段臺北市轄路線穿越範圍示意圖(7/9) (110年4月28日府捷規字第11030086431號公告)</p>	依都委會初研意見修正(提高圖面清晰度)	18

項次	修正內容	公展內容	說明	頁次
13	 <p>圖 17 捷運環狀線北環段臺北市轄路線穿越範圍示意圖(9/9) (110年4月28日府捷規字第11030086431號公告)</p>	 <p>圖 17 捷運環狀線北環段臺北市轄路線穿越範圍示意圖(9/9) (110年4月28日府捷規字第11030086431號公告)</p>	依都委會初研意見修正(提高圖面清晰度及修正保護區圖面)	20
14	 <p>圖 19 捷運環狀線 Y1~Y1A 站間穿越範圍建物套繪示意圖(1/2)</p>	 <p>圖 19 捷運環狀線 Y1~Y1A 站間穿越範圍建物套繪示意圖(1/2)</p>	建物套繪示意圖原本有土地使用分區圖層，會造成混淆，故更新為不含土地使用分區之示意圖，並加上圖例。	27

項次	修正內容	公展內容	說明	頁次
15	 <p>圖 20 捷運環狀線 Y1~Y1A 站間穿越範圍建物套繪示意圖(2/2)</p>	 <p>圖 20 捷運環狀線 Y1~Y1A 站間穿越範圍建物套繪示意圖(2/2)</p>	<p>建物套繪示意圖原本有土地使用分區圖層，會造成混淆，故更新為不含土地使用分區之示意圖，並加上圖例。</p>	28
16	 <p>圖 22 捷運環狀線 Y1A 站穿越範圍建物套繪示意圖</p>	 <p>圖 22 捷運環狀線 Y1A 站穿越範圍建物套繪示意圖</p>	<p>建物套繪示意圖原本有土地使用分區圖層，會造成混淆，故更新為不含土地使用分區之示意圖，並加上圖例。</p>	30

項次	修正內容	公展內容	說明	頁次
17	<p>圖例 更新地區 (編號為107年12月10日府都新字第10720232311號公告) 捷運文湖線 捷運環狀線南環段 Y1A站地下穿越街廓</p> <p>圖 23 Y1A 站於 107 年劃定更新地區示意圖 (107 年 12 月 10 日府都新字第 10720232311 號公告)</p>	<p>圖例 更新地區</p> <p>圖 23 Y1A 站於 107 年劃定更新地區示意圖 (107 年 12 月 10 日府都新字第 10720232311 號公告)</p>	依都委會初研意見修正 (增列圖例)	30
18	<p>建物配置圖 空地配置 保留地 現有巷 退縮地 騎樓 私設通路 (基地內通路) 其他 (已確認範圍_公開)</p> <p>圖 25 捷運環狀線 Y4~Y5 站間穿越範圍建物套繪示意圖</p>	<p>圖 25 捷運環狀線 Y4~Y5 站間穿越範圍建物套繪示意圖</p>	建物套繪示意圖原本有土地使用分區圖層，會造成混淆，故更新為不含土地使用分區之示意圖，並加上圖例。	32

項次	修正內容	公展內容	說明	頁次
19	 <p>圖 27 捷運環狀線 Y23~Y24 站間穿越範圍建物套繪示意圖</p>	 <p>圖 27 捷運環狀線 Y23~Y24 站間穿越範圍建物套繪示意圖</p>	<p>建物套繪示意圖原本有土地使用分區圖層，會造成混淆，故更新為不含土地使用分區之示意圖，並加上圖例。</p>	33
20	 <p>圖 28 捷運環狀線 Y24 站穿越範圍使用分區示意圖</p>	 <p>圖 28 捷運環狀線 Y24 站穿越範圍使用分區示意圖</p>	<p>依都委會初研意見修正(修正圖例停車場用地)</p>	34
21	 <p>圖 29 捷運環狀線 Y24 站穿越範圍建物套繪示意圖</p>	 <p>圖 29 捷運環狀線 Y24 站穿越範圍建物套繪示意圖</p>	<p>建物套繪示意圖原本有土地使用分區圖層，會造成混淆，故更新為不含土地使用分區之示意圖，並加上圖例。</p>	35

項次	修正內容	公展內容	說明	頁次
22	 <p>圖 30 Y24 站於 107 年劃定更新地區示意圖 (107 年 12 月 10 日府都新字第 10720232311 號公告)</p>	 <p>圖 30 Y24 站於 107 年劃定更新地區示意圖 (107 年 12 月 10 日府都新字第 10720232311 號公告)</p>	依都委會初研意見修正 (增列圖例)	36
23	 <p>圖 32 捷運環狀線 Y24~Y25 站間穿越範圍建物套繪示意圖</p>	 <p>圖 32 捷運環狀線 Y24~Y25 站間穿越範圍建物套繪示意圖</p>	建物套繪示意圖原本有土地使用分區圖層，會造成混淆，故更新為不含土地使用分區之示意圖，並加上圖例。	38
24	 <p>圖 34 捷運環狀線 Y29 站間穿越範圍建物套繪示意圖</p>	 <p>圖 34 捷運環狀線 Y29 站間穿越範圍建物套繪示意圖</p>	建物套繪示意圖原本有土地使用分區圖層，會造成混淆，故更新為不含土地使用分區之示意圖，並加上圖例。	40