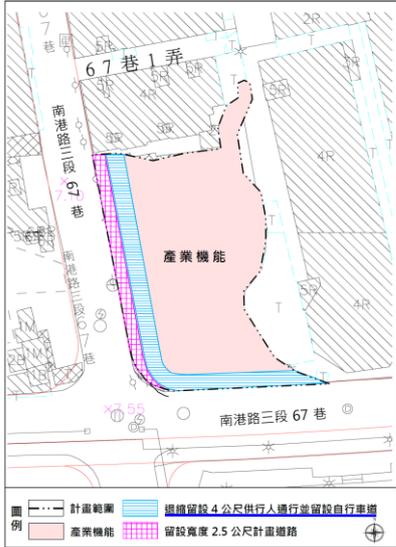


「擬定臺北市南港區玉成段二小段 183-1 地號等產業特定專用區
(一)(工)、道路用地細部計畫案」

修正對照表

項次	修正內容	公展內容	說明	頁次
1	肆、計畫構想 三、開放空間系統 本計畫……退縮留設 4 公尺以上帶狀式開放空間，供行人通行並留設自行車道，……(詳圖 11)。	肆、計畫構想 三、開放空間系統 本計畫……退縮留設 4 公尺以上帶狀式開放空間，供行人與自行車使用，……(詳圖 11)。	依都委會初研意見，修正文字說明與圖 11，明確敘明留設自行車道。	13、14
				
	圖 11 計畫區規劃構想示意圖	圖 11 計畫區規劃構想示意圖		
2			依都委會初研意見，修正圖 13，明確敘明留設自行車道。	19
	圖 13 計畫區開放空間系統示意圖	圖 13 計畫區開放空間系統示意圖		