


# 建築尺度及樓層計畫

北向剖面示意圖

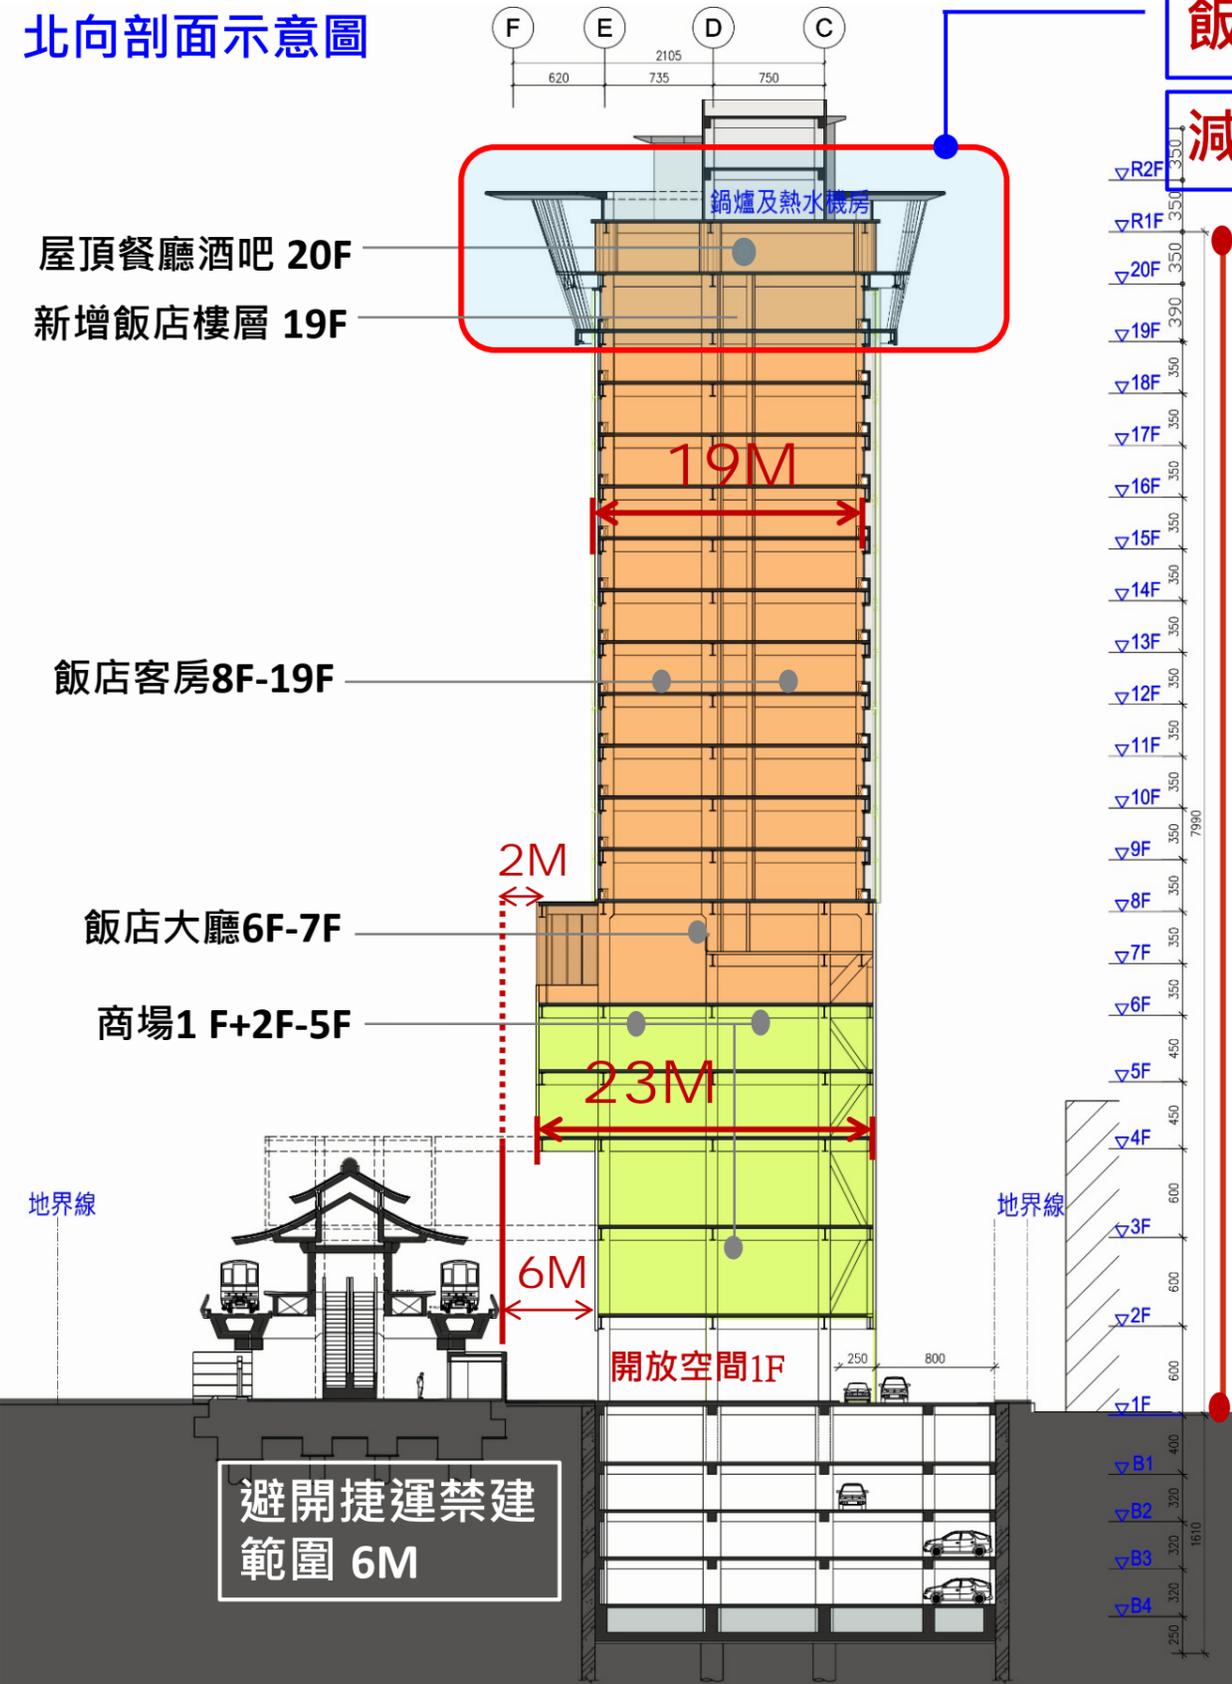

南向剖面示意圖

