





三張犁派出所警政1.2.3期監視器轄境圖

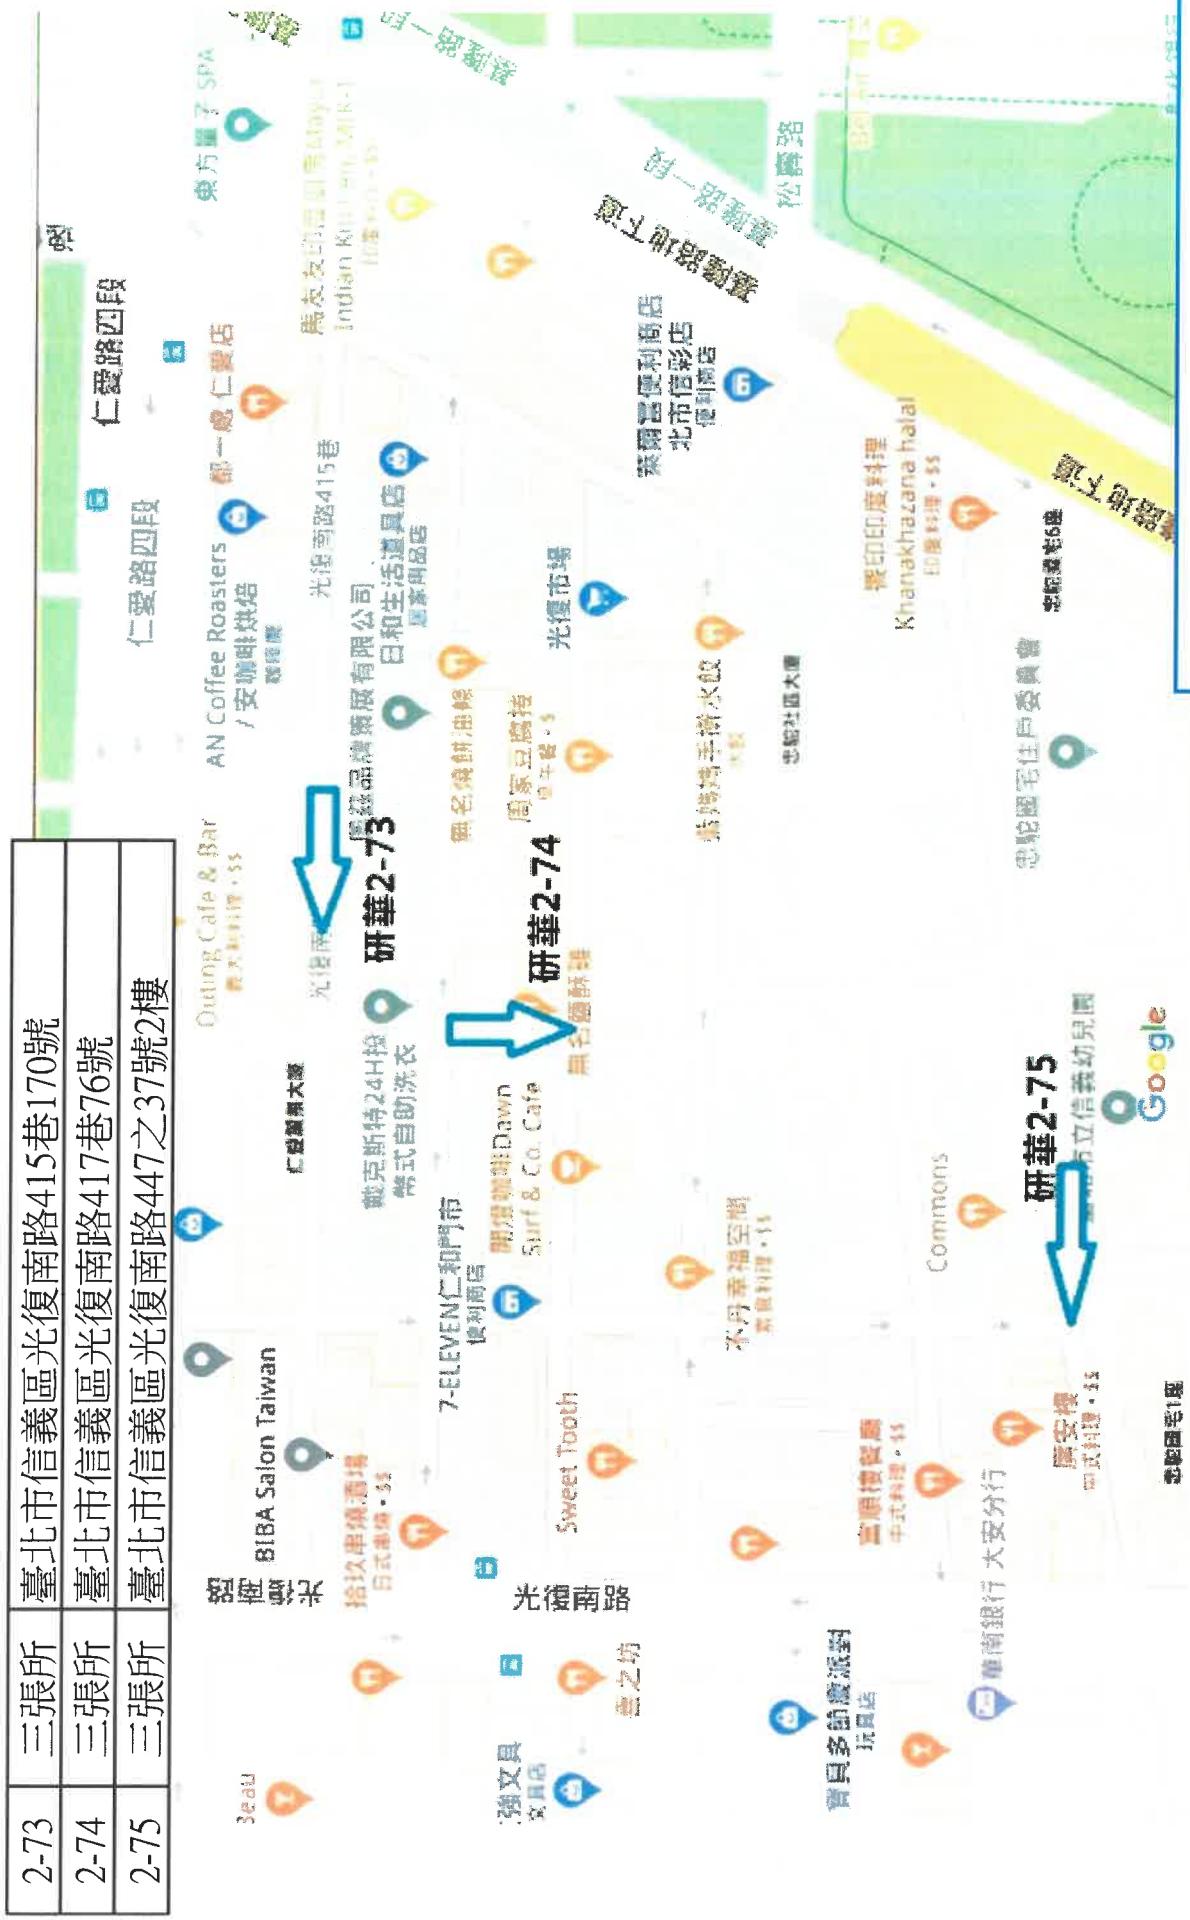

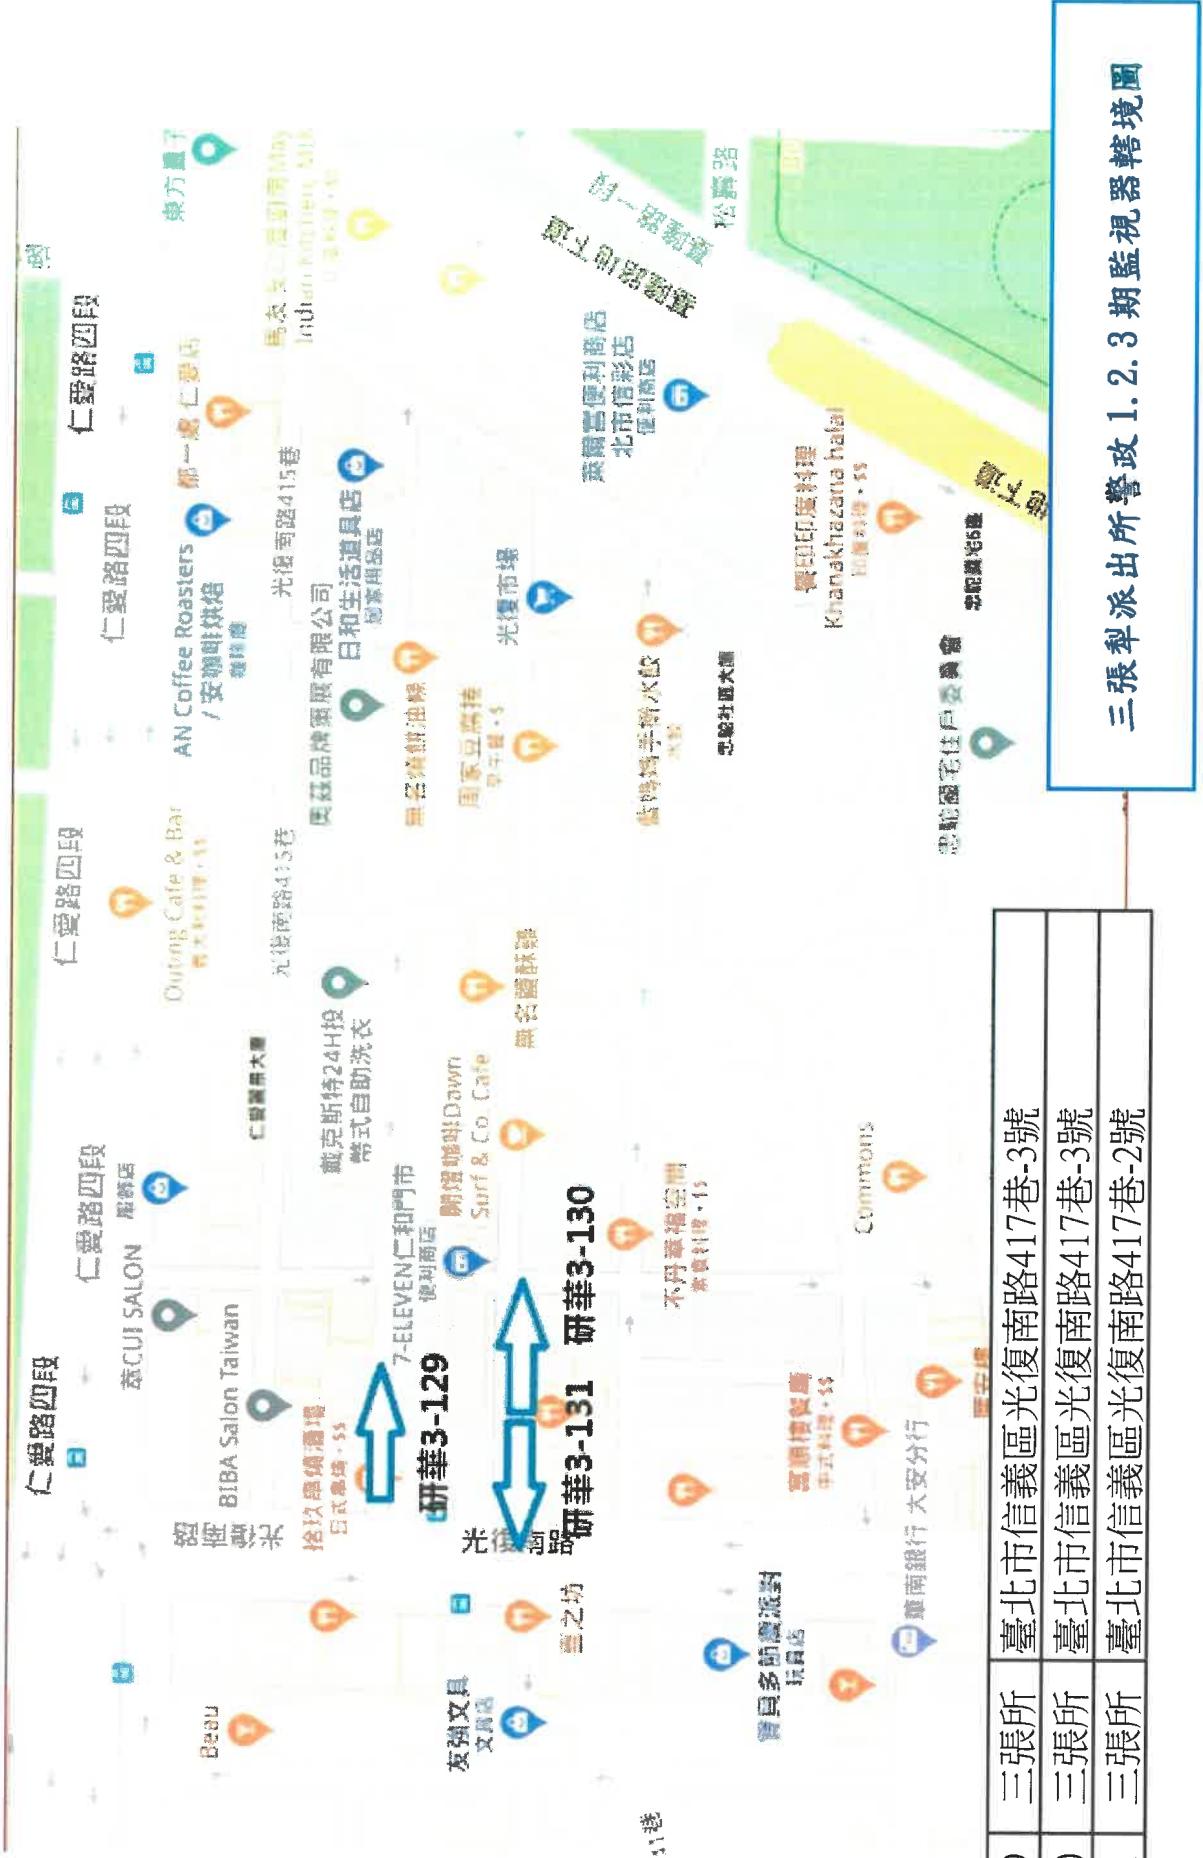

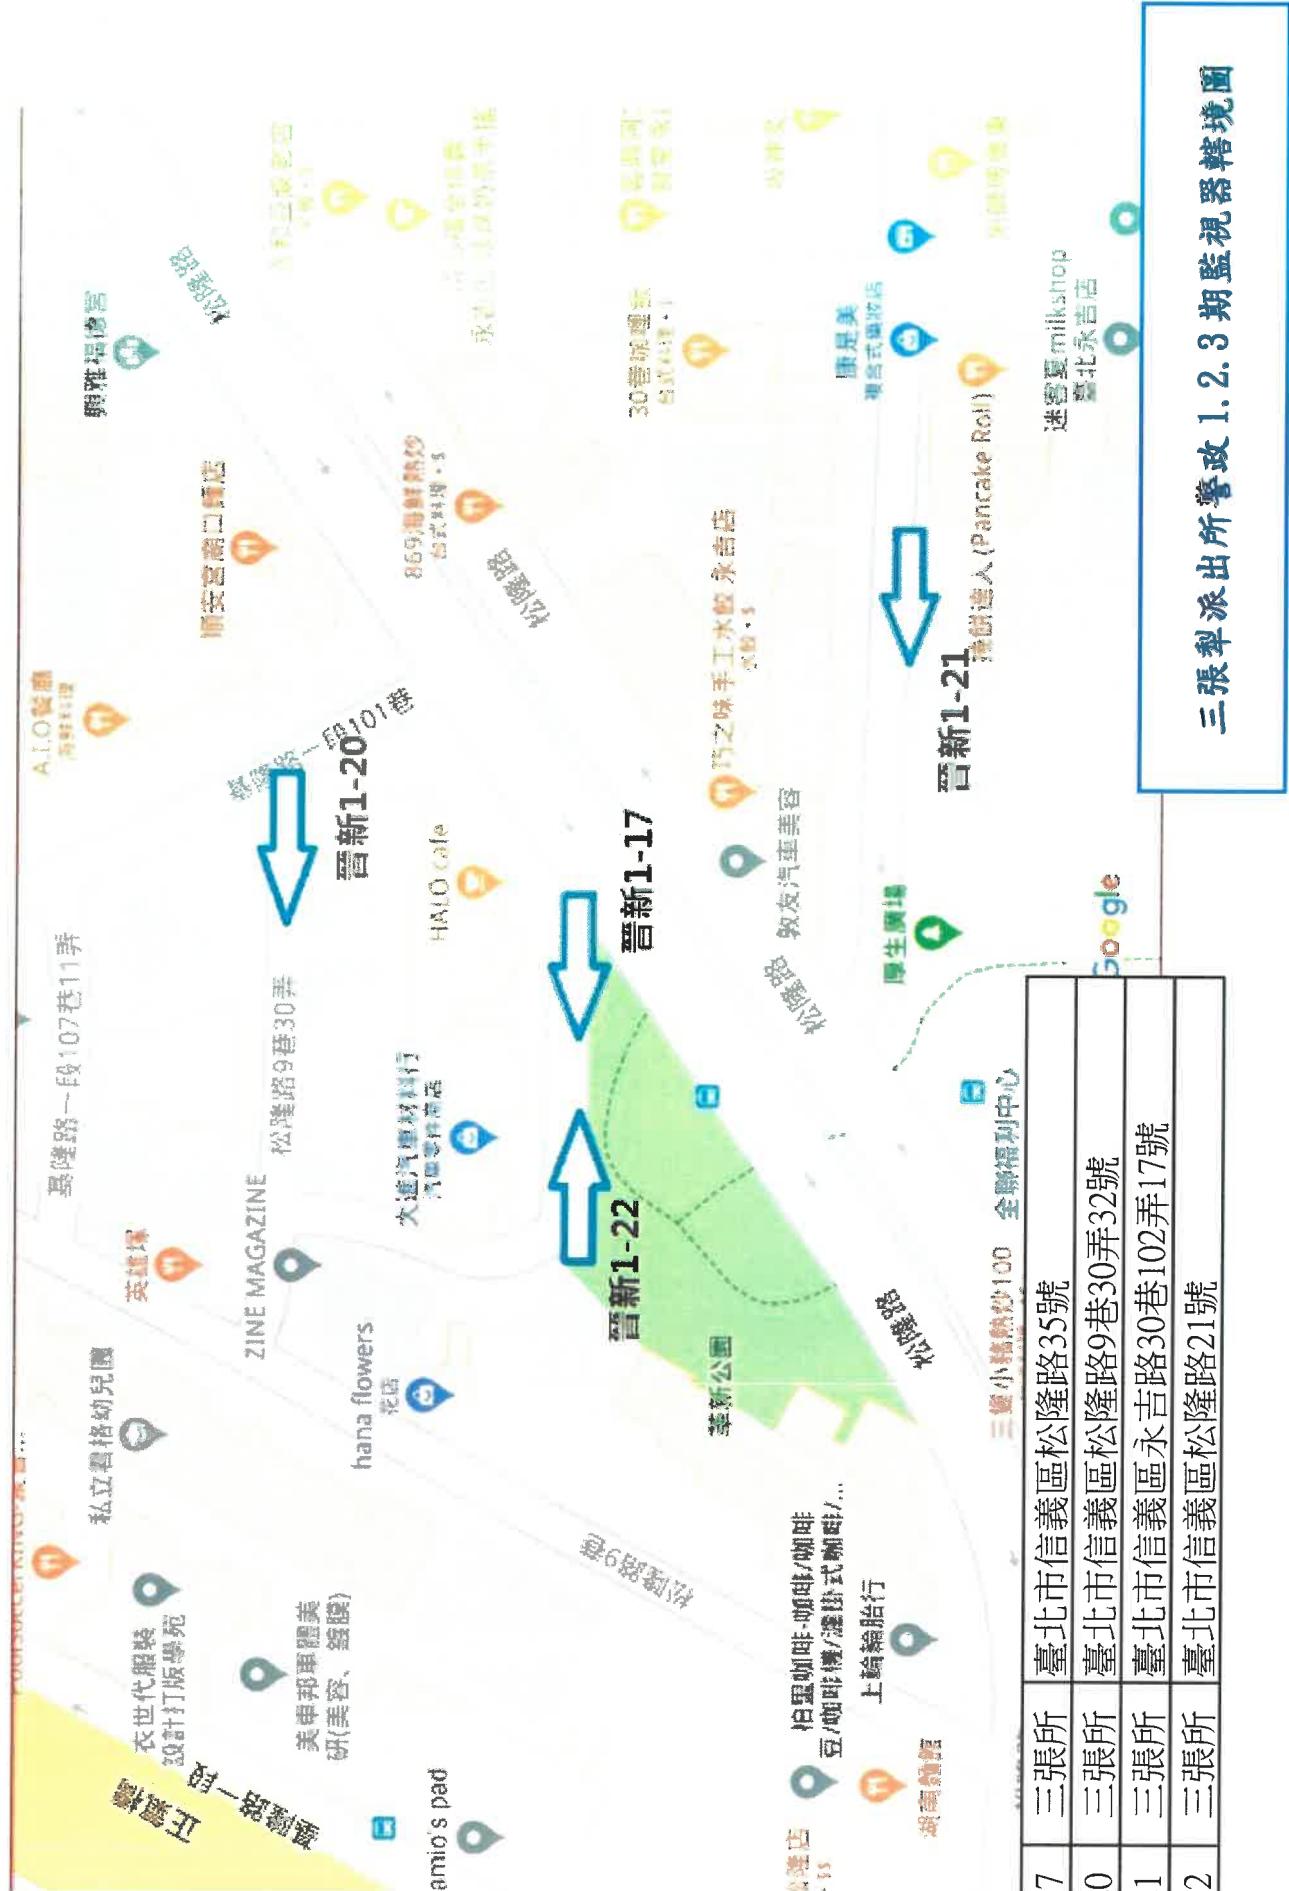

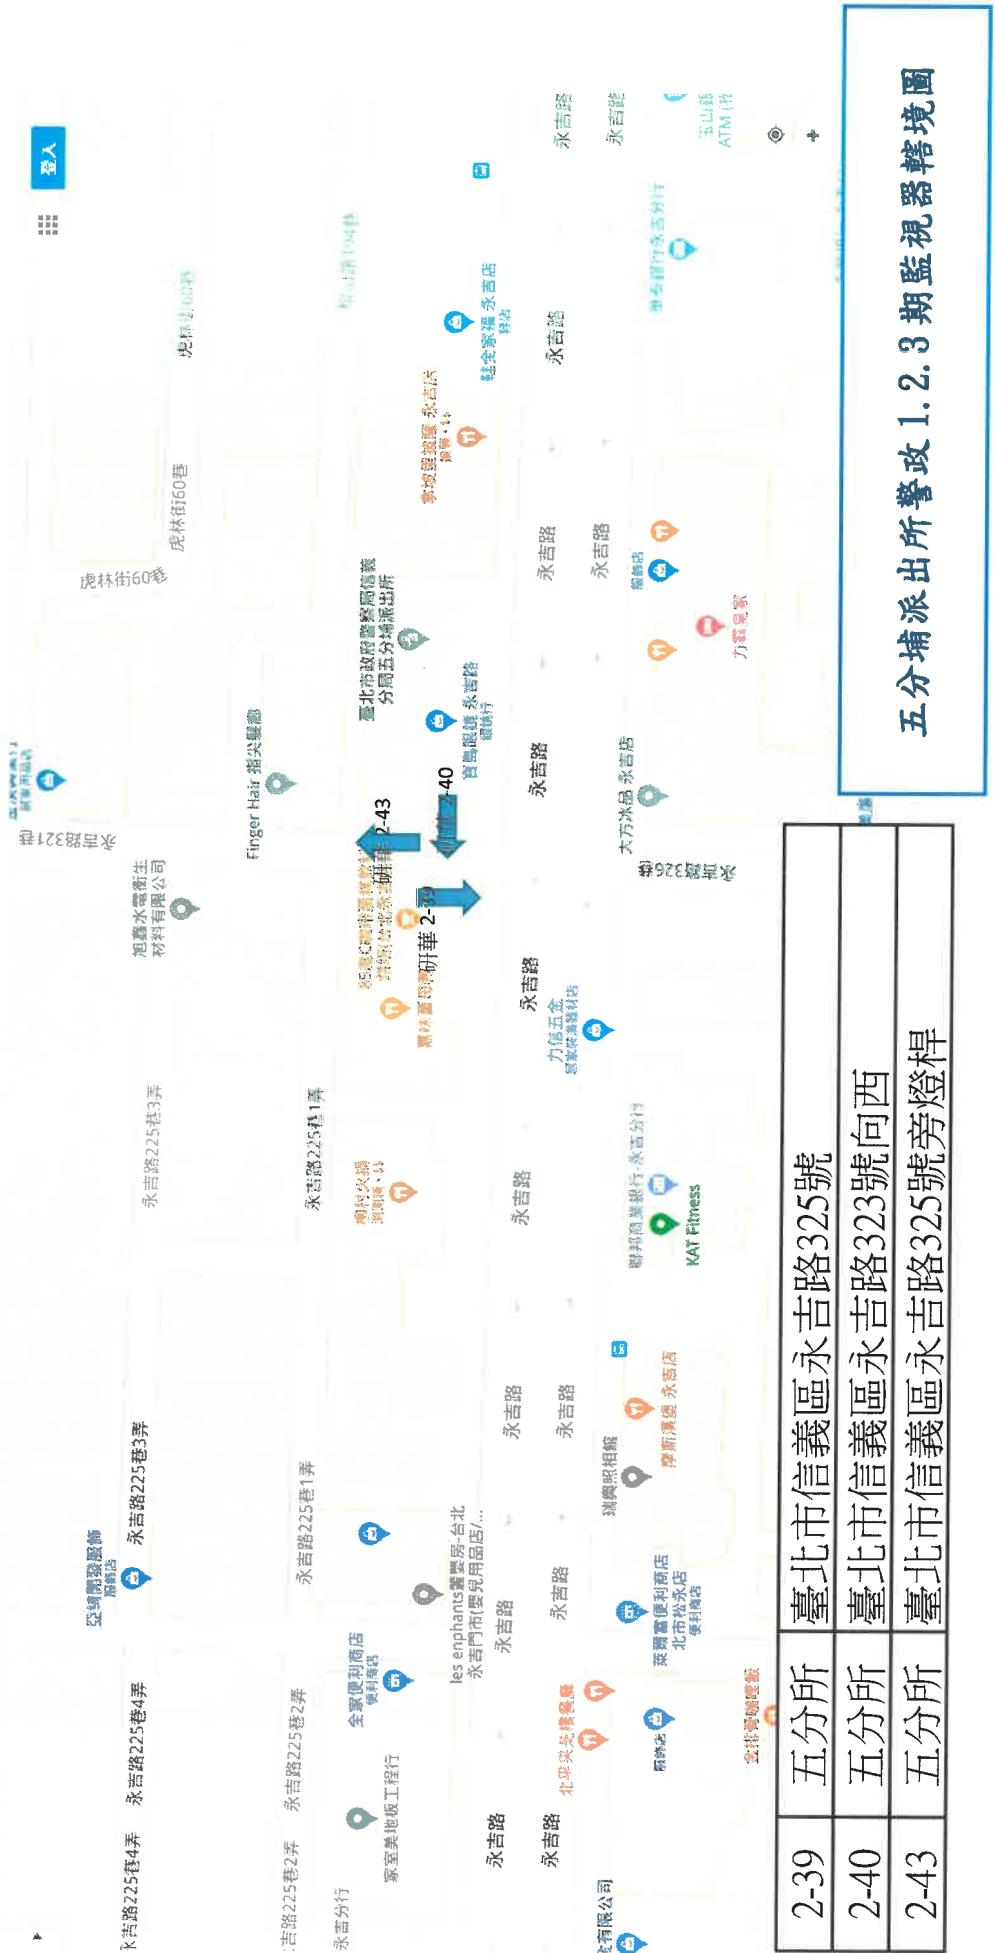



五分埔派出所警政1.2.3期監視器轉境圖



五分埔派出所警政 1.2.3 期監視器轉境圖


3-109	五分所	臺北市信義區永吉路278巷27弄口
3-110	五分所	臺北市信義區永吉路278巷28弄口
3-111	五分所	臺北市信義區永吉路278巷42弄口
3-112	五分所	臺北市信義區永吉路278巷48弄口

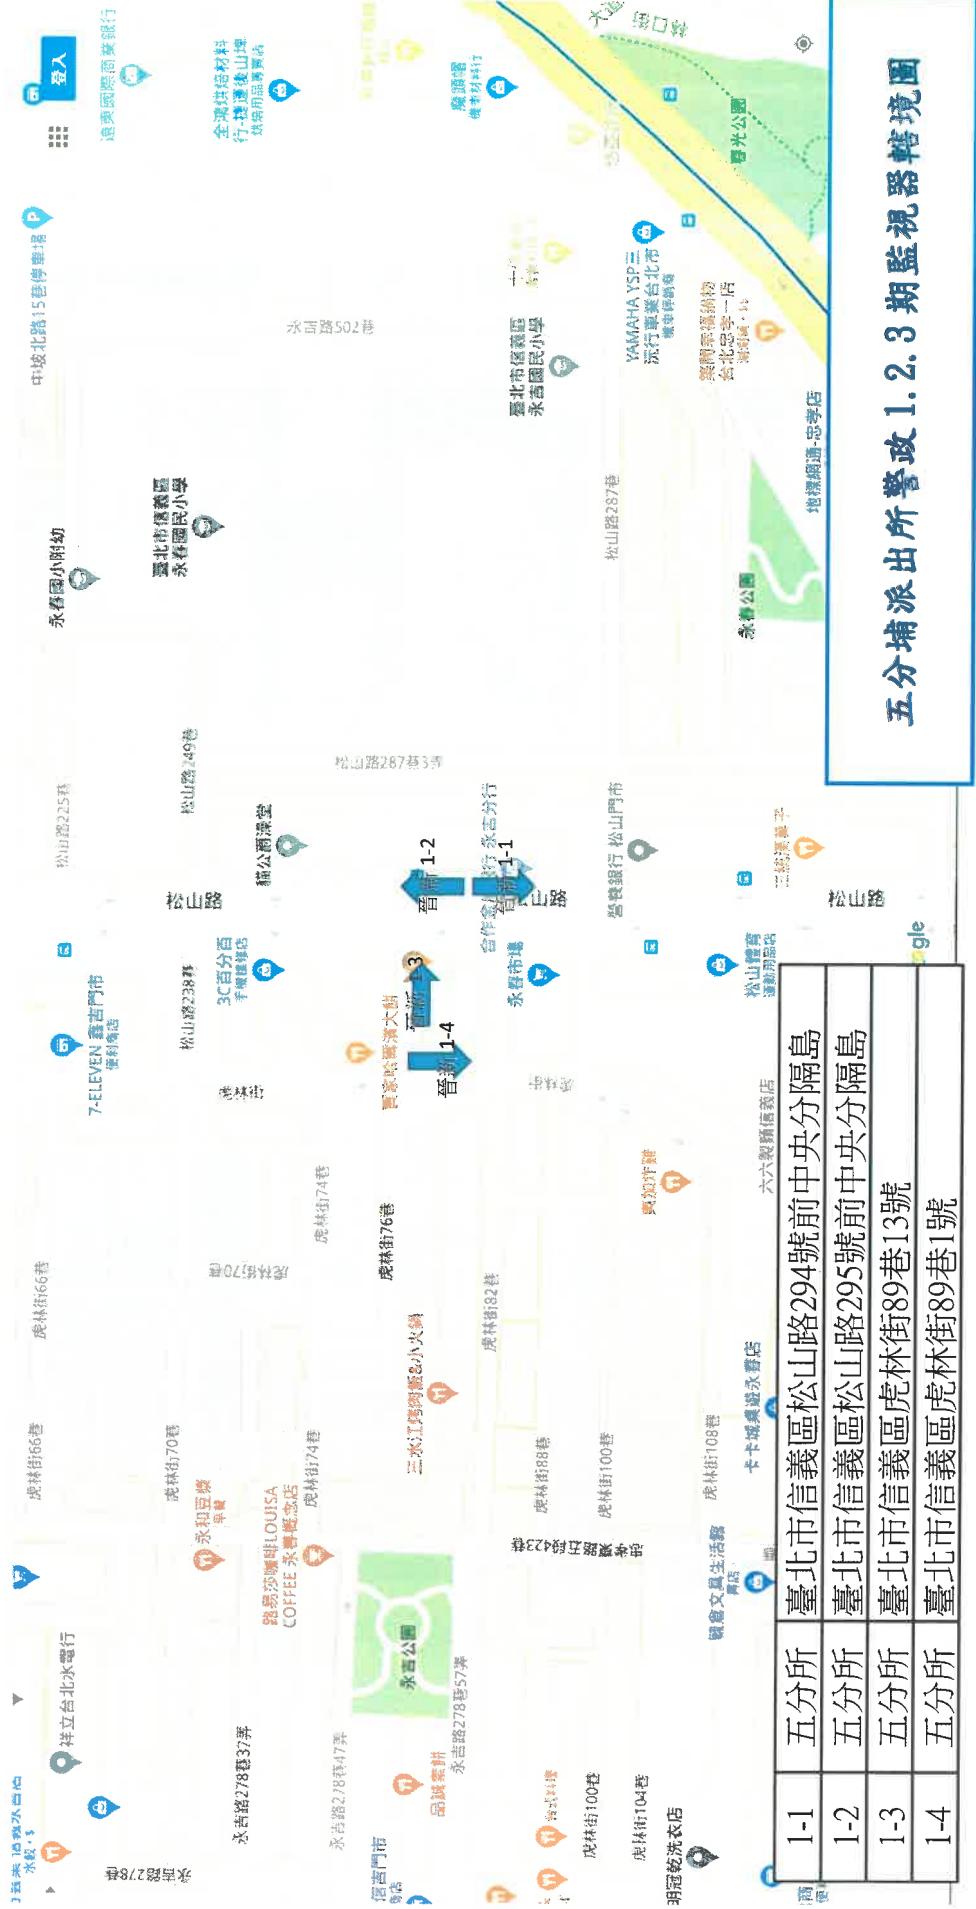

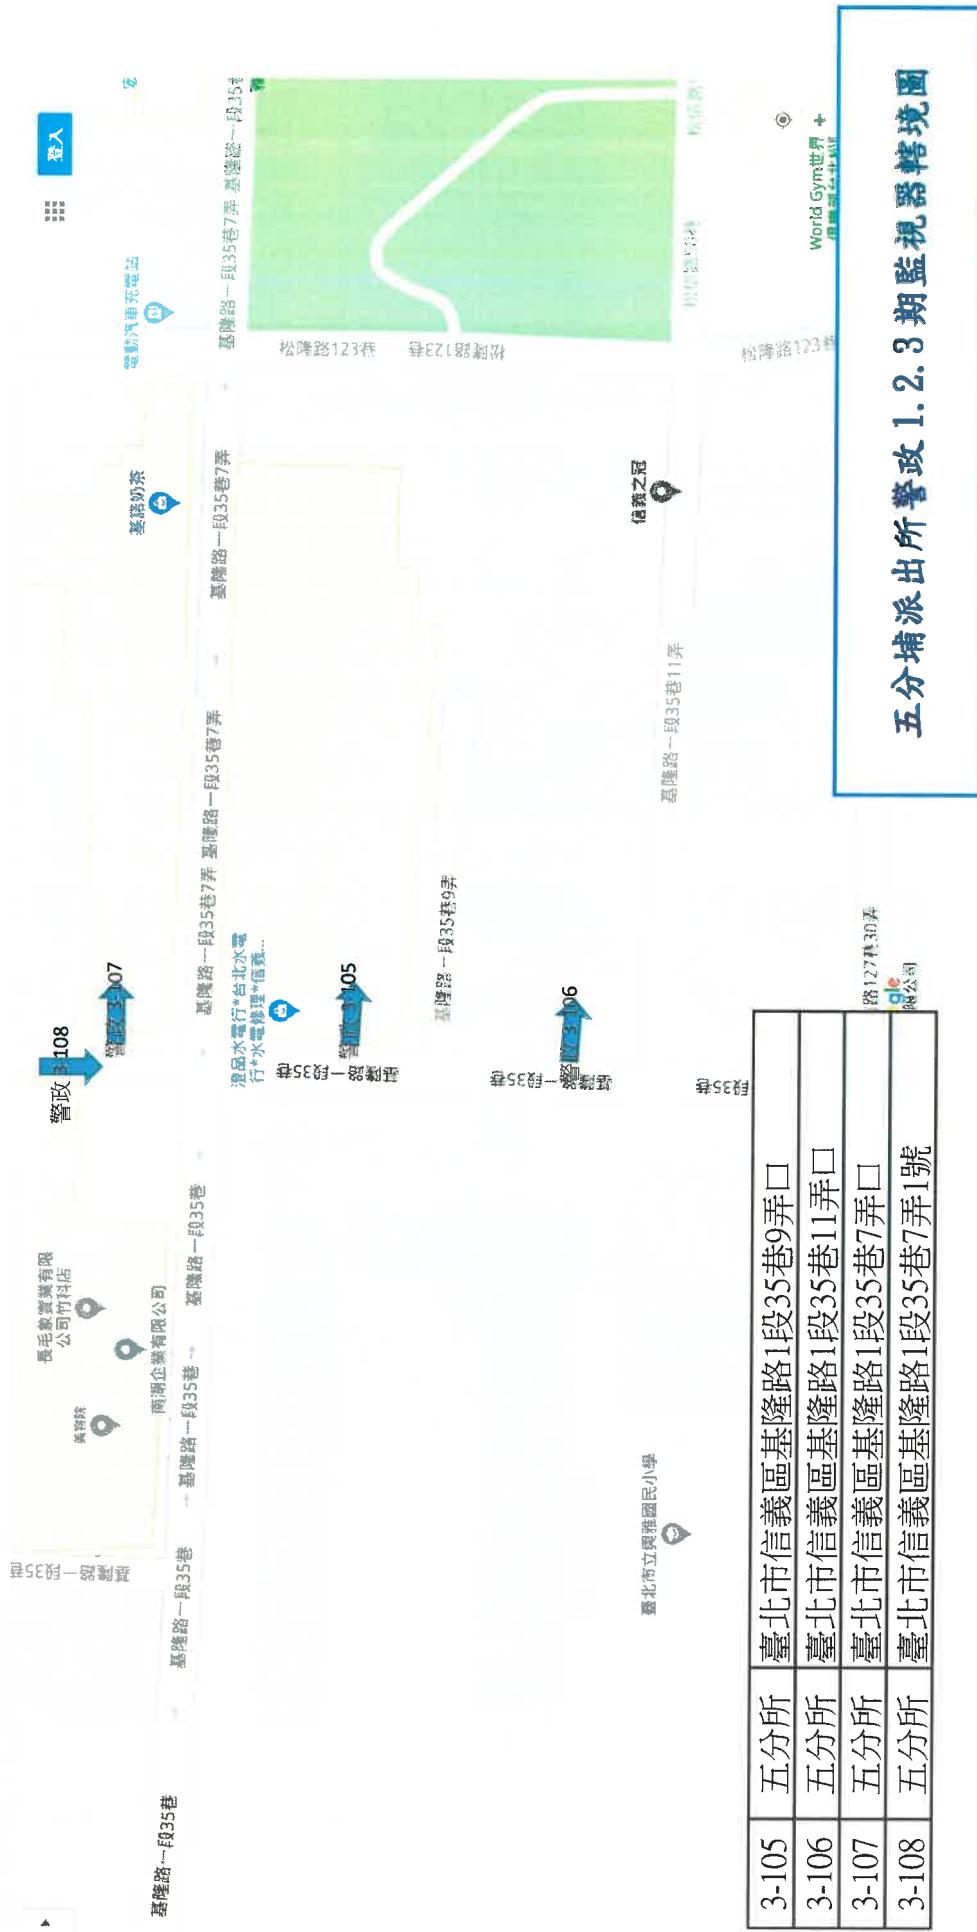


六張派出所警政1.2.3期監視器轄境圖


3-133	六張所	臺北市信義區吳興街156巷19號前
3-134	六張所	臺北市信義區吳興街158號前
3-135	六張所	臺北市信義區吳興街118巷35弄12號前
3-136	六張所	臺北市信義區吳興街156巷67號對面

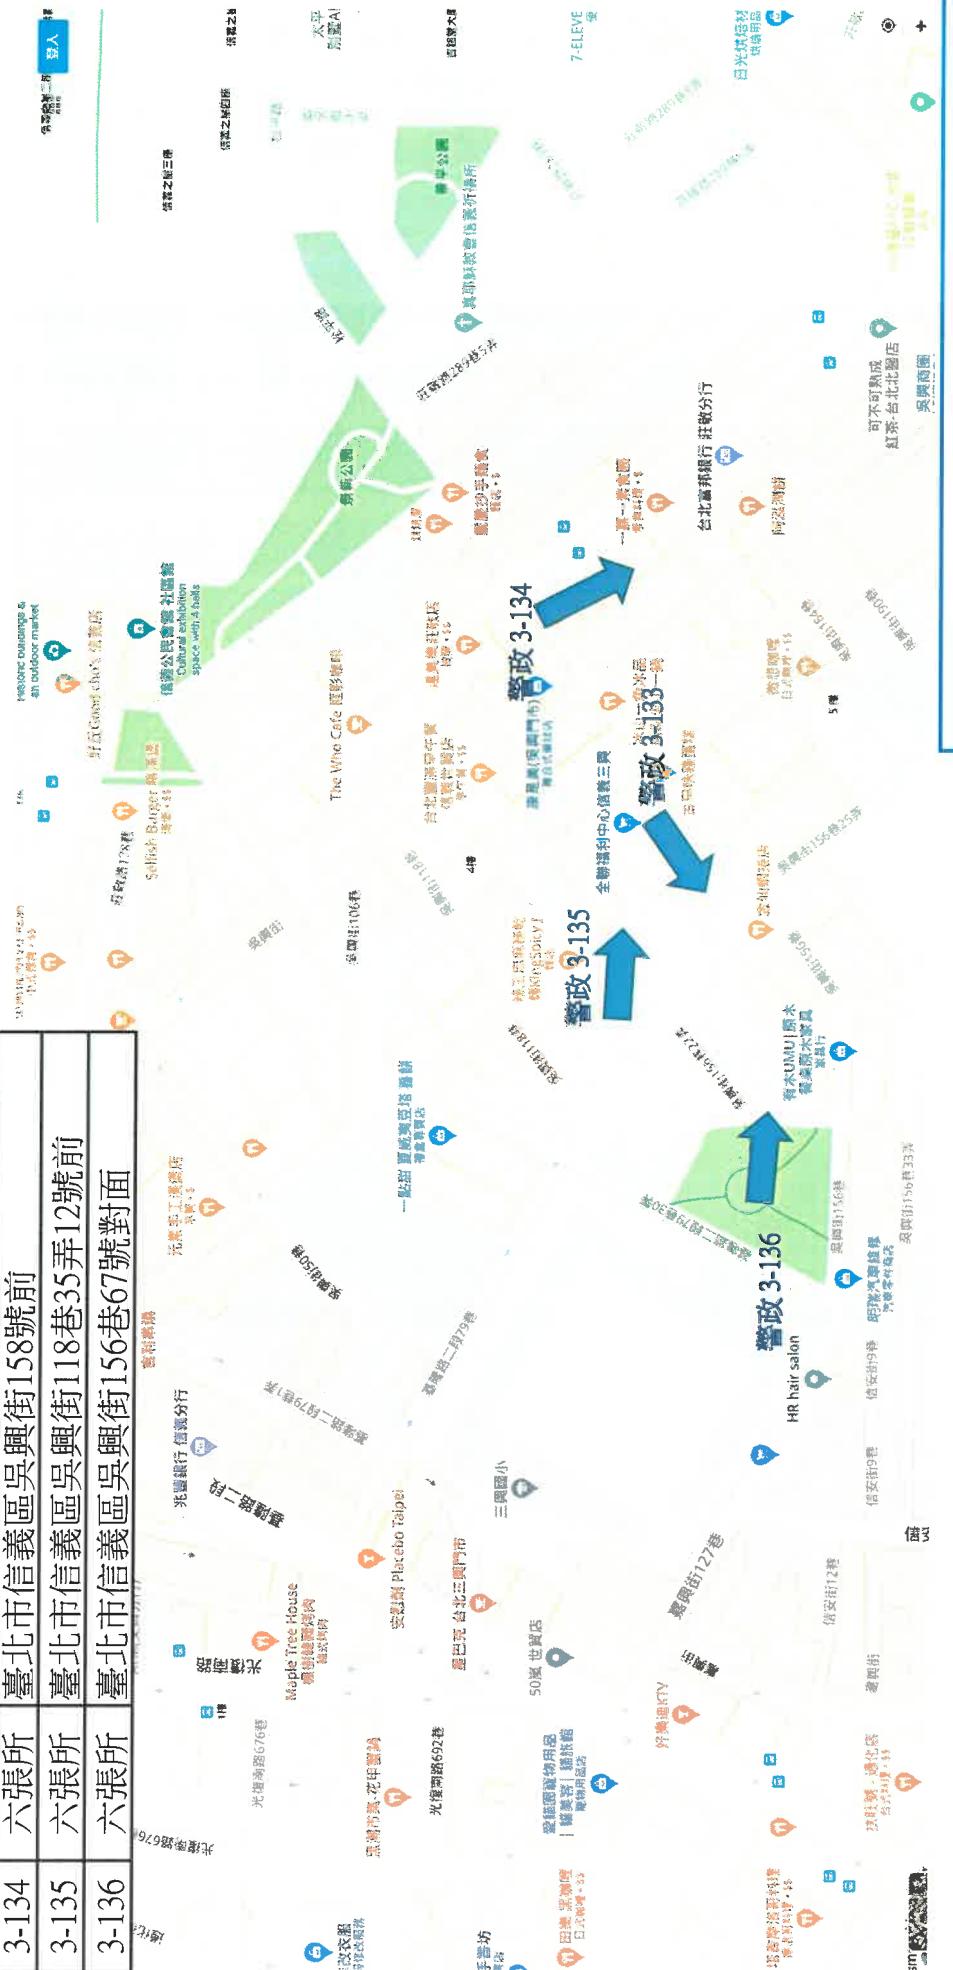

3-137	六張所	臺北市信義區嘉興街175巷11號
3-138	六張所	臺北市信義區嘉興街143號
3-139	六張所	臺北市信義區嘉興街127巷2號
3-140	六張所	臺北市信義區嘉興街175巷2弄口
3-141	六張所	臺北市信義區嘉興街181巷5號
3-142	六張所	臺北市信義區嘉興街177號

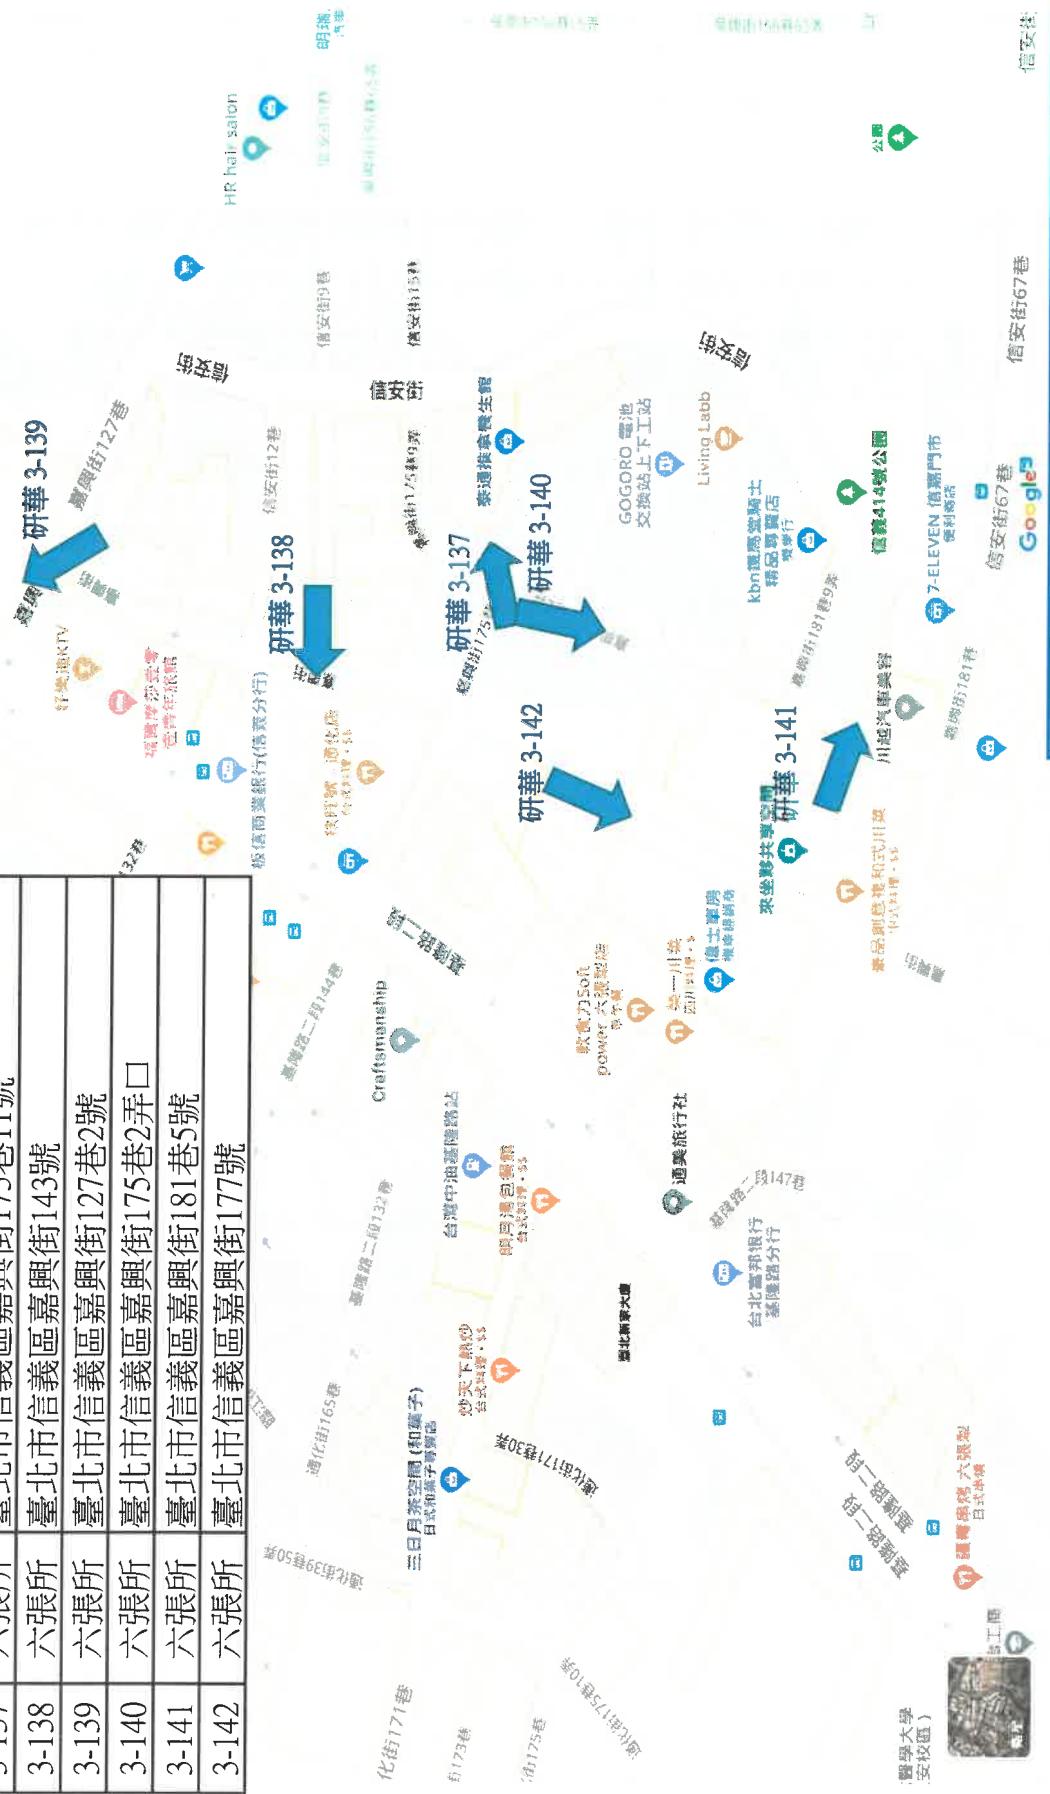


六張犁派出所警政1.2.3期監視器管轄範圍圖

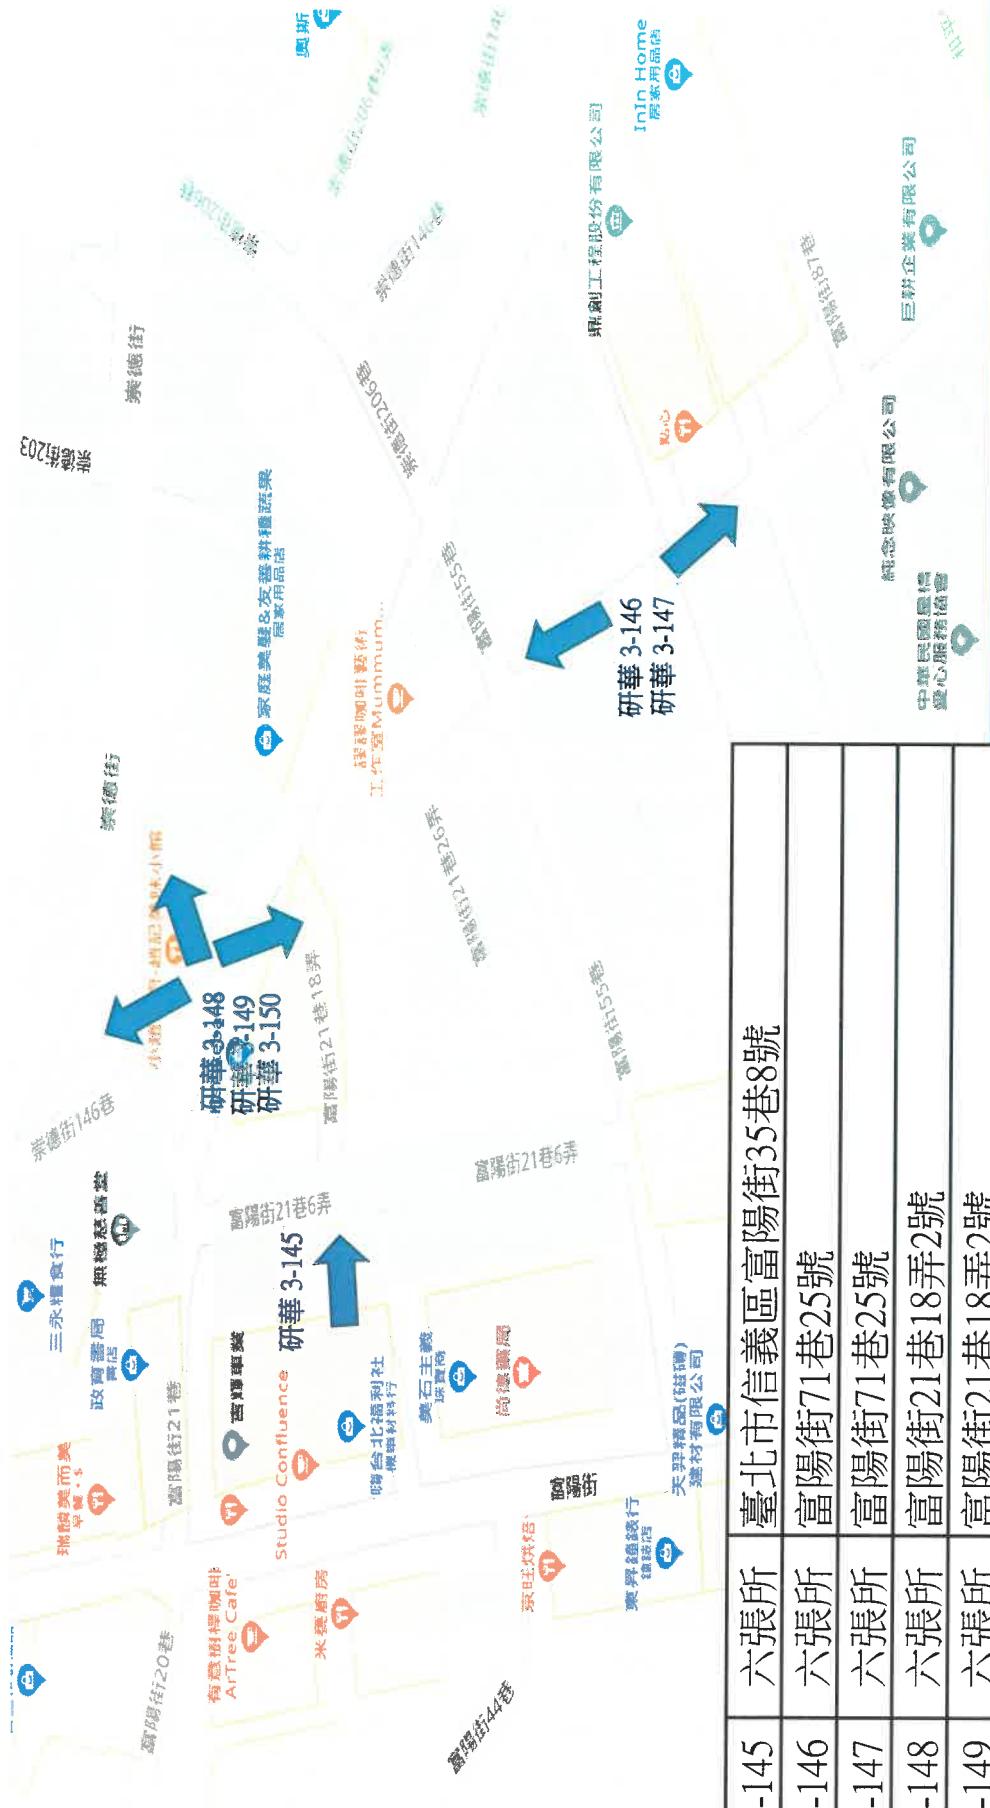


六張犁派出所警政1.2.3期監視器轄境圖

3-145	六張所	臺北市信義區富陽街35巷8號
3-146	六張所	富陽街71巷25號
3-147	六張所	富陽街71巷25號
3-148	六張所	富陽街21巷18弄2號
3-149	六張所	富陽街21巷18弄2號
3-150	六張所	富陽街21巷18弄2號

六張犁派出所 1.2.3 期監視器轉境圖

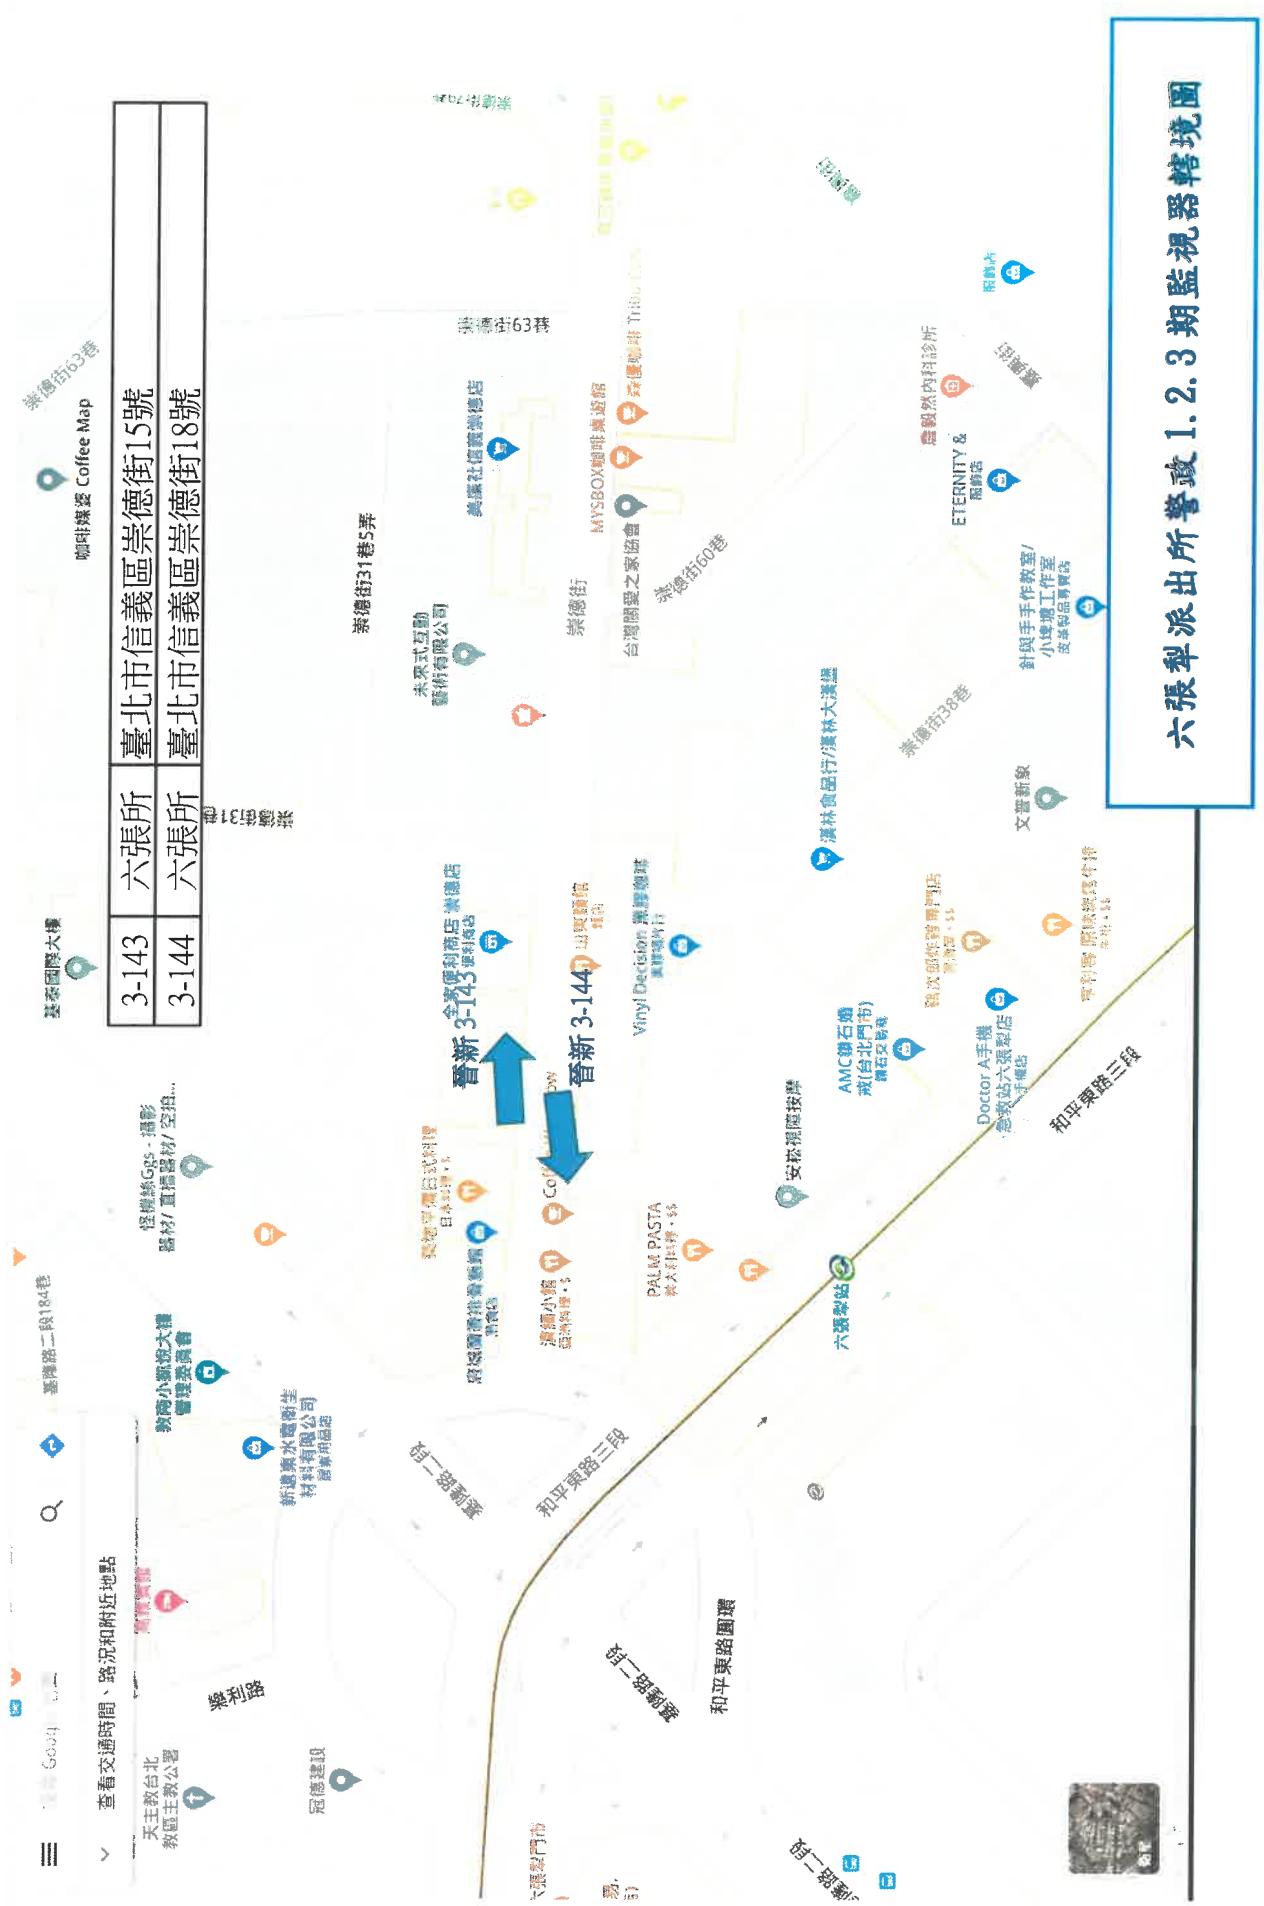


編號	設置地點	附註
1-26	臺北市信義區吳興街 269 巷口（向莊敬路）	晉新
1-28	臺北市信義區吳興街 284 巷口	晉新
1-29	臺北市信義區吳興街 345 號阿根廷早餐店	晉新
1-30	臺北市信義區吳興街 281 巷 62 號	晉新
1-31	臺北市信義區吳興街 359-4 號	晉新
1-32	臺北市信義區吳興街 361 巷口	晉新
2-78	臺北市信義區吳興街 167 號	研華
2-79	臺北市信義區莊敬路 336 號	研華
2-81	臺北市信義區吳興街 269 巷 12 號 2 樓	研華
2-82	臺北市信義區莊敬路 416 號	研華
2-83	臺北市信義區吳興街 345 巷 11 號	研華
2-85	臺北市信義區吳興街 284 巷 15 之 2 號 2 樓	研華

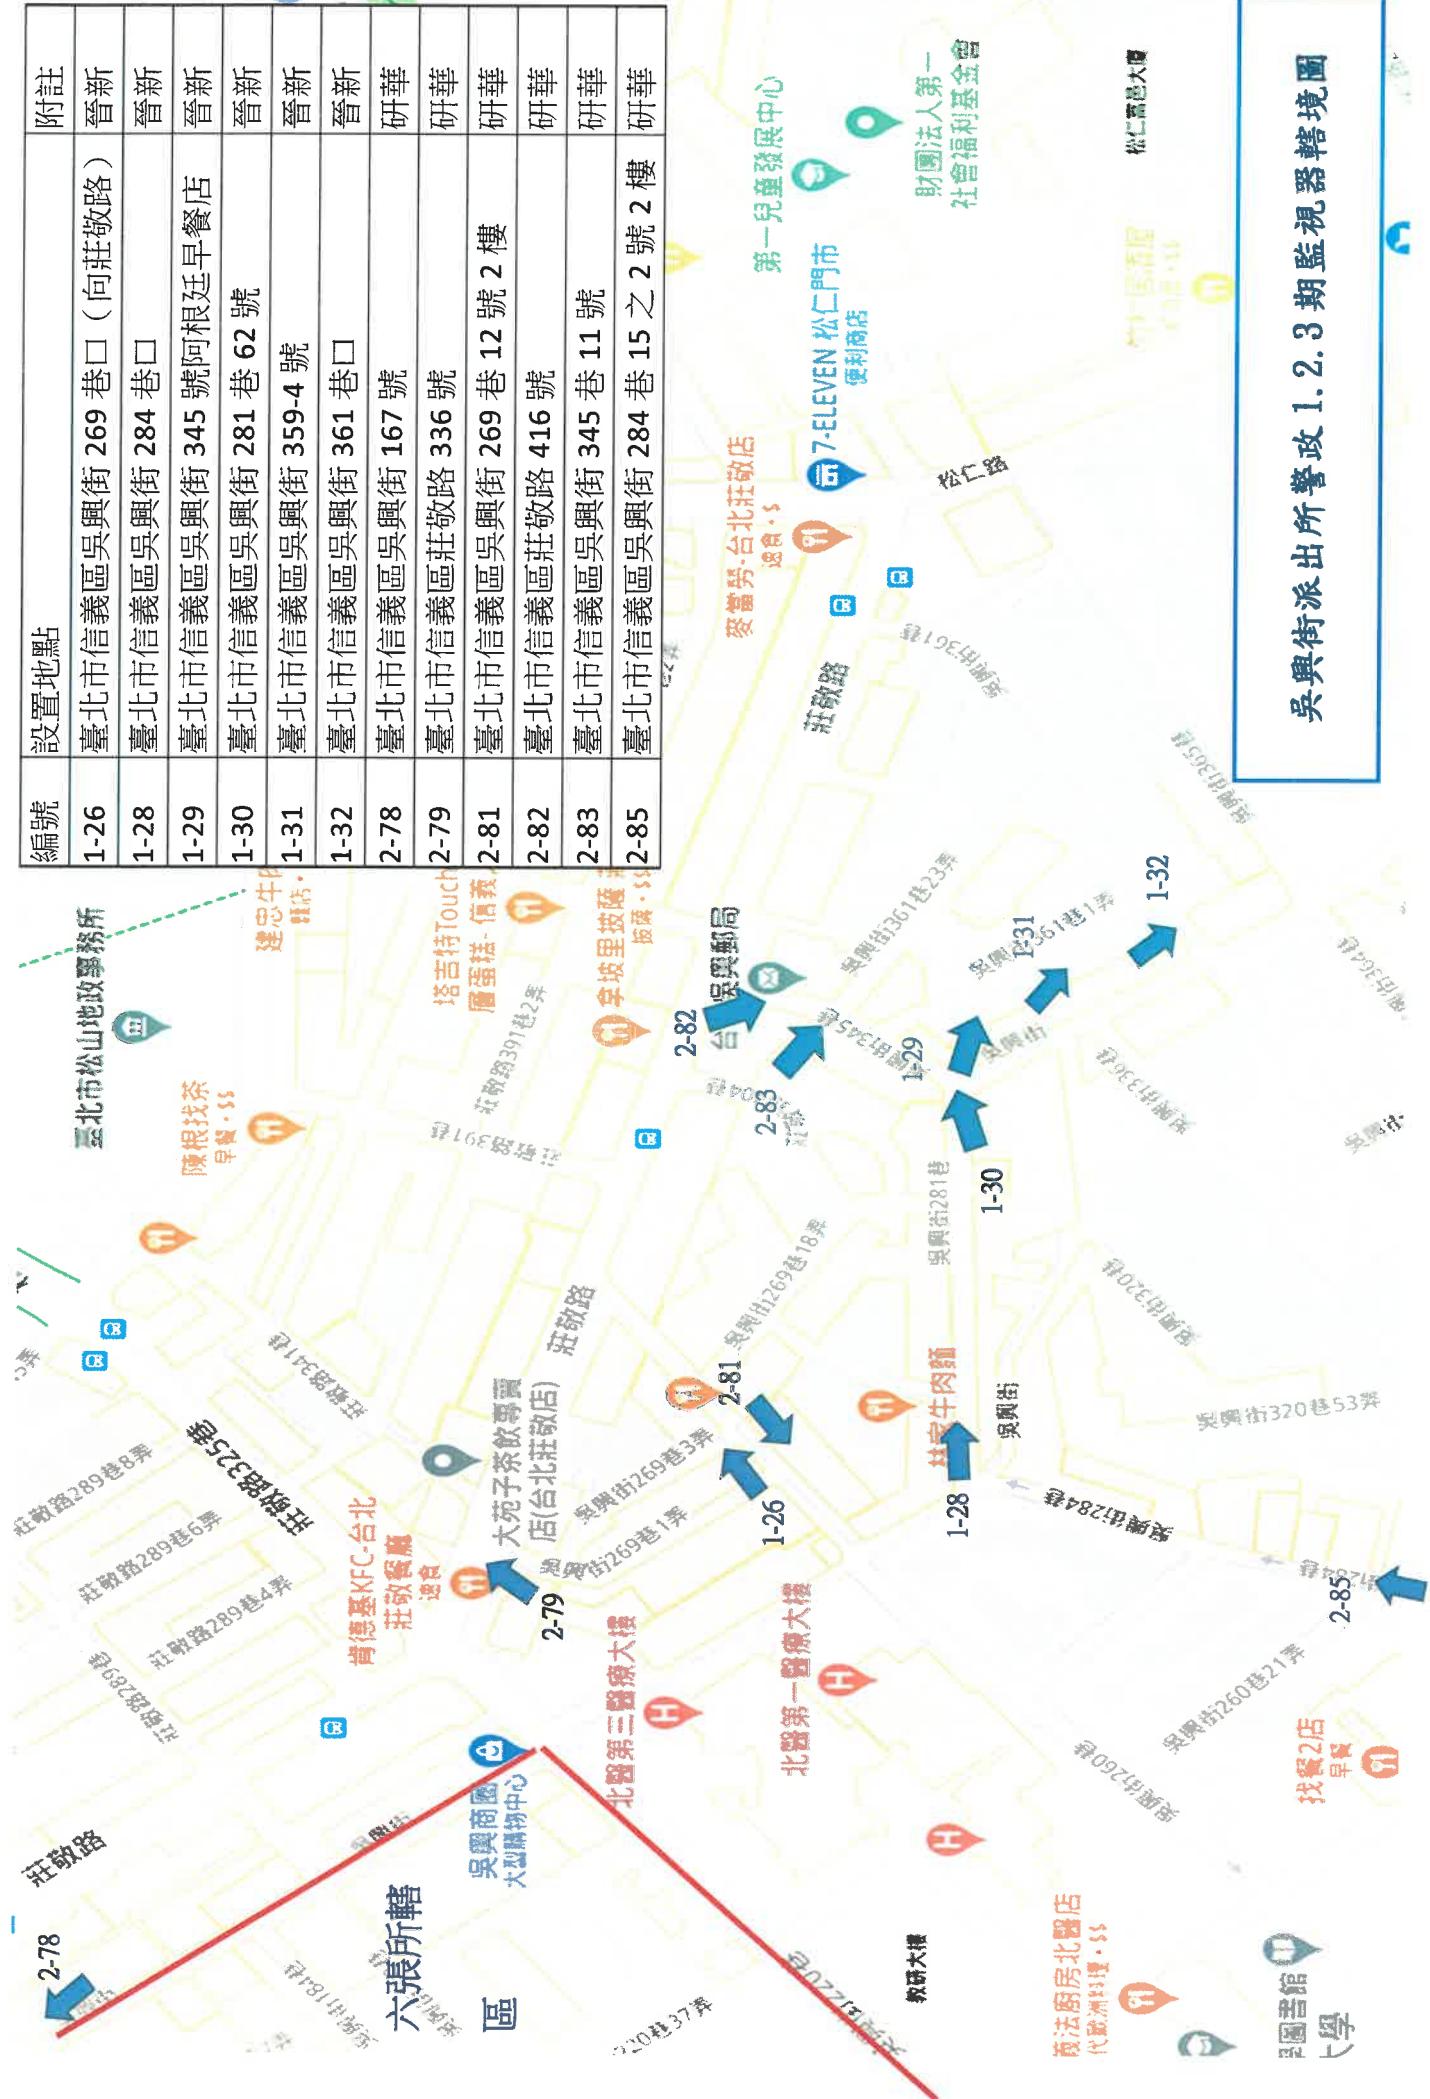

吳興街派出所警政1.2.3期監視器轉境圖

編號	設置地點	附註
3-129	臺北市信義區吳興街 474 號前 (向西北)	警政
3-130	臺北市信義區吳興街 474 號前 (向東南)	警政
3-131	臺北市信義區吳興街 500 巷 2 號前	警政
3-132	臺北市信義區吳興街 506 巷 2 號前	警政
3-142	臺北市信義區信義路 5 段 150 巷 459 號	晉新
3-143	臺北市信義區信義路 5 段 150 巷 455 號	晉新

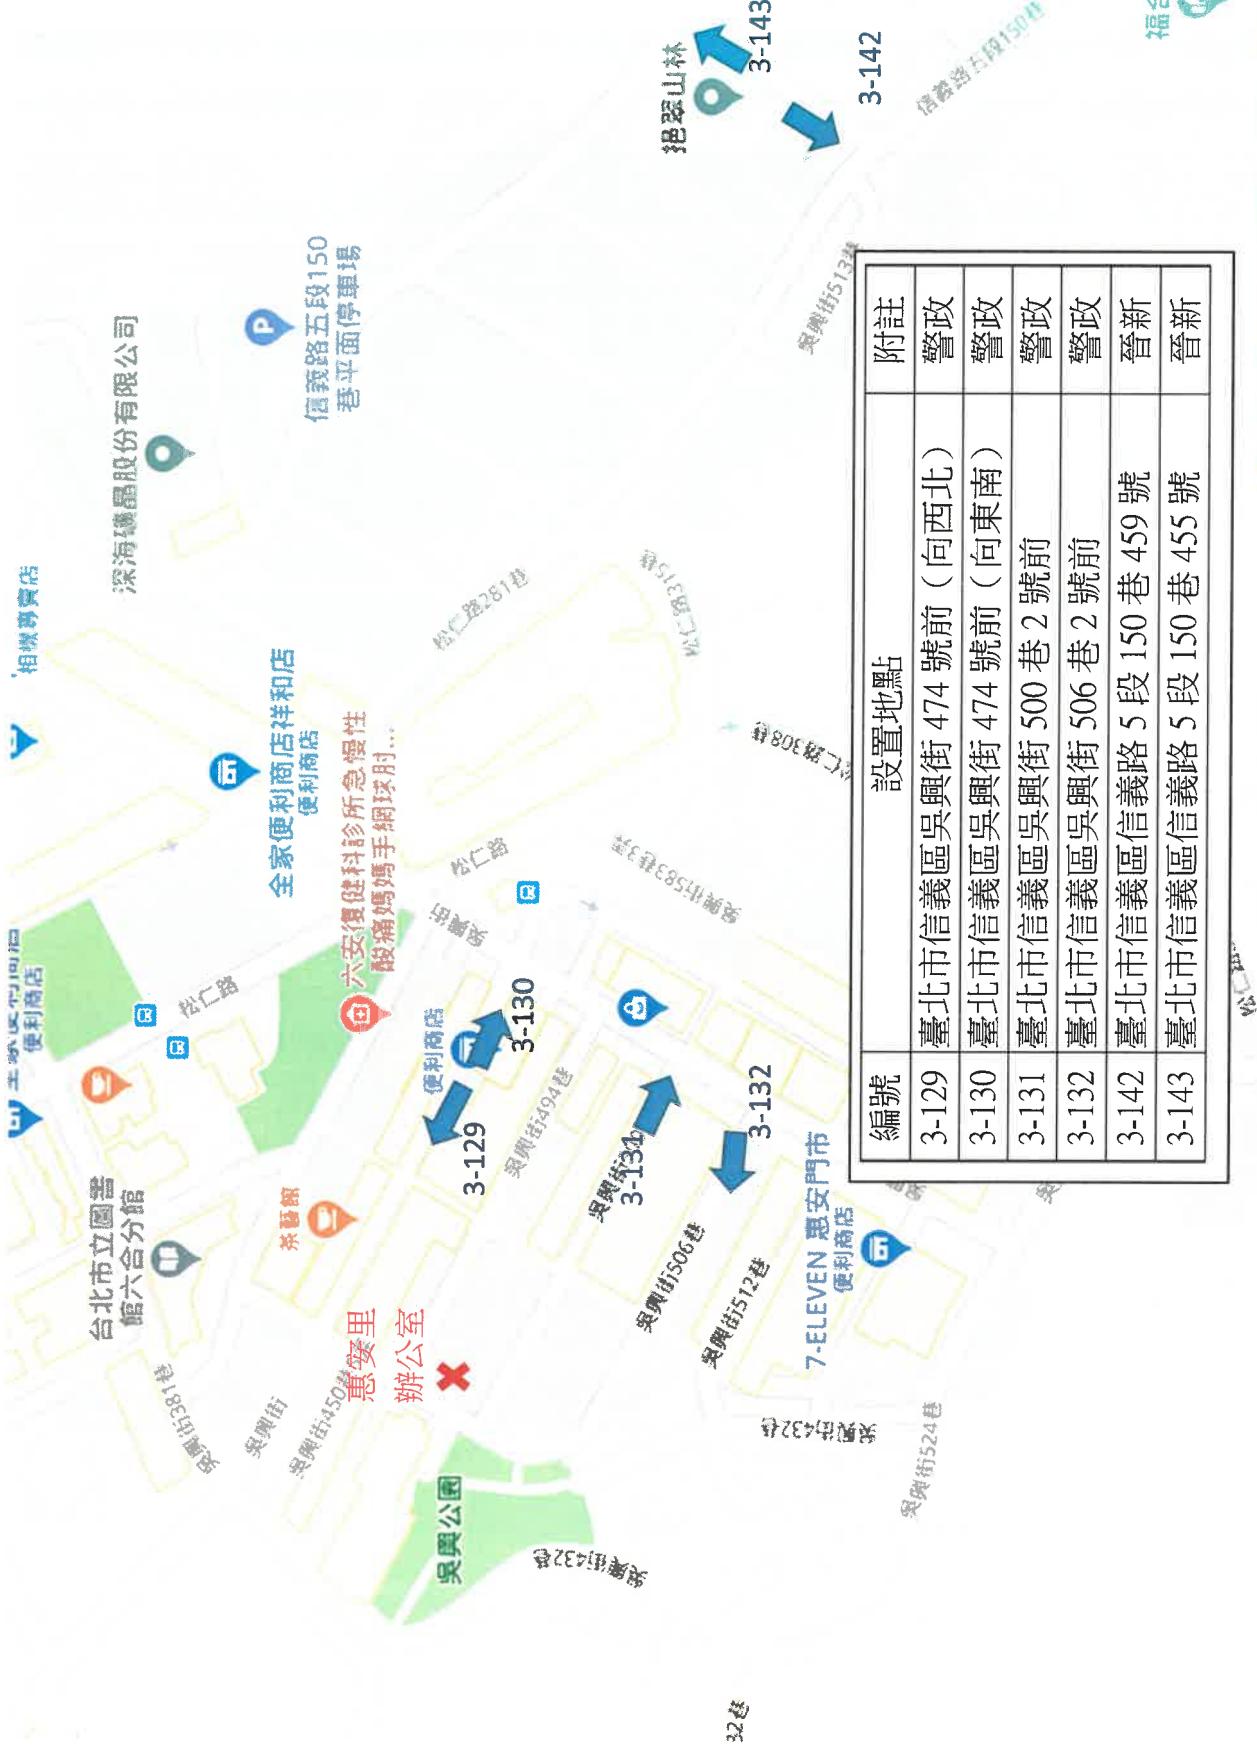

Win
e

環球世貿大樓停車場

Nola Kitchen 紐澳良小廚
紐西蘭 Cannon Hill

X 痘痘

三犁里辦公室 3-135 3-136

前編第5章150卷16號

福德宮

編號

CAI



有限公司

1

大圓瓷 Tayouan
Underglaze 居家用晶店

十一

蒙古百味 Sunshine Cafe

解説

象山燒餅

利先工程有限公司

Cama café - 莊敬松仁店
咖啡廳

編號	設置地點	附註
3-133	臺北市信義區信義路5段150巷16弄	研華
3-134	臺北市信義區信義路5段150巷16弄	研華
3-135	臺北市信義區信義路5段150巷16弄11號	研華
3-136	臺北市信義區信義路5段150巷16弄13號	研華
3-137	臺北市信義區信義路5段150巷16弄13號	研華
3-138	臺北市信義區信義路5段150巷16弄13號	研華

全家便利商店 松仁店
便利商店

1


樂車欣賞

肉





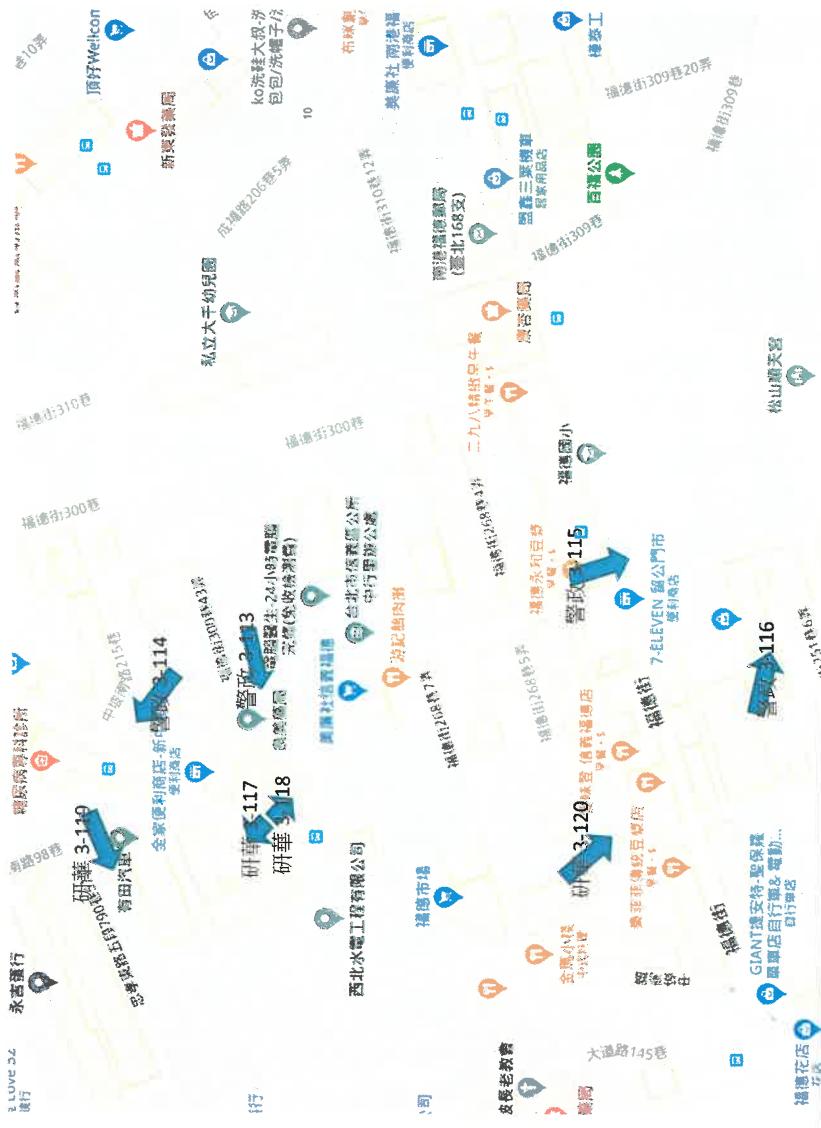

福德街派出所警政1.2.3期監視器轄境圖

3-113	福德所	臺北市信義區福德街268巷31號
3-114	福德所	臺北市信義區福德街268巷36弄口
3-115	福德所	臺北市信義區福德街251巷虎山溪登山口
3-116	福德所	臺北市信義區福德街251巷6弄20號前
3-117	福德所	臺北市信義區中坡南路247號旁公園
3-118	福德所	臺北市信義區中坡南路263號
3-119	福德所	臺北市信義區忠孝東路5段790巷59弄31號
3-120	福德所	臺北市信義區福德街232巷1號

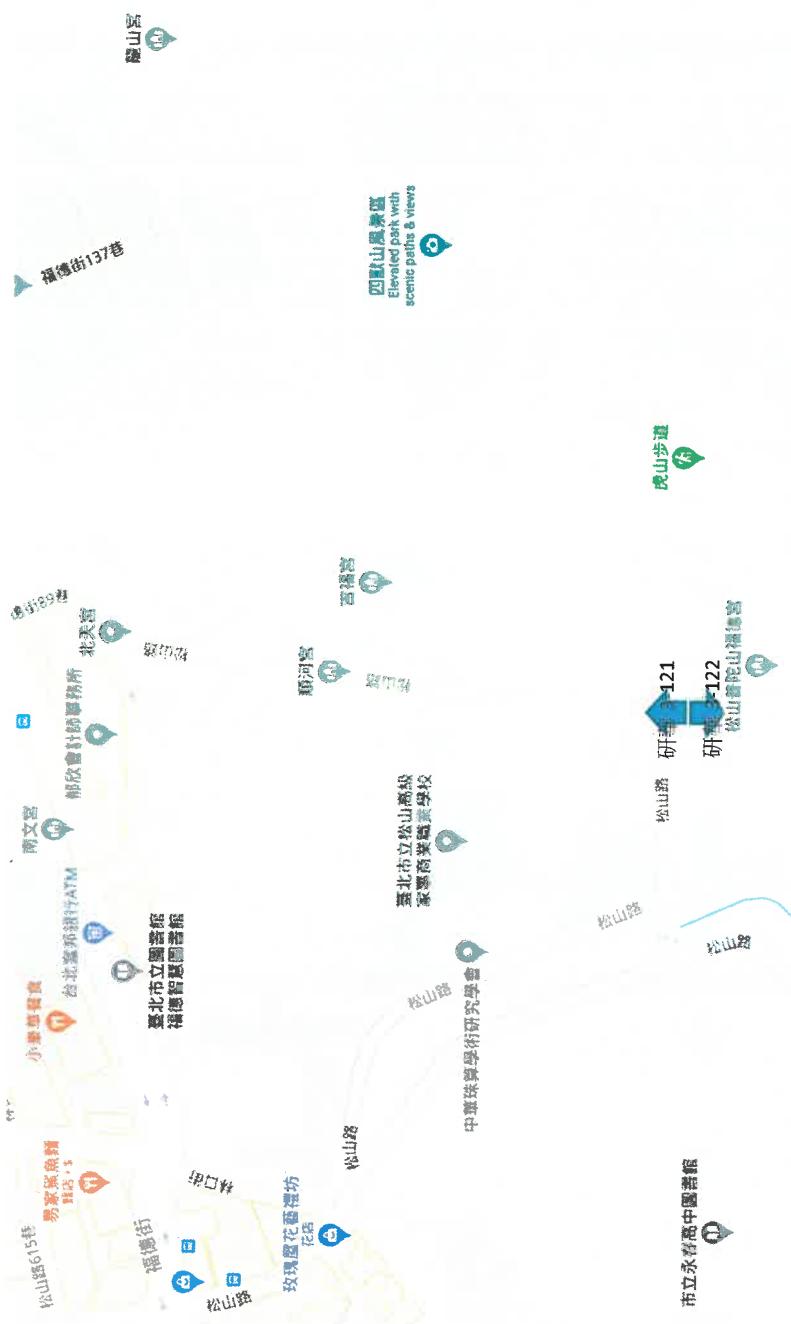

福德街派出所警政1.2.3期監視器轉境圖

3-121	福德所	松山路(永春陂生態濕地公園側)
3-122	福德所	松山路(永春陂生態濕地公園側)