


# 天母公園平面停車場示意圖


小型車停車格：13格  
 身心障礙車格：1格  
 合計：14格

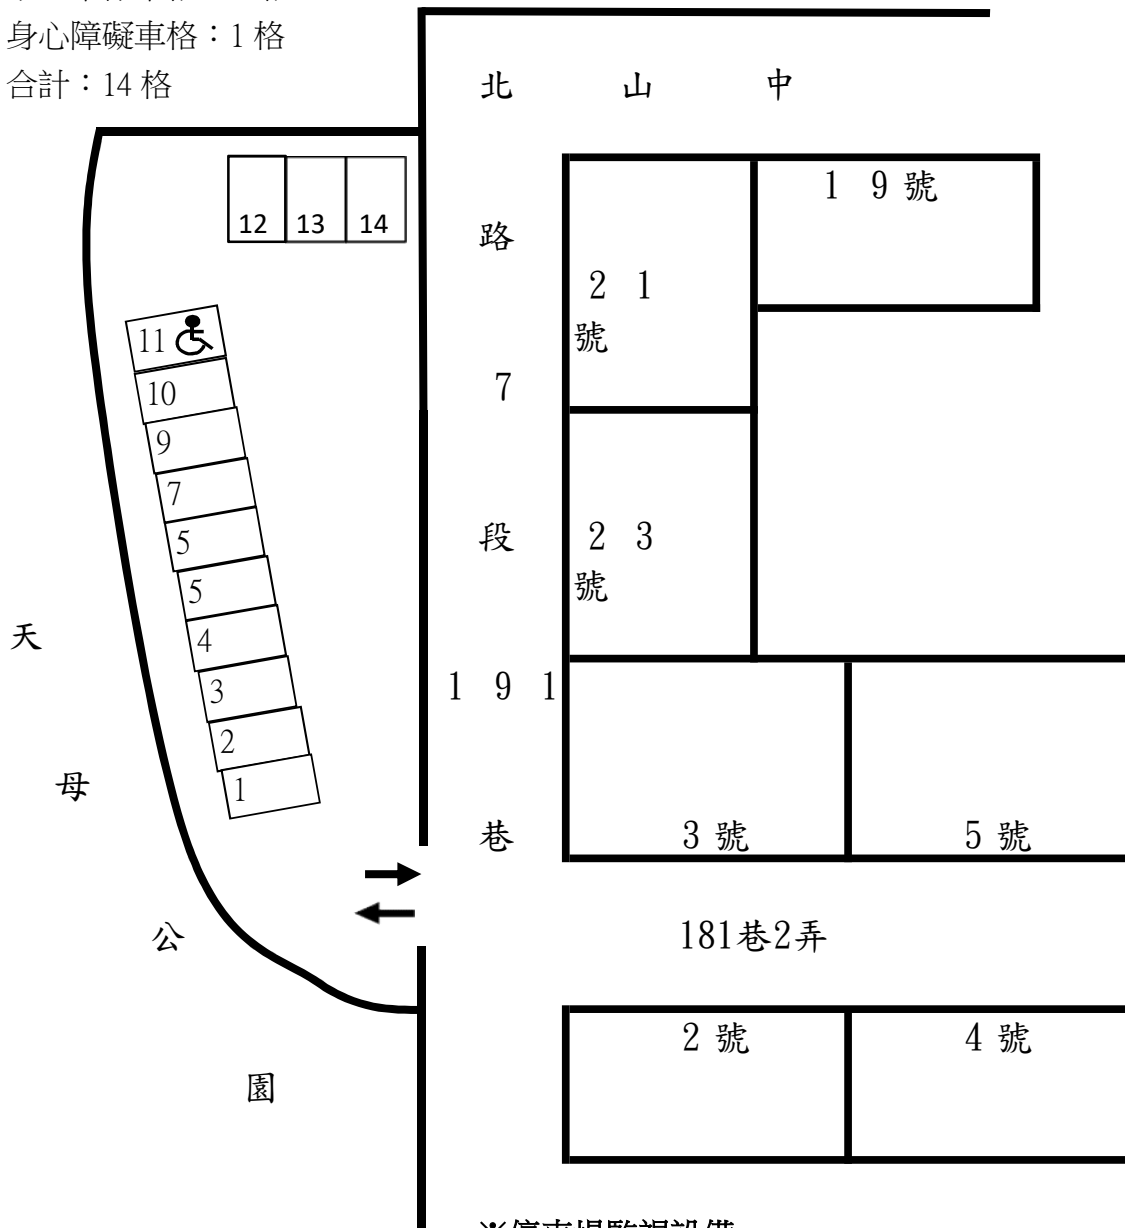

## ※停車場監視設備

- 1、須設置至少6支監視器。
- 2、監視器需配有紅外線功能。
- 3、攝影鏡頭需300萬畫素以上。
- 4、可進行即時監看及60天以上之錄影保存功能。
- 5、監視設備涵蓋率不足之處，乙方須自行增設。
- 6、其餘規定，請詳契約。

## 行義路平面停車場示意圖

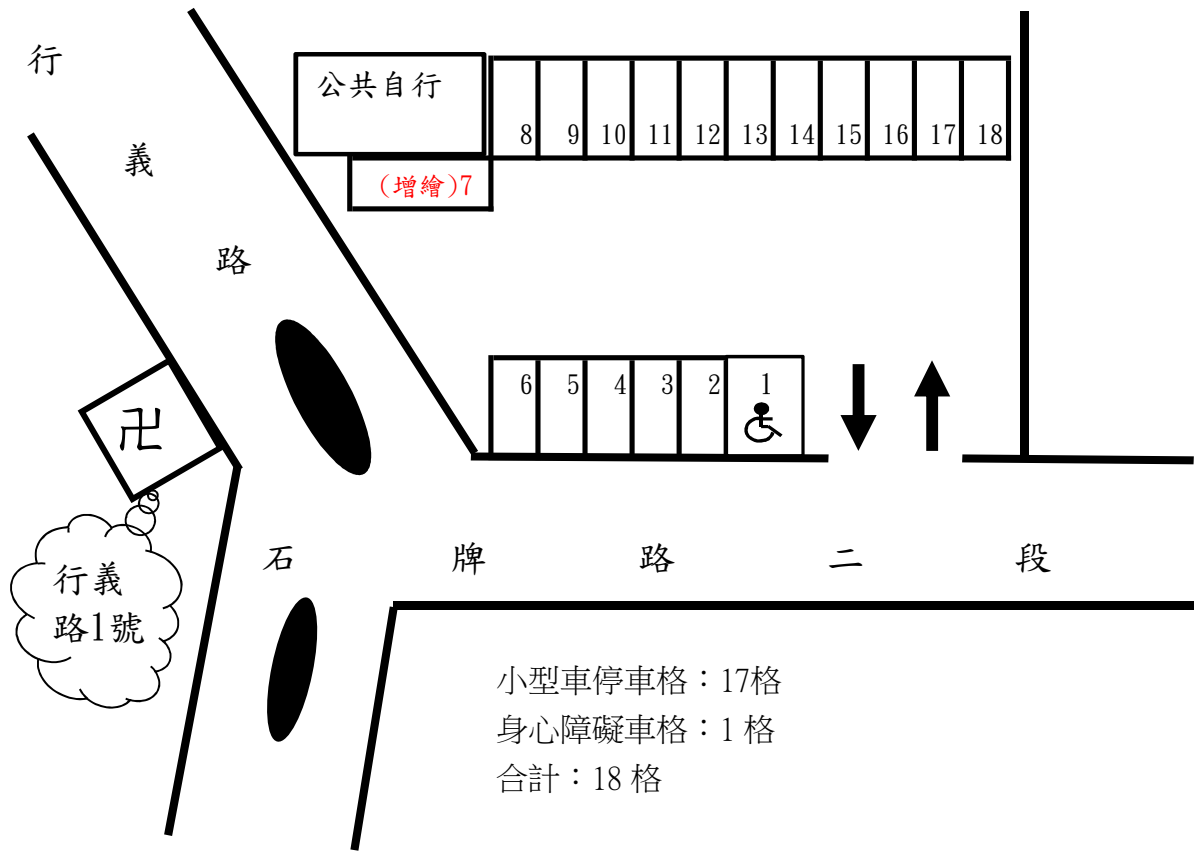


### ※停車場監視設備

- 1、須設置至少6支監視器。
- 2、監視器需配有紅外線功能。
- 3、攝影鏡頭需300萬畫素以上。
- 4、可進行即時監看及60天以上之錄影保存功能。
- 5、監視設備涵蓋率不足之處，乙方須自行增設。
- 6、其餘規定，請詳契約。

# 明德平面停車場示意圖

小型車停車格：29格  
 身心障礙車格：1格  
 合計：30格

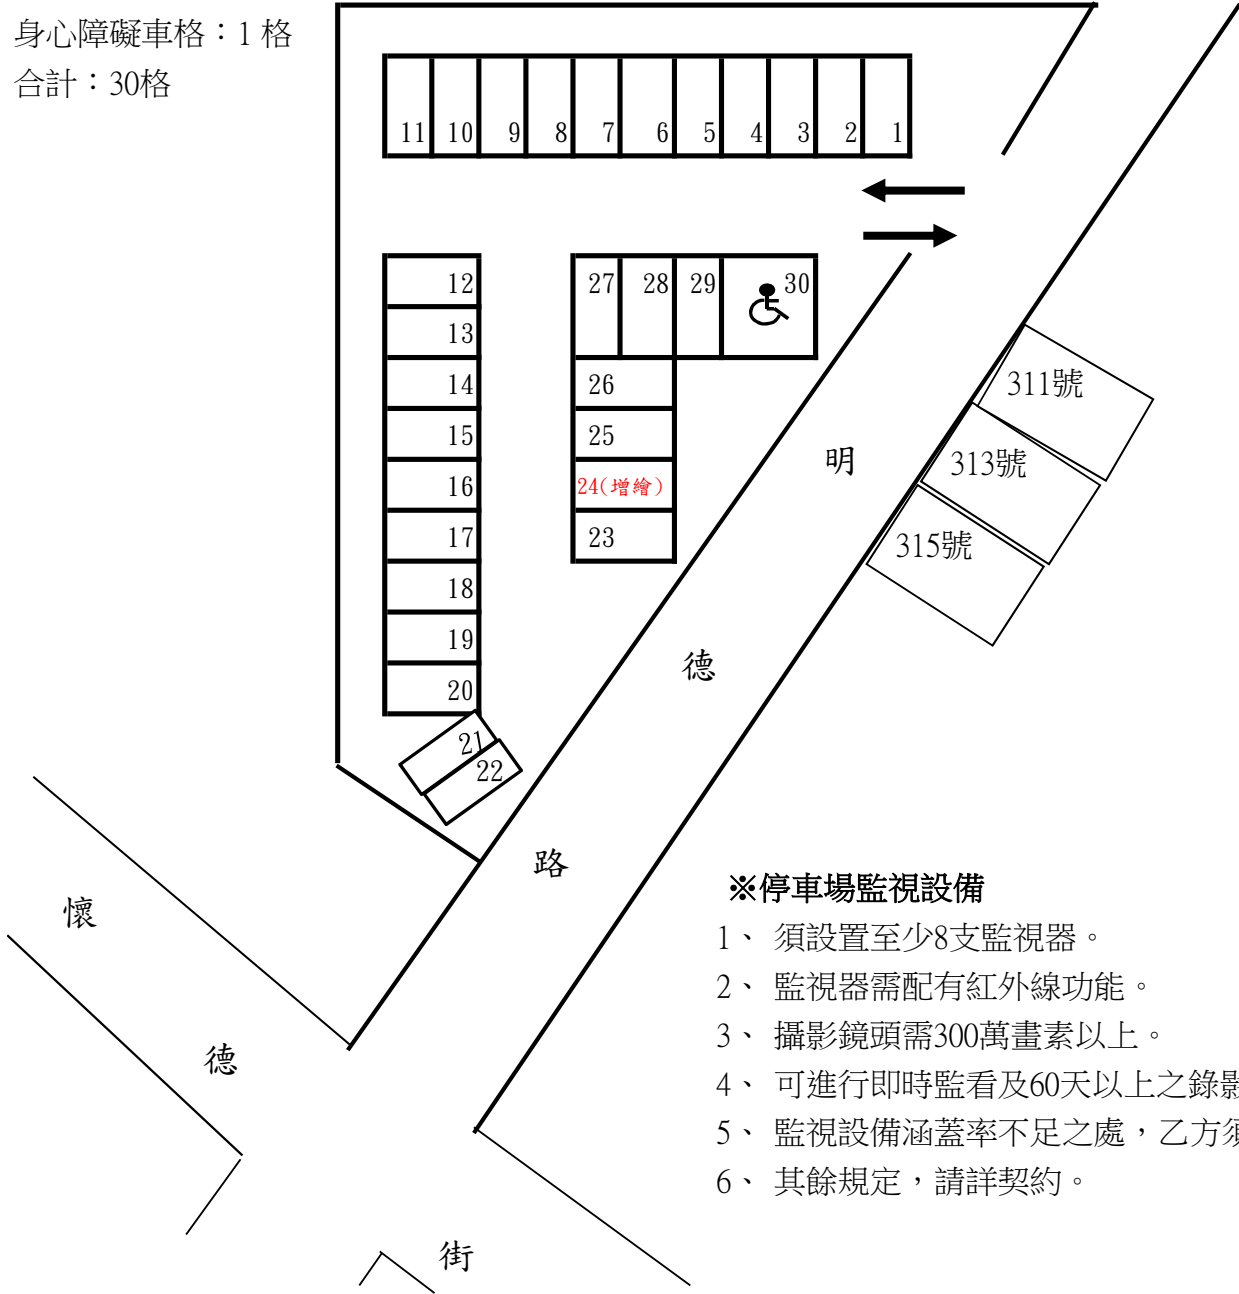

## ※停車場監視設備

- 1、須設置至少8支監視器。
- 2、監視器需配有紅外線功能。
- 3、攝影鏡頭需300萬畫素以上。
- 4、可進行即時監看及60天以上之錄影保
- 5、監視設備涵蓋率不足之處，乙方須自
- 6、其餘規定，請詳契約。