


永建國小地下停車場地下一層監視器位置

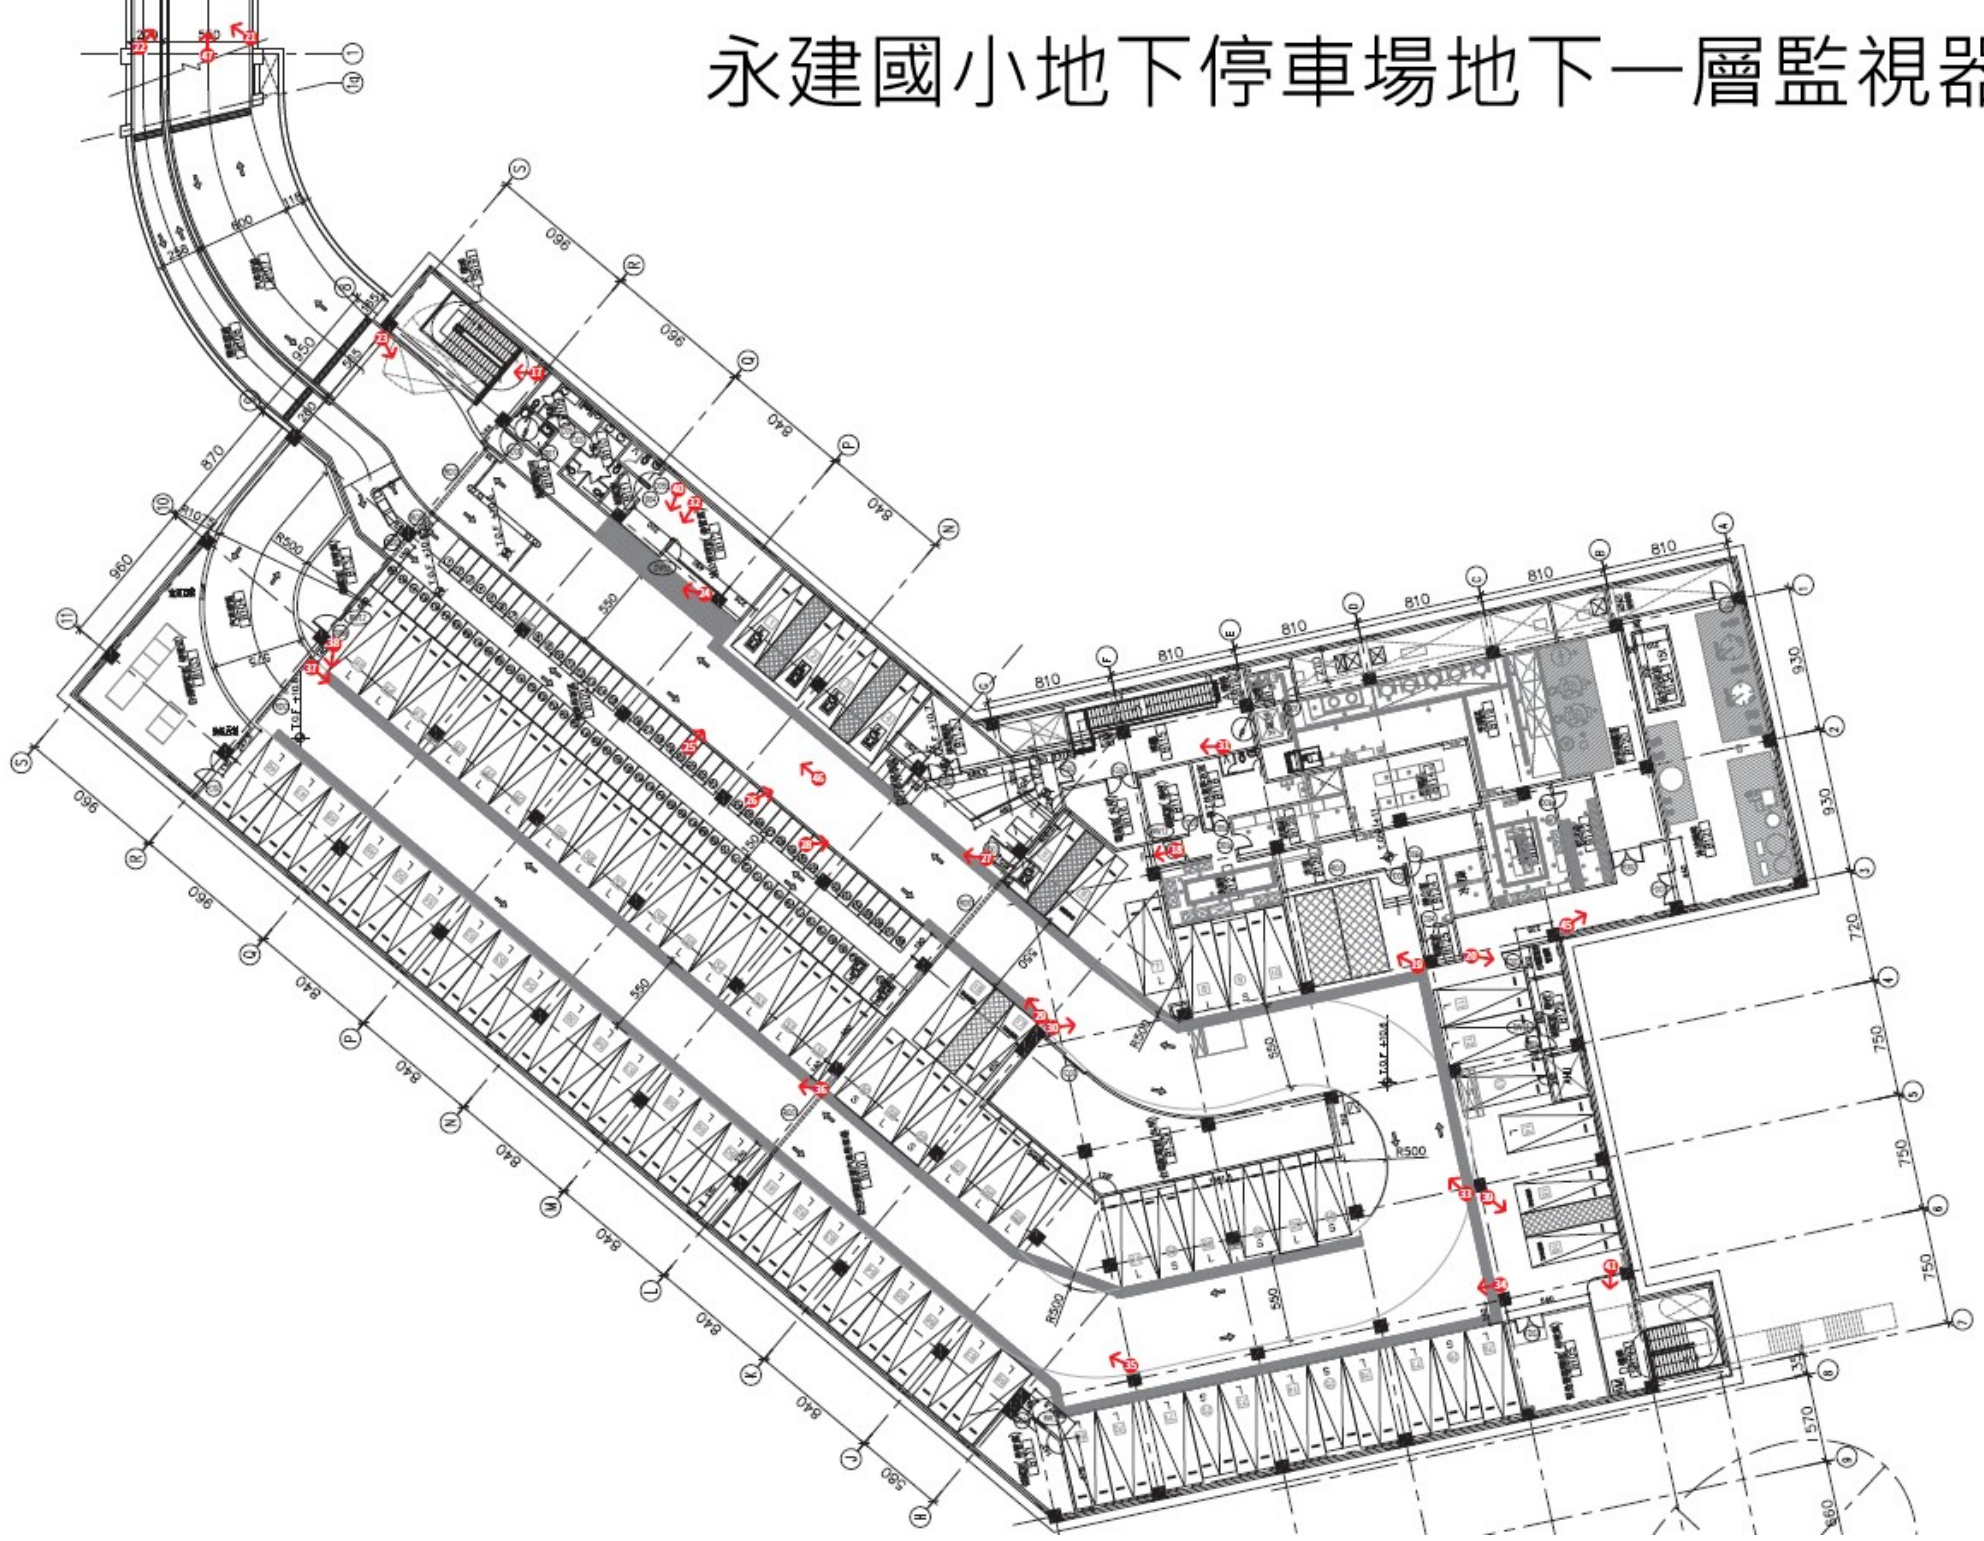

永建國小地下停車場地下二層監視器位置

