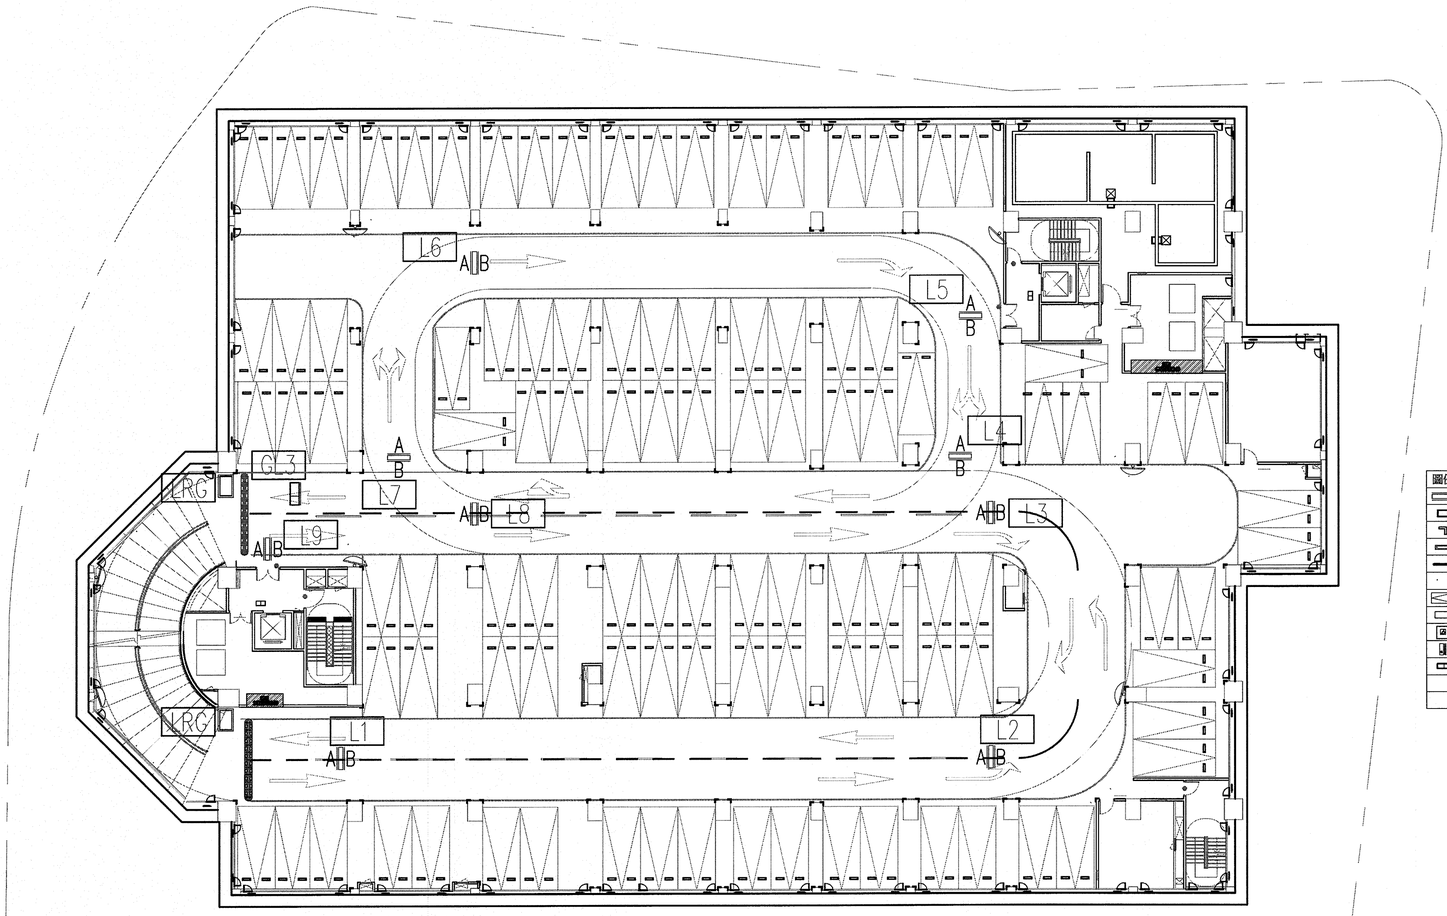


| 圖例 | 項目 | 數量 | |
|---|---|---|---|
| | L-導光燈箱 | 9 | |
| | LRG-虹綉燈 | 2 | |
| | 防撞條 | 111 | |
| | 車輪檔 | 204 | |
| | 減速墊 | 1 | |
| | 反射鏡 | 7 | |
| | 汽車格 | 102 | |
| | 機車格 | 0 | |
| | 無障礙車格 | 0 | |
| | 無障礙汽車格 | 0 | |
| | GL-場內樓層滿車燈 | 1 | |
| | | | |
| | | | |

1 地下三層停車設備平面圖
SCALE: 1/200

| 版次 VER. | 日期 DATE | 修正者 REV. BY | 修正 REVISION |
|---|---|---|---|
| | | | |
| | | | |
| | | | |
| | | | |

[業主] 臺北市政府都市發展局
簽章 日期

[專案管理] 中興工程顧問股份有限公司 喻台生建築師事務所
簽章 日期

[統包廠商] 福懋興業股份有限公司 承能工程科技股份有限公司
簽章 日期

[專任工程人員] 黃大薇 土木工程
繪圖 DRAWIN | 日期 DATE | 複核 RECHECKED | 日期 DATE
設計 DESIGNED | | 核准 APPROVED |
初核 CHECKED | | |

計畫名稱 PROJECT
臺北市南港區東明公共住宅統包工程 乙基地

比例 SCALE A1=1/100 A3=1/200 | 單位 UNIT CM | 日期 DATE 2019.07

圖名 DRAWING TITLE
地下三層停車設備平面圖(竣工圖)

業務號 JOB. NO. | 圖號 DRG. NO. A8-02 | 張數 SHEET NO. | 版次 VER.