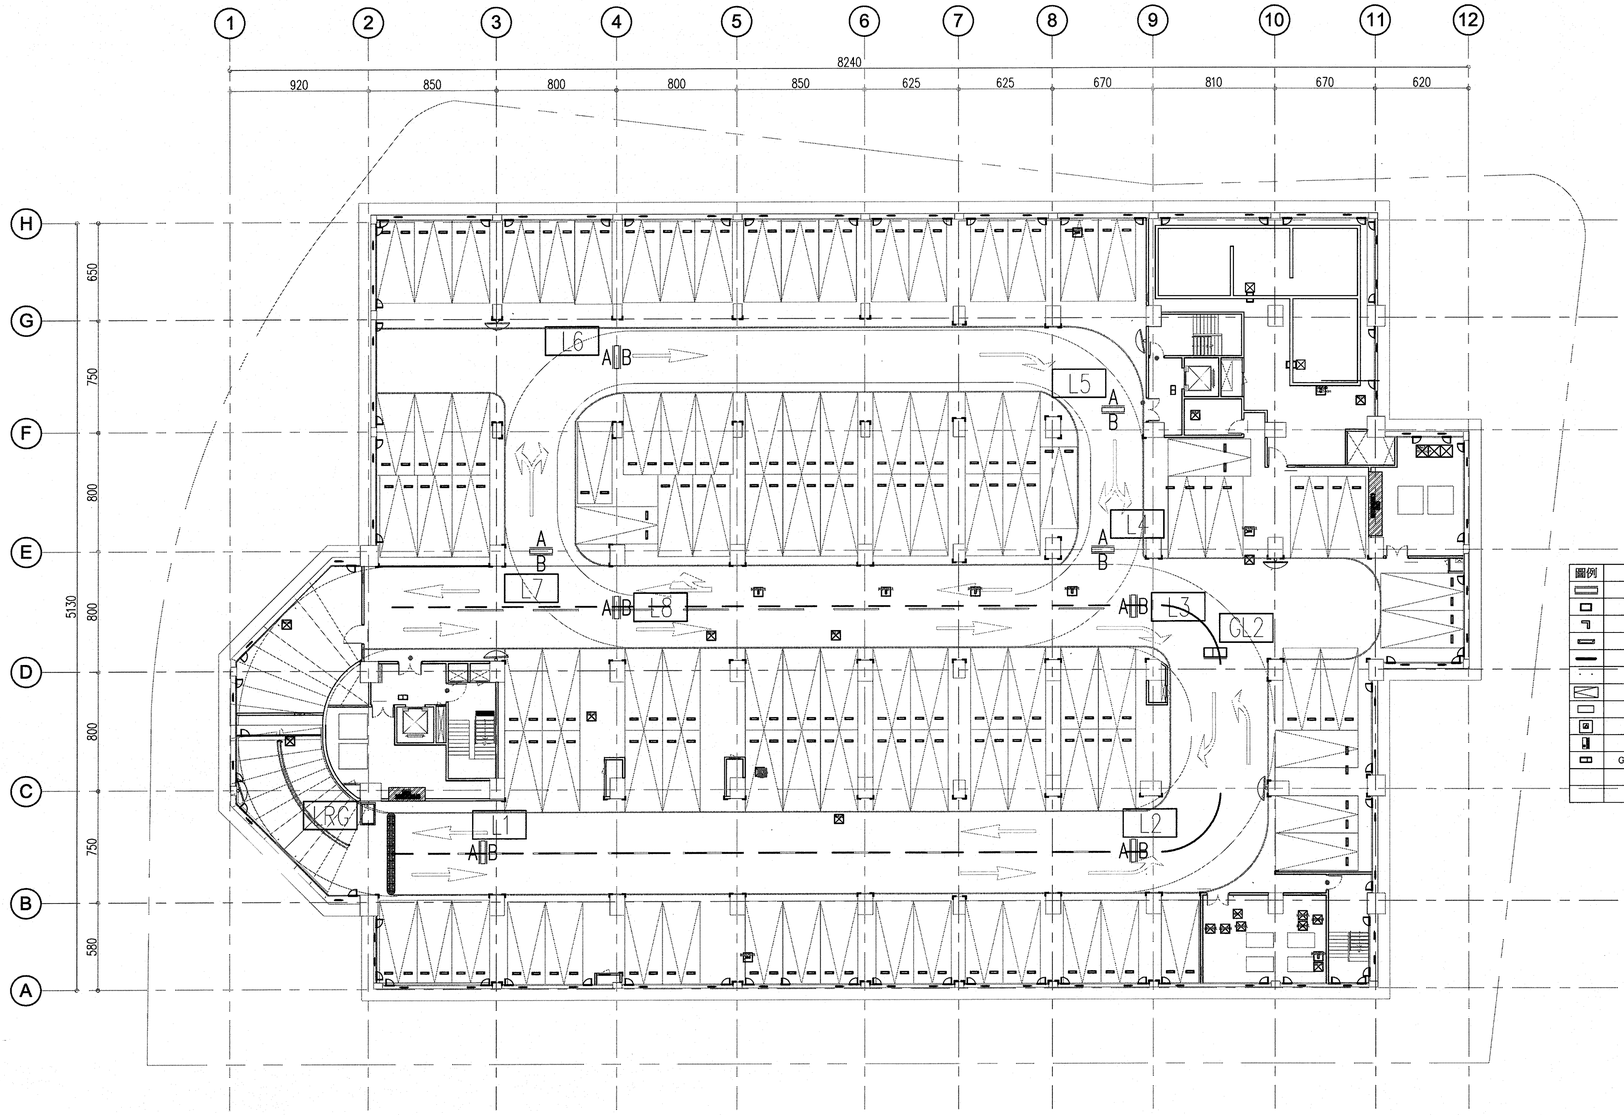

圖例	項目	數量	
	L-導光燈箱	8	
	LRG-紅綠燈	1	
	防撞條	110	
	車輪檔	202	
	減速墊	1	
	反射鏡	7	
	汽車格	101	
	機車格	0	
	無障礙車格	0	
	無障礙汽車格	0	
	GL-場內標層漏車線	1	

1 地下四層停車設備平面圖
SCALE: 1/200

版次 VER.	日期 DATE	修正者 REV. BY	修 正 REVISION

[業主]臺北市政府都市發展局

簽章 日期

[專案管理] 中興工程顧問股份有限公司
喻台生建築師事務所

簽章 日期

[統包廠商] 福清營造股份有限公司
承龍水電有限公司

簽章 日期

[專任工程人員]

繪圖 DRAWN	日期 DATE	複核 RECHECKED	日期 DATE
設計 DESIGNED		核准 APPROVED	
初核 CHECKED			

計畫名稱 PROJECT

臺北市南港區東明公共住宅統包工程 乙基地

比例 SCALE A1=1/100 A3=1/200 | 單位 UNIT CM | 日期 DATE 2019.07

圖 名 DRAWING TITLE

地下四層停車設備平面圖(竣工圖)

業務號 JOB. NO.	圖號 DRG. NO.	張數 SHEET NO.	版次 VER.
	A8-01		