


中山堂地下停車場地下1層示意圖(現況圖)

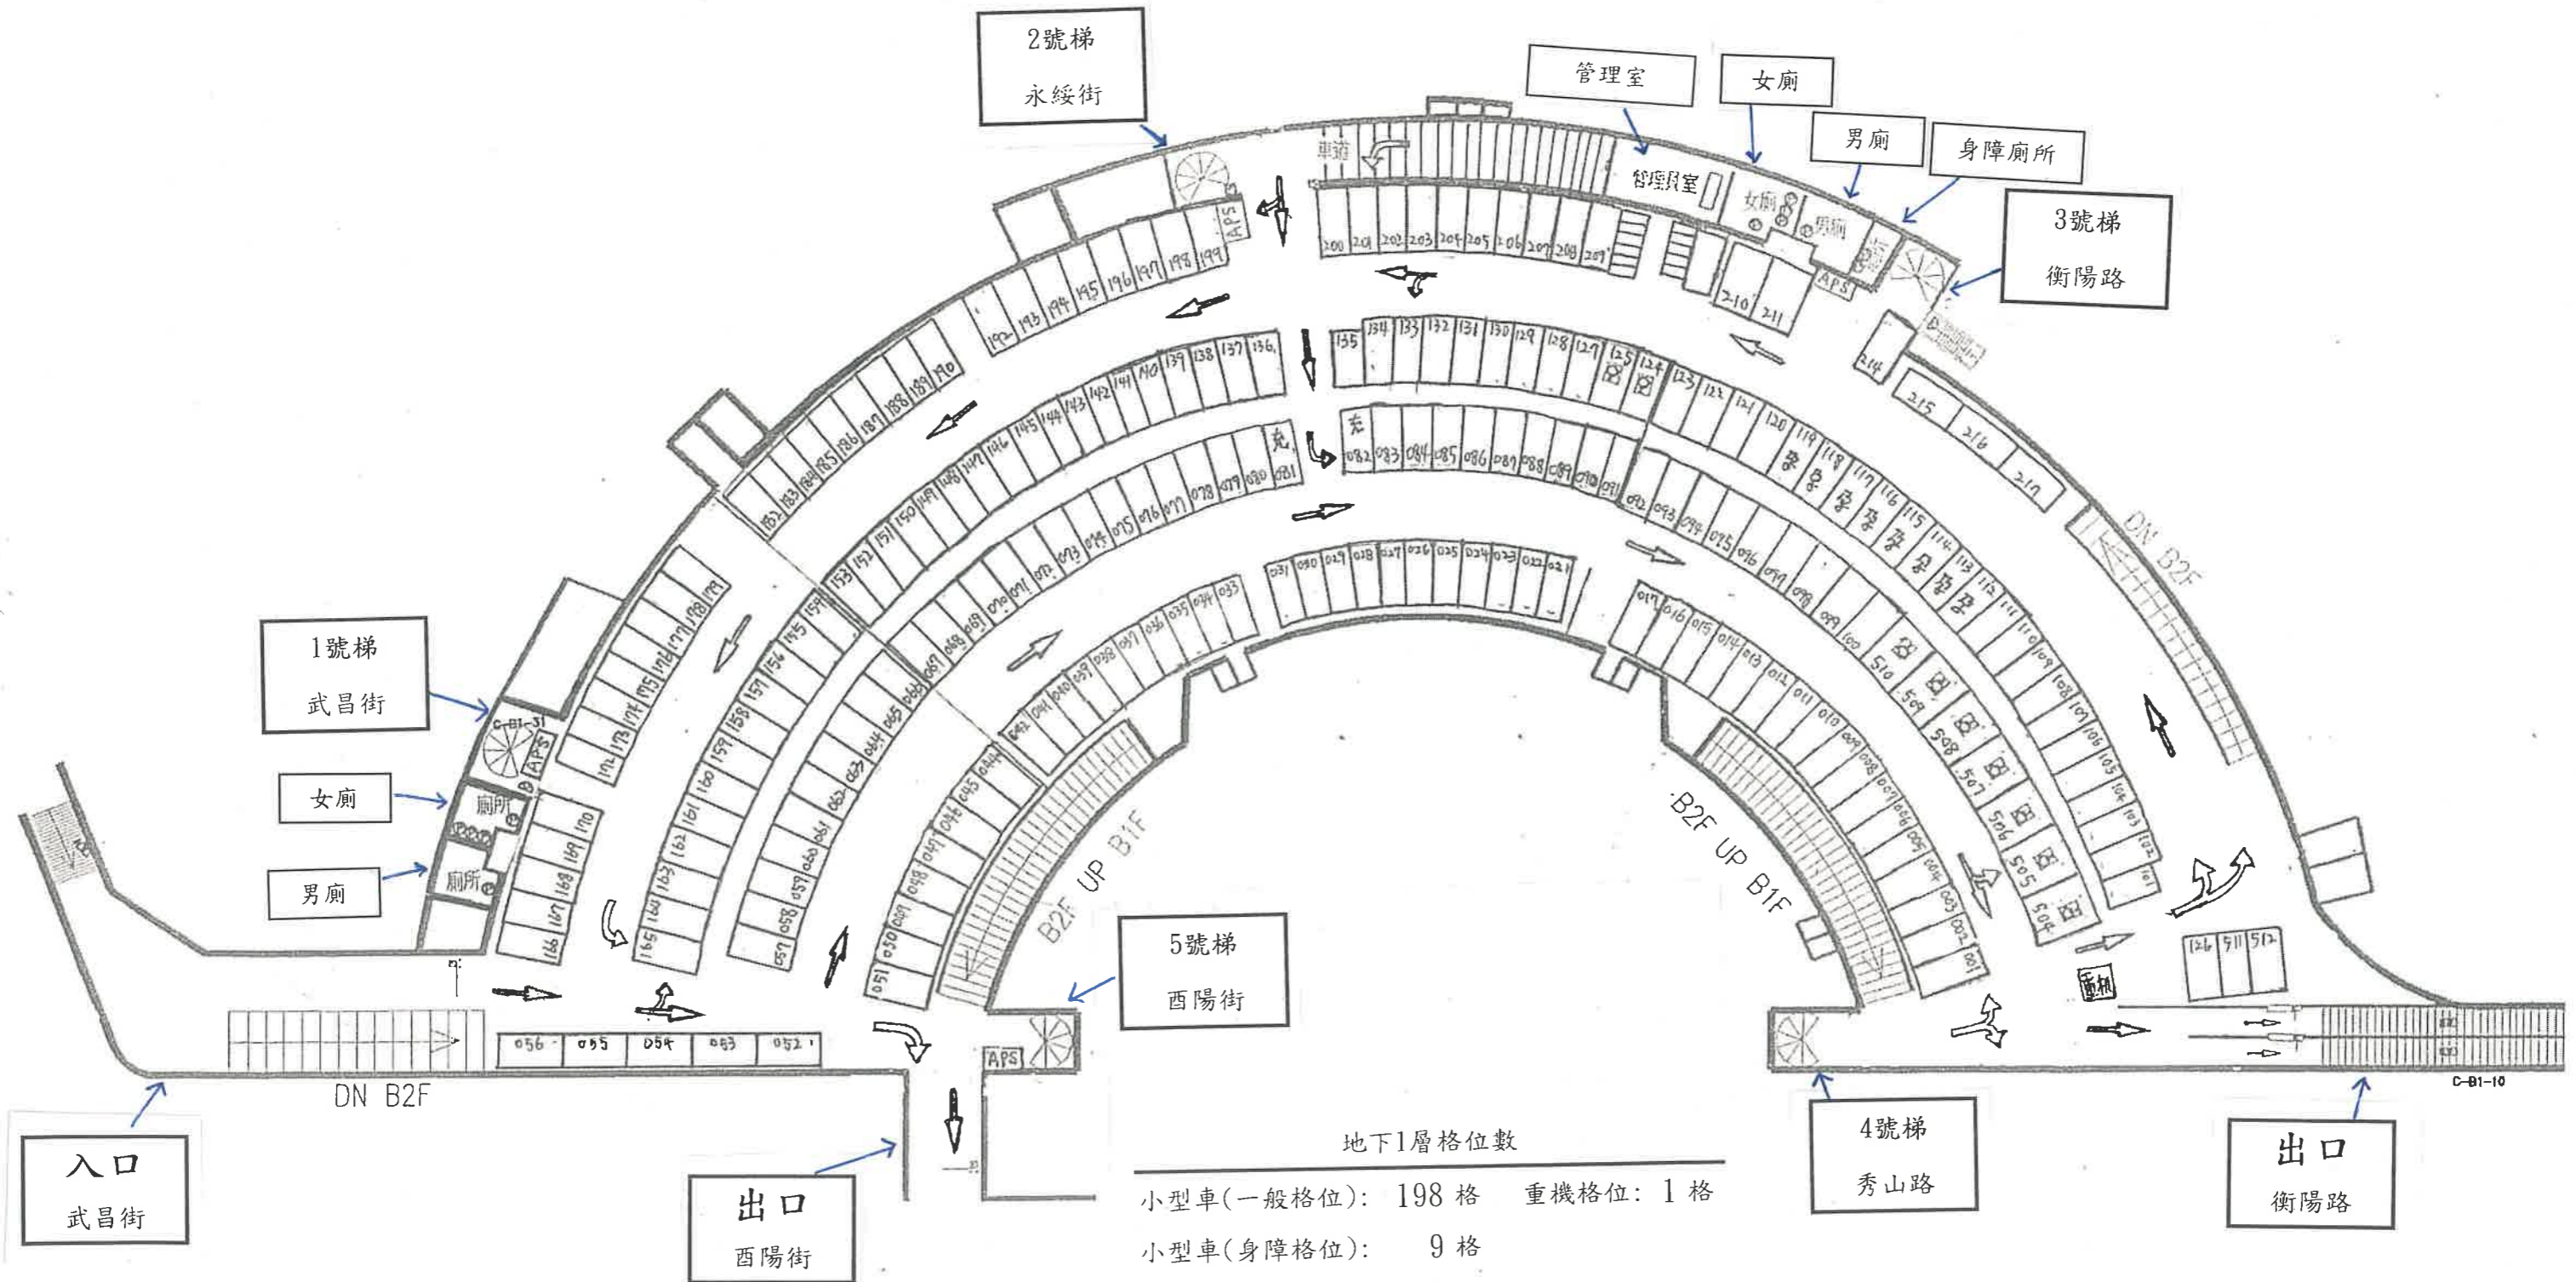


地下1層格位數


小型車(一般格位):	198 格	重機格位:	1 格
小型車(身障格位):	9 格		
小型車(孕婦格位):	8 格		
小型車合計:		215 格	
		重機格合計: 1 格	

C-B1-10

中山堂地下停車場地下2層示意圖(現況圖)

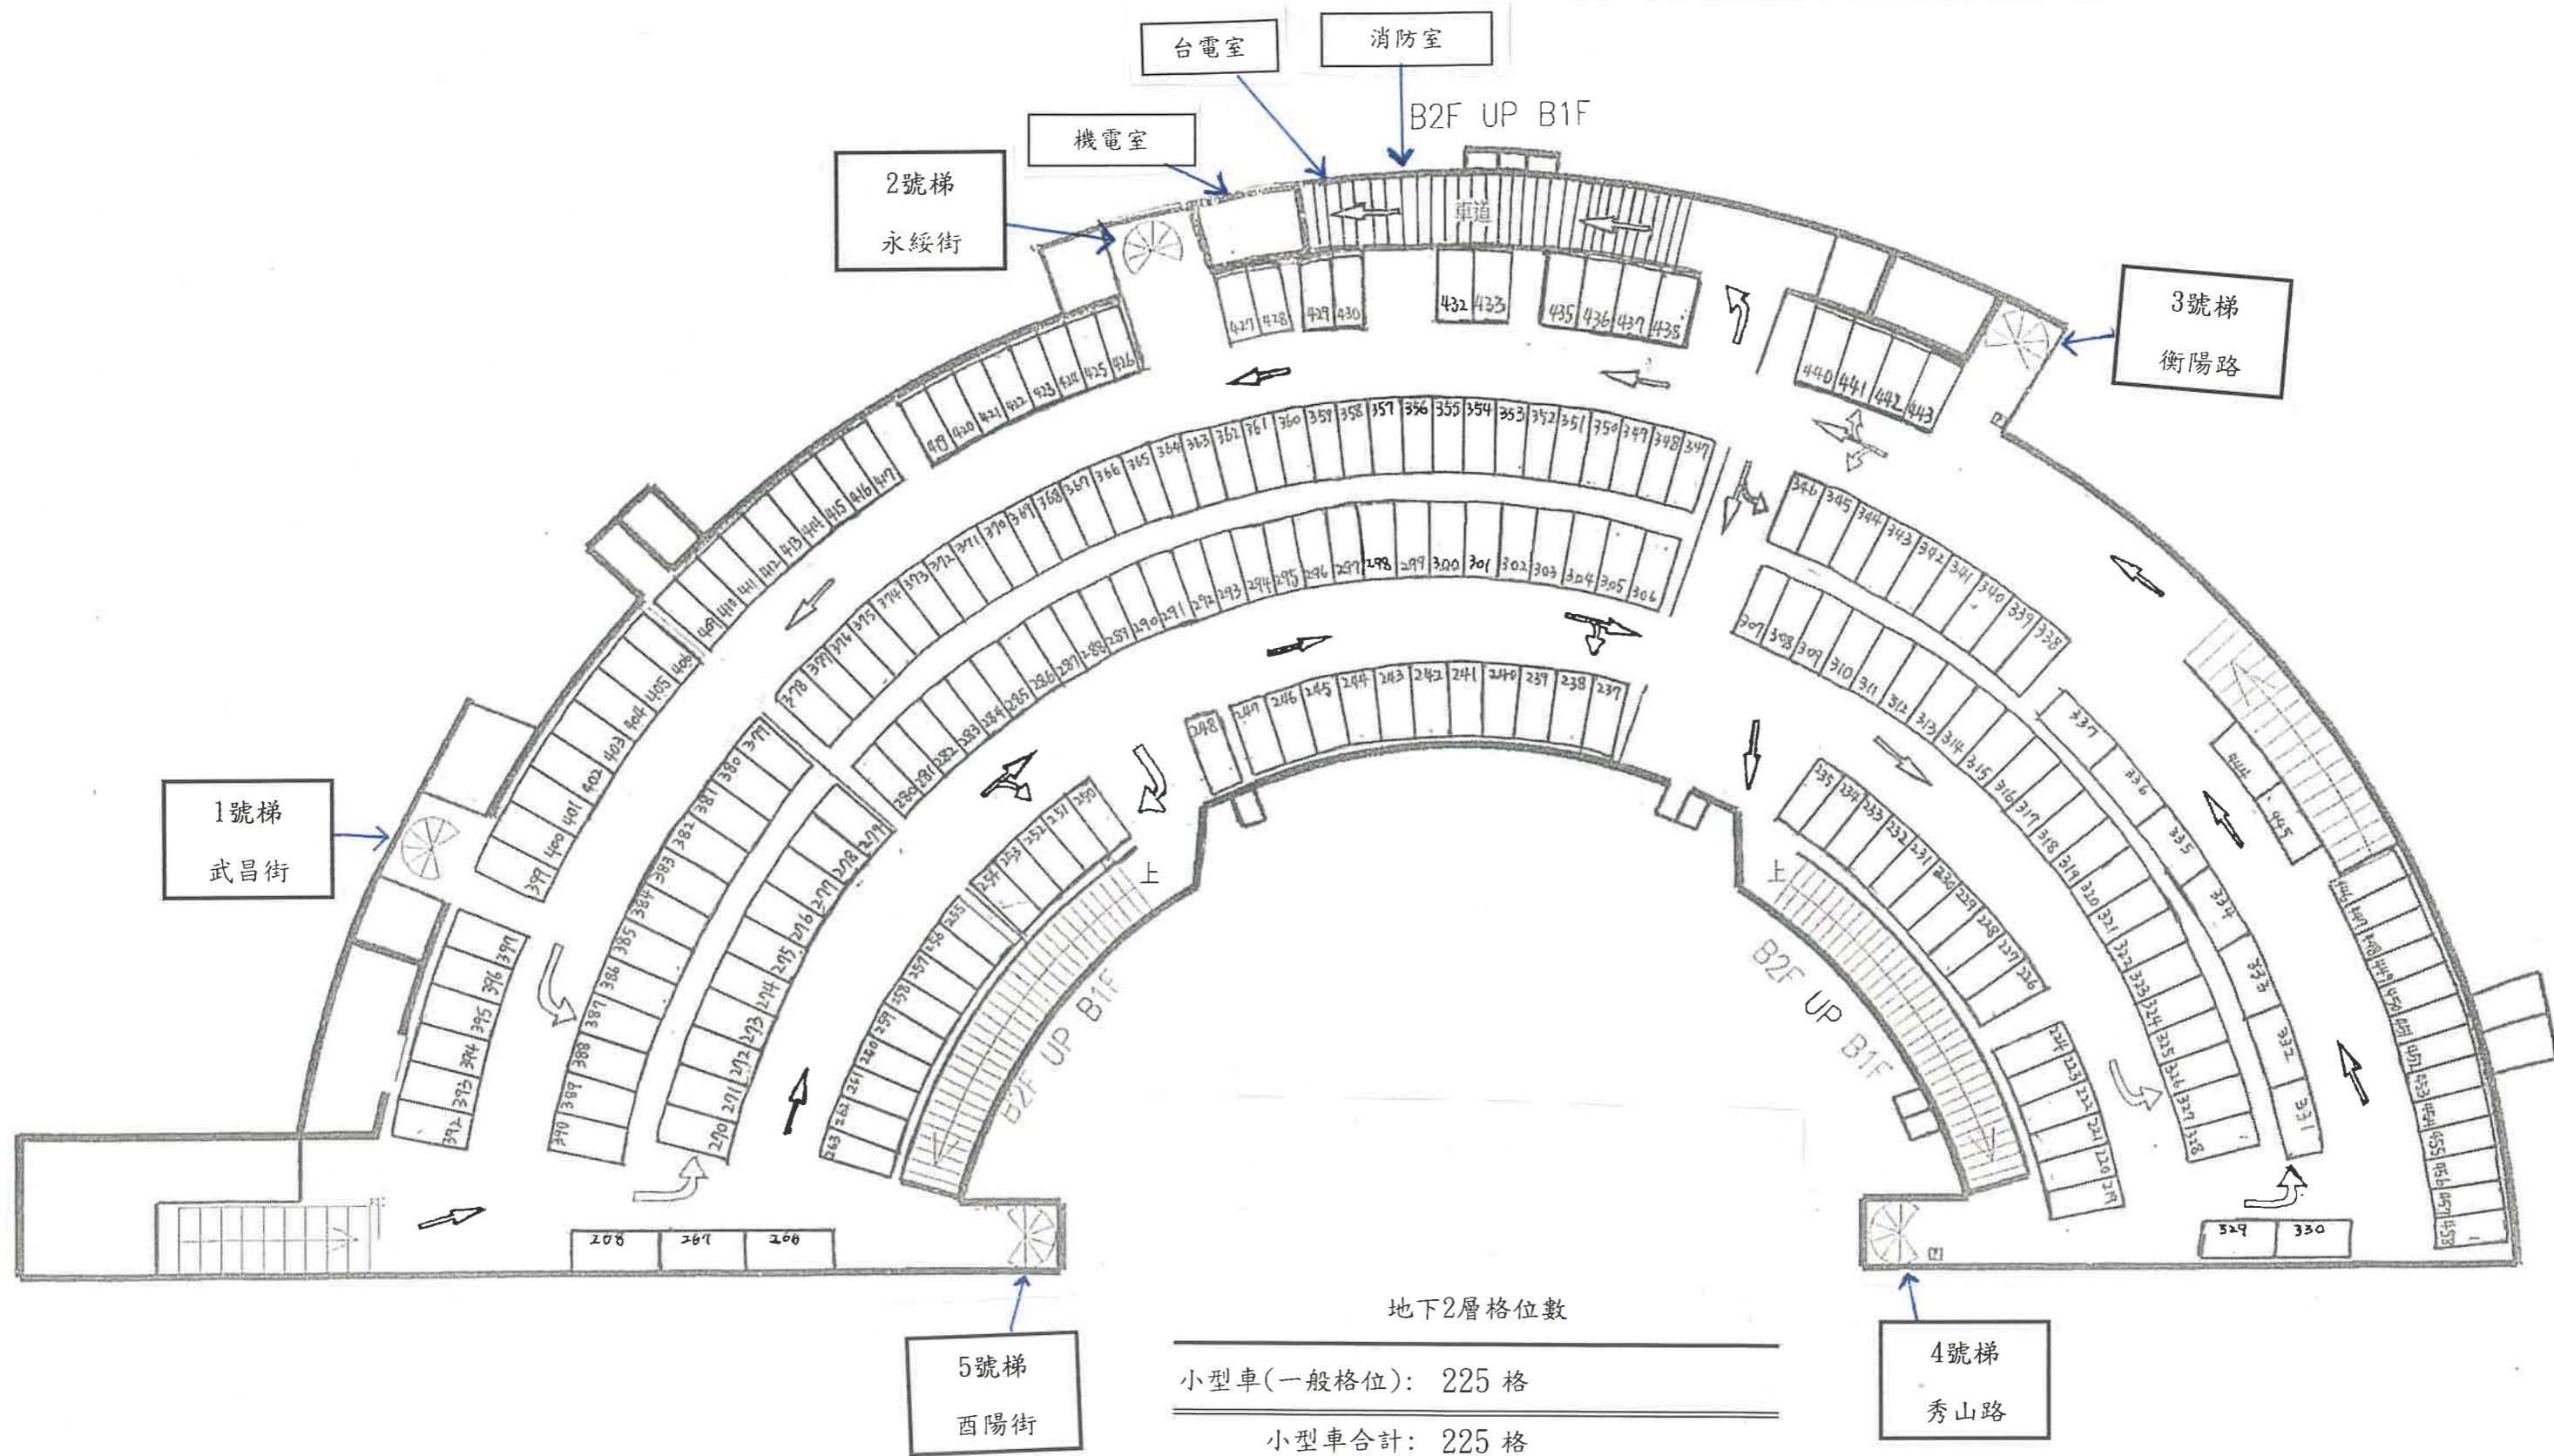

中山堂地下停車場地下1層示意圖(調整後示意圖)

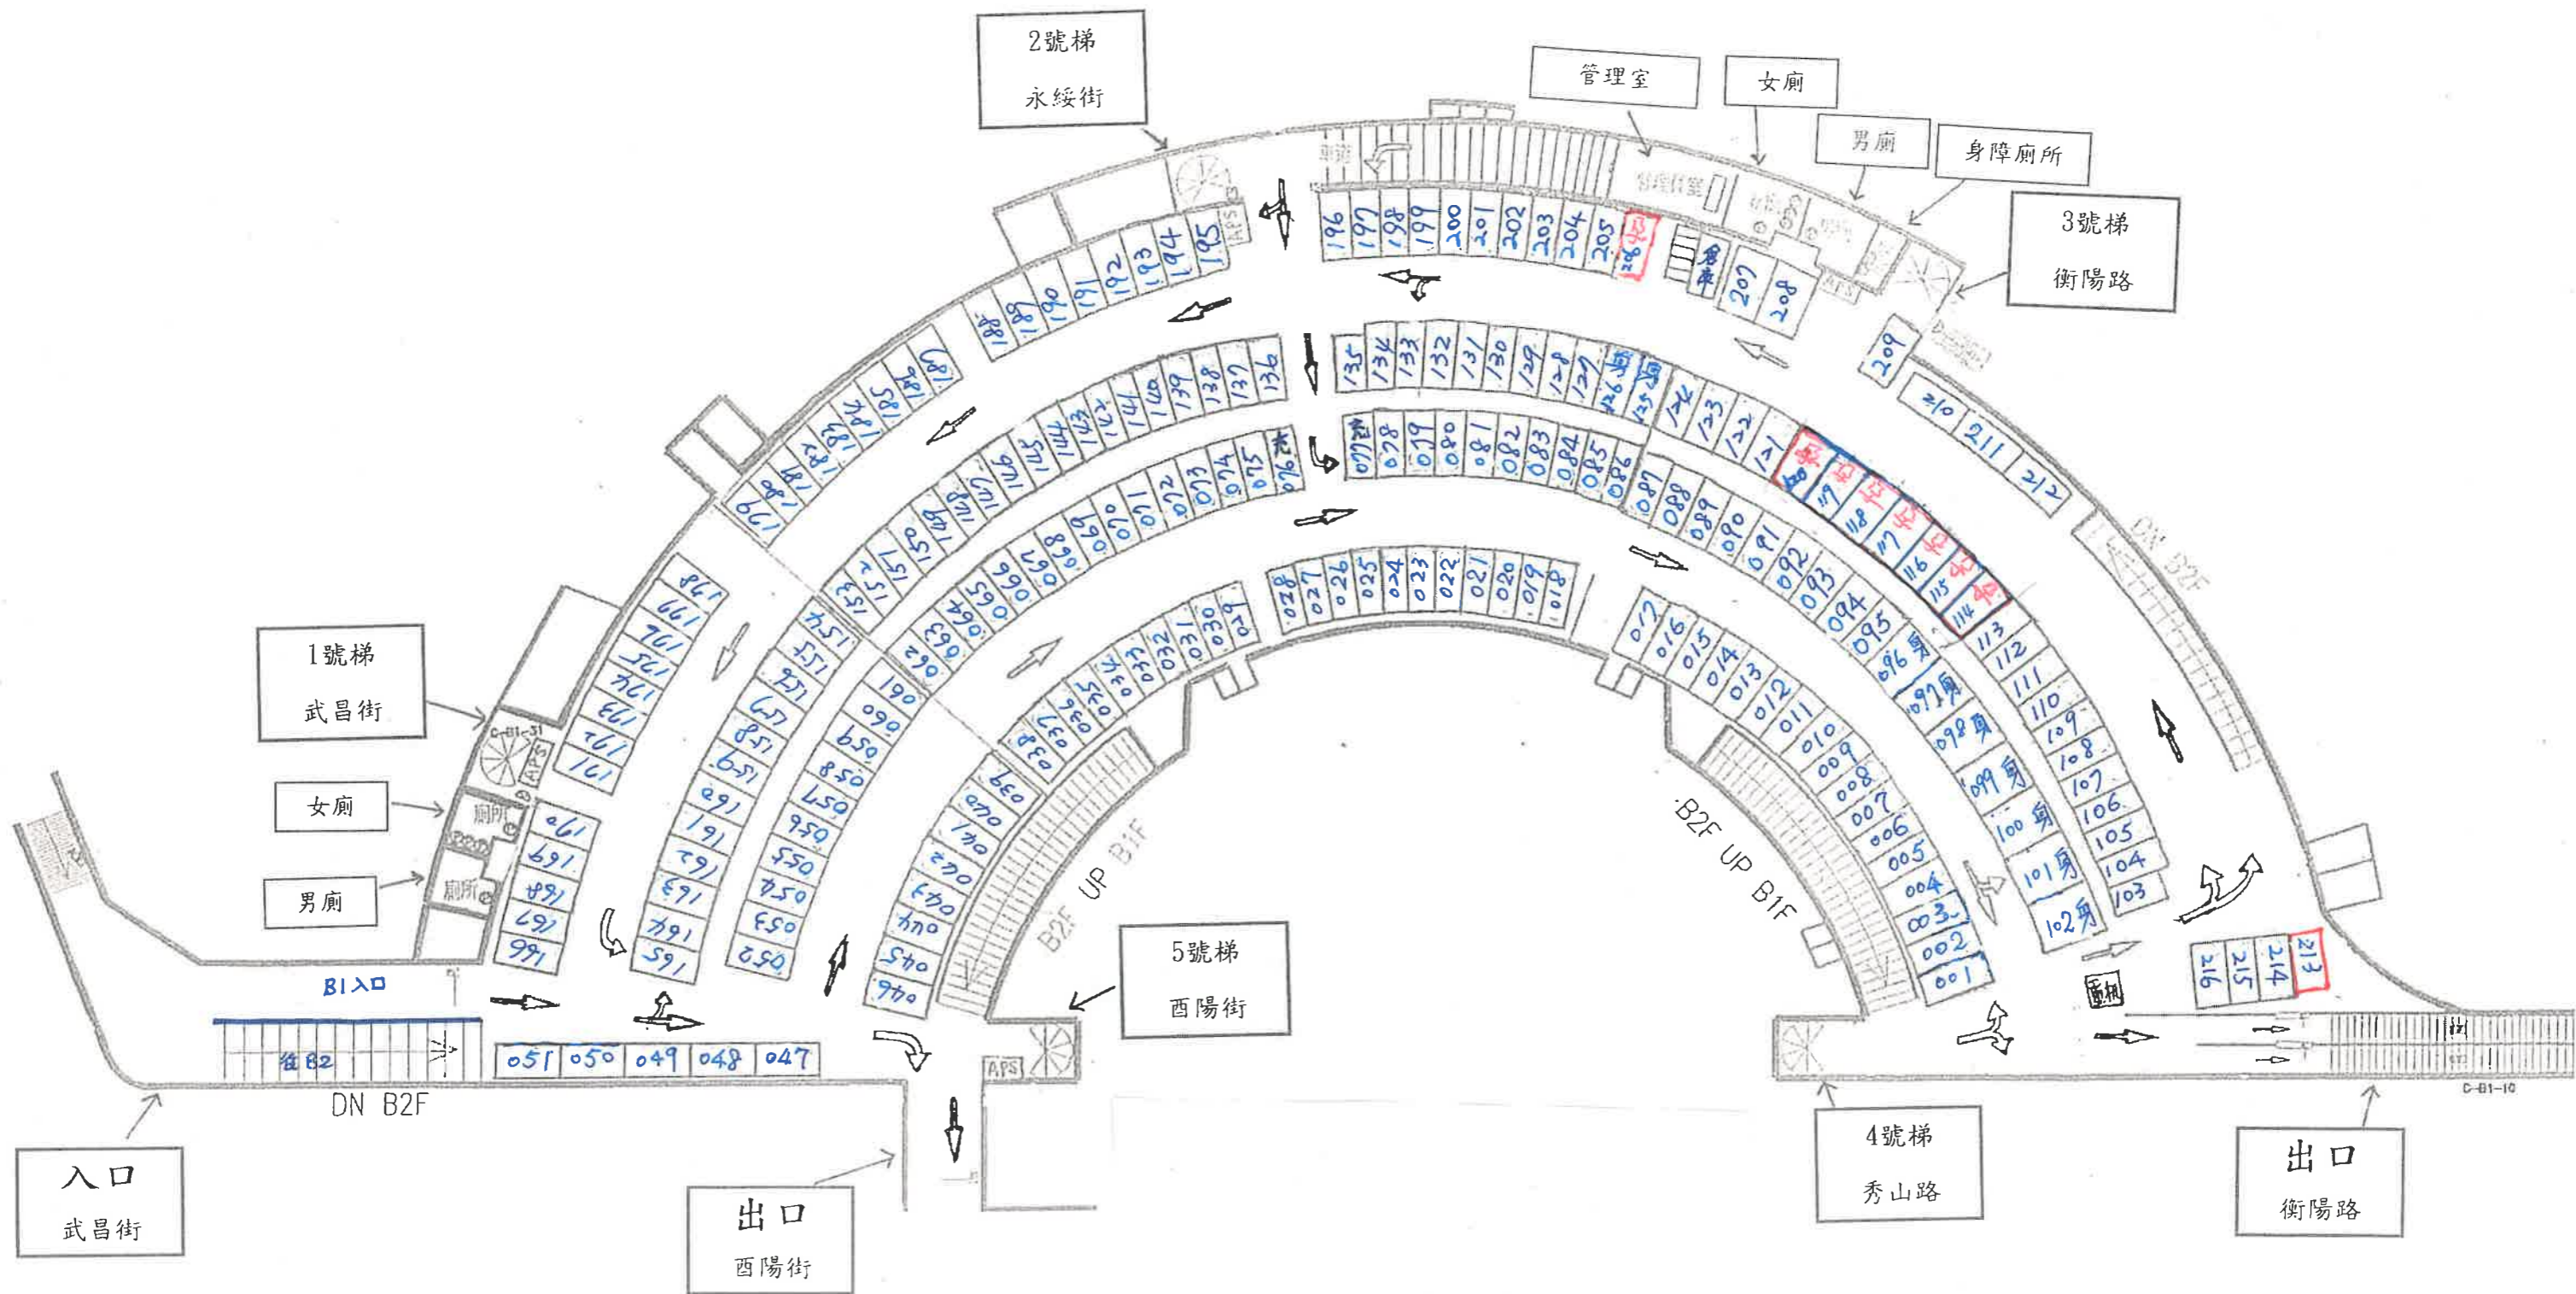

地下1層格位數

小型車(一般格位):	199 格	重機格位:	1 格
小型車(身障格位):	9 格		
小型車(孕婦格位):	8 格		
小型車合計:		216 格	
		重機格合計: 1 格	

中山堂地下停車場地下2層示意圖(調整後示意圖)

