

關渡醫院旁平面停車場用範圍及附屬設施 一覽表

1. 基地使用範圍：


小型車 36 格（含身心障礙專用停車位 1 格，孕婦及六歲以下兒童專用停車位 1 格），每小時收費新臺幣 20 元。位置於臺北市北投區大度路 3 段 301 巷。

2. 重要附屬設施：依現場點交為主。

3. 關渡醫院旁平面停車場示意圖，如附圖（詳細車格位之配置地點依現場點交為主）。

4. 其餘詳細設施依現場點交紀錄為主。

關渡醫院旁平面停車場示意圖

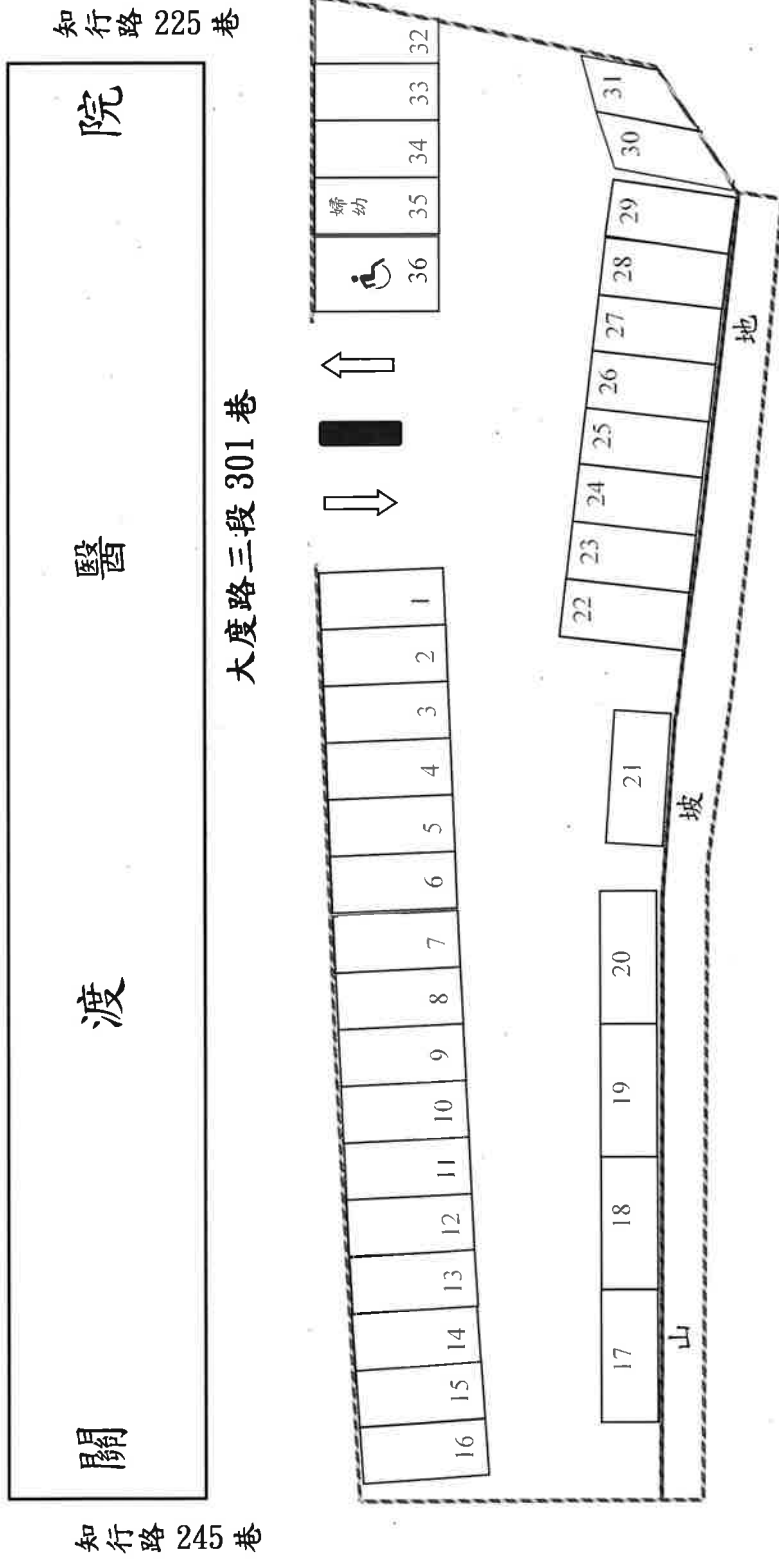

停車場監視設備設置圖說

- 1、須設置至少 10 支監視器及 22 吋監視顯示螢幕 1 台。
- 2、監視器需配有紅外線功能及攝影鏡頭需 300 百萬畫素。
- 3、監視設備涵蓋率不足之處，乙方須自行增設。其餘規定，請詳契約規定。

一般小型車停車位：34 格

身心障礙專用停車位：1 格

孕婦及六歲以下兒童專用停車位：1 格

合計：36 格

中央北路四段平面停車場使用範圍及附屬設施一覽表

1. 基地使用範圍：


小型車 23 格（含身心障礙專用停車位 1 格），每小時收費新臺幣 20 元。位置於臺北市北投區中央北路 4 段 542 號旁。

2. 重要附屬設施：依現場點交為主。

3. 中央北路四段平面停車場示意圖，如附圖（詳細車格位之配置地點依現場點交為主）。

4. 其餘詳細設施依現場點交紀錄為主。

中央北路四段平面停車場調整示意圖

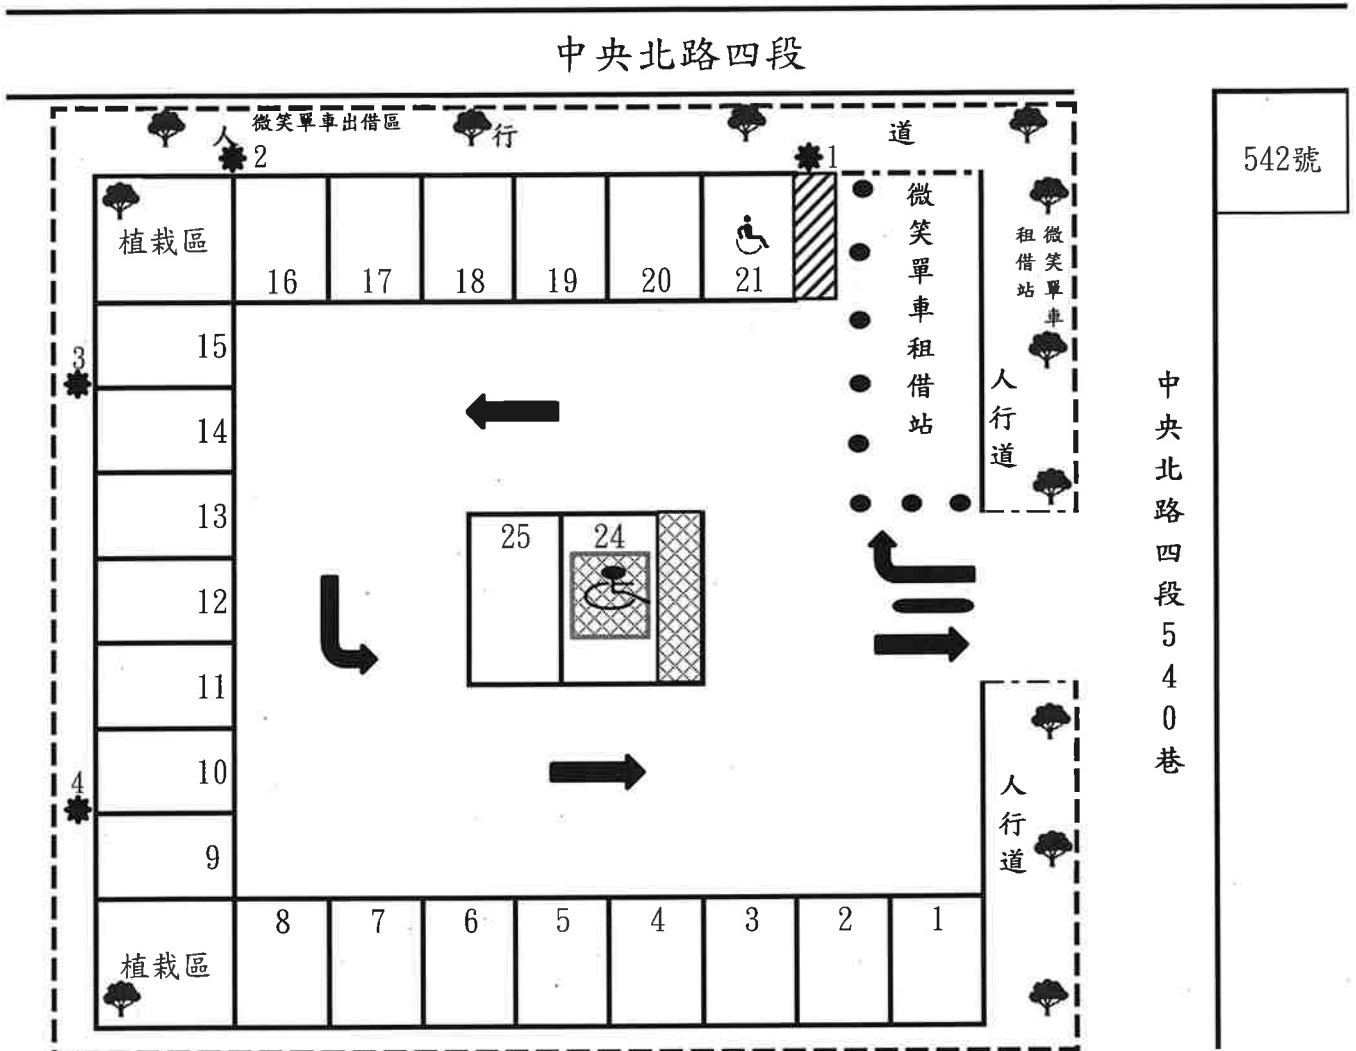

一般小型車停車位：22格


身心障礙專用停車位：1格

合計：23格

車位調整變更事項

1. 車位編號24身心障礙專用停車位(下車區、身障符號、藍色標線塗銷)改繪為一般停車位。
2. 車位編號21改繪為身心障礙專用停車位並於後方增設軟質交通桿2支。

中央北路四段平面停車場調整後示意圖

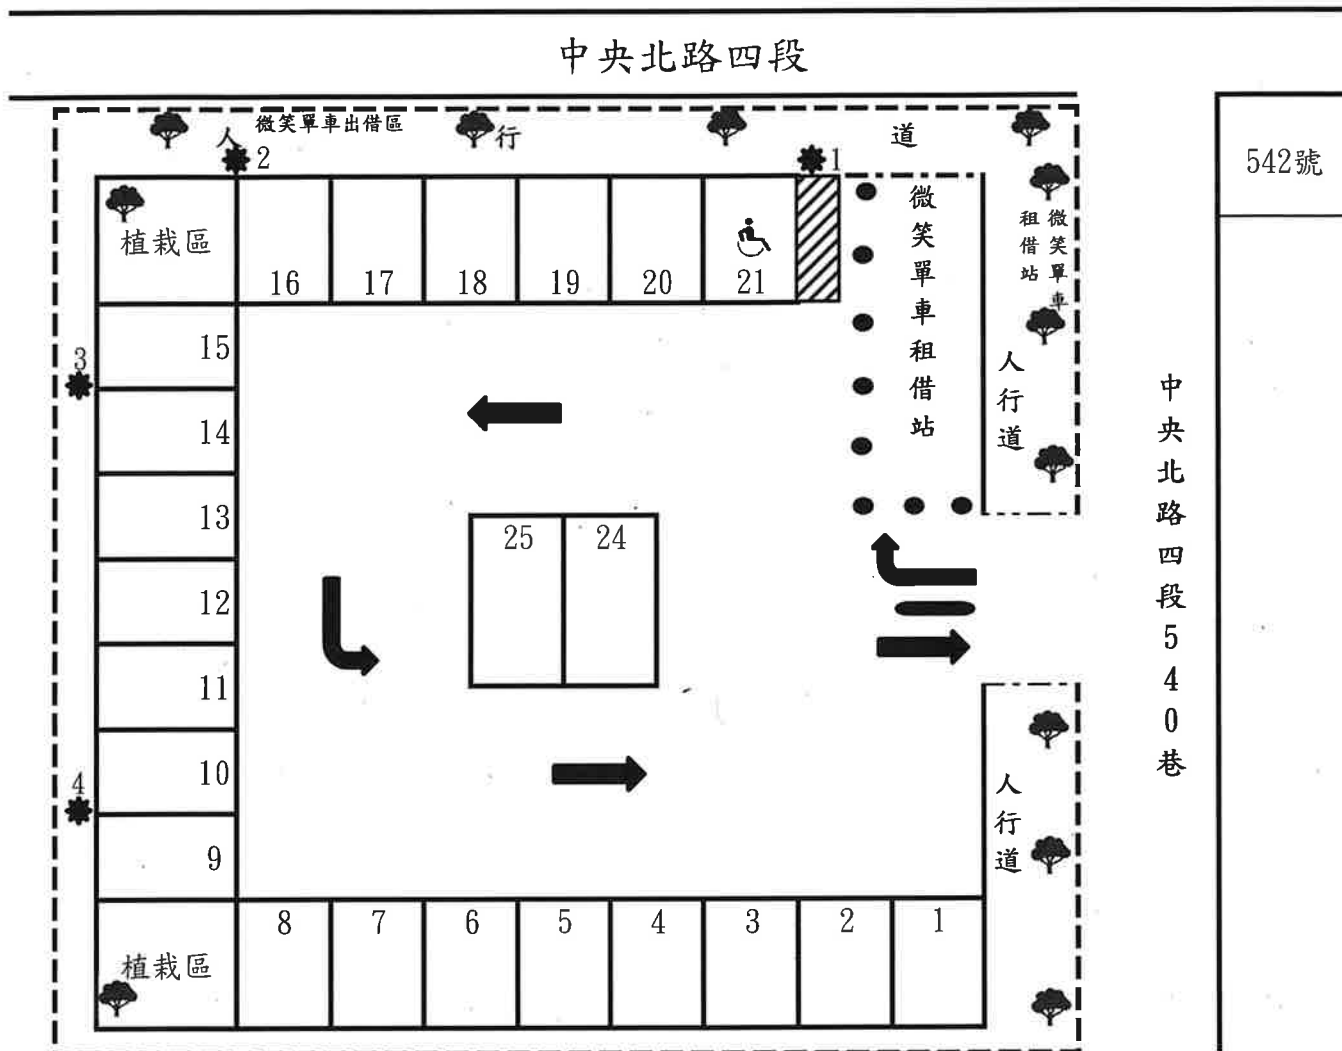

一般小型車停車位：22格

身心障礙專用停車位：1格

合計：23格

停車場監視設備設置圖說

- 1、須設置至少8支監視器及22吋監視顯示螢幕1台。
- 2、監視器需配有紅外線功能及攝影鏡頭需300百萬畫素。
- 3、監視設備涵蓋率不足之處，乙方須自行增設。其餘規定，請詳契約規定。

懷德街 55 巷平面停車場使用範圍及附屬設施一覽表

1. 基地使用範圍：


小型車 132 格（含身心障礙專用停車位 3 格），每小時收費新臺幣 30 元。位置於臺北市北投區懷德街與懷德街 55 巷交叉口。

2. 重要附屬設施：依現場點交為主。

3. 懷德街 55 巷平面停車場示意圖，如附圖（詳細車格位之配置地點依現場點交為主）。

4. 其餘詳細設施依現場點交紀錄為主。

懷德街55巷臨時平面停車場示意圖

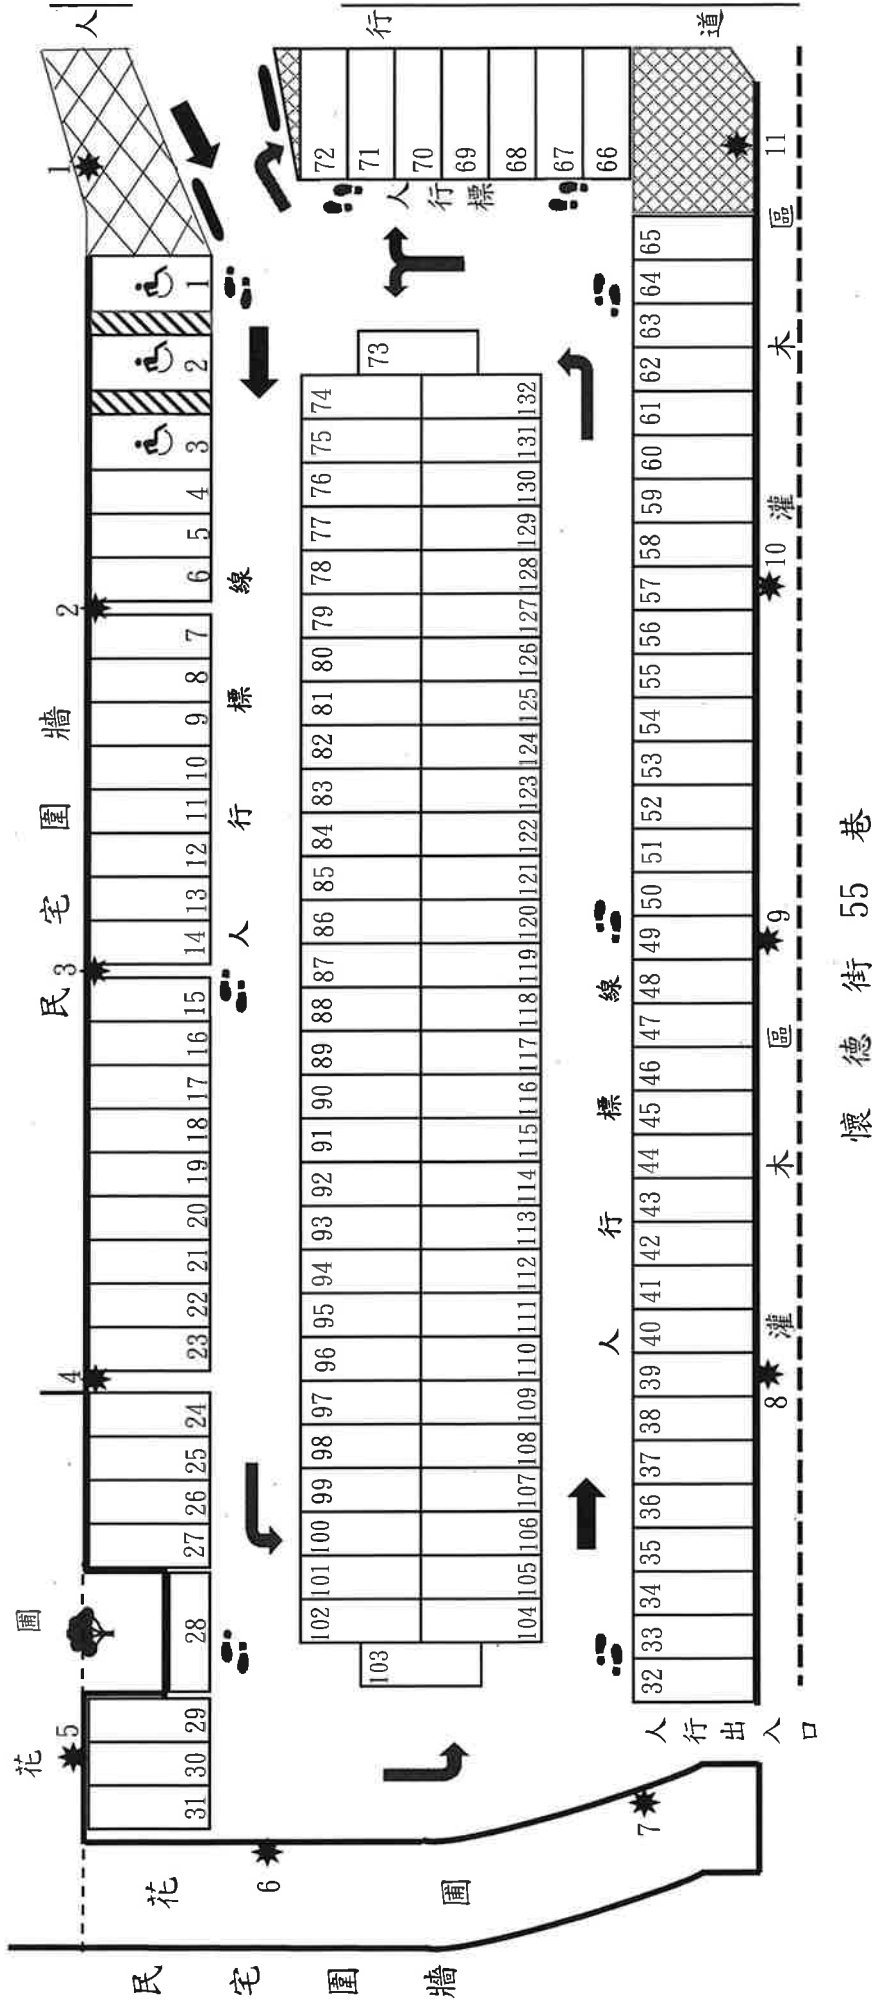

一般小型車停車位：129格

身心障礙專用停車位：3格

合計：132格

停車場監視設備設置圖說

- 1、須設置至少15支監視器及22吋監視顯示螢幕1台。
- 2、監視器需配有紅外線功能及攝影鏡頭需300百萬畫素。
- 3、監視設備涵蓋率不足之處，乙方須自行增設。其餘規定，請詳契約規定。

懷

德