

石潭平面、康寧平面、新生公園及民族西路 303 巷臨時平面等 4 處停車場使用範圍及附屬設施一覽表

1、基地使用範圍：

石潭平面停車場：小型車停車格 70 格停車位（包含 2 個身心障礙專用停車位，孕婦及育有六歲以下兒童專用停車位 1 格）。位置於臺北市內湖區民權東路 6 段與民權東路 6 段 174 巷口。

康寧平面停車場：小型車停車格 20 格（包含 1 個身心障礙專用停車位）。位置於臺北市內湖區民權東路 6 段與民權東路 6 段 296 巷口旁。

新生公園停車場：小型車 114 格（含身心障礙專用停車位 3 格及機械式停車位 59 格），機械式停車位停放車輛限制，小型車長 5 公尺、車寬 2 公尺、車高 1.85 公尺及車重 2 公噸；機車 64 格（含身心障礙專用停車位 2 格）。位置於臺北市中山區民族東路與吉林路口（新生公園溫水游泳池旁）。

民族西路 303 巷臨時平面停車場：小型車 15 格（含身心障礙專用停車位 1 格）。位置於北市大同區民族西路 303 巷臨 47 號後方。


2、重要附屬設施：依現場點交為主。

3、石潭平面、康寧平面、新生公園及民族西路 303 巷臨時平面等 4 處停車場示意圖及監視設備設置圖說，如附圖（詳細車格位之配置地點依現場點交為主）。

4、其餘詳細設施依現場點交紀錄為主。

石潭平面停車場示意圖

附件1

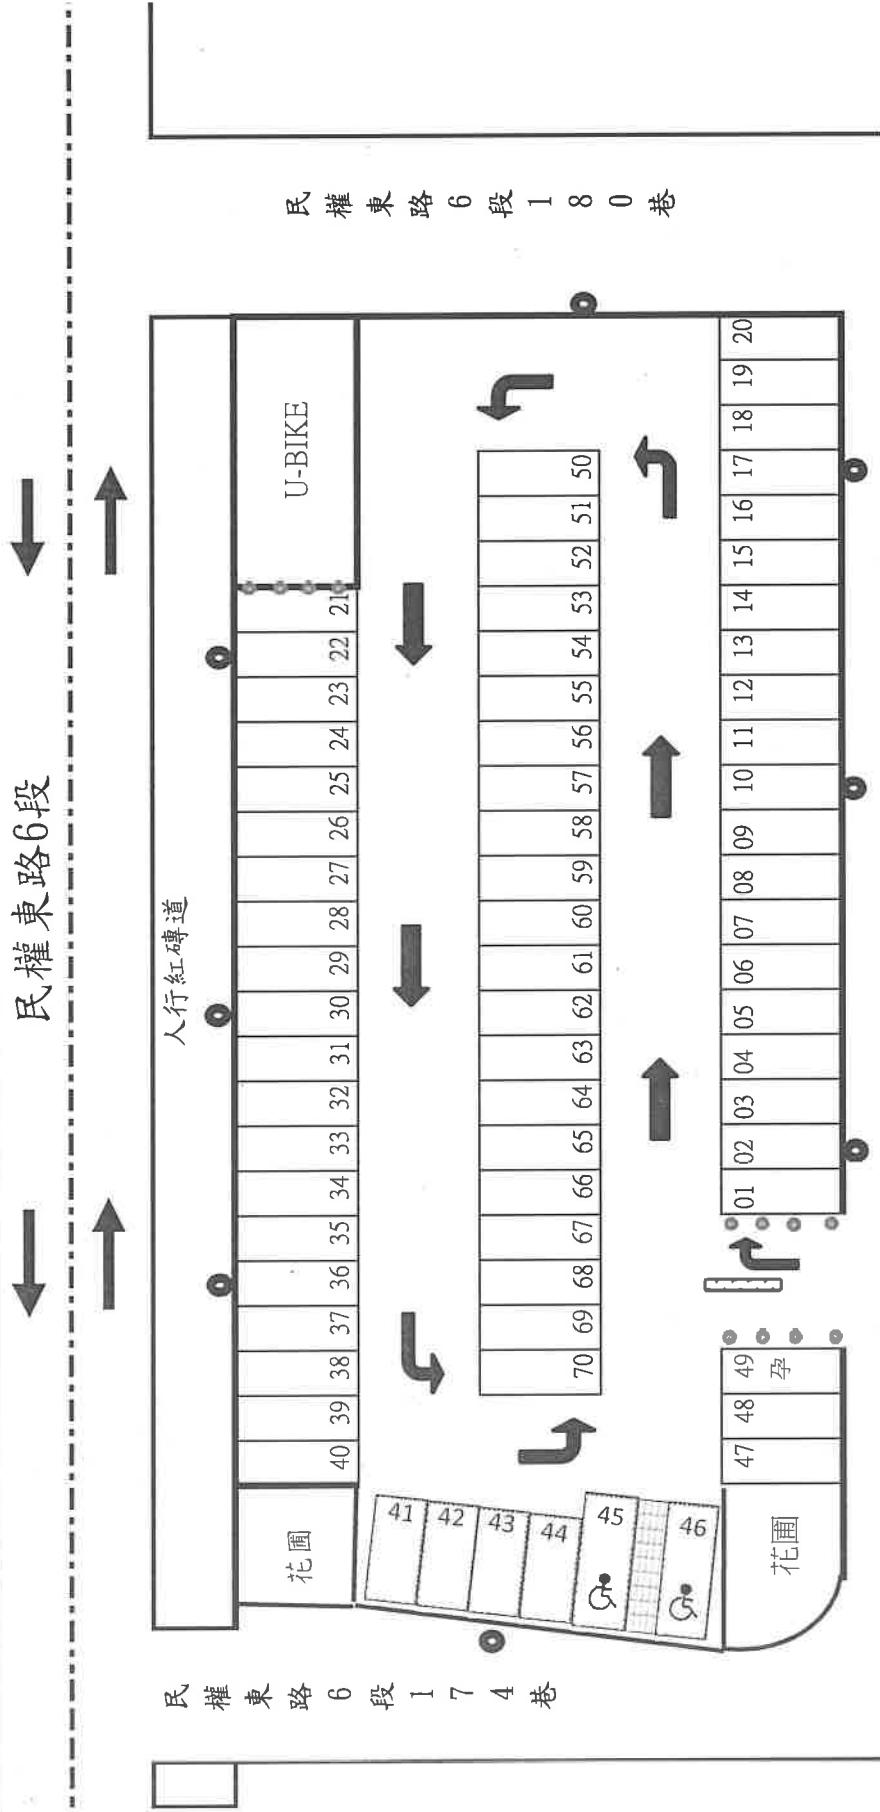


※停車場監視設備設置圖說

- 1、本場須設置至少16支監視器及22吋監視顯示螢幕1台。
 - 2、監視器需配有紅外線功能及攝影鏡頭需300萬畫素。
 - 3、監視器架設高度2至2.5公尺。
 - 4、監視設備涵蓋率不足之處，乙方須自行增設。其餘規定，請詳契約規定。
- 照明設備
- 小型車停車格：67格
身心障礙專用停車格：2格
孕婦及育有6歲以下兒童者專用停車位：1格
合計：70格

康寧平面停車場調整示意圖

附件1

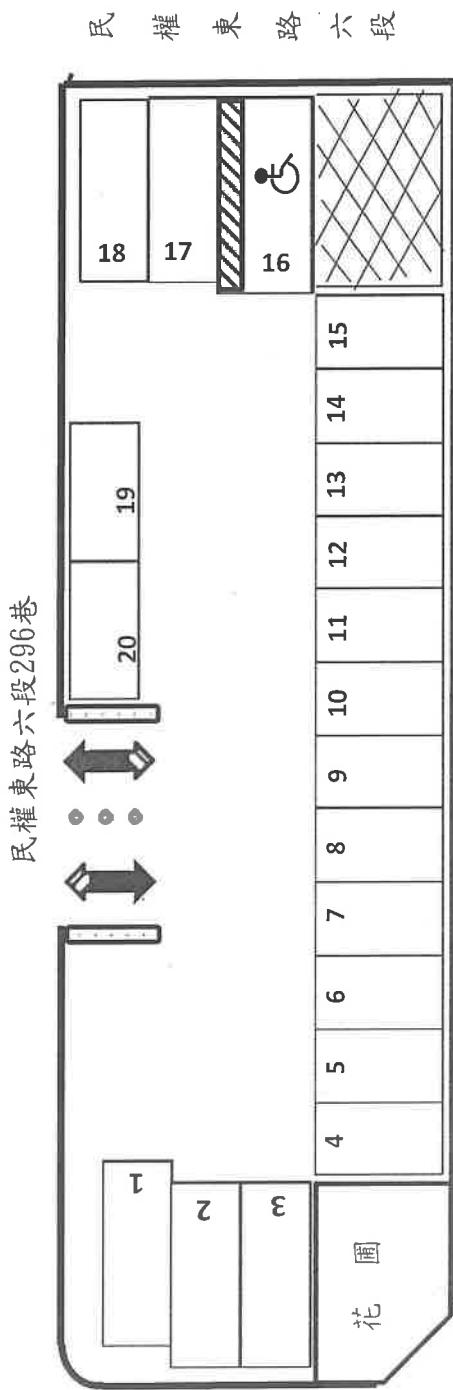

*停車場監視設備設置圖說

- 1、本場須設置至少8支監視器及22吋監視顯示螢幕1台。
- 2、監視器需配有紅外線功能及攝影鏡頭需300萬畫素。
- 3、監視器架設高度2至2.5公尺。
- 4、監視設備涵蓋率不足之處，乙方須自行增設其餘規定，請詳契約規定。

照明設備設置圖說


- 1、本場增設2盞LED 50W以上戶外投射照明設備。
- 2、照明燈具架設高度需約3.5~4公尺並須注意牢固及安全。
- 3、照明照射角度，須注意不影響周邊民眾及鄰宅。
- 4、照明設備涵蓋率不足之處，乙方須配合甲方（或自行）無條件調整與增設。

出入口方向調整改善事項

1. 車位編號20旁入場方向改成出口方向，指向線配合改繪及塗銷。
2. 車位編號1前出場方向改成入口方向，指向線配合改繪及塗銷。
2. 出入口2側設備基座島，配合出入口調整部分依甲方指定部分拆除及修飾。

康寧平面停車場調整後示意圖

附件1

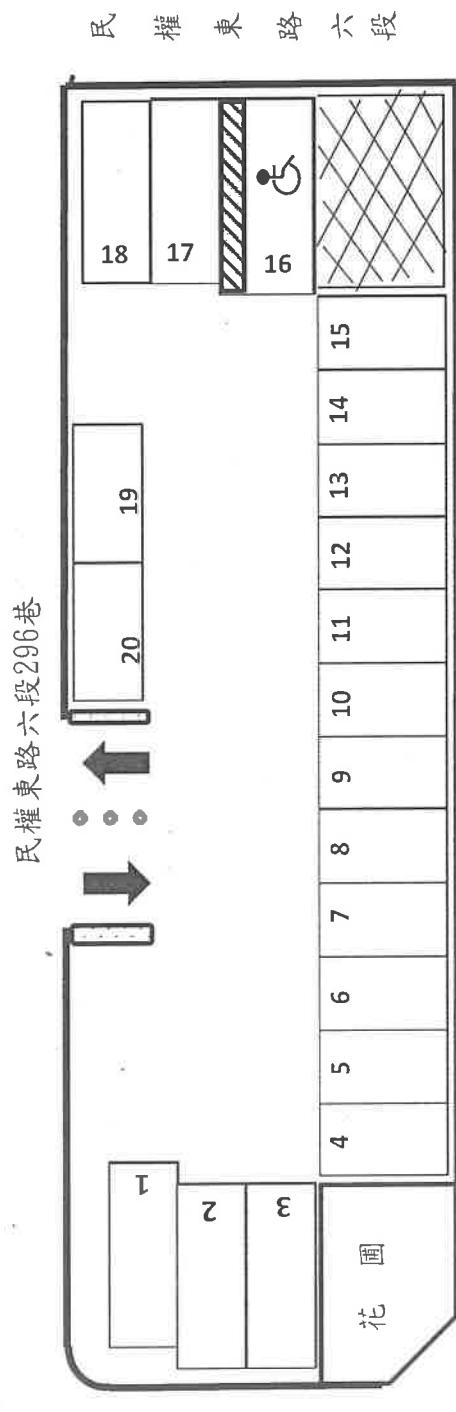


*停車場監視設備設置圖說

- 1、本場須設置至少8支監視器及22吋監視顯示螢幕1台。
- 2、監視器需配備紅外線功能及攝影鏡頭需300萬畫素。
- 3、監視器架設高度2至2.5公尺。
- 4、監視設備涵蓋率不足之處，乙方須自行增設。其餘規定，請詳契約規定。


小型車停車格：19格
身心障礙專用停車格：1格
合計：20格

新生公園停車場調整示意圖

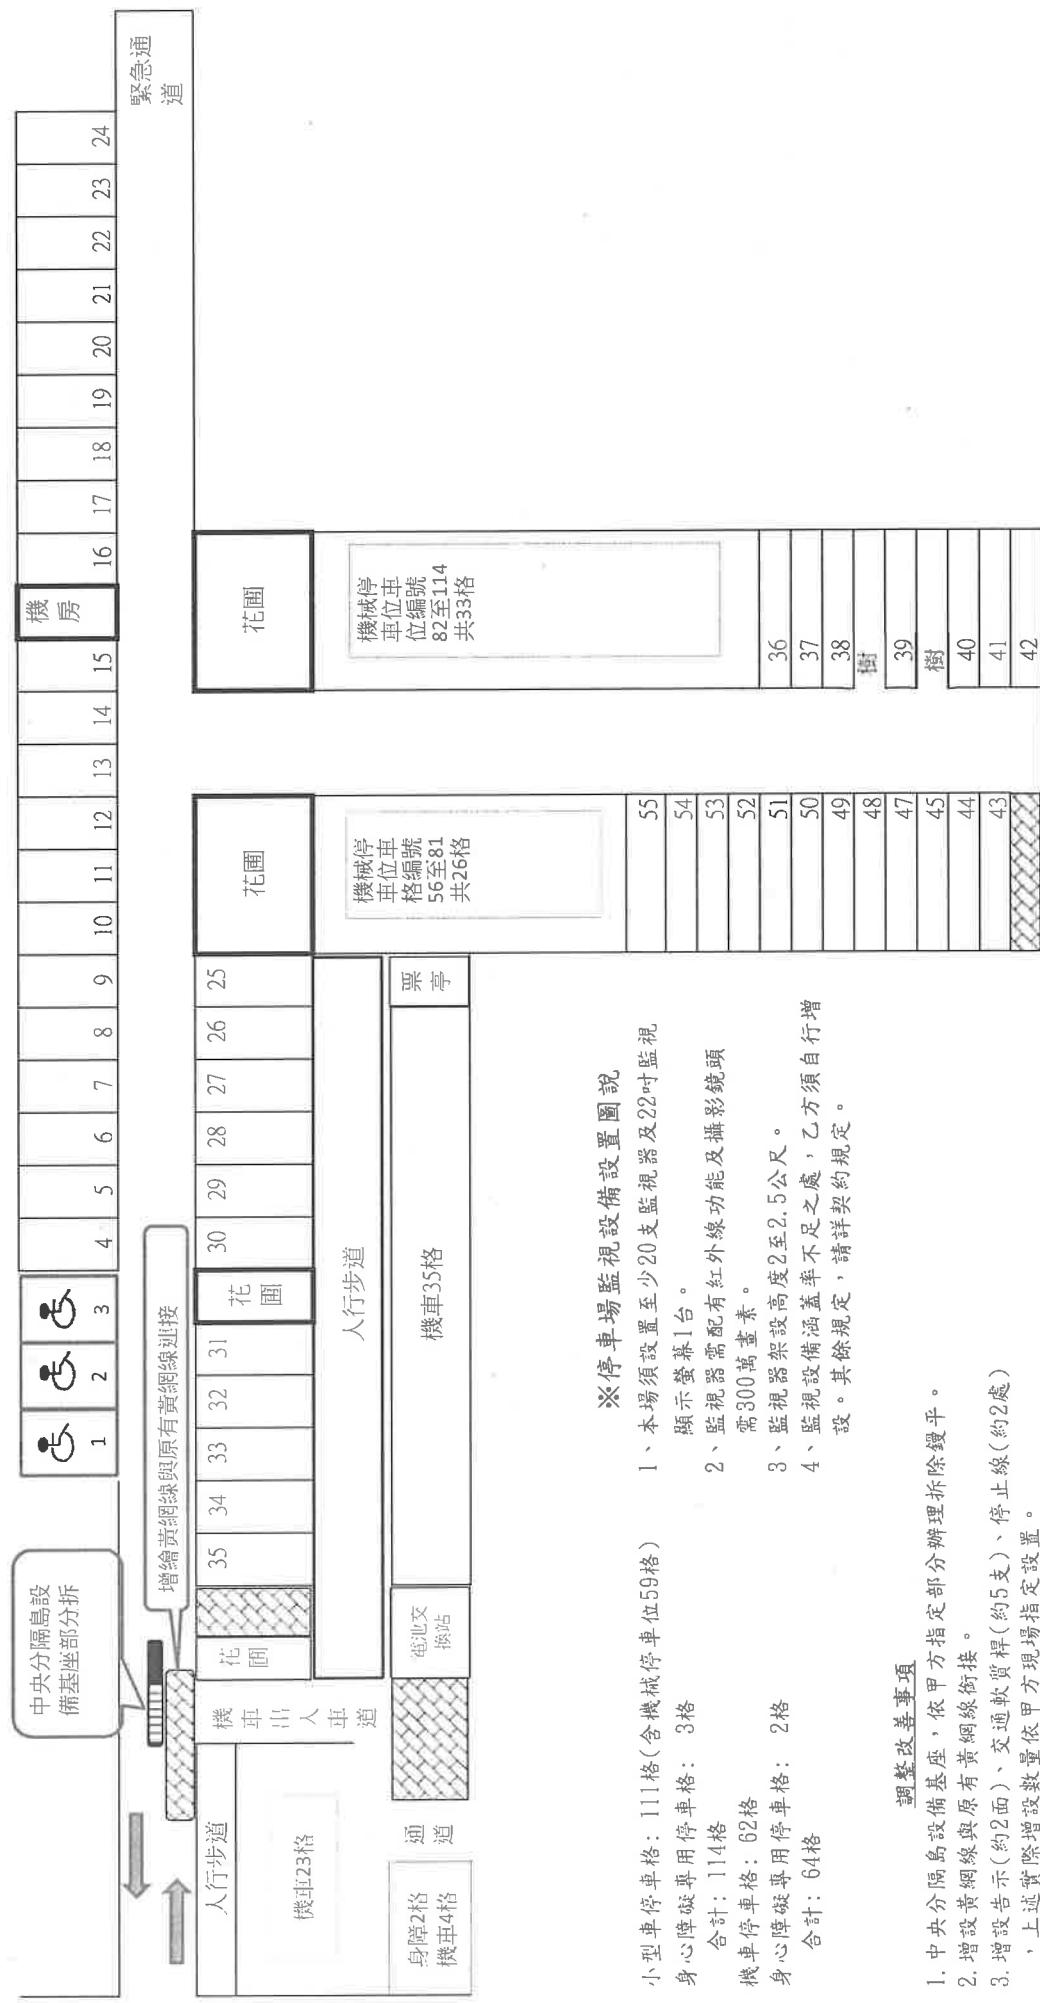


新生公園停車場調整後示意圖

附件1

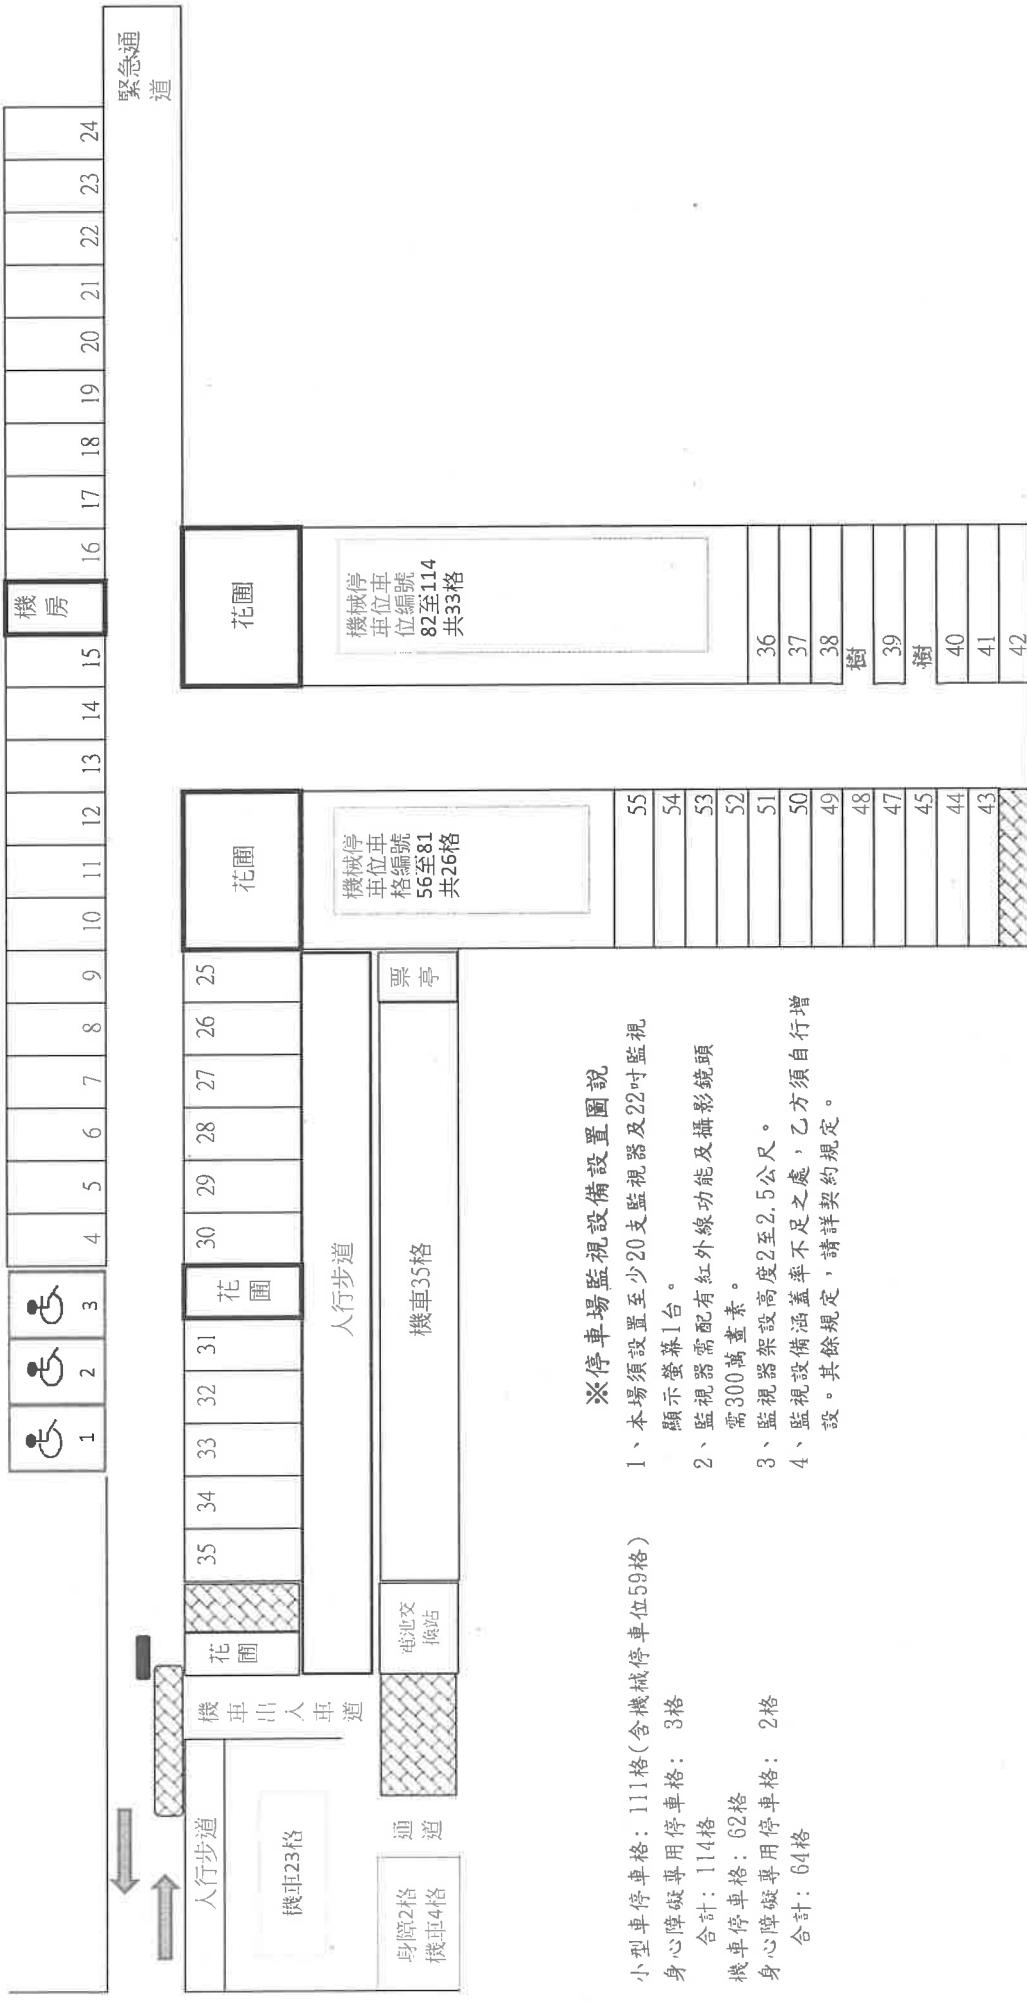

民族西路303巷臨時平面停車場示意圖

附件1

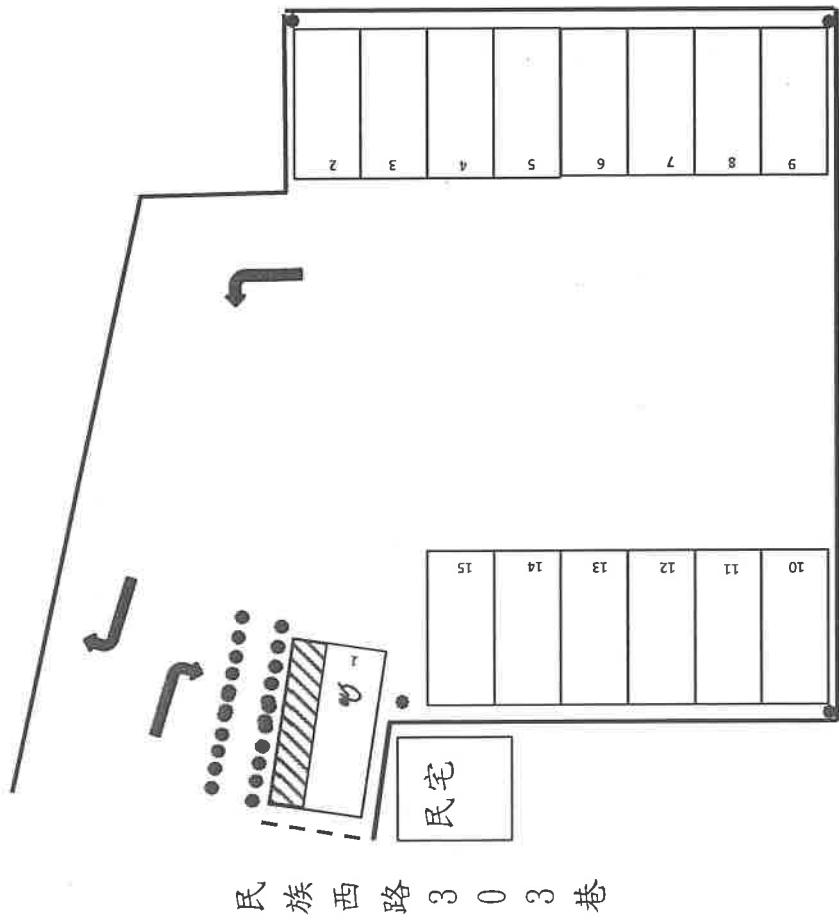

小型車停車位：14格

身心障礙專用停車位：1格
合計：15格

※停車場監視設備設置圖說

1. 本場須設置至少8支監視器及22吋監視顯示螢幕1台。
2. 監視器需配備有紅外線功能及攝影鏡頭需300萬畫素。
3. 監視設備涵蓋率不足之處，乙方須自行增設。其餘規定，請詳契約規定。