

大稻埕公園地下停車場使用範圍及附屬設施一覽表

1、基地使用範圍：

臺北市大同區歸綏街 243 號地下（地下 2 層）。目前繪設小型車 198 格（含身心障礙專用停車位 5 格、孕婦及育有 6 歲以下兒童者專用停車位 6 格）。

2、重要附屬設施：依現場點交為主（提供水、電，該水電費用由廠商負擔。不提供收費系統）。

（一）消防系統：綜合消防箱、泡沫泵、消防泵、泡沫原液槽、指示燈及防水閘門等。

（二）機電系統：受電箱、控制盤等。

（三）污水系統：沉水馬達等。

（四）通風設備：送風機等。

（五）中央監控設備。

（六）監視設備。

（七）電動汽車充電柱設備（2 座）及電動車位管理系統（智慧地鎖，2 座）。

（八）廁所設施。


詳大稻埕公園地下停車場設備設施清冊並依現場點交為主。

3、大稻埕公園地下停車場示意圖，如附圖（詳細車格位之配置地點依現場點交為主）。

4、其餘詳細設施依現場點交紀錄為主。

大稻埕公園地下停車場設施設備清冊																				
項次	項目	單位	斜坡道及出入口處	停車空間	管理室	男廁所	女廁所	身障廁所	消防室	排風室	送風室	電氣室	發電機室	配電室	電信機房	儲藏室	1號樓梯	2號樓梯	3號樓梯	數量
九	電力設備																			
1	電錶、設施控制盤及管路配線等	套											1							1
2	排風機控制盤	組															2	2	2	6
3	污、廢水幫浦控制盤	組		3															1	4
4	大禹組合式防水閘門板	組															1	1	1	3

大稻埕公園地下停車場1樓平面層示意圖

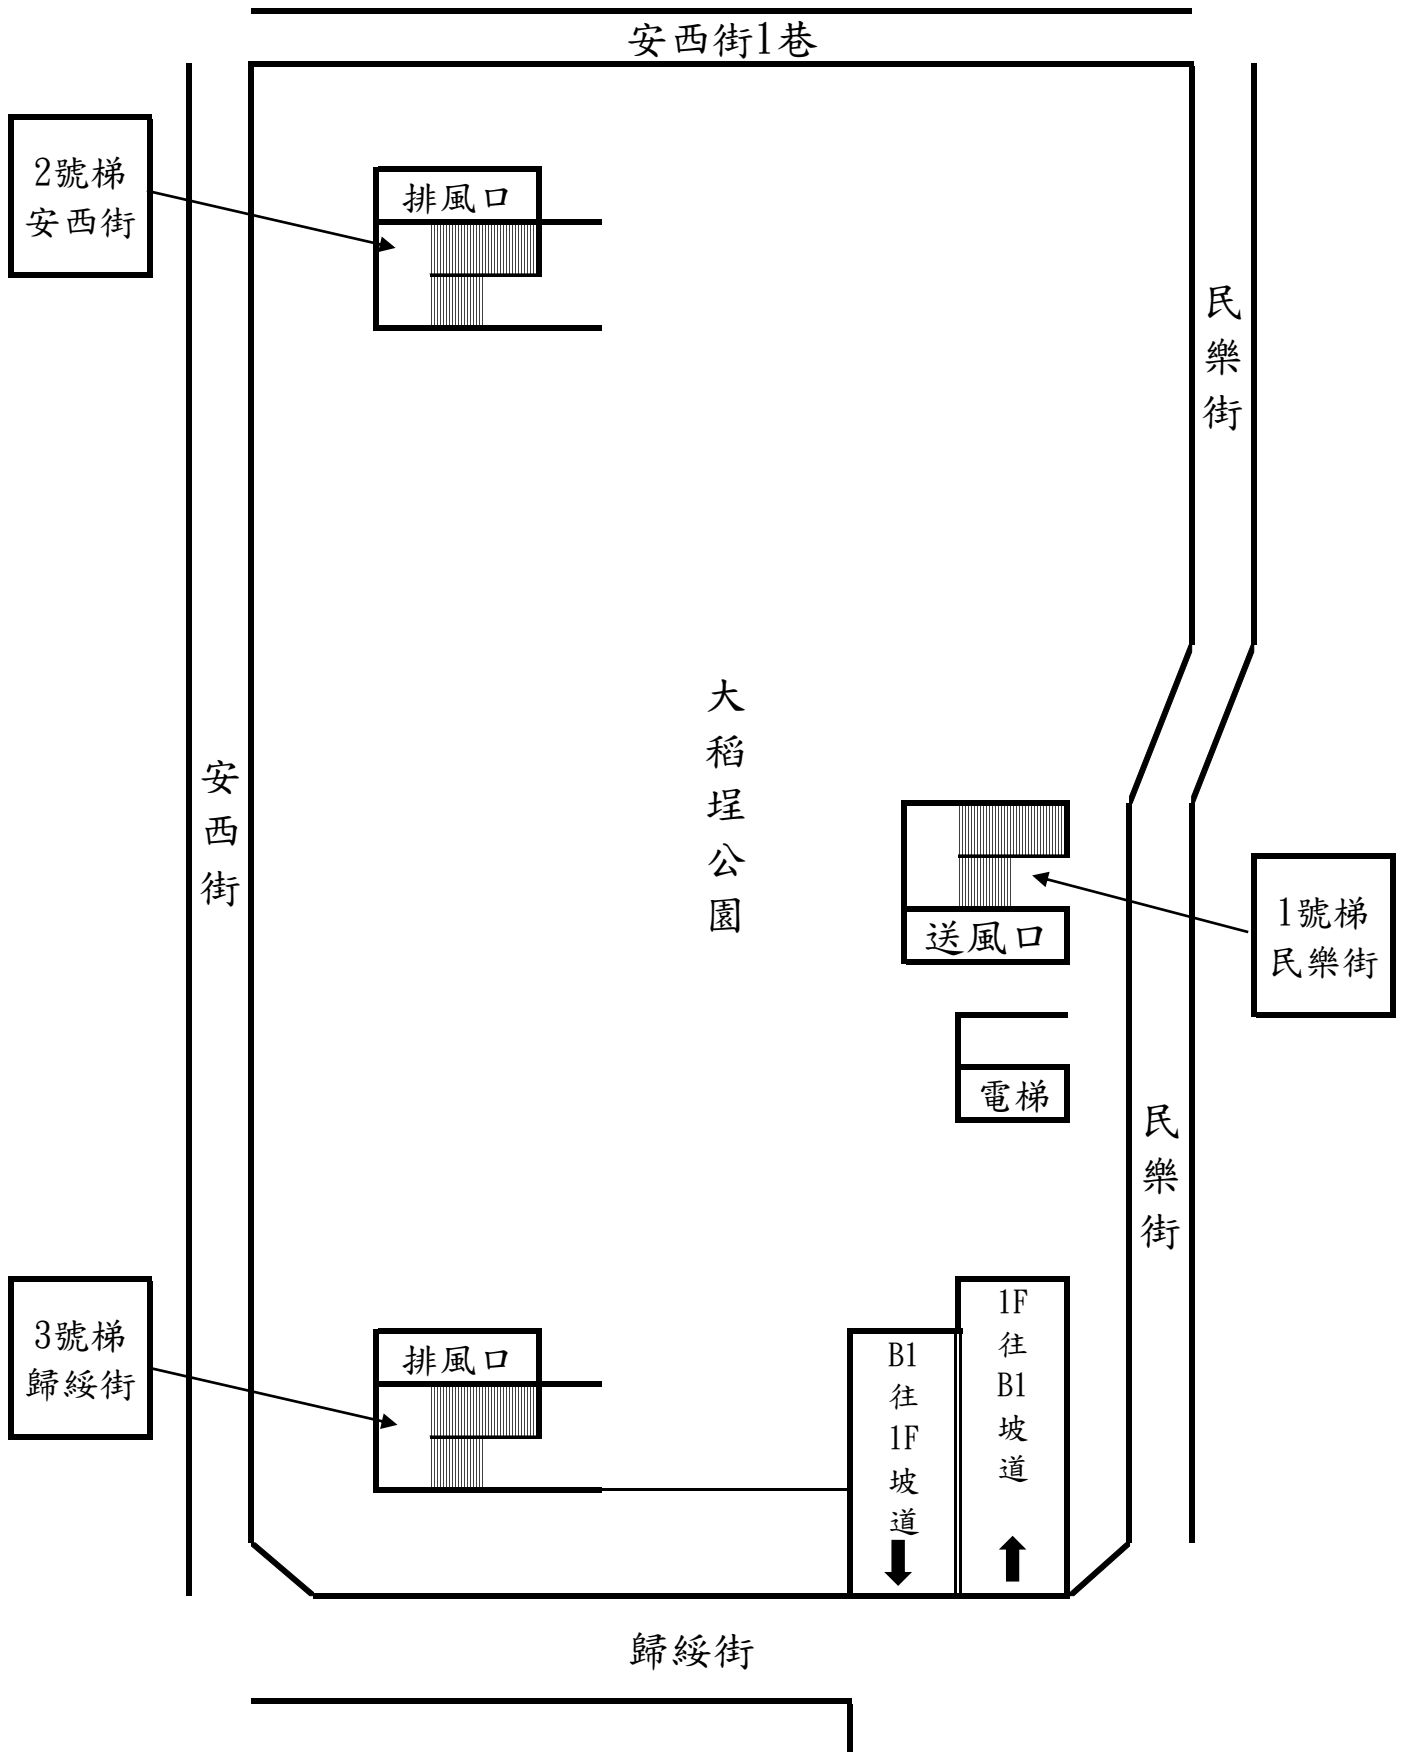

大稻埕公園地下停車場B1示意圖(現況圖)

2號樓梯
安西街

腳踏車
停放區


B1格位數

小車(一般)：83格

小車(身障)：5格

小車(婦幼)：6格

小型車合計：94格

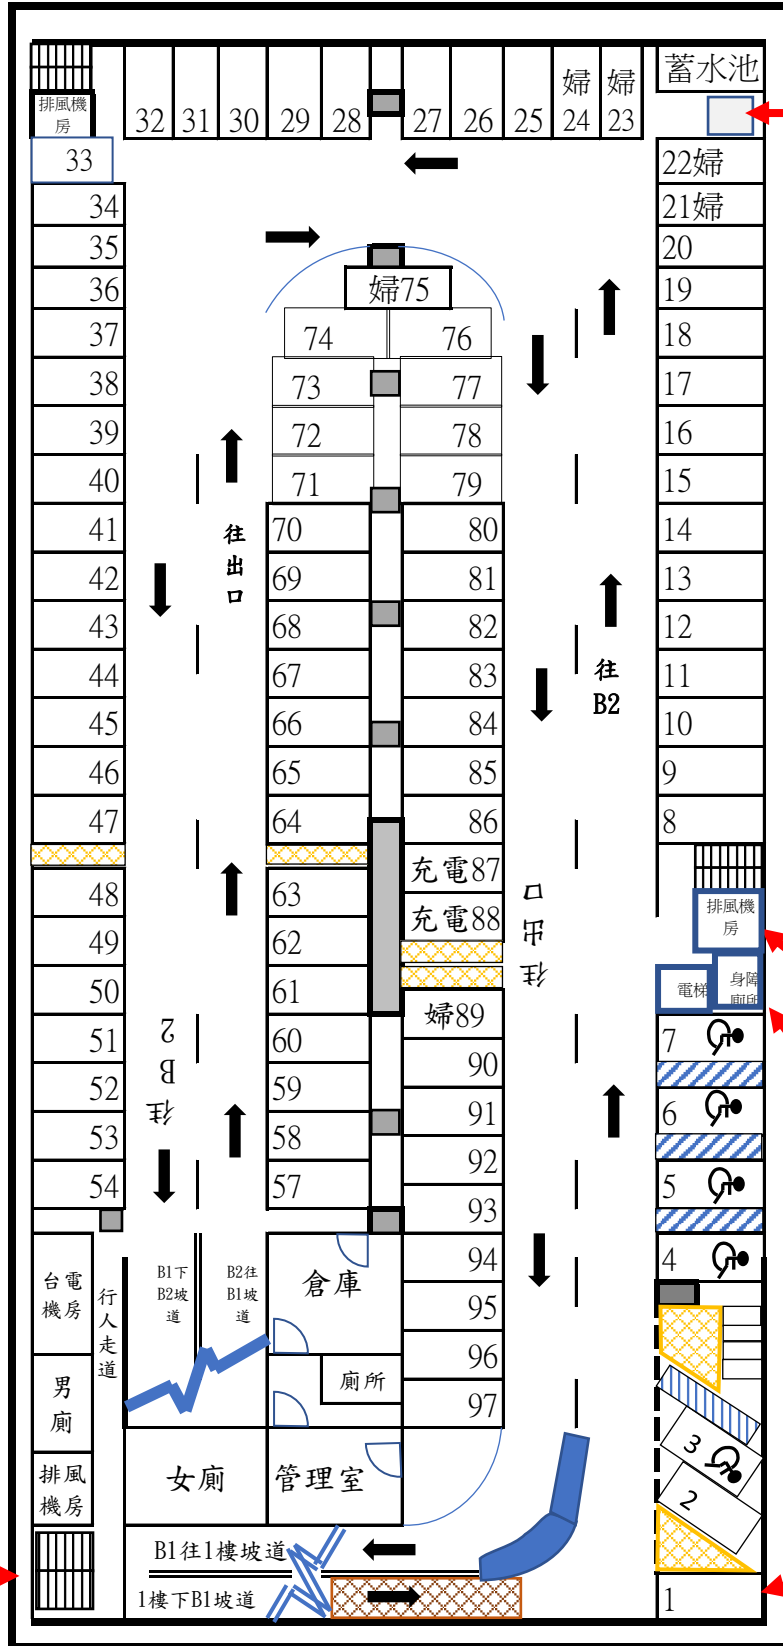

1號樓梯
民樂街

排風
機房

身障
廁所


3號樓梯
歸綏街

此格位
不開放

大稻埕公園地下停車場B2示意圖(現況圖)

2號樓梯
安西街

B2格位數
 小車(一般)：105格
 小型車合計：105格

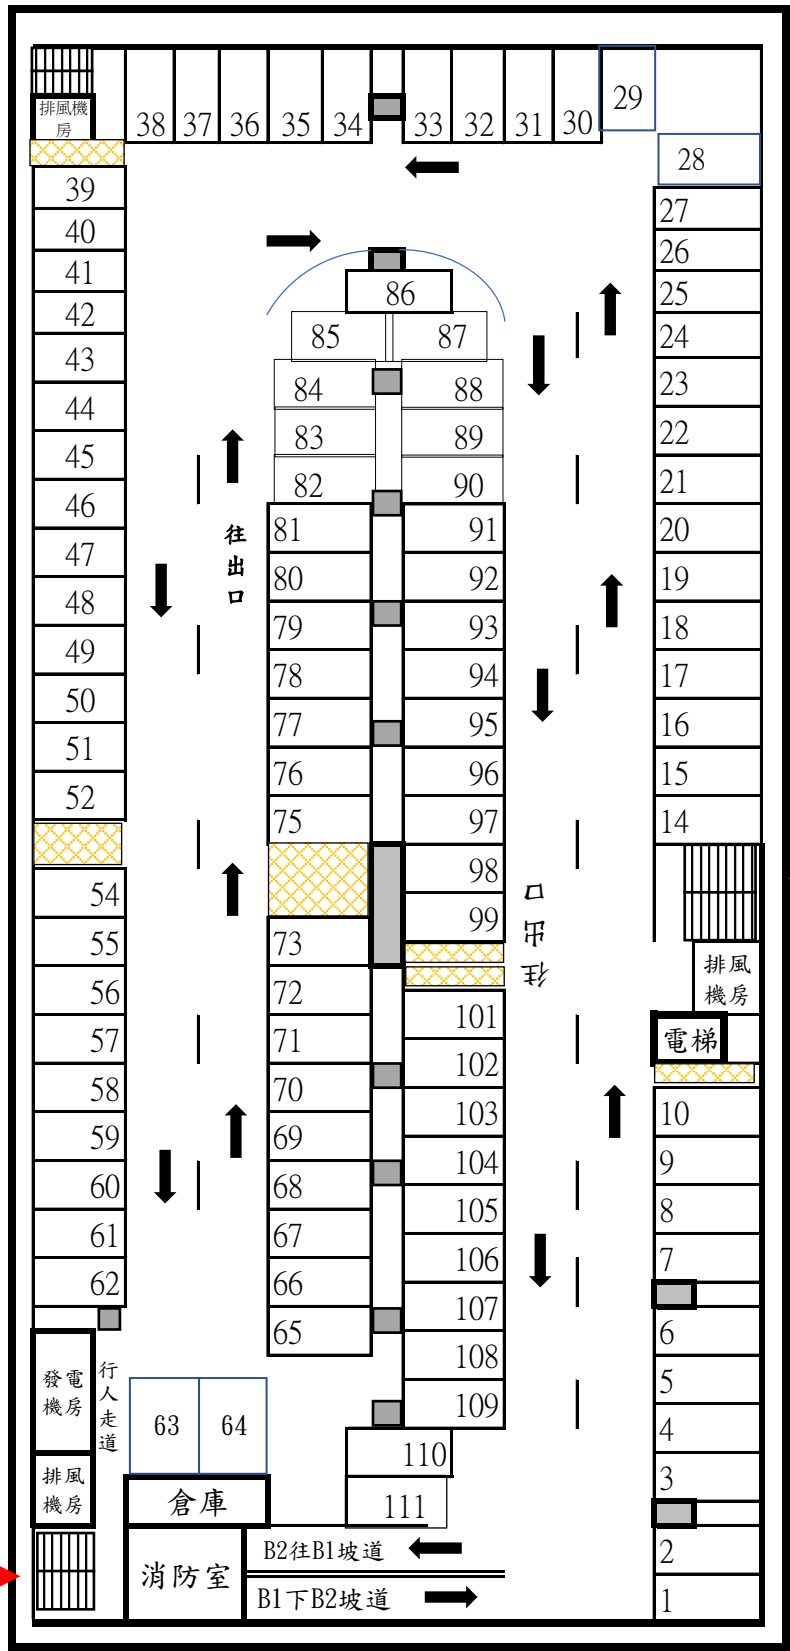

1號樓梯
民樂街

3號樓梯
歸綏街

大稻埕公園地下停車場B1調整後示意圖

2號樓梯
安西街

腳踏車停放區，保留且不得移除。

B1格位數

小車(一般)：83格

小車(身障)：5格

小車(婦幼)：6格

小型車合計：94格

新184號格位設置電動汽車格

1號樓梯
民樂街

全場格位、各式標線(字)：格位依本圖說配置順序重新編號與補漆。各式標線(含黃網線、地面標示字體、地面字體)重新依現況原位及圖說位置補漆與增設。

增設103號格位

1、增設身障格1格及下車區，並加設輪檔。
2、將掛設於牆面之滅火器移至102號格位旁牆面。
3、出入口處中央基座，適當縮短長度及縮減寬度，且基座四周與邊角需順平圓滑。

3號樓梯
歸綏街


婦幼格位調整：

1、原婦幼格位改設為一般格位(原21~24號；75號)。

2、原89號至95號格位(原7格)，配置為6格婦幼格(每格寬度2.5公尺)。婦幼專用格位應併同調整或增設相關交通安全與警示設施及牌面。

3、原96號及97號格，延續新192號婦幼格位後劃設193號及194號格，需退縮與避開管理室旁落地之冷氣主機，並加設輪檔。

此格位改繪黃網。

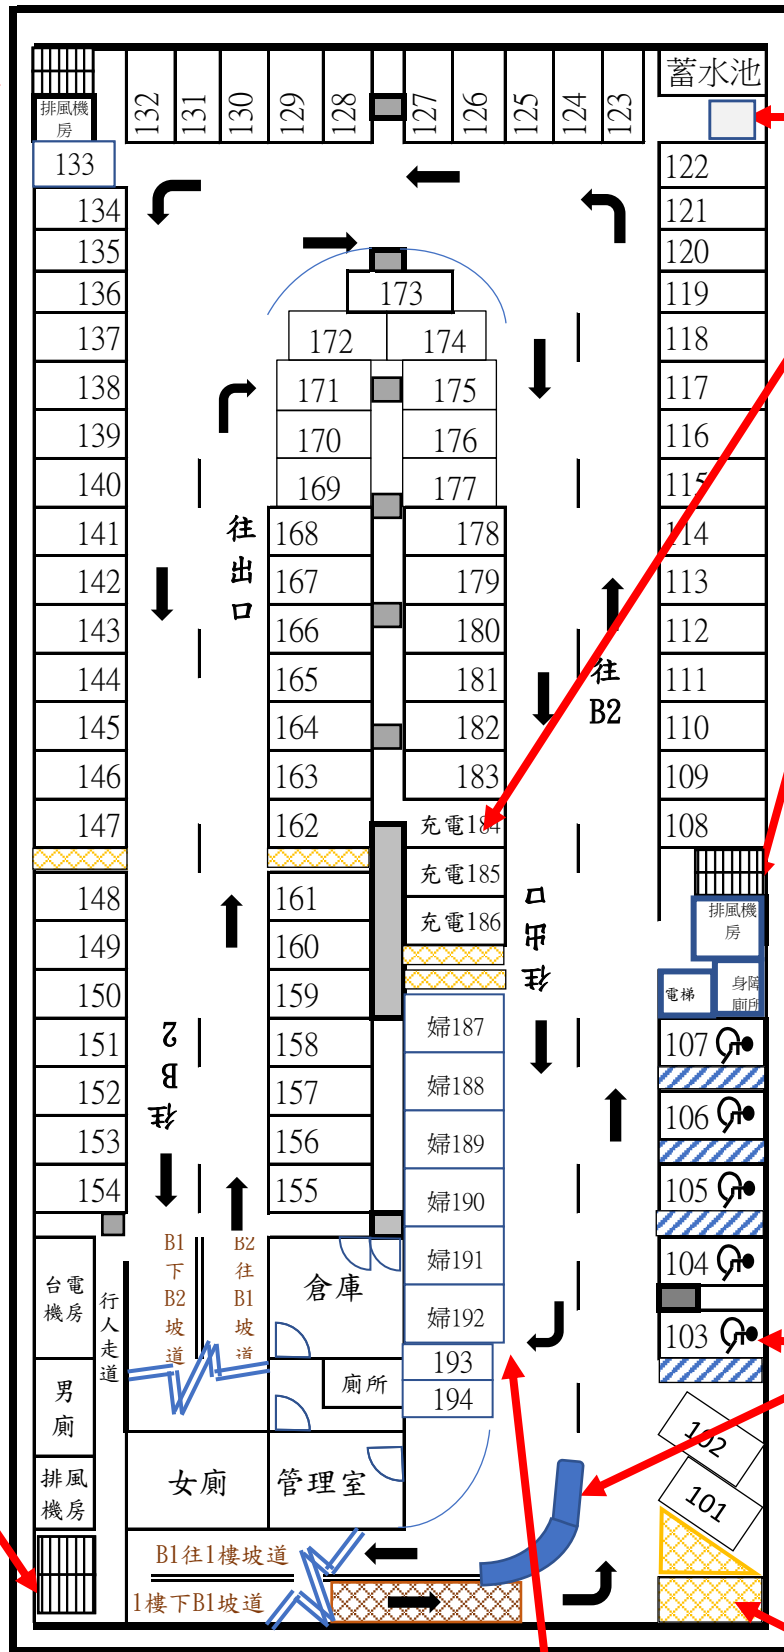

大稻埕公園地下停車場B2調整後示意圖

2號樓梯
安西街


改繪設
黃網區：
原格位
編號第
86格位
塗銷，
改繪設
黃網區。

B2格位數
小車(一般)：104格
小型車合計：104格

全場格位、各式
標線(字)：格位依
本圖說配置順序
重新編號與補漆。
各式標線(含黃
網線、地面標示
字體、地面字體)
重新依現況原位
及圖說位置補漆
與增設。

1號樓梯
民樂街

3號樓梯
歸綏街

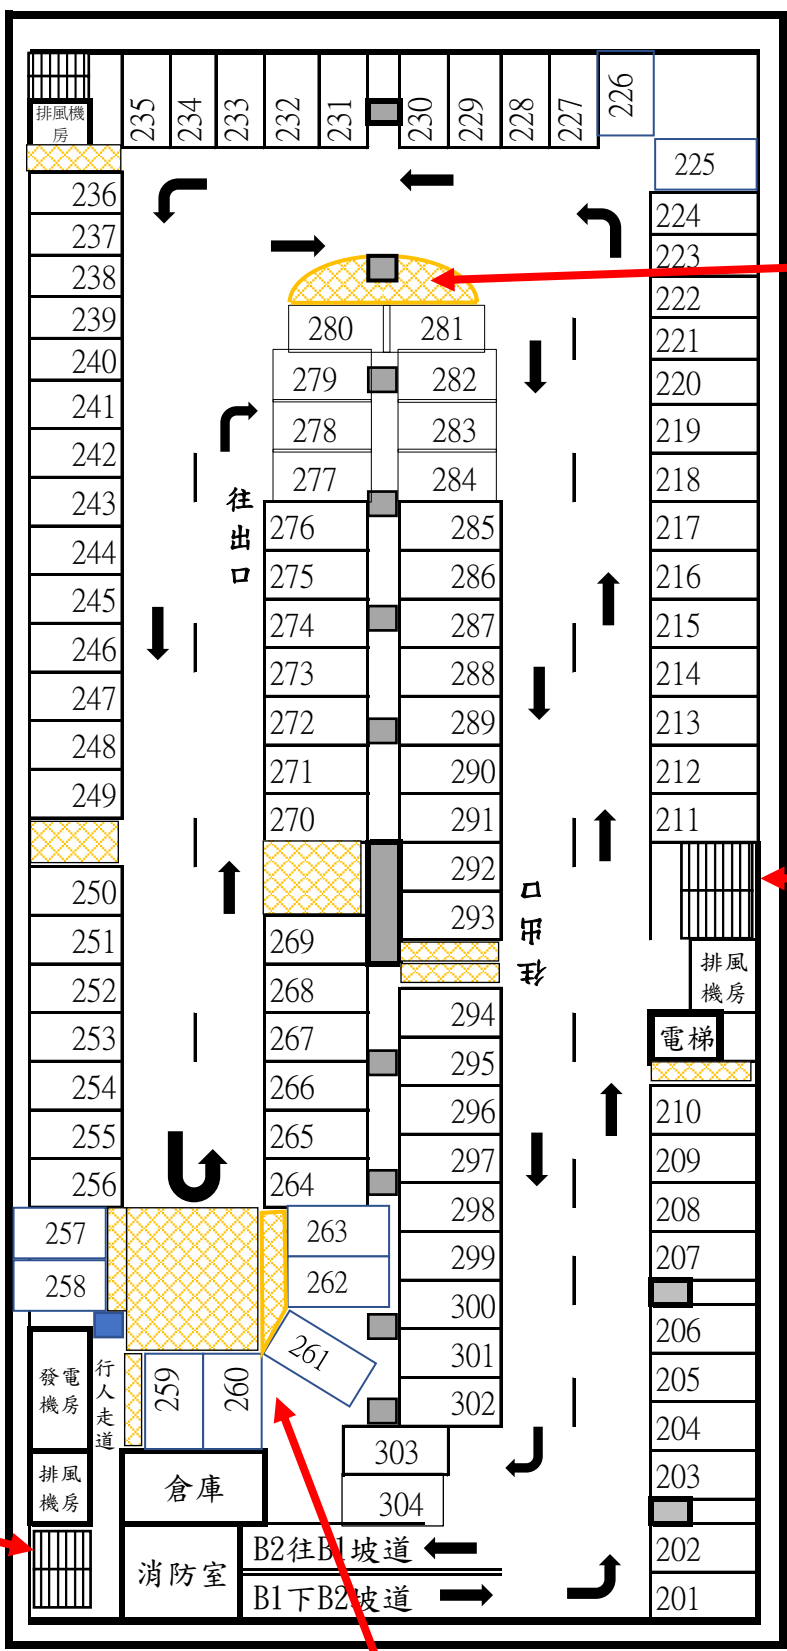

新編號257號至263號格位調整：

- 1、新格位編號第257、258、261、262、263號格位，依圖說往後退設，並加設輪檔。
- 2、新格位編號第259及260號格位，配合259號格位旁增設適當之黃網區及調整格位。
- 3、新格位編號第298號至302號格位加設輪檔。