

偶戲博物館地下停車場使用範圍及附屬設施一覽表

1、基地使用範圍：

臺北市松山區市民大道 5 段 99 號（地下一層）。目前繪設小型車停車格 69 格（含身心障礙專用停車位 2 格、孕婦及育有 6 歲以下兒童者專用停車位 2 格。機車停車格 32 格（含身心障礙專用停車位 2 格）。

2、重要附屬設施：依現場點交為主（提供水、電，該水電費用由廠商負擔。不提供監視及收費系統）。

（一）消防系統：綜合消防箱、泡沫泵、消防泵、泡沫原液槽、指示燈及防水閘門等。

（二）機電系統：受電箱、控制盤等。

（三）污水系統：沉水馬達等。

（四）通風設備：送風機等。

（五）廁所設施。

3、偶戲博物館地下停車場示意圖，如附圖（詳細車格位之配置地點依現場點交為主）。

4、其餘詳細設施依現場點交紀錄為主。



中崙高中地下停車場使用範圍及附屬設施一覽表

- 1、基地使用範圍：

臺北市松山區八德路 4 段 101 號（地下第 2 層）。
目前繪設小型車停車格 347 格（含身心障礙專用停車位 7 格、孕婦及育有 6 歲以下兒童者專用停車位 7 格）。
- 2、重要附屬設施：依現場點交為主（提供水、電，該水電費用由廠商負擔。不提供收費系統）。
 - （一）消防系統：綜合消防箱、泡沫泵、消防泵、泡沫原液槽、指示燈及防水閘門等。
 - （二）機電系統：受電箱、控制盤等。
 - （三）污水系統：沉水馬達等。
 - （四）通風設備：送風機等。
 - （五）廁所設施。
- 3、中崙高中地下停車場示意圖，如附圖（詳細車格位之配置地點依現場點交為主）。
- 4、其餘詳細設施依現場點交紀錄為主。

偶戲博物館地下停車場現況示意圖


附件1

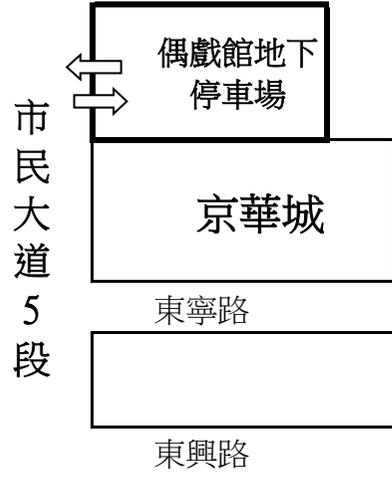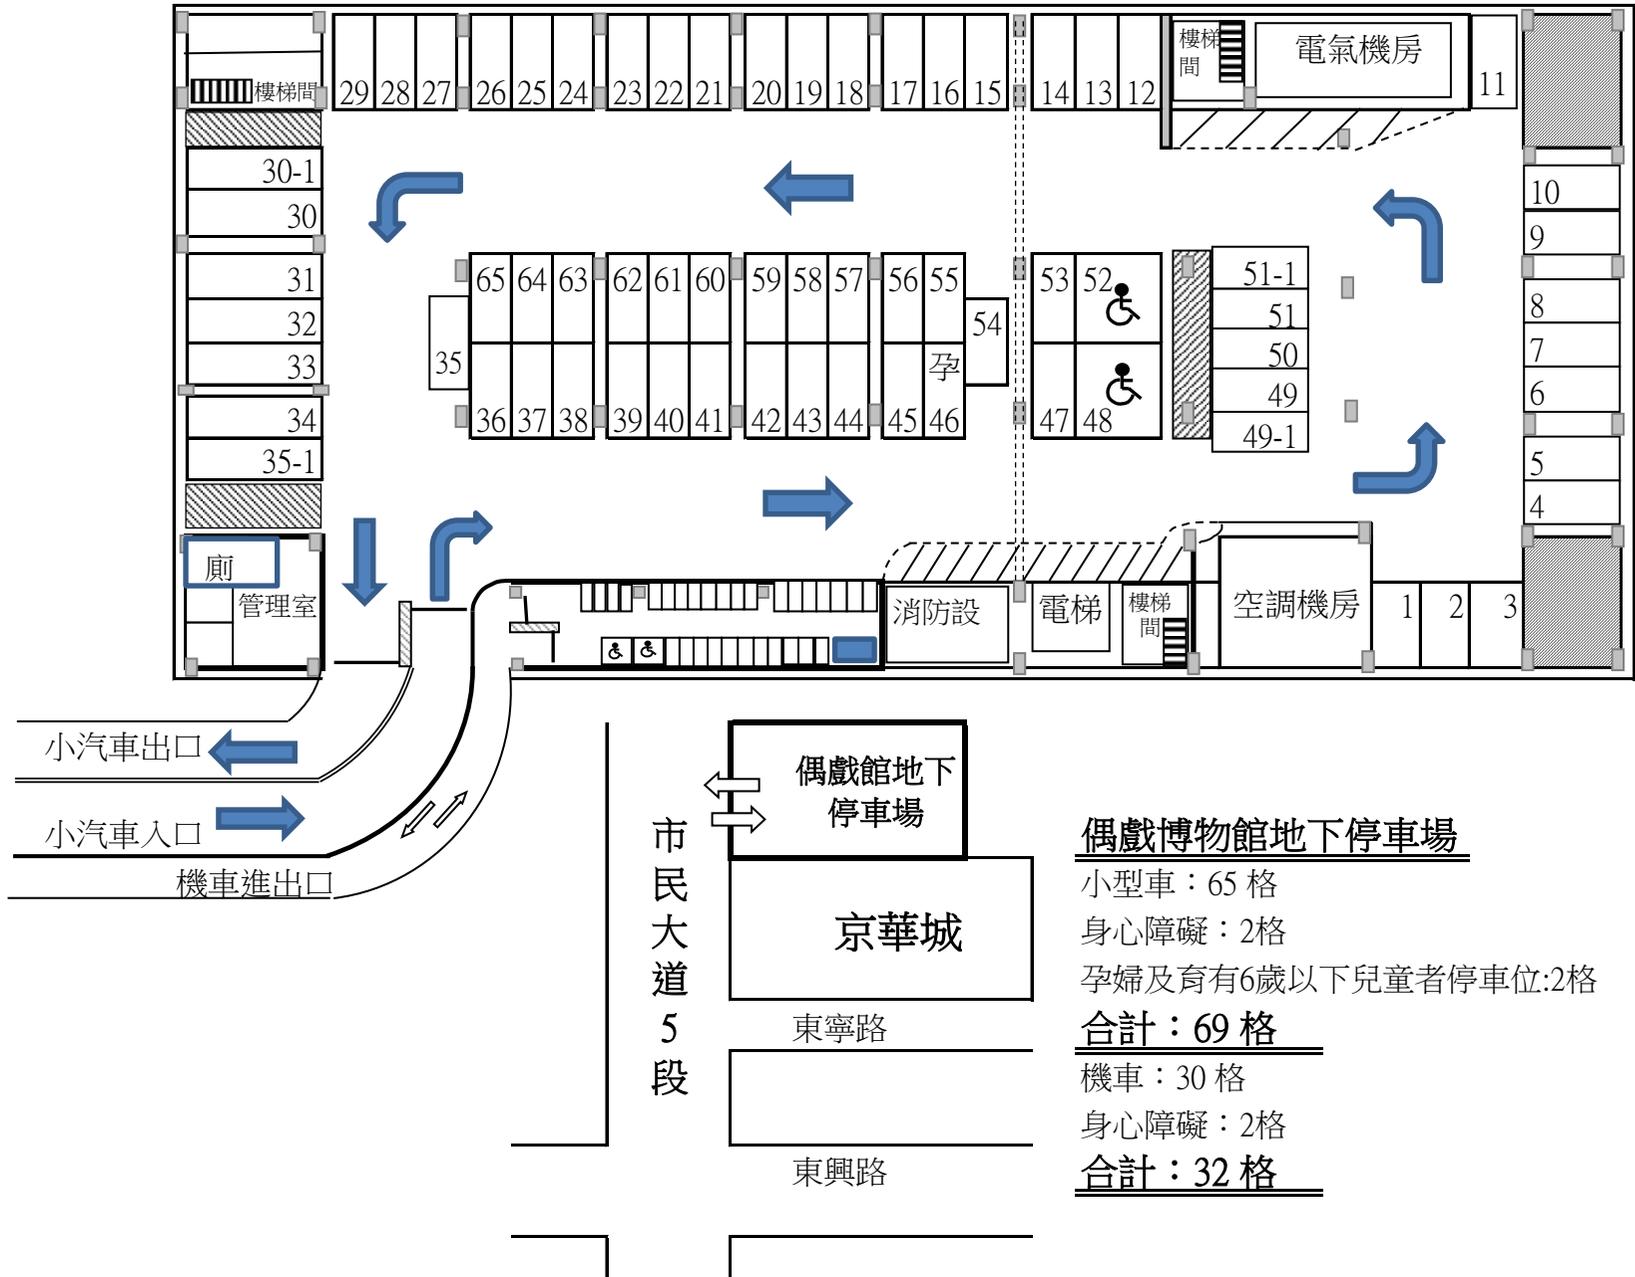


偶戲博物館地下停車場

- 小型車：65 格
- 身心障礙：2格
- 孕婦及育有6歲以下兒童者停車位:2格
- 合計：69 格**
- 機車：30 格
- 身心障礙：2格
- 合計：32 格**


偶戲博物館地下停車場調整後示意圖

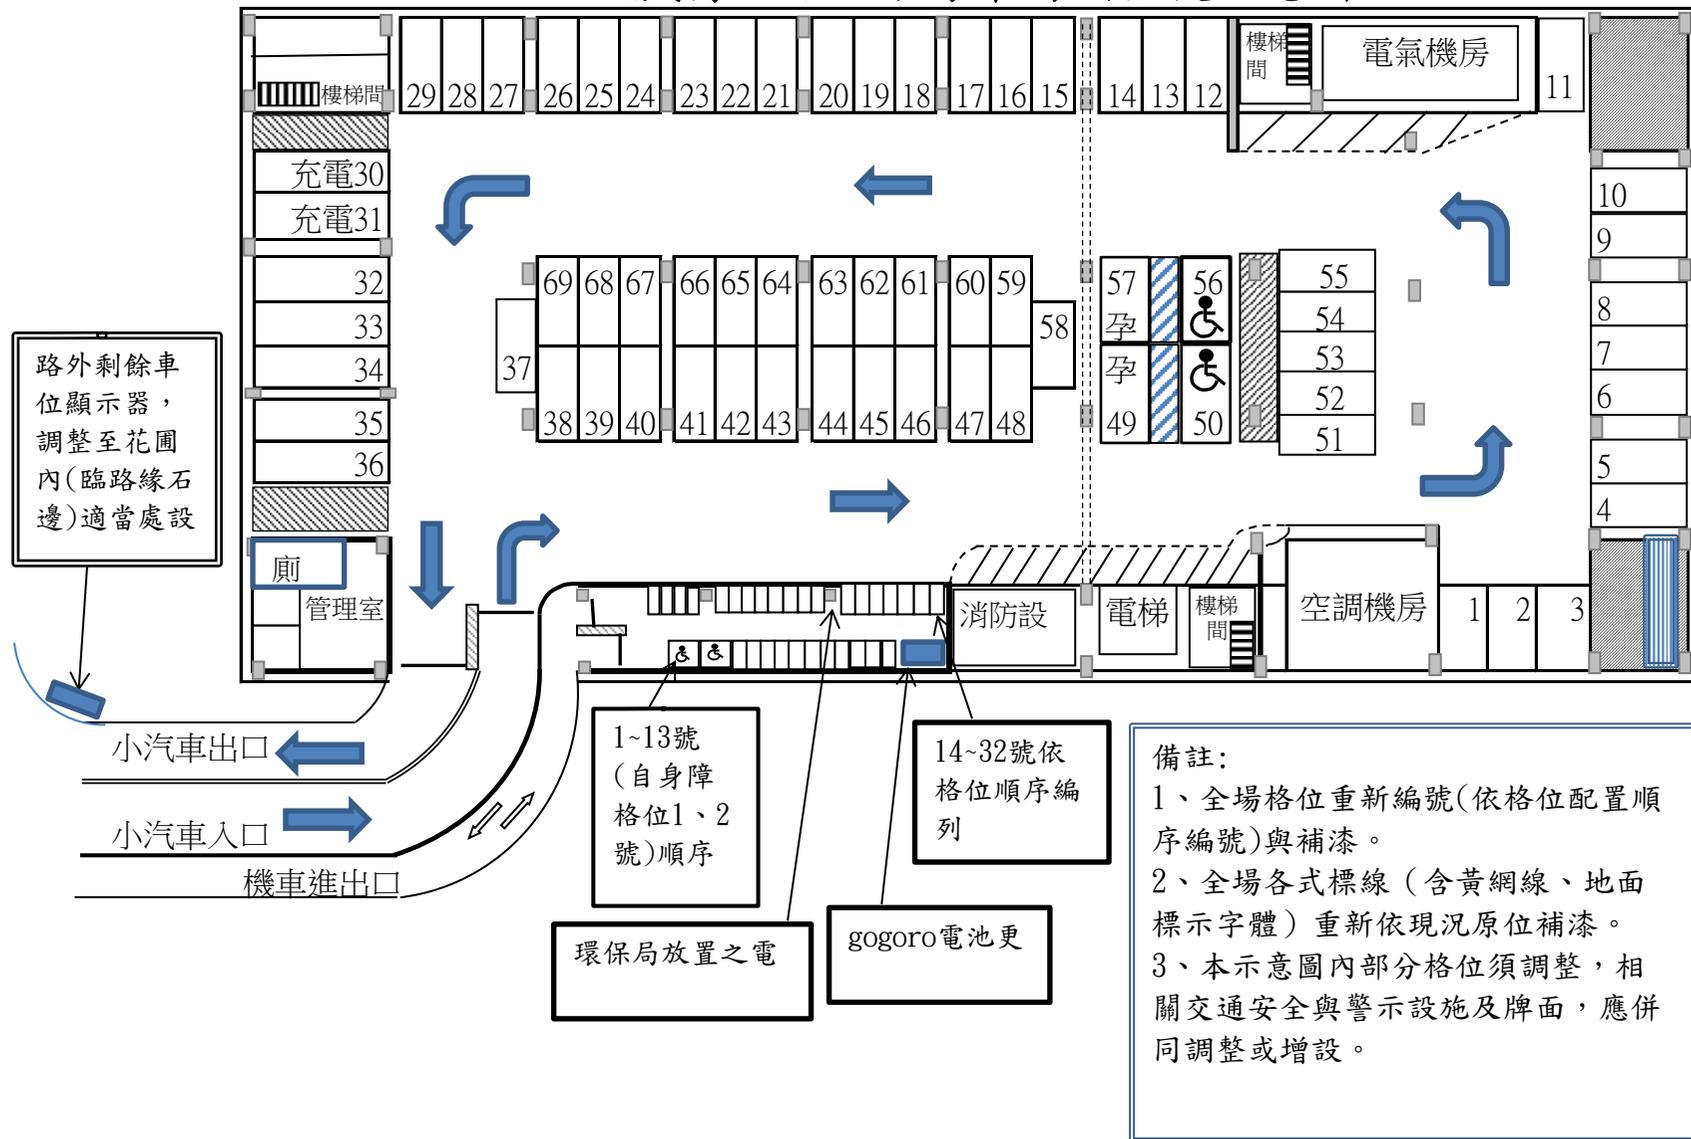

偶戲博物館地下停車場監視設備設置圖說

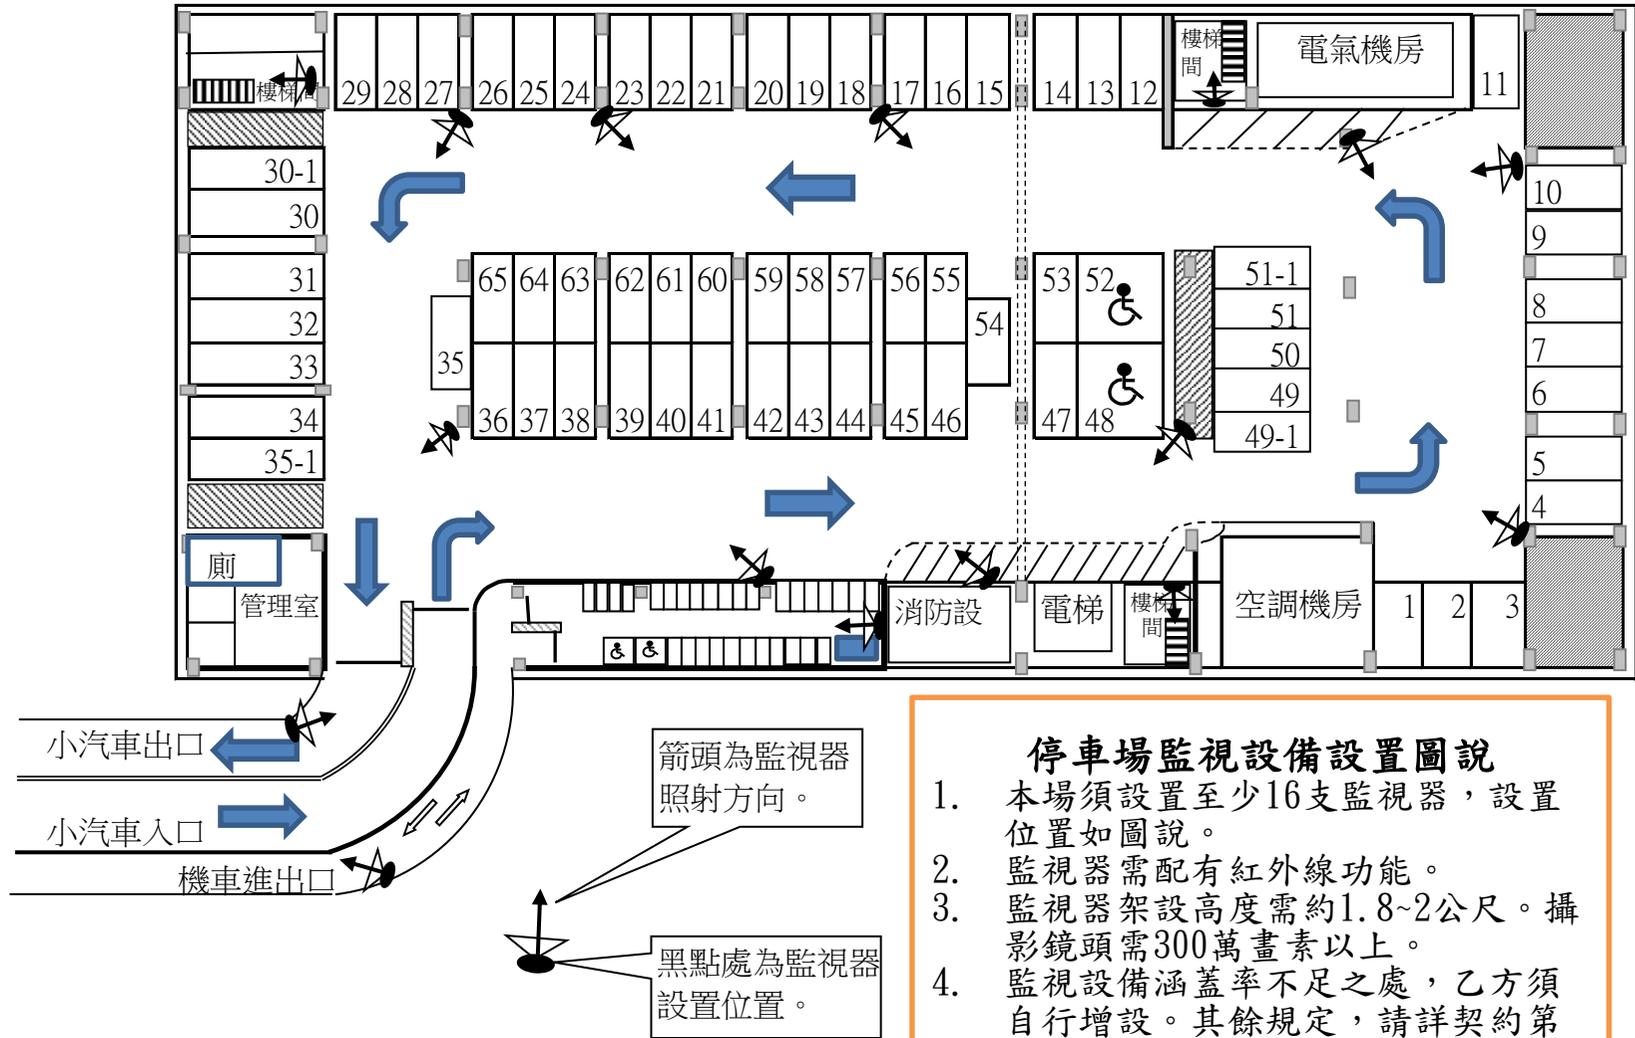

中崙高中地下停車場停車場現況示意圖

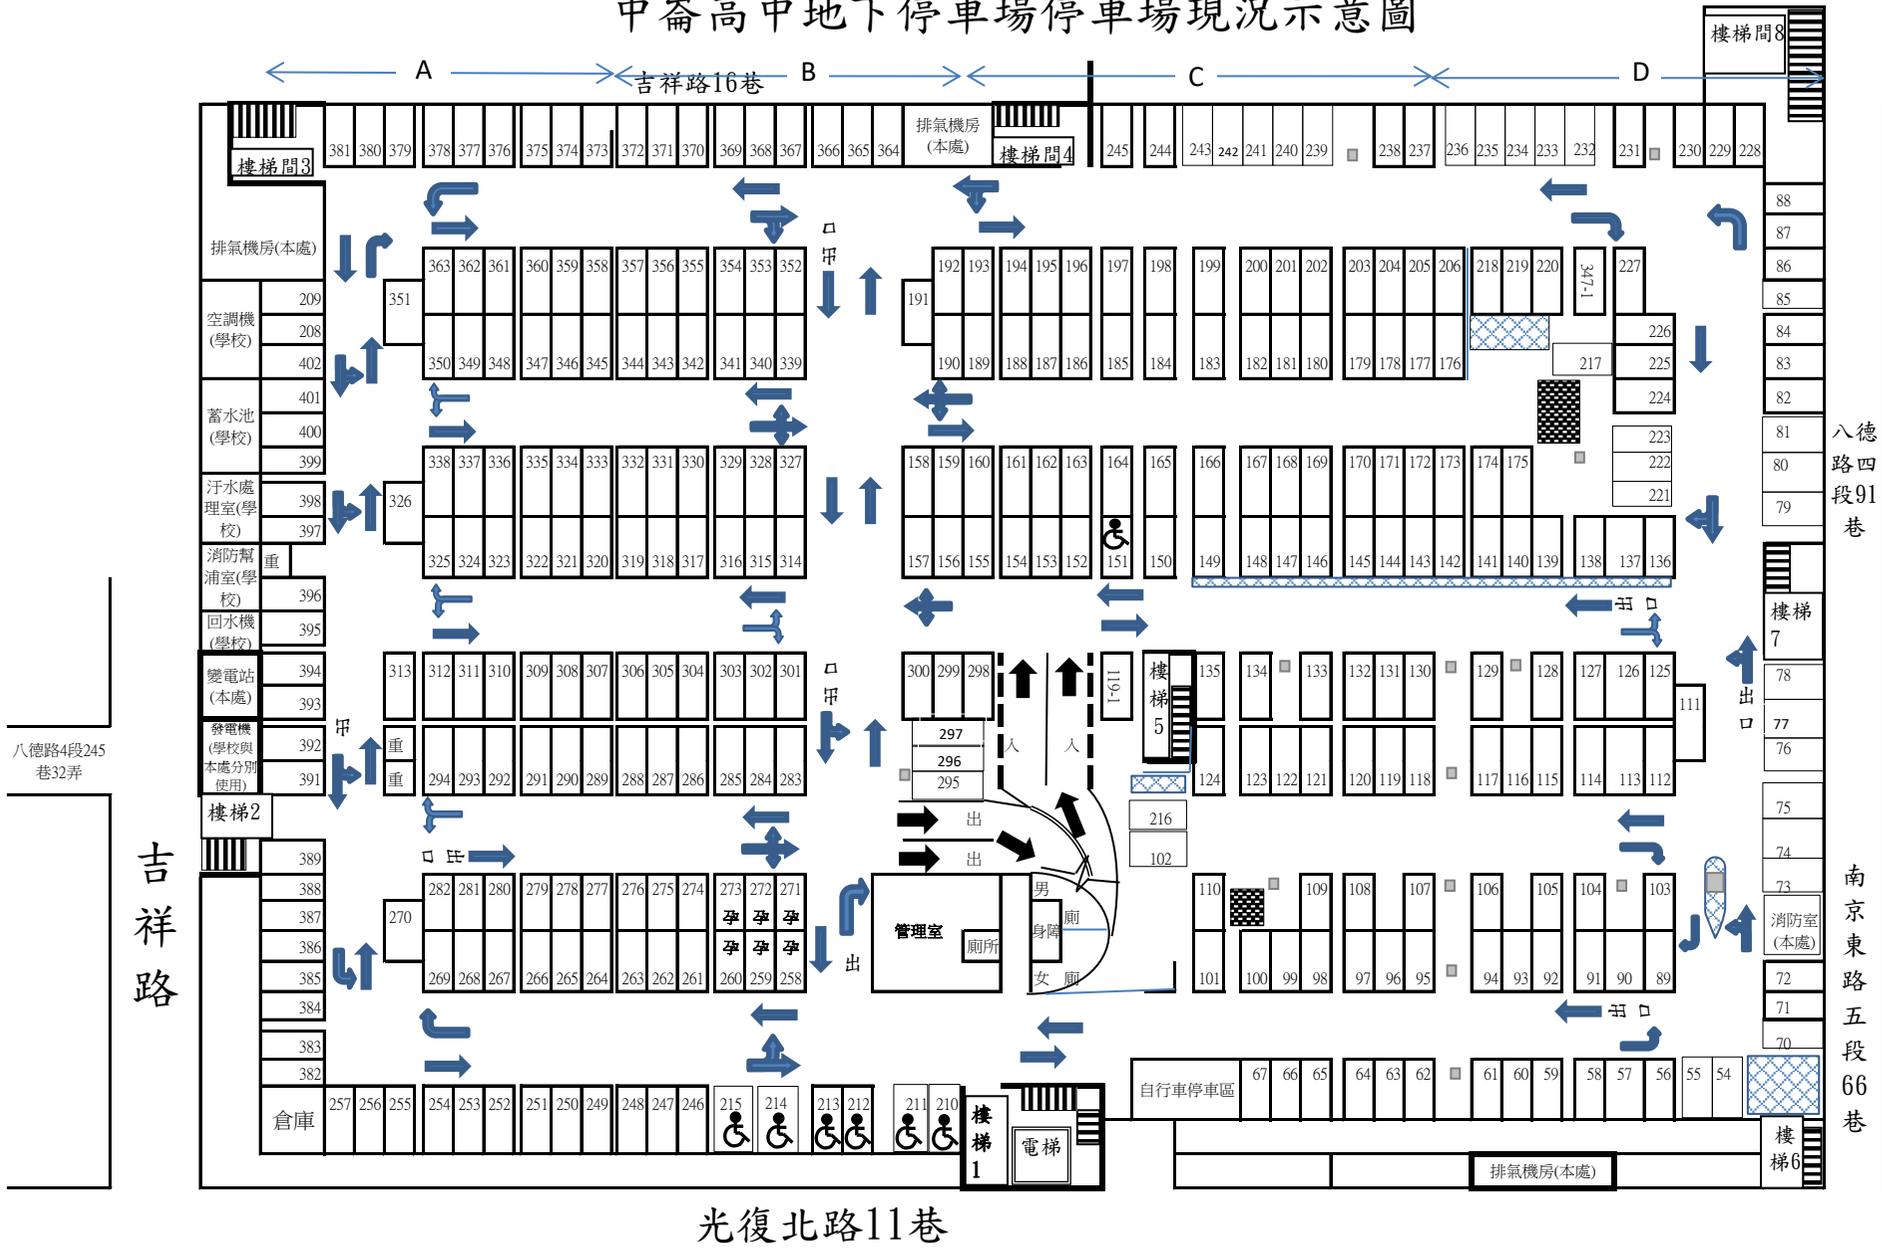


- | | |
|----------------|----------------|
| 小型車(一般格位):334格 | 大重型機車(專用格位):3格 |
| 小型車(身障格位):7格 | 大重型機車合計:3格 |
| 小型車(孕婦格位):6格 | |
| 小型車合計:347格 | |

吉祥平面停車場

備註:本場僅1號至4號梯對外開放民眾進出(1號梯間設有電梯)。

中崙高中地下停車場停車場調整後示意圖

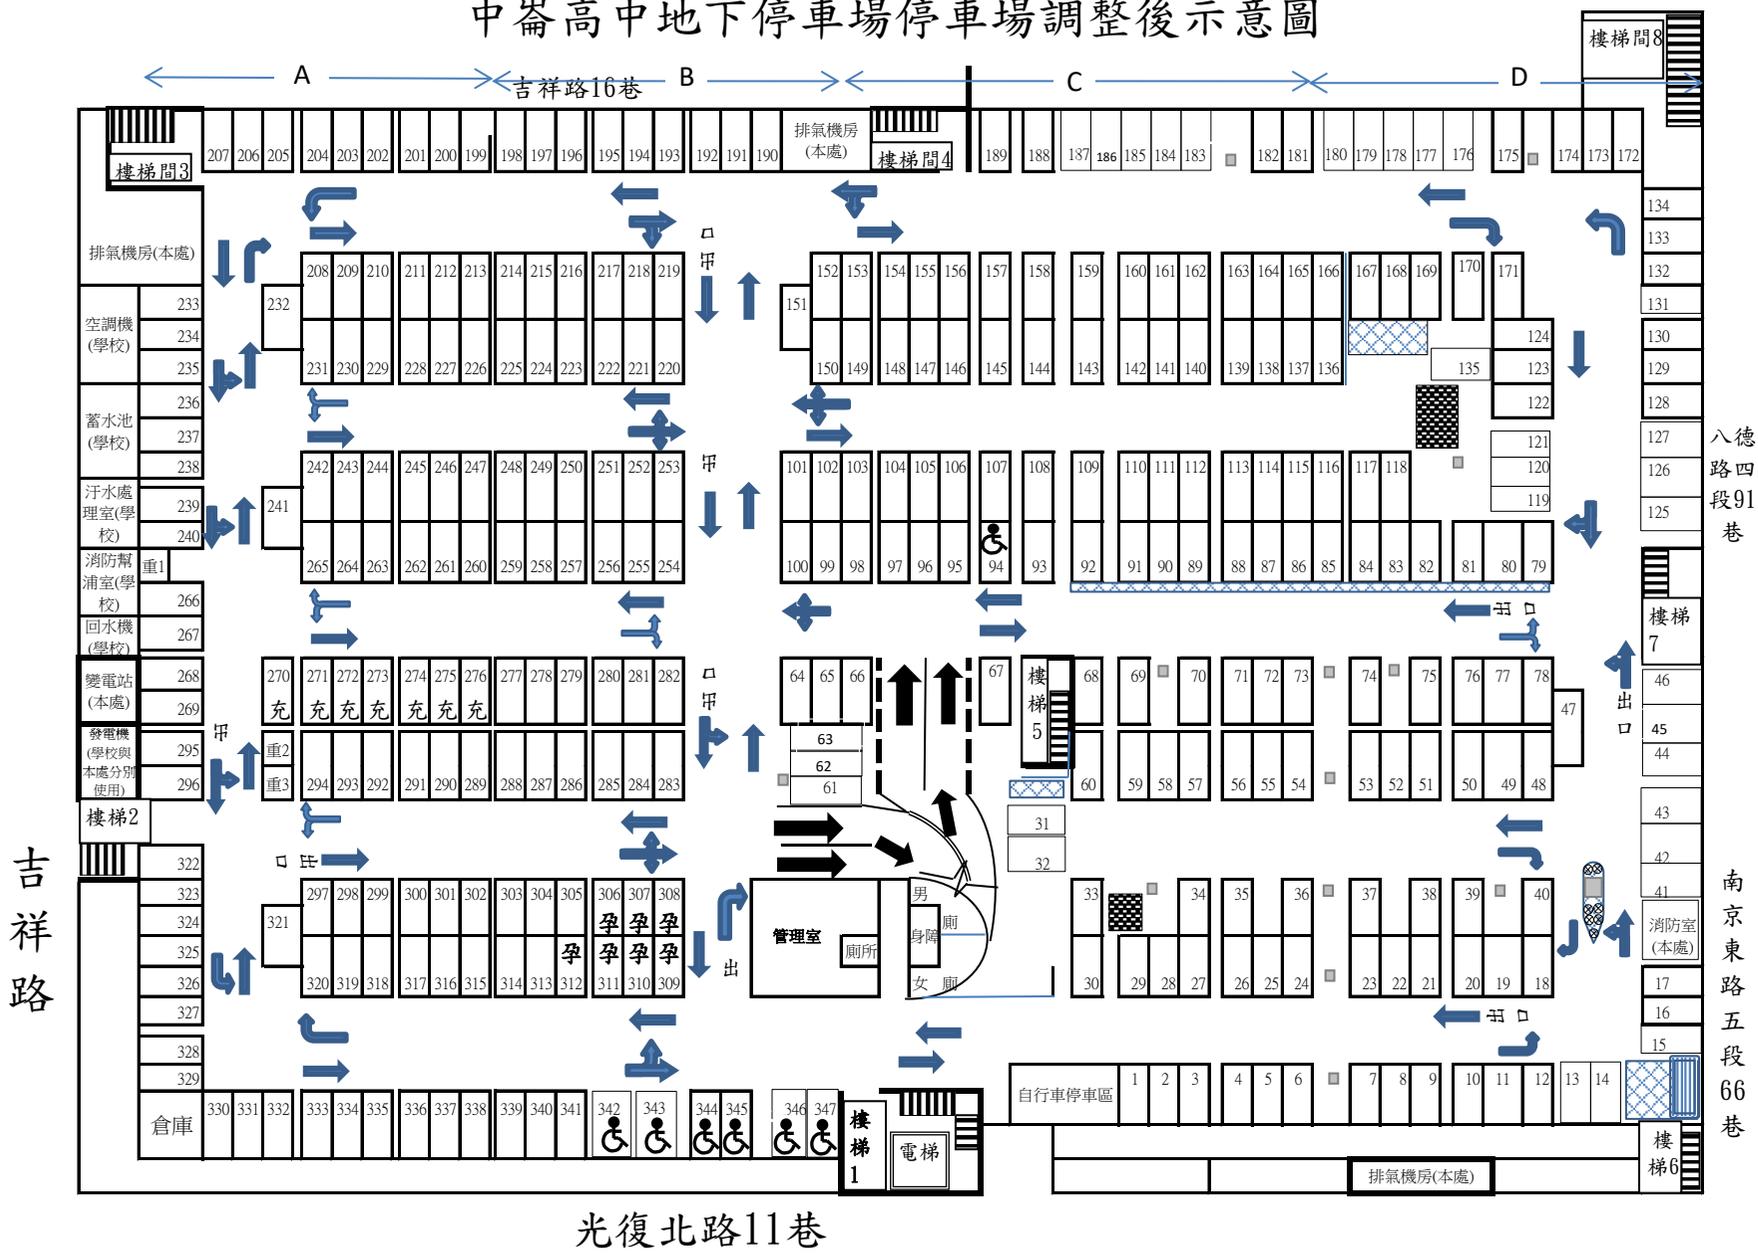


備註：
 1、全場格位重新編號(依格位配置順序編號)與補漆。
 2、全場各式標線(含黃網線、地面標示字體、地面「出口」字體)重新依現況原位及圖說位置補漆，部分「出口」字體增設。
 3、本示意圖內，婦幼專用格位1格須增設，相關交通安全與警示設施及牌面，應併同調整或增設。
 4、大重機優先停放牌面(原設置於新編號202號至205號)移除。

備註：本場僅1號至4號梯對外開放民眾進出(1號梯間設有電梯)。

小型車(一般格位):333格
 小型車(身障格位):7格
 小型車(孕婦格位):7格
 小型車合計:347格
 大重型機車(專用格位):3格
 大重型機車合計:3格

中崙高中地下停車場平面圖

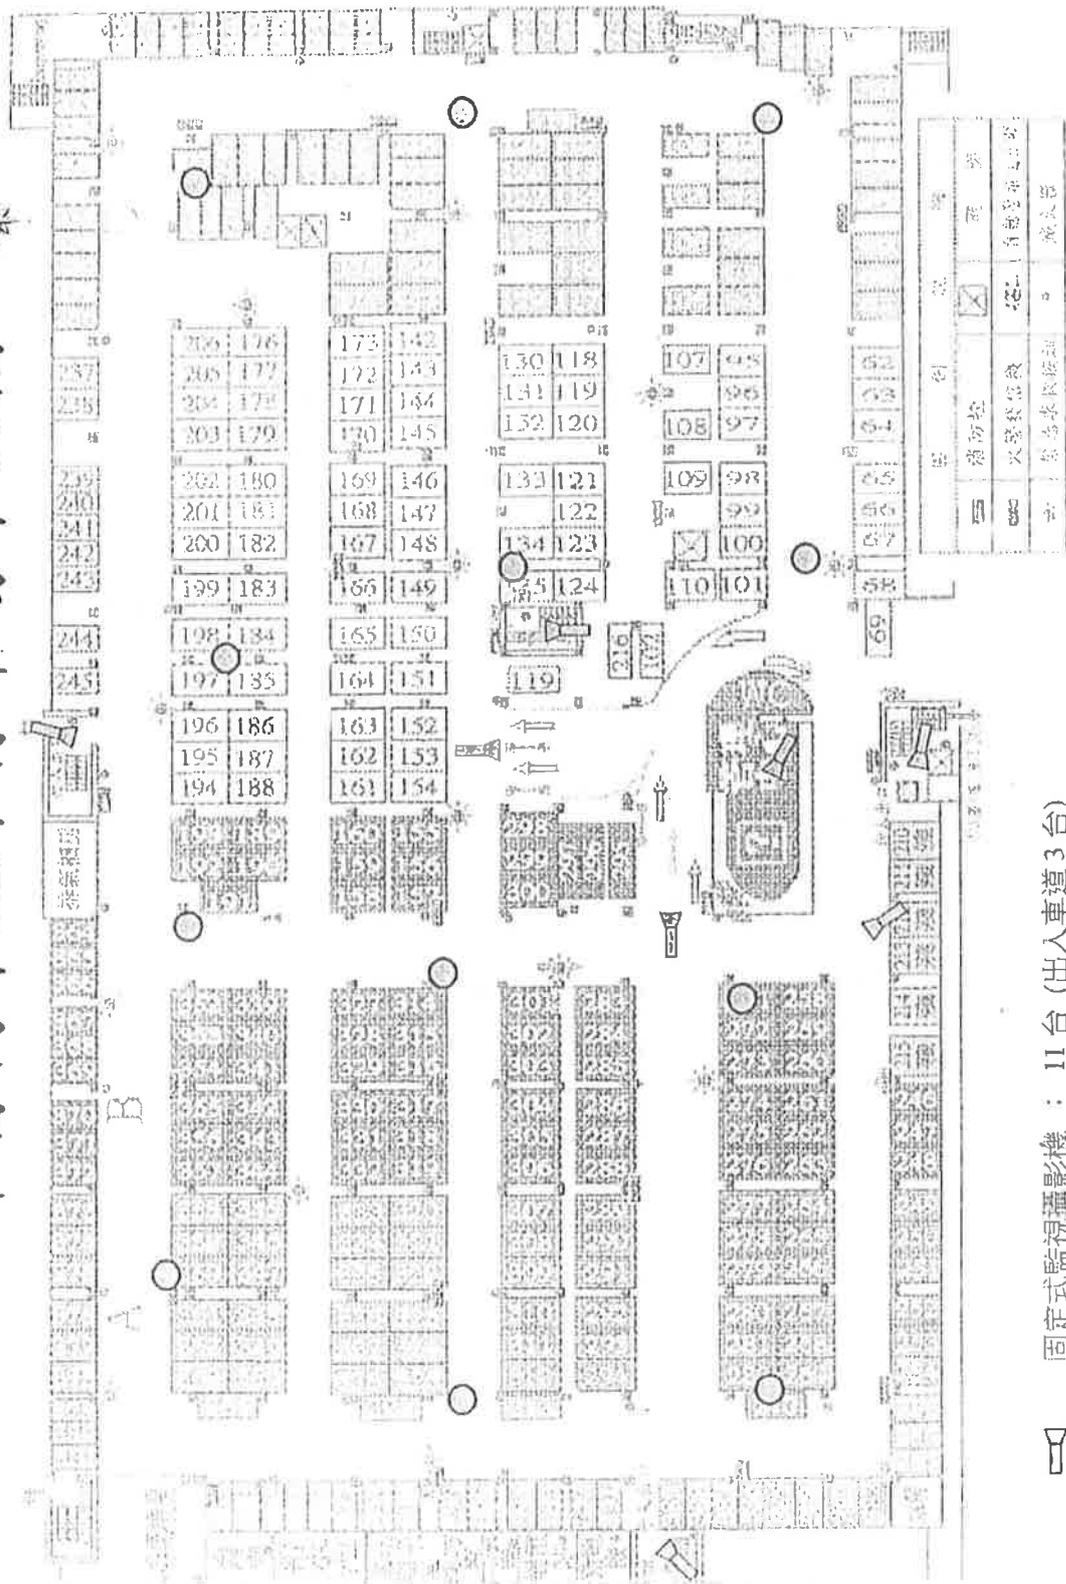

◡ 固定式監視攝影機：11台 (出入車道3台)

○ 旋轉式監視攝影機：12台

