

附中公園地下停車場使用範圍及附屬設施一覽表

1、基地使用範圍：

臺北市大安區復興南路 1 段 340 巷 11 號地下（地下共 2 層）。目前繪設小型車 116 格（含身心障礙專用停車位 2 格、孕婦及育有 6 歲以下兒童者專用停車位 2 格、電動車充電車位 2 格）、大型重型機車 1 格。


2、重要附屬設施：

詳附中公園地下停車場設備設施清冊並依現場點交為主。

3、附中公園地下停車場示意圖及監視設備設置圖說，如附圖（詳細車格位之配置地點依現場點交為主）。


4、其餘詳細設施依現場點交紀錄為主。

7-4附中公園地下停車場主要設施及設備清冊																								
項次	項目	單位	斜坡道及出入口處	停車空間	管理室	男廁所	女廁所	身障廁所	消防室	排風室	送風室	電氣室	發電機室	配電室	電信機房	儲藏室	1號樓梯	2號樓梯	3號樓梯	4號樓梯	5號樓梯	6號樓梯	7號樓梯	數量
12	身心障礙專用格位感應式警示音響	組	1																					1
13	婦幼專用格位感應式警示音響	組	1																					1
14	電動汽車充電格位感應式警示音響	組	1																					1
15	LED跑馬燈(含軟體)	組			1																			1
六 衛生器具設備工程																								
1	坐式馬桶廁所配件全水箱式--省水標章	套			1			1																2
2	烘手機	套					1																	1
3	尿布台	組						1																1
4	掛牆式面盆配件全--省水標章行動不便者用含:安全扶手x2	套						1																1
5	三重明鏡寬度配合面盆.高90公分.厚5公厘.四周鏡邊磨平	片			1																			1
6	大型立式小便斗配件全--電沖,省水標章	只					1																	1
7	抽排風機	台			2																			2
七 消防系統																								
1	受信總機	套			1																			1
2	防火鐵捲門	座		2																				2
3	緊急照明燈	組		46																				46
4	出口標示燈	組		3																				3
5	避難方向指示燈	組		17																				17
6	滅火器	支		70																				70
7	消防栓箱(每1消防栓箱含水帶2條、瞄子1個,連接頭1個)	座		8																				8
8	消防泵浦(水、泡沫)	組		1																				1
9	消防泡沫原液槽	組		1																				1
10	消防泡沫、灑水幫浦控制盤	組		1																				1
八 電力設備																								
1	電錶、設施控制盤及管路配線等	套		1																				1
2	排風機控制盤	組		2																				2
3	污、廢水幫浦控制盤	組		2																				2
九 停管設備																								
1	智慧尋車系統	台															1							1
2	樓層剩餘車位顯示燈箱	座	1																					1
3	繳費機	台															1							1

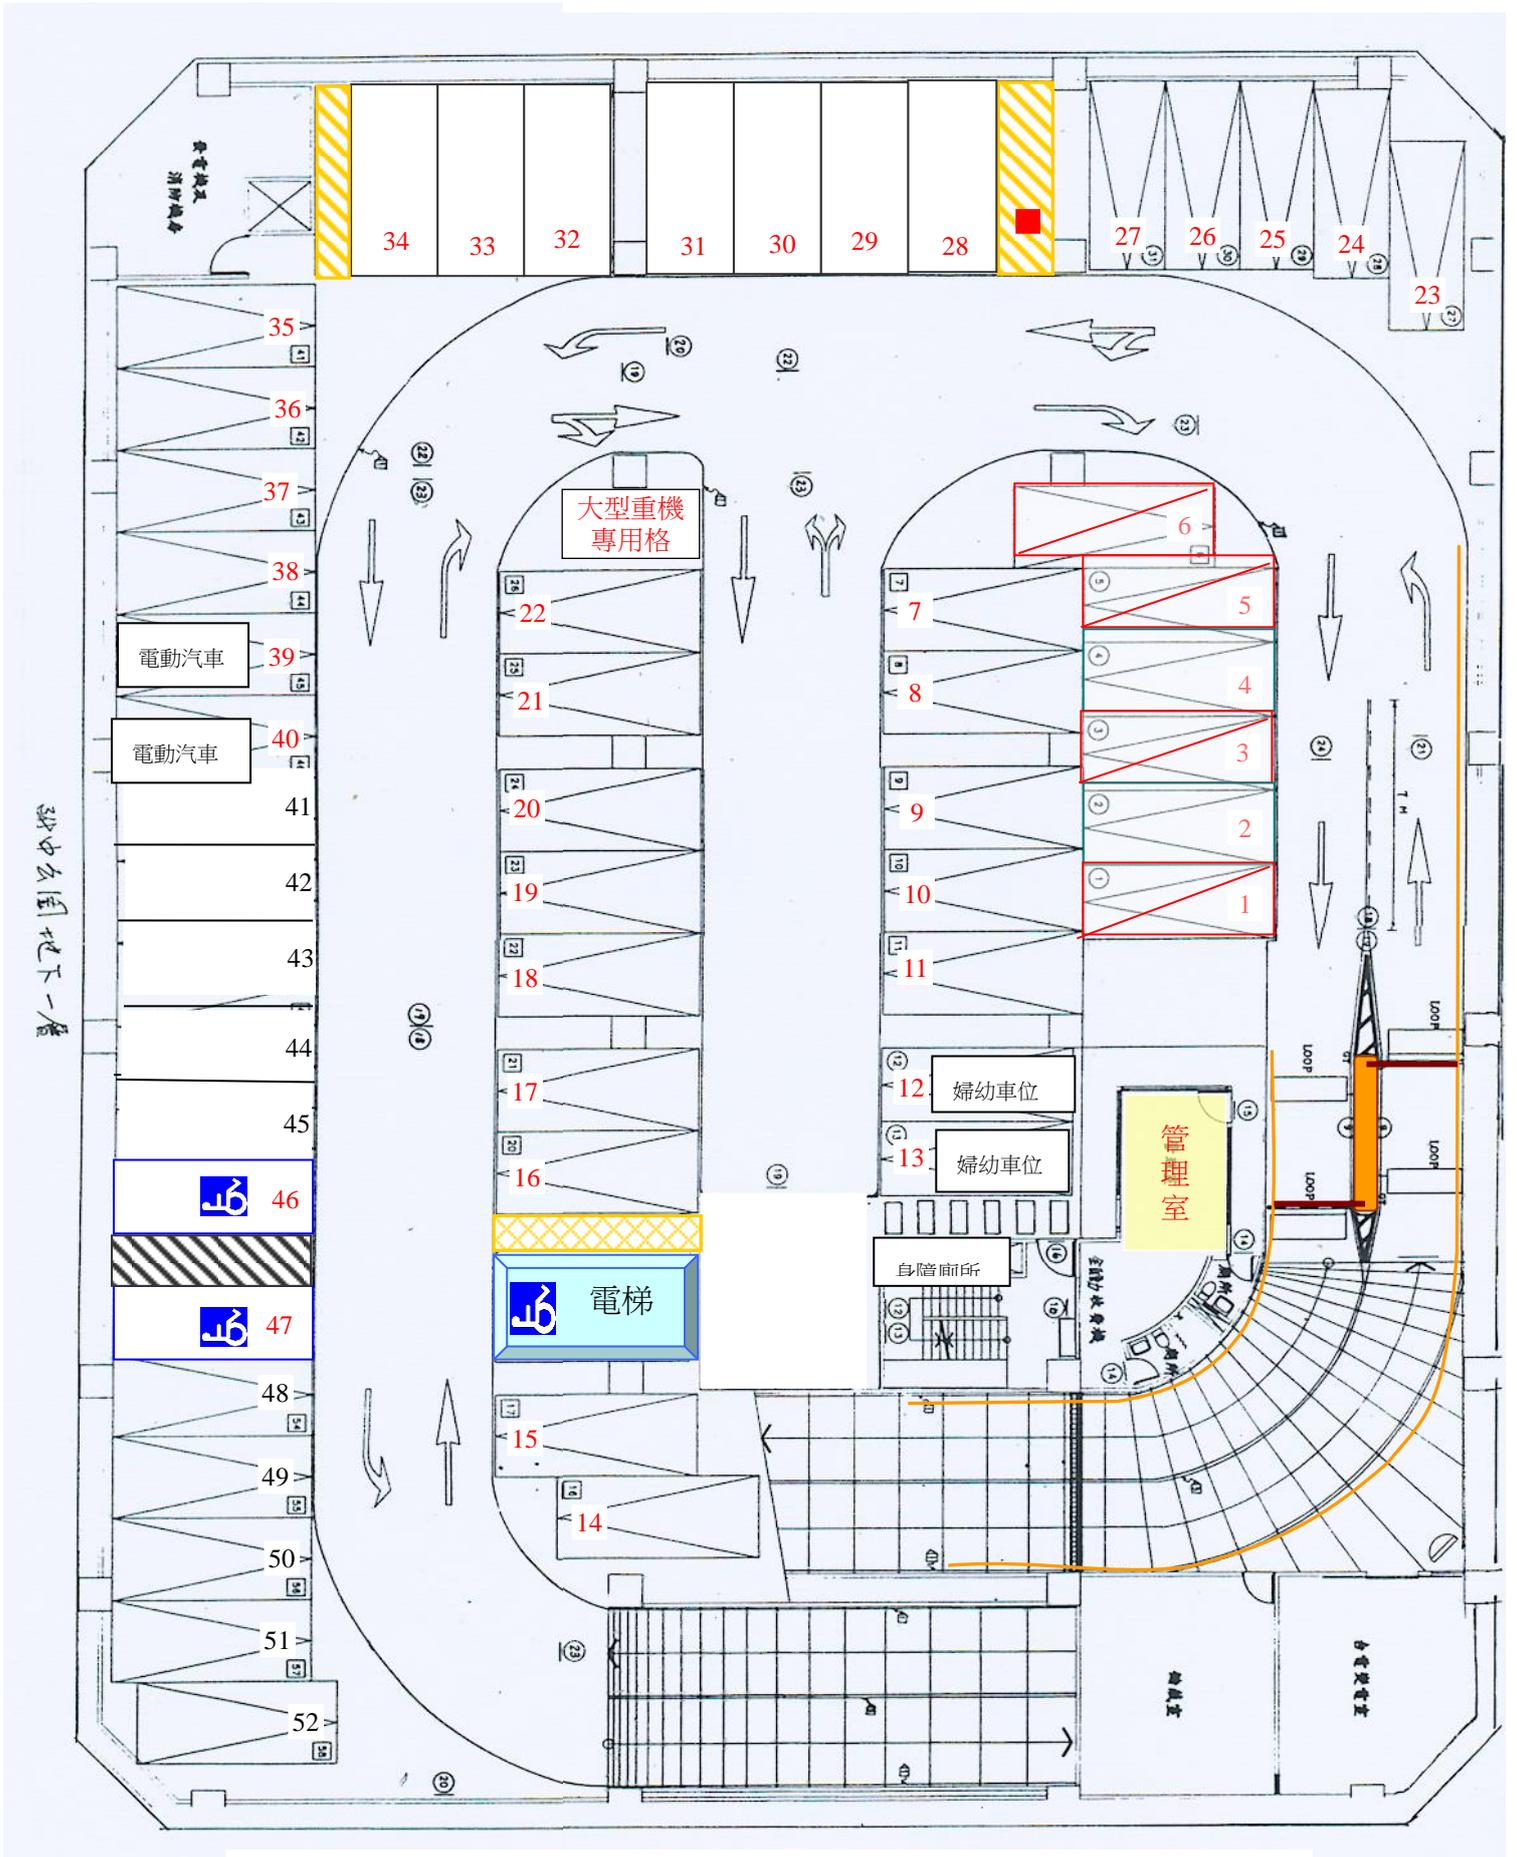

附中公園地下一層

附中公園 B1F 車位調整示意圖 車位 52 格 (含身障 2 格)

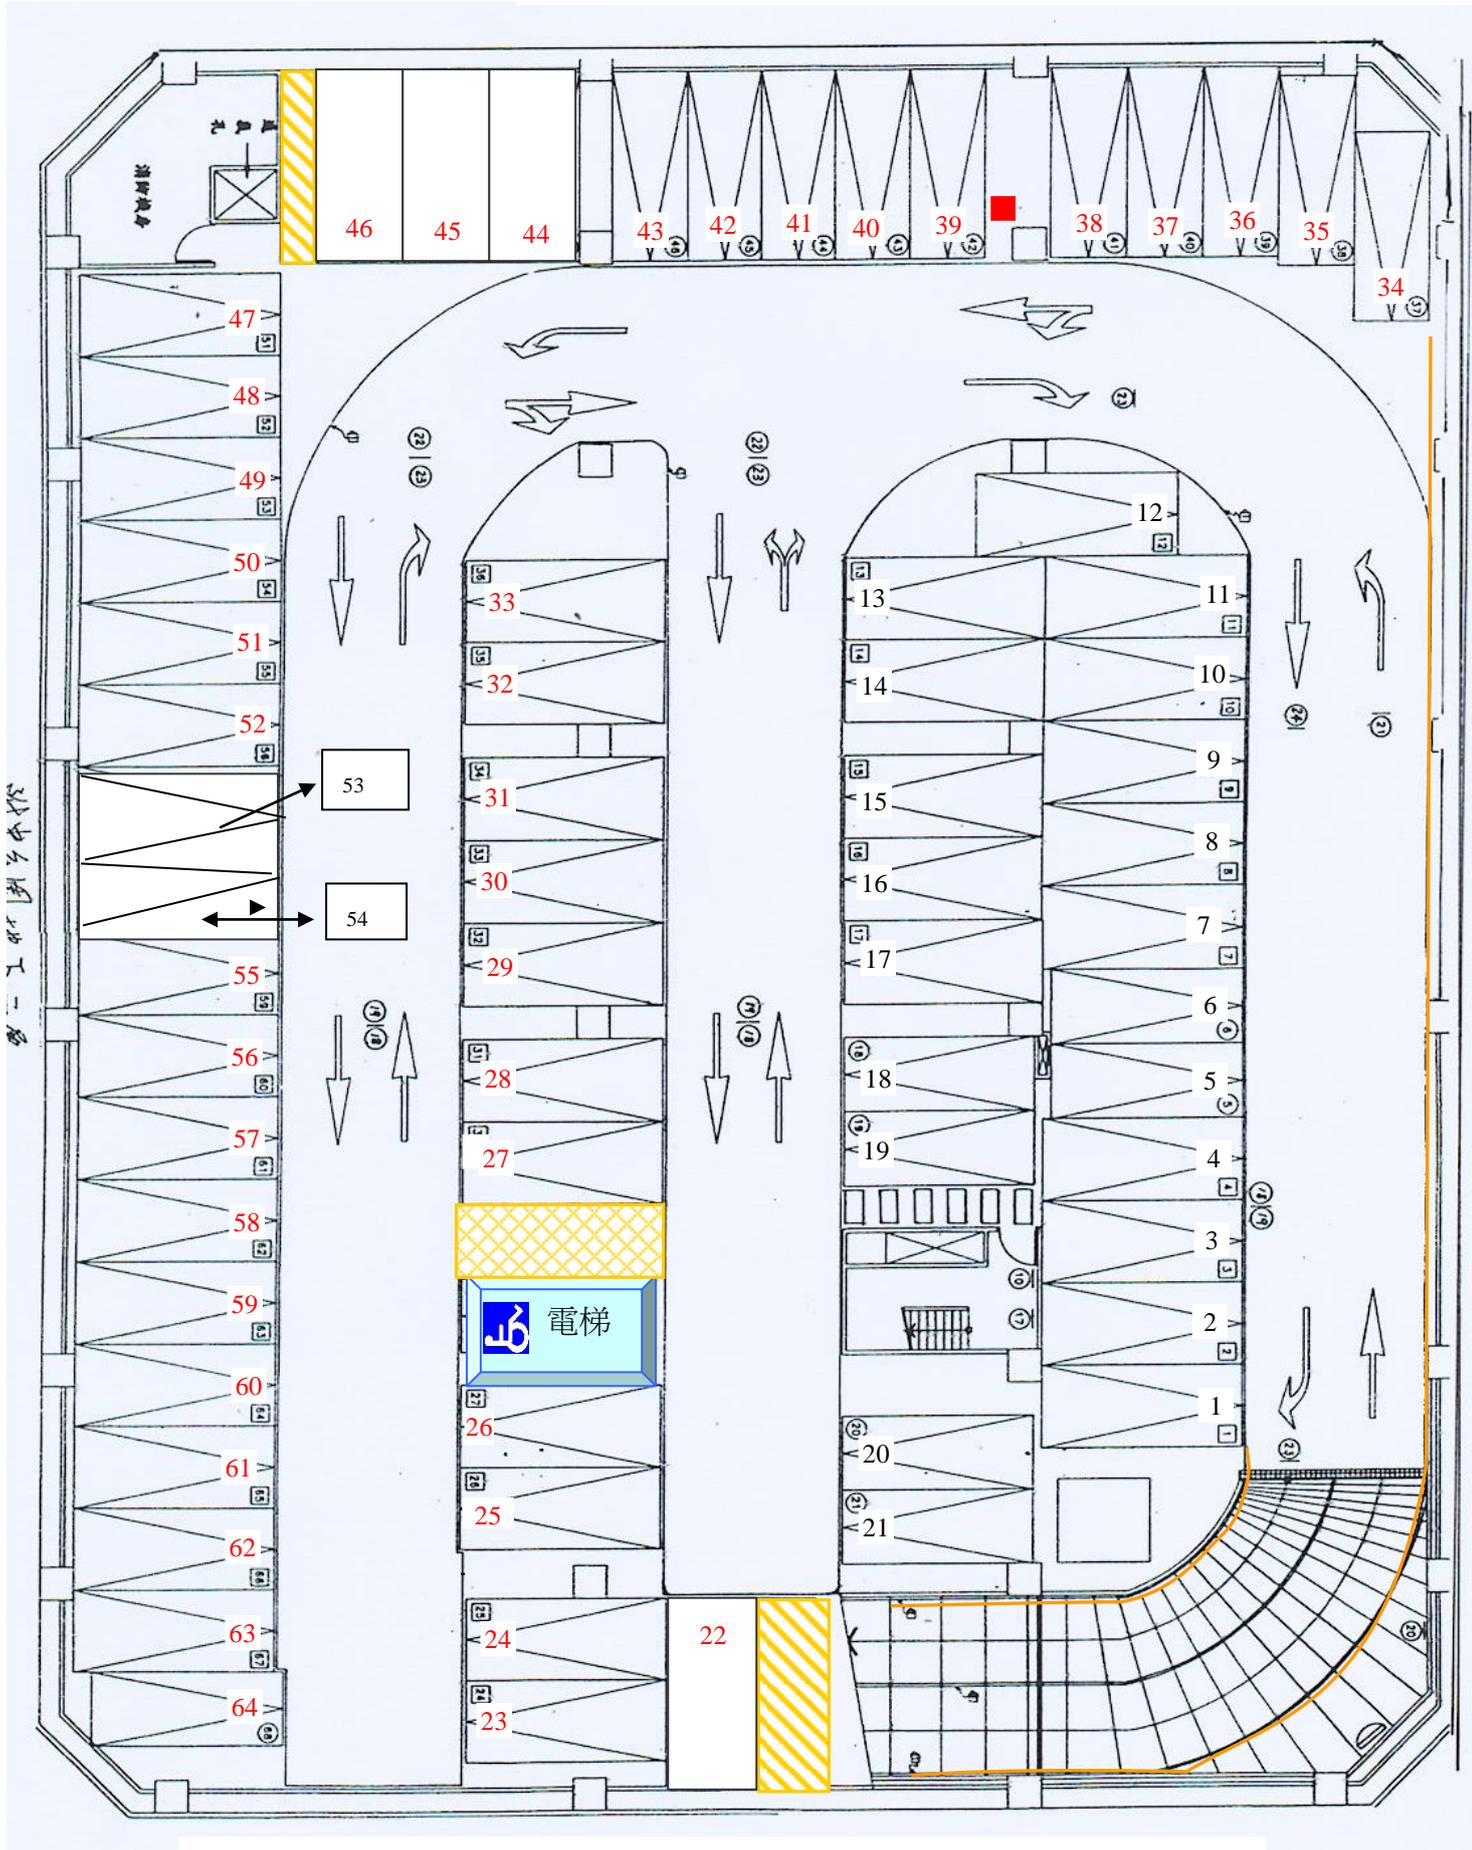

附中公園地下停車場 B2F 車位調整示意圖

車位 64 格