


標號7

臺北市中山區新生北路2段53號

臺北市政府財政局與臺北市中山區公所管理區劃範圍

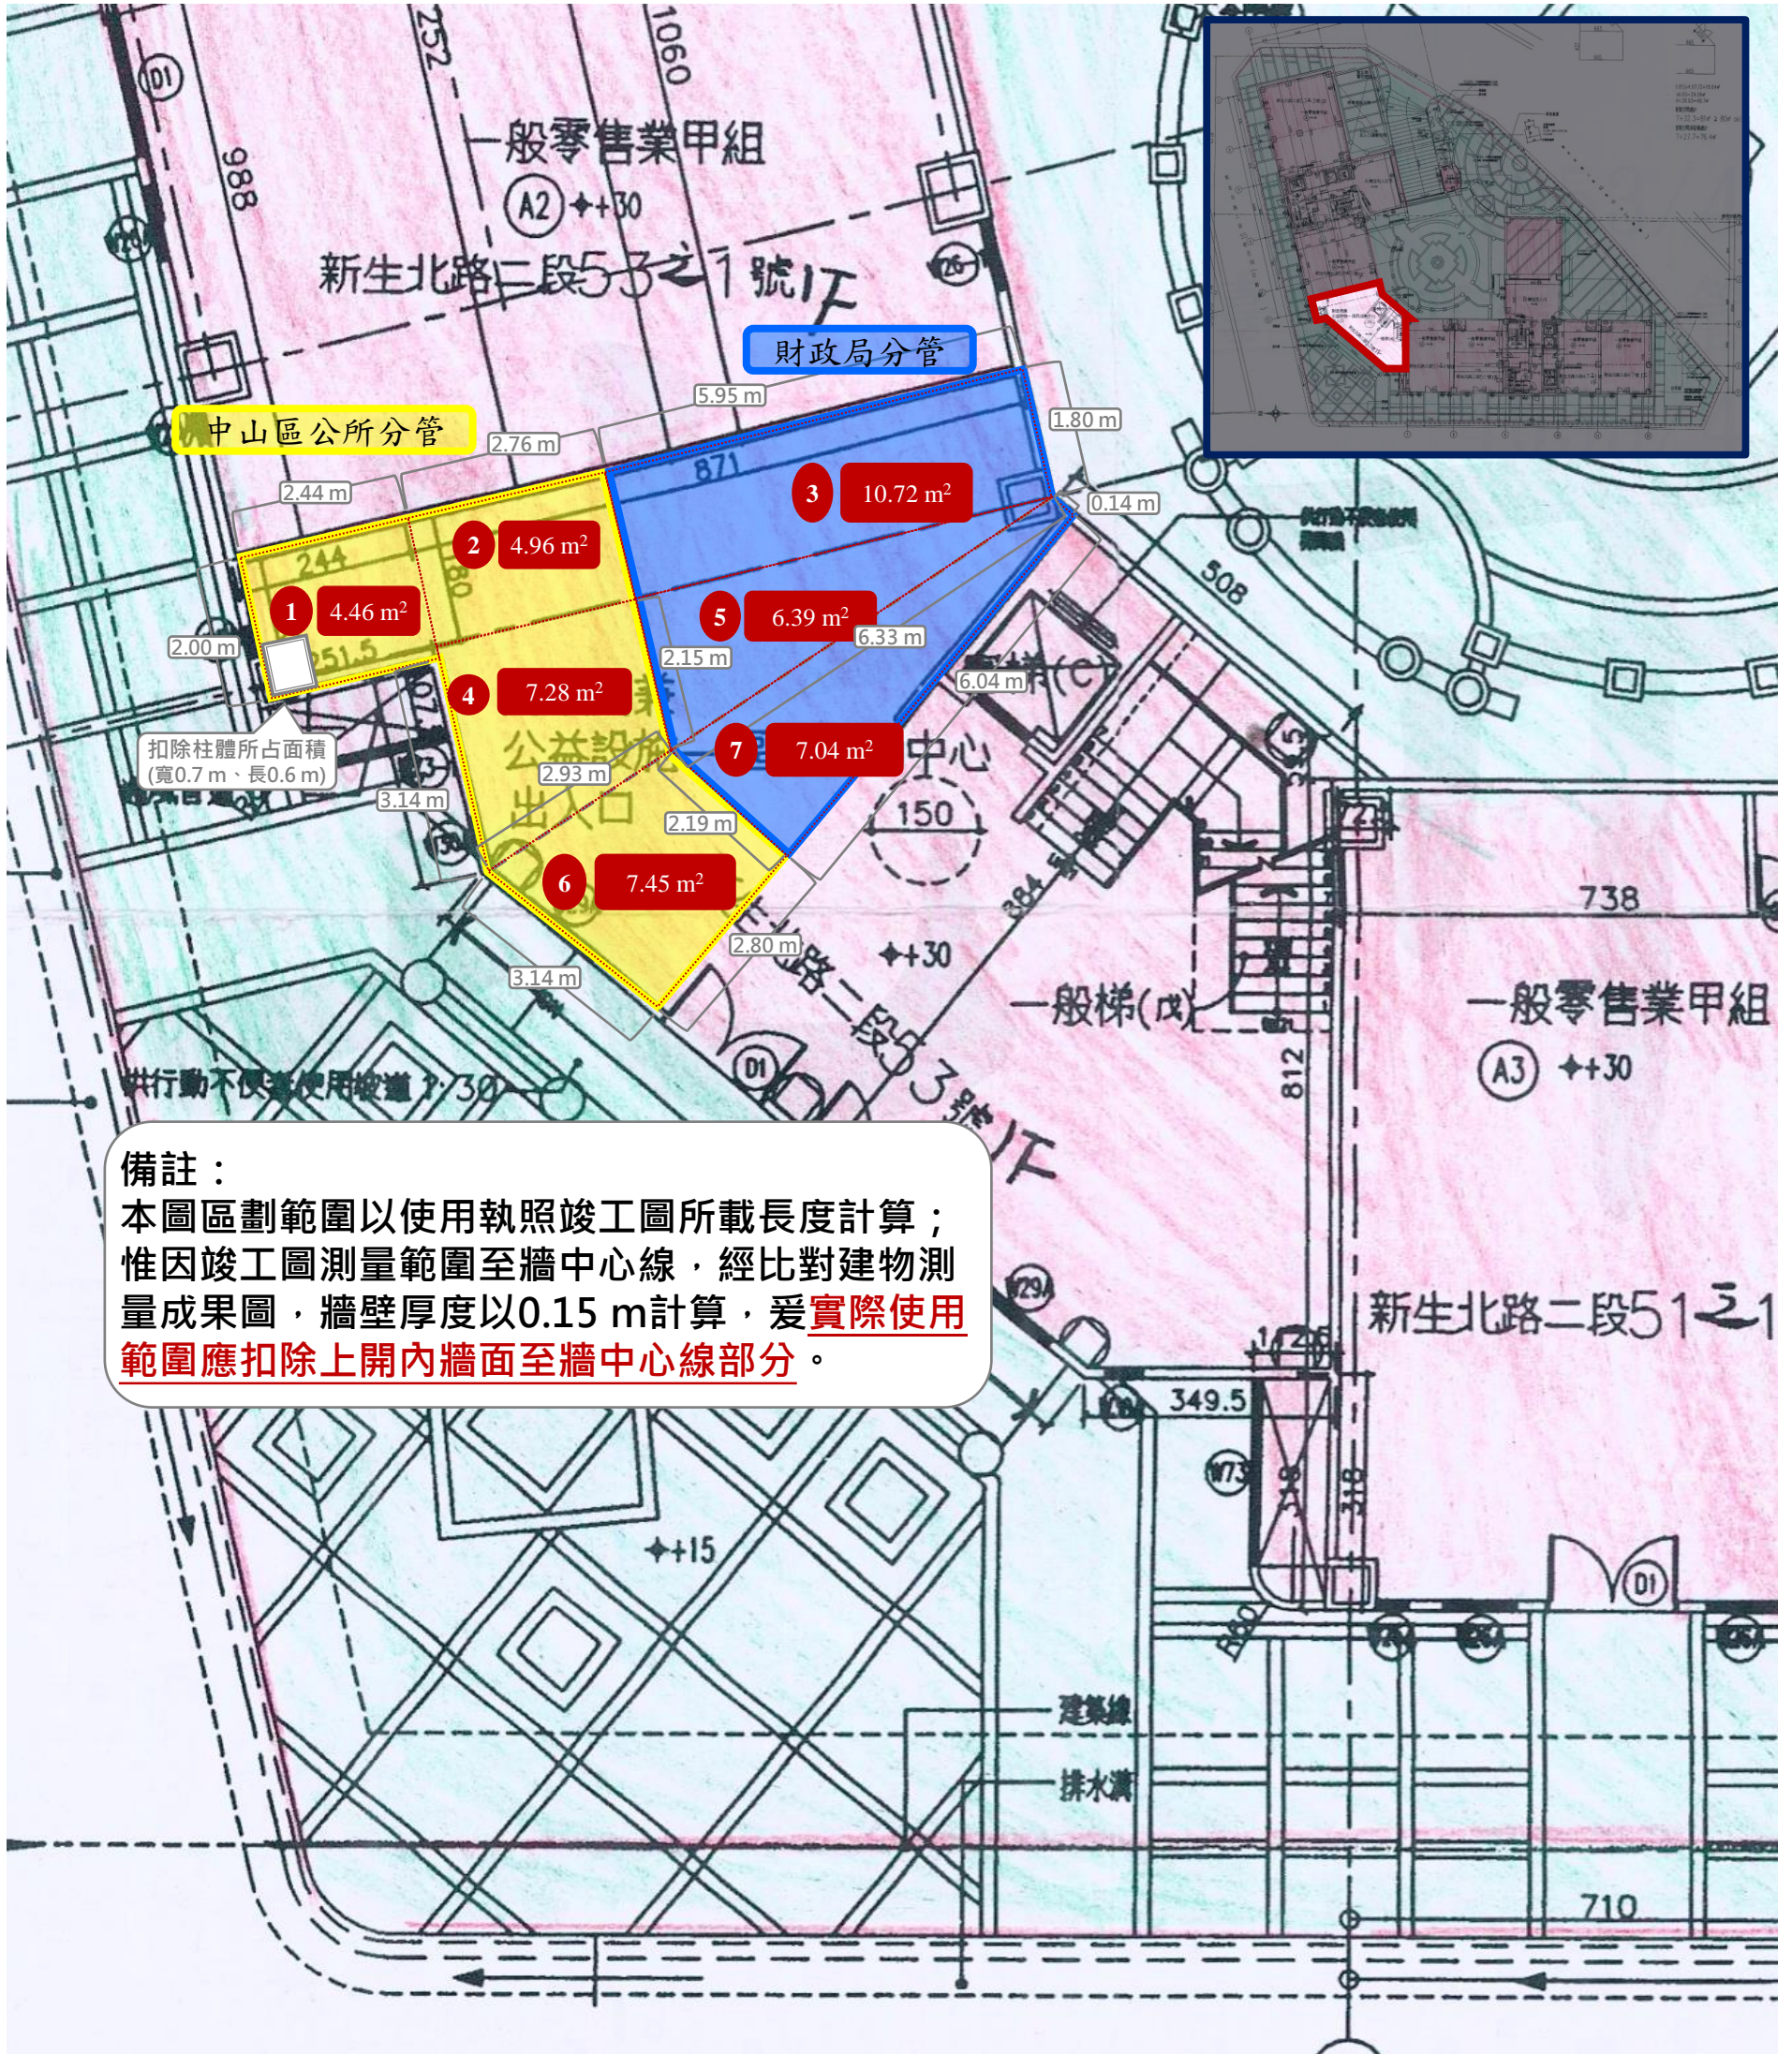

備註：
本圖區劃範圍以使用執照竣工圖所載長度計算；
惟因竣工圖測量範圍至牆中心線，經比對建物測量成果圖，牆壁厚度以0.15 m計算，爰實際使用範圍應扣除上開內牆面至牆中心線部分。