


標號7

臺北市中山區新生北路2段53之3號3樓房屋滲漏水情形

一、客臥室

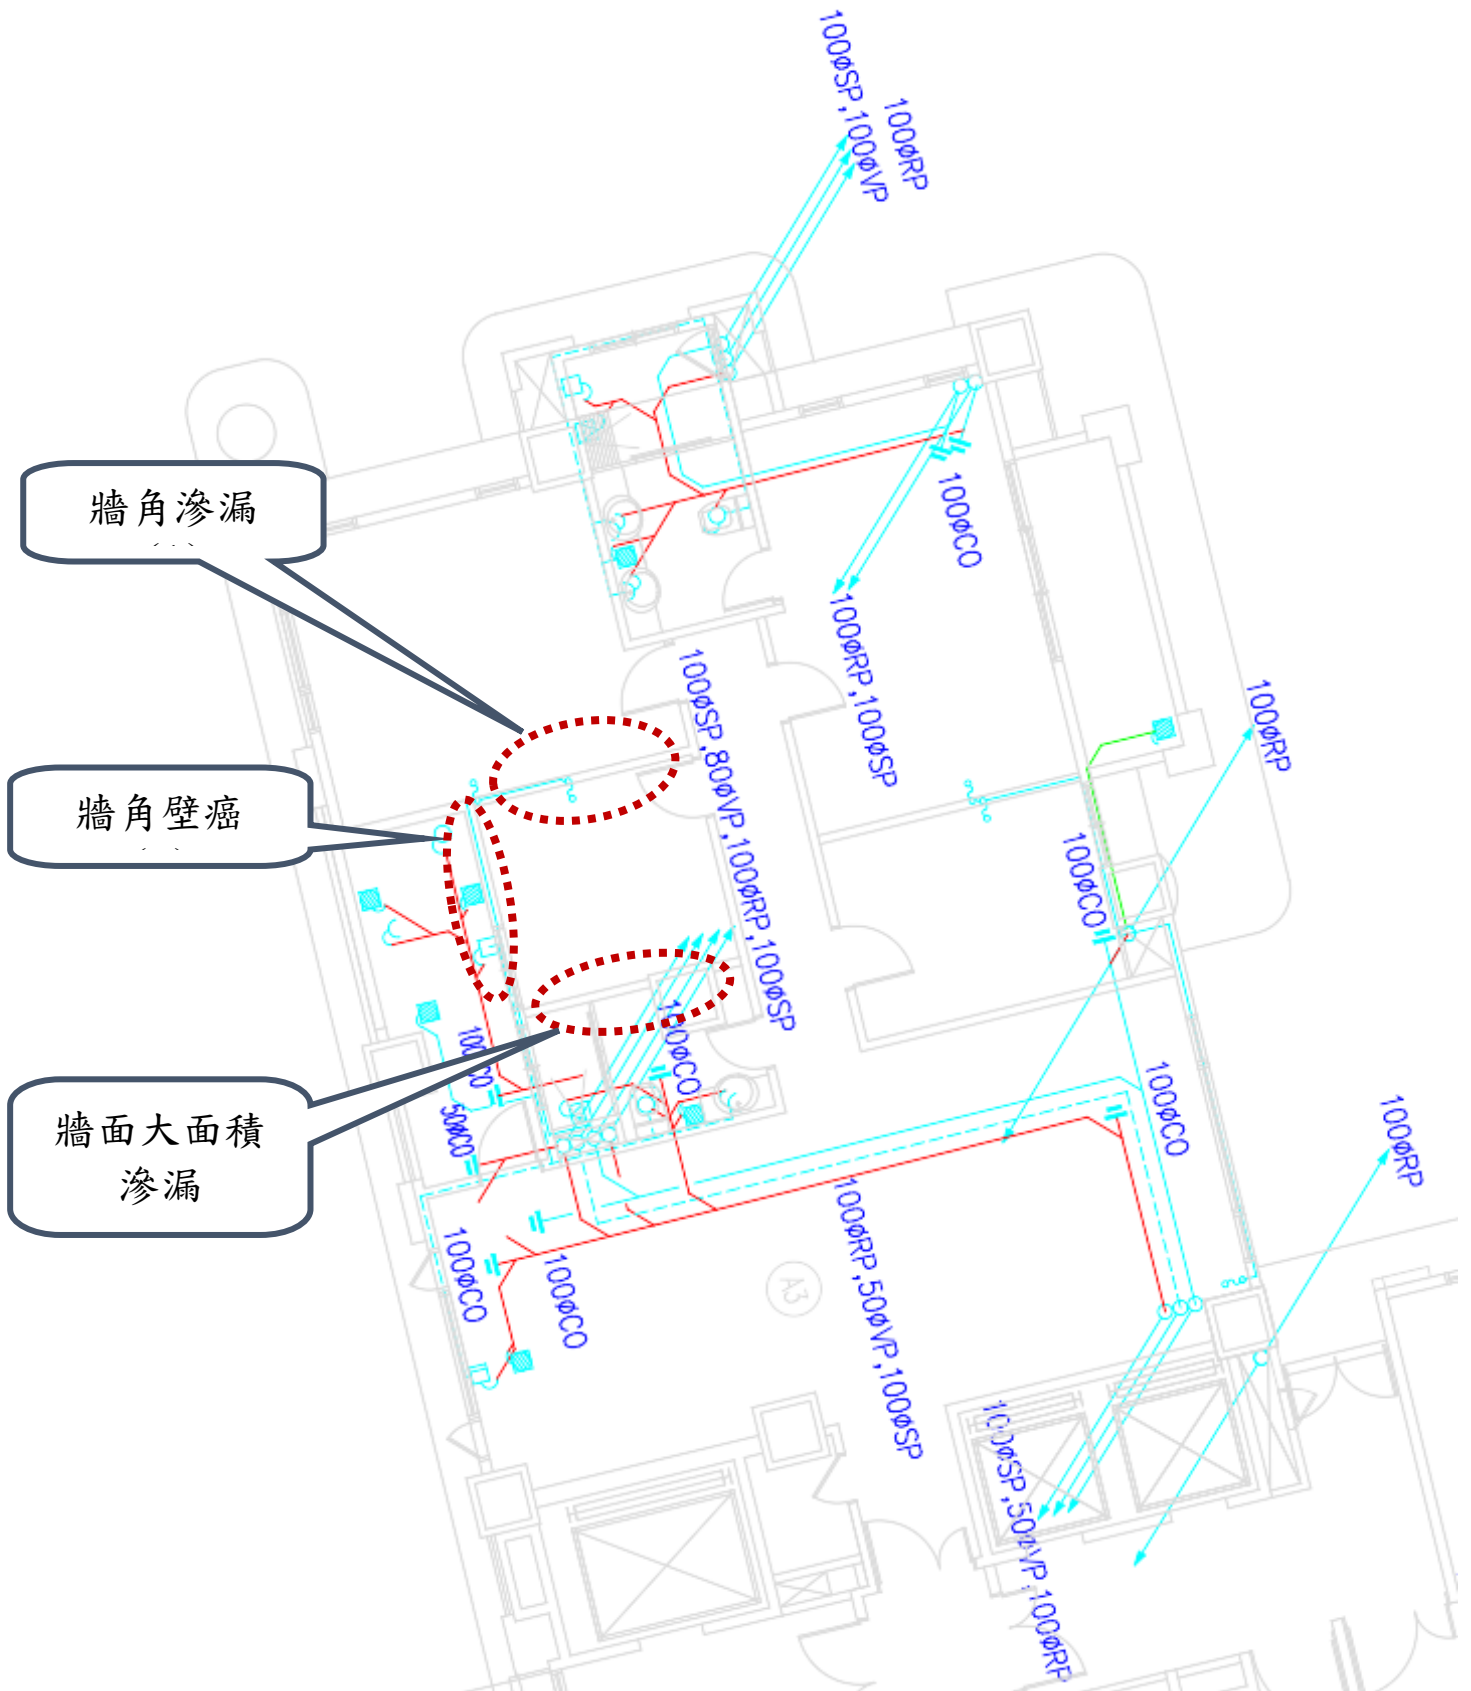



牆角滲漏



牆角壁癌




牆面大面積
滲漏




牆面大面積
滲漏

二、走廊

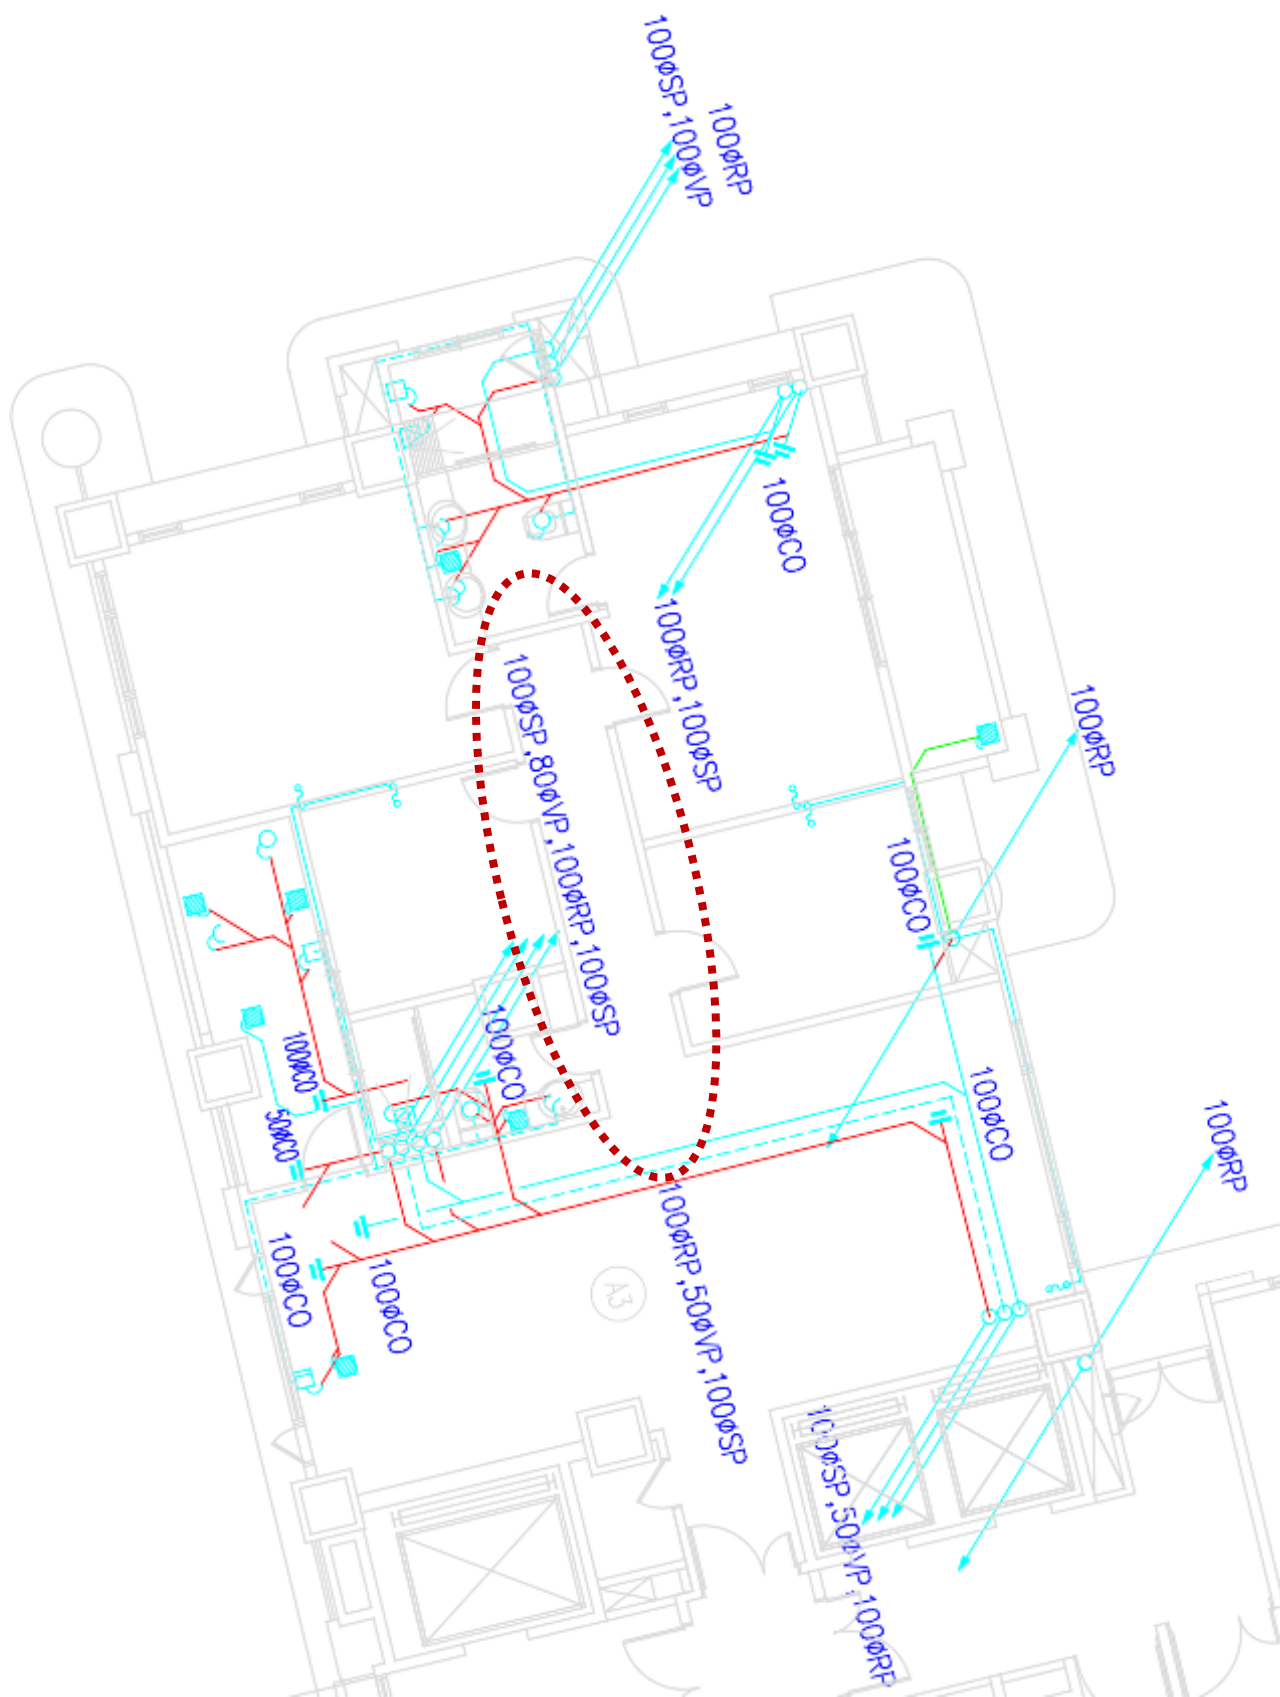






牆角至地板
滲漏


三、主衛浴

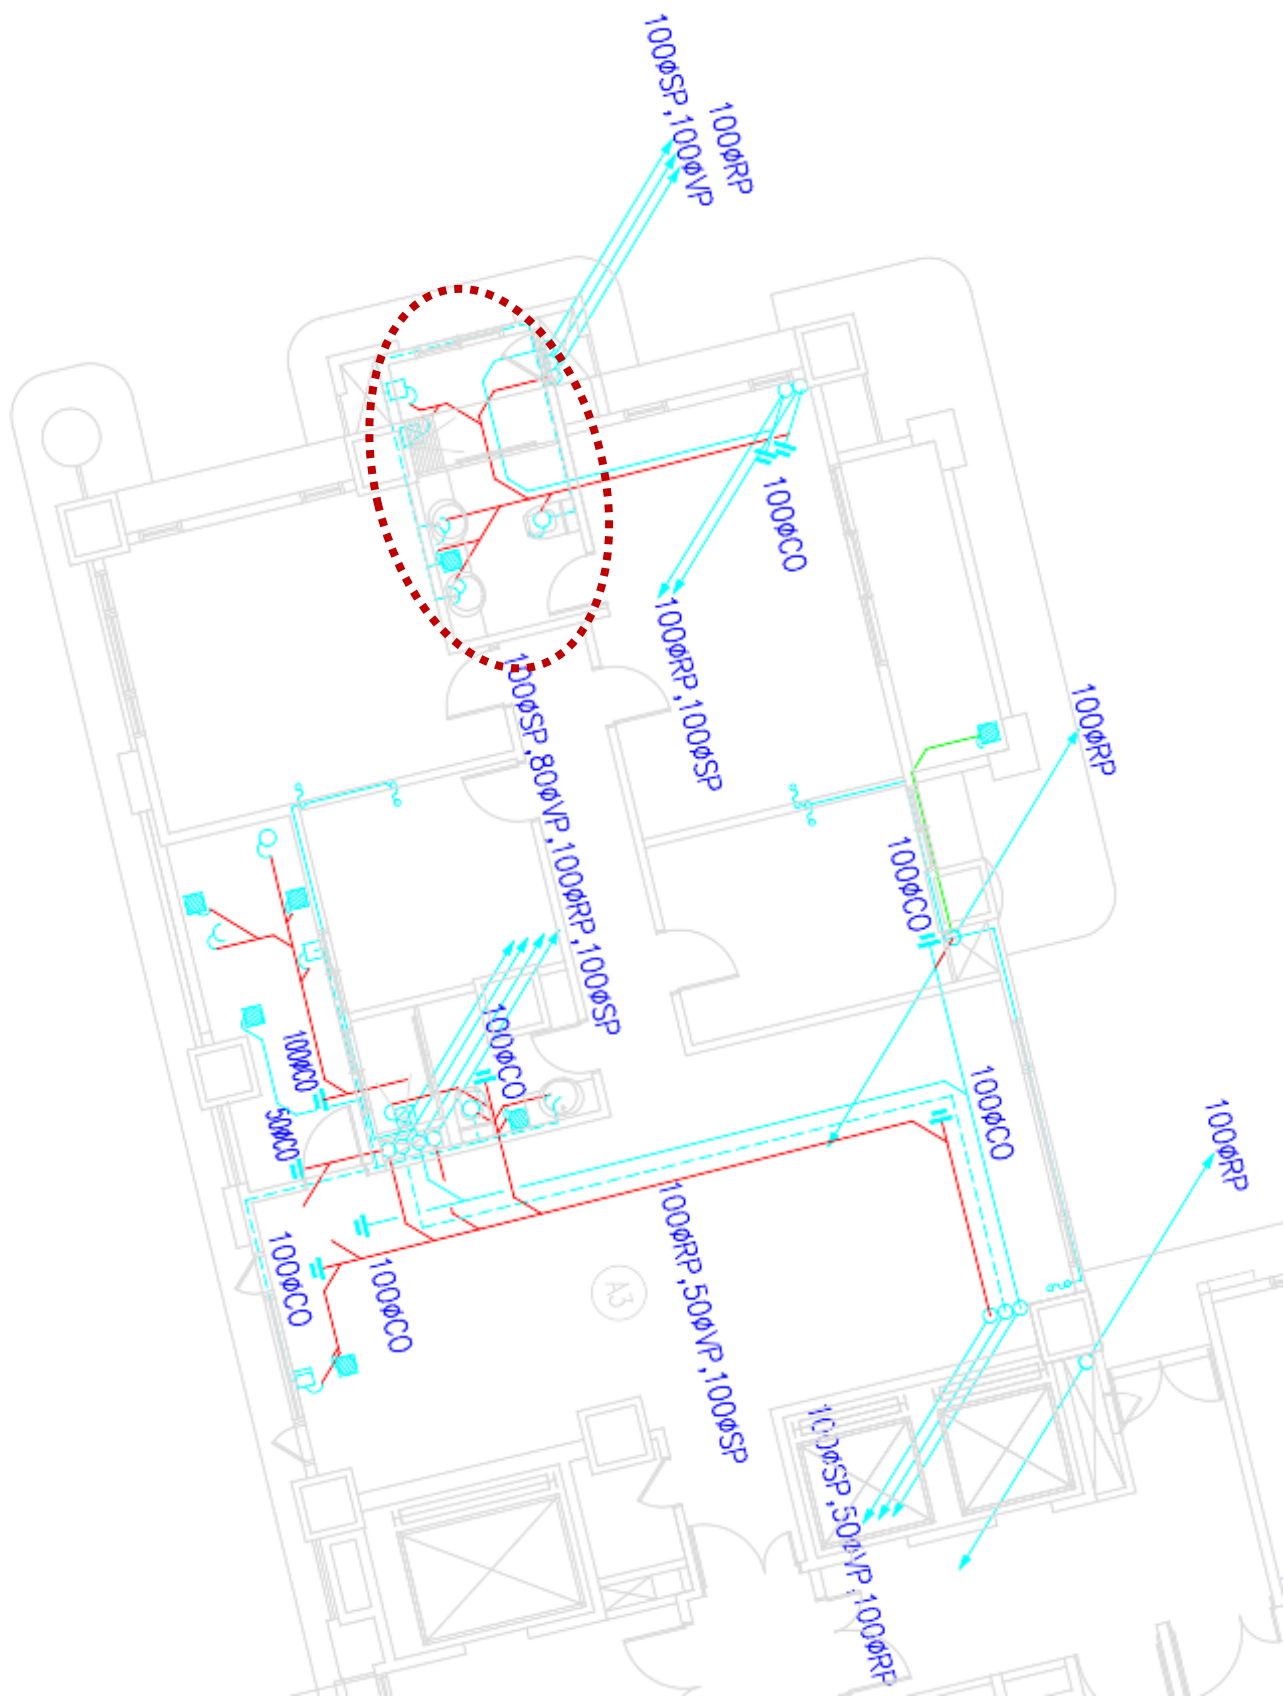



主衛浴牆面
及地板滲漏

四、陽台

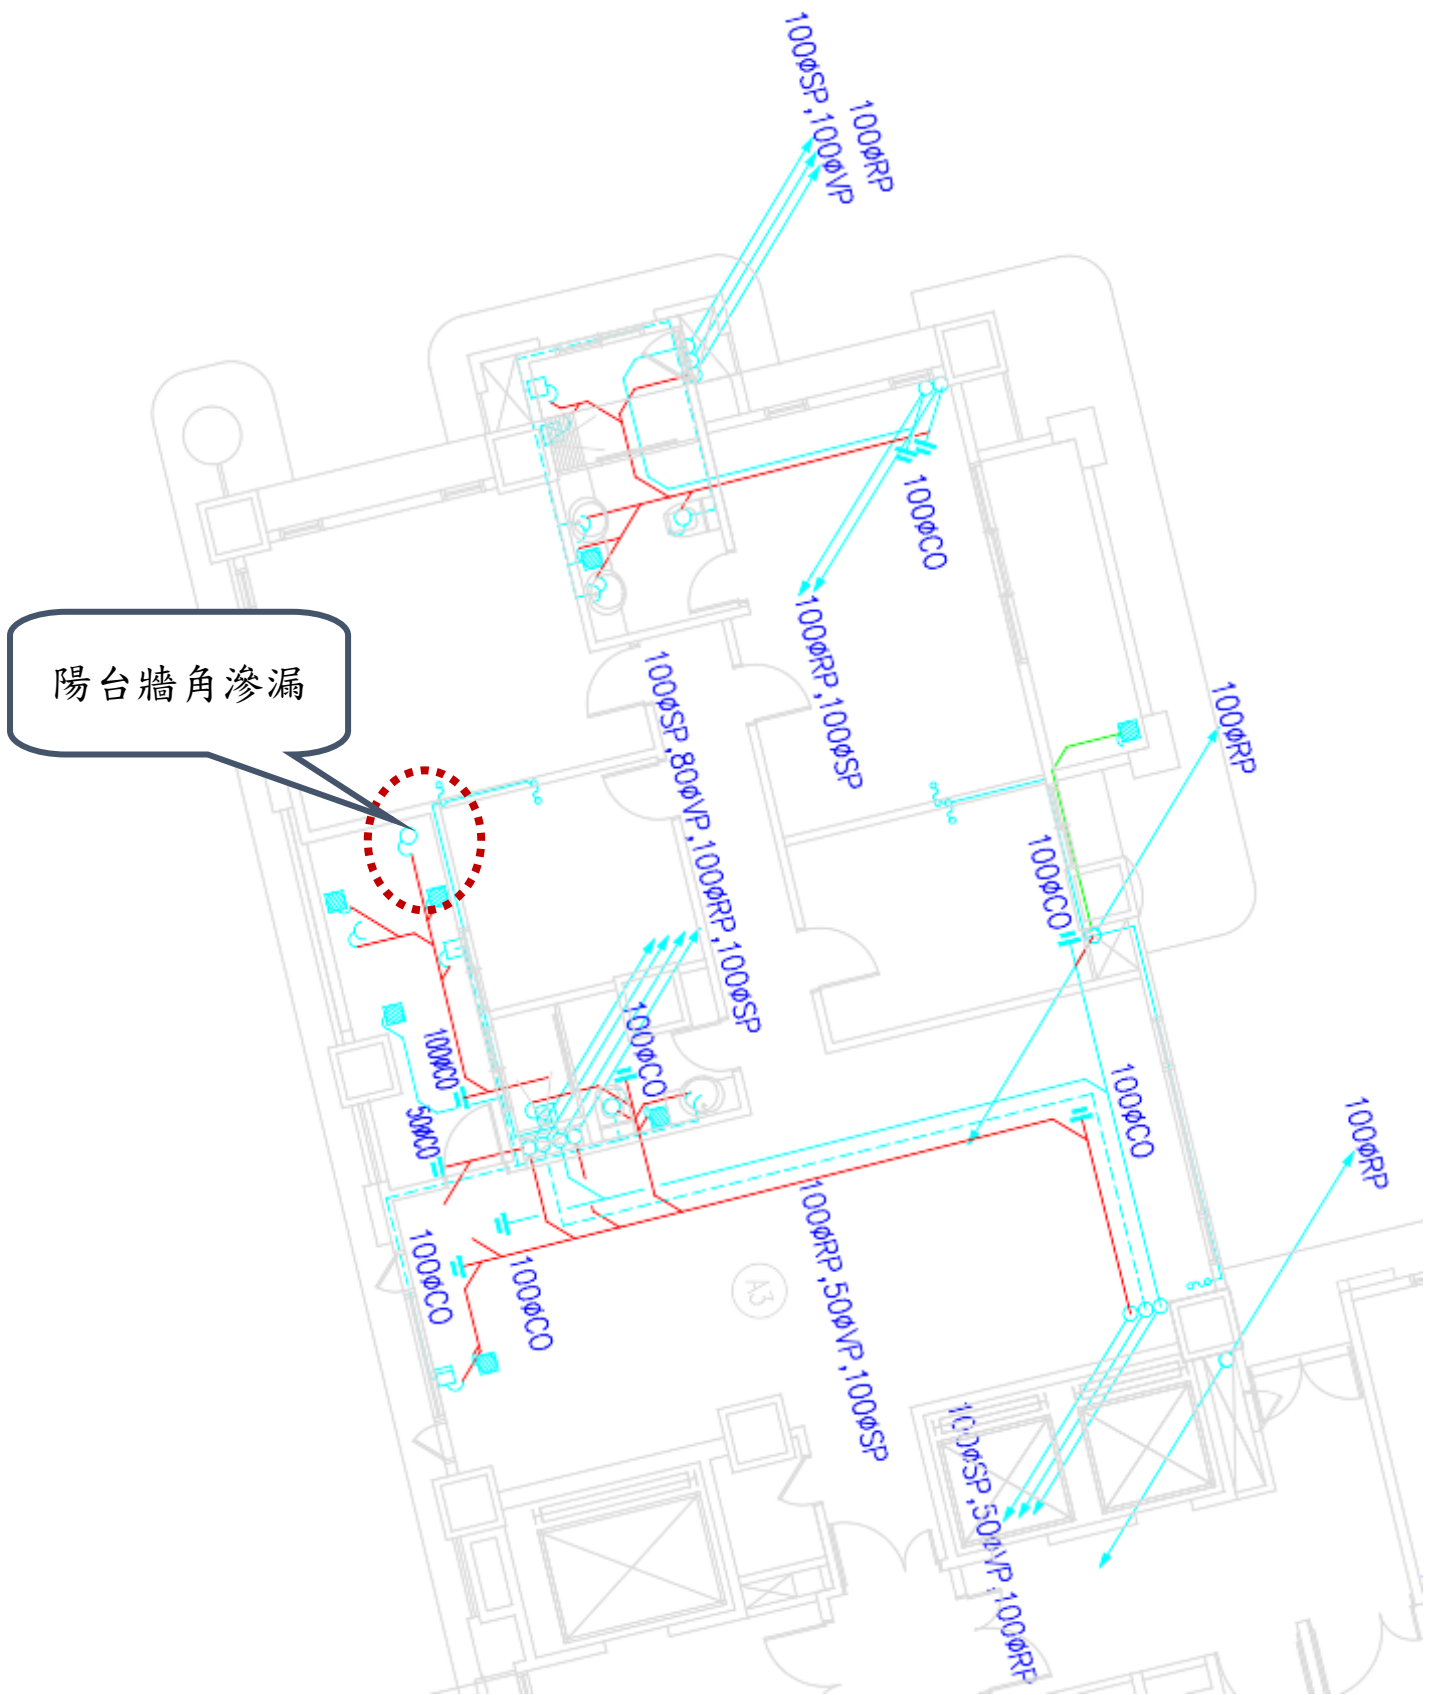



請投標人自行評估影響範圍及程度