


金湖平面(A區)

金湖平面停車場(B區)增設及拆除設備示意圖

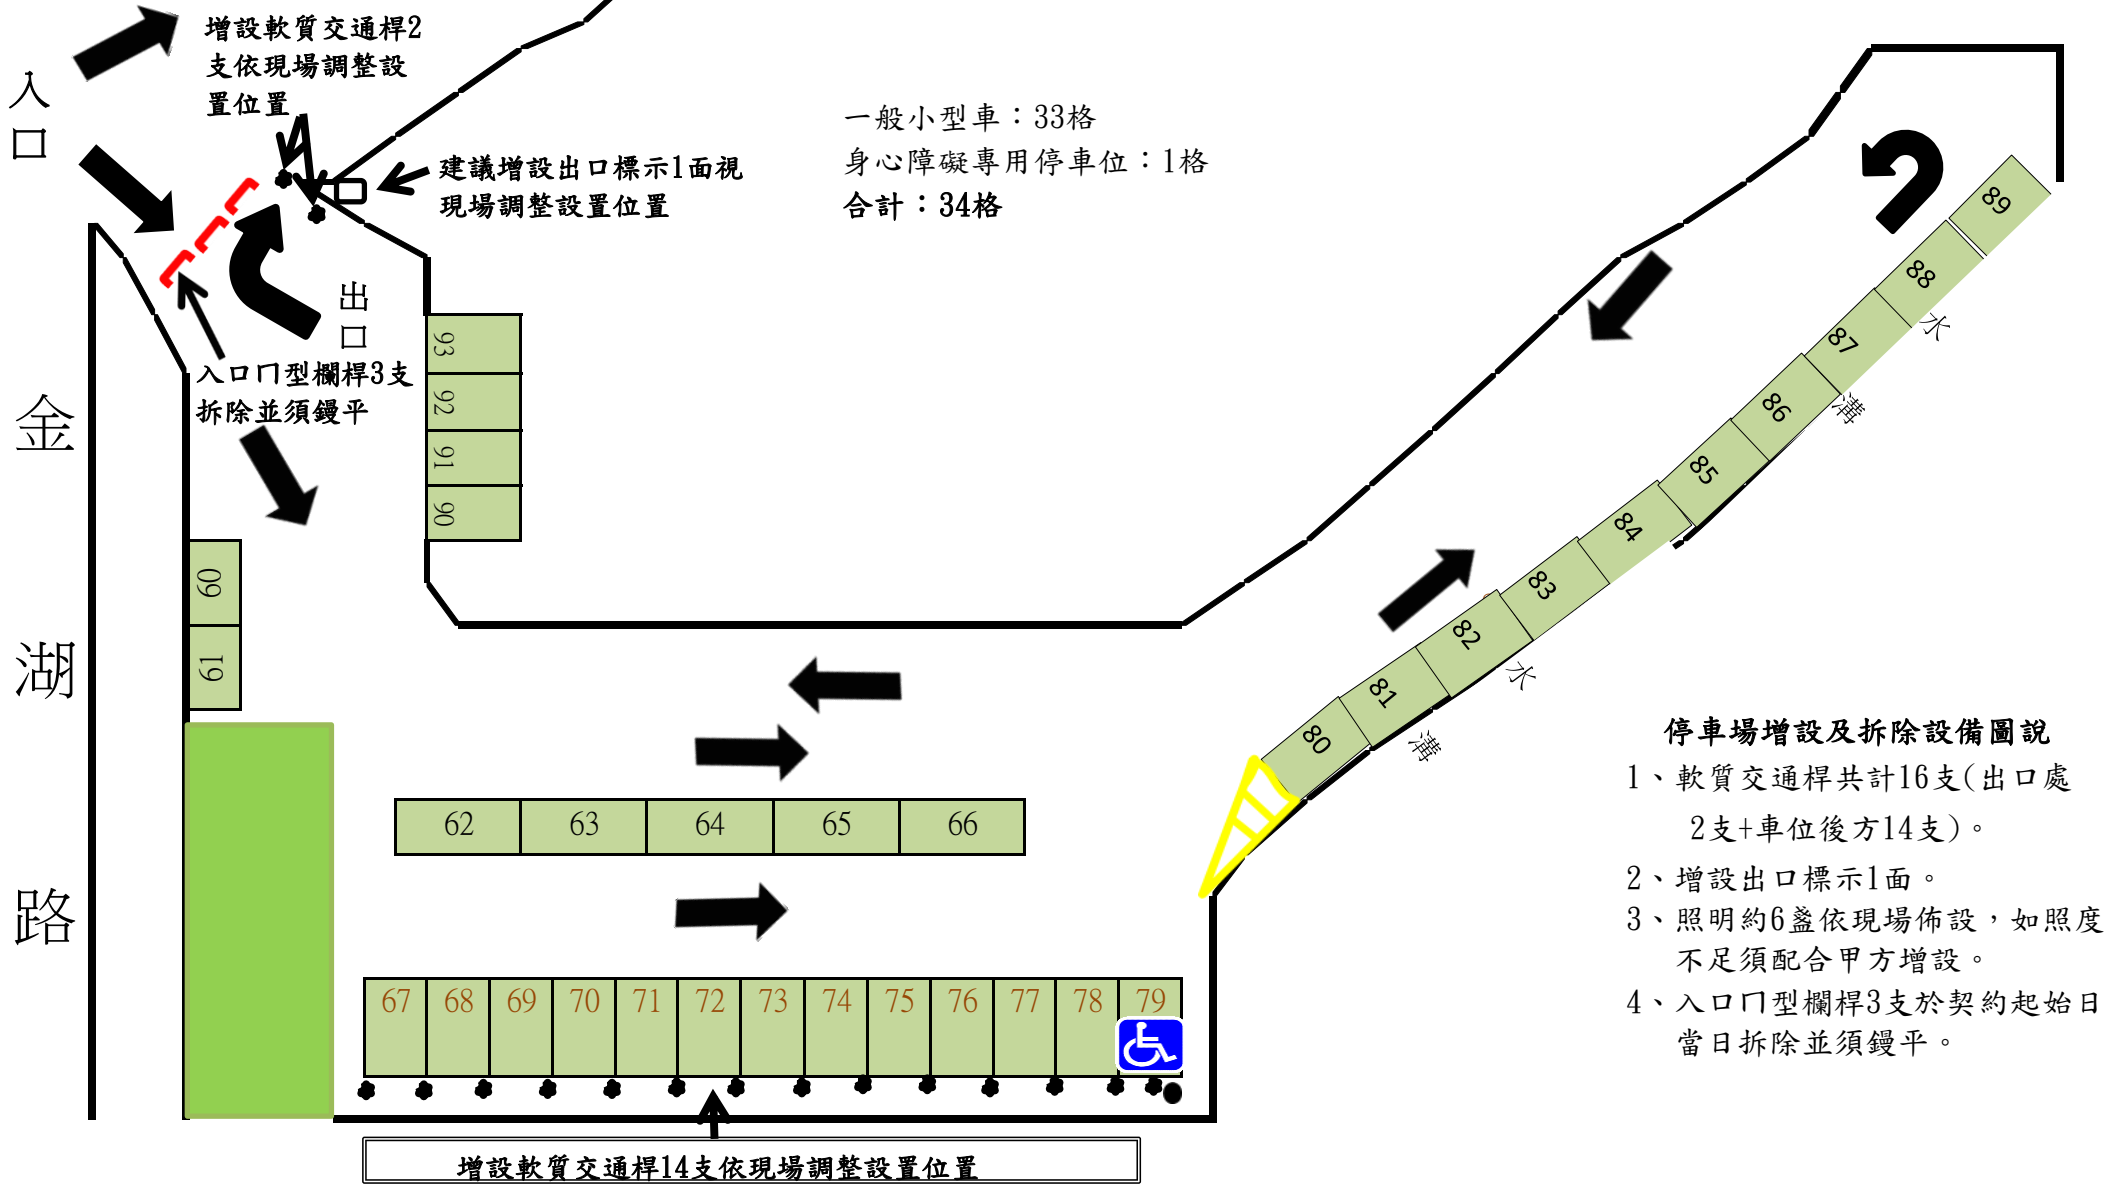

停車場增設及拆除設備圖說

- 1、軟質交通桿共計16支(出口處2支+車位後方14支)。
- 2、增設出口標示1面。
- 3、照明約6盞依現場佈設，如照度不足須配合甲方增設。
- 4、入口門型欄桿3支於契約起始日當日拆除並須鏟平。