


系統名稱：室內導航App定位裝置 (Beacon)

項次	設備名稱	廠牌	型號	設備位置		設備編號	設備數量		數量總計	備註
1	APP導引定位裝置(Beacon)	太和光	BTU0100	臺鐵臺北車站	1F	如圖所示	312	936	4442	
					2F(微風廣場)	如圖所示	92			
					B1	如圖所示	532			
2				捷運臺北車站	板南線	如圖所示	112	275		
					淡水信義線	如圖所示	163			
3				捷運北門站	大廳層	如圖所示	75	302		
					B1	如圖所示	139			
					B2	如圖所示	88			
4				桃園機場捷運(A1)	大廳層	如圖所示	23	444		
					B1	如圖所示	375			
					B2	如圖所示	46			
5				臺北轉運站	1F	如圖所示	65	237		
	2F	如圖所示	41							
	3F	如圖所示	41							
	4F	如圖所示	41							
	B1(Q小路)	如圖所示	49							
6	台北車站M區地下街	M1、M2	如圖所示	32	263					
		M3、M4、M5 M6、M7、M8	如圖所示	231						
7	Y區台北地下街	Y區	如圖所示	588	588					
8	K區地下街(誠品站前)	大廳層	如圖所示	270	394					
		停車場	如圖所示	124						
9	Z區站前地下街	Z區	如圖所示	212	212					
10	R區中山地下街	淡水線出口至R2	如圖所示	74	482					
		R2至R4	如圖所示	38						
		R4至R6	如圖所示	100						
		R6至R10	如圖所示	184						
		R10往雙連站	如圖所示	86						
11	市民大道塔城段地下停車場	B1	如圖所示	82	164					
		B2	如圖所示	82						
12	市民大道公中段地下停車場	B1	如圖所示	72	145					
		B2	如圖所示	73						

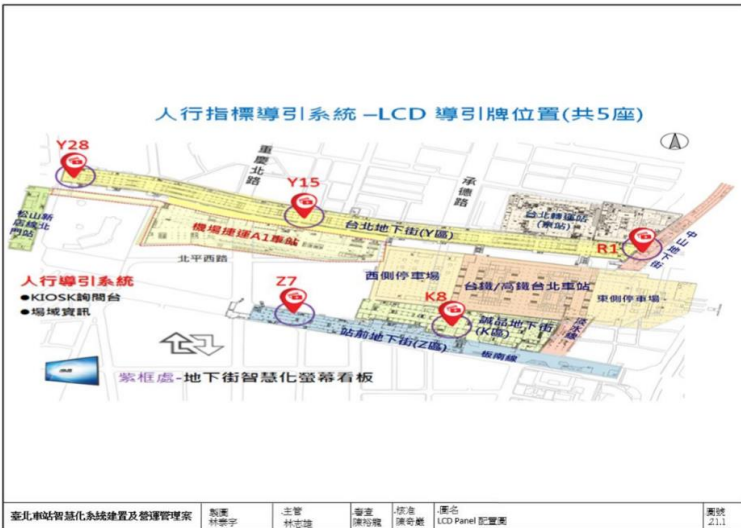



















系統名稱：人行指標導引系統							
項次	設備名稱	廠牌	設備位置	設備編號	設備數量	數量總計	備註
1	多功能互動導覽機KIOSK	亞旭電腦股份有限公司	K12	TPE-SBS-KSK-K12	1	8	
2			K8	TPE-SBS-KSK-K8	1		
3			M8	TPE-SBS-KSK-M8	1		
4			R1	TPE-SBS-KSK-R1	1		
5			R13	TPE-SBS-KSK-R13	1		
6			Y15	TPE-SBS-KSK-Y15	1		
7			Y28	TPE-SBS-KSK-Y28	1		
8			Z7	TPE-SBS-KSK-Z7	1		
1	智慧化電子看板	亞旭電腦股份有限公司	K8	TPE-SBS-LCD-K8	1	5	
2			R1	TPE-SBS-LCD-R1	1		
3			Y15	TPE-SBS-LCD-Y15	1		
4			Y28	TPE-SBS-LCD-Y28	1		
5			Z7	TPE-SBS-LCD-Z7	1		



系統名稱：觀光交通旅遊運用系統


項次	設備名稱	廠牌	設備位置	設備編號	設備數量	數量總計	備註
1	觀光 交通 旅遊 運用 導覽 地圖 牌	亞 旭 電 腦 股 份 有 限 公 司	A1-成都路1號前	TPE-SBS-OKSK-01	1	17	現場之管線圖詳如附件
2			A2-中華路一段144之2號前	TPE-SBS-OKSK-02	1		現場之管線圖詳如附件
3			A3-武昌街二段2號前	TPE-SBS-OKSK-03	1		現場之管線圖詳如附件
4			A4-中華路一段55號前	TPE-SBS-OKSK-04	1		現場之管線圖詳如附件
5			A5-重慶北路一段28號前	TPE-SBS-OKSK-05	1		現場之管線圖詳如附件
6			A6-重慶北路一段31號前	TPE-SBS-OKSK-06	1		現場之管線圖詳如附件
7			A7-成都路10巷口(12號前)	TPE-SBS-OKSK-07	1		現場之管線圖詳如附件
8			A8-鄭州路51號旁	TPE-SBS-OKSK-08	1		現場之管線圖詳如附件
9			A9-武昌街二段77號前(86號對面)	TPE-SBS-OKSK-09	1		現場之管線圖詳如附件
10			A10-鄭州路23號對面(21巷旁)	TPE-SBS-OKSK-10	1		現場之管線圖詳如附件
11			A11-鄭州路太原路口	TPE-SBS-OKSK-11	1		現場之管線圖詳如附件
12			A13-峨嵋街83號前	TPE-SBS-OKSK-13	1		現場之管線圖詳如附件
13			A14-重慶北路一段56號前	TPE-SBS-OKSK-14	1		現場之管線圖詳如附件
14			A15-中華路一段39號左前	TPE-SBS-OKSK-15	1		現場之管線圖詳如附件
15			A16-長安西路244號前	TPE-SBS-OKSK-16	1		現場之管線圖詳如附件
16			A18-漢中街116號前	TPE-SBS-OKSK-18	1		現場之管線圖詳如附件
17			A19-公園路與常德街口228公園前	TPE-SBS-OKSK-19	1		現場之管線圖詳如附件

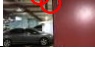



項次	設備名稱	廠牌	型號	設備位置	設備編號	設備數量	數量總計	備註
1	在席車位伺服器	鼎高	nANPR-S	管理室	TPE-SBS-KC-nANPR-S-01	1	1	
2	停管中控軟體主機	鼎高	nPARK	管理室	TPE-SBS-KC-nPark-1	1	1	
3	導引顯示看板(車位用)	鼎高	nSignage	B1	TPE-SBS-KC-nSignage-01	1	2	
				B2	TPE-SBS-KC-nSignage-02	1		
4	緊急求救對講機	鼎高	nEI	170號車格	TPE-SBS-KC-nEI-01	1	12	
				142號車格	TPE-SBS-KC-nEI-02	1		
				151號車格	TPE-SBS-KC-nEI-03	1		
				117號車格	TPE-SBS-KC-nEI-04	1		
				126號車格	TPE-SBS-KC-nEI-05	1		
				132號車格	TPE-SBS-KC-nEI-06	1		
				289號車格	TPE-SBS-KC-nEI-07	1		
				280號車格	TPE-SBS-KC-nEI-08	1		
				246號車格	TPE-SBS-KC-nEI-09	1		
				261號車格	TPE-SBS-KC-nEI-10	1		
				220號車格	TPE-SBS-KC-nEI-11	1		
				236號車格	TPE-SBS-KC-nEI-12	1		
5	車位查詢機	鼎高	nKiosk	管理室前	TPE-SBS-KC-nKiosk-01	1	2	
				B2 2號梯間	TPE-SBS-KC-nKiosk-02	1		
6	4+1埠POE網路集線器	鼎高	nHub-4P	管理室	TPE-SBS-KC-nHub-4P-01	1	8	
					6	1		
					TPE-SBS-KC-nHub-4P-03	1		
					TPE-SBS-KC-nHub-4P-04	1		
					TPE-SBS-KC-nHub-4P-05	1		
					TPE-SBS-KC-nHub-4P-06	1		
					TPE-SBS-KC-nHub-4P-07	1		
					TPE-SBS-KC-nHub-4P-08	1		
7	CMS中控主機	鼎高	nCS-128	管理室	TPE-SBS-KC-nCS-128-01	1	1	
8	網路錄影主機	鼎高	nVR-8W	管理室	TPE-SBS-KC-nVR-8W-01	1	2	
					TPE-SBS-KC-nVR-8W-02	1		
9	3TB監控硬碟	希捷	ST3000VX10, 5900RPM	管理室	TPE-SBS-KC-3TB-01	1	8	
					TPE-SBS-KC-3TB-02	1		
					TPE-SBS-KC-3TB-03	1		
					TPE-SBS-KC-3TB-04	1		
					TPE-SBS-KC-3TB-05	1		
					TPE-SBS-KC-3TB-06	1		
					TPE-SBS-KC-3TB-07	1		
					TPE-SBS-KC-3TB-08	1		

公中段平面配置圖 B1

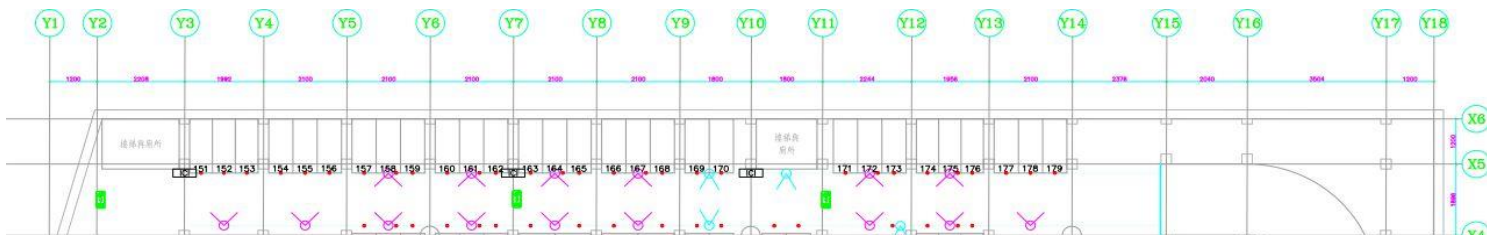

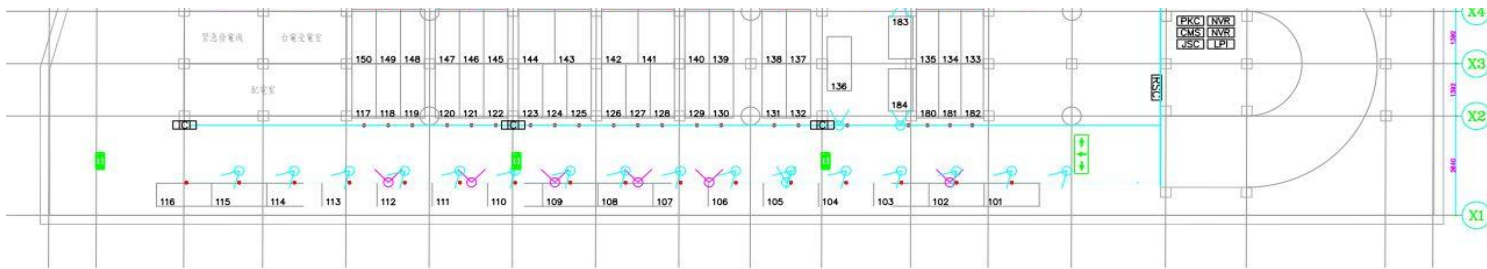

公中段平面配置圖 B2



項次	設備名稱	廠牌	型號	設備位置	設備編號	設備數量
1					TPE-SBS-KC- nLED- 01101	1
2					TPE-SBS-KC- nLED- 01102	1
3					TPE-SBS-KC- nLED- 01103	1
4					TPE-SBS-KC- nLED- 01104	1
5					TPE-SBS-KC- nLED- 01105	1
6					TPE-SBS-KC- nLED- 01106	1
7					TPE-SBS-KC- nLED- 01107	1
8					TPE-SBS-KC- nLED- 01108	1
9					TPE-SBS-KC- nLED- 01109	1
10					TPE-SBS-KC- nLED- 01110	1
11					TPE-SBS-KC- nLED- 01111	1
12					TPE-SBS-KC- nLED- 01112	1
13					TPE-SBS-KC- nLED- 01113	1
14					TPE-SBS-KC- nLED- 01114	1
15					TPE-SBS-KC- nLED- 01115	1
16					TPE-SBS-KC- nLED- 01116	1
17					TPE-SBS-KC- nLED- 01117	1
18					TPE-SBS-KC- nLED- 01118	1
19					TPE-SBS-KC- nLED- 01119	1
20					TPE-SBS-KC- nLED- 01120	1
21					TPE-SBS-KC- nLED- 01121	1
22					TPE-SBS-KC- nLED- 01122	1
23					TPE-SBS-KC- nLED- 01123	1
24					TPE-SBS-KC- nLED- 01124	1
25					TPE-SBS-KC- nLED- 01125	1
26					TPE-SBS-KC- nLED- 01126	1
27					TPE-SBS-KC- nLED- 01127	1
28					TPE-SBS-KC- nLED- 01128	1
29					TPE-SBS-KC- nLED- 01129	1
30					TPE-SBS-KC- nLED- 01130	1
31					TPE-SBS-KC- nLED- 01131	1
32					TPE-SBS-KC- nLED- 01132	1
33					TPE-SBS-KC- nLED- 01133	1
34					TPE-SBS-KC- nLED- 01134	1
35					TPE-SBS-KC- nLED- 01135	1
36					TPE-SBS-KC- nLED- 01136	1

37	LED在席燈-B1	鼎高	nLED	B1車道	TPE-SBS-KC- nLED- 01137	1
38					TPE-SBS-KC- nLED- 01138	1
39					TPE-SBS-KC- nLED- 01139	1
40					TPE-SBS-KC- nLED- 01140	1
41					TPE-SBS-KC- nLED- 01141	1
42					TPE-SBS-KC- nLED- 01142	1
43					TPE-SBS-KC- nLED- 01143	1
44					TPE-SBS-KC- nLED- 01144	1
45					TPE-SBS-KC- nLED- 01145	1
46					TPE-SBS-KC- nLED- 01146	1
47					TPE-SBS-KC- nLED- 01147	1
48					TPE-SBS-KC- nLED- 01148	1
49					TPE-SBS-KC- nLED- 01149	1
50					TPE-SBS-KC- nLED- 01150	1
51					TPE-SBS-KC- nLED- 01151	1
52					TPE-SBS-KC- nLED- 01152	1
53					TPE-SBS-KC- nLED- 01153	1
54					TPE-SBS-KC- nLED- 01154	1
55					TPE-SBS-KC- nLED- 01155	1
56					TPE-SBS-KC- nLED- 01156	1
57					TPE-SBS-KC- nLED- 01157	1
58					TPE-SBS-KC- nLED- 01158	1
59					TPE-SBS-KC- nLED- 01159	1
60					TPE-SBS-KC- nLED- 01160	1
61					TPE-SBS-KC- nLED- 01161	1
62					TPE-SBS-KC- nLED- 01162	1
63					TPE-SBS-KC- nLED- 01163	1
64					TPE-SBS-KC- nLED- 01164	1
65					TPE-SBS-KC- nLED- 01165	1
66					TPE-SBS-KC- nLED- 01166	1
67					TPE-SBS-KC- nLED- 01167	1
68					TPE-SBS-KC- nLED- 01168	1
69					TPE-SBS-KC- nLED- 01169	1
70					TPE-SBS-KC- nLED- 01170	1
71					TPE-SBS-KC- nLED- 01171	1
72					TPE-SBS-KC- nLED- 01172	1
73					TPE-SBS-KC- nLED- 01173	1
74					TPE-SBS-KC- nLED- 01174	1

75				TPE-SBS-KC- nLED- 01175	1
76				TPE-SBS-KC- nLED- 01176	1
77				TPE-SBS-KC- nLED- 01177	1
78				TPE-SBS-KC- nLED- 01178	1
79				TPE-SBS-KC- nLED- 01179	1
80				TPE-SBS-KC- nLED- 01180	1
81				TPE-SBS-KC- nLED- 01181	1
82				TPE-SBS-KC- nLED- 01182	1
1				TPE-SBS-KC- nLED- 02201	1
2				TPE-SBS-KC- nLED- 02202	1
3				TPE-SBS-KC- nLED- 02203	1
4				TPE-SBS-KC- nLED- 02204	1
5				TPE-SBS-KC- nLED- 02205	1
6				TPE-SBS-KC- nLED- 02206	1
7				TPE-SBS-KC- nLED- 02207	1
8				TPE-SBS-KC- nLED- 02208	1
9				TPE-SBS-KC- nLED- 02209	1
10				TPE-SBS-KC- nLED- 02210	1
11				TPE-SBS-KC- nLED- 02211	1
12				TPE-SBS-KC- nLED- 02212	1
13				TPE-SBS-KC- nLED- 02213	1
14				TPE-SBS-KC- nLED- 02214	1
15				TPE-SBS-KC- nLED- 02215	1
16				TPE-SBS-KC- nLED- 02216	1
17				TPE-SBS-KC- nLED- 02217	1
18				TPE-SBS-KC- nLED- 02218	1
19				TPE-SBS-KC- nLED- 02219	1
20				TPE-SBS-KC- nLED- 02220	1
21				TPE-SBS-KC- nLED- 02221	1
22				TPE-SBS-KC- nLED- 02222	1
23				TPE-SBS-KC- nLED- 02223	1
24				TPE-SBS-KC- nLED- 02224	1
25				TPE-SBS-KC- nLED- 02225	1
26				TPE-SBS-KC- nLED- 02226	1
27				TPE-SBS-KC- nLED- 02227	1
28				TPE-SBS-KC- nLED- 02228	1
29				TPE-SBS-KC- nLED- 02229	1
30				TPE-SBS-KC- nLED- 02230	1

31
32
33
34
35
36
37
38
39
40
41
42
43
44
45
46
47
48
49
50
51
52
53
54
55
56
57
58
59
60
61
62
63
64
65
66
67
68

LED在席燈-B2

鼎高

nLED

B2車道


TPE-SBS-KC- nLED- 02231	1
TPE-SBS-KC- nLED- 02232	1
TPE-SBS-KC- nLED- 02233	1
TPE-SBS-KC- nLED- 02234	1
TPE-SBS-KC- nLED- 02235	1
TPE-SBS-KC- nLED- 02236	1
TPE-SBS-KC- nLED- 02237	1
TPE-SBS-KC- nLED- 02238	1
TPE-SBS-KC- nLED- 02239	1
TPE-SBS-KC- nLED- 02240	1
TPE-SBS-KC- nLED- 02241	1
TPE-SBS-KC- nLED- 02242	1
TPE-SBS-KC- nLED- 02243	1
TPE-SBS-KC- nLED- 02244	1
TPE-SBS-KC- nLED- 02245	1
TPE-SBS-KC- nLED- 02246	1
TPE-SBS-KC- nLED- 02247	1
TPE-SBS-KC- nLED- 02248	1
TPE-SBS-KC- nLED- 02249	1
TPE-SBS-KC- nLED- 02250	1
TPE-SBS-KC- nLED- 02251	1
TPE-SBS-KC- nLED- 02252	1
TPE-SBS-KC- nLED- 02253	1
TPE-SBS-KC- nLED- 02254	1
TPE-SBS-KC- nLED- 02255	1
TPE-SBS-KC- nLED- 02256	1
TPE-SBS-KC- nLED- 02257	1
TPE-SBS-KC- nLED- 02258	1
TPE-SBS-KC- nLED- 02259	1
TPE-SBS-KC- nLED- 02260	1
TPE-SBS-KC- nLED- 02261	1
TPE-SBS-KC- nLED- 02262	1
TPE-SBS-KC- nLED- 02263	1
TPE-SBS-KC- nLED- 02264	1
TPE-SBS-KC- nLED- 02265	1
TPE-SBS-KC- nLED- 02266	1
TPE-SBS-KC- nLED- 02267	1
TPE-SBS-KC- nLED- 02268	1

69			TPE-SBS-KC- nLED- 02269	1
70			TPE-SBS-KC- nLED- 02270	1
71			TPE-SBS-KC- nLED- 02271	1
72			TPE-SBS-KC- nLED- 02272	1
73			TPE-SBS-KC- nLED- 02273	1
74			TPE-SBS-KC- nLED- 02274	1
75			TPE-SBS-KC- nLED- 02275	1
76			TPE-SBS-KC- nLED- 02276	1
77			TPE-SBS-KC- nLED- 02277	1
78			TPE-SBS-KC- nLED- 02278	1
79			TPE-SBS-KC- nLED- 02279	1
80			TPE-SBS-KC- nLED- 02280	1
81			TPE-SBS-KC- nLED- 02281	1
82			TPE-SBS-KC- nLED- 02282	1
83			TPE-SBS-KC- nLED- 02283	1
84			TPE-SBS-KC- nLED- 02284	1
85			TPE-SBS-KC- nLED- 02285	1
86			TPE-SBS-KC- nLED- 02286	1
87			TPE-SBS-KC- nLED- 02287	1
88			TPE-SBS-KC- nLED- 02288	1
89			TPE-SBS-KC- nLED- 02289	1
90			TPE-SBS-KC- nLED- 02290	1
91			TPE-SBS-KC- nLED- 02291	1
92			TPE-SBS-KC- nLED- 02292	1
93			TPE-SBS-KC- nLED- 02293	1
94			TPE-SBS-KC- nLED- 02294	1
95			TPE-SBS-KC- nLED- 02295	1
96			TPE-SBS-KC- nLED- 02296	1
97			TPE-SBS-KC- nLED- 02297	1
98			TPE-SBS-KC- nLED- 02298	1
99			TPE-SBS-KC- nLED- 02299	1
100			TPE-SBS-KC- nLED- 02300	1
101			TPE-SBS-KC- nLED- 02301	1
102			TPE-SBS-KC- nLED- 02302	1


項次	設備名稱	廠牌	型號	設備位置	設備編號	設備數量	數量總計
1	LED在席車辨攝影機 B1	鼎高	nLPR-S	B1車道	TPE-SBS-KC-01101	1	41
2					TPE-SBS-KC-01102	1	
3					TPE-SBS-KC-01103	1	
4					TPE-SBS-KC-01104	1	
5					TPE-SBS-KC-01105	1	
6					TPE-SBS-KC-01106	1	
7					TPE-SBS-KC-01107	1	
8					TPE-SBS-KC-01108	1	
9					TPE-SBS-KC-01109	1	
10					TPE-SBS-KC-01110	1	
11					TPE-SBS-KC-01111	1	
12					TPE-SBS-KC-01112	1	
13					TPE-SBS-KC-01113	1	
14					TPE-SBS-KC-01114	1	
15					TPE-SBS-KC-01115	1	
16					TPE-SBS-KC-01116	1	
17					TPE-SBS-KC-01117	1	
18					TPE-SBS-KC-01120	1	
19					TPE-SBS-KC-01123	1	
20					TPE-SBS-KC-01126	1	
21					TPE-SBS-KC-01129	1	
22					TPE-SBS-KC-01131	1	
23					TPE-SBS-KC-01133	1	
24					TPE-SBS-KC-01136	1	
25					TPE-SBS-KC-01137	1	
26					TPE-SBS-KC-01139	1	
27					TPE-SBS-KC-01141	1	
28					TPE-SBS-KC-01143	1	
29					TPE-SBS-KC-01145	1	
30					TPE-SBS-KC-01148	1	
31					TPE-SBS-KC-01151	1	
32					TPE-SBS-KC-01154	1	
33					TPE-SBS-KC-01157	1	
34					TPE-SBS-KC-01160	1	
35					TPE-SBS-KC-01163	1	
36					TPE-SBS-KC-01166	1	
37					TPE-SBS-KC-01169	1	
38					TPE-SBS-KC-01171	1	
39					TPE-SBS-KC-01174	1	
40					TPE-SBS-KC-01177	1	
41					TPE-SBS-KC-01180	1	
42	網路警報控制器	鼎高	nGPIO	B1車道	TPE-SBS-KC-G4_01117	1	2
43					TPE-SBS-KC-G4_01126	1	
1					TPE-SBS-KC-02201	1	
2					TPE-SBS-KC-02202	1	
3					TPE-SBS-KC-02203	1	
4					TPE-SBS-KC-02204	1	
5					TPE-SBS-KC-02205	1	
6					TPE-SBS-KC-02206	1	
7					TPE-SBS-KC-02207	1	
8					TPE-SBS-KC-02208	1	
9					TPE-SBS-KC-02209	1	
10					TPE-SBS-KC-02210	1	
11					TPE-SBS-KC-02211	1	
12					TPE-SBS-KC-02212	1	
13					TPE-SBS-KC-02213	1	
14					TPE-SBS-KC-02214	1	
15					TPE-SBS-KC-02215	1	
16					TPE-SBS-KC-02216	1	
17					TPE-SBS-KC-02217	1	
18					TPE-SBS-KC-02218	1	
19					TPE-SBS-KC-02221	1	
20					TPE-SBS-KC-02224	1	

21	LED在席車辨攝影機 B2	鼎高	nCam-6252C	B2車道	TPE-SBS-KC-02227	1	50
22					TPE-SBS-KC-02230	1	
23					TPE-SBS-KC-02233	1	
24					TPE-SBS-KC-02235	1	
25					TPE-SBS-KC-02237	1	
26					TPE-SBS-KC-02240	1	
27					TPE-SBS-KC-02241	1	
28					TPE-SBS-KC-02243	1	
29					TPE-SBS-KC-02245	1	
30					TPE-SBS-KC-02247	1	
31					TPE-SBS-KC-02249	1	
32					TPE-SBS-KC-02252	1	
33					TPE-SBS-KC-02255	1	
34					TPE-SBS-KC-02258	1	
35					TPE-SBS-KC-02261	1	
36					TPE-SBS-KC-02264	1	
37					TPE-SBS-KC-02267	1	
38					TPE-SBS-KC-02270	1	
39					TPE-SBS-KC-02273	1	
40					TPE-SBS-KC-02276	1	
41					TPE-SBS-KC-02279	1	
42					TPE-SBS-KC-02281	1	
43					TPE-SBS-KC-02284	1	
44					TPE-SBS-KC-02287	1	
45					TPE-SBS-KC-02290	1	
46					TPE-SBS-KC-02292	1	
47					TPE-SBS-KC-02295	1	
48					TPE-SBS-KC-02298	1	
49					TPE-SBS-KC-02299	1	
50					TPE-SBS-KC-02300	1	
51	網路警報控制器	鼎高	nGPIO	B2車道	TPE-SBS-KC-G4_02218	1	2
52					TPE-SBS-KC-G4_02227	1	

項次	項目	廠牌	型號	設備位置	設備編號	設備數量	數量總計	備註
1	柵欄機	碩譽	NB 351R	1F 入口	TPE-SBS-TC-FM-01	1	4	車辨系統或悠遊卡系統連結作動
				1F 中間車道	TPE-SBS-TC-FM-02	1		
				1F 中間車道	TPE-SBS-TC-FM-03	1		
				1F 出口	TPE-SBS-TC-FM-04	1		
3	車牌辨識攝影機	阜爾	OLPC1000	1F 入口	TPE-SBS-TC-VRL-01	1	4	
				1F 中間車道	TPE-SBS-TC-VRL-02	1		
				1F 中間車道	TPE-SBS-TC-VRL-03	1		
				1F 出口	TPE-SBS-TC-VRL-04	1		
4	eTag讀卡機	阜爾	UHF800R	1F 入口	TPE-SBS-TC-ETS-01	1	4	與車辨系統連結
				1F 中間車道	TPE-SBS-TC-ETS-02	1		
				1F 中間車道	TPE-SBS-TC-ETS-03	1		
				1F 出口	TPE-SBS-TC-ETS-04	1		
5	立柱對講機	九亭	LE-D	1F 入口	TPE-SBS-TC-WTC-01	1	2	
				1F 出口	TPE-SBS-TC-WTC-02	1		
6	LED字幕機	阜爾	PPS-LED	1F 入口	TPE-SBS-TC-LEDM-01	1	4	與車辨系統連結
				1F 中間車道	TPE-SBS-TC-LEDM-02	1		
				1F 中間車道	TPE-SBS-TC-LEDM-03	1		
				1F 出口	TPE-SBS-TC-LEDM-04	1		
7	車牌辨識伺服主機	阜爾	IPC 510	管理室	TPE-SBS-TC-LPRCH-01	1	1	與車辨系統連結
8	計價電腦	阜爾	Morex T151100112	管理室	TPE-SBS-TC-MCH-01	1	1	與車辨系統連結
9	悠遊卡刷卡機	阜爾	E-BOX	1F 出口	TPE-SBS-TC-ECS-01	1	2	已更改成純車辨，出口型悠遊卡扣款 連結柵欄機與悠遊卡管理電腦及網路
				1F 中間車道	TPE-SBS-TC-ECS-02	1		
10	悠遊卡管理電腦	阜爾	Morex T151100112	管理室	TPE-SBS-TC-ECDUH-01	1	1	與悠遊卡機連結由網路上傳
11	微型攝影機	九亭	AHD 1080P	1F 入口	TPE-SBS-TC-SL-01	1	2	影像傳送至DVR
				1F 出口	TPE-SBS-TC-SL-04	1		
12	主要機庫房監控系統	九亭	HFW1200SN-3.6	B1 管理室左邊機房	TPE-SBS-TC-SL-05	1	5	磁簧開關連動攝影機影像傳送至DVR
				B1 管理室右邊機房	TPE-SBS-TC-SL-06	1		
				B2 中間儲藏室	TPE-SBS-TC-SL-07	1		
				B2 儲藏室左邊機房	TPE-SBS-TC-SL-08	1		
				B2 儲藏室右邊機房	TPE-SBS-TC-SL-09	1		
13	DVR+Monitor	九亭	XVR5216A+KA220HQ	管理室	TPE-SBS-TC-DVRCH-01	1	1	連結機庫房攝影機及微型攝影機

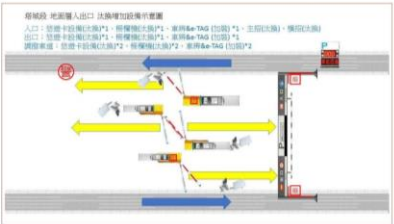

塔城段 1F 出入口配置圖

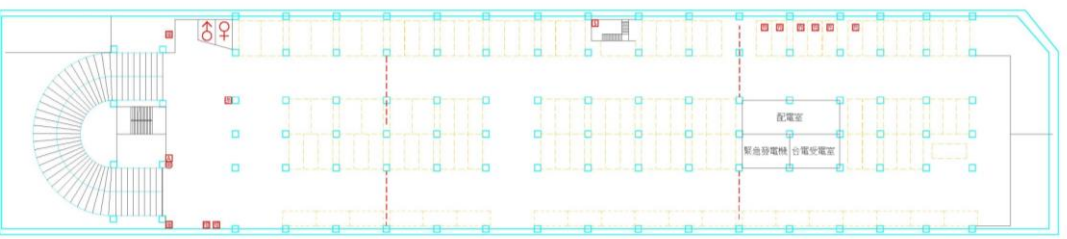

- 多媒體播放機
- AED
- 限高架
- 車位查詢
- APS繳費機
- 微型攝影機
- 機庫房警報系統
- 充電車格
- 出入口警示燈
- 燈箱
- 多媒體播放機

塔城段 B1F 平面配置圖



- 機庫房警報系統

塔城段 B2F 平面配置圖




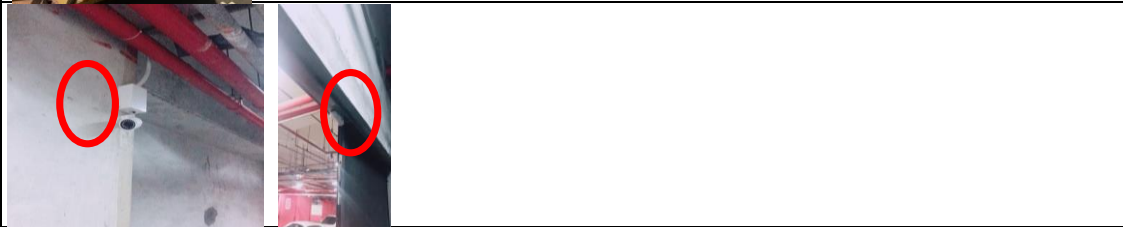

1 柵欄機



2 車牌辨識攝影機




<p>3 eTag讀卡機</p>	
<p>4 立柱對講機</p>	
<p>5 LED字幕機</p>	
<p>6 車牌辨識伺服主機</p>	
<p>7 車牌輸入式自動繳費機</p>	
<p>8 計價電腦</p>	


9 悠遊卡刷卡機	
10 悠遊卡管理電腦	
11 微型攝影機	
12 主要機庫房監控系統	
13 DVR+Monitor	

項次	設備名稱	廠牌	型號	設備位置	設備編號	設備數量	數量總計	備註
1	在席車位伺服器	鼎高	nANPR-S	管理室	TPE-SBS-TC-nANPR-S-01	1	1	
2	停管中控軟體主機	鼎高	nPARK	管理室	TPE-SBS-TC-nPark-1	1	1	
3	導引顯示看板(車位用)	鼎高	nSignage	B1	TPE-SBS-TC-nSignage-01	1	2	
				B2	TPE-SBS-TC-nSignage-02	1		
4	緊急求救對講機	鼎高	nEI	113號車格	TPE-SBS-TC-nEI-01	1	12	
				100號車格	TPE-SBS-TC-nEI-02	1		
				089號車格	TPE-SBS-TC-nEI-03	1		
				005號車格	TPE-SBS-TC-nEI-04	1		
				014號車格	TPE-SBS-TC-nEI-05	1		
				001號車格	TPE-SBS-TC-nEI-06	1		
				130號車格	TPE-SBS-TC-nEI-07	1		
				118號車格	TPE-SBS-TC-nEI-08	1		
				102號車格	TPE-SBS-TC-nEI-09	1		
				63號車格	TPE-SBS-TC-nEI-10	1		
				48號車格	TPE-SBS-TC-nEI-11	1		
				28號車格	TPE-SBS-TC-nEI-12	1		
5	車位查詢機	鼎高	nKiosk	管理室前	TPE-SBS-TC-nKiosk-01	1	2	
				B2 2號樓梯間	TPE-SBS-TC-nKiosk-02	1		
6	4+1埠POE網路集線器	鼎高	nHub-4P	車道線槽B1	TPE-SBS-TC-nHub-4P-B1-01	1	8	
					TPE-SBS-TC-nHub-4P-B1-02	1		
					TPE-SBS-TC-nHub-4P-B1-03	1		
					TPE-SBS-TC-nHub-4P-B1-04	1		
				車道線槽B2	TPE-SBS-TC-nHub-4P-B1-05	1		
					TPE-SBS-TC-nHub-4P-B2-01	1		
					TPE-SBS-TC-nHub-4P-B2-02	1		
					TPE-SBS-TC-nHub-4P-B2-03	1		
7	CMS中控主機	鼎高	nCS-128	管理室	TPE-SBS-TC-nCS-128-01	1	1	
8	網路錄影主機	鼎高	nVR-8W	管理室	TPE-SBS-TC-nVR-8W-01	1	3	
					TPE-SBS-TC-nVR-8W-02	1		
					TPE-SBS-TC-nVR-8W-03	1		
9	3TB監控硬碟	希捷	ST3000VX10, 5900RPM	管理室	TPE-SBS-TC-3TB-01	1	12	
					TPE-SBS-TC-3TB-02	1		
					TPE-SBS-TC-3TB-03	1		
					TPE-SBS-TC-3TB-04	1		
					TPE-SBS-TC-3TB-05	1		
					TPE-SBS-TC-3TB-06	1		
					TPE-SBS-TC-3TB-07	1		
					TPE-SBS-TC-3TB-08	1		
					TPE-SBS-TC-3TB-09	1		
					TPE-SBS-TC-3TB-10	1		
					TPE-SBS-TC-3TB-11	1		
					TPE-SBS-TC-3TB-12	1		

塔城段平面配置圖 B1

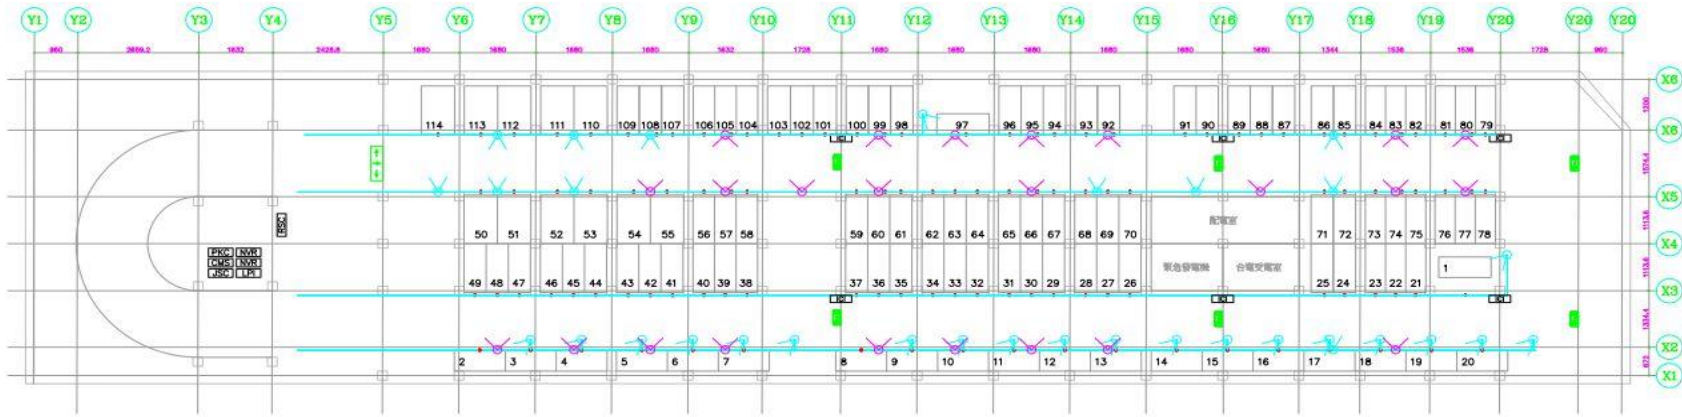

塔城段平面配置圖 B2

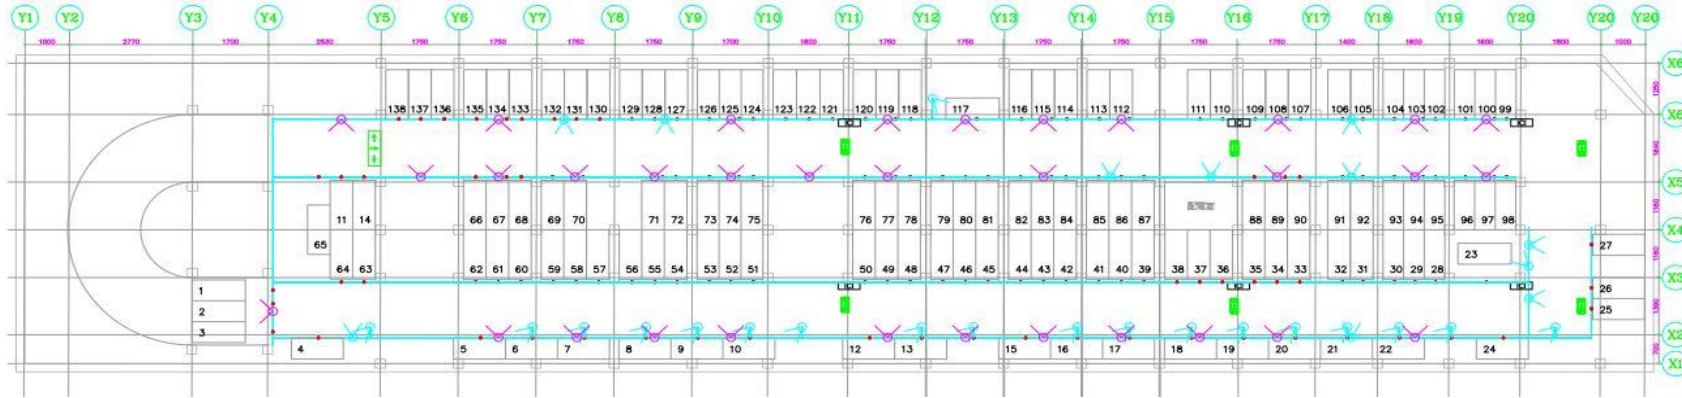

項次	設備名稱	廠牌	型號	設備位置	設備編號	設備數量	數量總計
1					TPE-SBS-TC- nLED- 01001	1	
2					TPE-SBS-TC- nLED- 01002	1	
3					TPE-SBS-TC- nLED- 01003	1	
4					TPE-SBS-TC- nLED- 01004	1	
5					TPE-SBS-TC- nLED- 01005	1	
6					TPE-SBS-TC- nLED- 01006	1	
7					TPE-SBS-TC- nLED- 01007	1	
8					TPE-SBS-TC- nLED- 01009	1	
9					TPE-SBS-TC- nLED- 01010	1	
10					TPE-SBS-TC- nLED- 01011	1	
11					TPE-SBS-TC- nLED- 01012	1	
12					TPE-SBS-TC- nLED- 01013	1	
13					TPE-SBS-TC- nLED- 01014	1	
14					TPE-SBS-TC- nLED- 01015	1	
15					TPE-SBS-TC- nLED- 01016	1	
16					TPE-SBS-TC- nLED- 01017	1	
17					TPE-SBS-TC- nLED- 01018	1	
18					TPE-SBS-TC- nLED- 01019	1	
19					TPE-SBS-TC- nLED- 01020	1	
20					TPE-SBS-TC- nLED- 01021	1	
21					TPE-SBS-TC- nLED- 01022	1	
22					TPE-SBS-TC- nLED- 01023	1	
23					TPE-SBS-TC- nLED- 01024	1	
24					TPE-SBS-TC- nLED- 01025	1	
25					TPE-SBS-TC- nLED- 01026	1	
26					TPE-SBS-TC- nLED- 01027	1	
27					TPE-SBS-TC- nLED- 01028	1	
28					TPE-SBS-TC- nLED- 01029	1	
29					TPE-SBS-TC- nLED- 01030	1	
30					TPE-SBS-TC- nLED- 01031	1	
31					TPE-SBS-TC- nLED- 01032	1	
32					TPE-SBS-TC- nLED- 01033	1	
33					TPE-SBS-TC- nLED- 01034	1	
34					TPE-SBS-TC- nLED- 01035	1	
35					TPE-SBS-TC- nLED- 01036	1	
36					TPE-SBS-TC- nLED- 01037	1	
37					TPE-SBS-TC- nLED- 01038	1	
38					TPE-SBS-TC- nLED- 01039	1	
39					TPE-SBS-TC- nLED- 01040	1	
40					TPE-SBS-TC- nLED- 01041	1	
41					TPE-SBS-TC- nLED- 01042	1	
42					TPE-SBS-TC- nLED- 01043	1	
43					TPE-SBS-TC- nLED- 01044	1	
44					TPE-SBS-TC- nLED- 01045	1	
45					TPE-SBS-TC- nLED- 01046	1	
46					TPE-SBS-TC- nLED- 01047	1	
47					TPE-SBS-TC- nLED- 01048	1	

48
49
50
51
52
53
54
55
56
57
58
59
60
61
62
63
64
65
66
67
68
69
70
71
72
73
74
75
76
77
78
79
80
81
82
83
84
85
86
87
88
89
90
91
92
93
94
95
96

LED在席燈-B1

鼎高

nLED

B1車道

TPE-SBS-TC- nLED- 01049	1
TPE-SBS-TC- nLED- 01050	1
TPE-SBS-TC- nLED- 01051	1
TPE-SBS-TC- nLED- 01053	1
TPE-SBS-TC- nLED- 01054	1
TPE-SBS-TC- nLED- 01055	1
TPE-SBS-TC- nLED- 01056	1
TPE-SBS-TC- nLED- 01057	1
TPE-SBS-TC- nLED- 01058	1
TPE-SBS-TC- nLED- 01059	1
TPE-SBS-TC- nLED- 01060	1
TPE-SBS-TC- nLED- 01061	1
TPE-SBS-TC- nLED- 01062	1
TPE-SBS-TC- nLED- 01063	1
TPE-SBS-TC- nLED- 01064	1
TPE-SBS-TC- nLED- 01065	1
TPE-SBS-TC- nLED- 01066	1
TPE-SBS-TC- nLED- 01067	1
TPE-SBS-TC- nLED- 01068	1
TPE-SBS-TC- nLED- 01069	1
TPE-SBS-TC- nLED- 01070	1
TPE-SBS-TC- nLED- 01071	1
TPE-SBS-TC- nLED- 01072	1
TPE-SBS-TC- nLED- 01073	1
TPE-SBS-TC- nLED- 01074	1
TPE-SBS-TC- nLED- 01075	1
TPE-SBS-TC- nLED- 01076	1
TPE-SBS-TC- nLED- 01077	1
TPE-SBS-TC- nLED- 01078	1
TPE-SBS-TC- nLED- 01079	1
TPE-SBS-TC- nLED- 01080	1
TPE-SBS-TC- nLED- 01081	1
TPE-SBS-TC- nLED- 01082	1
TPE-SBS-TC- nLED- 01083	1
TPE-SBS-TC- nLED- 01084	1
TPE-SBS-TC- nLED- 01085	1
TPE-SBS-TC- nLED- 01086	1
TPE-SBS-TC- nLED- 01087	1
TPE-SBS-TC- nLED- 01088	1
TPE-SBS-TC- nLED- 01089	1
TPE-SBS-TC- nLED- 01090	1
TPE-SBS-TC- nLED- 01091	1
TPE-SBS-TC- nLED- 01092	1
TPE-SBS-TC- nLED- 01093	1
TPE-SBS-TC- nLED- 01094	1
TPE-SBS-TC- nLED- 01095	1
TPE-SBS-TC- nLED- 01096	1
TPE-SBS-TC- nLED- 01097	1
TPE-SBS-TC- nLED- 01098	1

114

97				TPE-SBS-TC- nLED- 01099	1
98				TPE-SBS-TC- nLED- 01100	1
99				TPE-SBS-TC- nLED- 01101	1
100				TPE-SBS-TC- nLED- 01102	1
101				TPE-SBS-TC- nLED- 01103	1
102				TPE-SBS-TC- nLED- 01104	1
103				TPE-SBS-TC- nLED- 01105	1
104				TPE-SBS-TC- nLED- 01106	1
105				TPE-SBS-TC- nLED- 01107	1
106				TPE-SBS-TC- nLED- 01108	1
107				TPE-SBS-TC- nLED- 01109	1
108				TPE-SBS-TC- nLED- 01110	1
109				TPE-SBS-TC- nLED- 01111	1
110				TPE-SBS-TC- nLED- 01112	1
111				TPE-SBS-TC- nLED- 01113	1
112				TPE-SBS-TC- nLED- 01114	1
113				TPE-SBS-TC- nLED- 01115	1
114				TPE-SBS-TC- nLED- 01116	1
1				TPE-SBS-TC- nLED- 02001	1
2				TPE-SBS-TC- nLED- 02002	1
3				TPE-SBS-TC- nLED- 02003	1
4				TPE-SBS-TC- nLED- 02004	1
5				TPE-SBS-TC- nLED- 02005	1
6				TPE-SBS-TC- nLED- 02006	1
7				TPE-SBS-TC- nLED- 02007	1
8				TPE-SBS-TC- nLED- 02008	1
9				TPE-SBS-TC- nLED- 02009	1
10				TPE-SBS-TC- nLED- 02010	1
11				TPE-SBS-TC- nLED- 02011	1
12				TPE-SBS-TC- nLED- 02012	1
13				TPE-SBS-TC- nLED- 02013	1
14				TPE-SBS-TC- nLED- 02014	1
15				TPE-SBS-TC- nLED- 02015	1
16				TPE-SBS-TC- nLED- 02016	1
17				TPE-SBS-TC- nLED- 02017	1
18				TPE-SBS-TC- nLED- 02018	1
19				TPE-SBS-TC- nLED- 02019	1
20				TPE-SBS-TC- nLED- 02020	1
21				TPE-SBS-TC- nLED- 02021	1
22				TPE-SBS-TC- nLED- 02022	1
23				TPE-SBS-TC- nLED- 02023	1
24				TPE-SBS-TC- nLED- 02024	1
25				TPE-SBS-TC- nLED- 02025	1
26				TPE-SBS-TC- nLED- 02026	1
27				TPE-SBS-TC- nLED- 02027	1
28				TPE-SBS-TC- nLED- 02028	1
29				TPE-SBS-TC- nLED- 02029	1
30				TPE-SBS-TC- nLED- 02030	1
31				TPE-SBS-TC- nLED- 02031	1

32
33
34
35
36
37
38
39
40
41
42
43
44
45
46
47
48
49
50
51
52
53
54
55
56
57
58
59
60
61
62
63
64
65
66
67
68
69
70
71
72
73
74
75
76
77
78
79
80

LED在席燈-B2

鼎高

nLED

B2車道

TPE-SBS-TC- nLED- 02032	1
TPE-SBS-TC- nLED- 02033	1
TPE-SBS-TC- nLED- 02034	1
TPE-SBS-TC- nLED- 02035	1
TPE-SBS-TC- nLED- 02036	1
TPE-SBS-TC- nLED- 02037	1
TPE-SBS-TC- nLED- 02038	1
TPE-SBS-TC- nLED- 02039	1
TPE-SBS-TC- nLED- 02040	1
TPE-SBS-TC- nLED- 02041	1
TPE-SBS-TC- nLED- 02042	1
TPE-SBS-TC- nLED- 02043	1
TPE-SBS-TC- nLED- 02044	1
TPE-SBS-TC- nLED- 02045	1
TPE-SBS-TC- nLED- 02046	1
TPE-SBS-TC- nLED- 02047	1
TPE-SBS-TC- nLED- 02048	1
TPE-SBS-TC- nLED- 02049	1
TPE-SBS-TC- nLED- 02050	1
TPE-SBS-TC- nLED- 02051	1
TPE-SBS-TC- nLED- 02052	1
TPE-SBS-TC- nLED- 02053	1
TPE-SBS-TC- nLED- 02054	1
TPE-SBS-TC- nLED- 02055	1
TPE-SBS-TC- nLED- 02056	1
TPE-SBS-TC- nLED- 02057	1
TPE-SBS-TC- nLED- 02058	1
TPE-SBS-TC- nLED- 02059	1
TPE-SBS-TC- nLED- 02060	1
TPE-SBS-TC- nLED- 02061	1
TPE-SBS-TC- nLED- 02062	1
TPE-SBS-TC- nLED- 02063	1
TPE-SBS-TC- nLED- 02064	1
TPE-SBS-TC- nLED- 02065	1
TPE-SBS-TC- nLED- 02066	1
TPE-SBS-TC- nLED- 02067	1
TPE-SBS-TC- nLED- 02068	1
TPE-SBS-TC- nLED- 02069	1
TPE-SBS-TC- nLED- 02070	1
TPE-SBS-TC- nLED- 02071	1
TPE-SBS-TC- nLED- 02072	1
TPE-SBS-TC- nLED- 02073	1
TPE-SBS-TC- nLED- 02074	1
TPE-SBS-TC- nLED- 02075	1
TPE-SBS-TC- nLED- 02076	1
TPE-SBS-TC- nLED- 02077	1
TPE-SBS-TC- nLED- 02078	1
TPE-SBS-TC- nLED- 02079	1
TPE-SBS-TC- nLED- 02080	1

138

81
82
83
84
85
86
87
88
89
90
91
92
93
94
95
96
97
98
99
100
101
102
103
104
105
106
107
108
109
110
111
112
113
114
115
116
117
118
119
120
121
122
123
124
125
126
127
128
129

TPE-SBS-TC- nLED- 02081	1
TPE-SBS-TC- nLED- 02082	1
TPE-SBS-TC- nLED- 02083	1
TPE-SBS-TC- nLED- 02084	1
TPE-SBS-TC- nLED- 02085	1
TPE-SBS-TC- nLED- 02086	1
TPE-SBS-TC- nLED- 02087	1
TPE-SBS-TC- nLED- 02088	1
TPE-SBS-TC- nLED- 02089	1
TPE-SBS-TC- nLED- 02090	1
TPE-SBS-TC- nLED- 02091	1
TPE-SBS-TC- nLED- 02092	1
TPE-SBS-TC- nLED- 02093	1
TPE-SBS-TC- nLED- 02094	1
TPE-SBS-TC- nLED- 02095	1
TPE-SBS-TC- nLED- 02096	1
TPE-SBS-TC- nLED- 02097	1
TPE-SBS-TC- nLED- 02098	1
TPE-SBS-TC- nLED- 02099	1
TPE-SBS-TC- nLED- 02100	1
TPE-SBS-TC- nLED- 02101	1
TPE-SBS-TC- nLED- 02102	1
TPE-SBS-TC- nLED- 02103	1
TPE-SBS-TC- nLED- 02104	1
TPE-SBS-TC- nLED- 02105	1
TPE-SBS-TC- nLED- 02106	1
TPE-SBS-TC- nLED- 02107	1
TPE-SBS-TC- nLED- 02108	1
TPE-SBS-TC- nLED- 02109	1
TPE-SBS-TC- nLED- 02110	1
TPE-SBS-TC- nLED- 02111	1
TPE-SBS-TC- nLED- 02112	1
TPE-SBS-TC- nLED- 02113	1
TPE-SBS-TC- nLED- 02114	1
TPE-SBS-TC- nLED- 02115	1
TPE-SBS-TC- nLED- 02116	1
TPE-SBS-TC- nLED- 02117	1
TPE-SBS-TC- nLED- 02118	1
TPE-SBS-TC- nLED- 02119	1
TPE-SBS-TC- nLED- 02120	1
TPE-SBS-TC- nLED- 02121	1
TPE-SBS-TC- nLED- 02122	1
TPE-SBS-TC- nLED- 02123	1
TPE-SBS-TC- nLED- 02124	1
TPE-SBS-TC- nLED- 02125	1
TPE-SBS-TC- nLED- 02126	1
TPE-SBS-TC- nLED- 02127	1
TPE-SBS-TC- nLED- 02128	1
TPE-SBS-TC- nLED- 02129	1

130				TPE-SBS-TC- nLED- 02130	1
131				TPE-SBS-TC- nLED- 02131	1
132				TPE-SBS-TC- nLED- 02132	1
133				TPE-SBS-TC- nLED- 02133	1
134				TPE-SBS-TC- nLED- 02134	1
135				TPE-SBS-TC- nLED- 02135	1
136				TPE-SBS-TC- nLED- 02136	1
137				TPE-SBS-TC- nLED- 02137	1
138				TPE-SBS-TC- nLED- 02138	1

項次	設備名稱	廠牌	型號	設備位置	設備編號	設備數量	數量總計
1	LED在席車辦攝影機 B1	鼎高	nCam-6252C	B1車道	TPE-SBS-TC-01001	1	56
2					TPE-SBS-TC-01002	1	
3					TPE-SBS-TC-01003	1	
4					TPE-SBS-TC-01004	1	
5					TPE-SBS-TC-01005	1	
6					TPE-SBS-TC-01006	1	
7					TPE-SBS-TC-01007	1	
8					TPE-SBS-TC-01009	1	
9					TPE-SBS-TC-01010	1	
10					TPE-SBS-TC-01011	1	
11					TPE-SBS-TC-01012	1	
12					TPE-SBS-TC-01013	1	
13					TPE-SBS-TC-01014	1	
14					TPE-SBS-TC-01015	1	
15					TPE-SBS-TC-01016	1	
16					TPE-SBS-TC-01017	1	
17					TPE-SBS-TC-01018	1	
18					TPE-SBS-TC-01019	1	
19					TPE-SBS-TC-01020	1	
20					TPE-SBS-TC-01021	1	
21					TPE-SBS-TC-01022	1	
22					TPE-SBS-TC-01025	1	
23					TPE-SBS-TC-01027	1	
24					TPE-SBS-TC-01030	1	
25					TPE-SBS-TC-01033	1	
26					TPE-SBS-TC-01036	1	
27					TPE-SBS-TC-01039	1	
28					TPE-SBS-TC-01042	1	
29					TPE-SBS-TC-01045	1	
30					TPE-SBS-TC-01048	1	
31					TPE-SBS-TC-01051	1	
32					TPE-SBS-TC-01054	1	
33					TPE-SBS-TC-01056	1	
34					TPE-SBS-TC-01058	1	
35					TPE-SBS-TC-01061	1	
36					TPE-SBS-TC-01064	1	
37					TPE-SBS-TC-01067	1	
38					TPE-SBS-TC-01070	1	
39					TPE-SBS-TC-01073	1	
40					TPE-SBS-TC-01075	1	
41					TPE-SBS-TC-01078	1	
42					TPE-SBS-TC-01081	1	
43					TPE-SBS-TC-01084	1	
44					TPE-SBS-TC-01087	1	
45					TPE-SBS-TC-01089	1	
46					TPE-SBS-TC-01092	1	
47					TPE-SBS-TC-01094	1	
48					TPE-SBS-TC-01096	1	
49					TPE-SBS-TC-01099	1	

50					TPE-SBS-TC-01100	1	
51					TPE-SBS-TC-01103	1	
52					TPE-SBS-TC-01106	1	
53					TPE-SBS-TC-01109	1	
54					TPE-SBS-TC-01112	1	
55					TPE-SBS-TC-01114	1	
56					TPE-SBS-TC-01116	1	
57	網路警報控制器	鼎高	nGPIO	B1車道	TPE-SBS-TC-G4_01026	1	3
58					TPE-SBS-TC-G4_01038	1	
59					TPE-SBS-TC-G4_01050	1	
1	LED在席車辨攝影機 B2	鼎高	nLPR-S	B2車道	TPE-SBS-TC-02001	1	64
2					TPE-SBS-TC-02004	1	
3					TPE-SBS-TC-02005	1	
4					TPE-SBS-TC-02006	1	
5					TPE-SBS-TC-02007	1	
6					TPE-SBS-TC-02008	1	
7					TPE-SBS-TC-02009	1	
8					TPE-SBS-TC-02010	1	
9					TPE-SBS-TC-02011	1	
10					TPE-SBS-TC-02012	1	
11					TPE-SBS-TC-02013	1	
12					TPE-SBS-TC-02015	1	
13					TPE-SBS-TC-02016	1	
14					TPE-SBS-TC-02017	1	
15					TPE-SBS-TC-02018	1	
16					TPE-SBS-TC-02019	1	
17					TPE-SBS-TC-02020	1	
18					TPE-SBS-TC-02021	1	
19					TPE-SBS-TC-02022	1	
20					TPE-SBS-TC-02023	1	
21					TPE-SBS-TC-02024	1	
22					TPE-SBS-TC-02025	1	
23					TPE-SBS-TC-02027	1	
24					TPE-SBS-TC-02028	1	
25					TPE-SBS-TC-02031	1	
26					TPE-SBS-TC-02033	1	
27					TPE-SBS-TC-02036	1	
28					TPE-SBS-TC-02039	1	
29					TPE-SBS-TC-02042	1	
30					TPE-SBS-TC-02045	1	
31					TPE-SBS-TC-02048	1	
32					TPE-SBS-TC-02051	1	
33					TPE-SBS-TC-02054	1	
34					TPE-SBS-TC-02057	1	
35					TPE-SBS-TC-02060	1	
36					TPE-SBS-TC-02063	1	
37					TPE-SBS-TC-02065	1	
38					TPE-SBS-TC-02066	1	
39					TPE-SBS-TC-02069	1	

40					TPE-SBS-TC-02071	1	
41					TPE-SBS-TC-02073	1	
42					TPE-SBS-TC-02076	1	
43					TPE-SBS-TC-02079	1	
44					TPE-SBS-TC-02082	1	
45					TPE-SBS-TC-02085	1	
46					TPE-SBS-TC-02088	1	
47					TPE-SBS-TC-02091	1	
48					TPE-SBS-TC-02093	1	
49					TPE-SBS-TC-02096	1	
50					TPE-SBS-TC-02099	1	
51					TPE-SBS-TC-02102	1	
52					TPE-SBS-TC-02105	1	
53					TPE-SBS-TC-02107	1	
54					TPE-SBS-TC-02110	1	
55					TPE-SBS-TC-02112	1	
56					TPE-SBS-TC-02114	1	
57					TPE-SBS-TC-02117	1	
58					TPE-SBS-TC-02118	1	
59					TPE-SBS-TC-02121	1	
60					TPE-SBS-TC-02124	1	
61					TPE-SBS-TC-02127	1	
62					TPE-SBS-TC-02130	1	
63					TPE-SBS-TC-02133	1	
64					TPE-SBS-TC-02136	1	
65	網路警報控制器	鼎高	nGPIO	B2車道	TPE-SBS-TC-G4_02038	1	3
66					TPE-SBS-TC-G4_02050	1	
67					TPE-SBS-TC-G4_02064	1	

系統名稱：動態導引系統									
設備名稱	廠牌	設備型號	設備位置		設備編號	設備數量	數量總計	設備說明/敘述/功能	
動態導引系統小主機	瑞德感知	HEX-F2A-S	臺北車站	2F(微風廣場)	TPE-SBS-HEX-T2F	1	9	1. 介接大樓既有R型火警受信總機，接收煙霧、溫度等偵測訊號。 2. 自動演算最佳疏散路徑與方向，透過中繼器發送無線訊號，動態導引出口/避難方向指示燈的方向。 3. 記錄火場資訊，並監控中繼器、指示燈等設備狀況，上傳雲端監視平台。 4. 至少可連接50個中繼器。 5. 電源110V/220V(由機關提供)，內建備援電池，停電的備援時間至少90分鐘。	
				B1防災中心	TPE-SBS-HEX-TB1	1			
				板南線		0			
			捷運臺北車站	淡水信義線	TPE-SBS-HEX-R01	1			
				B1詢問處旁	TPE-SBS-HEX-G01	1			
				K區地下街(誠品站前)	TPE-SBS-HEX-K01	1			
				Z區站前地下街	104控制中心 Z1出口旁	TPE-SBS-HEX-Z01			1
				中山地下街	M13中控室	TPE-SBS-HEX-R02			1
				桃園機場捷運A1	B1詢問處旁	TPE-SBS-HEX-A01			1
動態導引系統主機	瑞德感知	HEX-F2A-L	Y區台北地下街	B1	TPE-SBS-HEX-Y02	1	3	1. 介接大樓既有R型火警受信總機，接收煙霧、溫度等偵測訊號。 2. 自動演算最佳疏散路徑與方向，透過中繼器發送無線訊號，動態導引出口/避難方向指示燈的方向。 3. 記錄火場資訊，並監控中繼器、指示燈等設備狀況，主機上提供21.5"觸控面板可即時查詢紀錄，上傳雲端監視平台。 4. 至少可連接50個中繼器。	
				詢問處旁(管道間)	TPE-SBS-HEX-Y01	1			
			市民大道塔城段地下停車場	B1	TPE-SBS-HEX-TC1	1			
			市民大道公中段地下停車場	B1	TPE-SBS-HEX-KC1	1			
動態導引中繼器	瑞德感知	HEX-G2A	市民大道塔城段地下停車場	B2			4	1. 接受主機訊號，再以無線方式連接出口/避難方向指示燈，動態導引方向。 2. 至少可連接250個出口/避難方向指示燈，無線通訊品質需視實際現場情況，空曠處室內傳輸距離可達300公尺以上。 3. 電源110V/220V(由機關提供)，內建備援電池，停電的備援時間至少90分鐘。	
				B1	TPE-SBS-HEX-TCB1-DGR	1			
			市民大道公中段地下停車場	B2	TPE-SBS-HEX-TCB2-DGR	1			
				B1	TPE-SBS-HEX-KCB1-DGR	1			
動態導引號誌	瑞德感知	HEX-M3A-D-BH2	市民大道塔城段地下停車場	B1	TPE-SBS-HEX-TCB1-DGS1	9	30	1. 依現場圖面設置「出口標示燈」或「避難方向指示燈」，出口燈為單面，方向燈單面或雙面顯示皆可。 2. 產品需符合內政部消防署制定之「出口標示燈及避難方向指示燈認可基準」。 3. 設置標準需符合內政部頒布之「各類場所消防安全設備設置標準」。 4. 電源110V/220V(由機關提供)，內建備援電池，停電的備援時間至少90分鐘。	
					TPE-SBS-HEX-TCB1-DGS2				
					TPE-SBS-HEX-TCB1-DGS3				
					TPE-SBS-HEX-TCB1-DGS4				
					TPE-SBS-HEX-TCB1-DGS5				
					TPE-SBS-HEX-TCB1-DGS6				
					TPE-SBS-HEX-TCB1-DGS7				
					TPE-SBS-HEX-TCB1-DGS8				
					TPE-SBS-HEX-TCB1-DGS9				
			B2	TPE-SBS-HEX-TCB2-DGS1	9				
				TPE-SBS-HEX-TCB2-DGS2					
				TPE-SBS-HEX-TCB2-DGS3					
				TPE-SBS-HEX-TCB2-DGS4					
				TPE-SBS-HEX-TCB2-DGS5					
				TPE-SBS-HEX-TCB2-DGS6					
			市民大道公中段地下停車場	B1	TPE-SBS-HEX-KCB1-DGS1	6			
					TPE-SBS-HEX-KCB1-DGS2				
					TPE-SBS-HEX-KCB1-DGS3				
				TPE-SBS-HEX-KCB1-DGS4	6				
				TPE-SBS-HEX-KCB1-DGS5					
				TPE-SBS-HEX-KCB1-DGS6					
			B2	TPE-SBS-HEX-KCB2-DGS1	6				
				TPE-SBS-HEX-KCB2-DGS2					
				TPE-SBS-HEX-KCB2-DGS3					
TPE-SBS-HEX-KCB2-DGS4									
TPE-SBS-HEX-KCB2-DGS5									
TPE-SBS-HEX-KCB2-DGS6									
中控主機	ASUS	RS500-E8-PS4 V2	Y區台北地下街	詢問處旁(管道間)	TPE-SBS-FF-Y01	1	1	1. 介接北車各場域消防警訊號，接收即時異常通知。 2. 接收火警警訊號時，會以網路通知PO1室內定位導航服務APP-台北車站通，及智慧看板-KIOSK告知民眾警訊息。	
19吋液晶顯示器	ASUS	VW192C	Y區台北地下街	詢問處旁(管道間)	TPE-SBS-FF-Y02	1	1	LCD液晶螢幕顯示器	
網路機櫃		19吋標準型機櫃	Y區台北地下街	詢問處旁(管道間)	TPE-SBS-FF-Y03	1	1	19吋標準型20U網路機櫃	
防火牆	懋績	FORTINET FG-100D	Y區台北地下街	詢問處旁(管道間)	TPE-SBS-FF-Y04	1	1	1. Hardware Return To Factory 2. Firmware & General Updates 3. Enhanced Support 8x5	