


公中段停車場 B1

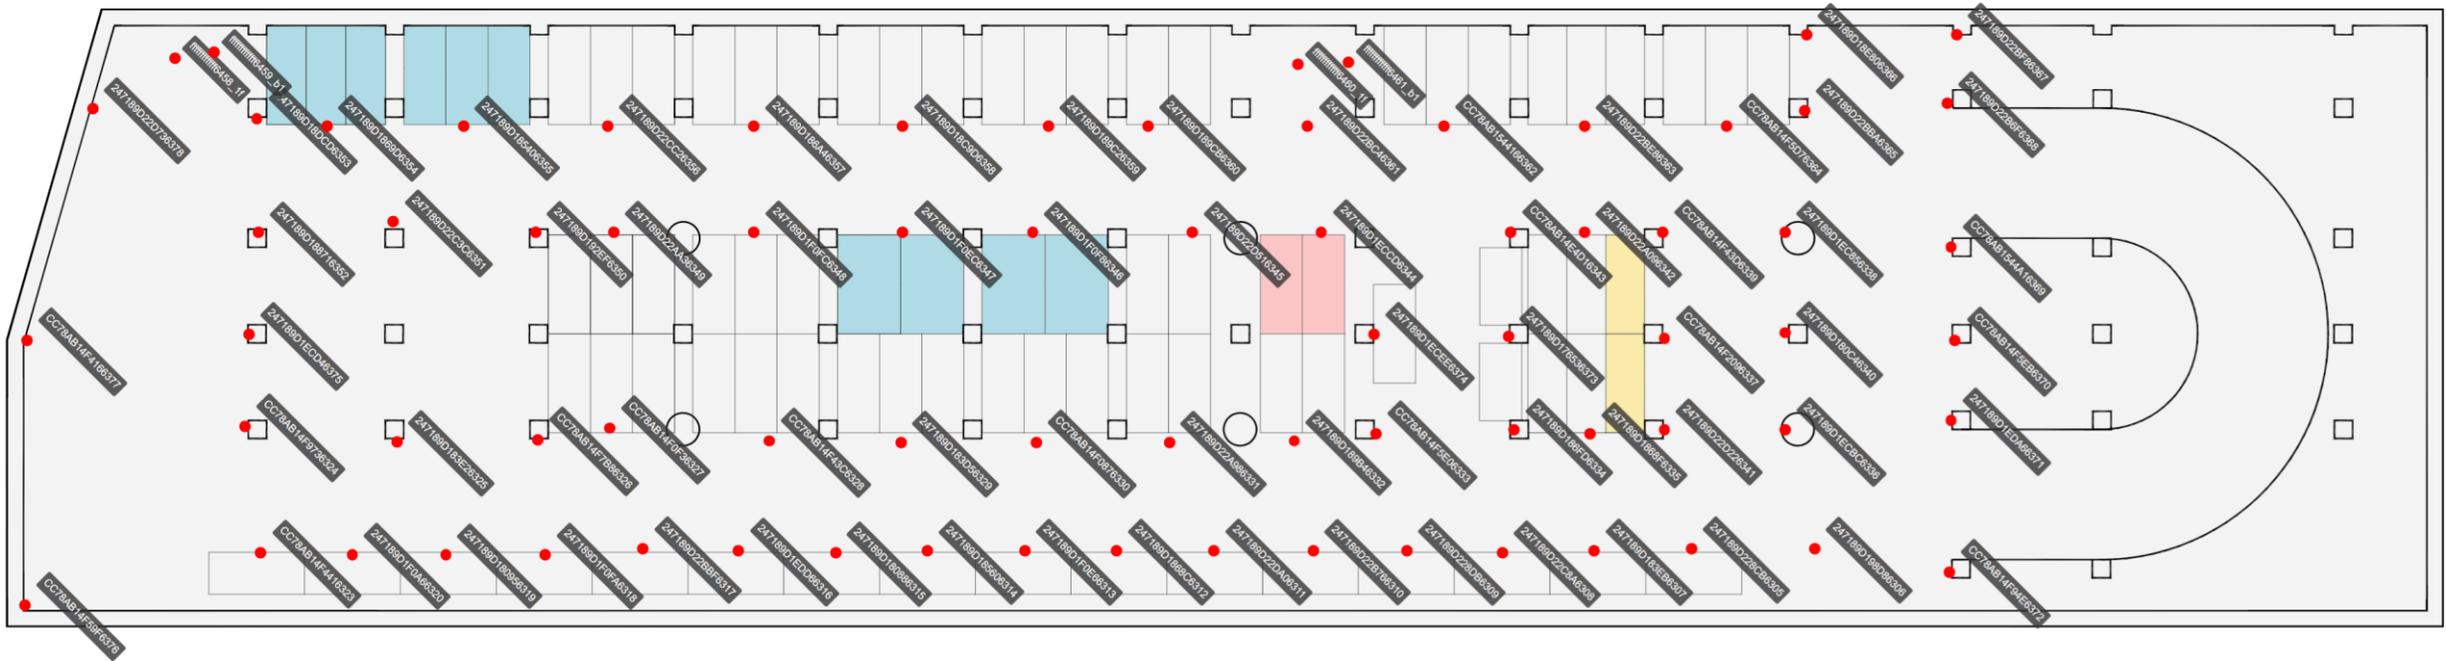

塔城段停車場 B1

