


樟新平面停車場調整示意圖

臺北市立圖書館力行分館 一壽街 22 號
一壽街

樟新公園

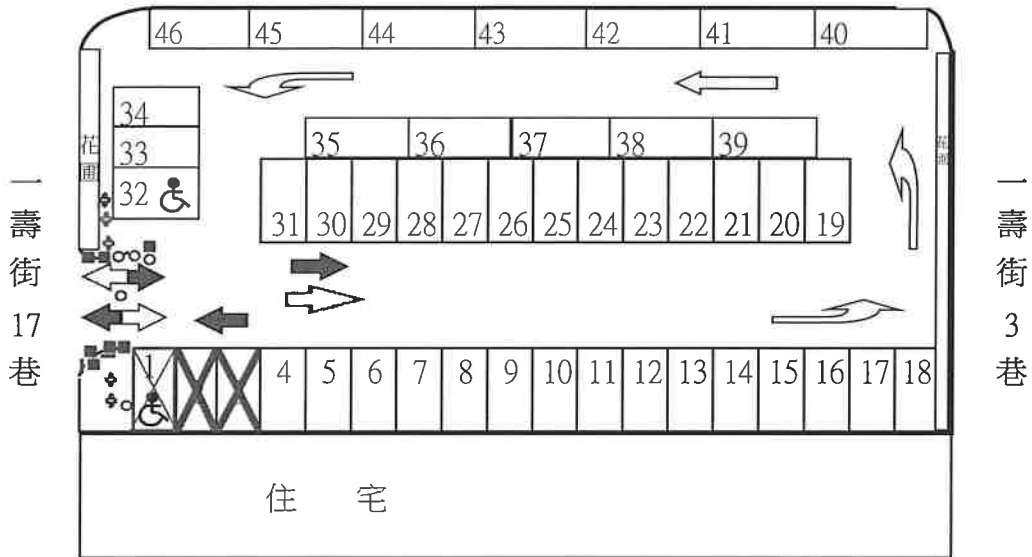

場內調整及變更事項

1. 入、出口坡道順平及修補。
2. 車格編號1-3格位塗銷改繪黃網線。
3. 車格編號1旁身心障礙牌面拆除牌面裝設車格32後方。
4. 車格編號32改繪身障專用停車格。
5. 出、入口處指向線改(重)繪。
6. 出口車道旁、須知(含柱)遷移入口處。
7. 入口車道旁及中間軟質交通桿往車位旁遷移及增設。
8. 入、出口車道旁門型欄杆拆除。
9. 入、出口車道旁各設置5支軟質交通桿依現狀調整或增設。

樟新平面停車場

小型車： 45 格


身心障礙： 1 格

合計： 46 格

樟新平面停車場調整後示意圖

臺北市立圖書館力行分館 一壽街 22 號
一壽街

樟新公園

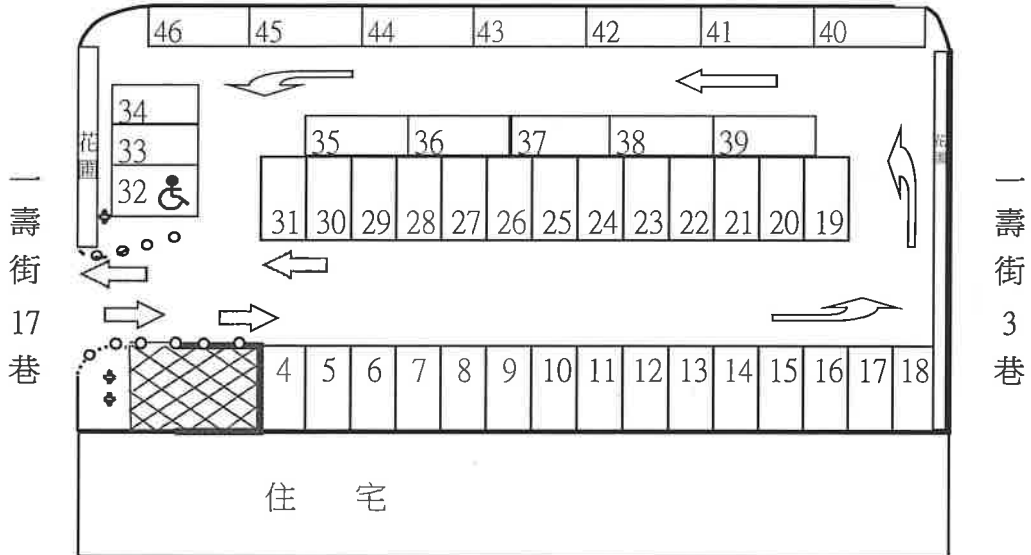


樟新平面停車場監視設備設置圖說

1. 本場須設置至少6支監視器及22吋監視顯示螢幕1台。
2. 監視器需配有紅外線功能。
3. 攝影鏡頭需百萬畫素以上。
4. 監視設備涵蓋率不足之處，乙方須自行增設。其餘規定，請詳契約規定。

樟新平面停車場

小型車： 42 格
身心障礙： 1 格
合計： 43 格

木柵路三段臨時平面停車場調整示意圖

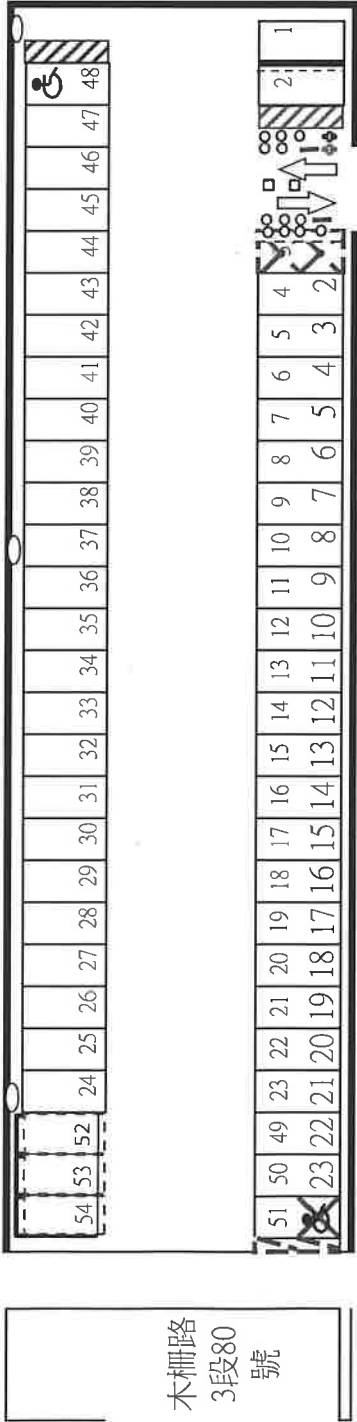

木柵路3段


場內調整及變更事項

1. 塗銷車格編號3格位改繪黃網線。
2. 車格編號51身障格改繪一般格剩餘部分改繪黃網線。
3. 車格編號2一般格改繪身障格。
4. 入口車道旁場名、須知遷移至出口旁。
5. 入口車道旁軟質交通桿往車位旁遷移及增設。
6. 入口車道旁口型欄杆拆除。
7. 出口車道旁軟質交通桿往車位旁遷移。
8. 出口車道旁口型欄杆拆除。
9. 車位編號52至54車位往後調整並增設輪檔6座。
10. 出入口中間廢棄機座拆除後埋平。
11. 出入口兩側依調整後現場裝設軟質交通桿。

木柵路三段臨時平面停車場

小型車： 52格
 身心障礙： 2格
 合計： 54格

木柵路三段臨時平面停車場調整後示意圖

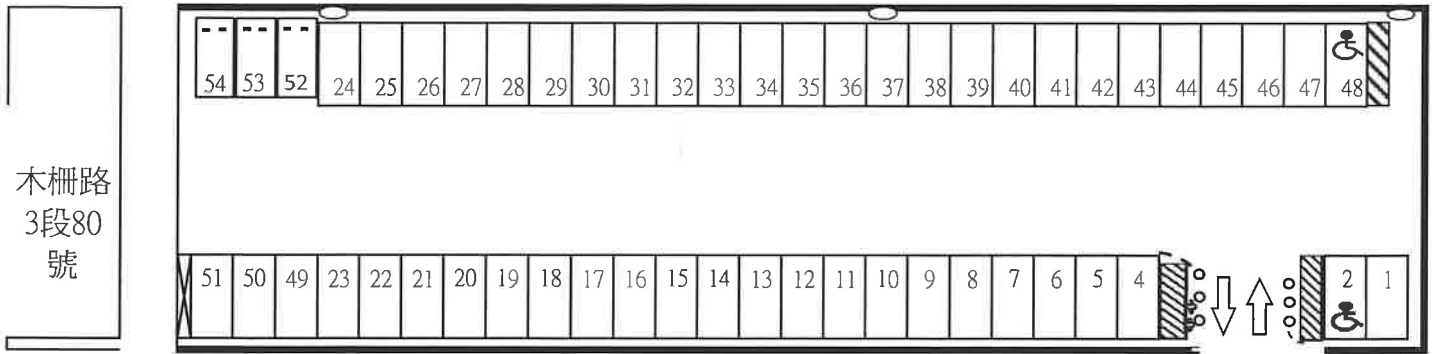

木柵路
3段80
號

木柵路3段

木柵路三段臨時平面停車場監視設備設置圖說

1. 本場須設置至少6支監視器及22吋監視顯示螢幕1台。
2. 監視器需配有紅外線功能。
3. 攝影鏡頭需百萬畫素以上。
4. 監視設備涵蓋率不足之處，乙方須自行增設。其餘規定，請詳契約規定。


木柵路三段臨時平面停車場

小型車：51格

身心障礙：2格

合計：53格

政大三街臨時平面停車場示意圖

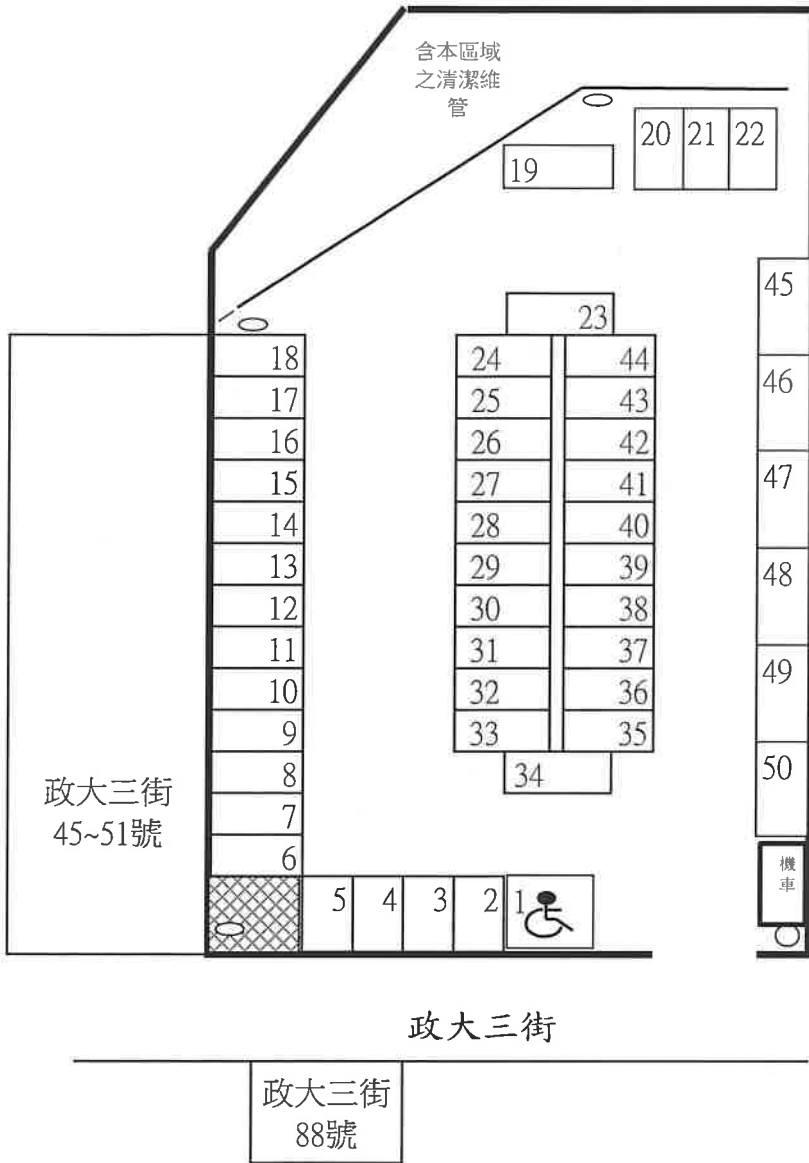

政大三街臨時平面停車場

政大三街臨時平面停車場監視設備設置圖說



1. 本場須設置至少6支監視器及22吋監視顯示螢幕1台。
2. 監視器需配有紅外線功能。
3. 攝影鏡頭需百萬畫素以上。
4. 監視設備涵蓋率不足之處，乙方須自行增設。其餘規定，請詳契約規定。

小型車： 49格

身心障礙：1格

合計： 50 格

和平東路四段381巷平面停車場示意圖

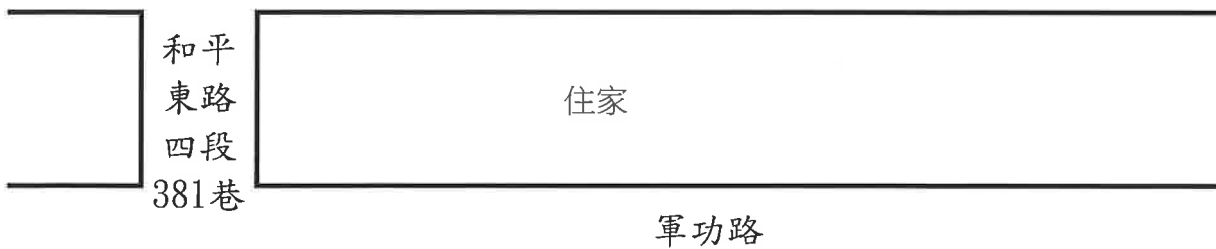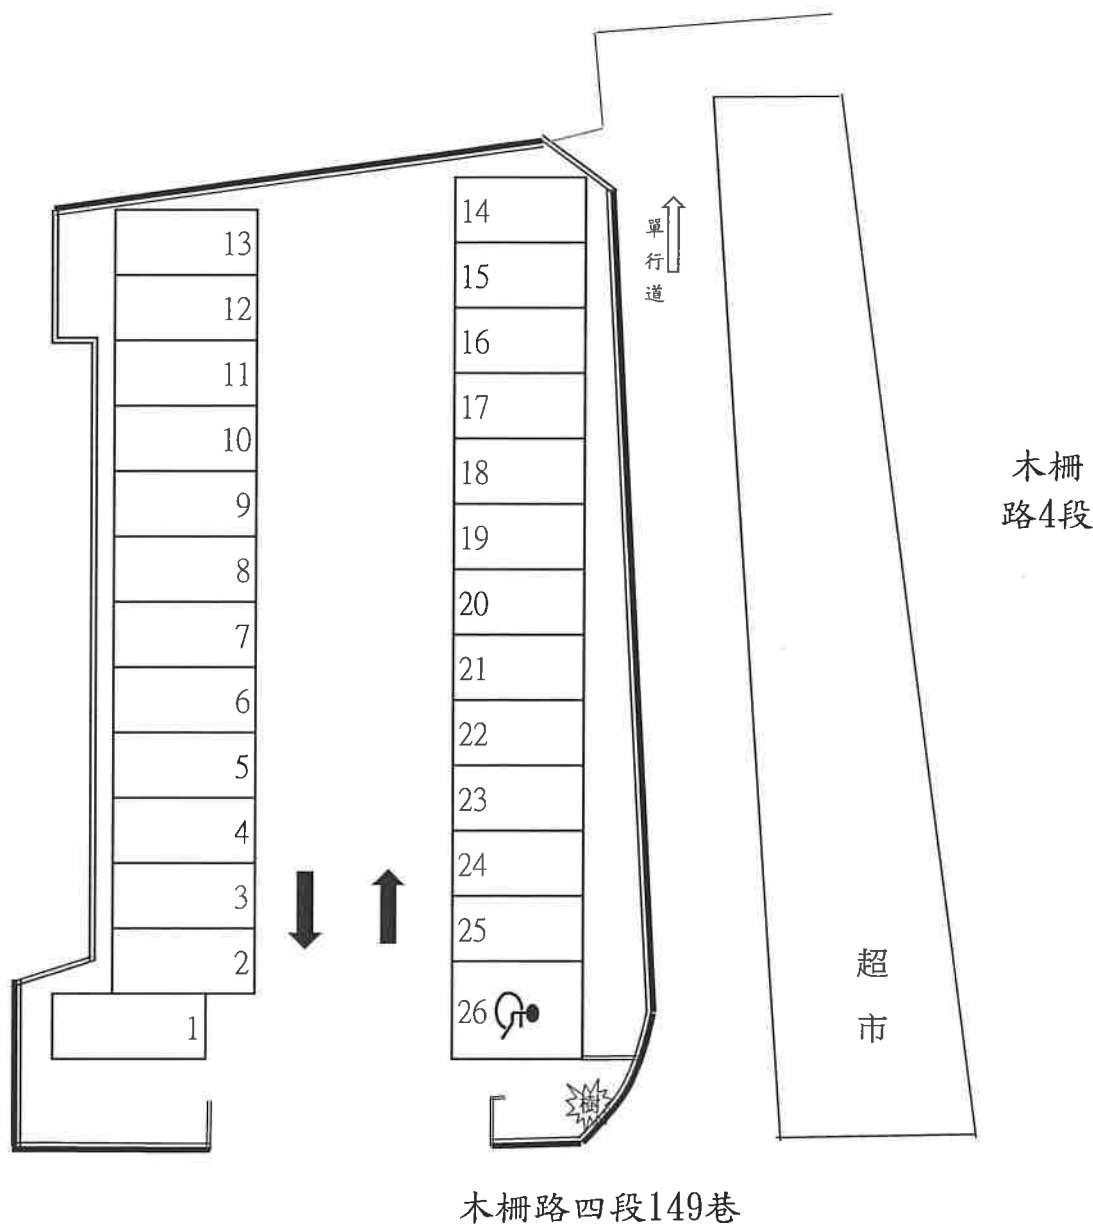

和平東路四段381巷平面停車場

小型車： 25格


身心障礙：1格

合計： 26格

和平東路四段381巷平面停車場監視設備設置圖說

1. 本場須設置至少6支監視器及22吋監視顯示螢幕1台。
2. 監視器需配有紅外線功能。
3. 攝影鏡頭需百萬畫素以上。
4. 監視設備涵蓋率不足之處，乙方須自行增設。其餘規定，請詳契約規定。

木柵路三段77巷臨時平面停車場調整示意圖

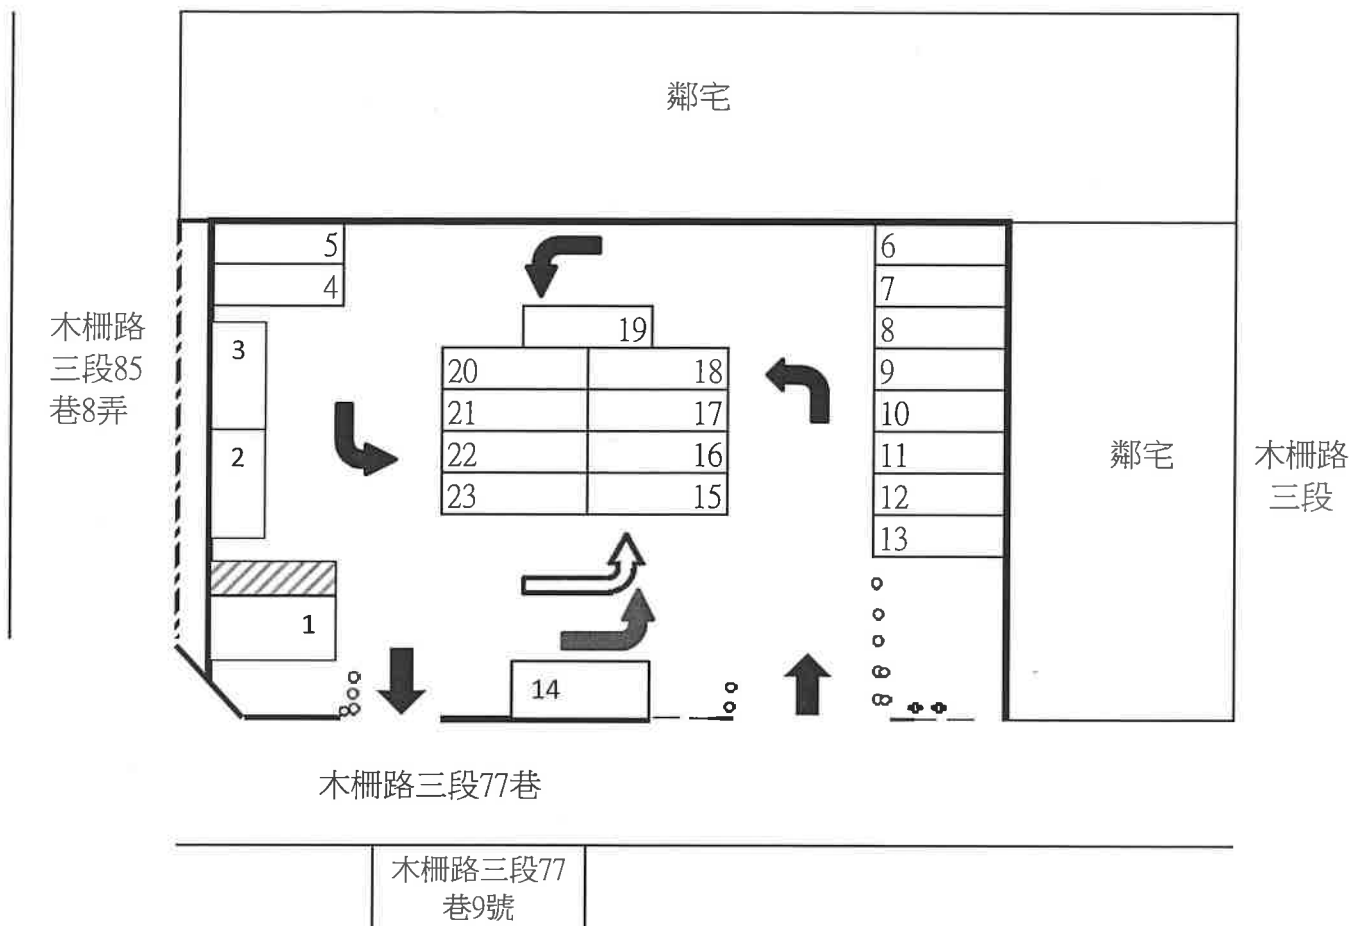

場內調整及變更事項

1. 入口處右側門欄桿往右側遷移(約30公分)。
2. 入口處右側依現場增設軟質彈性桿及調整。
3. 入口處左側門欄桿往左側遷移(約30公分)。
4. 入口處右側依現場增設軟質彈性桿及調整。
5. 車位編號14旁原右轉箭頭塗銷，中間增繪右轉箭頭。
6. 出口處軟質彈性桿往右側門型欄桿方向調整。


木柵路三段77巷臨時平面停車場

小型車：22格

身心障礙：1格

合計：23格

木柵路三段77巷臨時平面停車場調整後示意圖

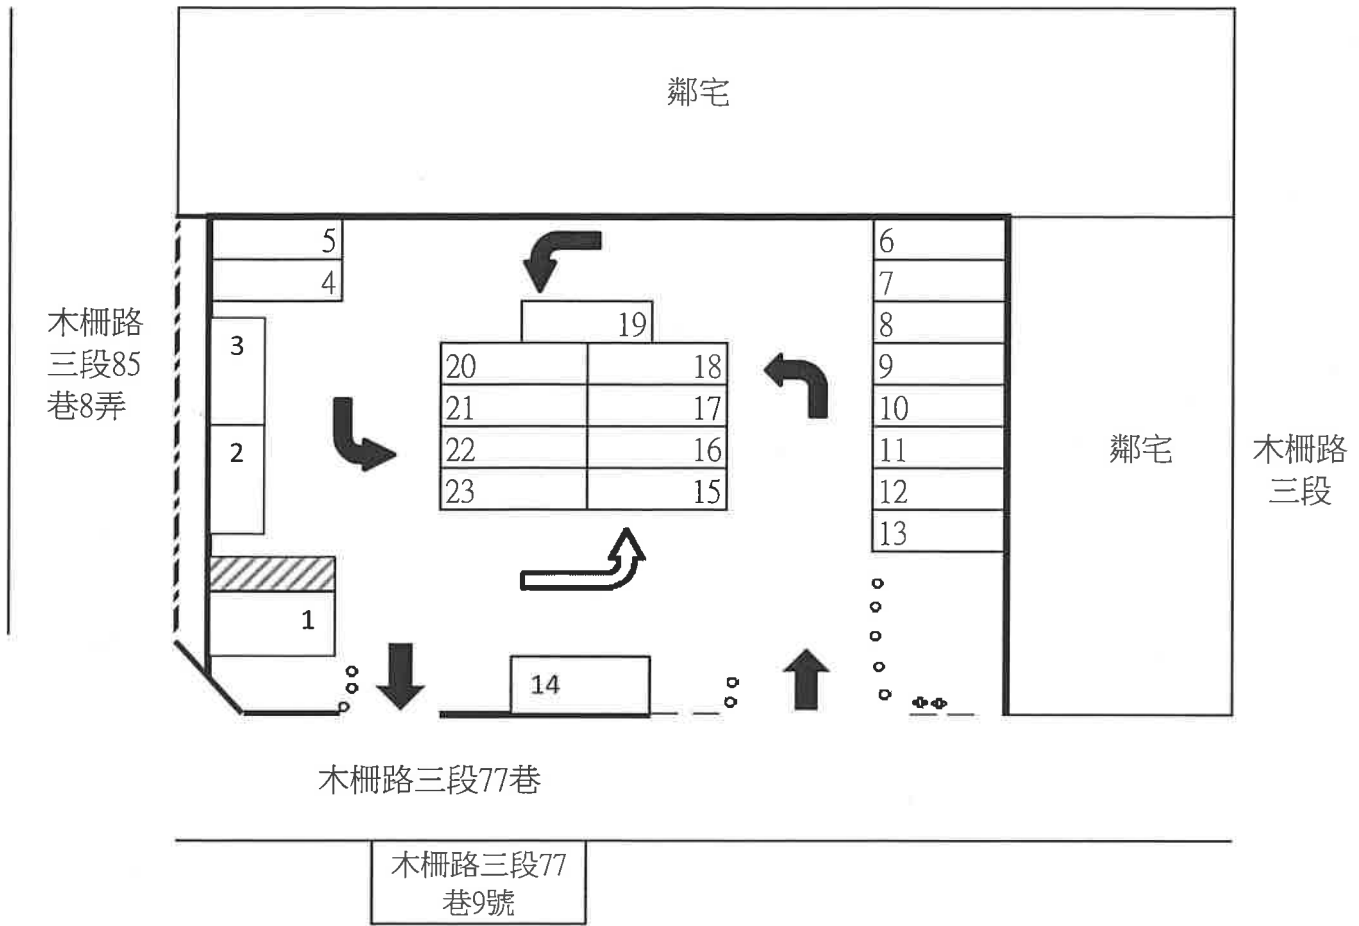

木柵路三段77巷臨時平面停車場

小型車：22格

身心障礙：1格

合計：23格

木柵路三段77巷臨時平面停車場監視設備設置圖說

1. 本場須設置至少6支監視器及22吋監視顯示螢幕1台。
2. 監視器需配有紅外線功能。
3. 攝影鏡頭需百萬畫素以上。
4. 監視設備涵蓋率不足之處，乙方須自行增設。其餘規定，請詳契約規定。