



春光公園地下停車場 1 F 示意圖(現況圖)

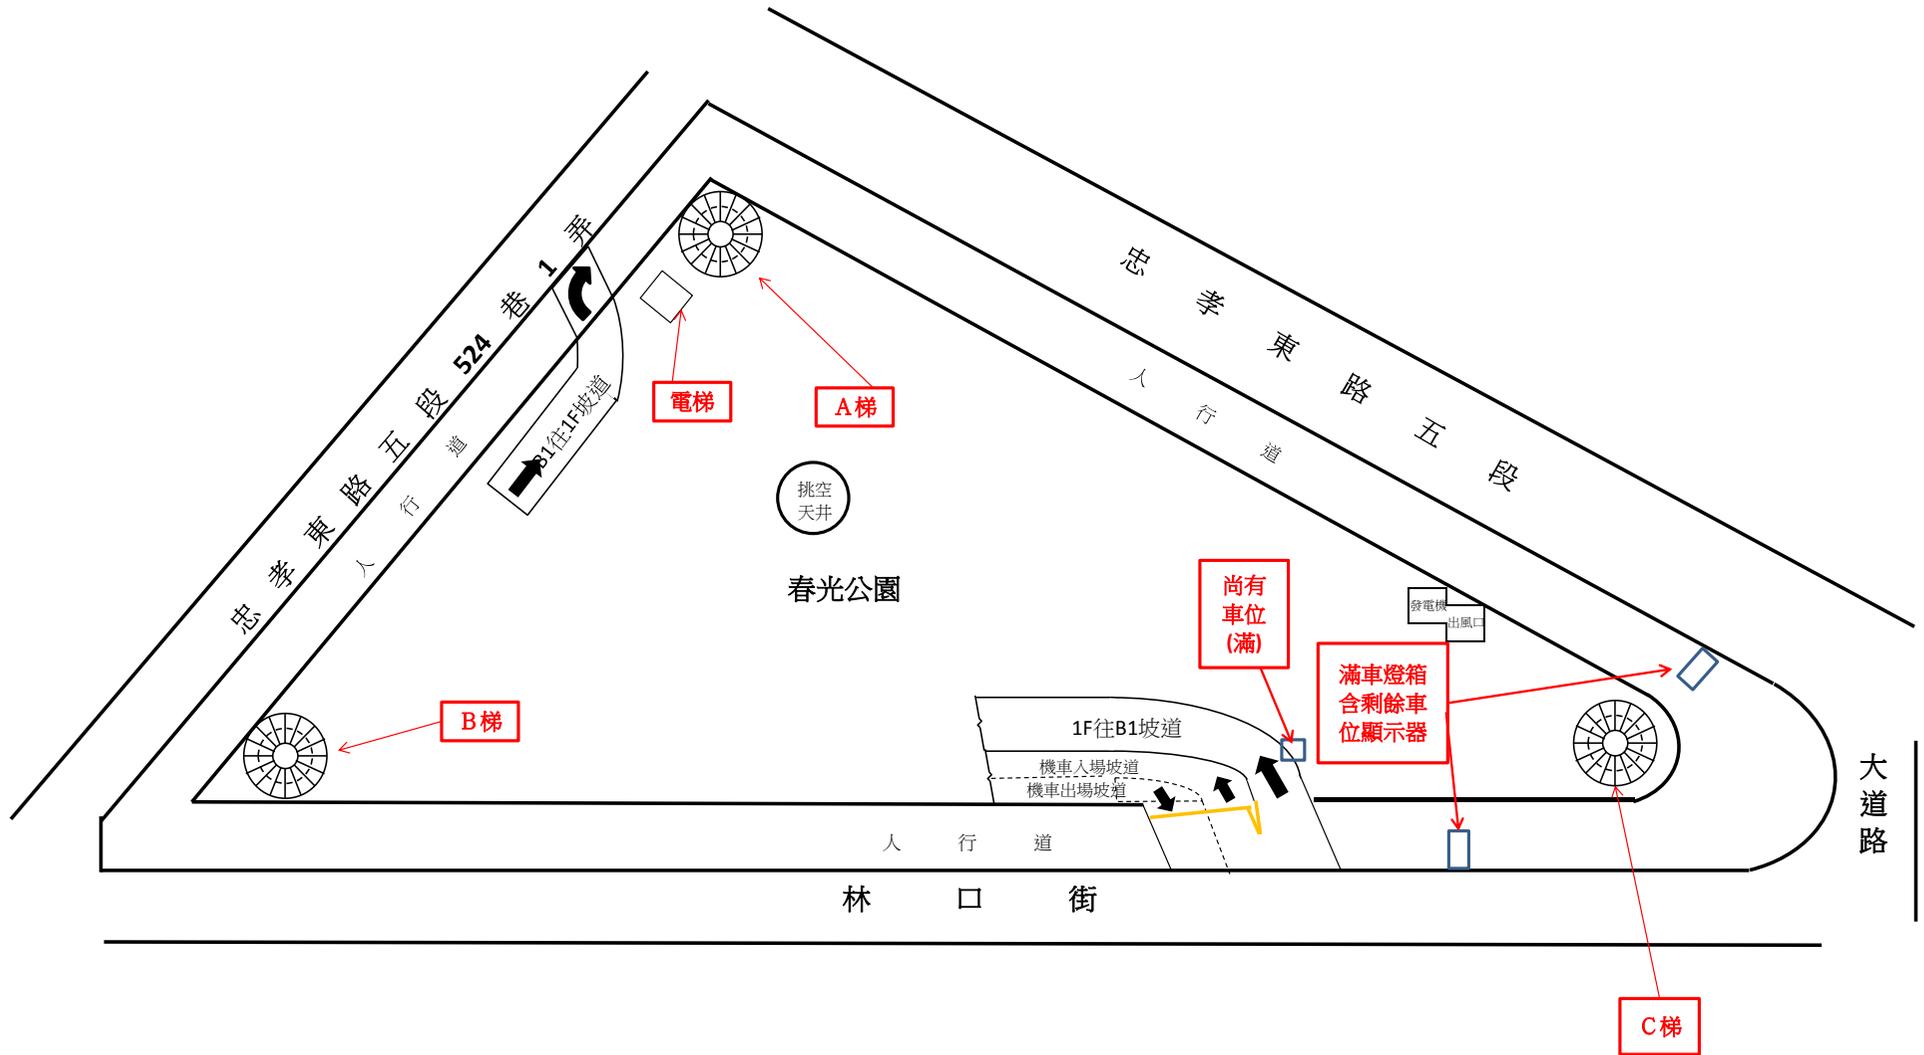

春光公園地下停車場B 1 F 示意圖(現況圖)

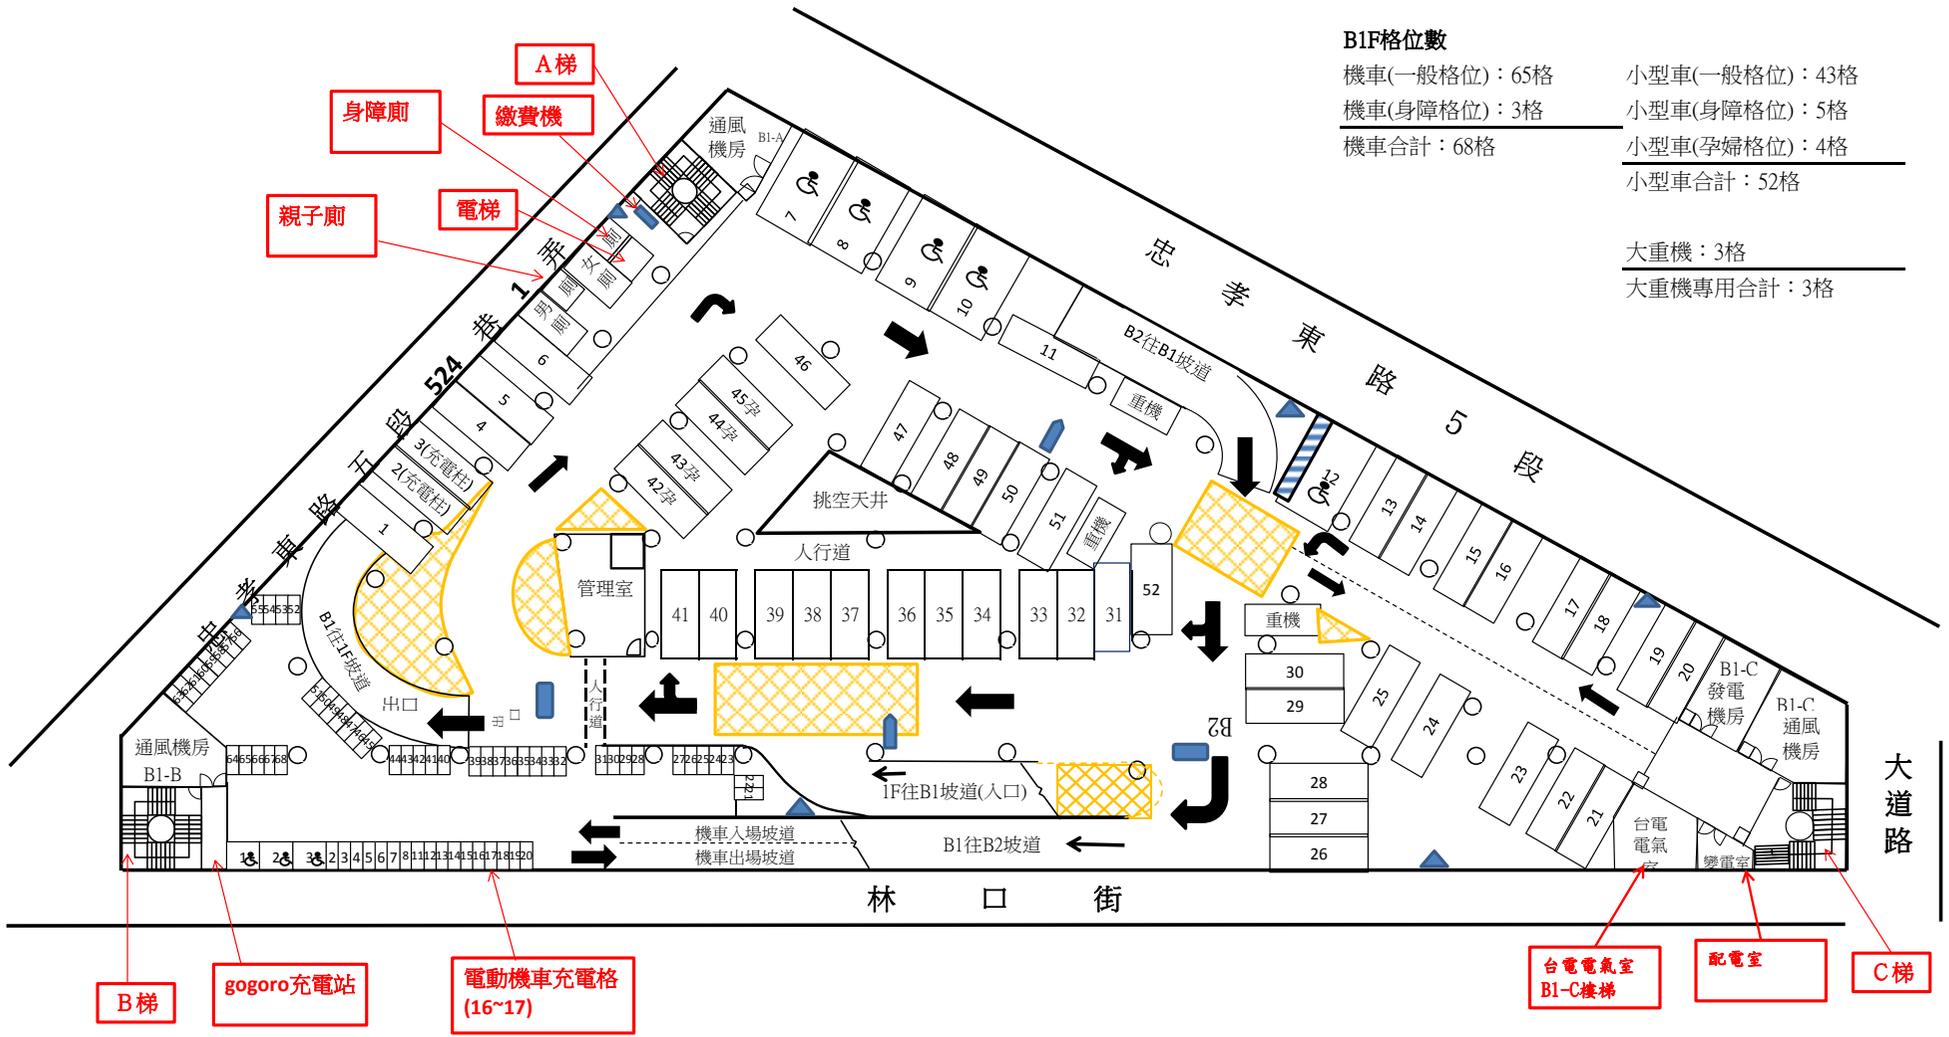


B1F格位數


機車(一般格位) : 65格	小型車(一般格位) : 43格
機車(身障格位) : 3格	小型車(身障格位) : 5格
機車合計 : 68格	小型車(孕婦格位) : 4格
	小型車合計 : 52格
大重機 : 3格	
大重機專用合計 : 3格	

- 符號代表:
- ▲ 消防箱
  - 樓層剩餘車位顯示器
  - ➡ 注意左方來車警示燈

# 春光公園地下停車場B 2 F 示意圖(現況圖)

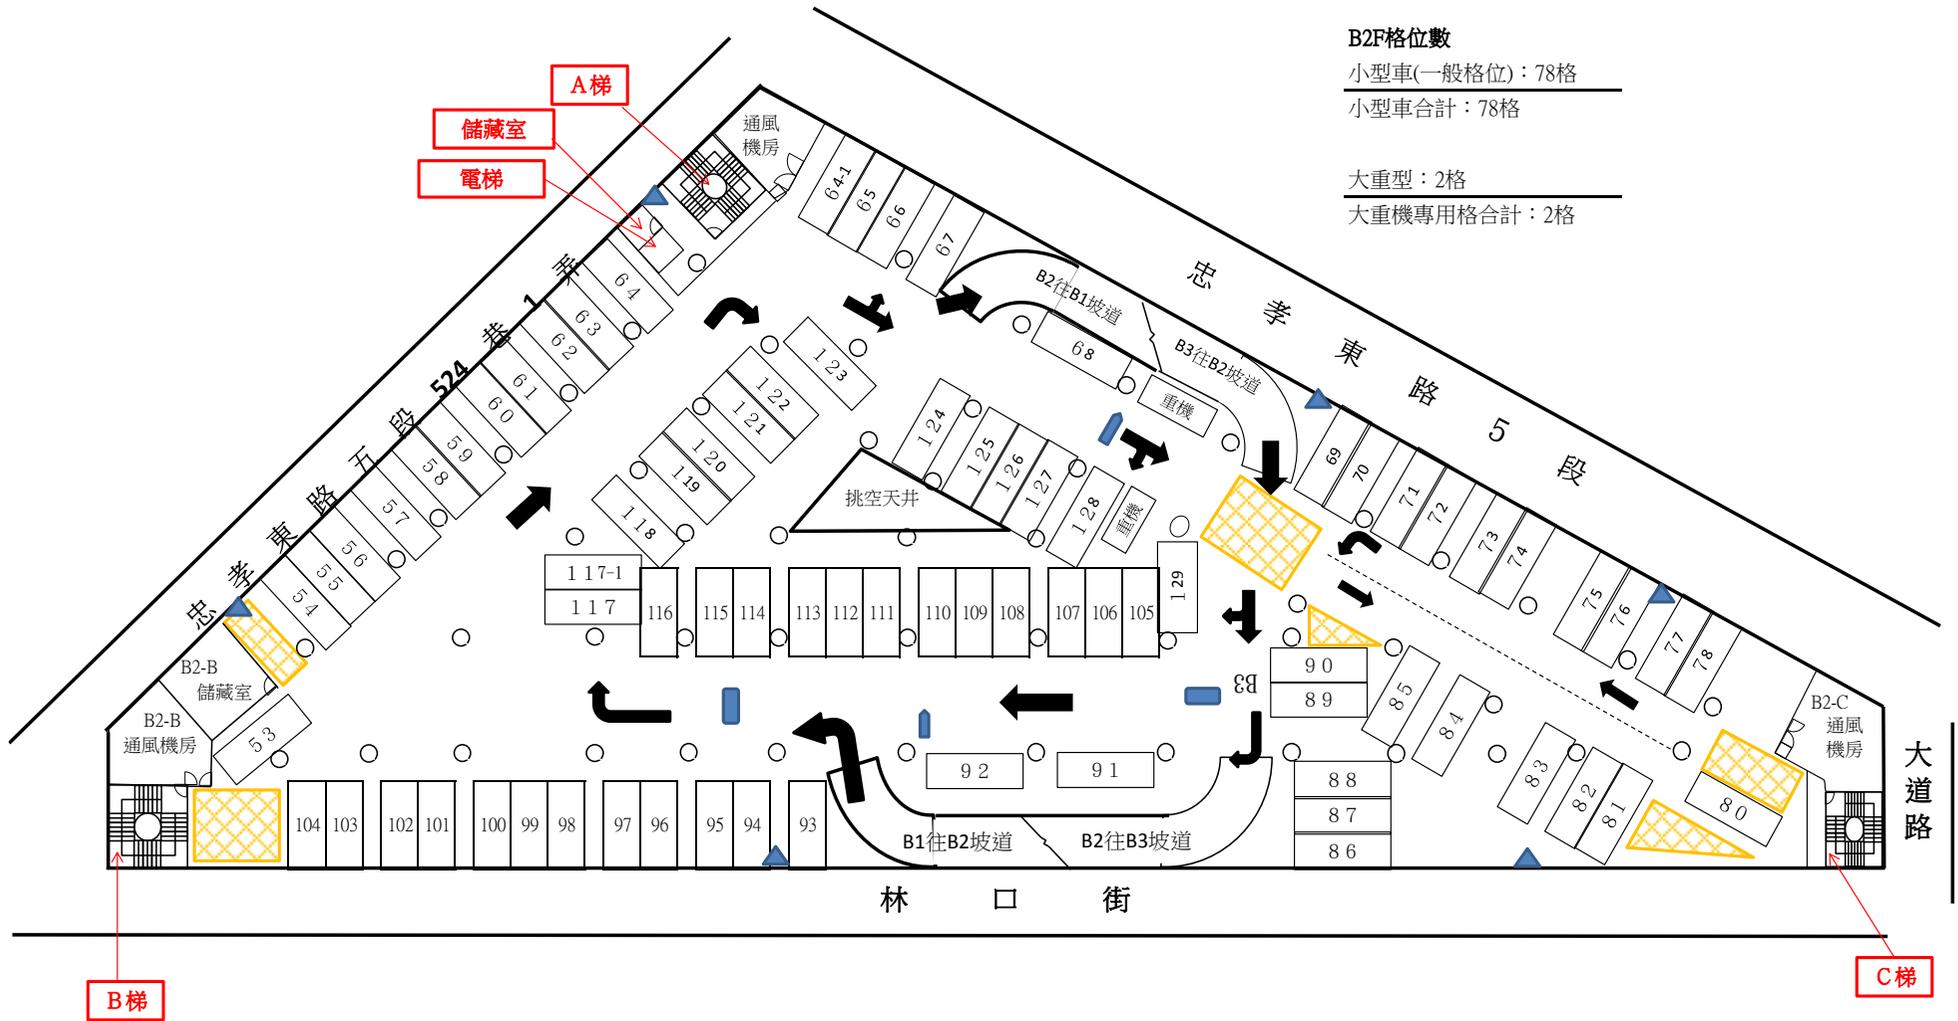

春光公園地下停車場B 3 F 示意圖(現況圖)

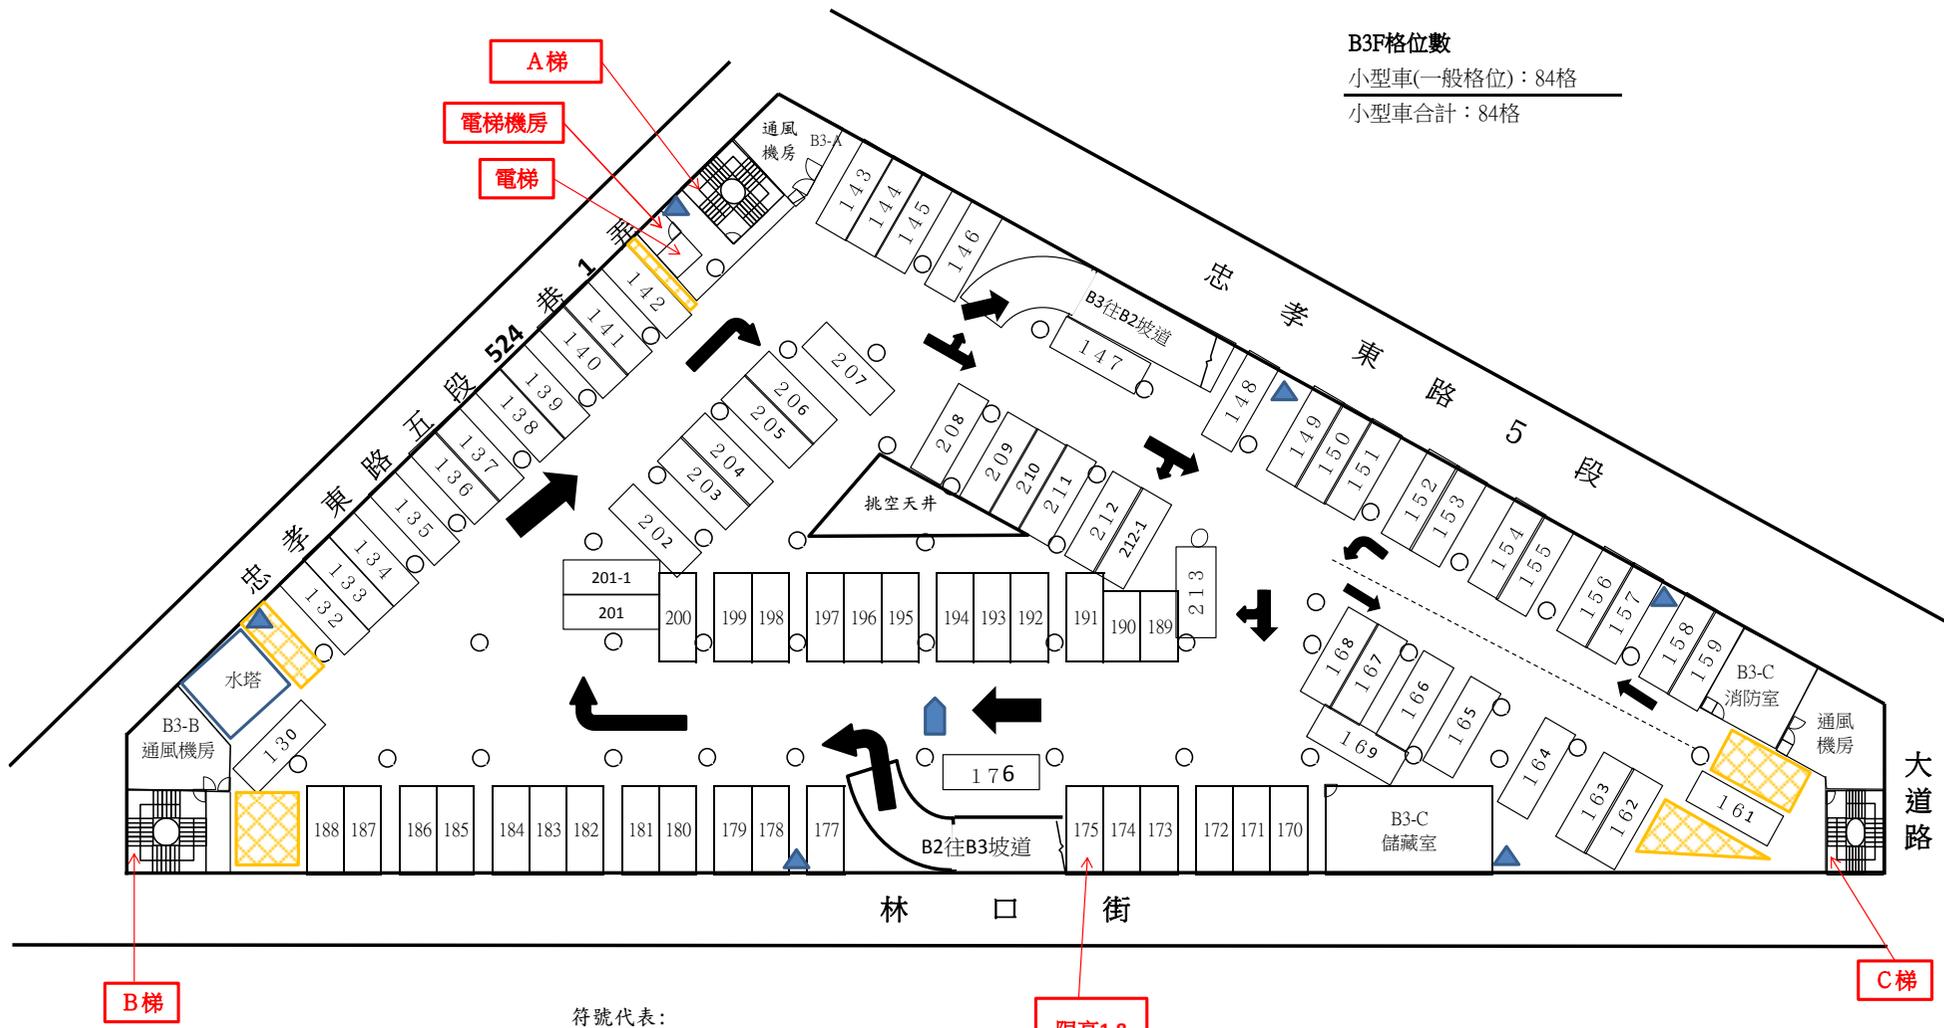

# 春光公園地下停車場B 1 F 示意圖(調整後現況示意圖)



## B1F格位數

機車(一般格位) : 65格	小型車(一般格位) : 43格
機車(身障格位) : 3格	小型車(身障格位) : 5格
機車合計 : 68格	小型車(孕婦格位) : 4格
	小型車合計 : 52格
大重機 : 3格	
大重機專用合計 : 3格	

增設:  
 小型車繳費機1棧  
 小型車尋車查詢機1棧  
 (設置於該空間適當處)

增設:  
 小型車繳費機1棧  
 小型車尋車查詢機1棧

身障廁  
 親子廁

增設3格充電柱(101)

B梯  
 gogoro 充電站

增設:  
 機車繳費機1棧(設置於  
 66-68號格位附近適當處)

電動機車充電格  
 (16~17)

- 符號代表:
- 消防箱
  - 樓層剩餘車位顯示器
  - 注意左方來車警示燈


備註(2個月內):

- 1、本樓層全場格位與框線、地面所有行車標示、標線、黃網線等需依現況重新補繪。
- 2、本樓層格位編號應依「春光公園地下停車場B 1 F 示意圖(調整後現況圖)」設置。
- 3、本樓層大型重機優先格位牌面移除,大型重機專用格位牌面改於該格位上方採懸吊式之牌面(用原壁貼牌面製

備註(2個月內):

- 1、本樓層121格輪擋後移20公分。
- 2、本樓層122格輪擋後移80公分。
- 3、本樓層123格位及輪擋後移180公分,並於該區域增設黃網區。

### 春光公園地下停車場B 2 F 示意圖(調整後現況示意圖)

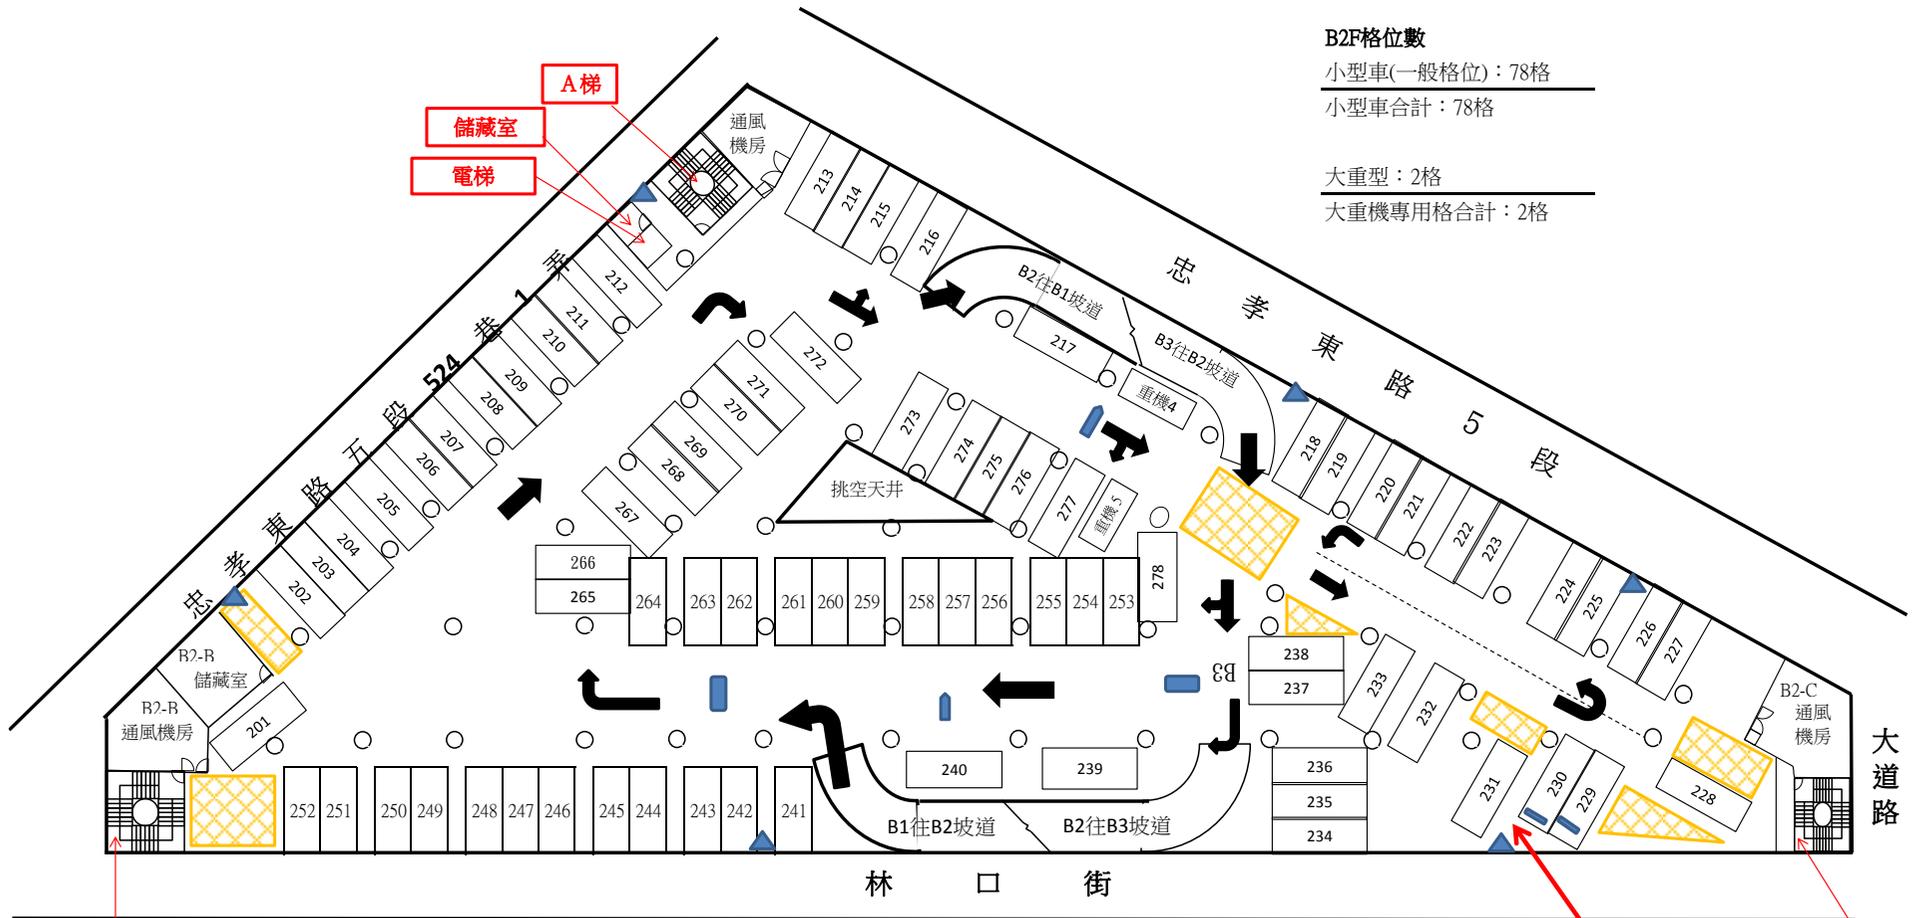

**B2F格位數**  
 小型車(一般格位)：78格  
 小型車合計：78格  
 大重型：2格  
 大重機專用格合計：2格

B梯

- 符號代表：
- 消防箱
  - 樓層剩餘車位顯示器
  - 注意左方來車警示燈

備註(2個月內)：


- 1、本樓層**全場**格位與框線、地面所有行車標示、標線、黃網線等需依現況重新補繪。
- 2、本樓層**格位編號**應依「春光公園地下停車場B2F示意圖(調整後現況圖)」設置。
- 3、本樓層大型重機**專用**格位牌面改於該格位上方採懸吊式之牌面(用原壁貼牌面製作)。

備註(2個月內)：

- 1、本樓層**229格**輪擋後移20公分。
- 2、本樓層**230格**輪擋後移80公分。
- 3、本樓層**231格**位及輪擋後移180公分，並於該區域增設黃網區。

C梯

# 春光公園地下停車場B3F示意圖(調整後現況示意圖)

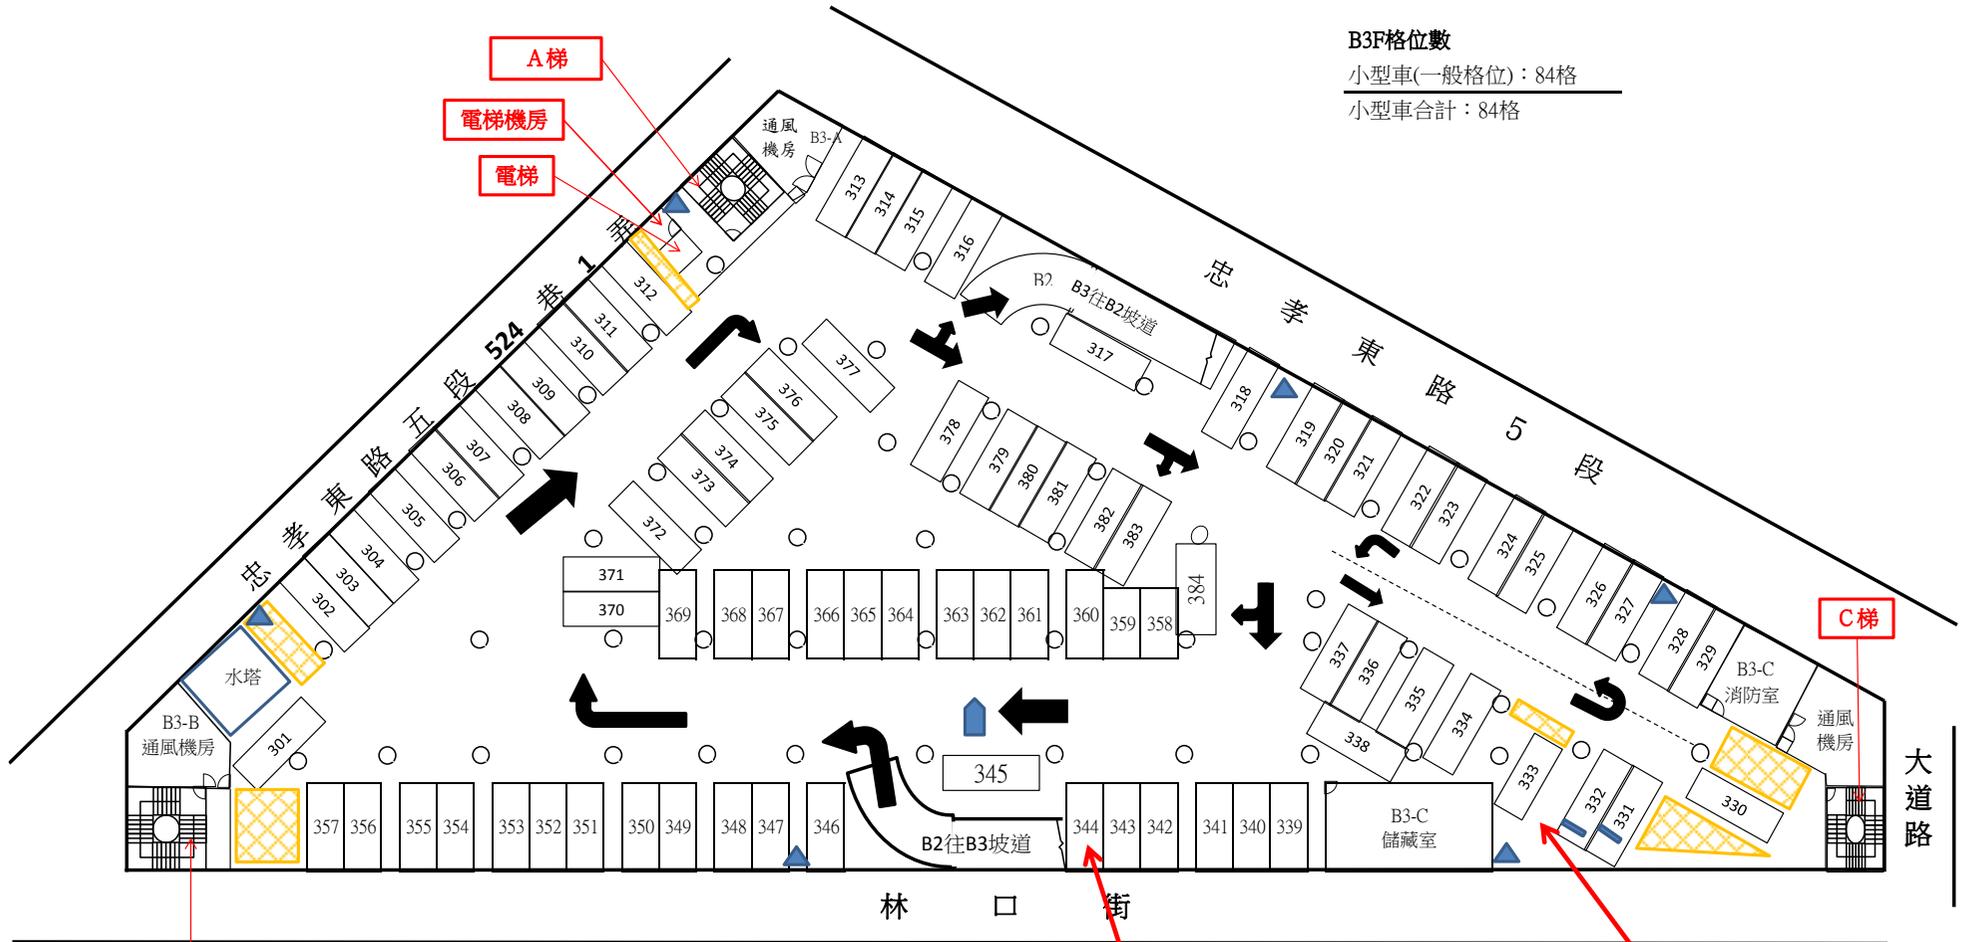

**B3F格位數**  
 小型車(一般格位)：84格  
 小型車合計：84格

**B梯**

符號代表：  
 ▲ 消防箱  
 ■ 注意左方來車警示燈

備註(2個月內):  
 1、本樓層**全場**格位與框線、地面所有行車標示、標線、黃網線等需依現況重新補繪。  
 2、本樓層**格位編號**應依「春光公園地下停車場B3F示意圖(調整後現況圖)」設置。

344格位此格位末端牆面及格位上方，應增設與懸掛「**請注意限高1.8公尺**」(牌面120\*40cm)牌面。

備註(2個月內):  
 1、本樓層331格輪擋後移**20公分**。  
 2、本樓層332格輪擋後移**80公分**。  
 3、本樓層333格位及輪擋後移**60公分**，並於該區域增設黃網區。