



八德立體停車場各樓層停放車種及格位數量表

樓層數	車種	格位數	備註
第1層			含廁所、哺乳室、人行步道
第2層			管理室
第3層	小型車	38	包含： 身障專用格位8格 婦幼專用格位12格 電動充電優先格位7格
	重型機車	3	
第4層	小型車	45	
	重型機車	1	
第5層	小型車	44	廁所
	重型機車	1	
第6層	小型車	45	
	重型機車	1	
第7層	小型車	45	
	重型機車	1	
第8層	小型車	44	廁所
	重型機車	1	
第9層	小型車	49	
第10層			景觀臺
地下1樓	機車	382	包含：身障機車格位9格
總計	小型車	310	
	重型機車	8	
	機車	382	


# 八德立體停車場1樓平面示意圖(現況圖)

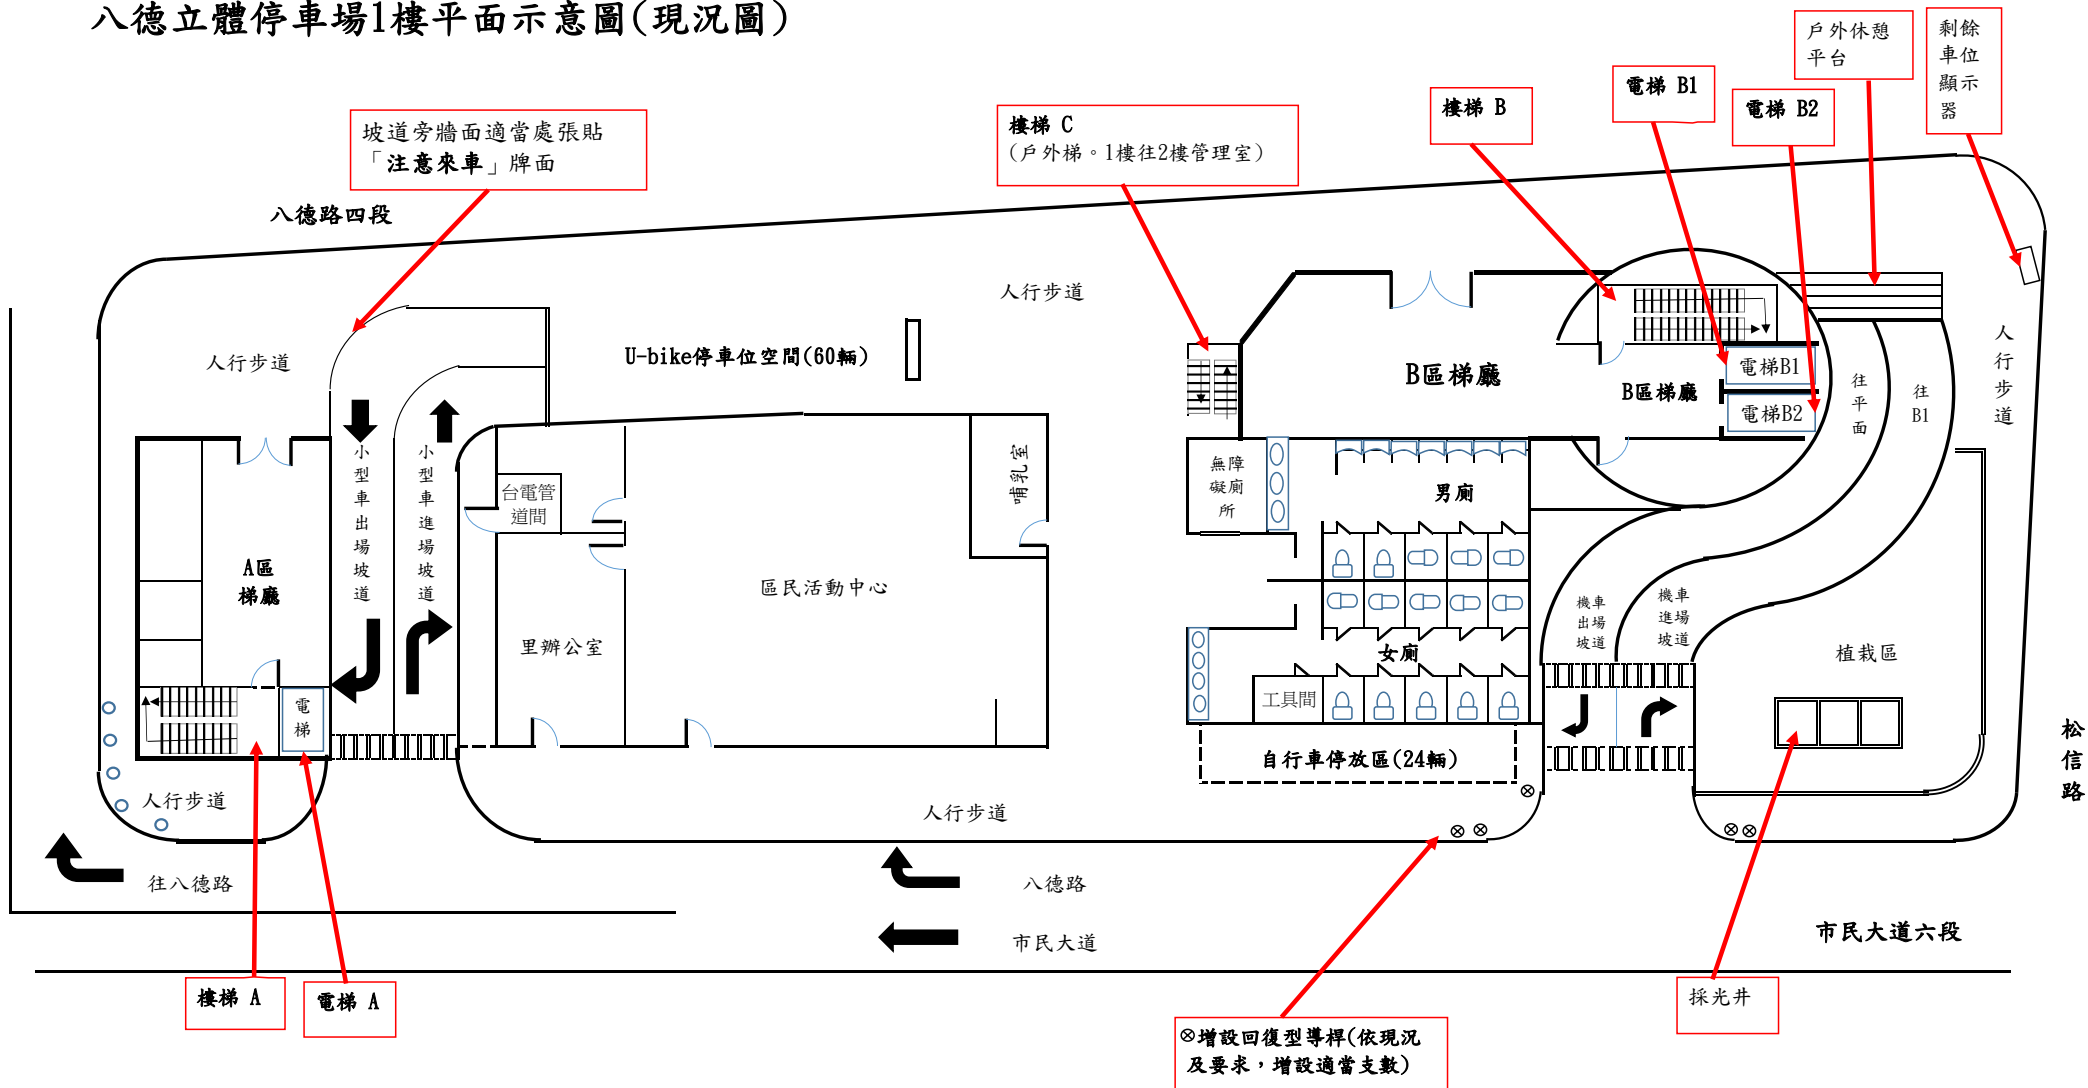


# 八德立體停車場2樓示意圖(現況圖)

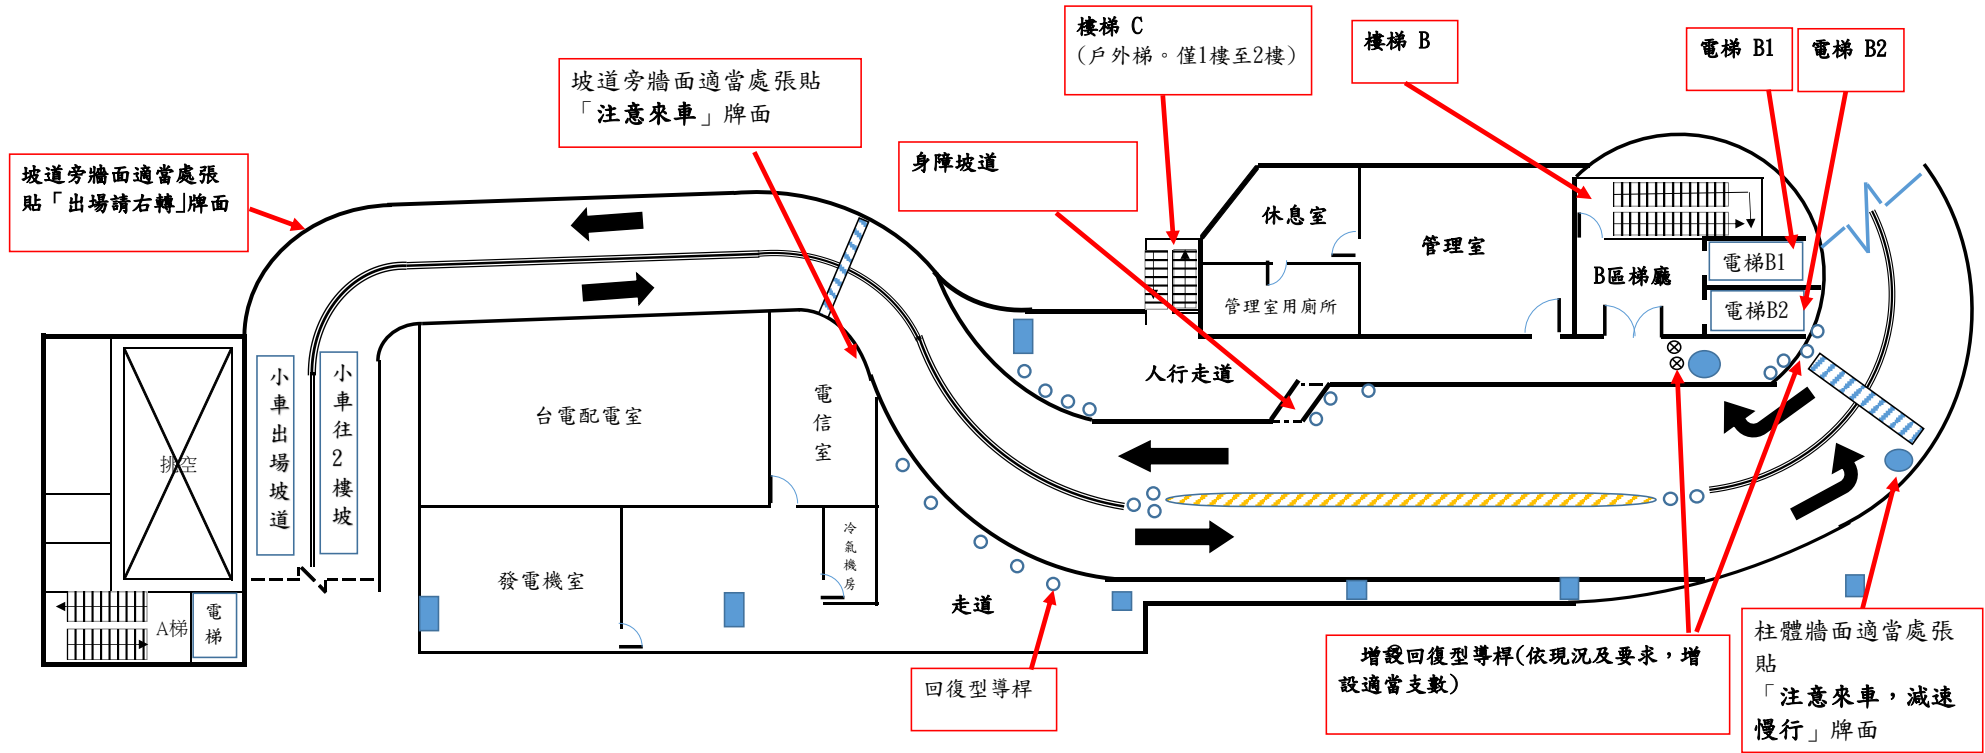

八德立體停車場3樓示意圖(現況圖)

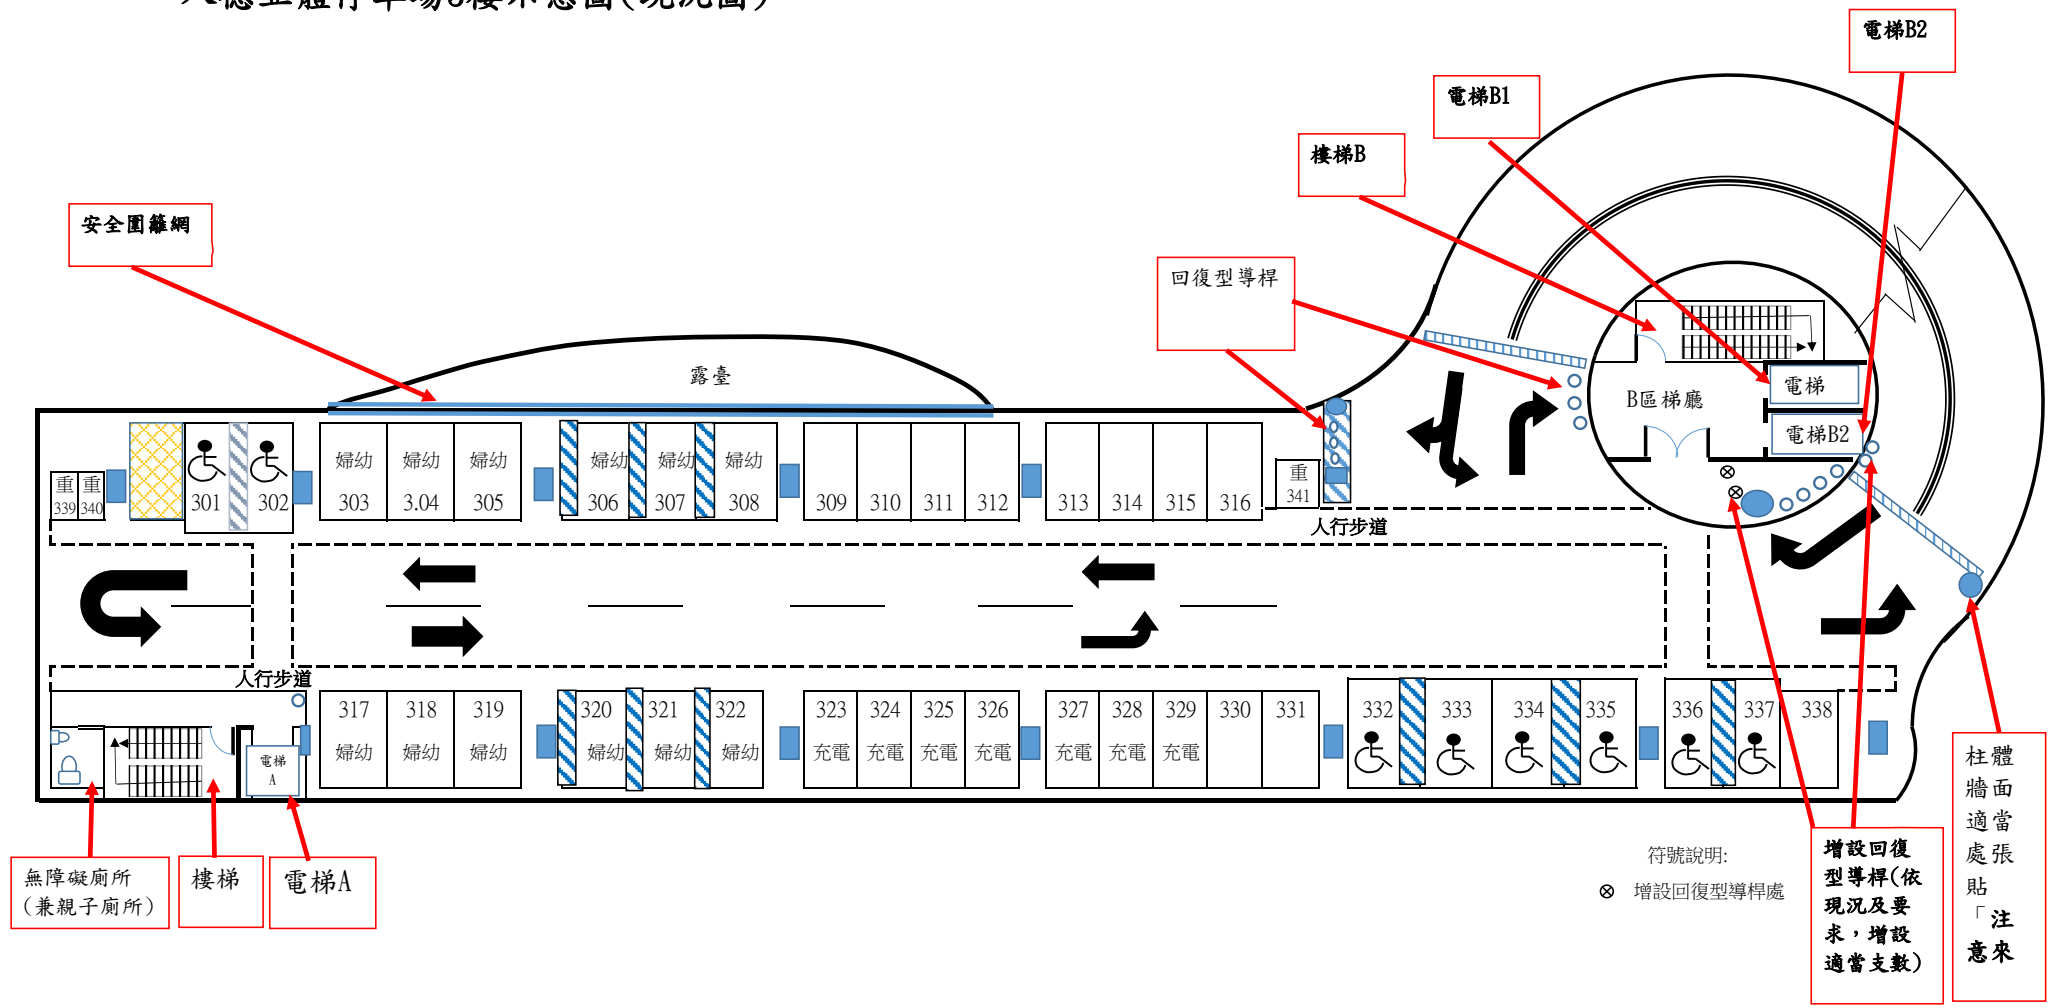


八德立體停車場4樓示意圖(現況圖)

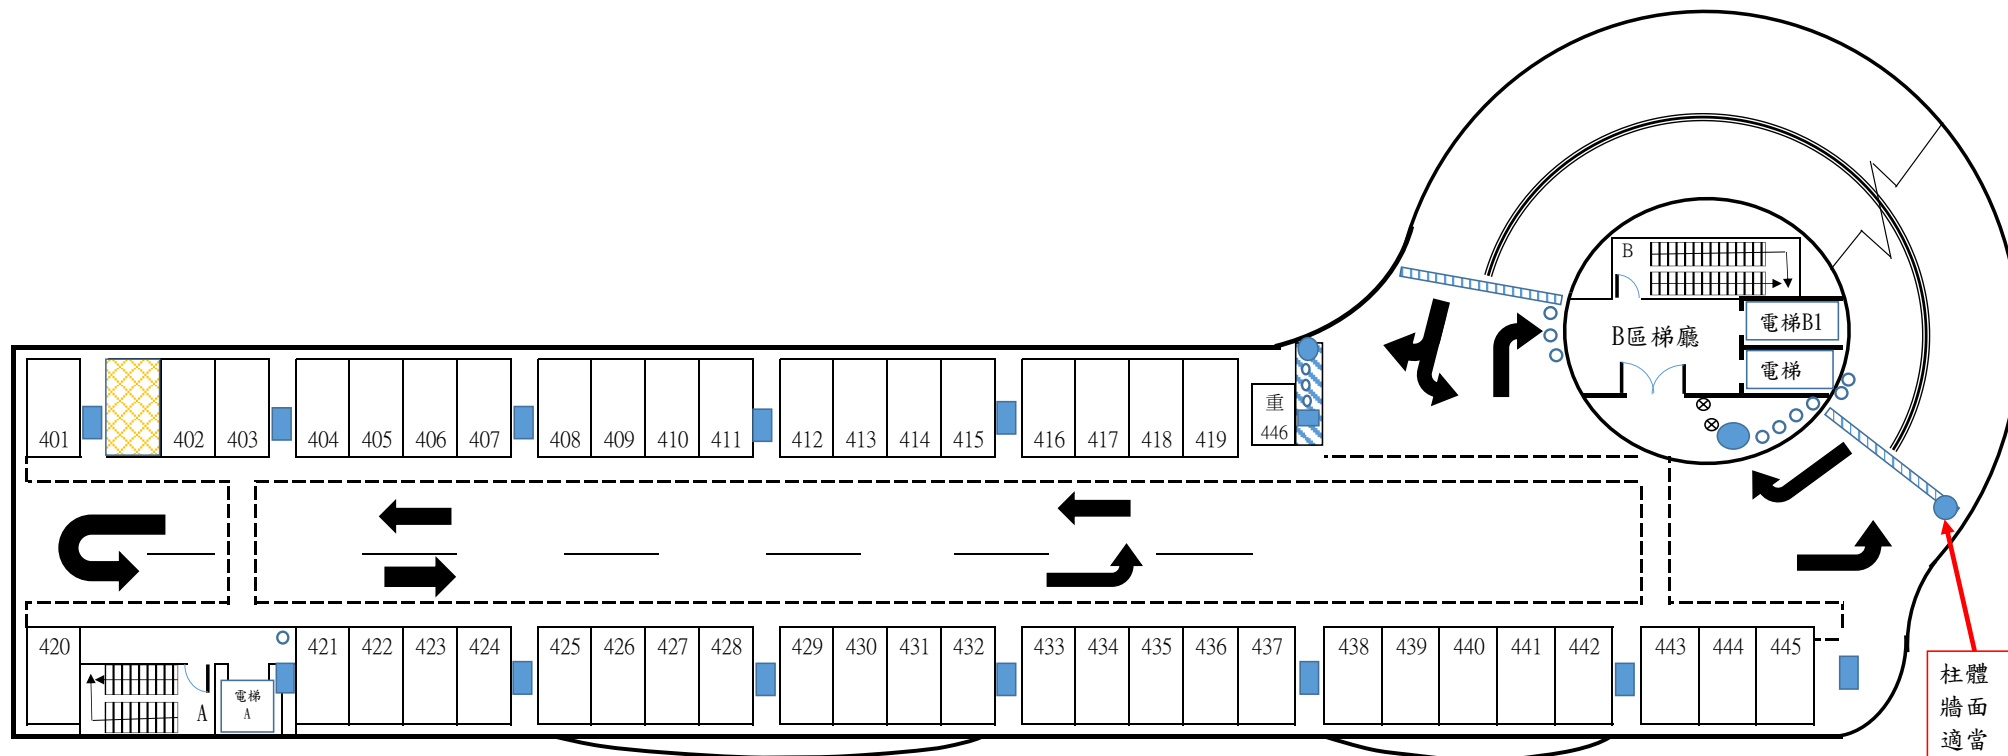

符號說明:  
⊗ 增設回復型導桿

柱體  
牆面  
適當  
處張  
貼  
「注  
意來

八德立體停車場5樓示意圖(現況圖)

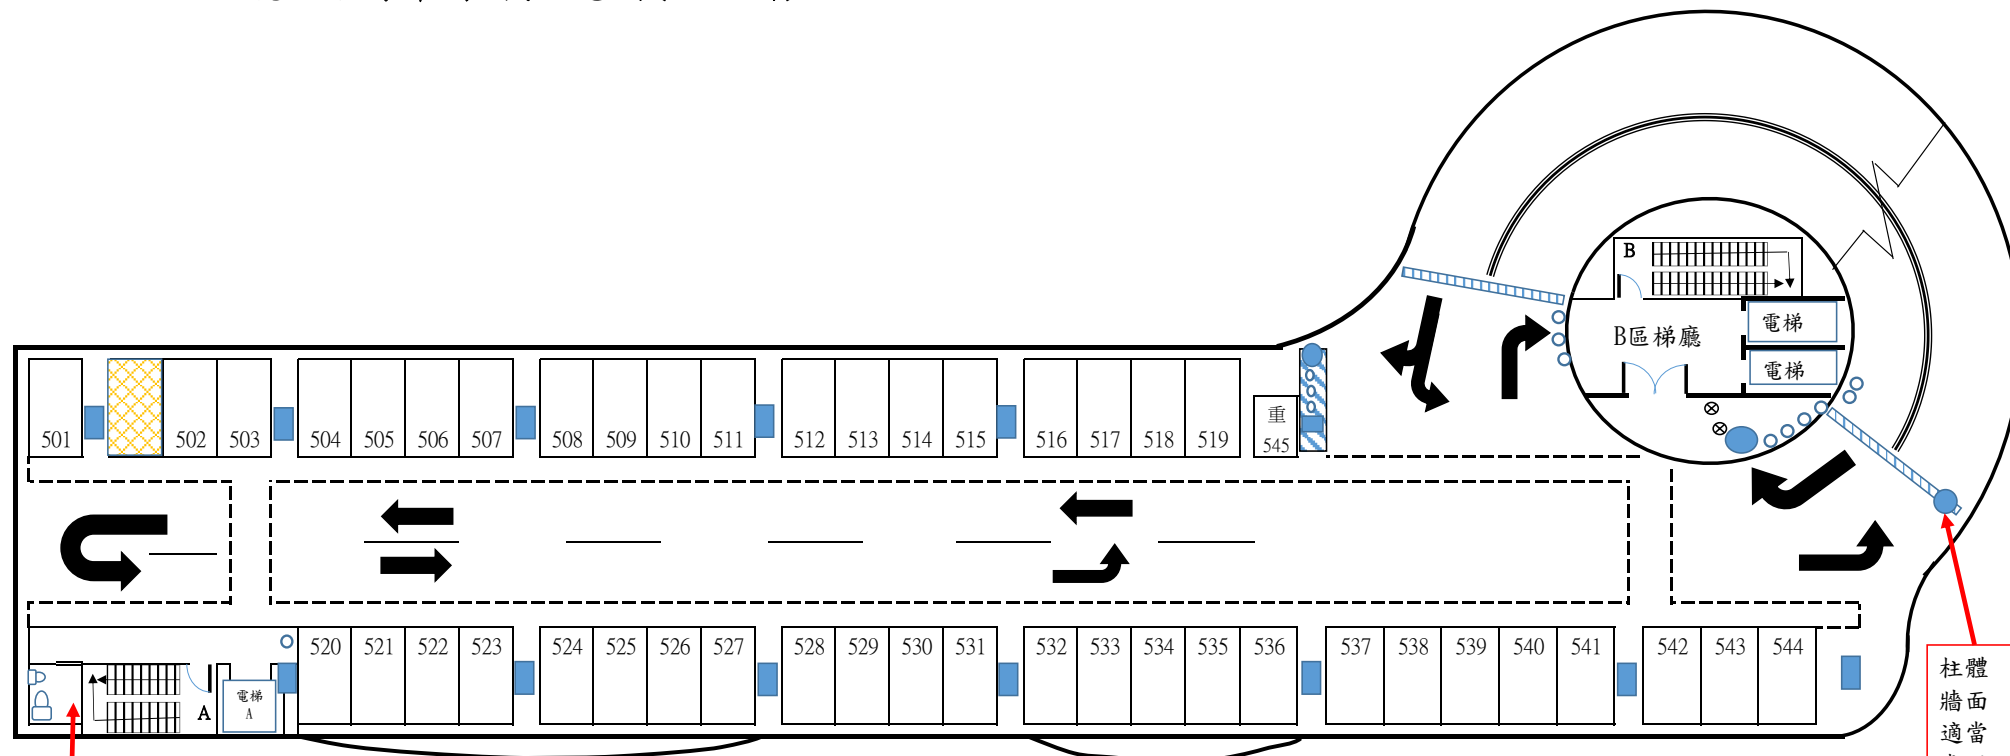


無障礙廁所  
(兼親子廁所)


符號說明:  
⊗ 增設回復型導桿

柱體  
牆面  
適當  
處貼  
「注  
意來

八德立體停車場6樓示意圖(現況圖)

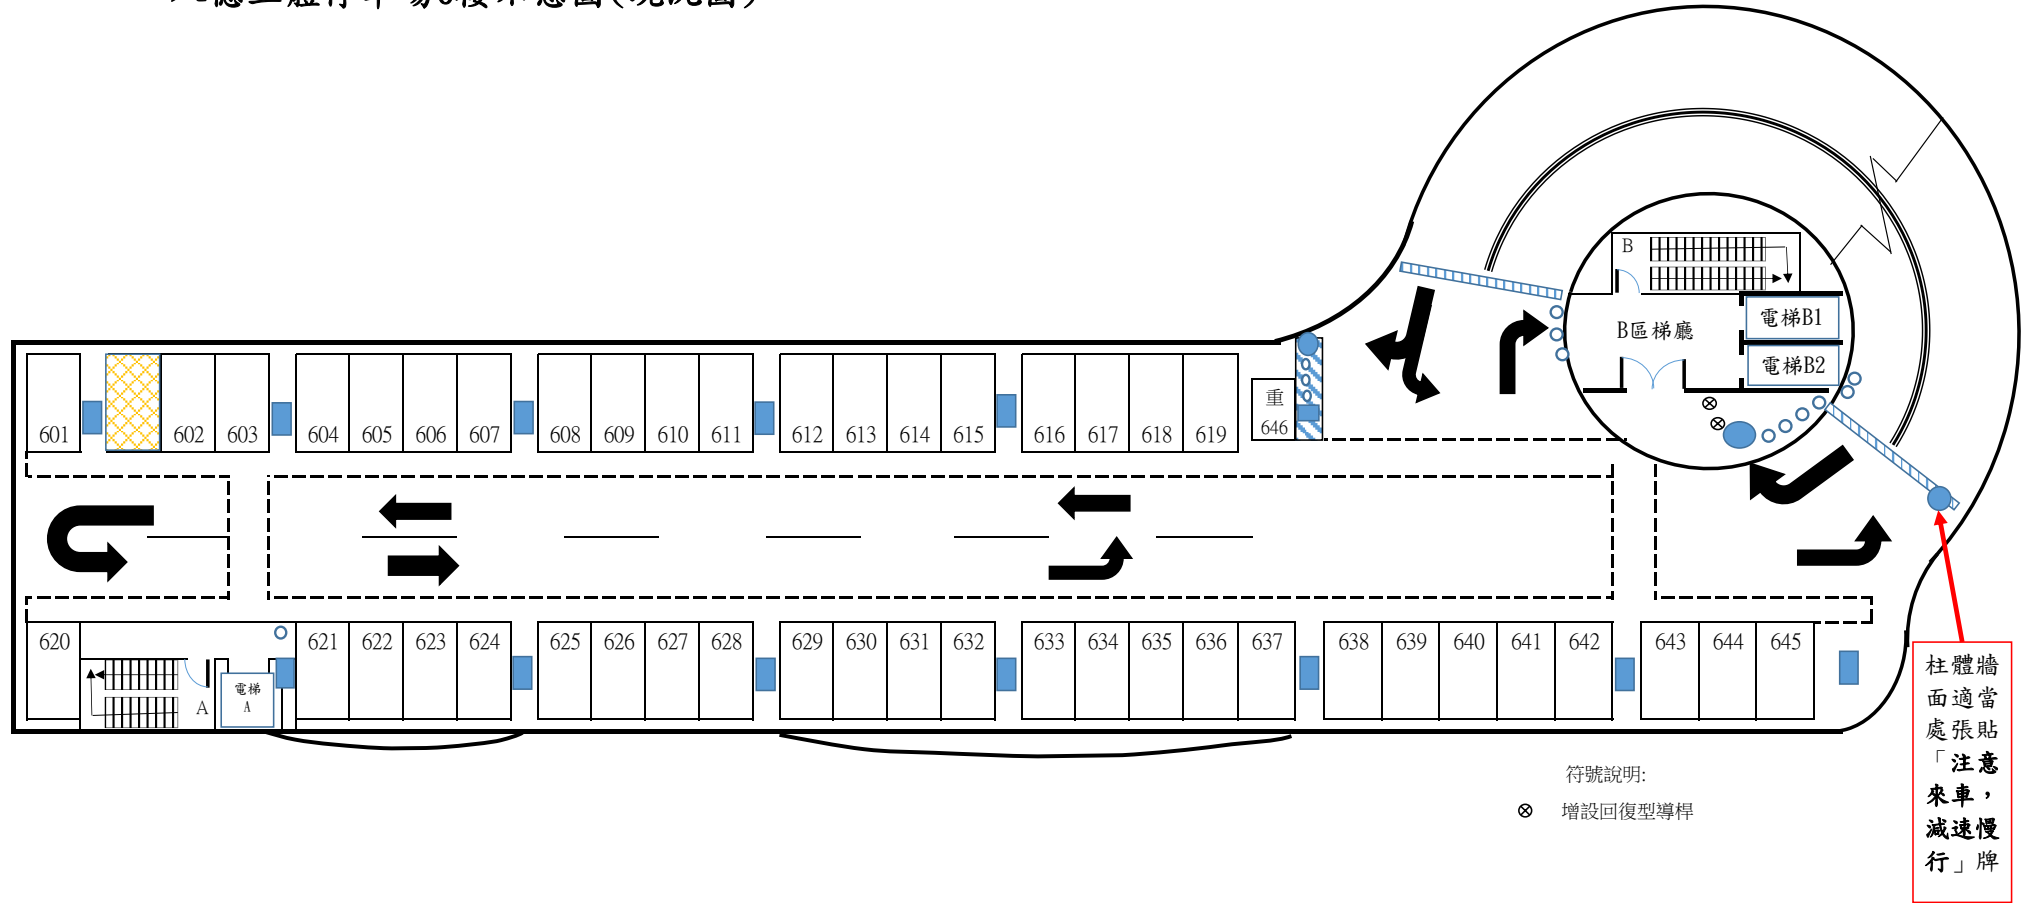


八德立體停車場7樓示意圖(現況圖)

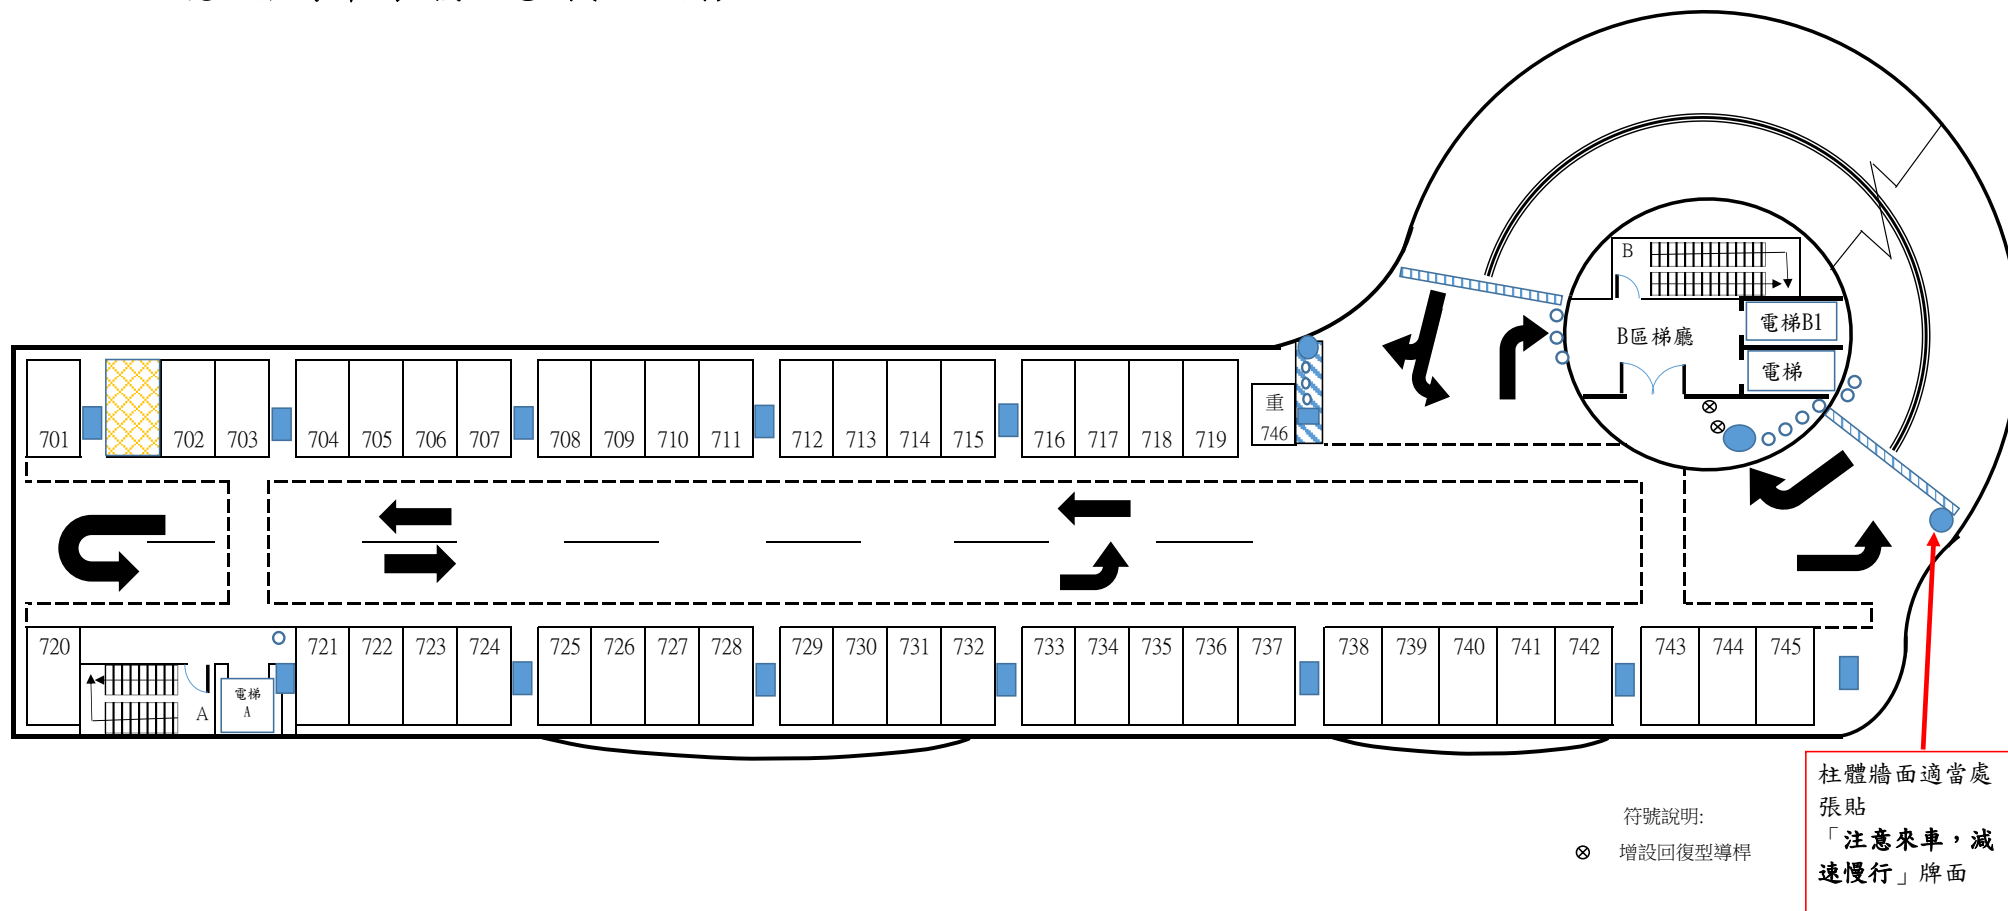





八德立體停車場8樓示意圖(現況圖)

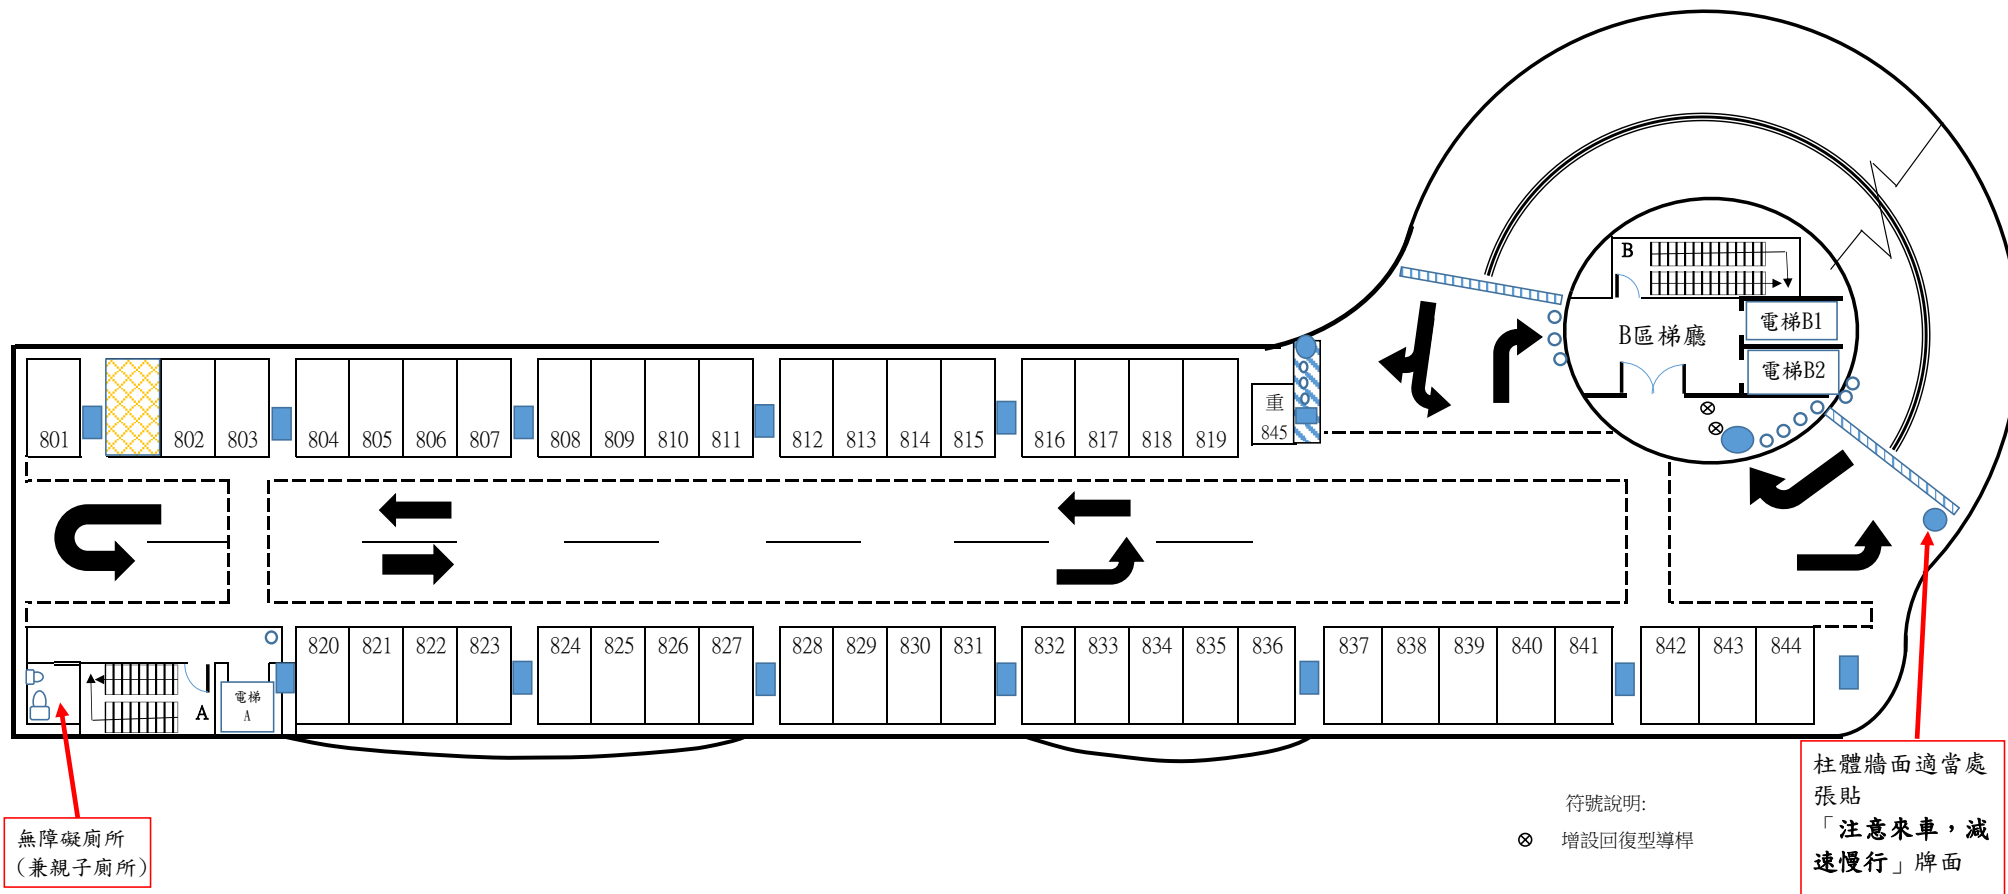


八德立體停車場9樓示意圖(現況圖，露天停車區)

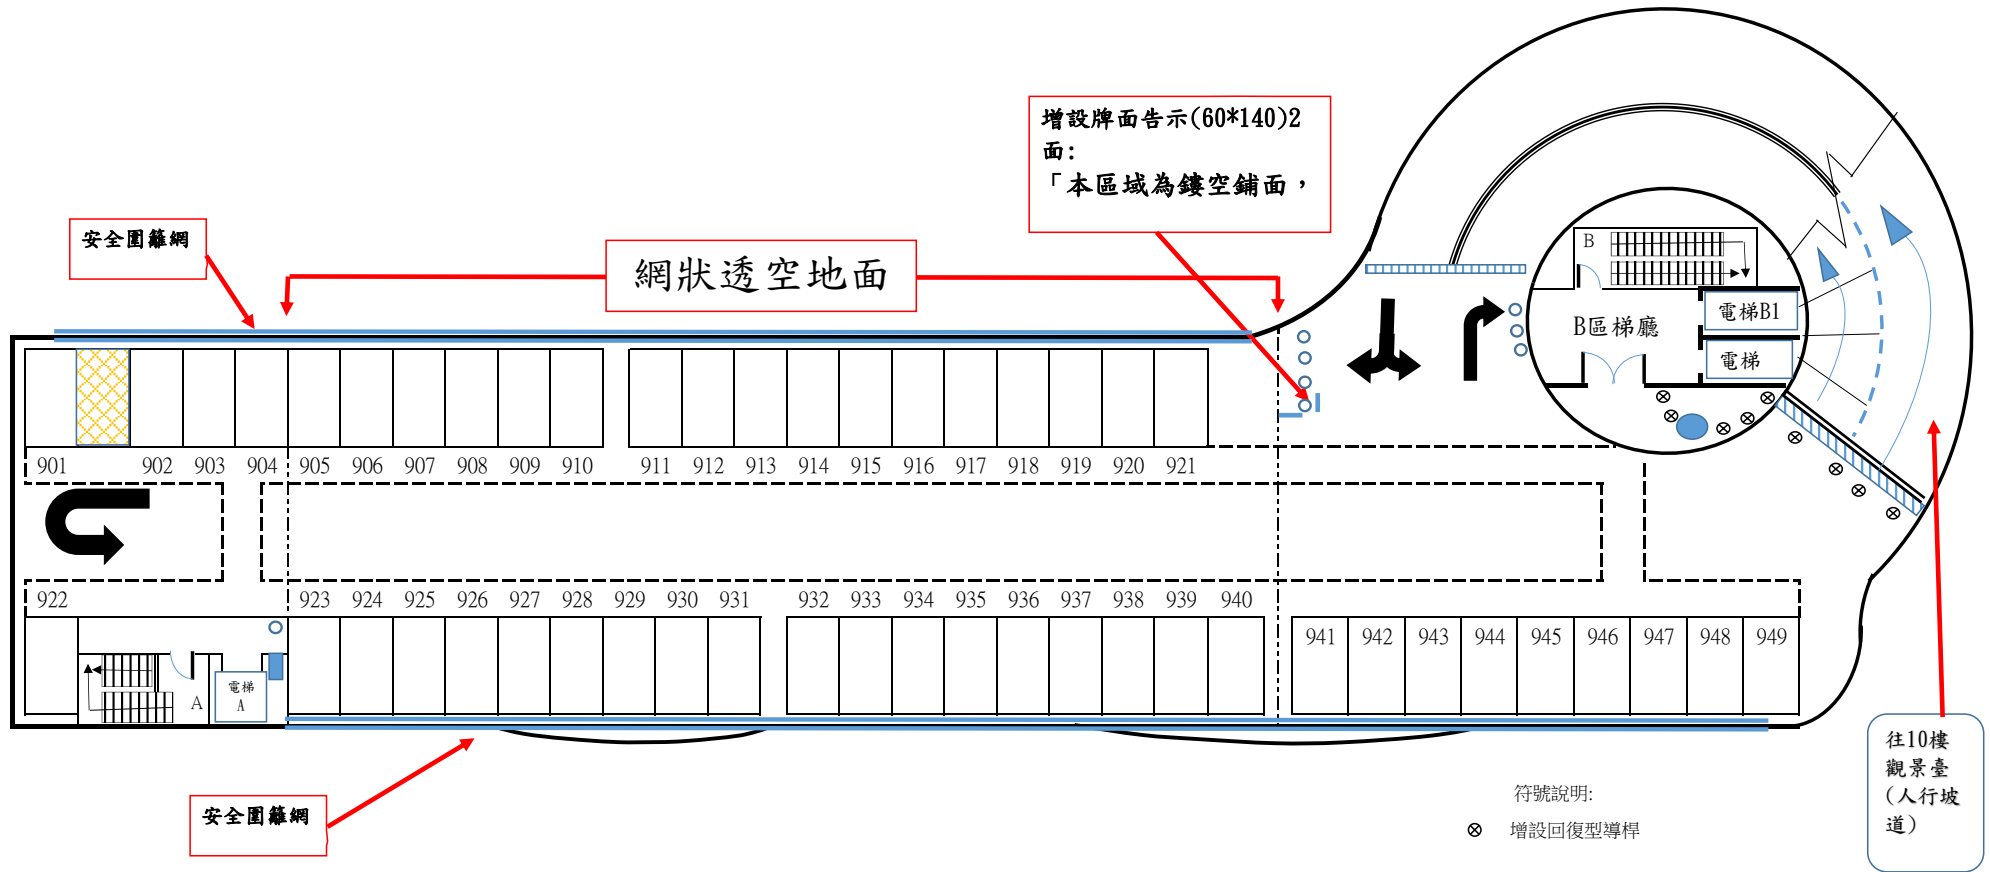

八德立體停車場10樓示觀景平台示意圖(現況圖)

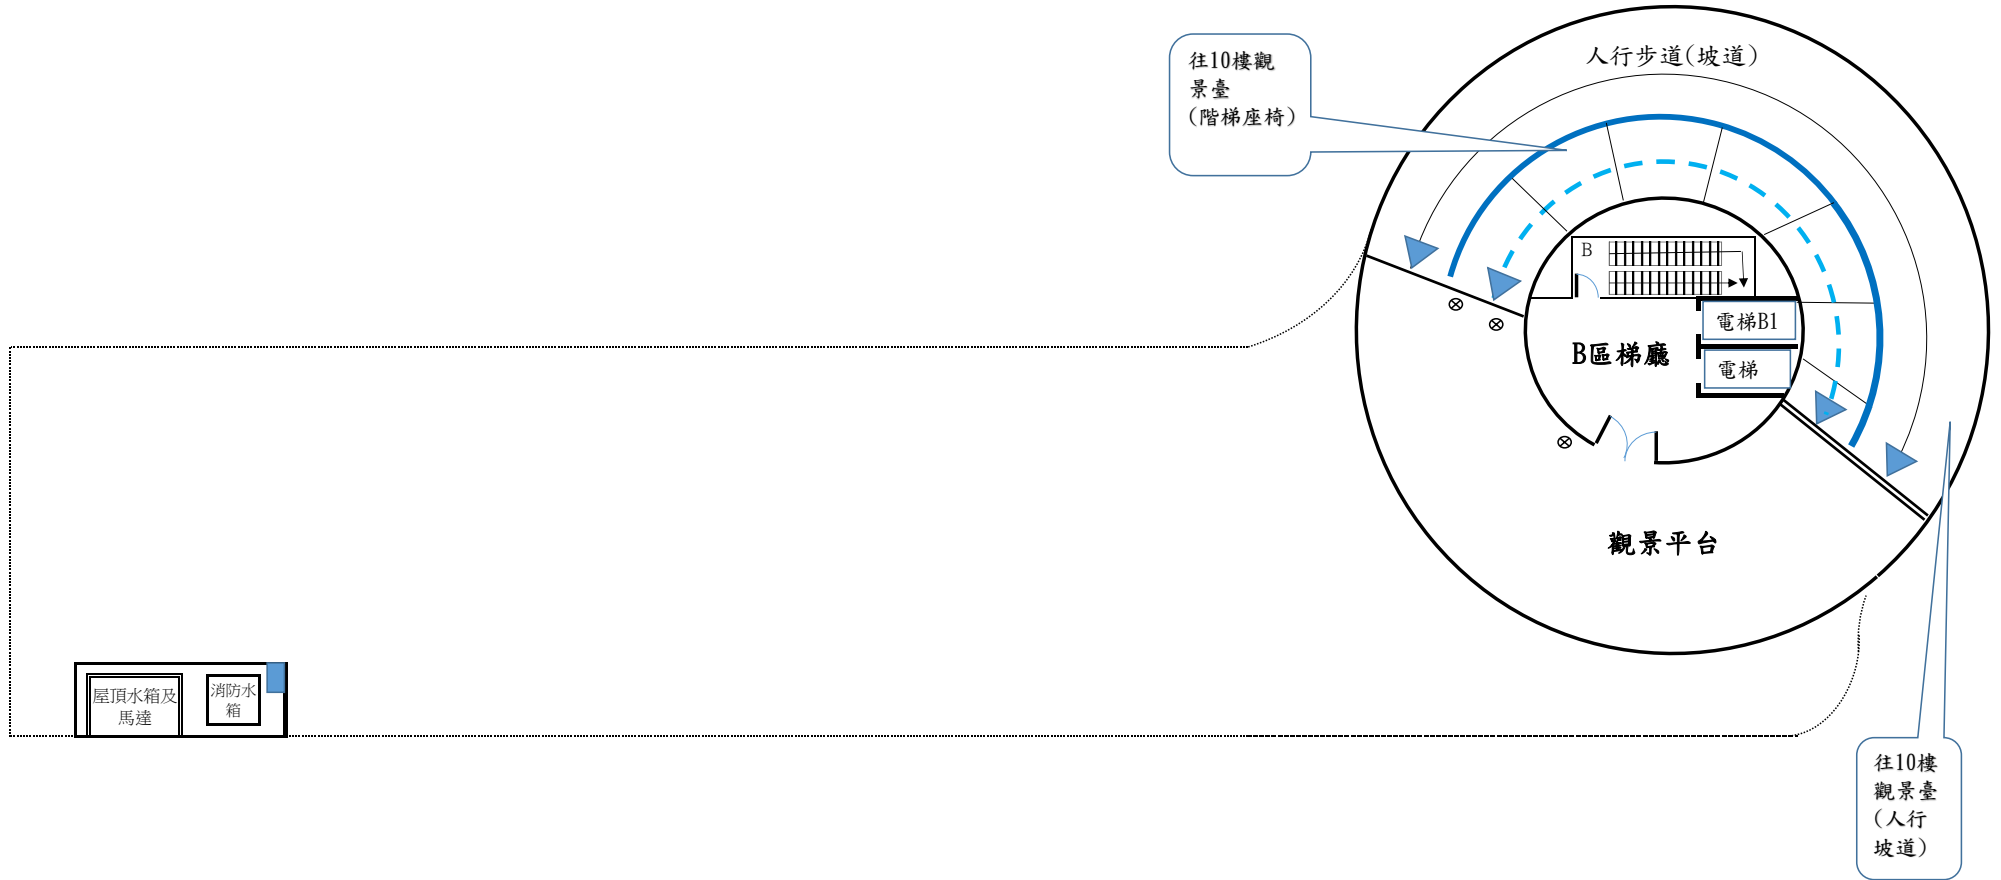

八德立體停車場地下1樓示意圖(現況圖，機車區)

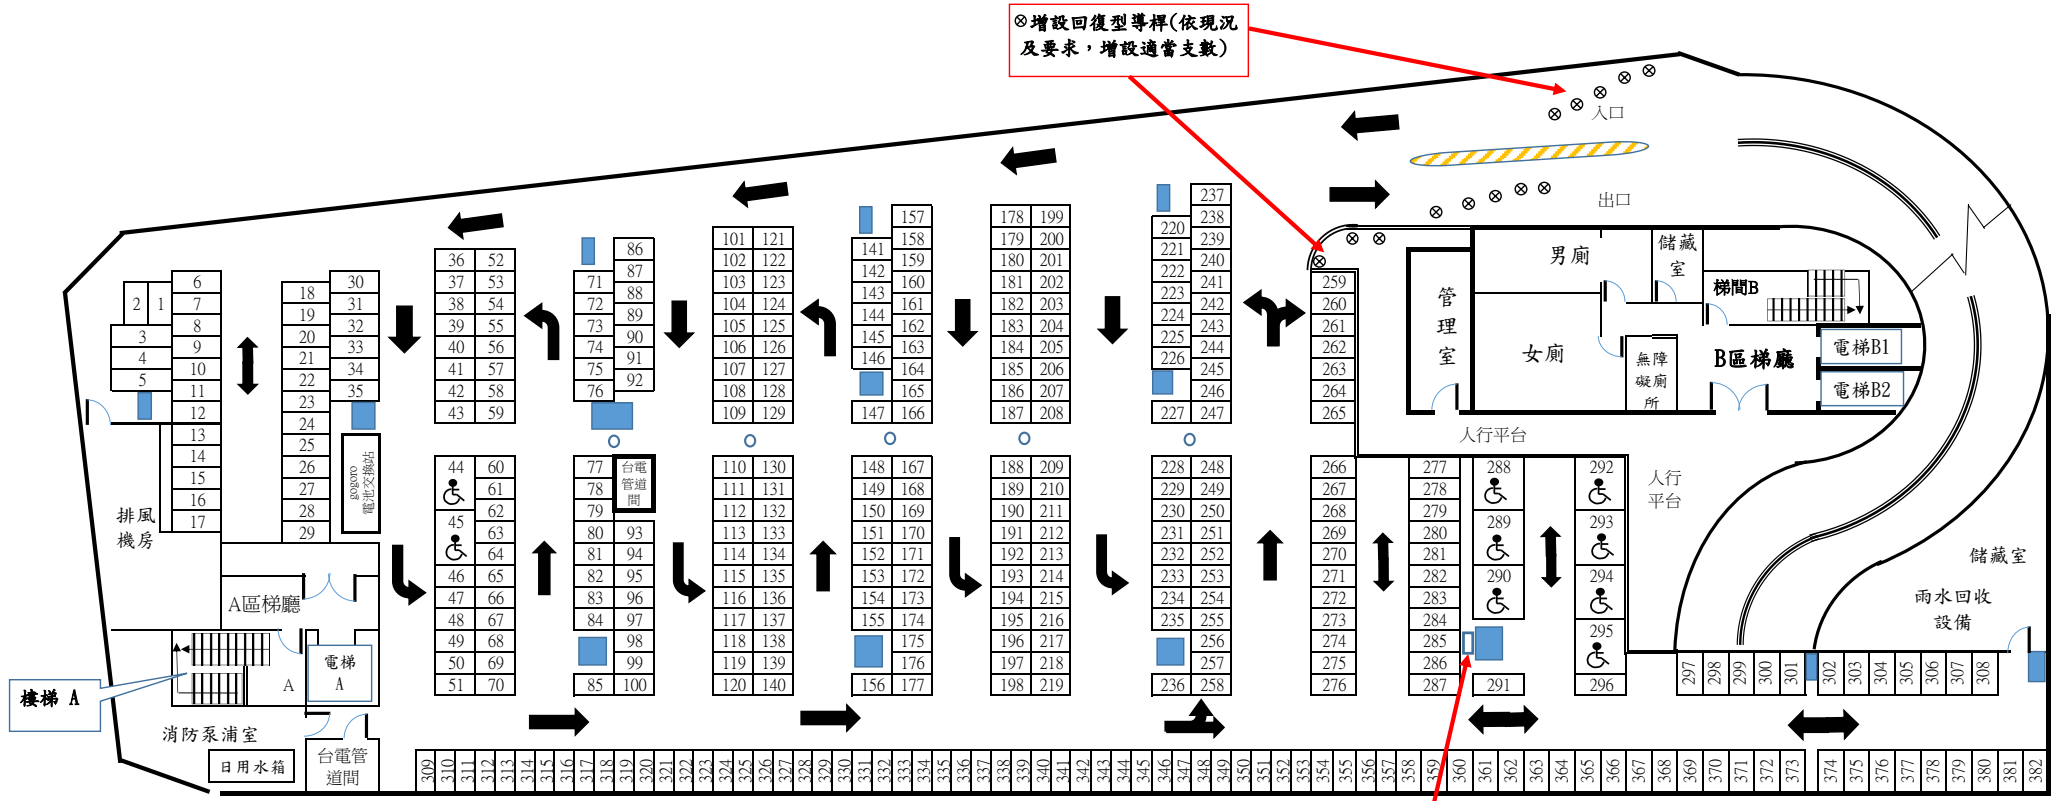

⊗增設回復型導桿(依現況及需求, 增設適當支數)

電動機車充電設備

符號說明:  
⊗ 增設回復型導桿